

## Annexe 2 : dossier des DT

**Destinataire**

Récépissé de DT  
Récépissé de DICT  
Récépissé de DT/DICT  
conjointe

**Dénomination :** \_\_\_\_\_  
Complément / Service : \_\_\_\_\_  
Numéro / Voie : \_\_\_\_\_  
Lieu-dit / BP : \_\_\_\_\_  
Code Postal / Commune : \_\_\_\_\_  
Pays : \_\_\_\_\_

**Coordonnées de l'exploitant :**

Raison sociale : \_\_\_\_\_  
Personne à contacter : \_\_\_\_\_  
Numéro / Voie : \_\_\_\_\_  
Lieu-dit / BP : \_\_\_\_\_  
Code Postal / Commune : \_\_\_\_\_  
Tél. : \_\_\_\_\_ Fax : \_\_\_\_\_

N° consultation du téléservice : \_\_\_\_\_  
Référence de l'exploitant : \_\_\_\_\_  
N° d'affaire du déclarant : \_\_\_\_\_  
Personne à contacter (déclarant) : \_\_\_\_\_  
Date de réception de la déclaration : \_\_\_\_ / \_\_\_\_ / \_\_\_\_  
Commune principale des travaux : \_\_\_\_\_  
Adresse des travaux prévus : \_\_\_\_\_

**Éléments généraux de réponse**

Les renseignements que vous avez fournis ne nous permettent pas de vous répondre. La déclaration est à renouveler. Précisez notamment :

Les réseaux/ouvrages que nous exploitons ne sont pas concernés au regard des informations fournies. Distance > à : \_\_\_\_\_ m

Il y a au moins un réseau/ouvrage concerné (voir liste jointe) de catégorie : \_\_\_\_\_ (voir liste des catégories au verso)

**Modification ou extension de nos réseaux / ouvrages**

Modification ou extension de réseau/ouvrage envisagée dans un délai inférieur à 3 mois : \_\_\_\_\_

Réalisation de modifications en cours sur notre réseau/ouvrage.

Veuillez contacter notre représentant : \_\_\_\_\_ Tél. : \_\_\_\_\_

NB : Si nous avons connaissance d'une modification du réseau/ouvrage dans le délai maximal de 3 mois à compter de la consultation du téléservice, nous vous en informerons.

**Emplacement de nos réseaux / ouvrages**

| Plans joints :                                               | Références : | Echelle <sup>(1)</sup> : | Date d'édition <sup>(1)</sup> : | Sensible : | Prof. règl. mini <sup>(1)</sup> : | Matériau réseau <sup>(1)</sup> : |
|--------------------------------------------------------------|--------------|--------------------------|---------------------------------|------------|-----------------------------------|----------------------------------|
| NB : La classe de précision A, B ou C figure dans les plans. | _____        | _____                    | ____ / ____ / ____              | _____      | _____ cm                          | _____                            |
|                                                              | _____        | _____                    | ____ / ____ / ____              | _____      | _____ cm                          | _____                            |

Réunion sur chantier pour localisation du réseau/ouvrage : Date retenue d'un commun accord : \_\_\_\_ / \_\_\_\_ / \_\_\_\_ à \_\_\_\_ h \_\_\_\_  
ou Prise de RDV à l'initiative du déclarant (date du dernier contact non conclusif : \_\_\_\_ / \_\_\_\_ / \_\_\_\_)

Votre projet doit tenir compte de la servitude protégeant notre ouvrage.

(cas d'un récépissé de DT) Vous devez prévoir des investigations complémentaires à notre charge (hors cas d'exemption prévus dans la réglementation) <sup>(2)</sup>

Des branchements non cartographiés sont présents. Ils sont soit pourvus d'affleurants visibles et rattachés à un réseau principal souterrain identifié dans les plans joints, soit munis de dispositifs automatiques supprimant tout risque en cas d'endommagement <sup>(2)</sup>

<sup>(1)</sup>: facultatif si l'information est fournie sur le plan joint <sup>(2)</sup>: pour les tronçons et branchements non cartographiés en classe A, prévoir des clauses techniques et financières particulières dans le marché

**Recommandations de sécurité**

Les recommandations techniques générales en fonction des réseaux et des techniques de travaux prévues sont consultables sur [www.reseaux-et-canalizations.gouv.fr](http://www.reseaux-et-canalizations.gouv.fr)

Les recommandations techniques spécifiques suivantes sont à appliquer, en fonction des risques liés à l'utilisation des techniques de travaux employées :

Rubriques du guide technique relatives à des ouvrages ou travaux spécifiques : \_\_\_\_\_

Pour les exploitants de lignes électriques : si la distance d'approche a été précisée, la mise hors tension est : possible impossible

Mesures de sécurité à mettre en œuvre : \_\_\_\_\_

**Dispositifs importants pour la sécurité :**

**Cas de dégradation d'un de nos ouvrages**

En cas de dégradation d'un de nos ouvrages, contactez nos services au numéro de téléphone suivant : \_\_\_\_\_

Pour toute anomalie susceptible de mettre en cause la sécurité au cours du déroulement du chantier, prévenir le service départemental d'incendie et de secours (par défaut le 18 ou le 112) : \_\_\_\_\_

**Responsable du dossier**

Nom : \_\_\_\_\_  
Désignation du service : \_\_\_\_\_  
Tél. : \_\_\_\_\_






















**Signature de l'exploitant ou de son représentant**










 



























 











Nom du signataire : \_\_\_\_\_  
Signature :  \_\_\_\_\_  
Date : \_\_\_\_ / \_\_\_\_ / \_\_\_\_ Nombre de pièces jointes, y compris les plans : \_\_\_\_\_

# Eclairage Public (ECLP)

---

Date de la donnée : version Novembre 2017

| Appareils   | Armoires   |
|---|---|
| <ul style="list-style-type: none"><li> Chambre</li><li> Coffret</li><li> Coupure</li><li> Manchon</li></ul>   | <ul style="list-style-type: none"><li> Armoire ECLP</li></ul>   |
| Supports   | Réseau   |
| <ul style="list-style-type: none"><li> Candélabre</li><li> Applique sur façade</li><li> Luminaire</li><li> Borne lumineuse</li><li> Eclairage piéton</li><li> Mât d'éclairage</li><li> Poteau</li><li> Projecteur</li><li> Support LAC</li></ul> | <ul style="list-style-type: none"><li> Réseau souterrain</li><li> Réseau aérien</li><li> Réseau sur façade</li><li> Abandonné</li><li> Départ souterrain</li><li> Départ aérien</li><li> Départ sur façade</li></ul> |

| Communes   | Habillages – Plan d'eau   |
|---|---|
|  Commune   |  Plan d'eau   |
| Parcelles   | Bâtiments   |
|  Parcelles   |  Dur<br> Léger   |
| Habillages – ponctuel   | Habillages – linéaire   |
| <ul style="list-style-type: none"> <li> Point Géodésique Borné</li> <li> Point Géodésique Non Borné</li> <li> Point de triangulation borné</li> <li> Point de triangulation non borné</li> <li> Point de polygonation borné</li> <li> Point de polygonation repéré</li> <li> Repère du NGF</li> <li> Borne du NGF</li> <li> Repère de nivellement MRL</li> <li> Autre repère de nivellement</li> <li> Borne Commune</li> <li> Point coté</li> <li> Détail topographique</li> <li> Flèche droite (1)</li> <li> Flèche courbe (2-3)</li> <li> Mur mitoyen</li> <li> Mut non mitoyen</li> <li> Fossé mitoyen</li> <li> Fossé non mitoyen</li> <li> Clôture mitoyenne</li> <li> Clôture non mitoyenne</li> <li> Haie mitoyenne</li> <li> Haie non mitoyenne</li> <li> Sncf</li> <li> Pylone</li> <li> Borne propriétaire</li> </ul> | <ul style="list-style-type: none"> <li> Symbole d'église</li> <li> Symbole de mosquée</li> <li> Amorce de limite de commune</li> <li> Chemin</li> <li> Amorce de voie</li> <li> Trottoirs, sentiers</li> <li> Ligne de transport de force</li> <li> Rail de chemin de fer</li> <li> Terrain sport, petits ruisseaux, trottoirs</li> <li> Parking, terrasse</li> <li> Divers</li> <li> Axe de Voie Publique</li> </ul> |
|   | Habillages – surfacique   |
|   | <ul style="list-style-type: none"> <li> Limites ne formant pas parcelle</li> <li> Parapet</li> <li> Emprise voie privée</li> <li> Cimetière</li> <li> Cimetière musulman</li> <li> Piscine</li> <li> Voie Privée</li> </ul>   |





Le 29/03/2022

**Objet: Fichiers transmis avec le document**

Madame, Monsieur,

Pour consulter les fichiers transmis avec notre document, veuillez cliquer sur le ou les liens suivants :


CA\_ORLEANS\_ECL\_20220328.pdf : <https://dl.sogelink.fr/?0zzu0CIX>


Document original signé : <https://dl.sogelink.fr/?xX24bbVR>


Nous nous tenons à votre disposition pour tout complément d'information.

Veillez agréer, Madame, Monsieur, l'expression de nos salutations respectueuses.

Le service technique Sogelink

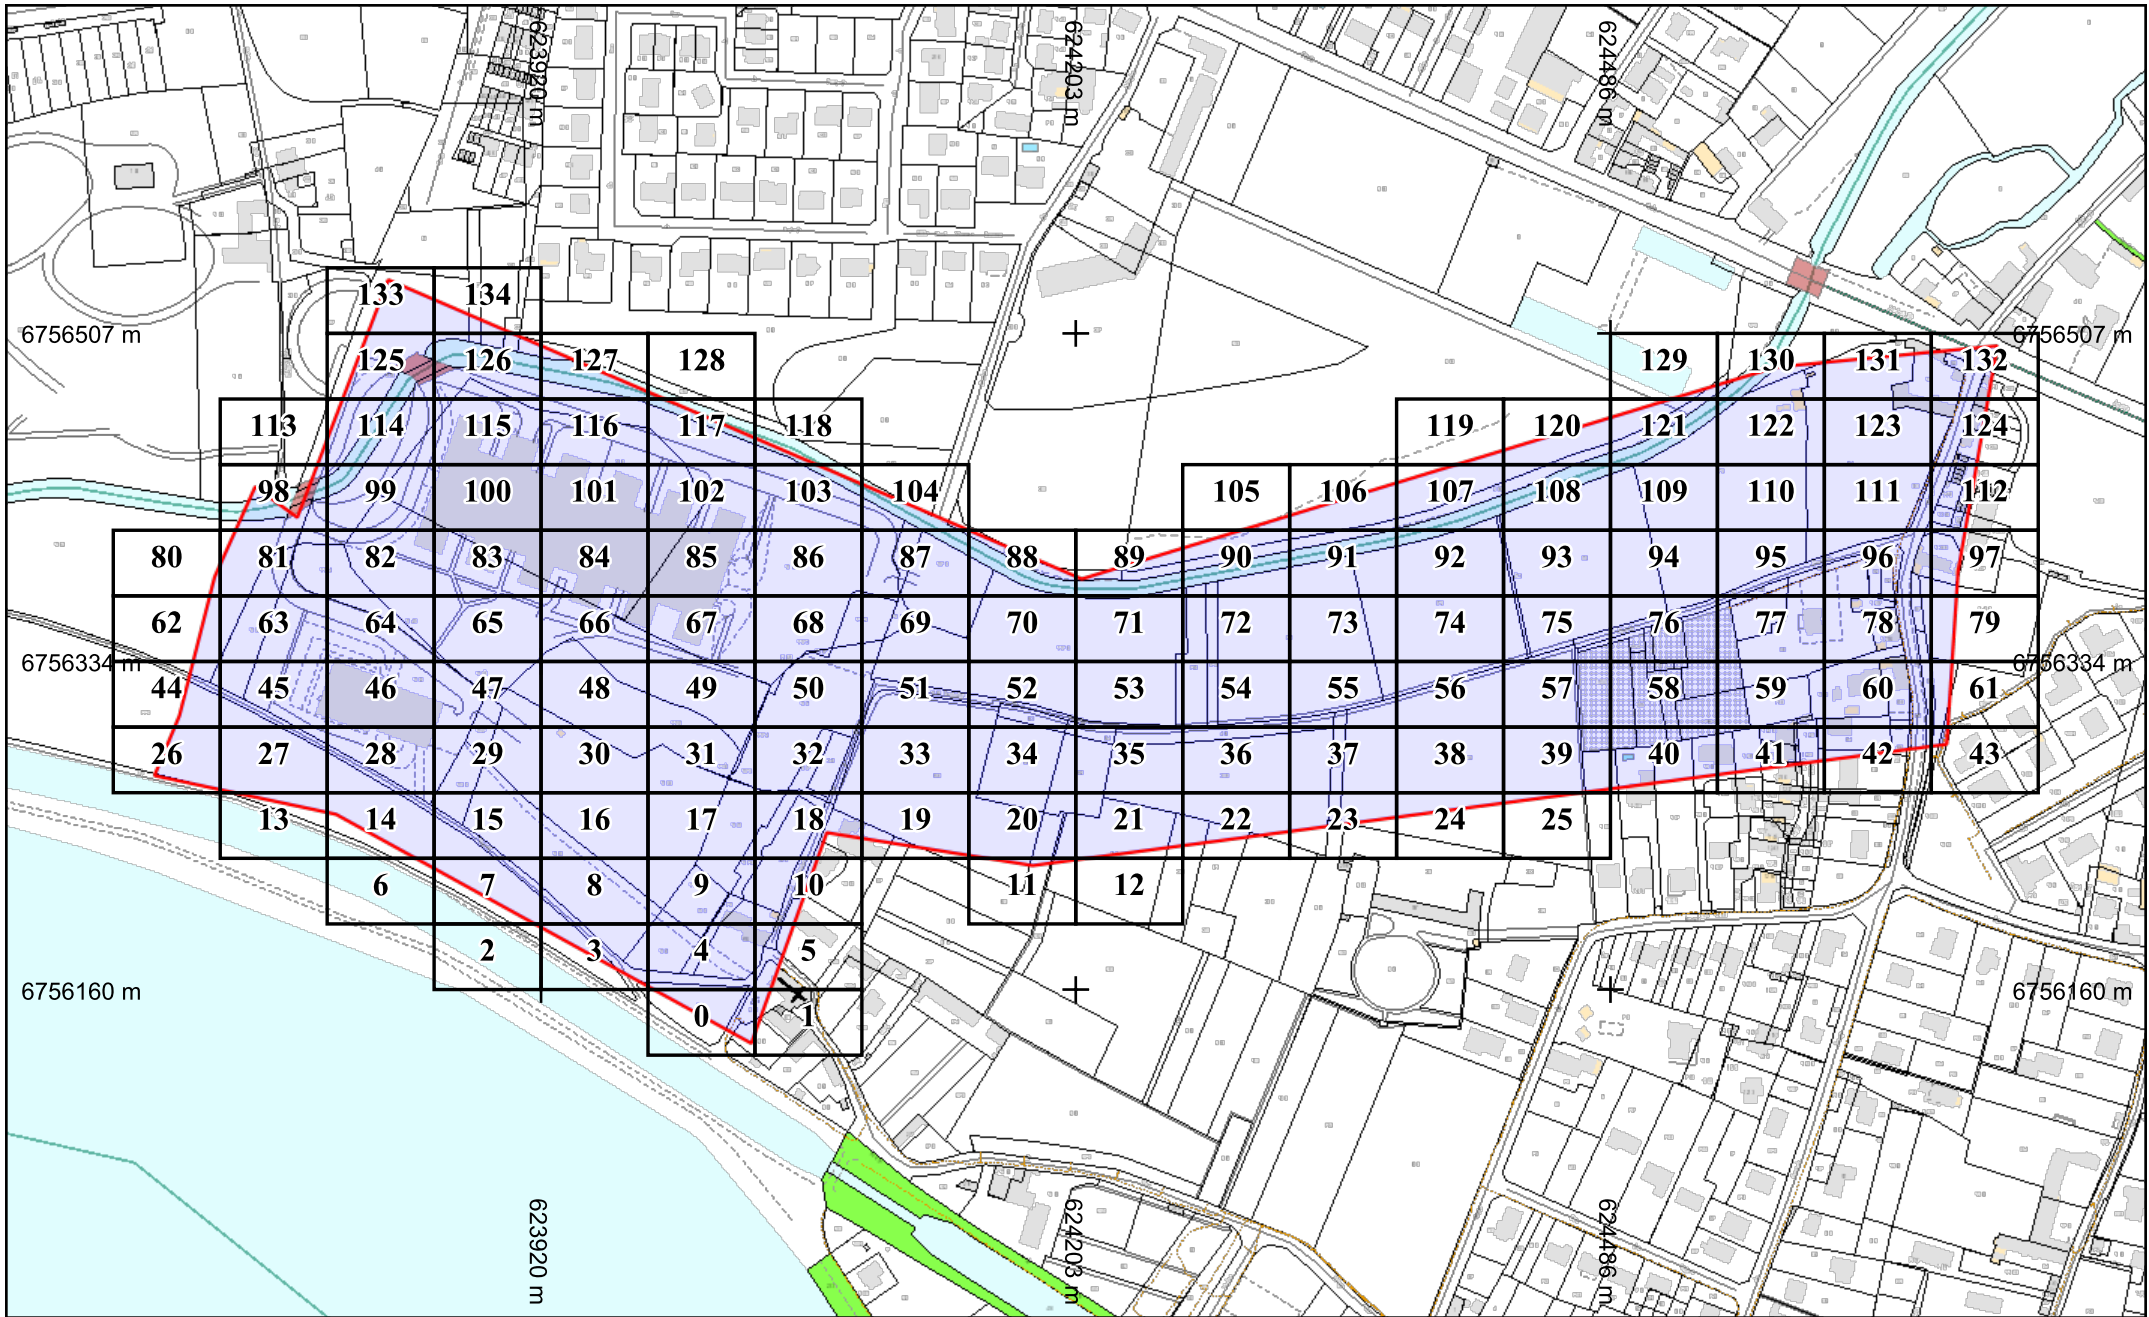

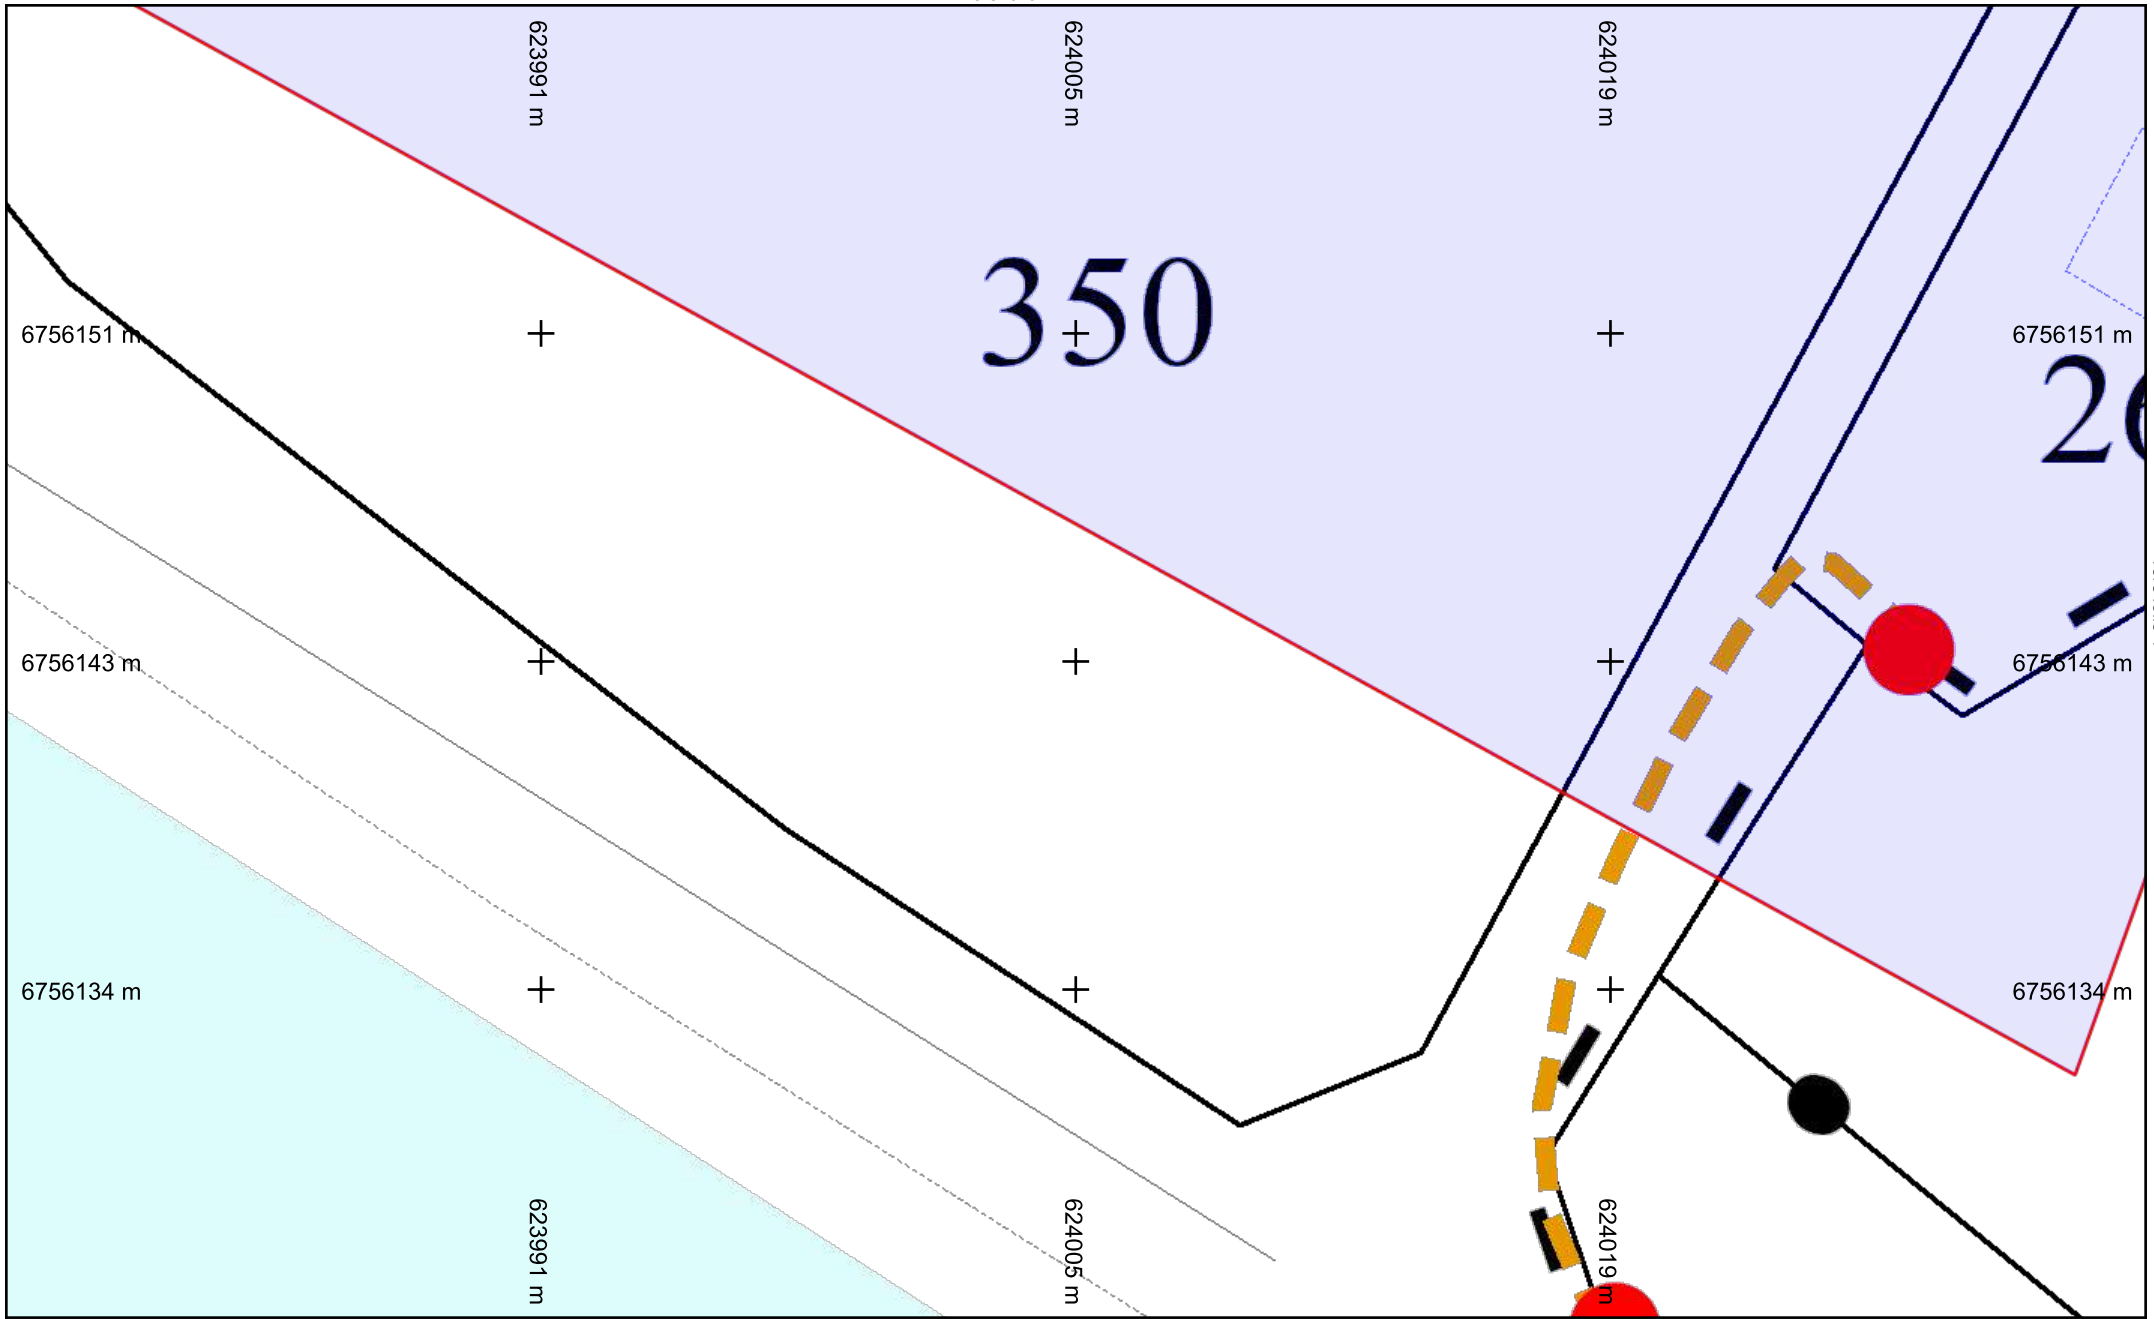

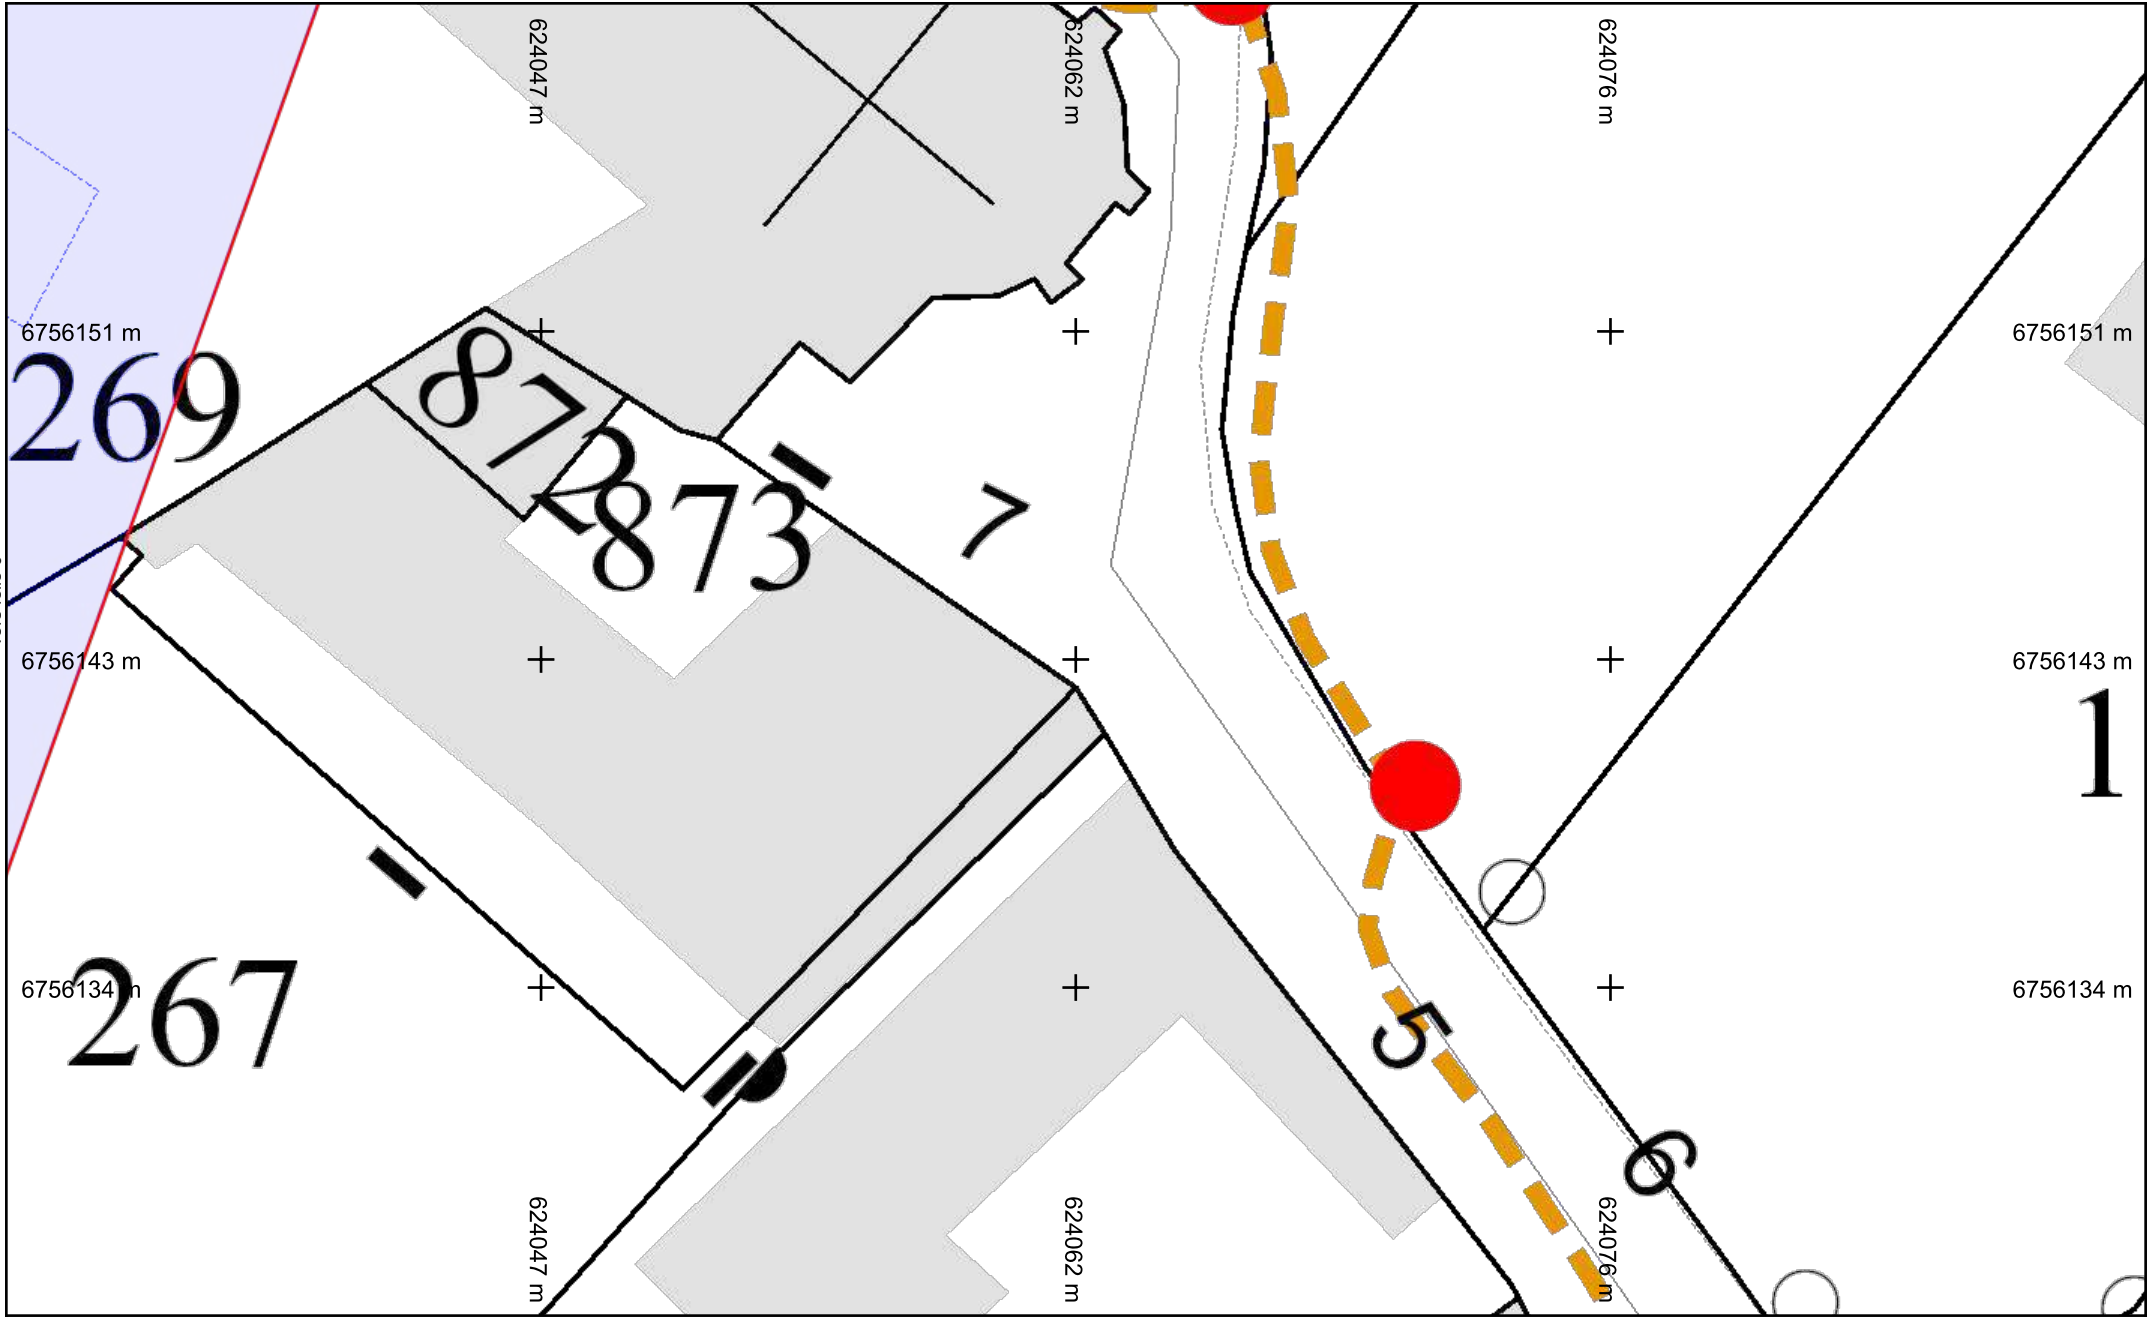

vers folio 0

vers folio 5

6756151 m  
**269**

6756143 m

6756134 m  
**267**

**872**  
**873**

**7**

**5**

6756151 m

6756143 m

**1**

6756134 m

624047 m

624062 m

624076 m

624047 m

624062 m


624076 m



**Légende :**  
**Voir page annexe**


Folio n° : 1

Échelle : 1:200 --- Plan généré le : 28/03/2022 - 22:39:10  
 Numéro de consultation : 2022032501549TDE  
 Adresse : Chemin de la canche, 45800 Combleux  
 Format d'impression : A4 Paysage

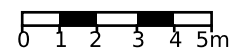

|                                 |                       |                                          |
|---------------------------------|-----------------------|------------------------------------------|
| Classe de précision : Voir plan | Catégorie réseau : EL | Carroyage : RGF93/Lambert 93 - EPSG:2154 |
|---------------------------------|-----------------------|------------------------------------------|

vers folio 7

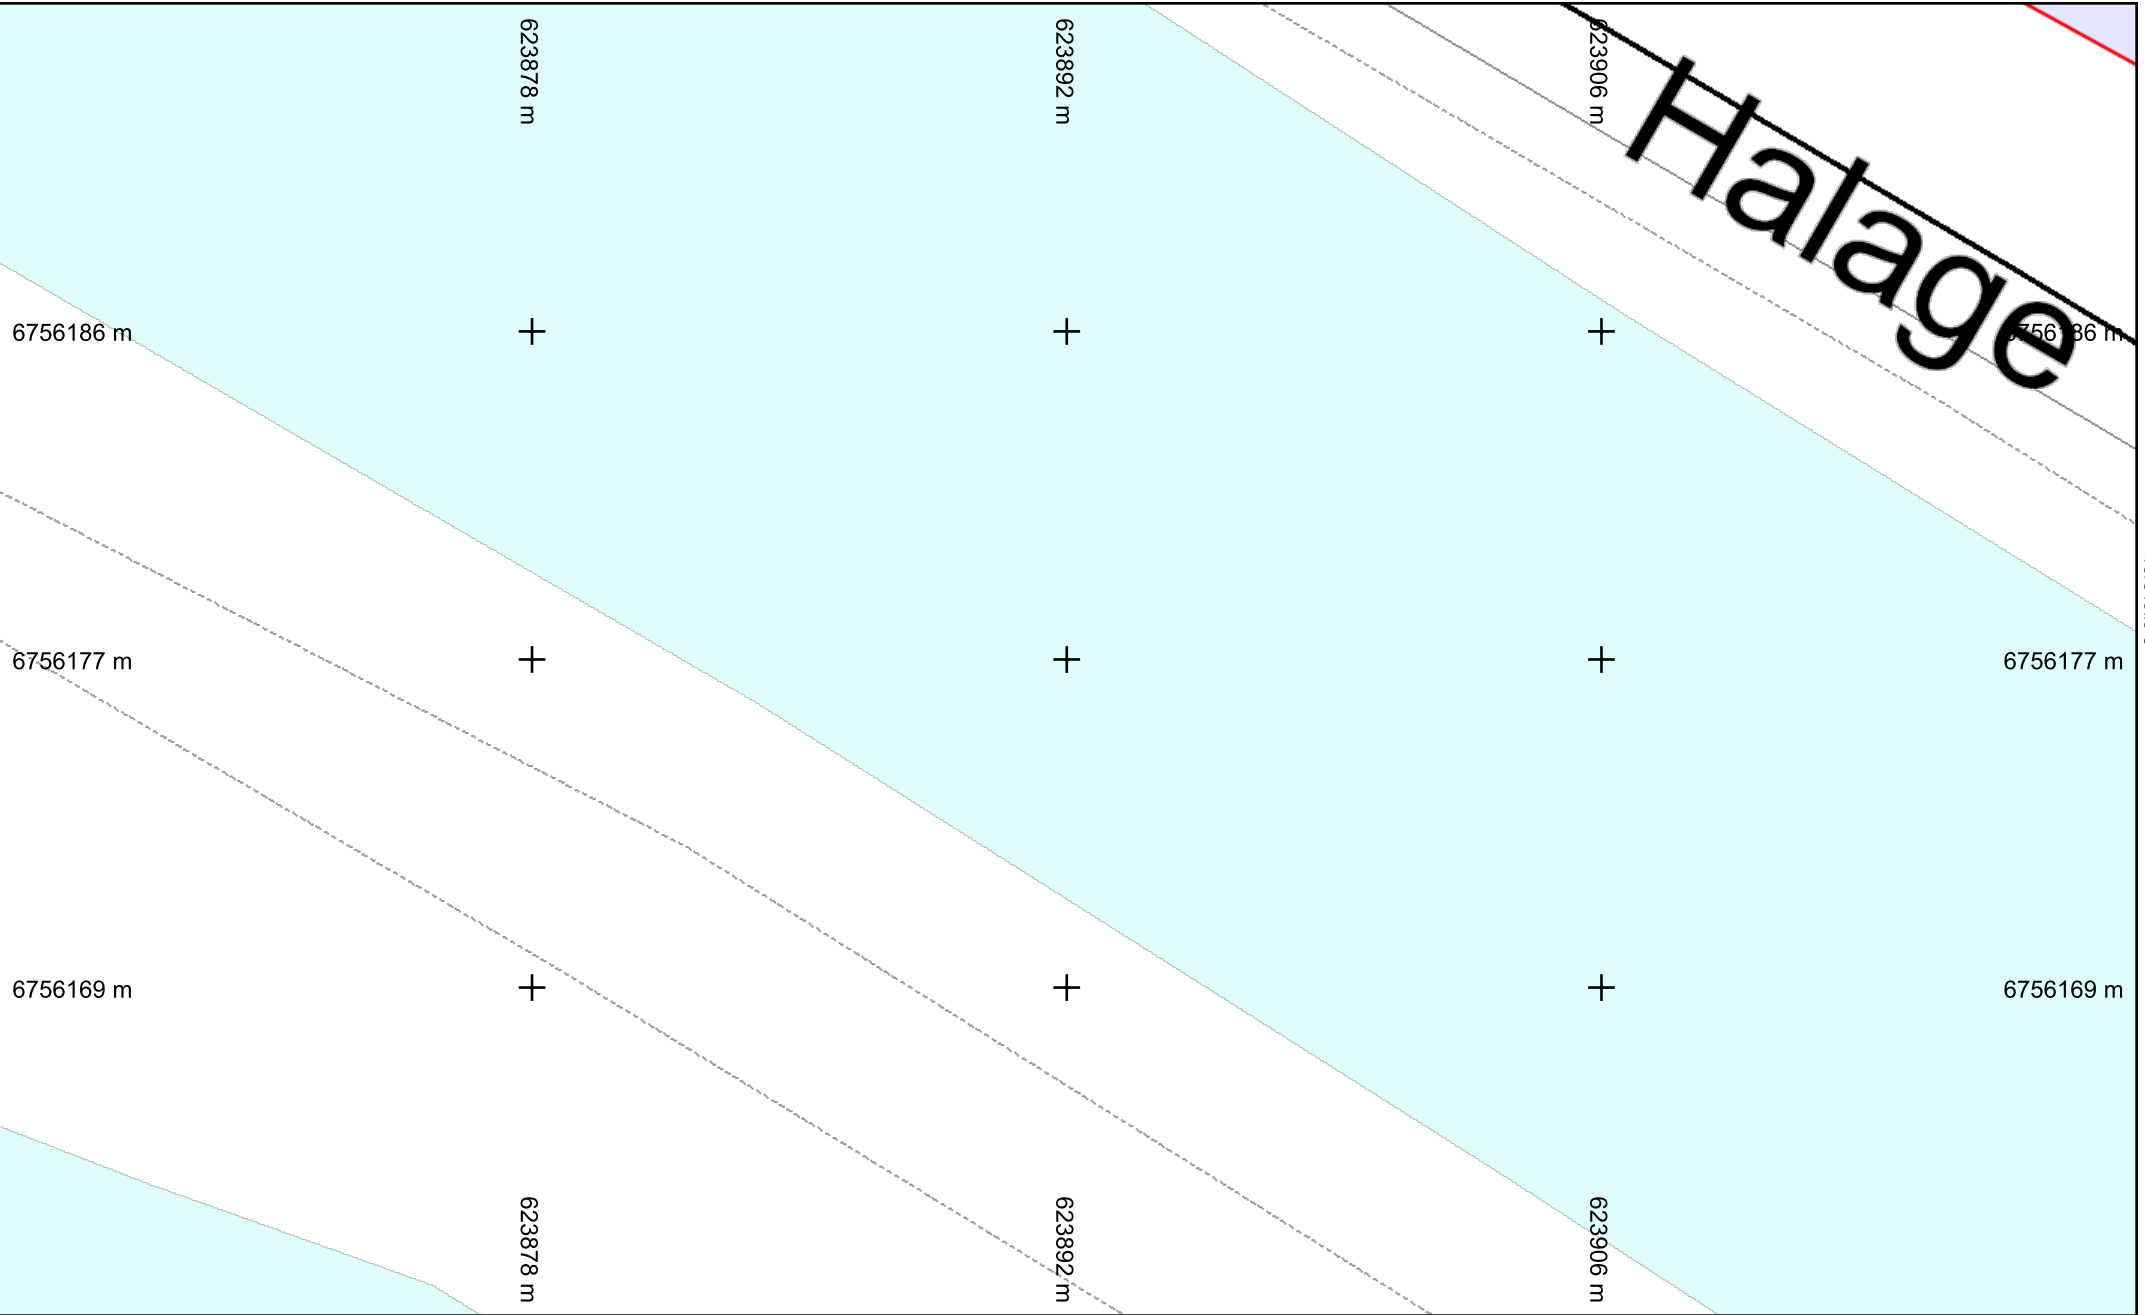

# Halage

6756186 m

6756177 m

6756169 m

623878 m

623892 m

623906 m

+

+

+

+

+

+

+

+

+

623878 m

623892 m


623906 m

6756186 m

6756177 m

6756169 m

Échelle : 1:200 --- Plan généré le : 28/03/2022 - 22:39:10  
 Numéro de consultation : 2022032501549TDE  
 Adresse : Chemin de la canche, 45800 Combleux  
 Format d'impression : A4 Paysage

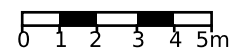

**Légende :**  
**Voir page annexe**

Folio n° : 2

|                                 |                       |                                          |
|---------------------------------|-----------------------|------------------------------------------|
| Classe de précision : Voir plan | Catégorie réseau : EL | Carroyage : RGF93/Lambert 93 - EPSG:2154 |
|---------------------------------|-----------------------|------------------------------------------|

vers folio 8

623934 m

623948 m

623963 m

6756186 m

+

+

+

6756186 m

vers folio 2

6756177 m

+

+

+

6756177 m

vers folio 4

6756169 m

+

+

+

6756169 m

623934 m

623948 m


623963 m



**Légende :**  
**Voir page annexe**


Folio n° : 3

Échelle : 1:200 --- Plan généré le : 28/03/2022 - 22:39:10  
Numéro de consultation : 2022032501549TDE  
Adresse : Chemin de la canche, 45800 Combleux  
Format d'impression : A4 Paysage

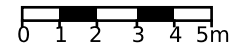

Classe de précision : Voir plan | Catégorie réseau : EL | Carroyage : RGF93/Lambert 93 - EPSG:2154

vers folio 9

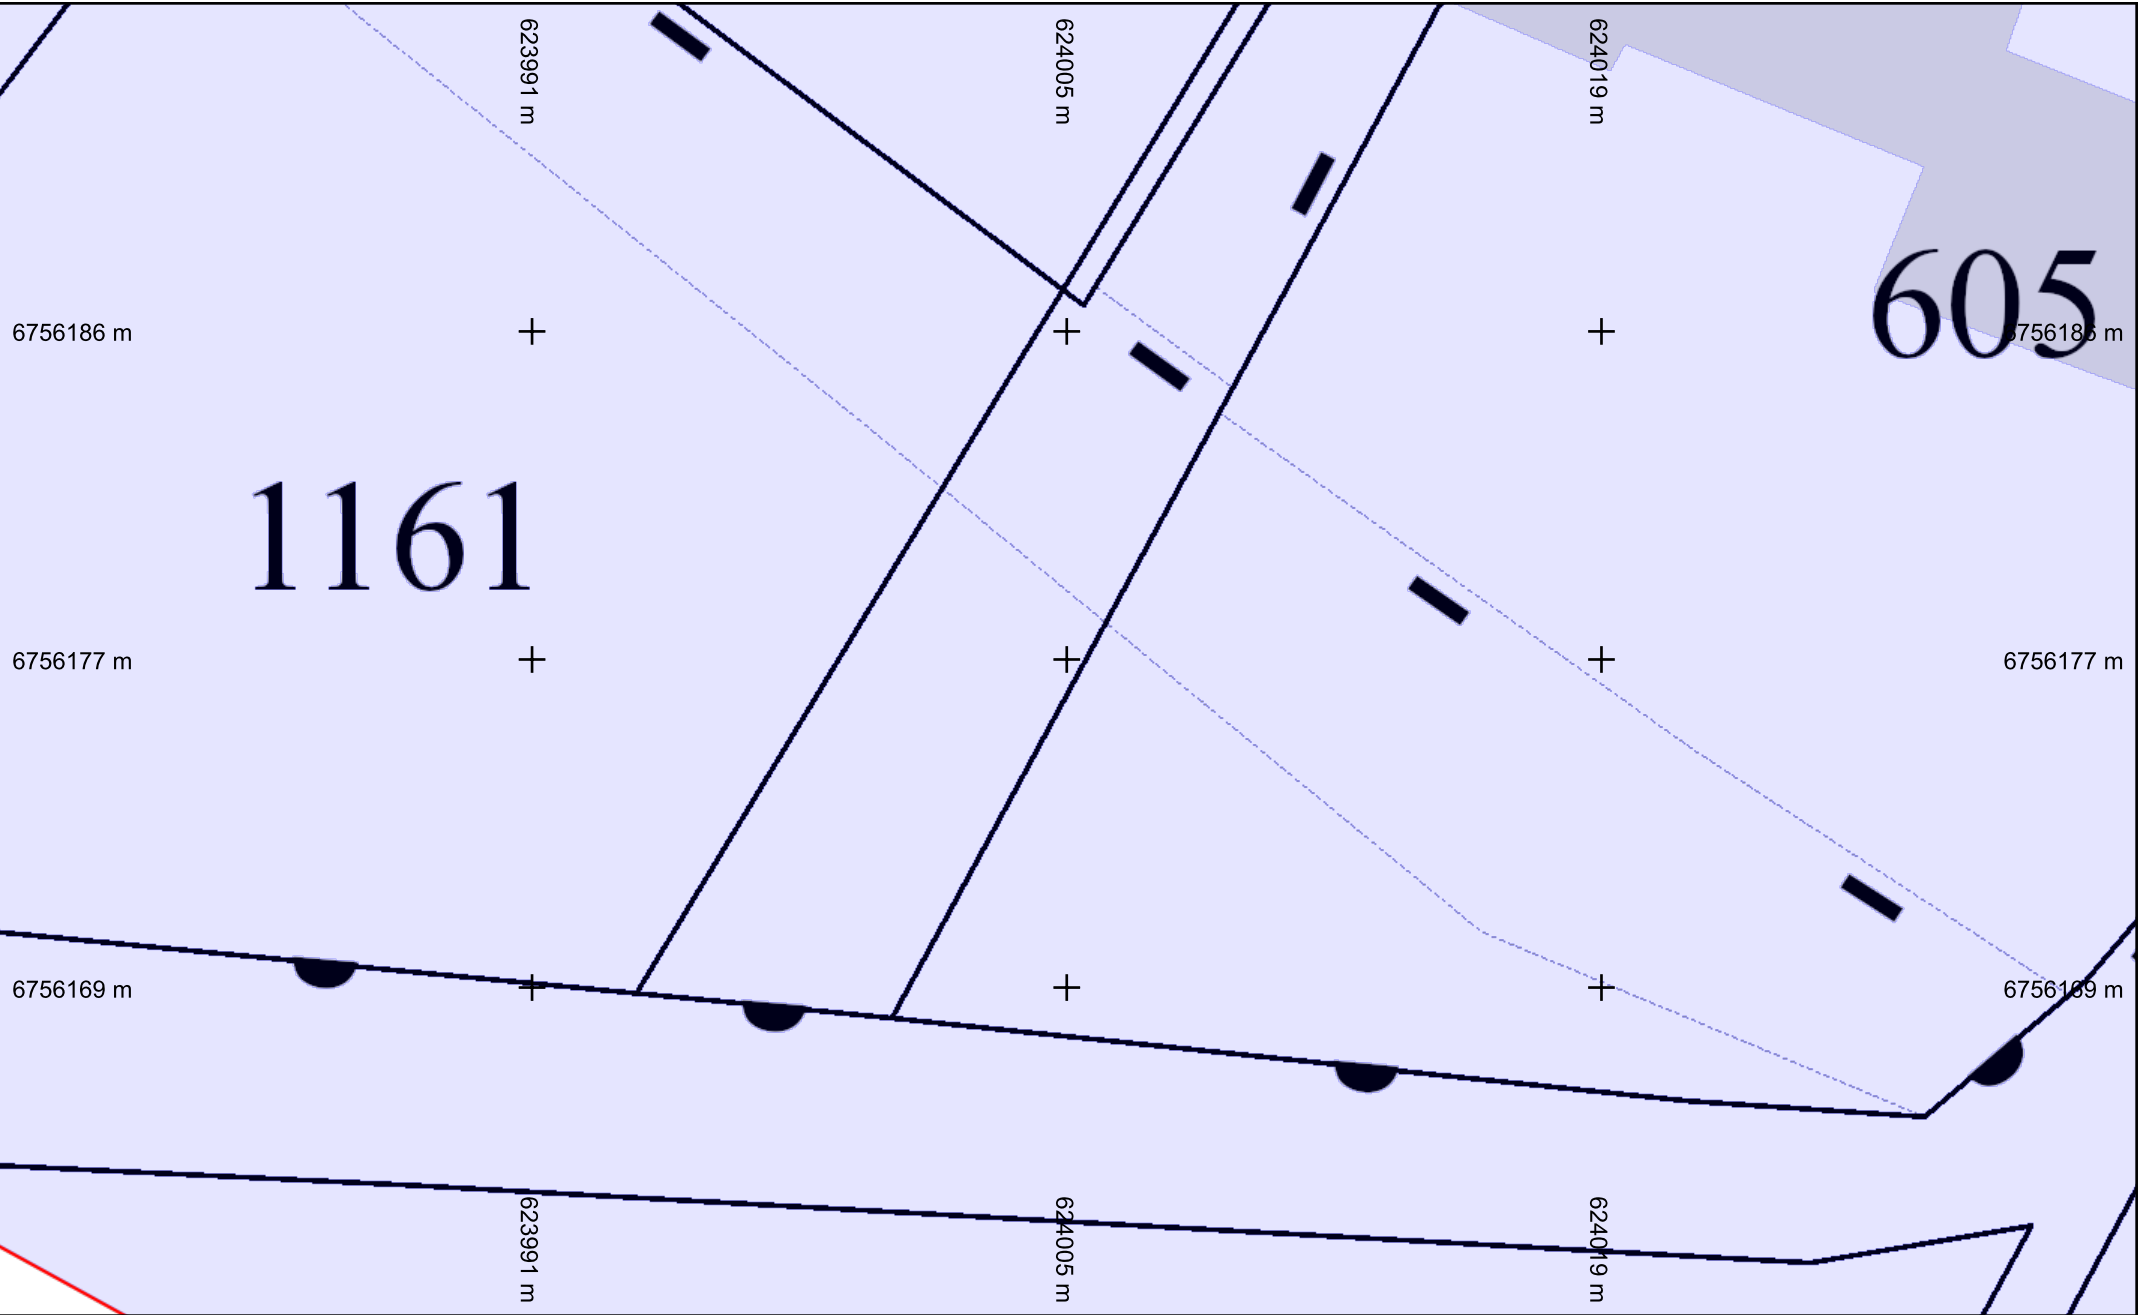

vers folio 3

vers folio 5

# 1161

# 605


vers folio 0



**Légende :**  
**Voir page annexe**

**Folio n° : 4**

Échelle : 1:200 --- Plan généré le : 28/03/2022 - 22:39:10  
 Numéro de consultation : 2022032501549TDE  
 Adresse : Chemin de la canche, 45800 Combleux  
 Format d'impression : A4 Paysage

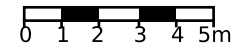


Classe de précision : Voir plan

Catégorie réseau : EL

Carroyage : RGF93/Lambert 93 - EPSG:2154



vers folio 10

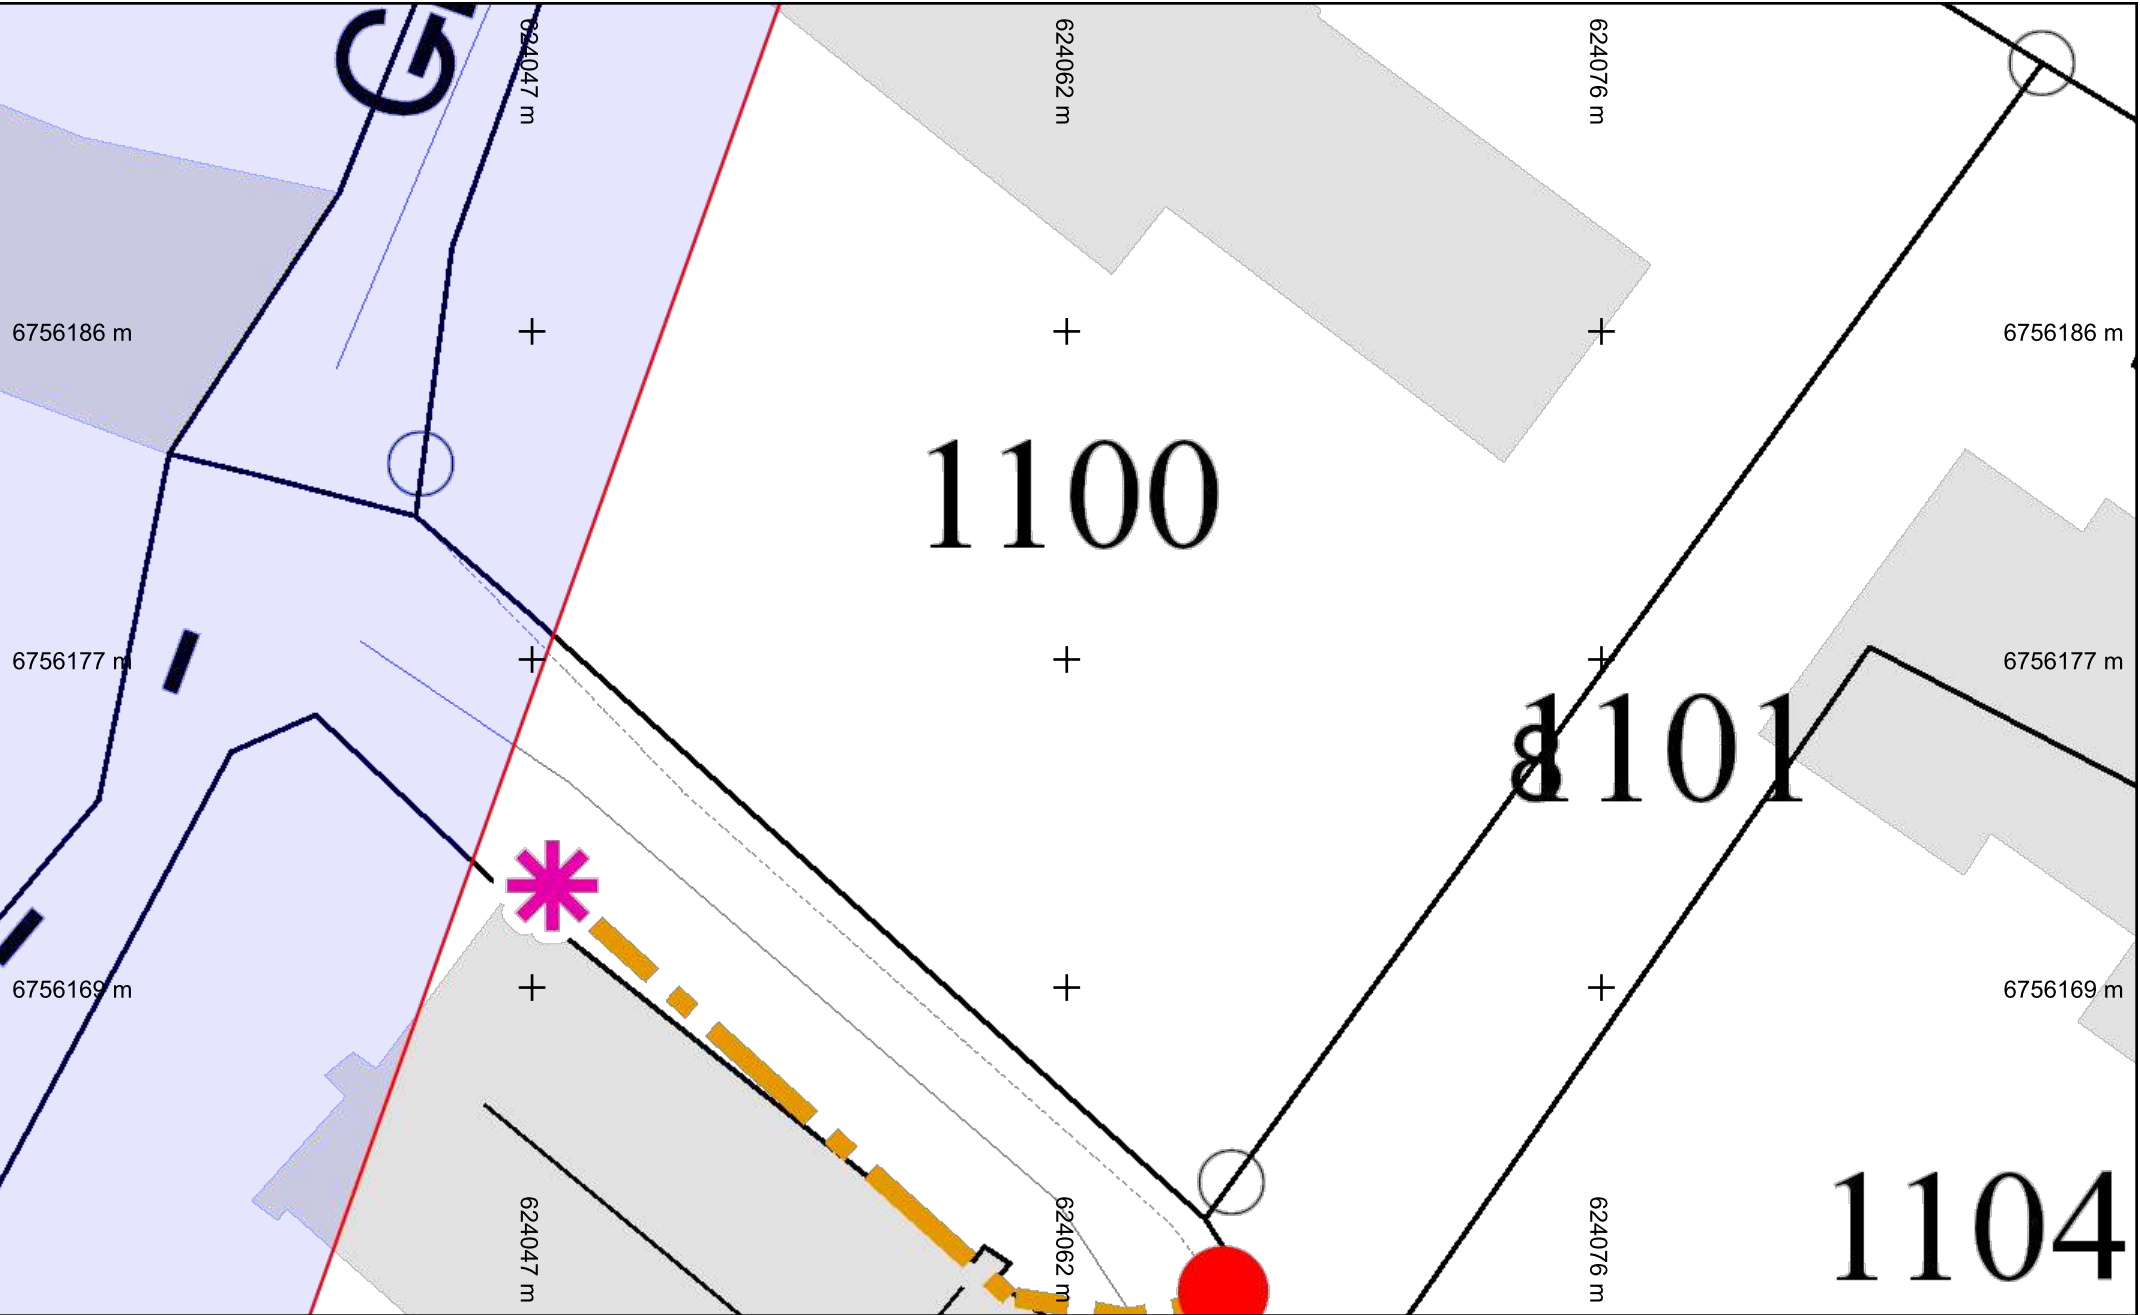

vers folio 4


vers folio 1



**Légende :**  
**Voir page annexe**


**Folio n° : 5**


Échelle : 1:200 --- Plan généré le : 28/03/2022 - 22:39:10  
 Numéro de consultation : 2022032501549TDE  
 Adresse : Chemin de la canche, 45800 Combleux  
 Format d'impression : A4 Paysage

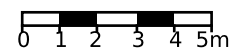

|                                 |                       |                                          |
|---------------------------------|-----------------------|------------------------------------------|
| Classe de précision : Voir plan | Catégorie réseau : EL | Carroyage : RGF93/Lambert 93 - EPSG:2154 |
|---------------------------------|-----------------------|------------------------------------------|



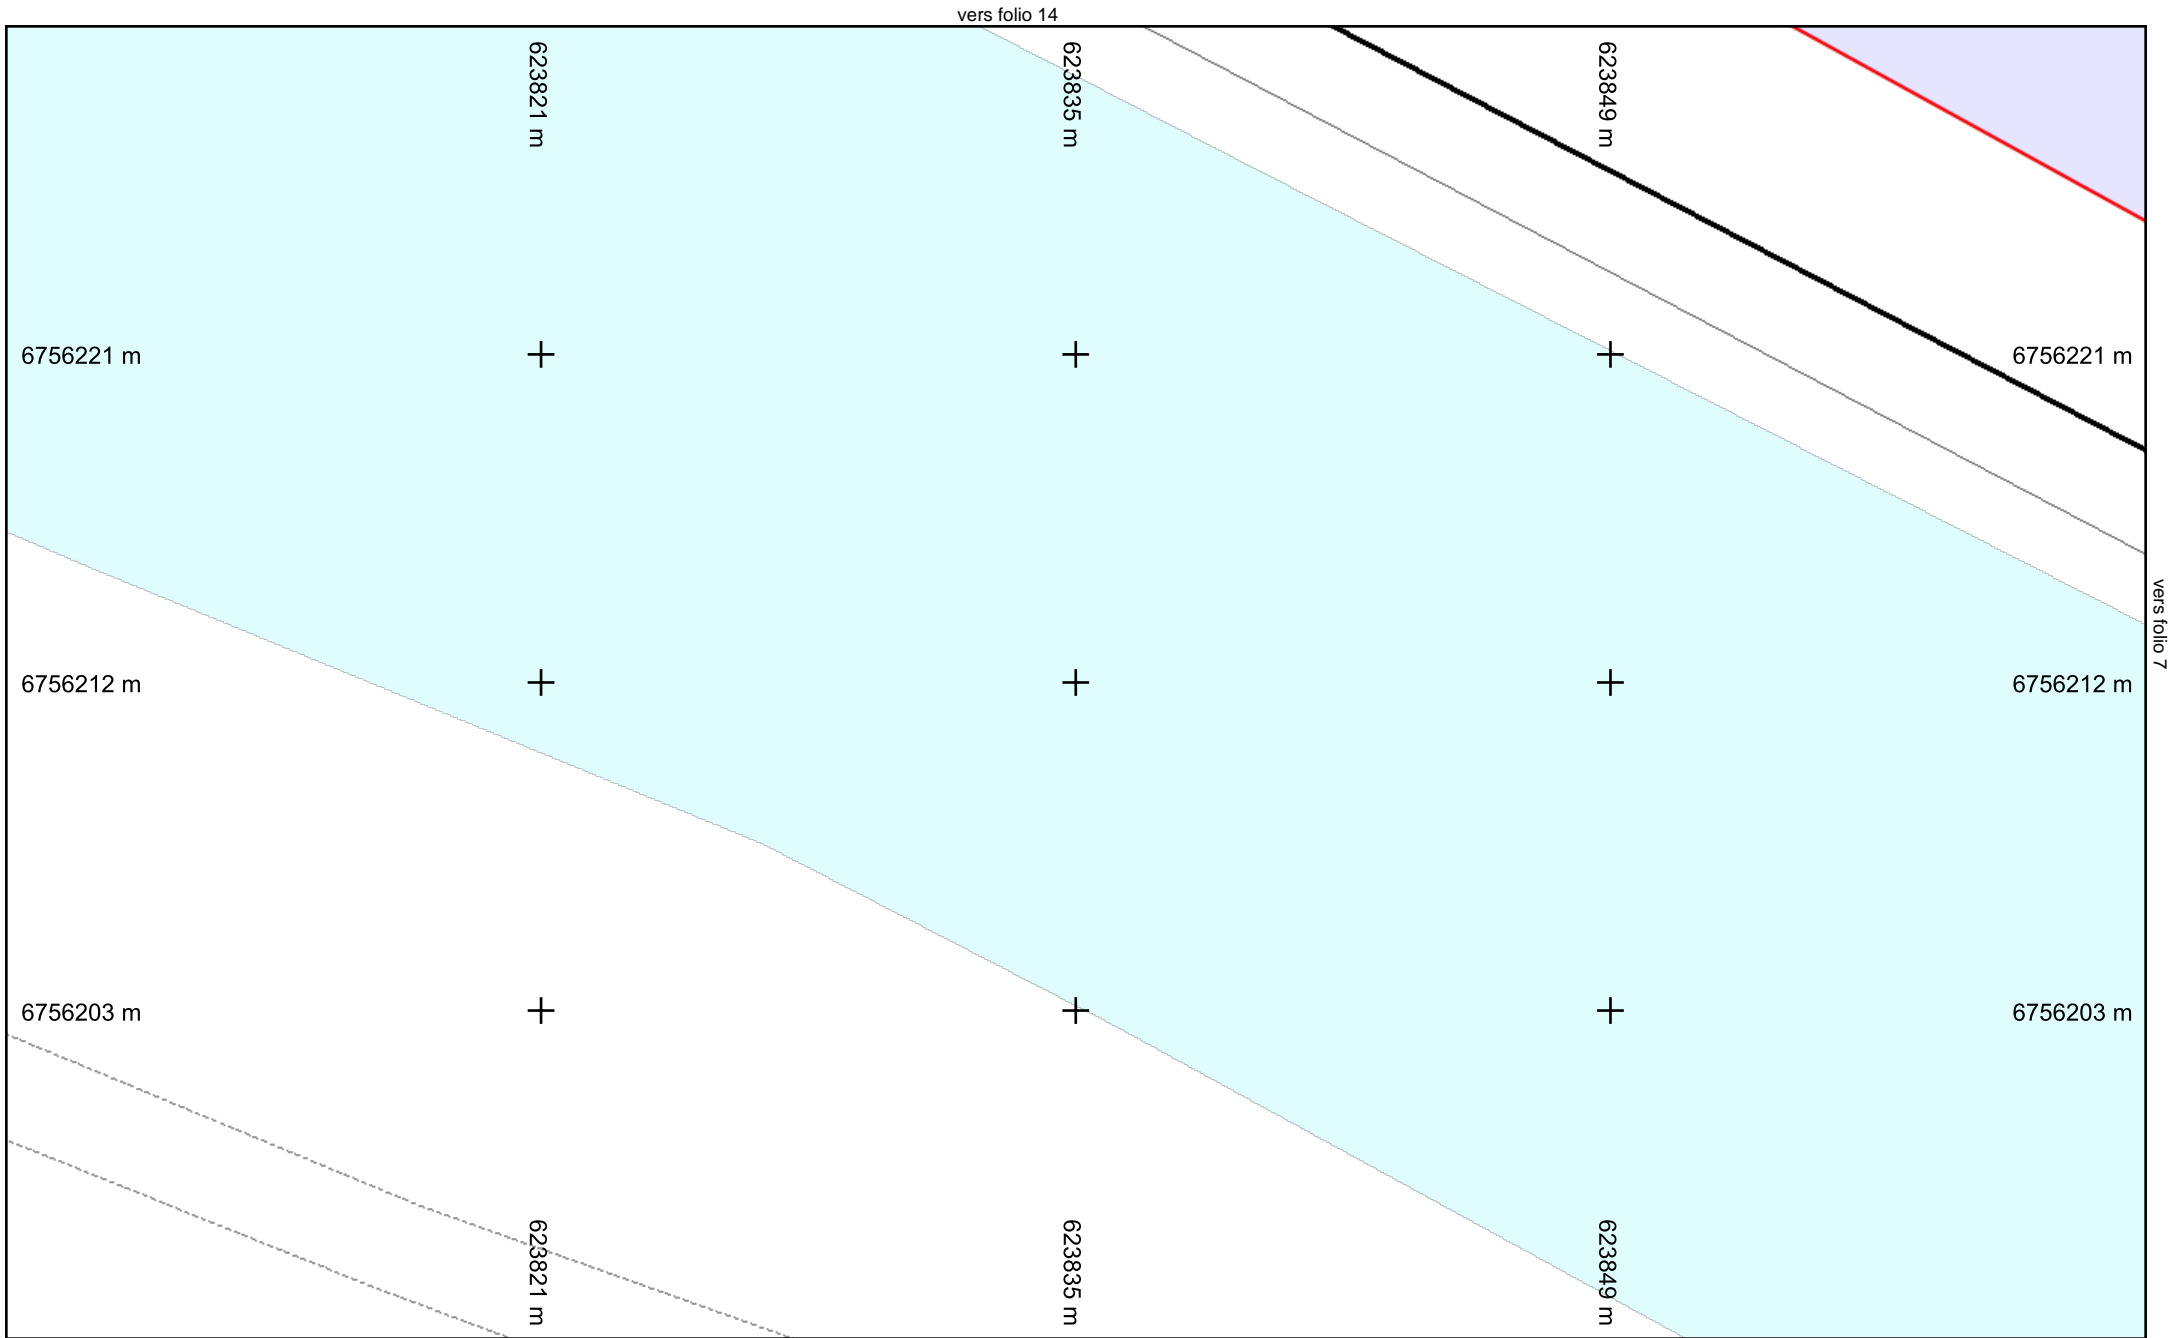

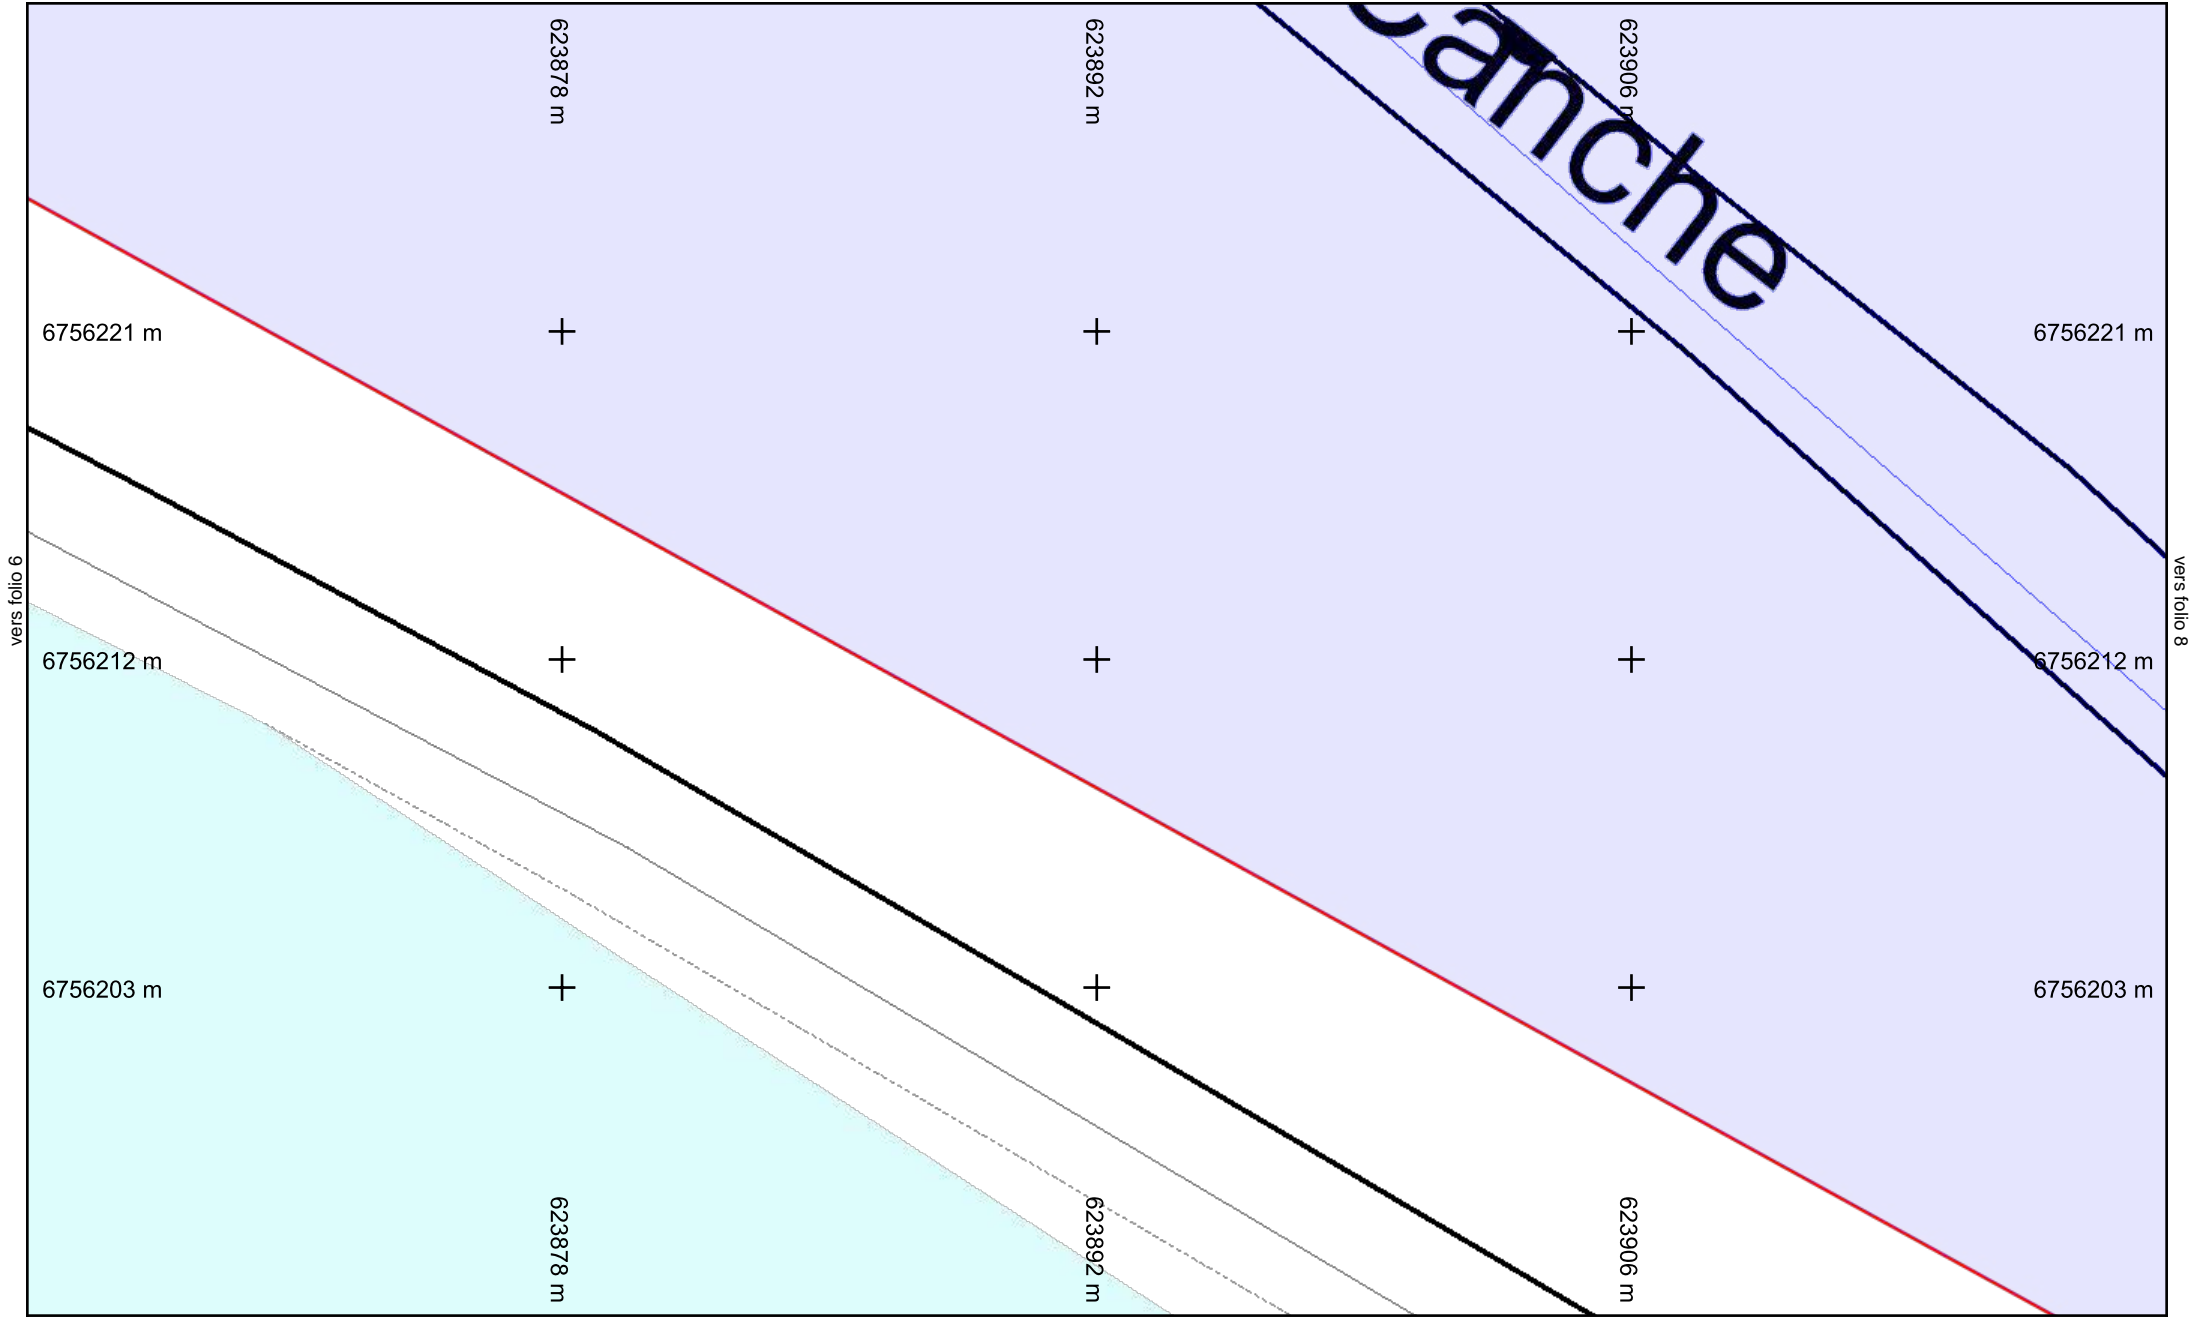

vers folio 6

vers folio 8


vers folio 2



**Légende :**  
**Voir page annexe**

**Folio n° : 7**

Échelle : 1:200 --- Plan généré le : 28/03/2022 - 22:39:10  
 Numéro de consultation : 2022032501549TDE  
 Adresse : Chemin de la canche, 45800 Combleux  
 Format d'impression : A4 Paysage

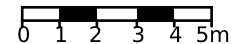

|                                 |                       |                                          |
|---------------------------------|-----------------------|------------------------------------------|
| Classe de précision : Voir plan | Catégorie réseau : EL | Carroyage : RGF93/Lambert 93 - EPSG:2154 |
|---------------------------------|-----------------------|------------------------------------------|

vers folio 16

623934 m

623948 m

623963 m

6756221 m

+

+

+

6756221 m

vers folio 7

6756212 m

+

+

+

6756212 m

vers folio 9

6756203 m

+

+

+

6756203 m

623934 m

623948 m

623963 m

vers folio 3



**Légende :**  
**Voir page annexe**


**Folio n° : 8**

Échelle : 1:200 --- Plan généré le : 28/03/2022 - 22:39:10

Numéro de consultation : 2022032501549TDE

Adresse : Chemin de la canche, 45800 Combleux


Format d'impression : A4 Paysage

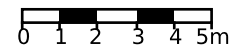


Classe de précision : Voir plan

Catégorie réseau : EL


Carroyage : RGF93/Lambert 93 - EPSG:2154

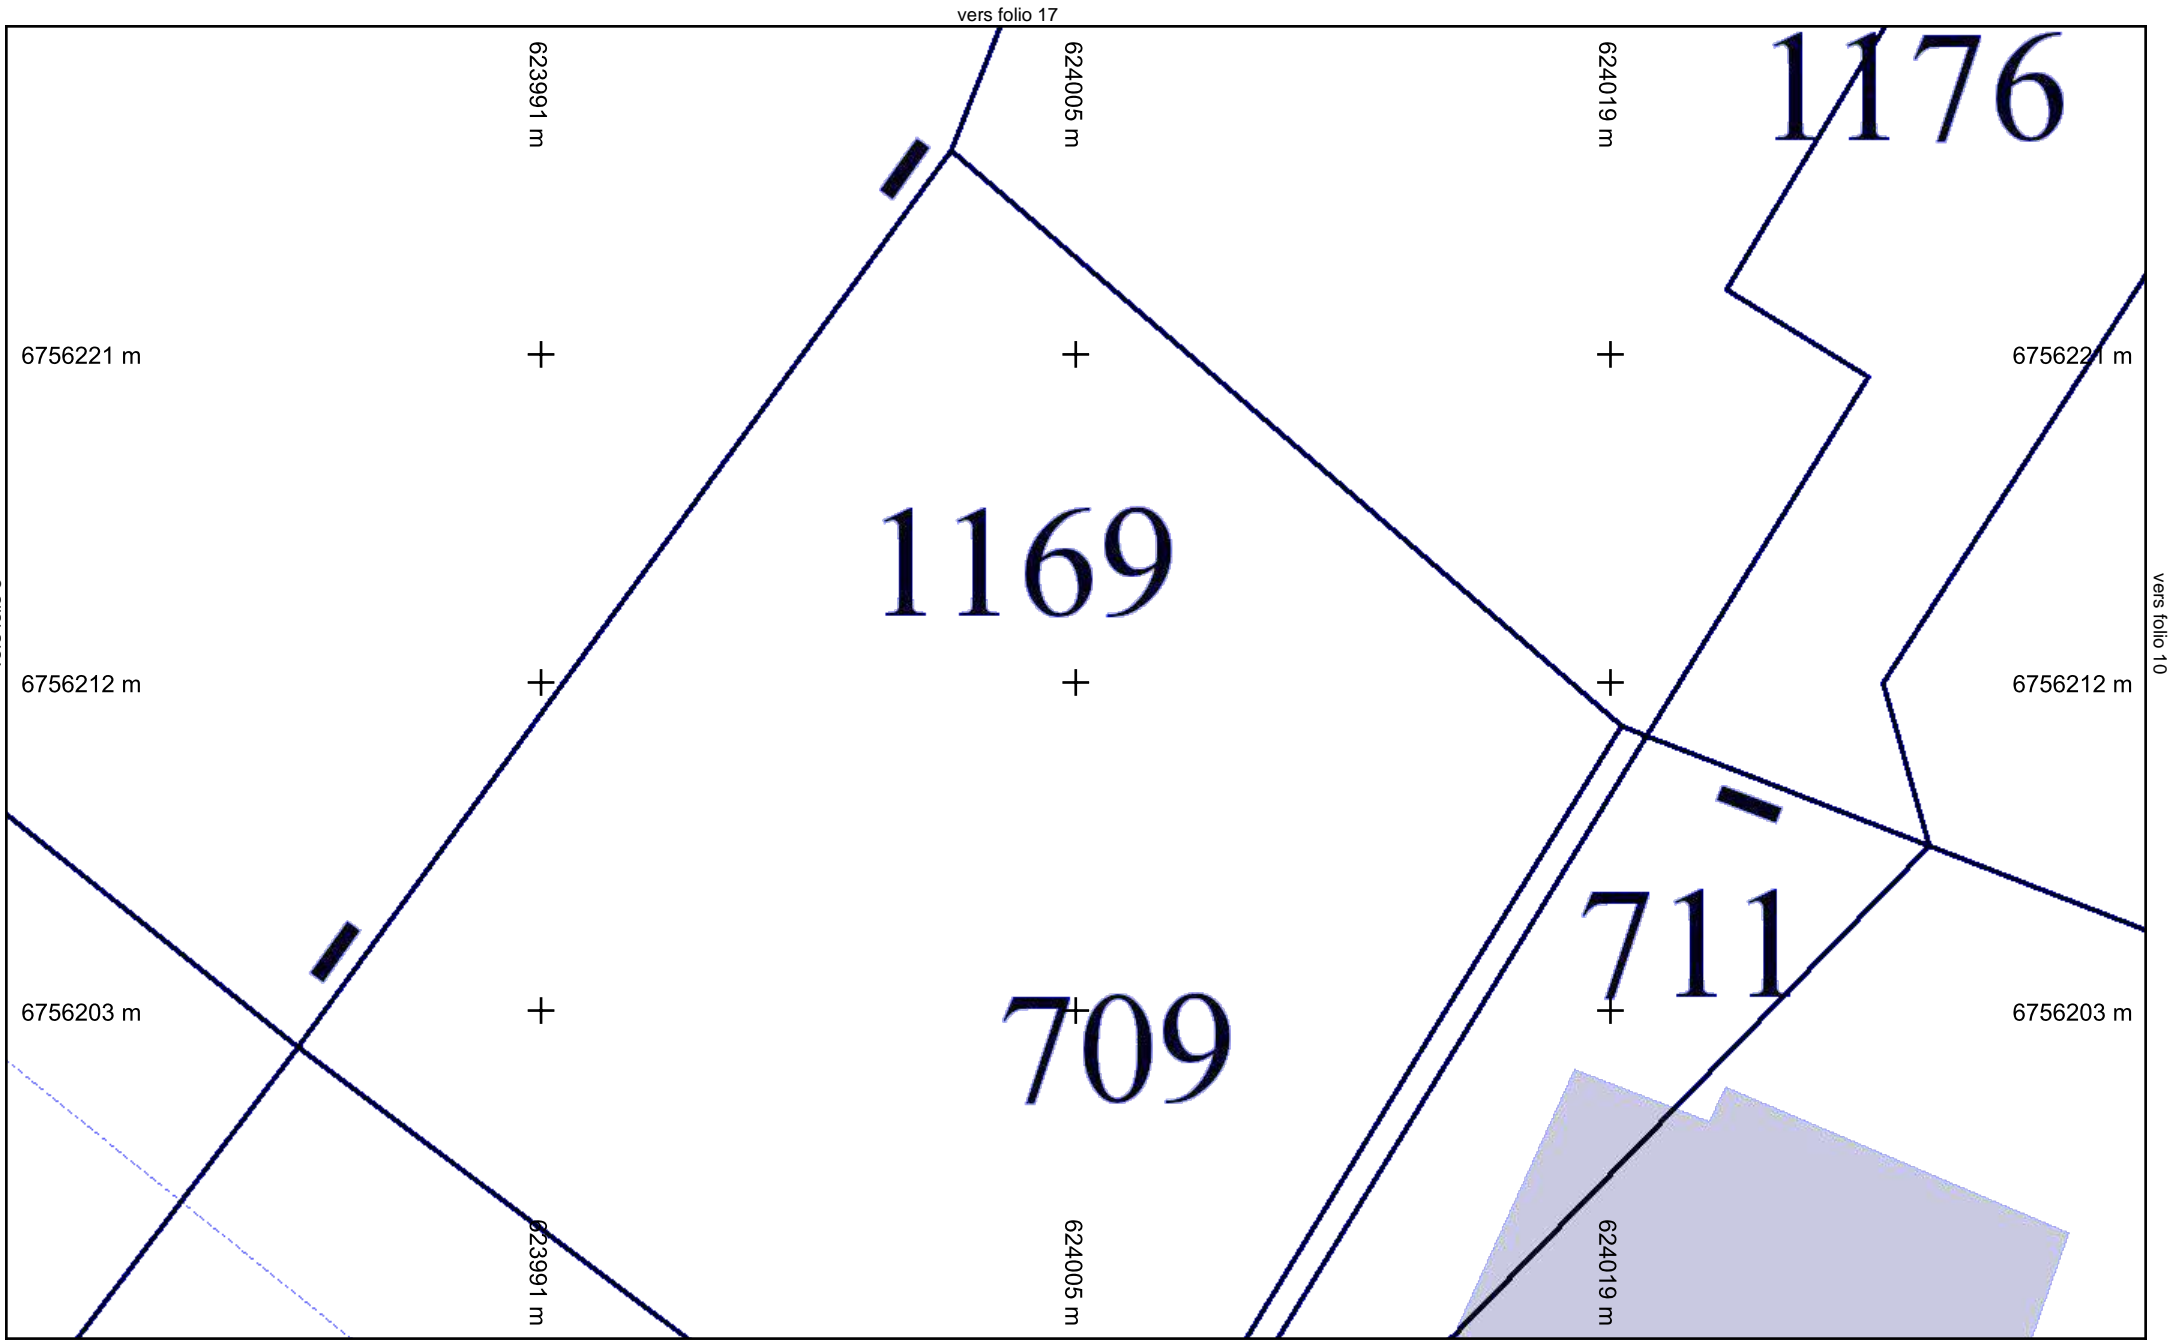


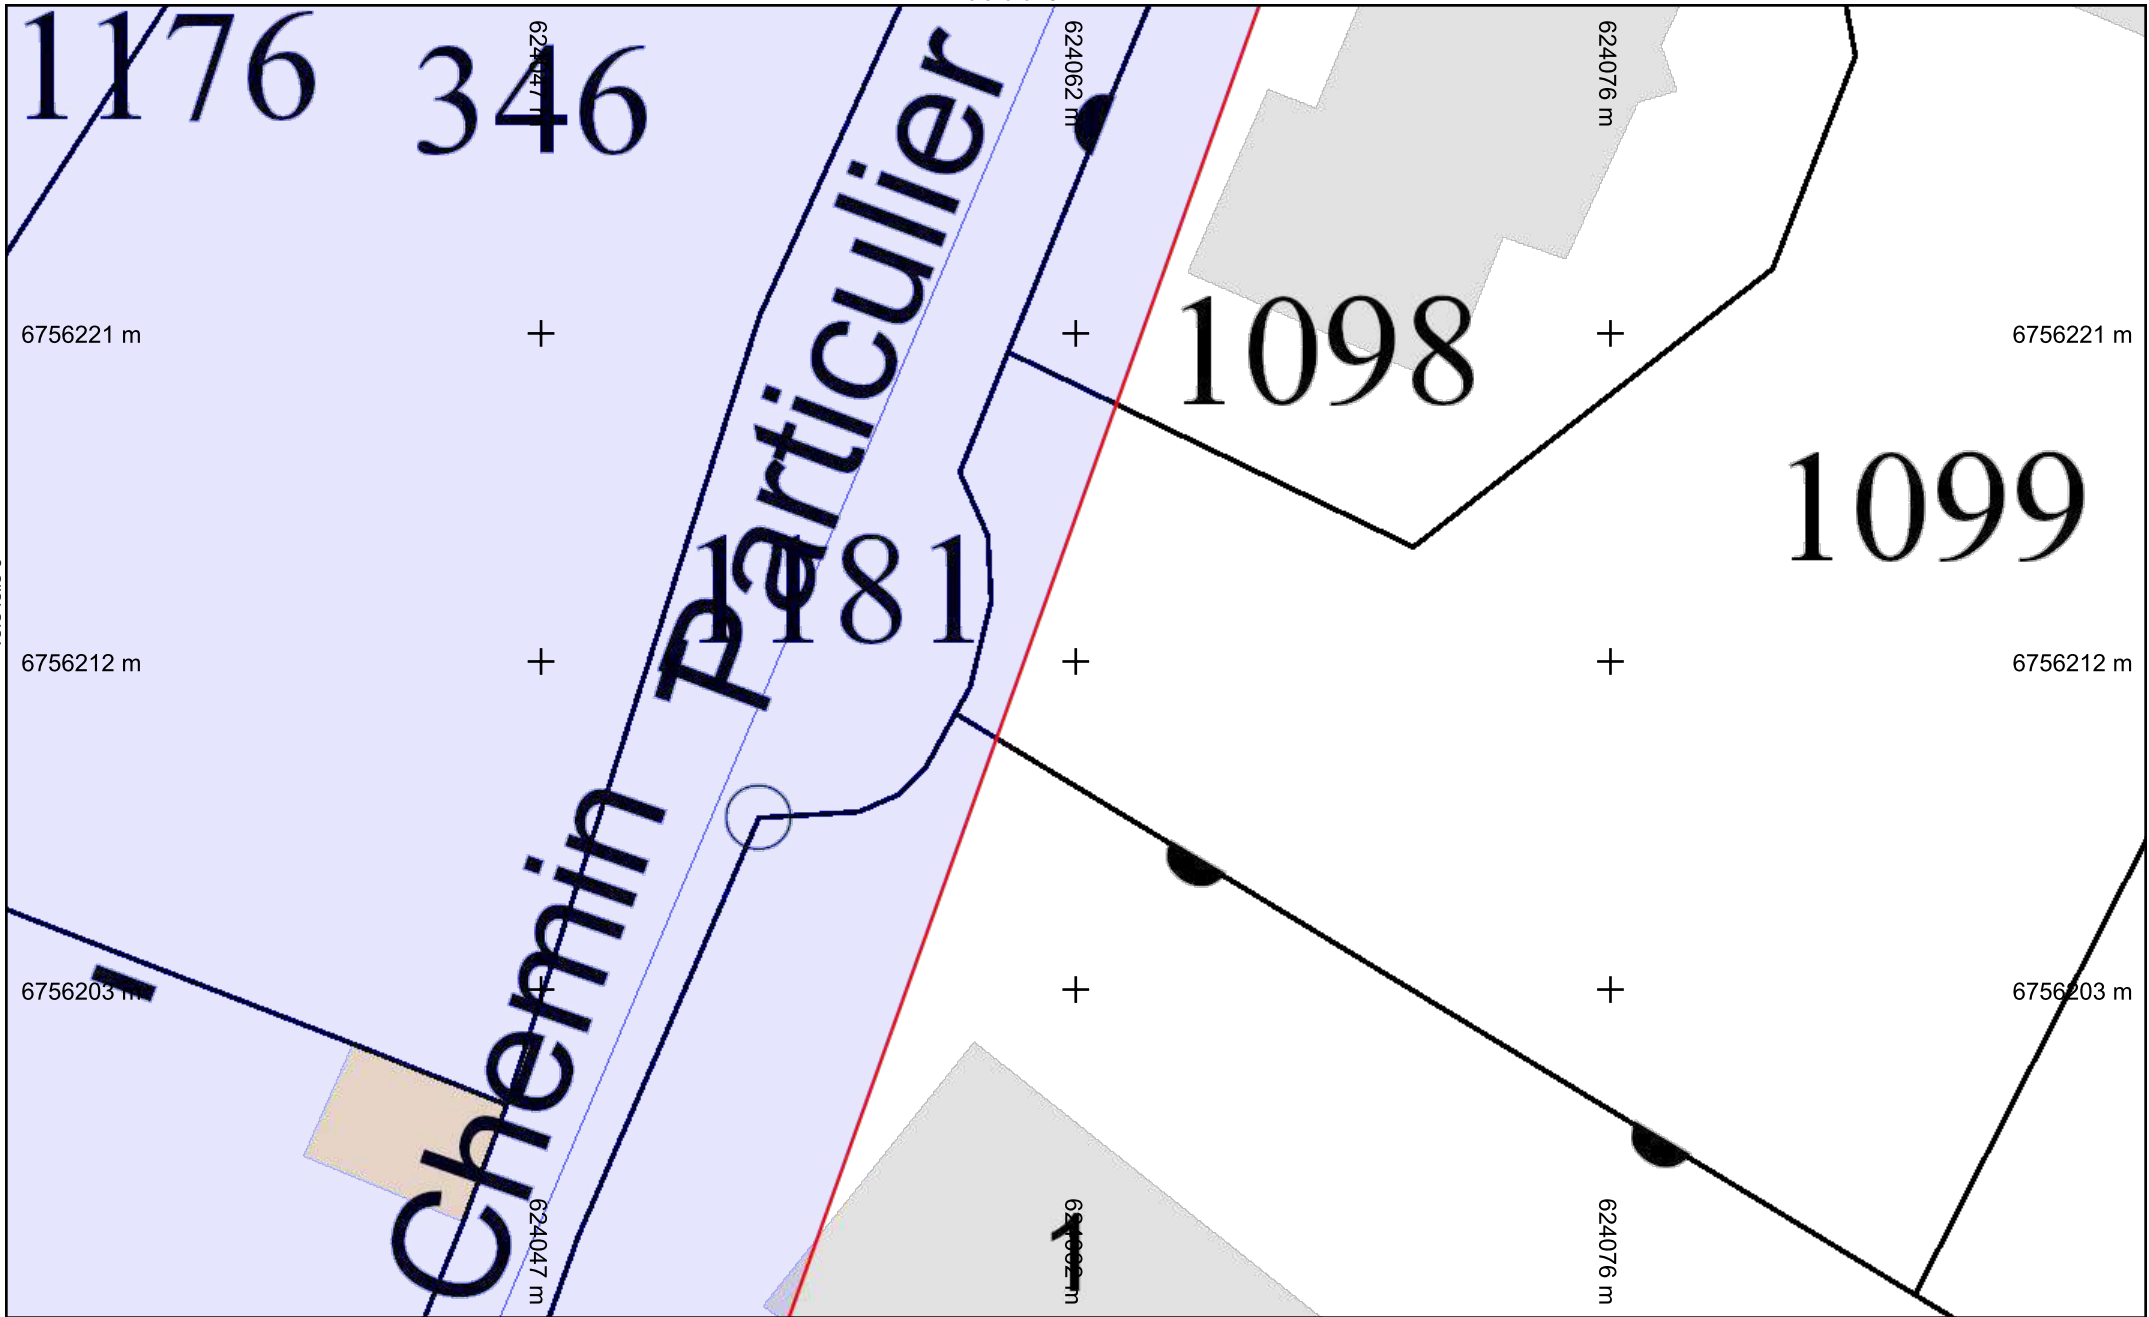


vers folio 9

vers folio 5

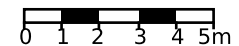

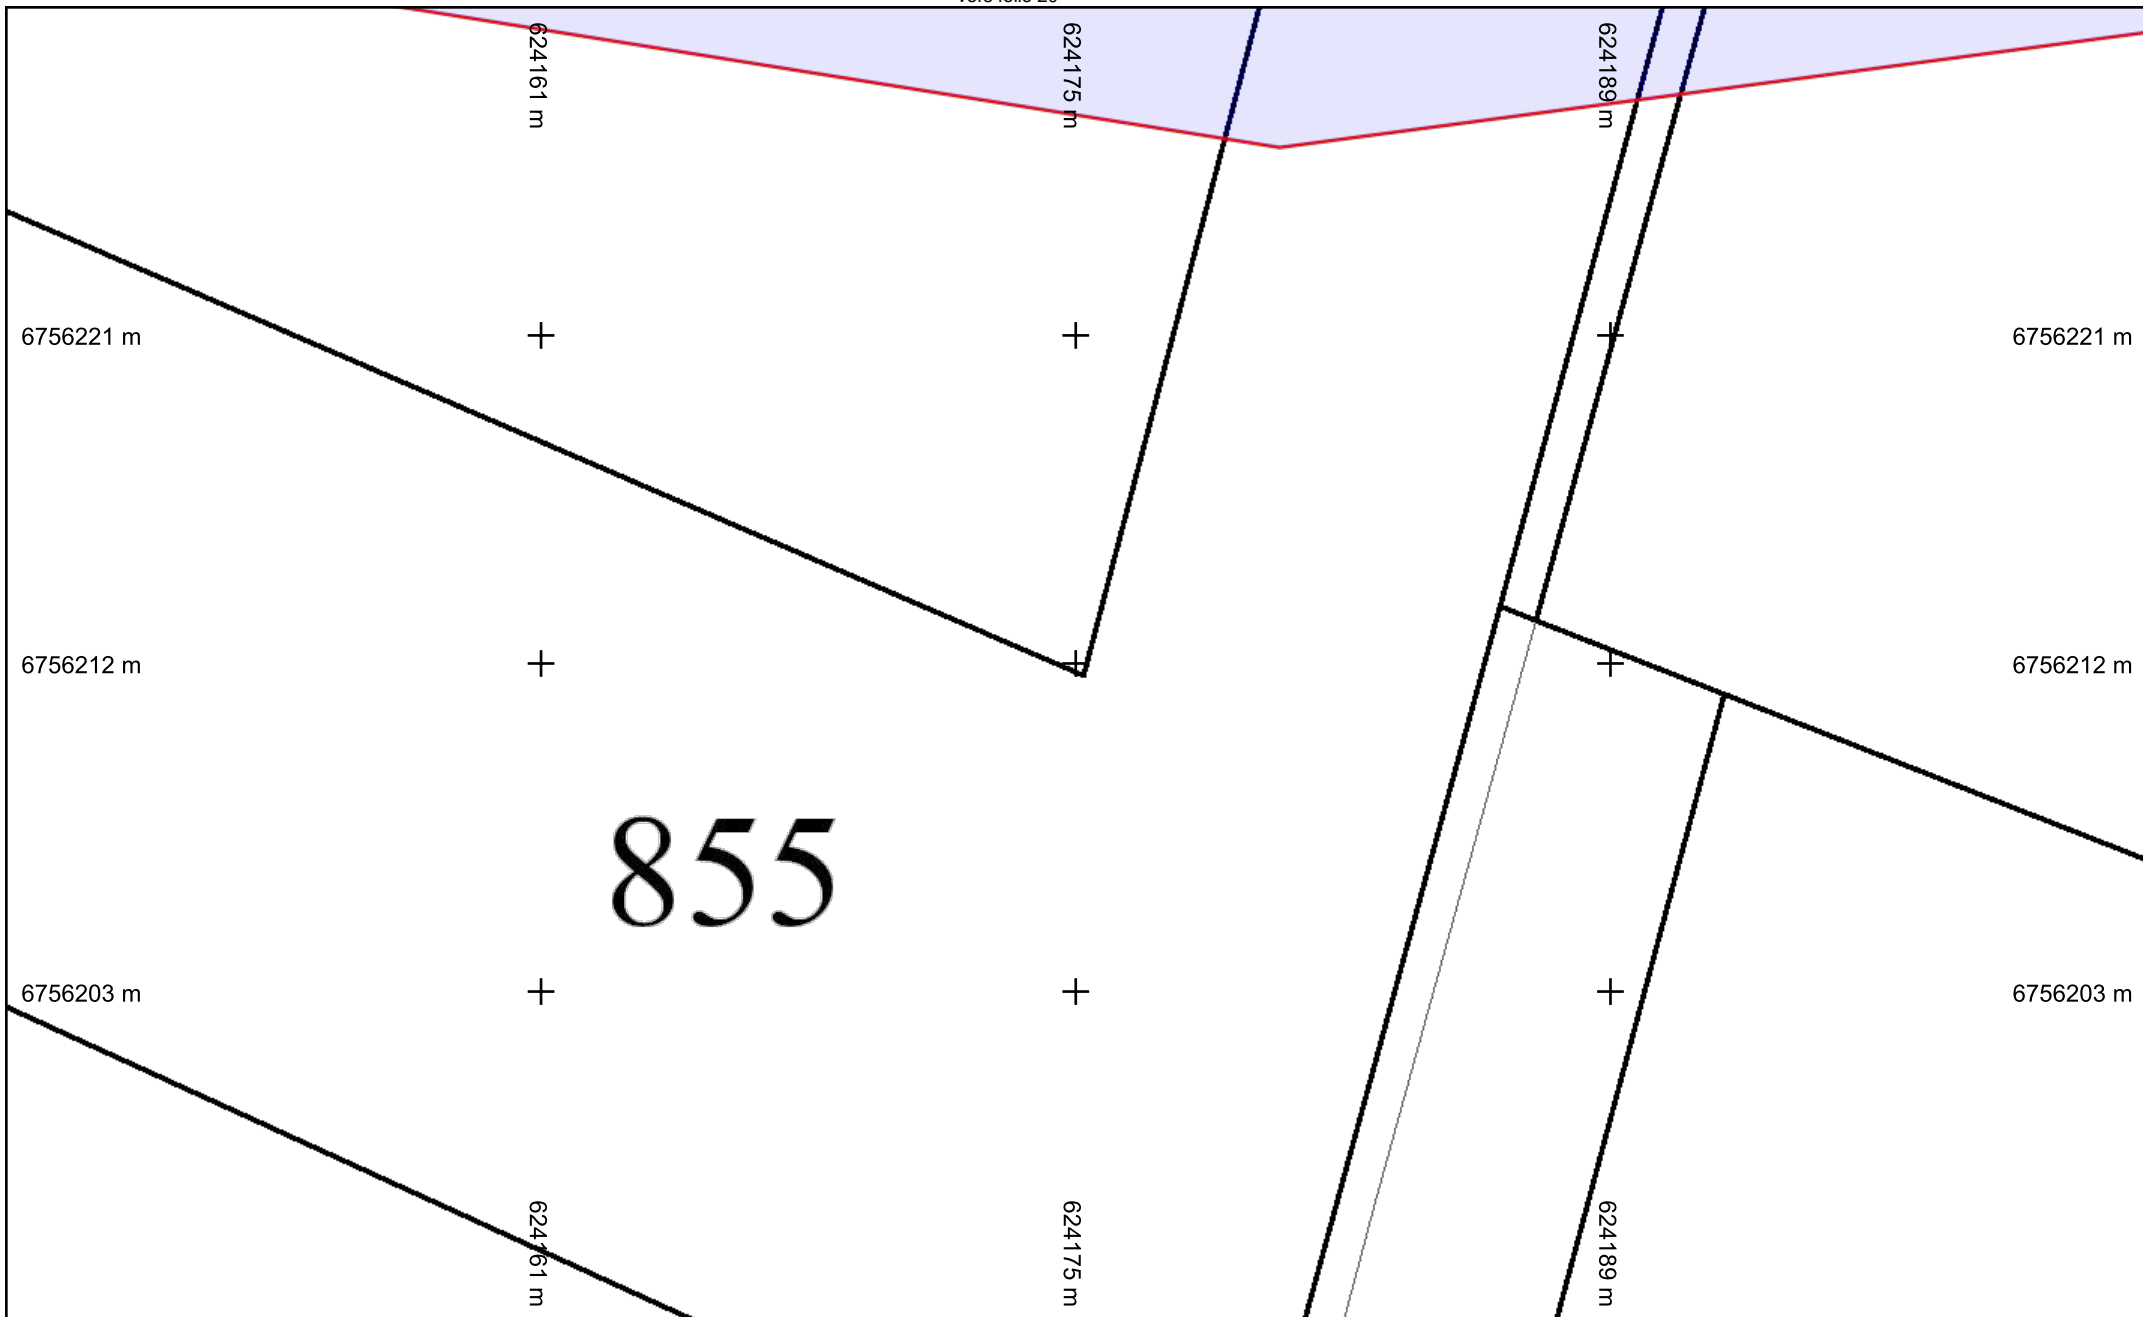

# 855

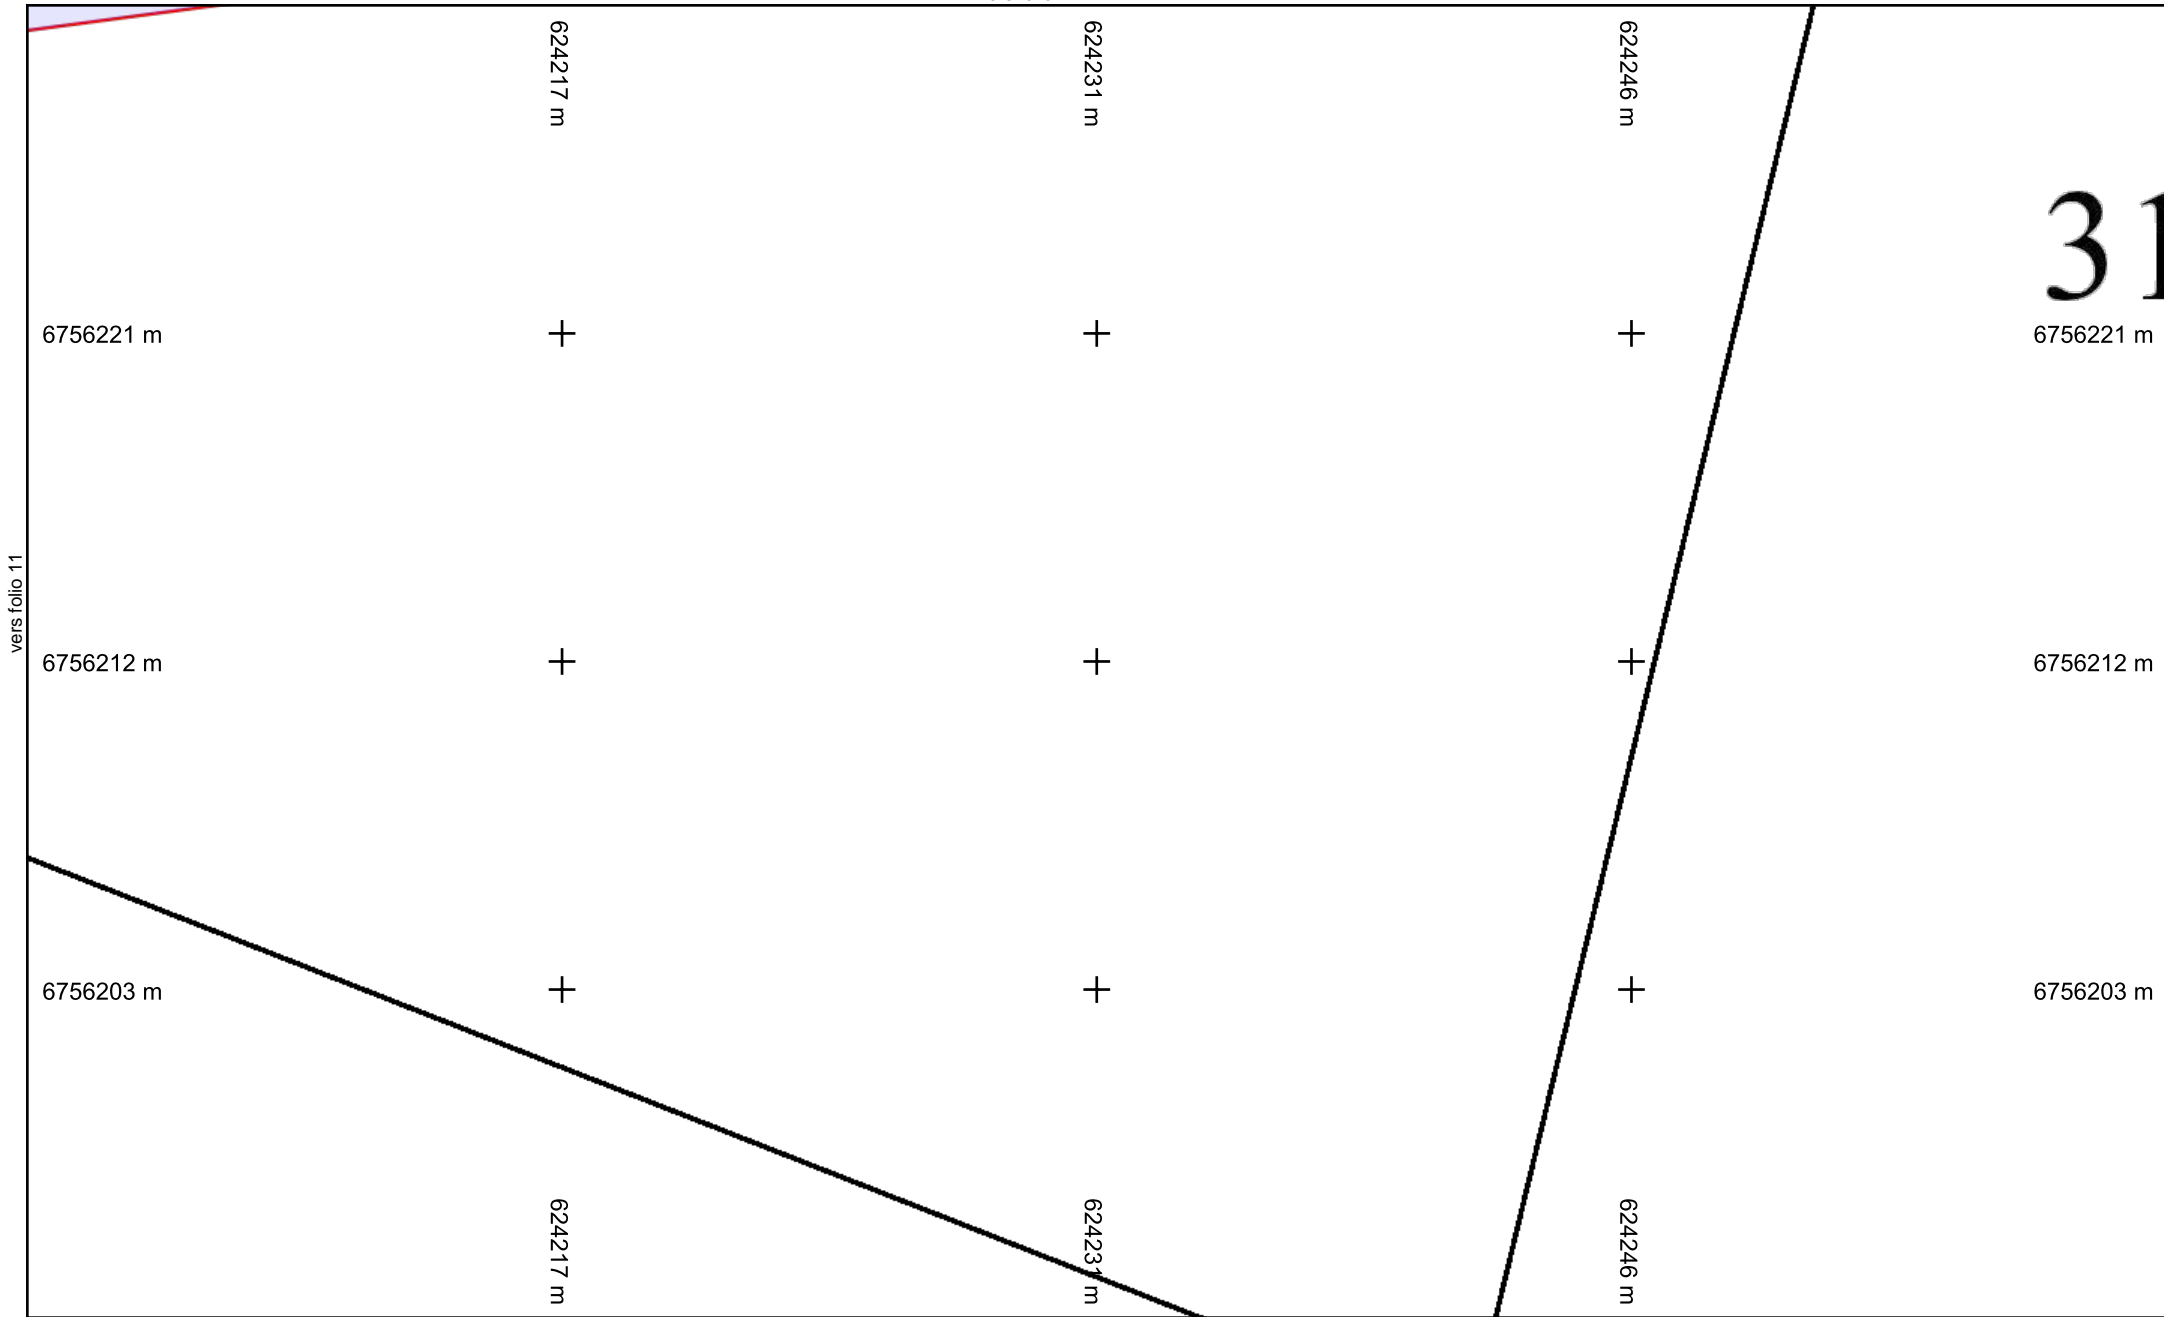

vers folio 11

31

6756221 m

6756212 m

6756203 m

624217 m

624231 m

624246 m

+

+

+

+

+

+

+


+

+


624217 m

62423 m

624246 m

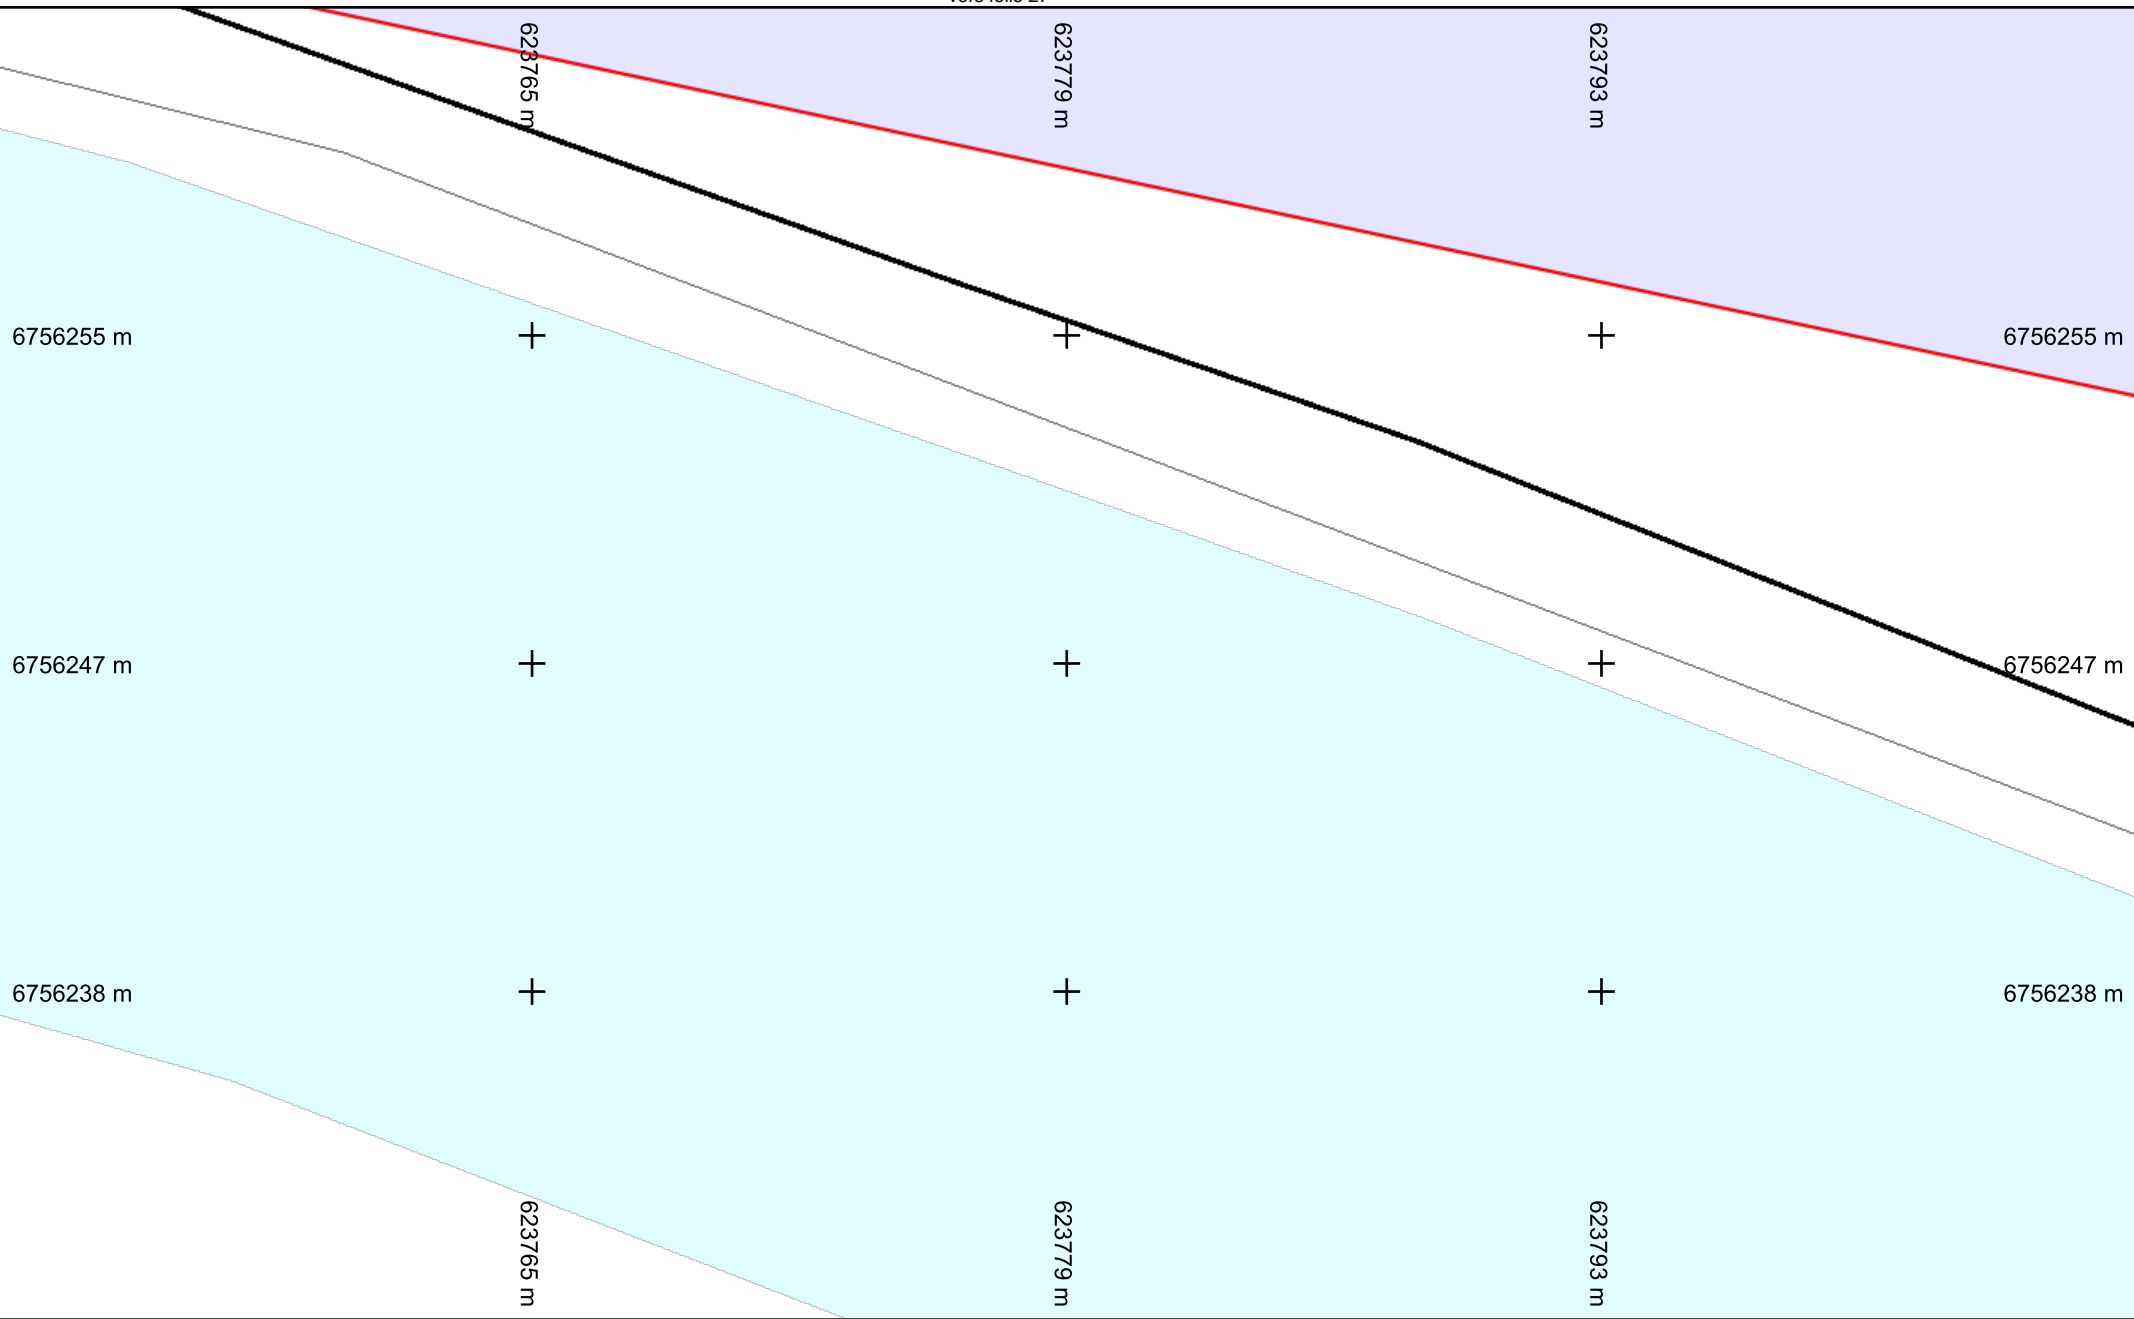



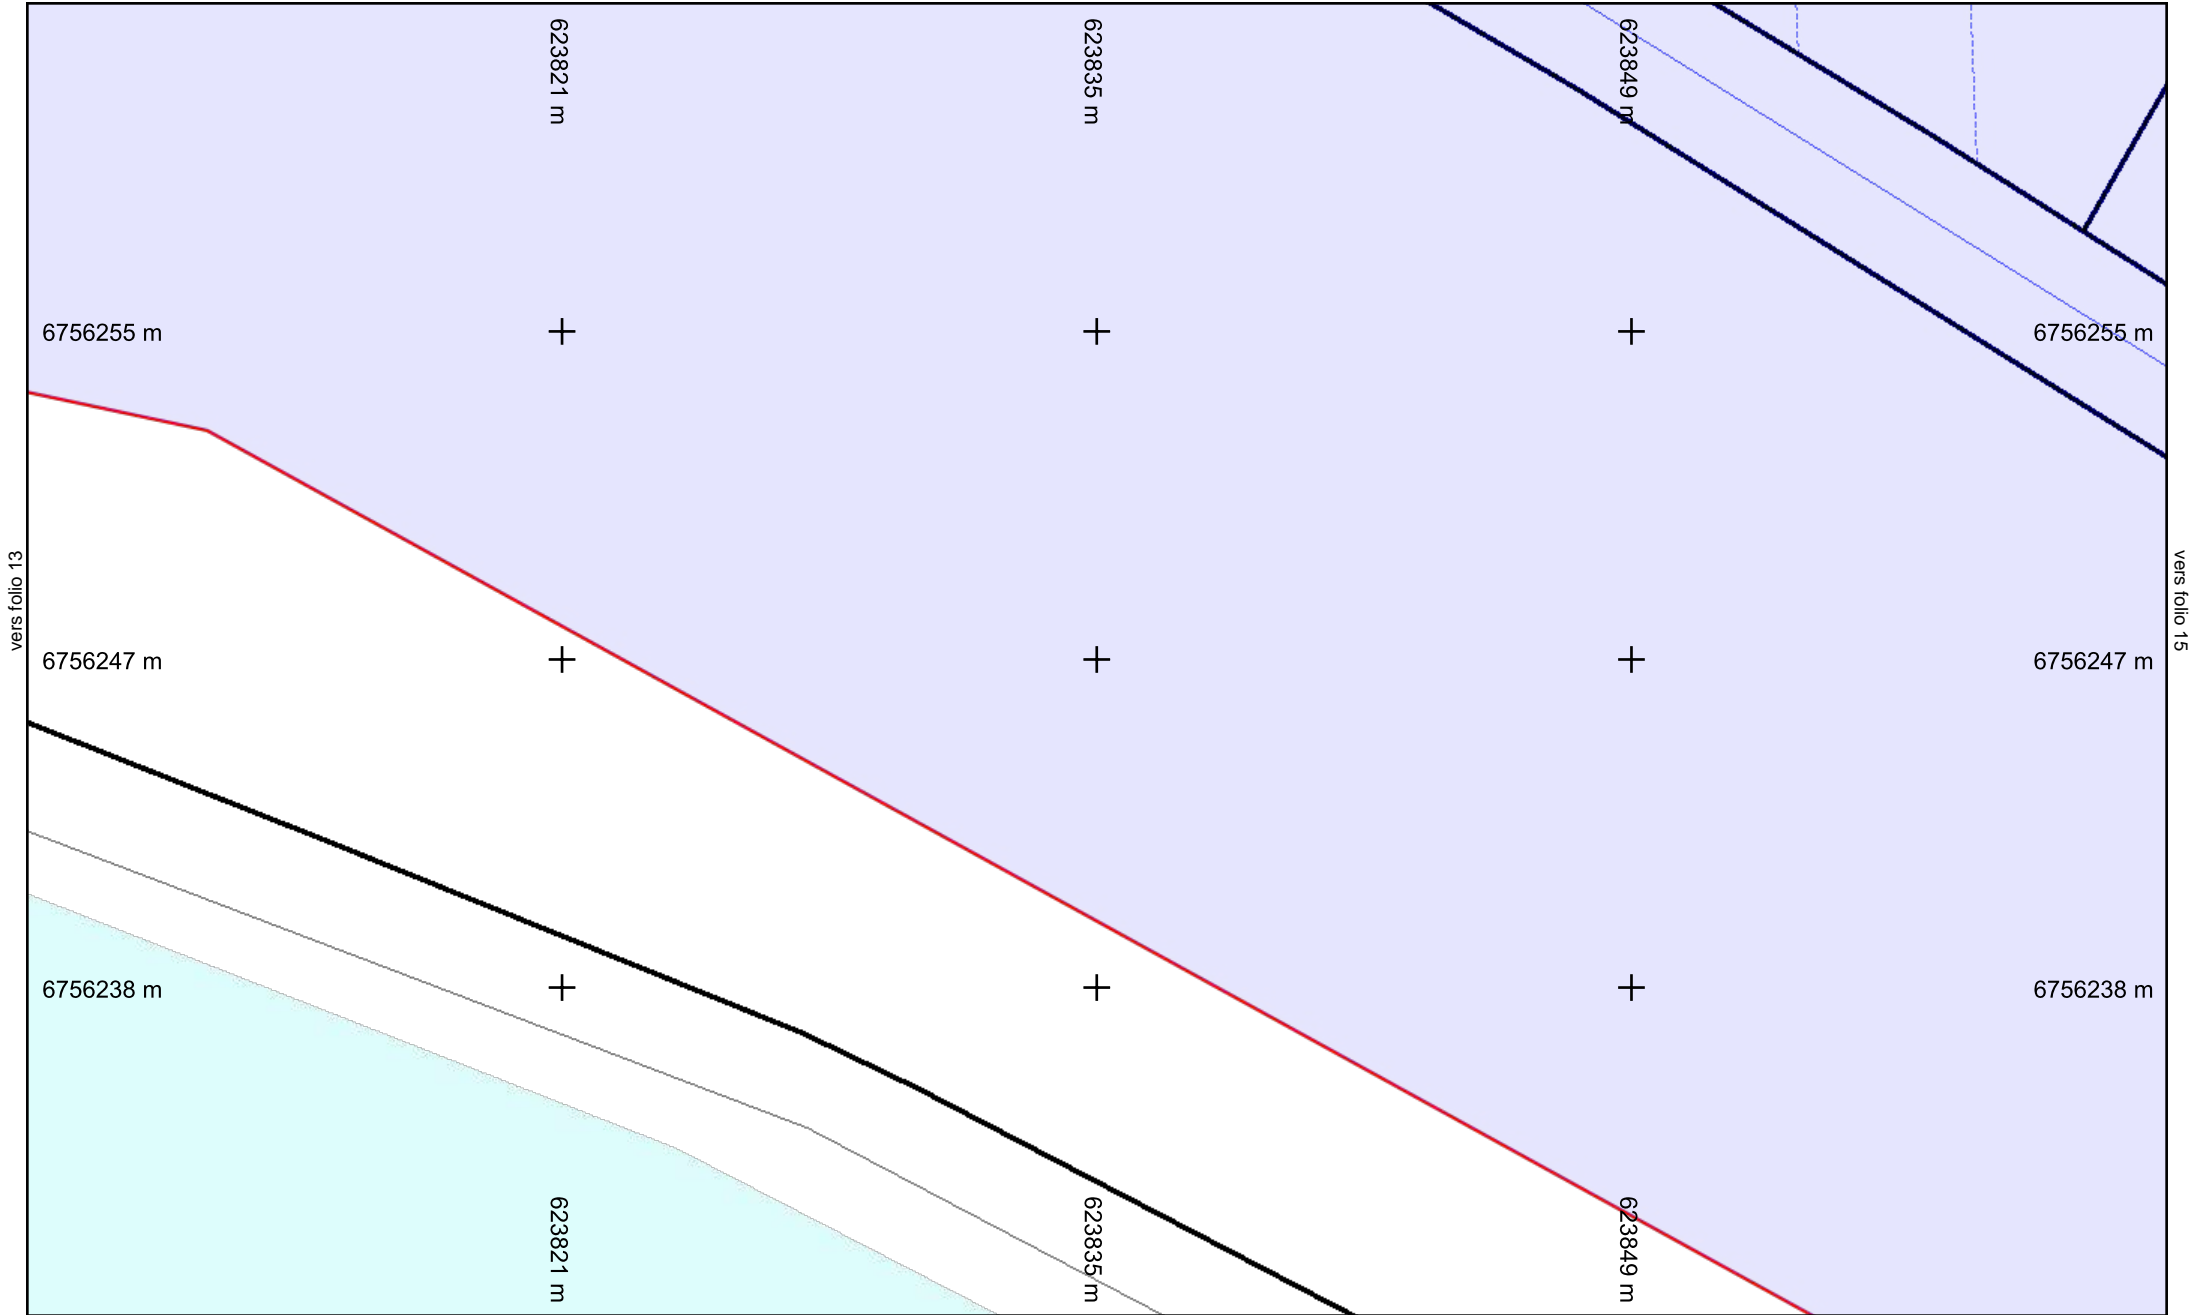

vers folio 13

vers folio 15


vers folio 6




**Légende :**  
**Voir page annexe**

**Folio n° : 14**

Échelle : 1:200 --- Plan généré le : 28/03/2022 - 22:39:10  
 Numéro de consultation : 2022032501549TDE  
 Adresse : Chemin de la canche, 45800 Combleux  
 Format d'impression : A4 Paysage

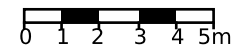


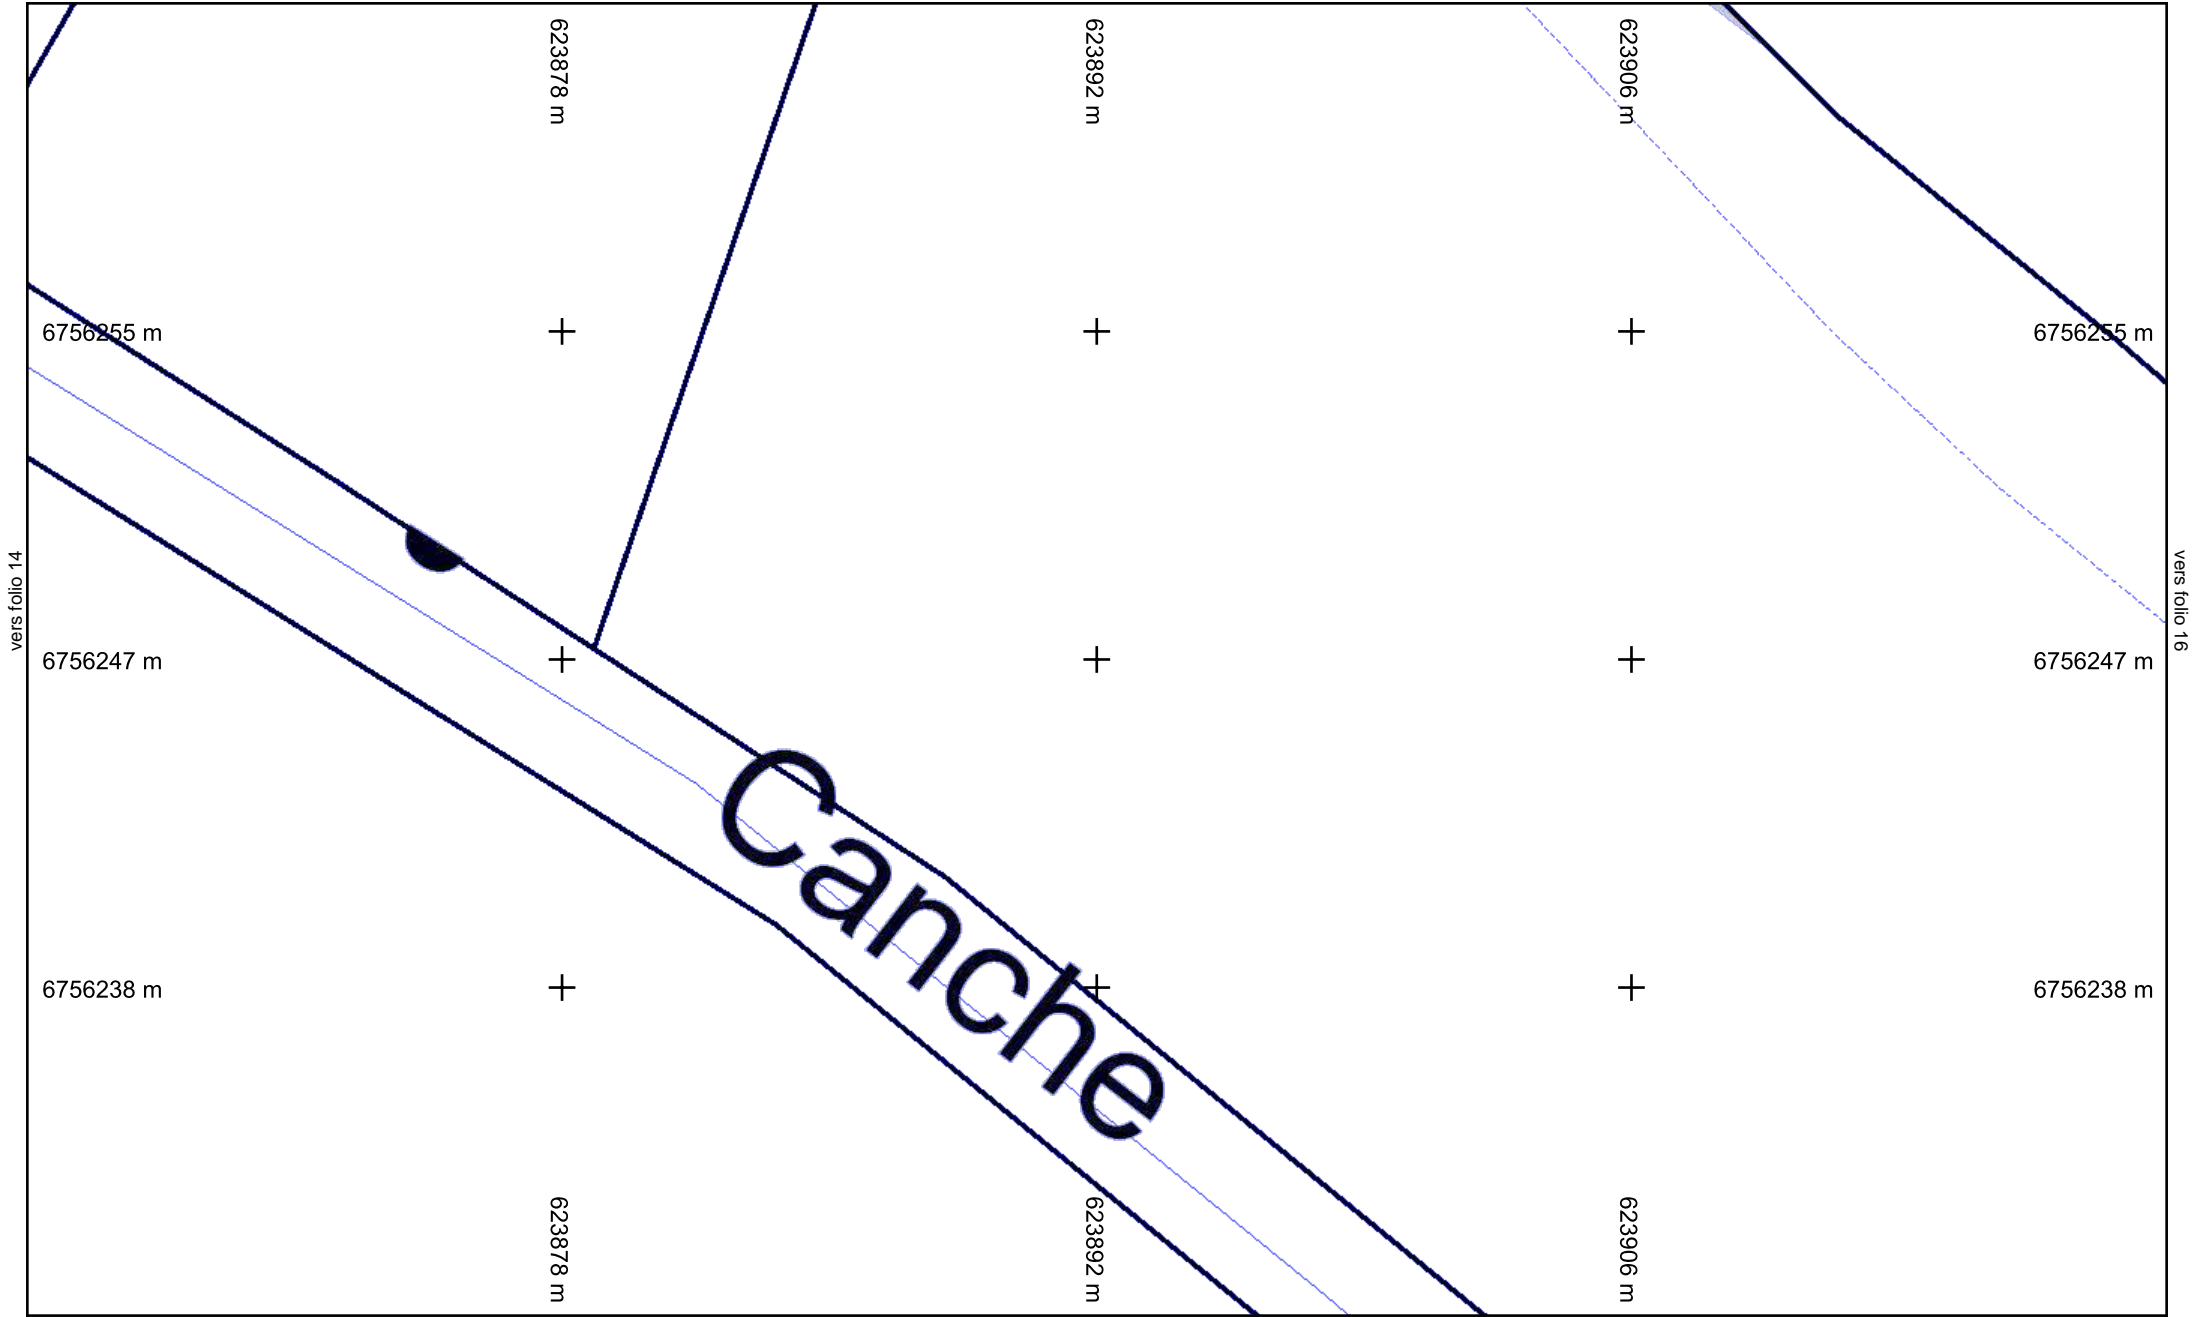


vers folio 14

vers folio 16

vers folio 7

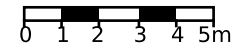


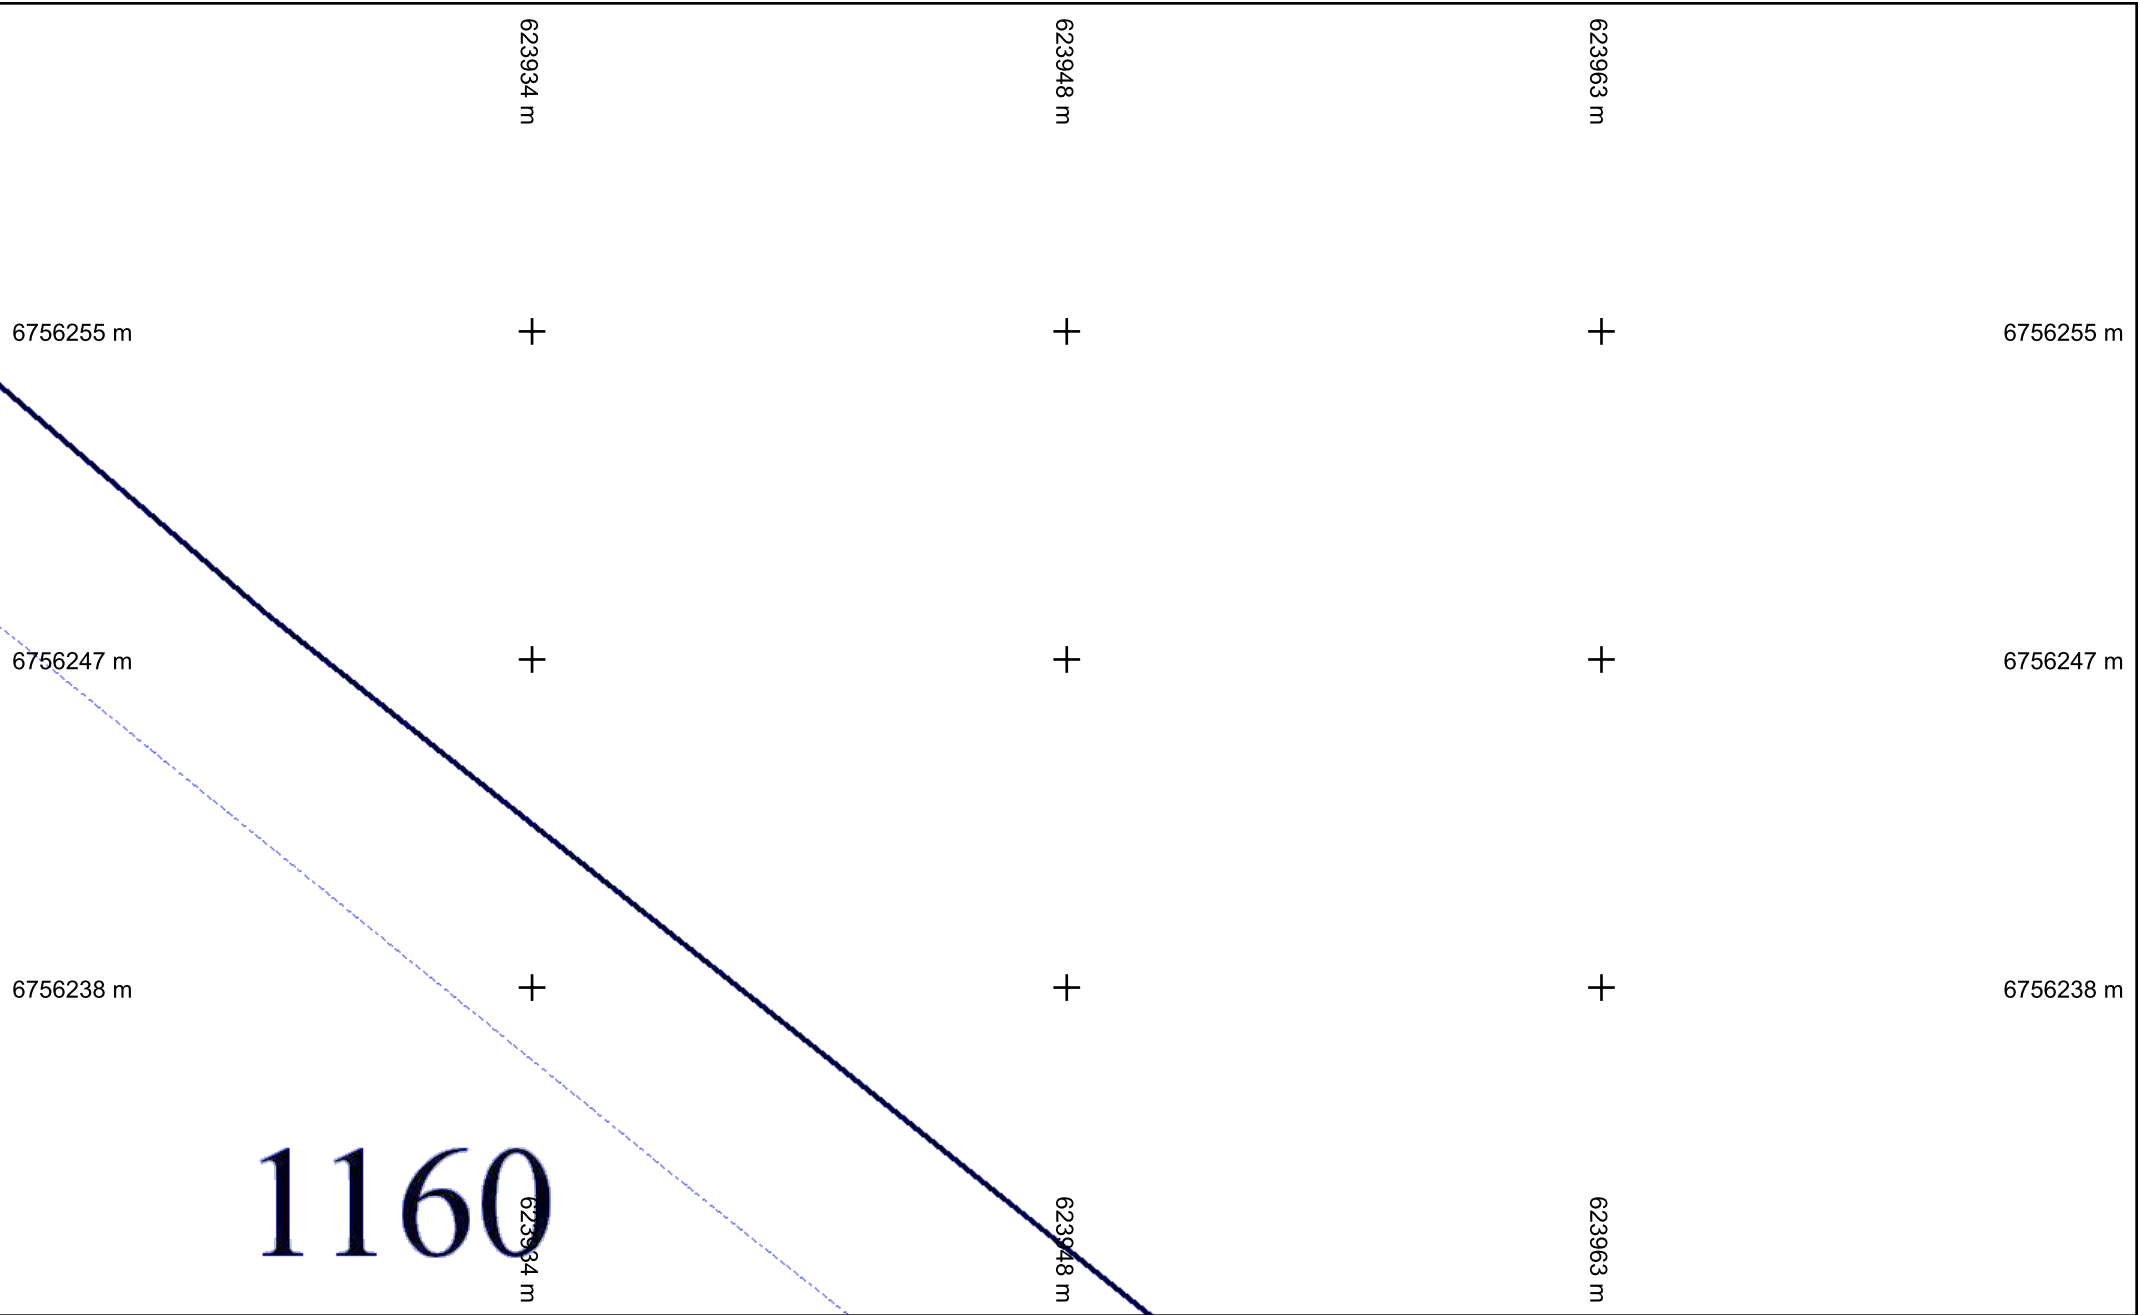

vers folio 15

vers folio 17

vers folio 8

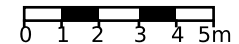

vers folio 31

623991 m

624005 m

624019 m

6756255 m

+

+

+

6756255 m

vers folio 16

6756247 m

+

+

+

1170

6756247 m

vers folio 18

6756238 m

+

+

+

6756238 m

623991 m

624005 m

624019 m

vers folio 9


Échelle : 1:200 --- Plan généré le : 28/03/2022 - 22:39:10


Numéro de consultation : 2022032501549TDE

Adresse : Chemin de la canche, 45800 Combleux

Format d'impression : A4 Paysage



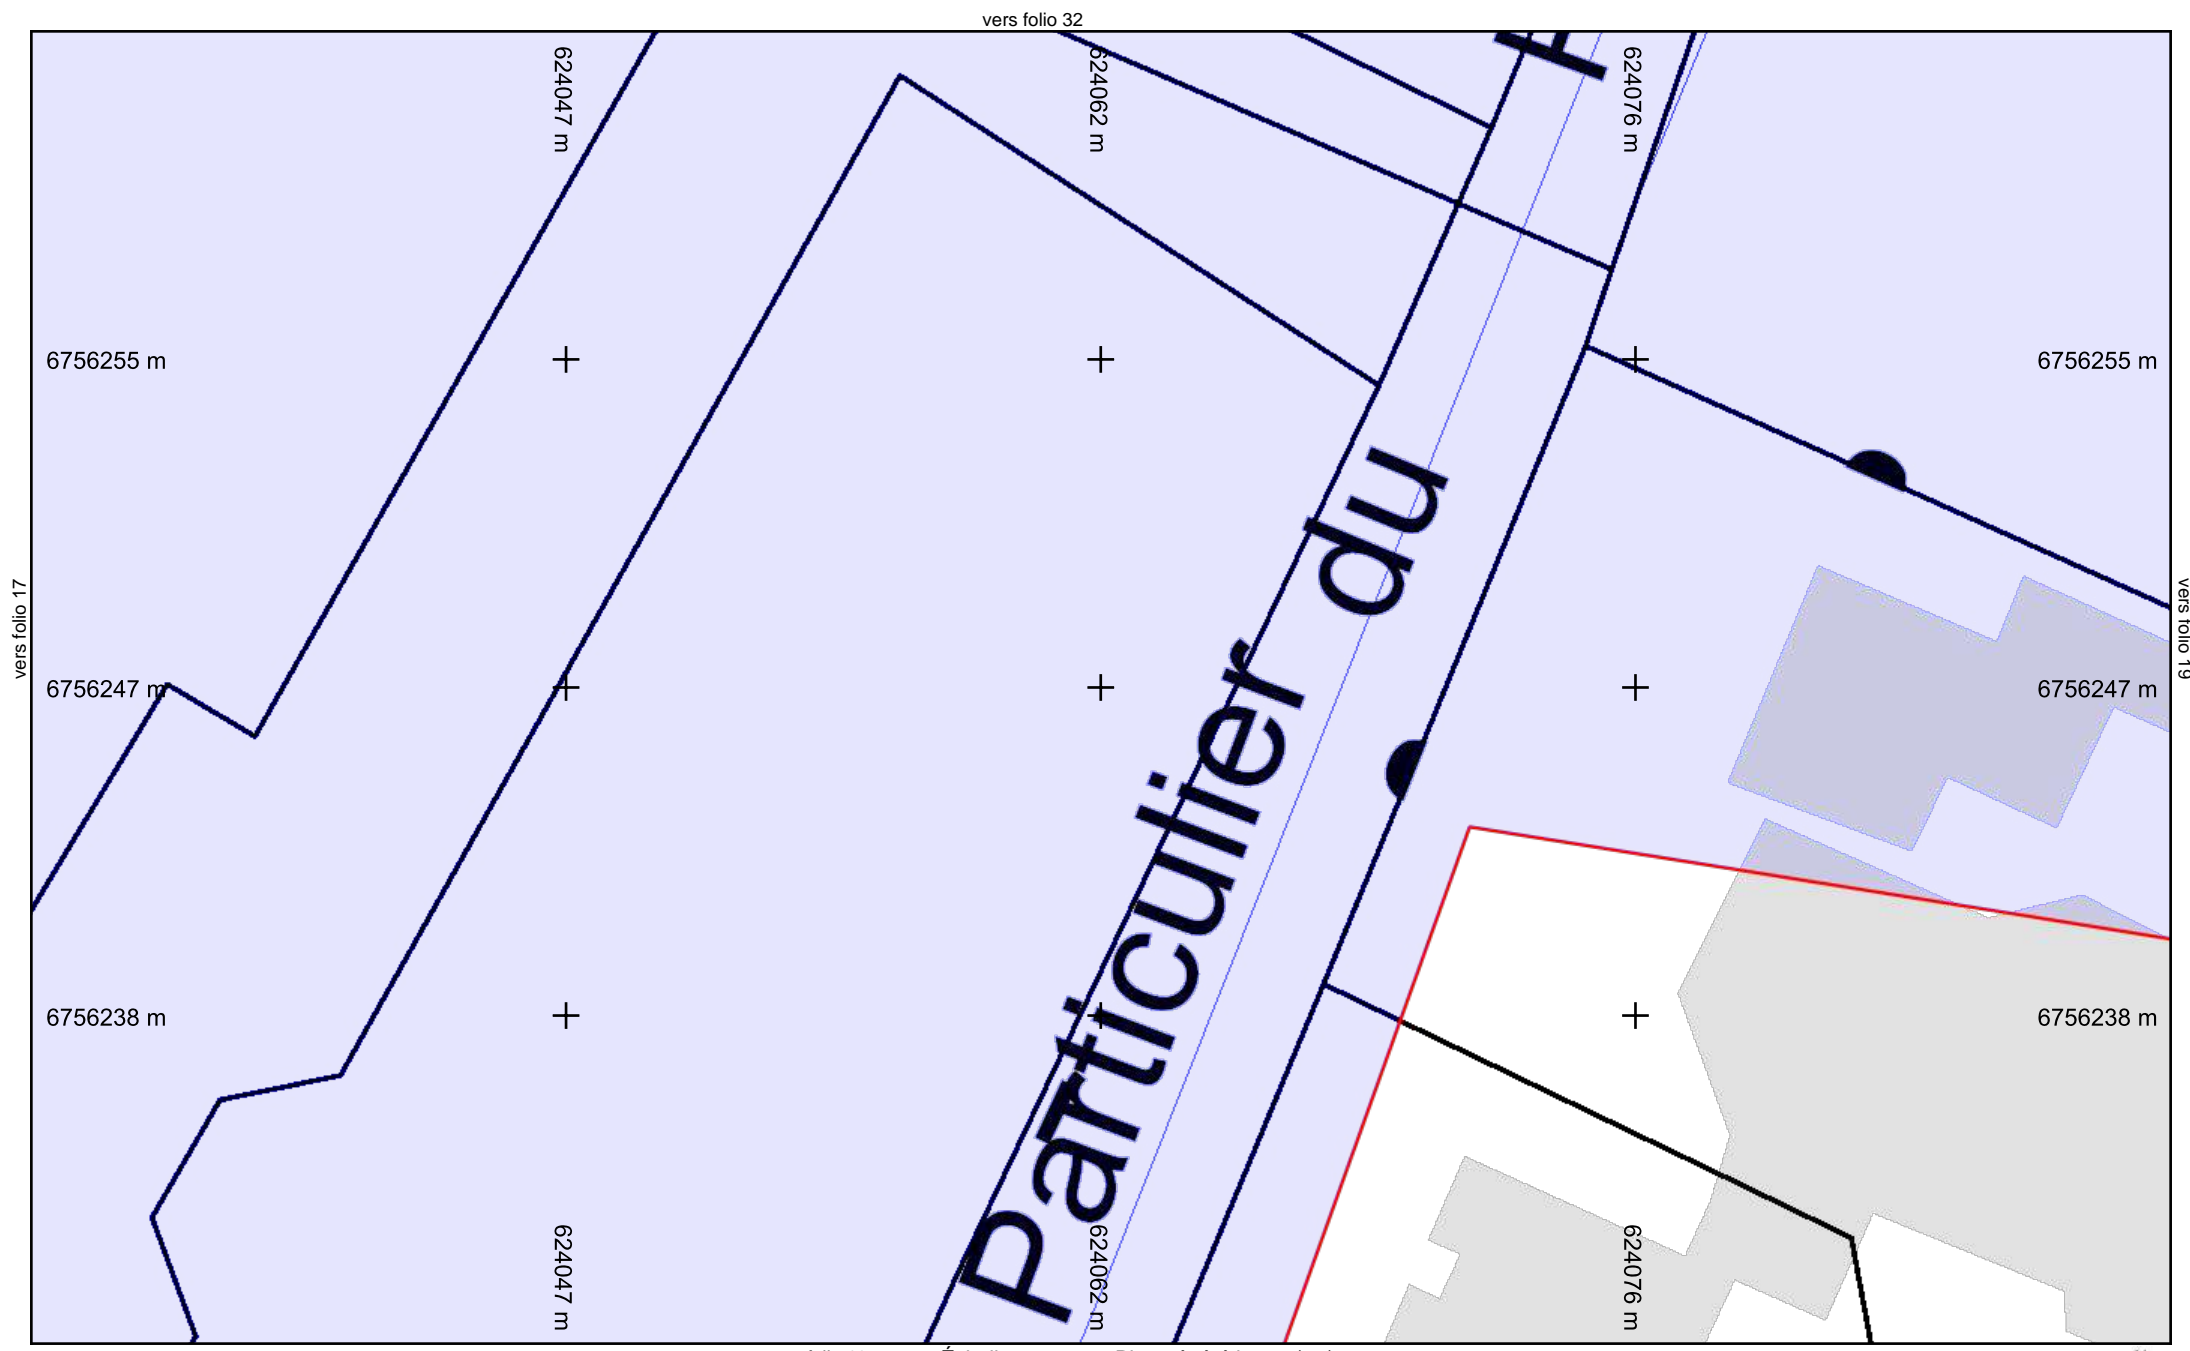


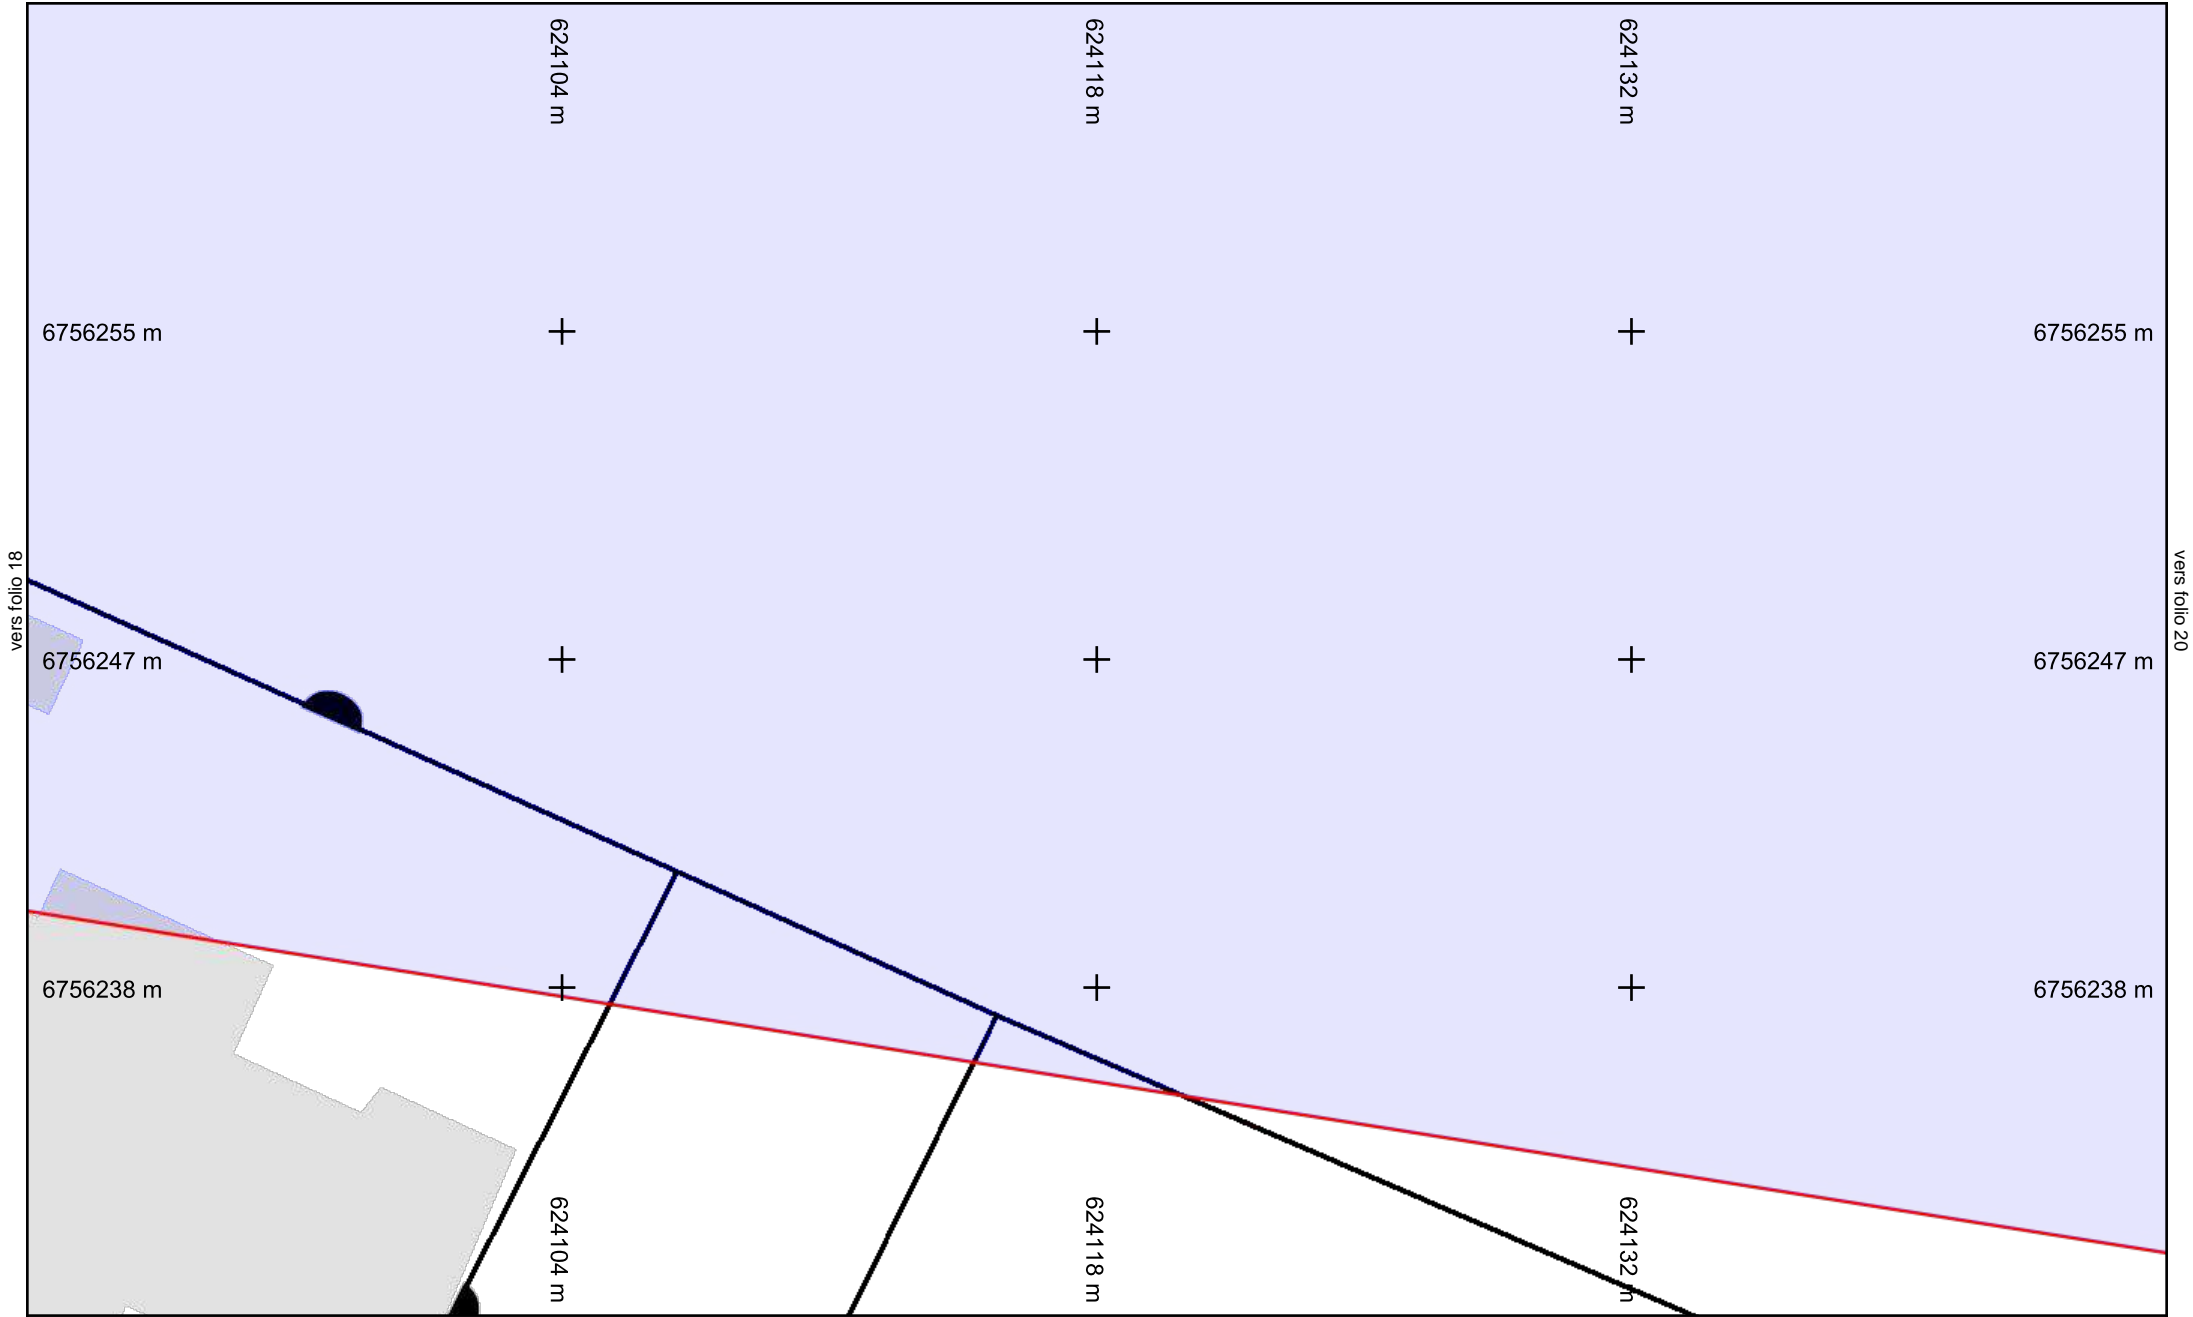

vers folio 18

vers folio 20

vers folio 34

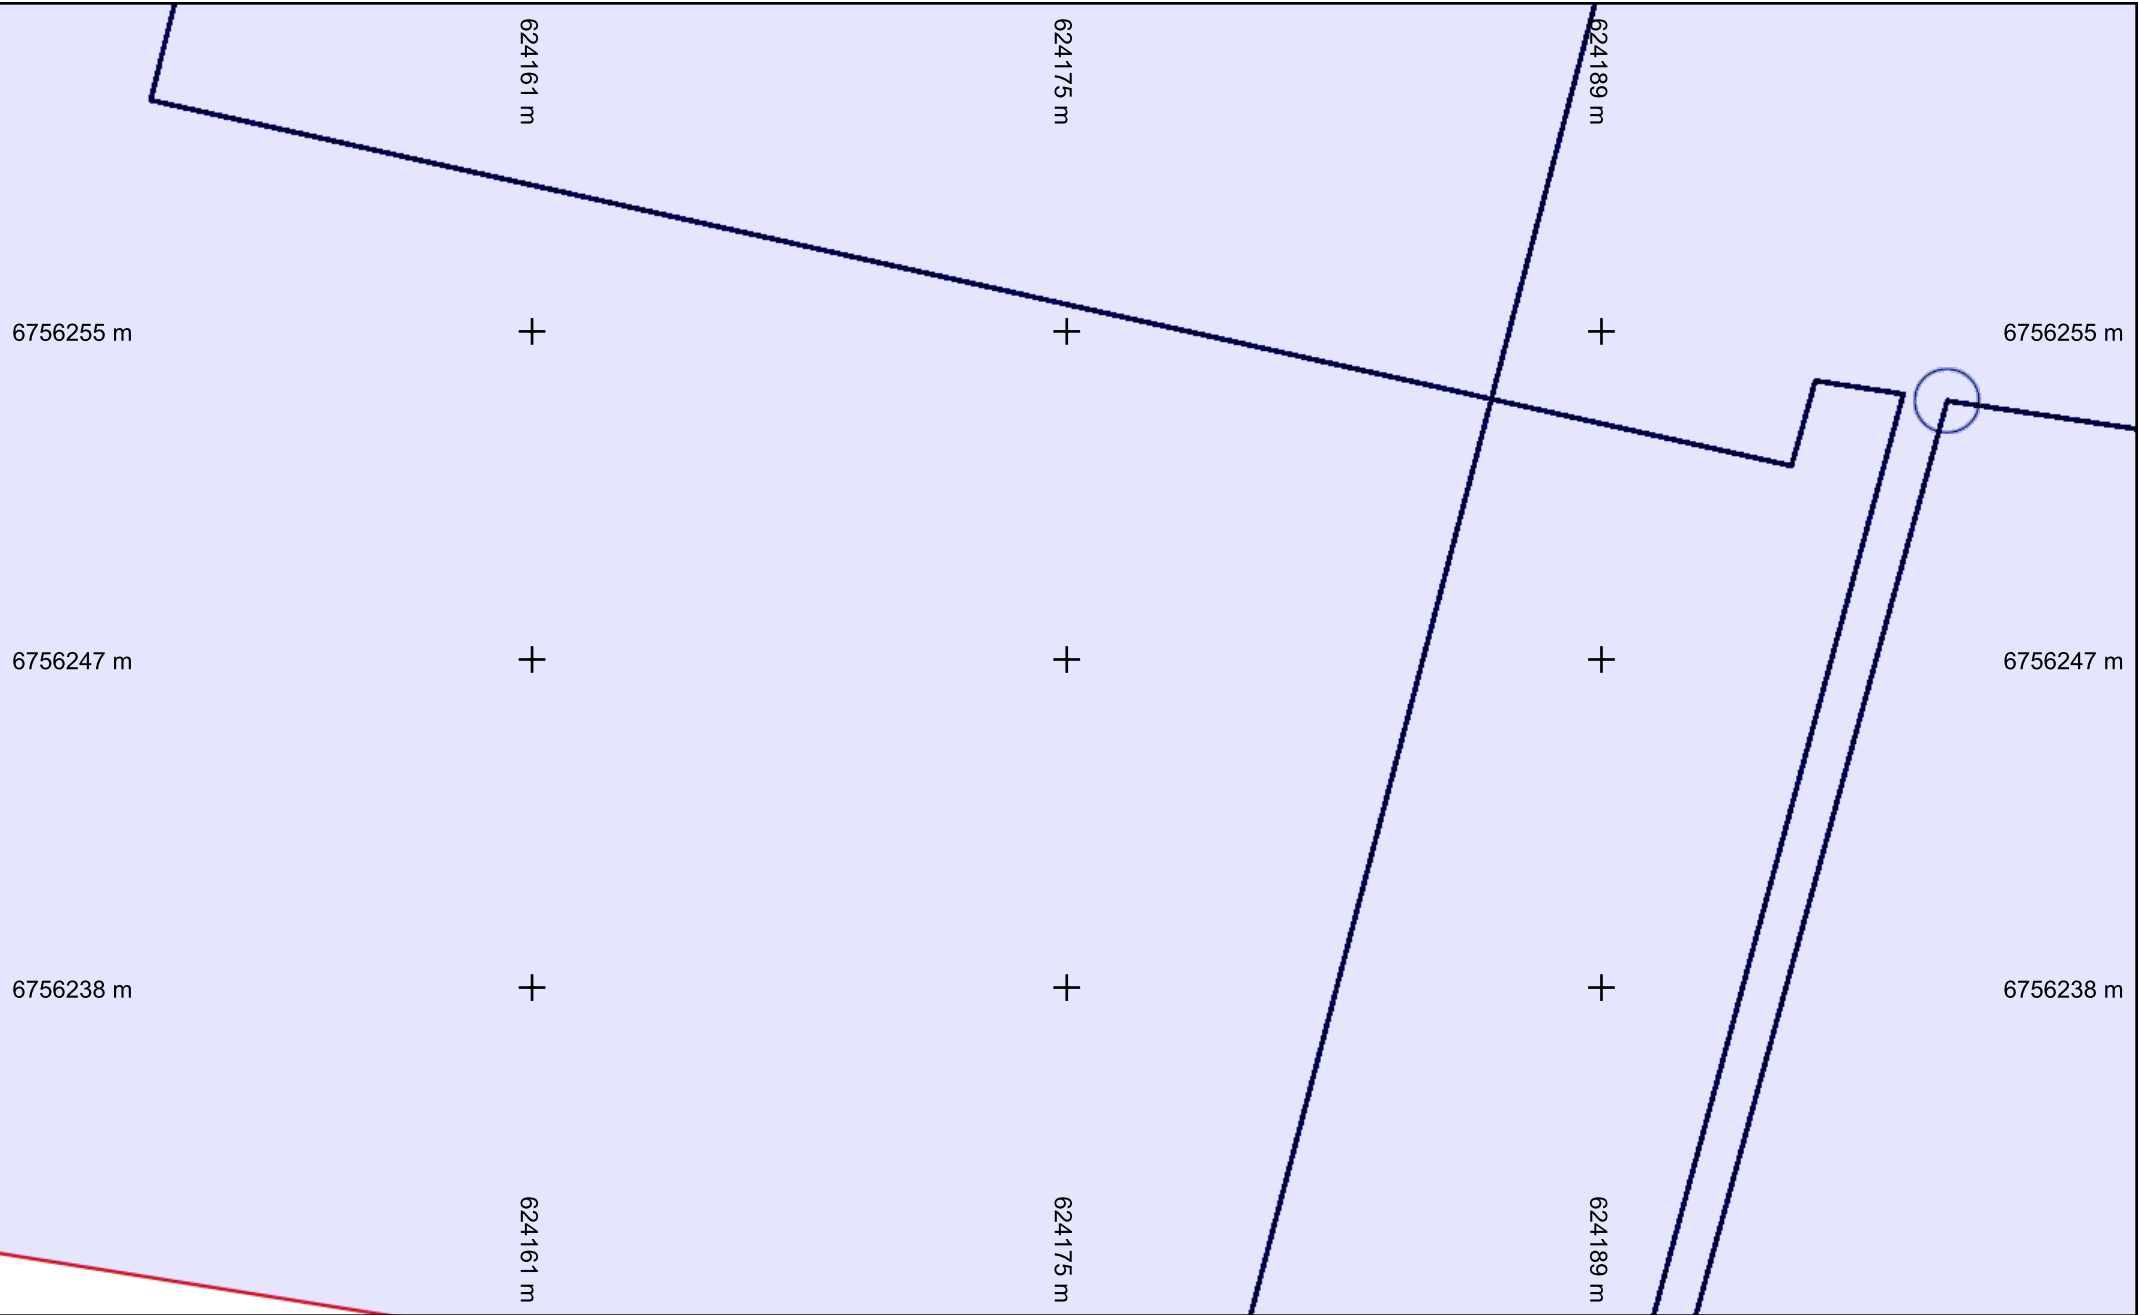

vers folio 19

vers folio 21


vers folio 11



**Légende :**  
**Voir page annexe**

**Folio n° : 20**

Échelle : 1:200 --- Plan généré le : 28/03/2022 - 22:39:10  
 Numéro de consultation : 2022032501549TDE  
 Adresse : Chemin de la canche, 45800 Combleux  
 Format d'impression : A4 Paysage

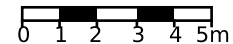

|                                 |                       |                                          |
|---------------------------------|-----------------------|------------------------------------------|
| Classe de précision : Voir plan | Catégorie réseau : EL | Carroyage : RGF93/Lambert 93 - EPSG:2154 |
|---------------------------------|-----------------------|------------------------------------------|

vers folio 35

624217 m

624231 m

624246 m

6756255 m

+

+

+

6756255 m

vers folio 20

6756247 m

+

+

+

6756247 m

vers folio 22

6756238 m

+

+

+

6756238 m

624217 m

# 313

624231 m

624246 m


vers folio 12

Échelle : 1:200 --- Plan généré le : 28/03/2022 - 22:39:10

Numéro de consultation : 2022032501549TDE

Adresse : Chemin de la canche, 45800 Combleux

Format d'impression : A4 Paysage

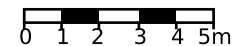

**Légende :**  
**Voir page annexe**

**Folio n° : 21**

Classe de précision : Voir plan

Catégorie réseau : EL

Carroyage : RGF93/Lambert 93 - EPSG:2154



624274 m

624288 m

624302 m

6756255 m

+

+

+

6756255 m

vers folio 21

6756247 m

+

+

+

6756247 m

vers folio 23

6756238 m

+

+


+

6756238 m

624274 m

624288 m

624302 m

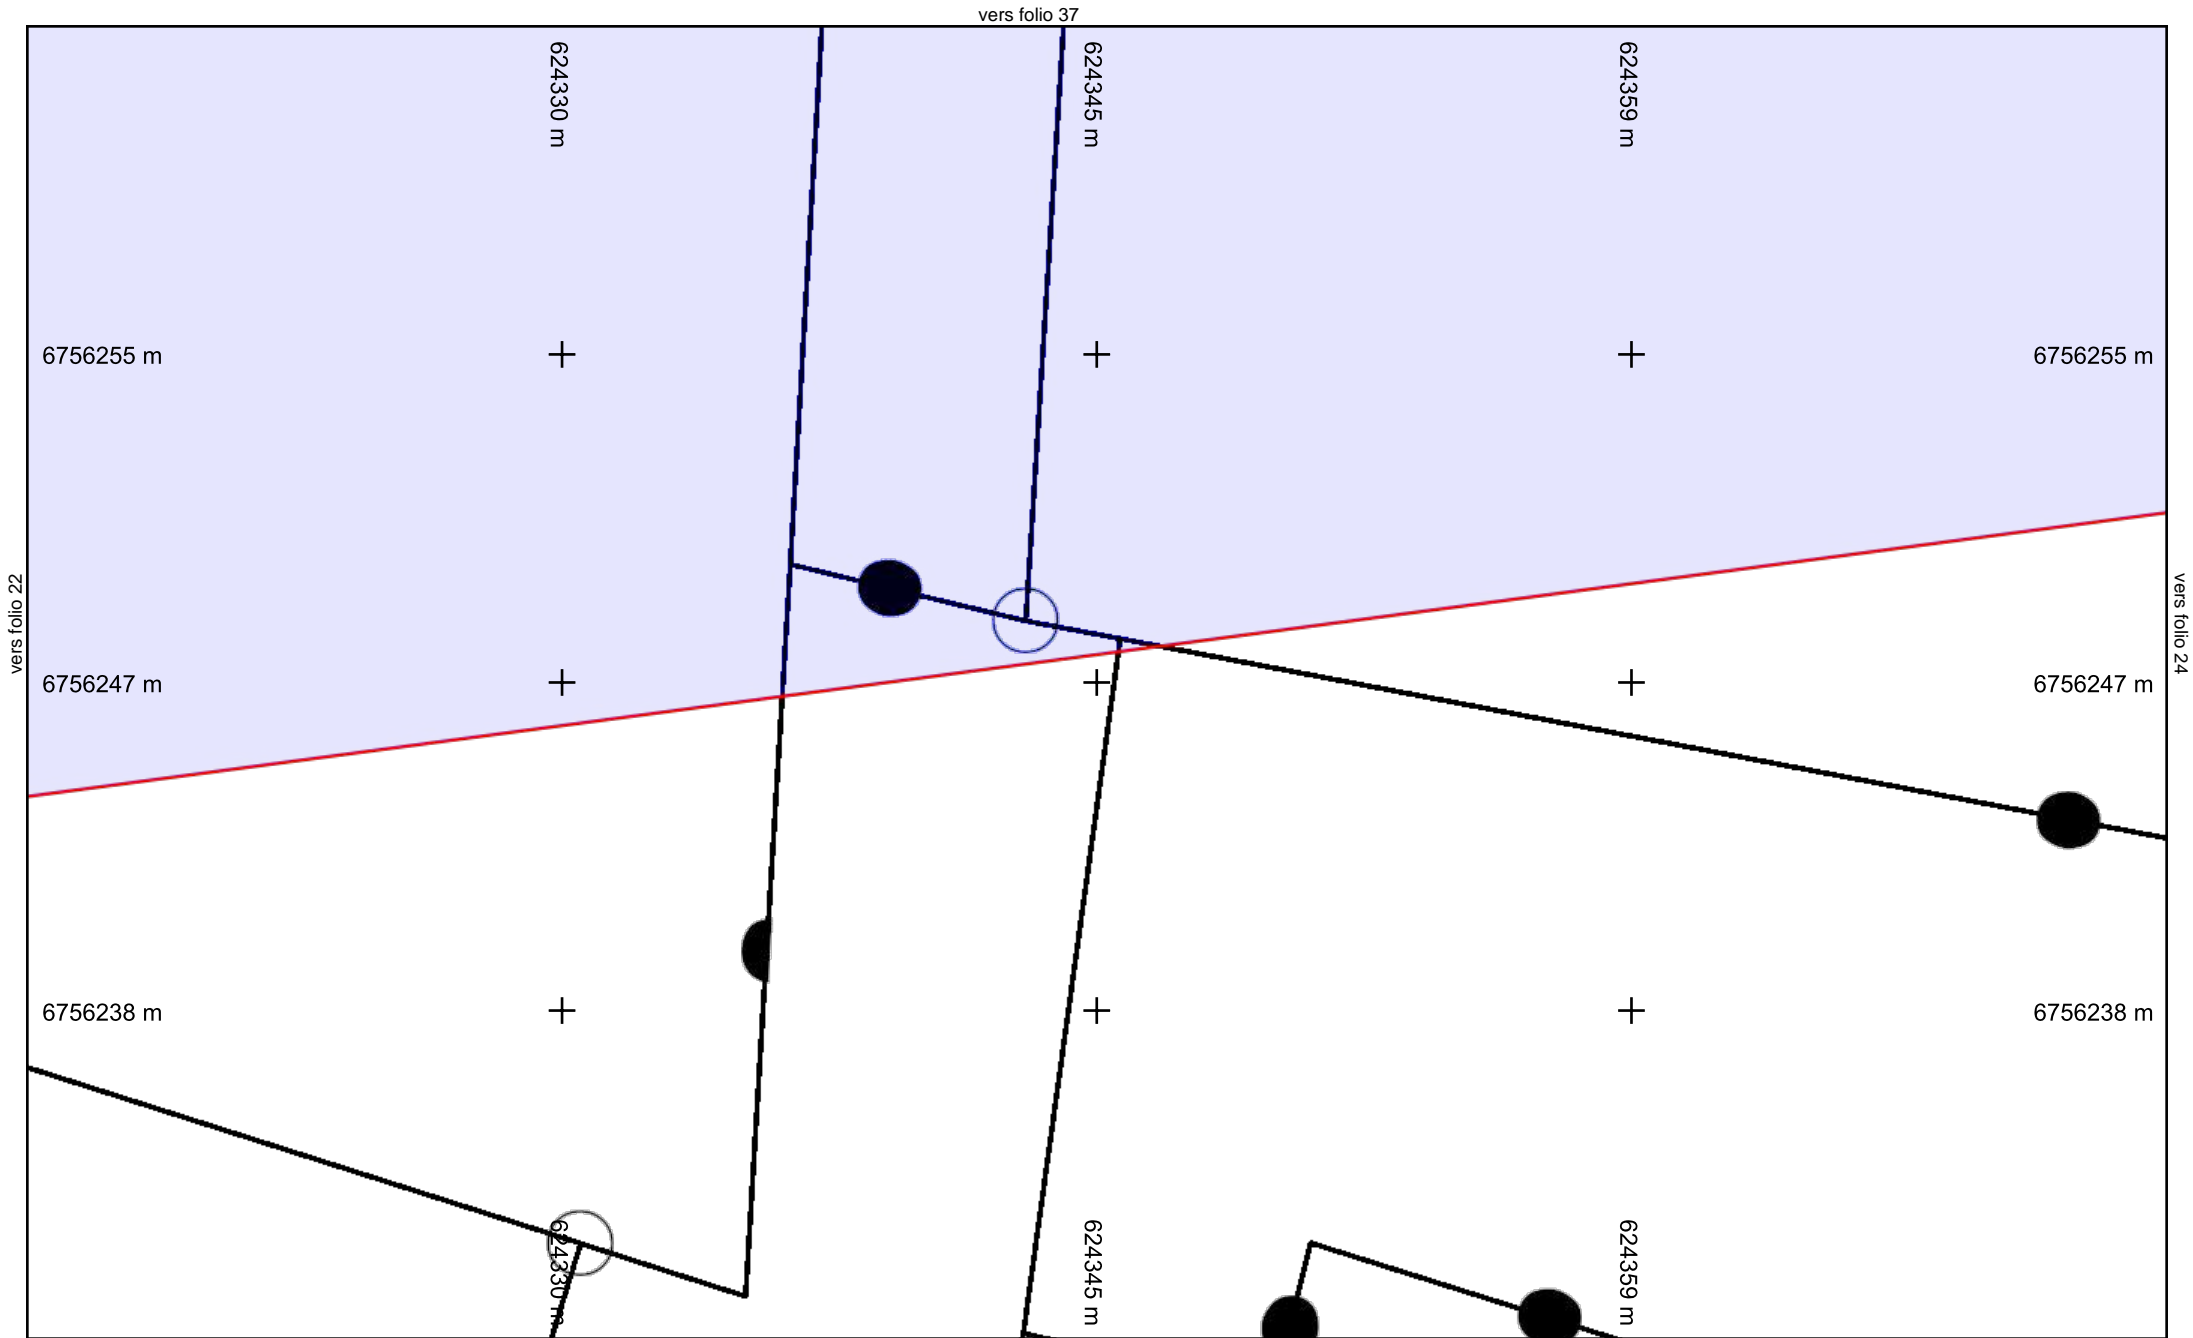

vers folio 22

vers folio 37

vers folio 24

624387 m

624401 m

624415 m

6756255 m

+

+

+

6756255 m

vers folio 23

6756247 m

+

+

+

6756247 m

vers folio 25

6756238 m

+

+

+

6756238 m

624387 m

624401 m

624415 m

vers folio 39

624444 m

624458 m

624472 m

6756255 m

+

+

+

6756255 m

vers folio 24

6756247 m

+

+

+

109 6756247 m

6756238 m

+

+

+


6756238 m

624444 m

624458 m

624472 m



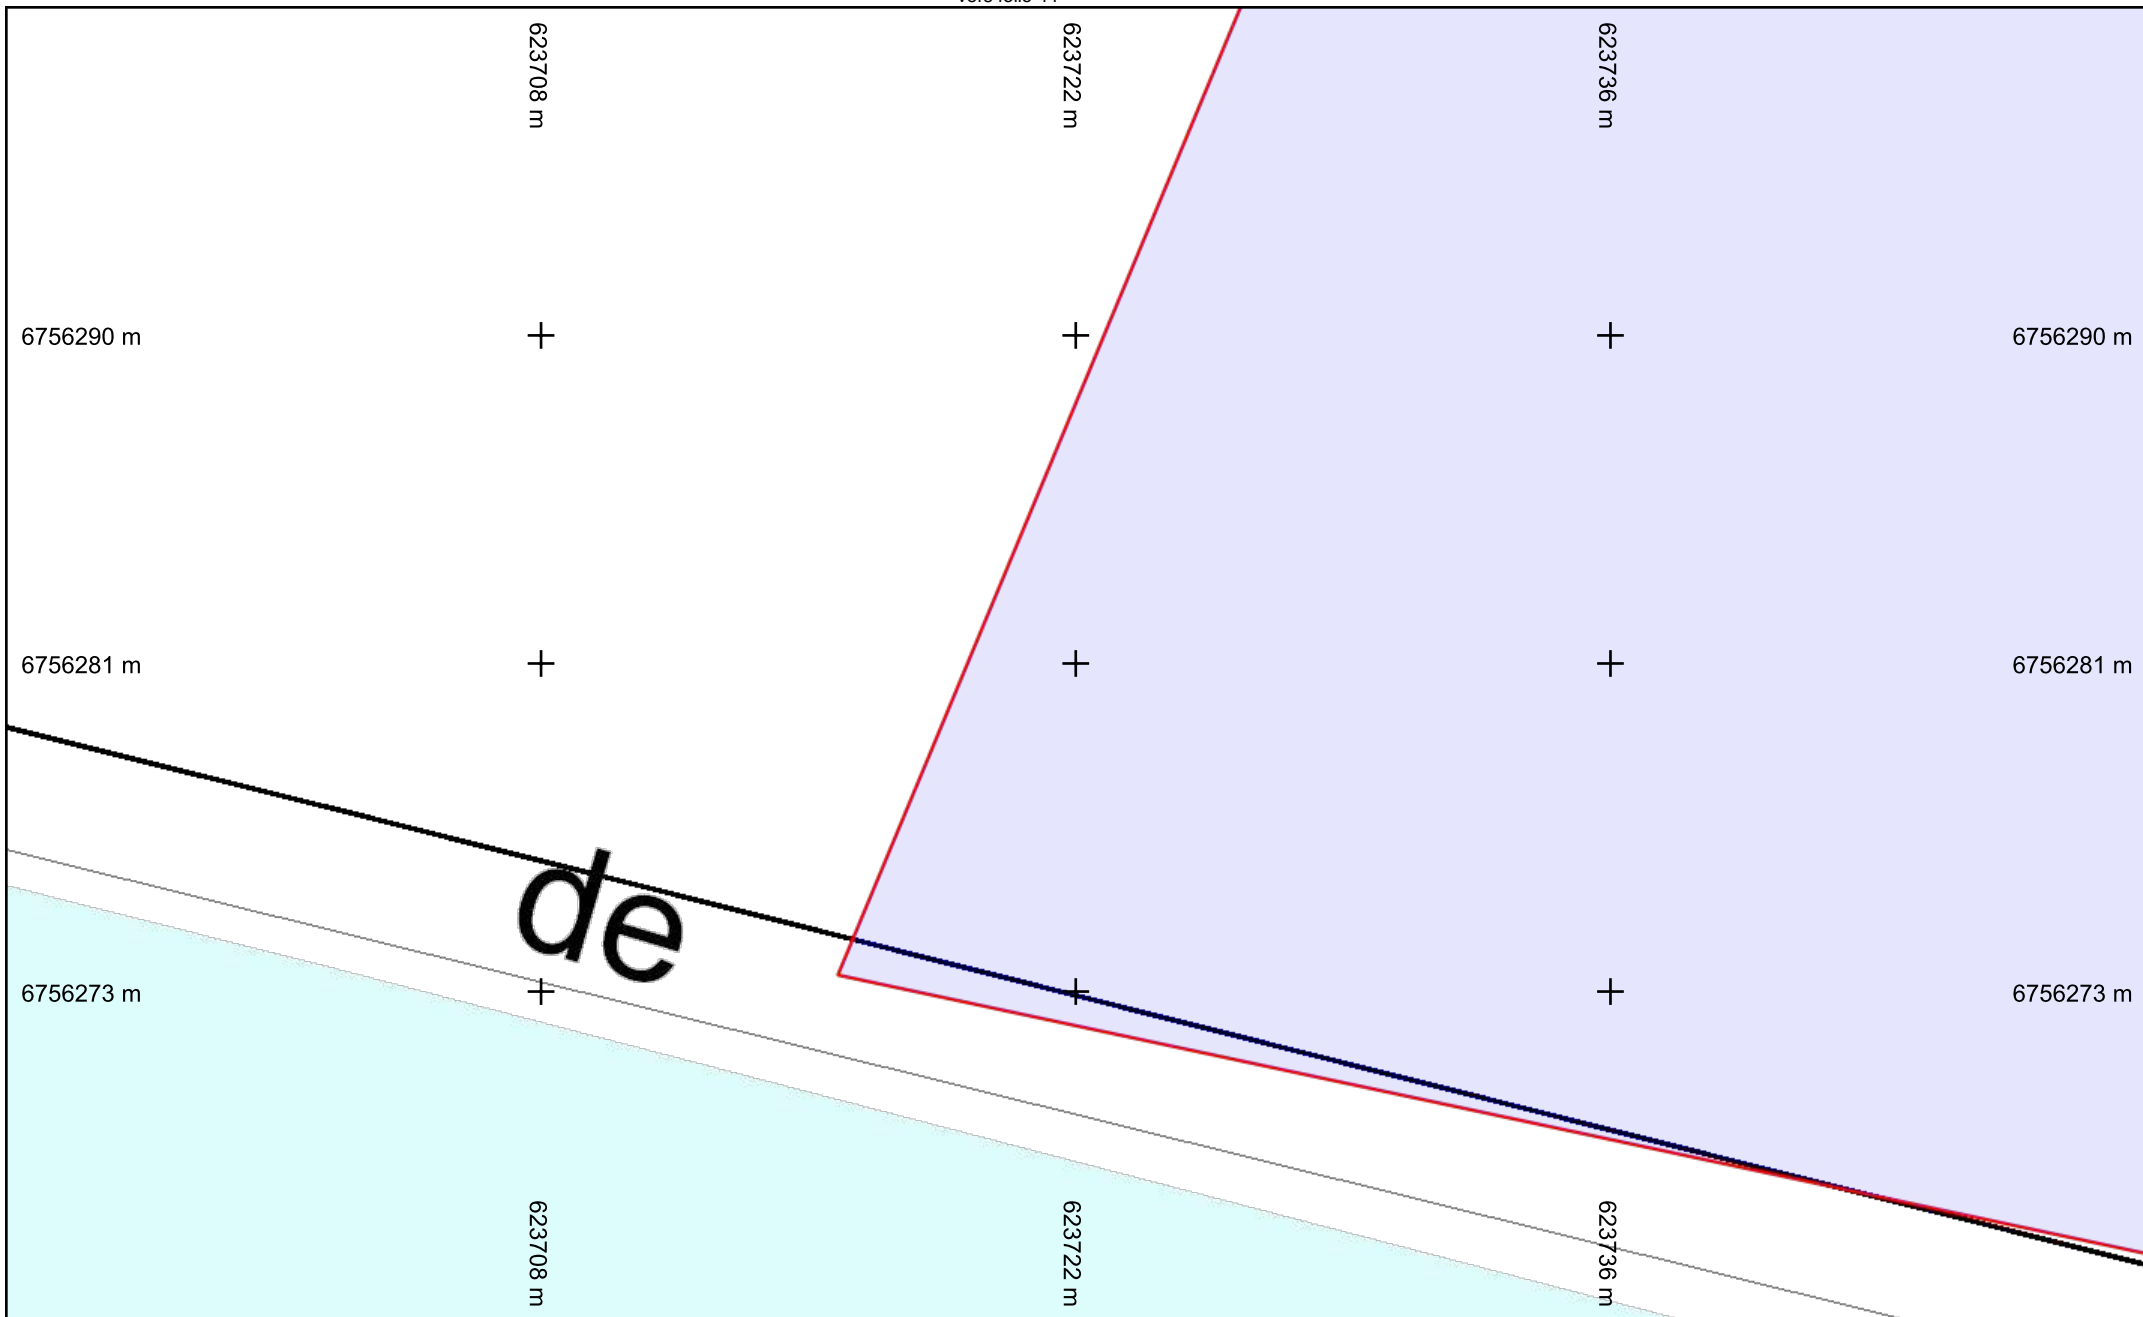

de

vers folio 45

623765 m

623779 m

623793 m

6756290 m

+

+

+

6756290 m

6756281 m

+

+

+

6756281 m

6756273 m

+

+

+

6756273 m

623765 m

623779 m

623793 m


vers folio 13

Échelle : 1:200 --- Plan généré le : 28/03/2022 - 22:39:10

Numéro de consultation : 2022032501549TDE

Adresse : Chemin de la canche, 45800 Combleux

Format d'impression : A4 Paysage

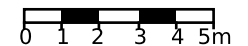

**Légende :**  
**Voir page annexe**

**Folio n° : 27**


Classe de précision : Voir plan

Catégorie réseau : EL

Carroyage : RGF93/Lambert 93 - EPSG:2154

vers folio 26

vers folio 28

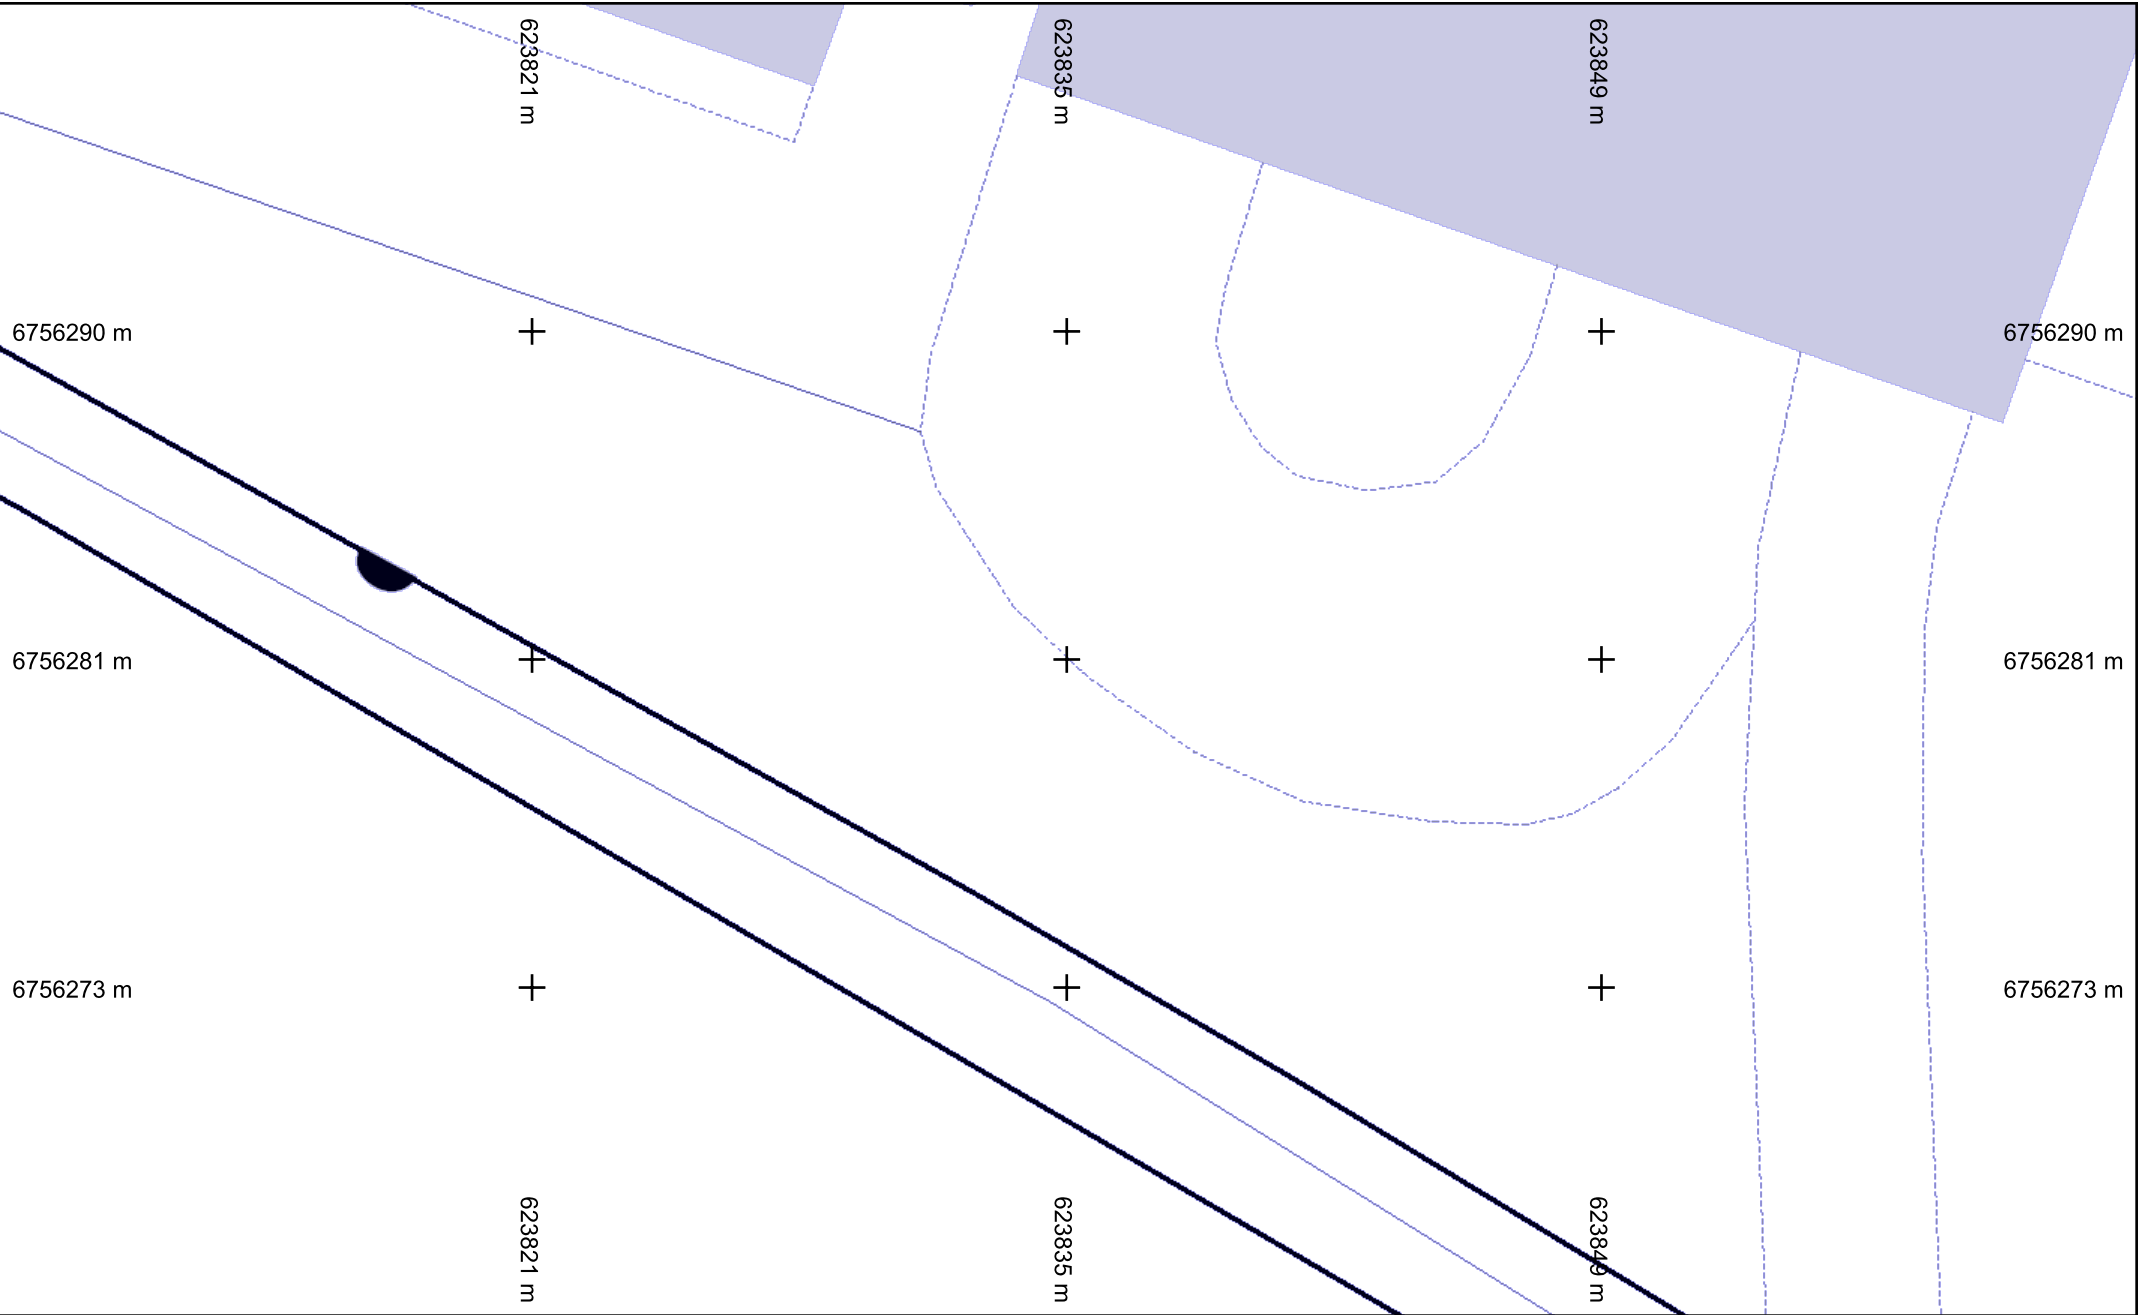

vers folio 27

vers folio 29


vers folio 14



**Légende :**  
**Voir page annexe**


**Folio n° : 28**

Échelle : 1:200 --- Plan généré le : 28/03/2022 - 22:39:10  
 Numéro de consultation : 2022032501549TDE  
 Adresse : Chemin de la canche, 45800 Combleux  
 Format d'impression : A4 Paysage

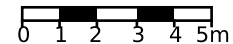

|                                 |                       |                                          |
|---------------------------------|-----------------------|------------------------------------------|
| Classe de précision : Voir plan | Catégorie réseau : EL | Carroyage : RGF93/Lambert 93 - EPSG:2154 |
|---------------------------------|-----------------------|------------------------------------------|

vers folio 47

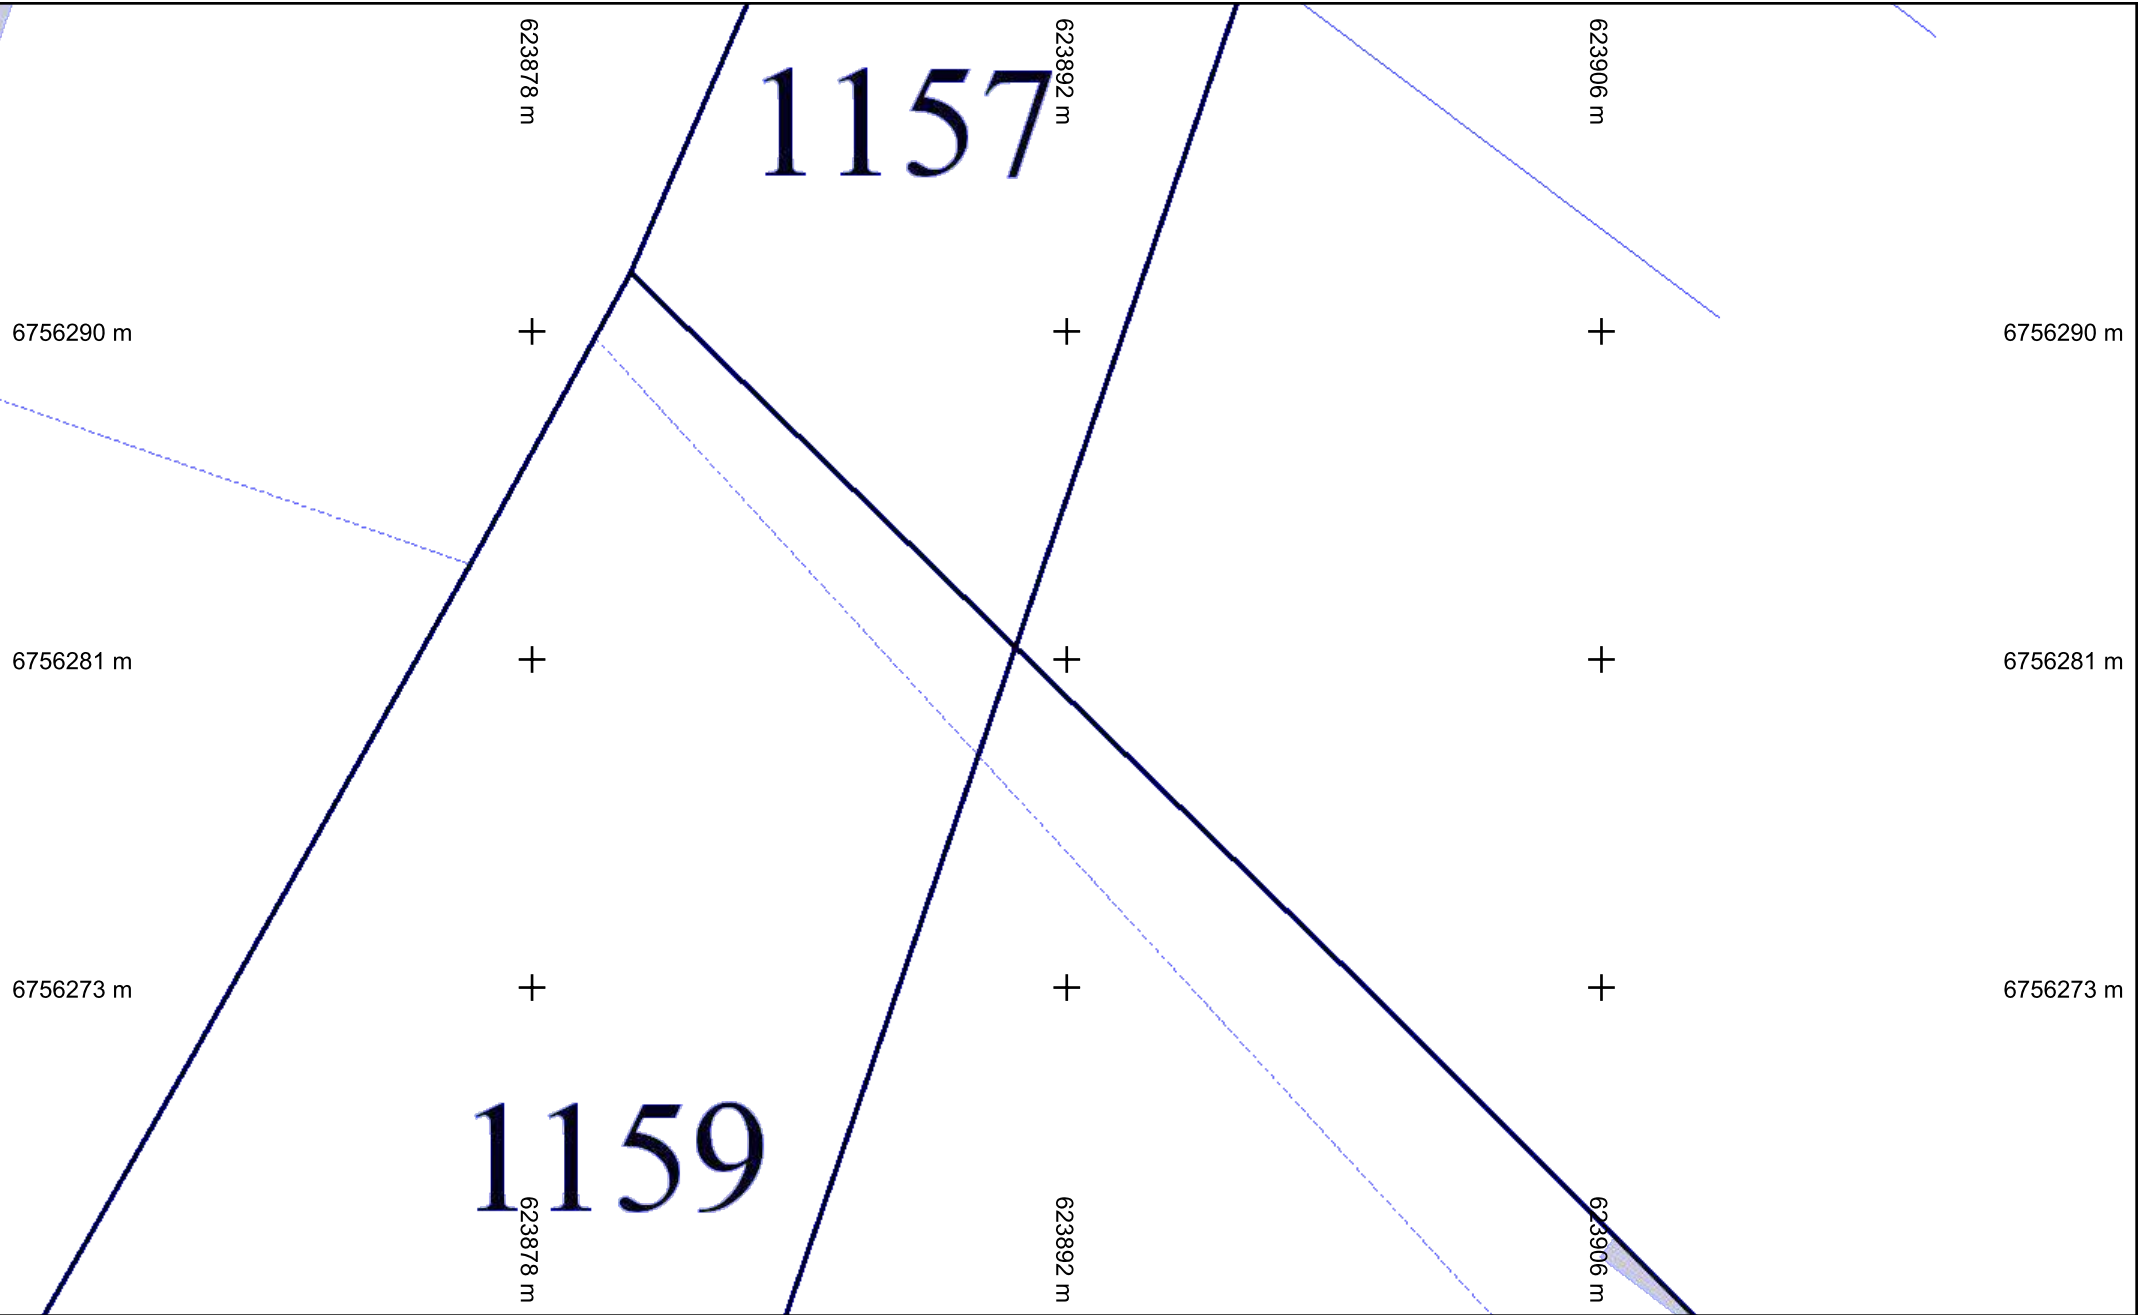

vers folio 28

vers folio 30


vers folio 15



**Légende :**  
**Voir page annexe**

**Folio n° : 29**


Échelle : 1:200 --- Plan généré le : 28/03/2022 - 22:39:10  
 Numéro de consultation : 2022032501549TDE  
 Adresse : Chemin de la canche, 45800 Combleux  
 Format d'impression : A4 Paysage

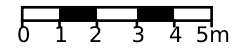

|                                 |                       |                                          |
|---------------------------------|-----------------------|------------------------------------------|
| Classe de précision : Voir plan | Catégorie réseau : EL | Carroyage : RGF93/Lambert 93 - EPSG:2154 |
|---------------------------------|-----------------------|------------------------------------------|



vers folio 48

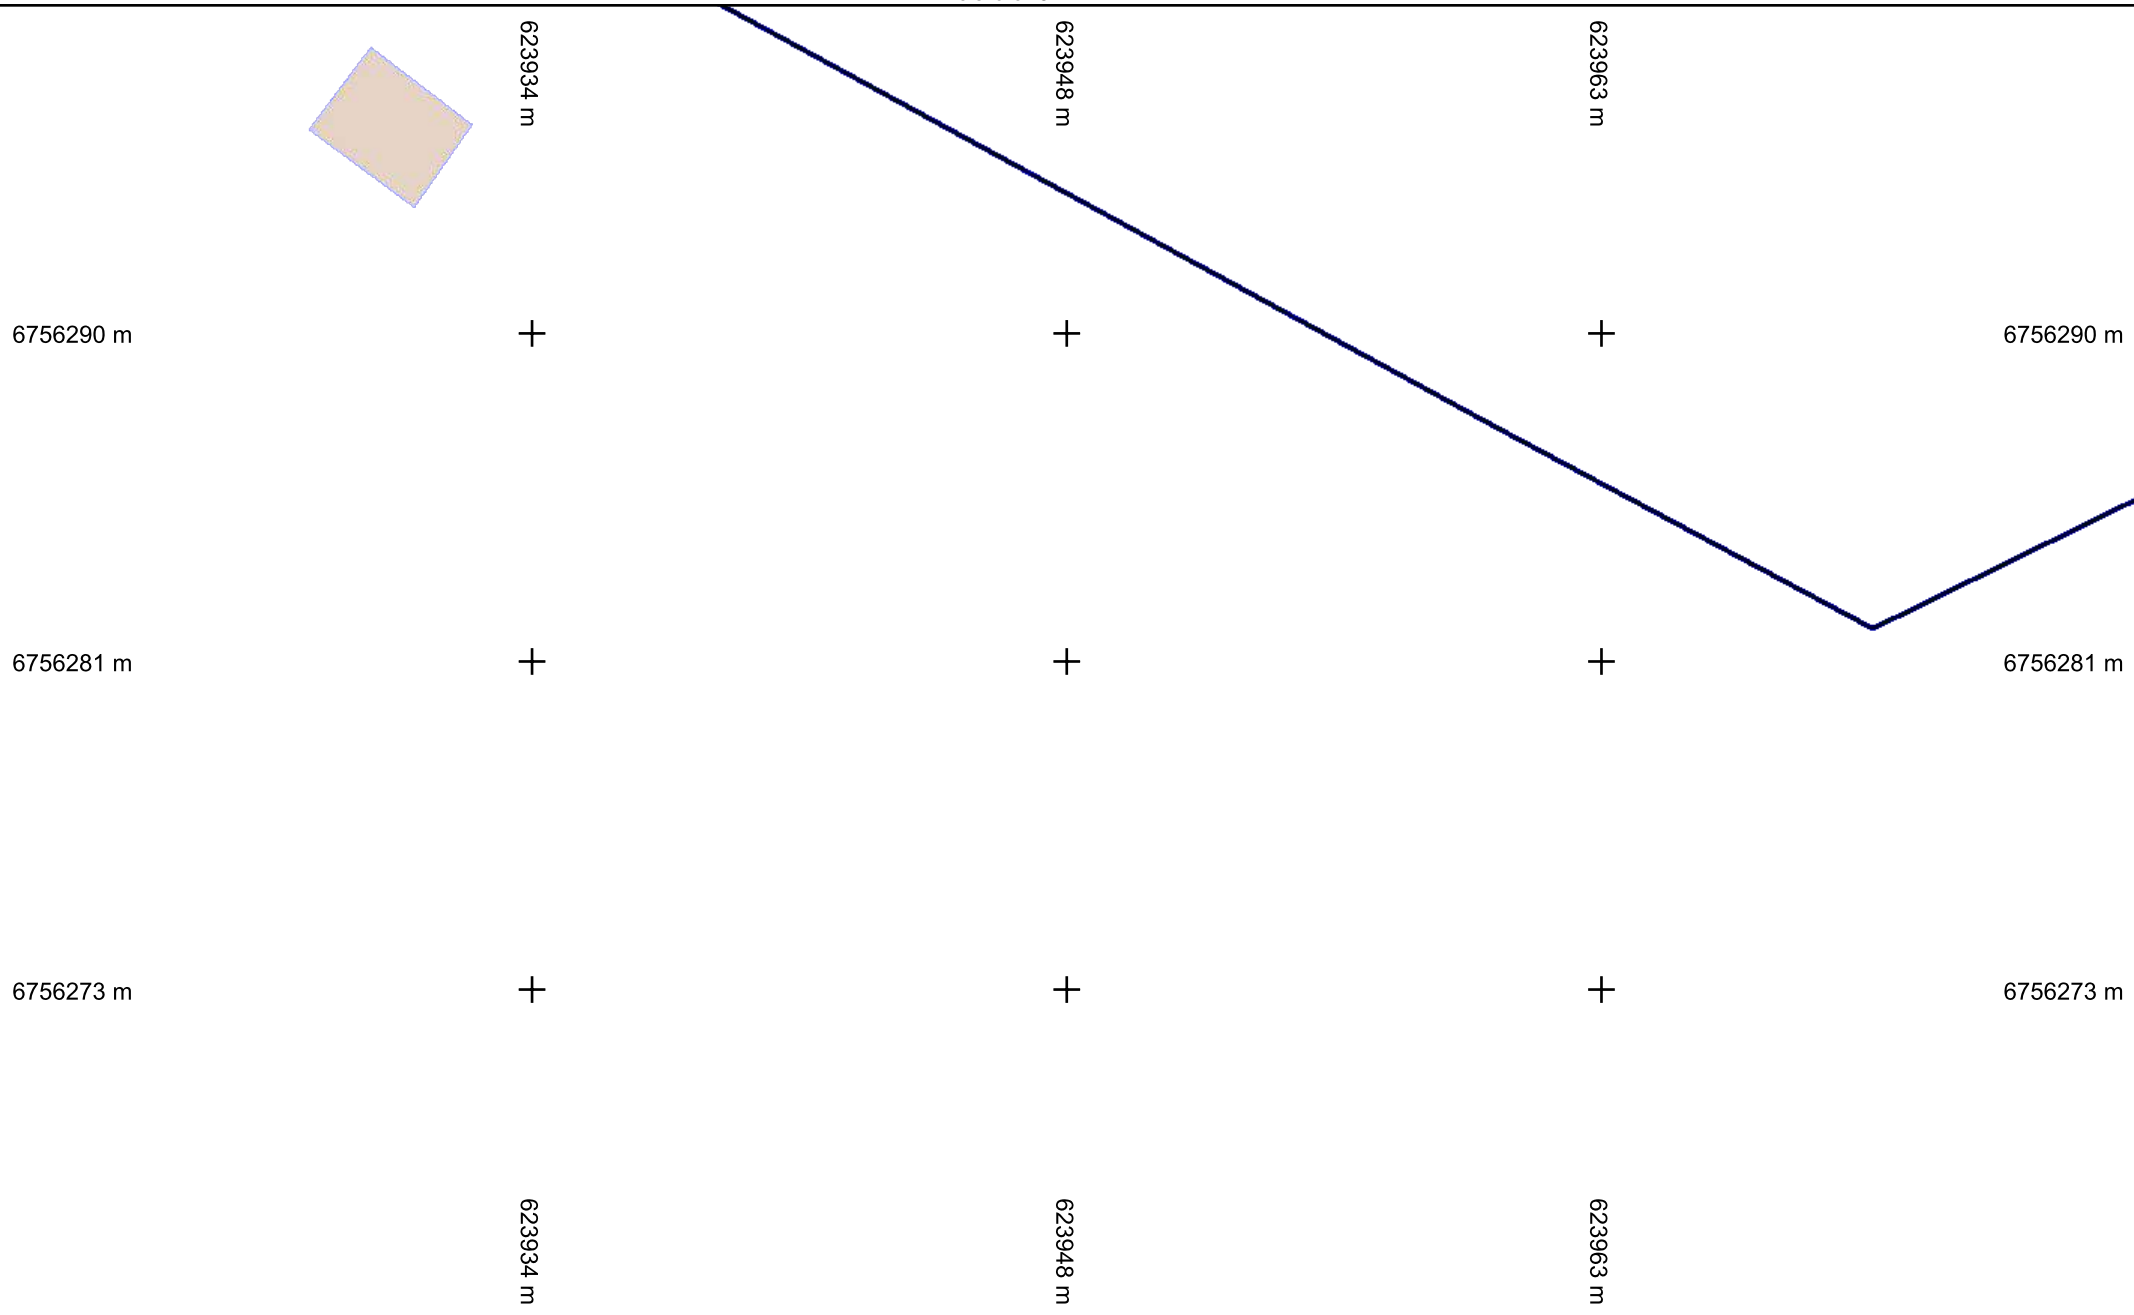

vers folio 29

vers folio 31


vers folio 16




**Légende :**  
**Voir page annexe**

**Folio n° : 30**

Échelle : 1:200 --- Plan généré le : 28/03/2022 - 22:39:10  
Numéro de consultation : 2022032501549TDE  
Adresse : Chemin de la canche, 45800 Combleux  
Format d'impression : A4 Paysage

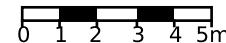

|                                 |                       |                                          |
|---------------------------------|-----------------------|------------------------------------------|
| Classe de précision : Voir plan | Catégorie réseau : EL | Carroyage : RGF93/Lambert 93 - EPSG:2154 |
|---------------------------------|-----------------------|------------------------------------------|

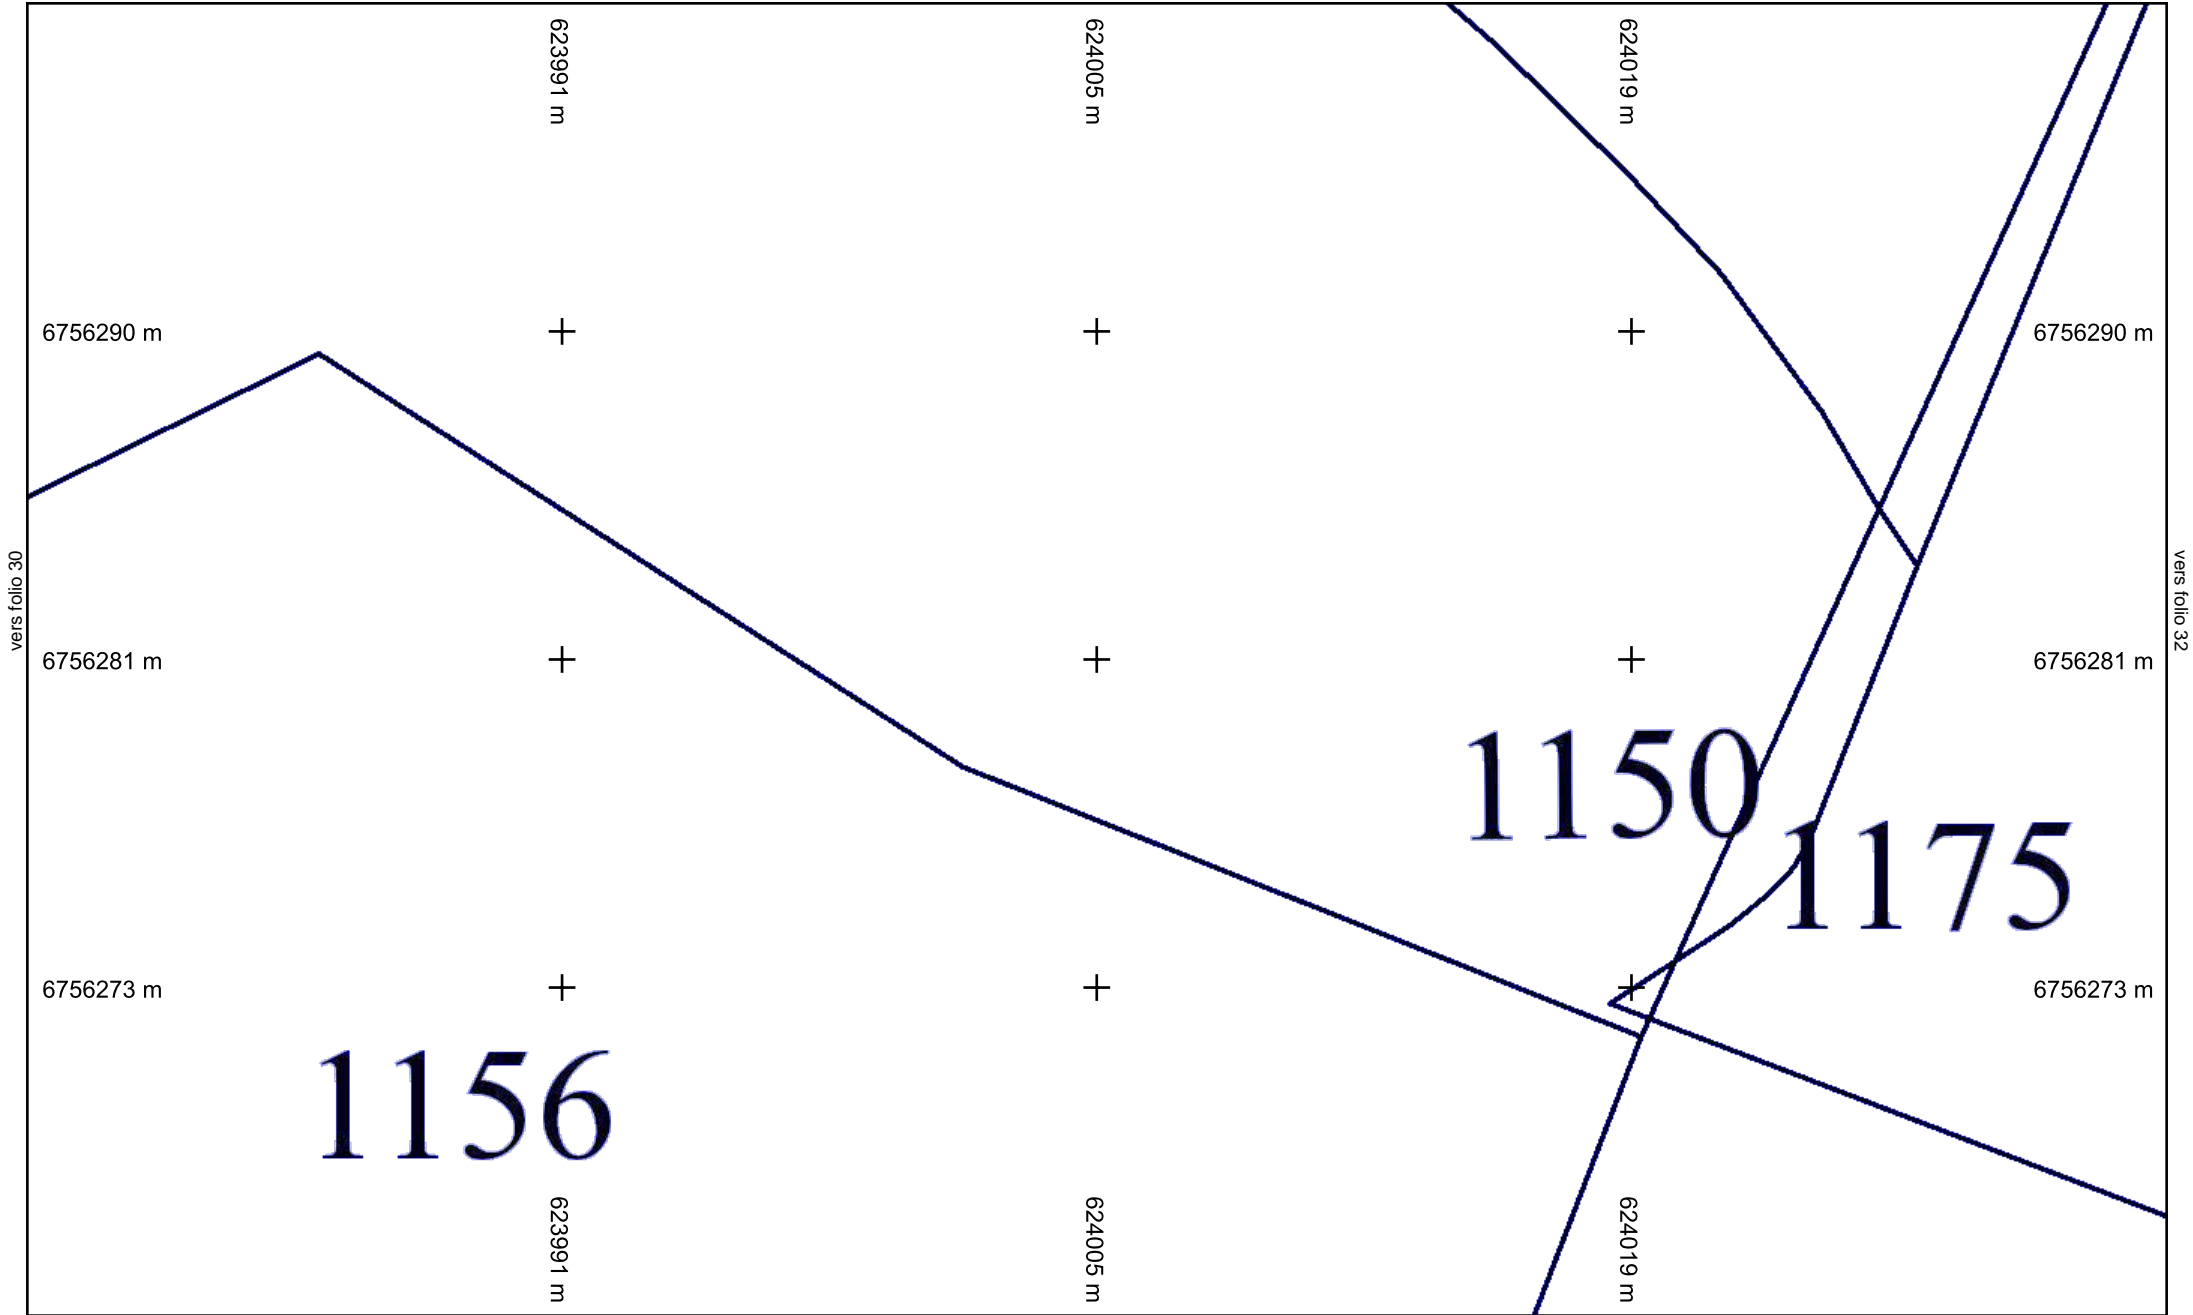

vers folio 30

vers folio 32


vers folio 17




**Légende :**  
**Voir page annexe**

**Folio n° : 31**

Échelle : 1:200 --- Plan généré le : 28/03/2022 - 22:39:10  
 Numéro de consultation : 2022032501549TDE  
 Adresse : Chemin de la canche, 45800 Combleux  
 Format d'impression : A4 Paysage

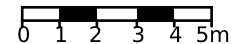

|                                 |                       |                                          |
|---------------------------------|-----------------------|------------------------------------------|
| Classe de précision : Voir plan | Catégorie réseau : EL | Carroyage : RGF93/Lambert 93 - EPSG:2154 |
|---------------------------------|-----------------------|------------------------------------------|

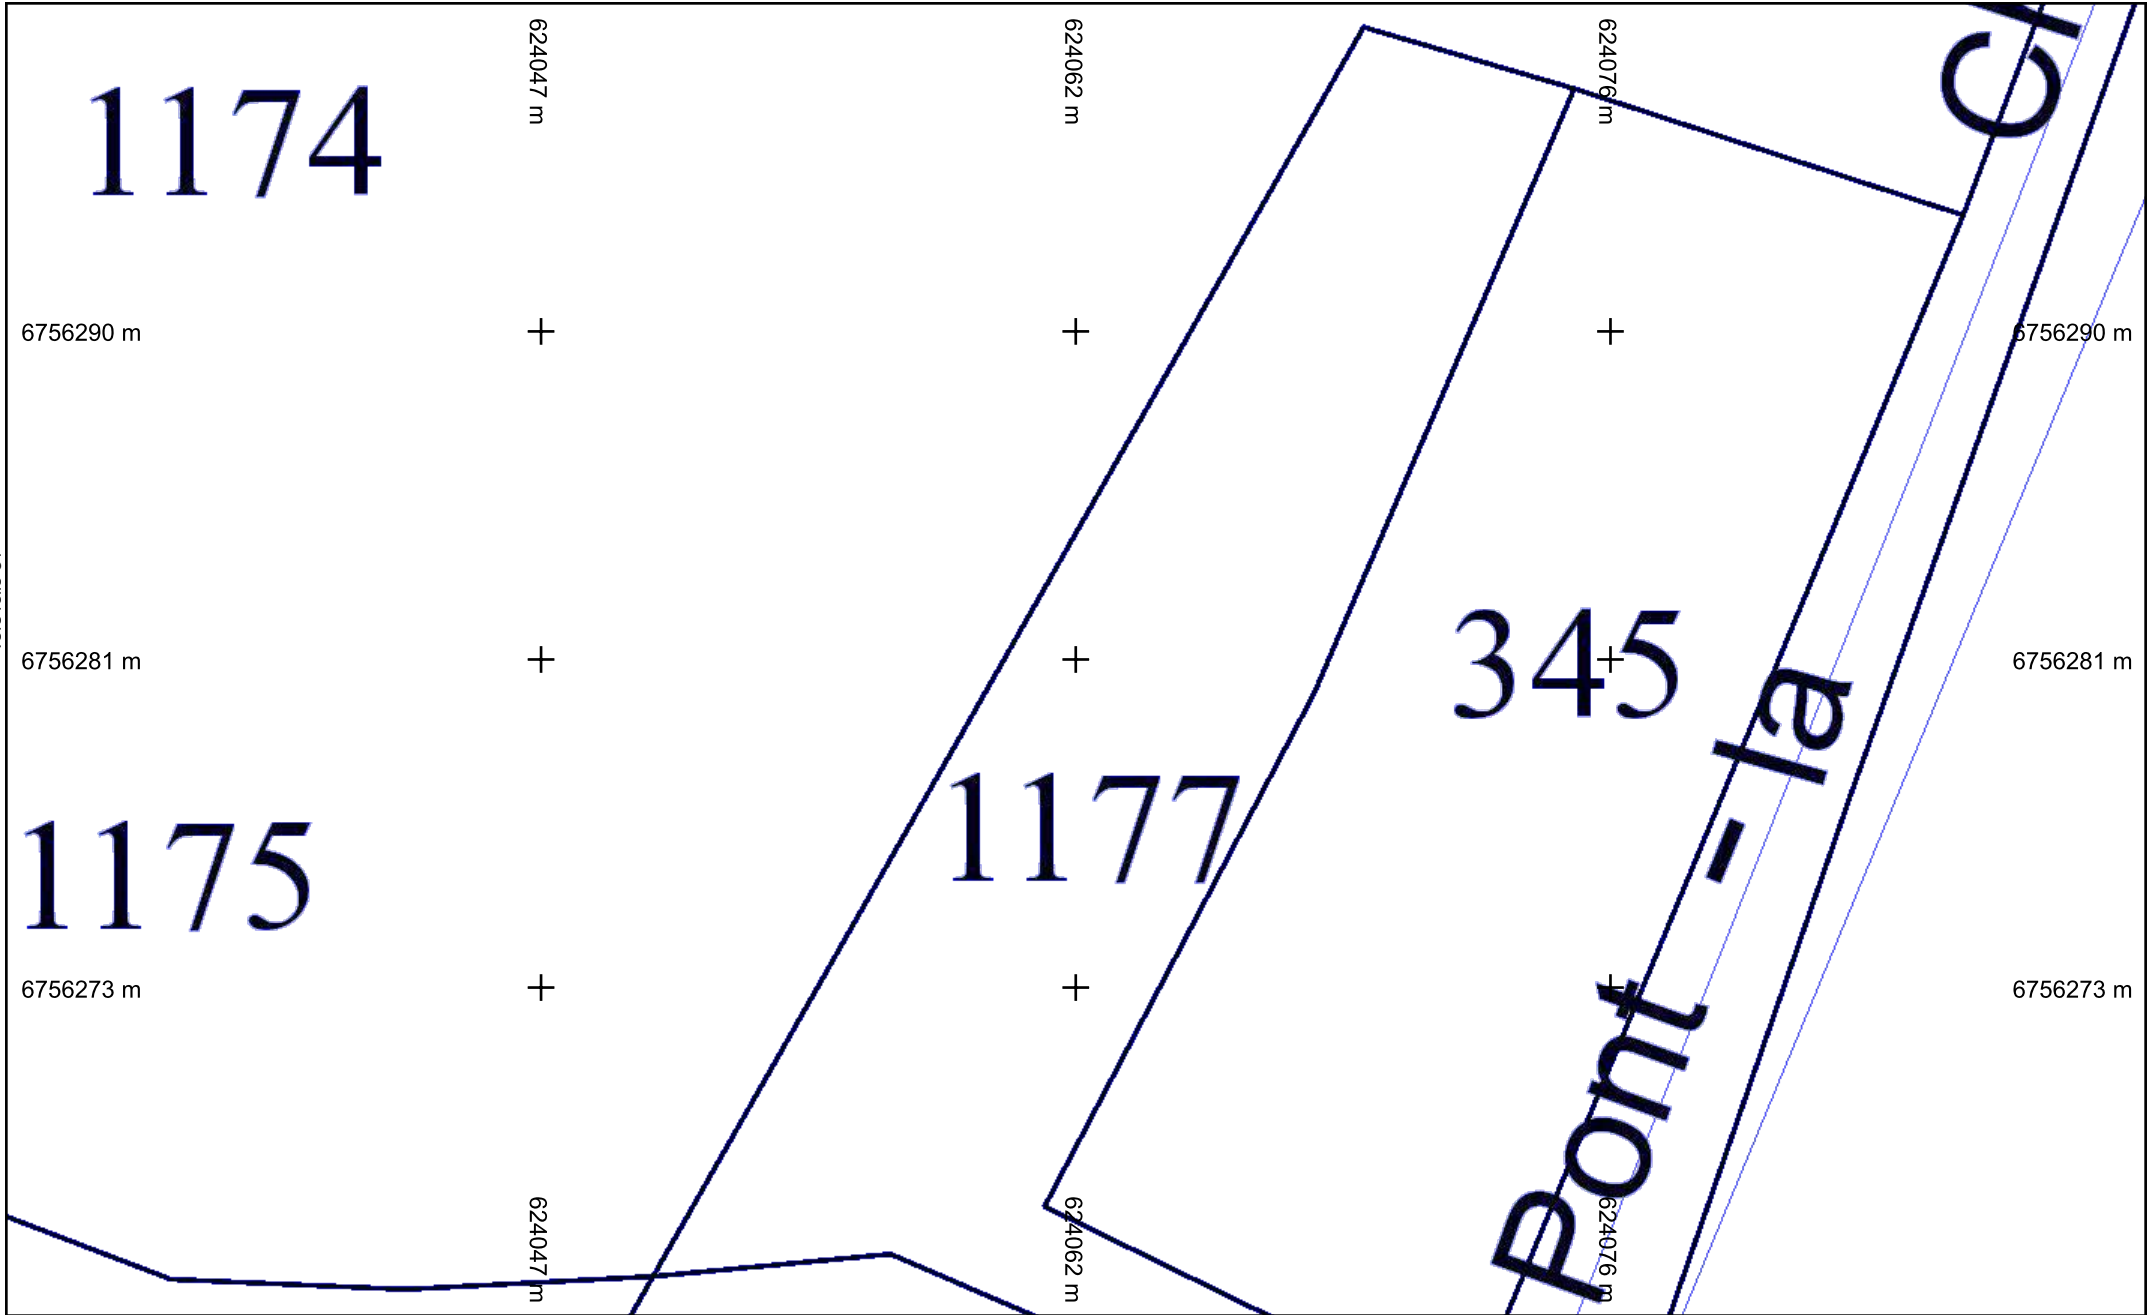

vers folio 31

vers folio 33


vers folio 18




**Légende :**  
**Voir page annexe**

**Folio n° : 32**

Échelle : 1:200 --- Plan généré le : 28/03/2022 - 22:39:10  
Numéro de consultation : 2022032501549TDE  
Adresse : Chemin de la canche, 45800 Combleux  
Format d'impression : A4 Paysage

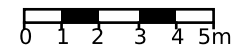

|                                 |                       |                                          |
|---------------------------------|-----------------------|------------------------------------------|
| Classe de précision : Voir plan | Catégorie réseau : EL | Carroyage : RGF93/Lambert 93 - EPSG:2154 |
|---------------------------------|-----------------------|------------------------------------------|

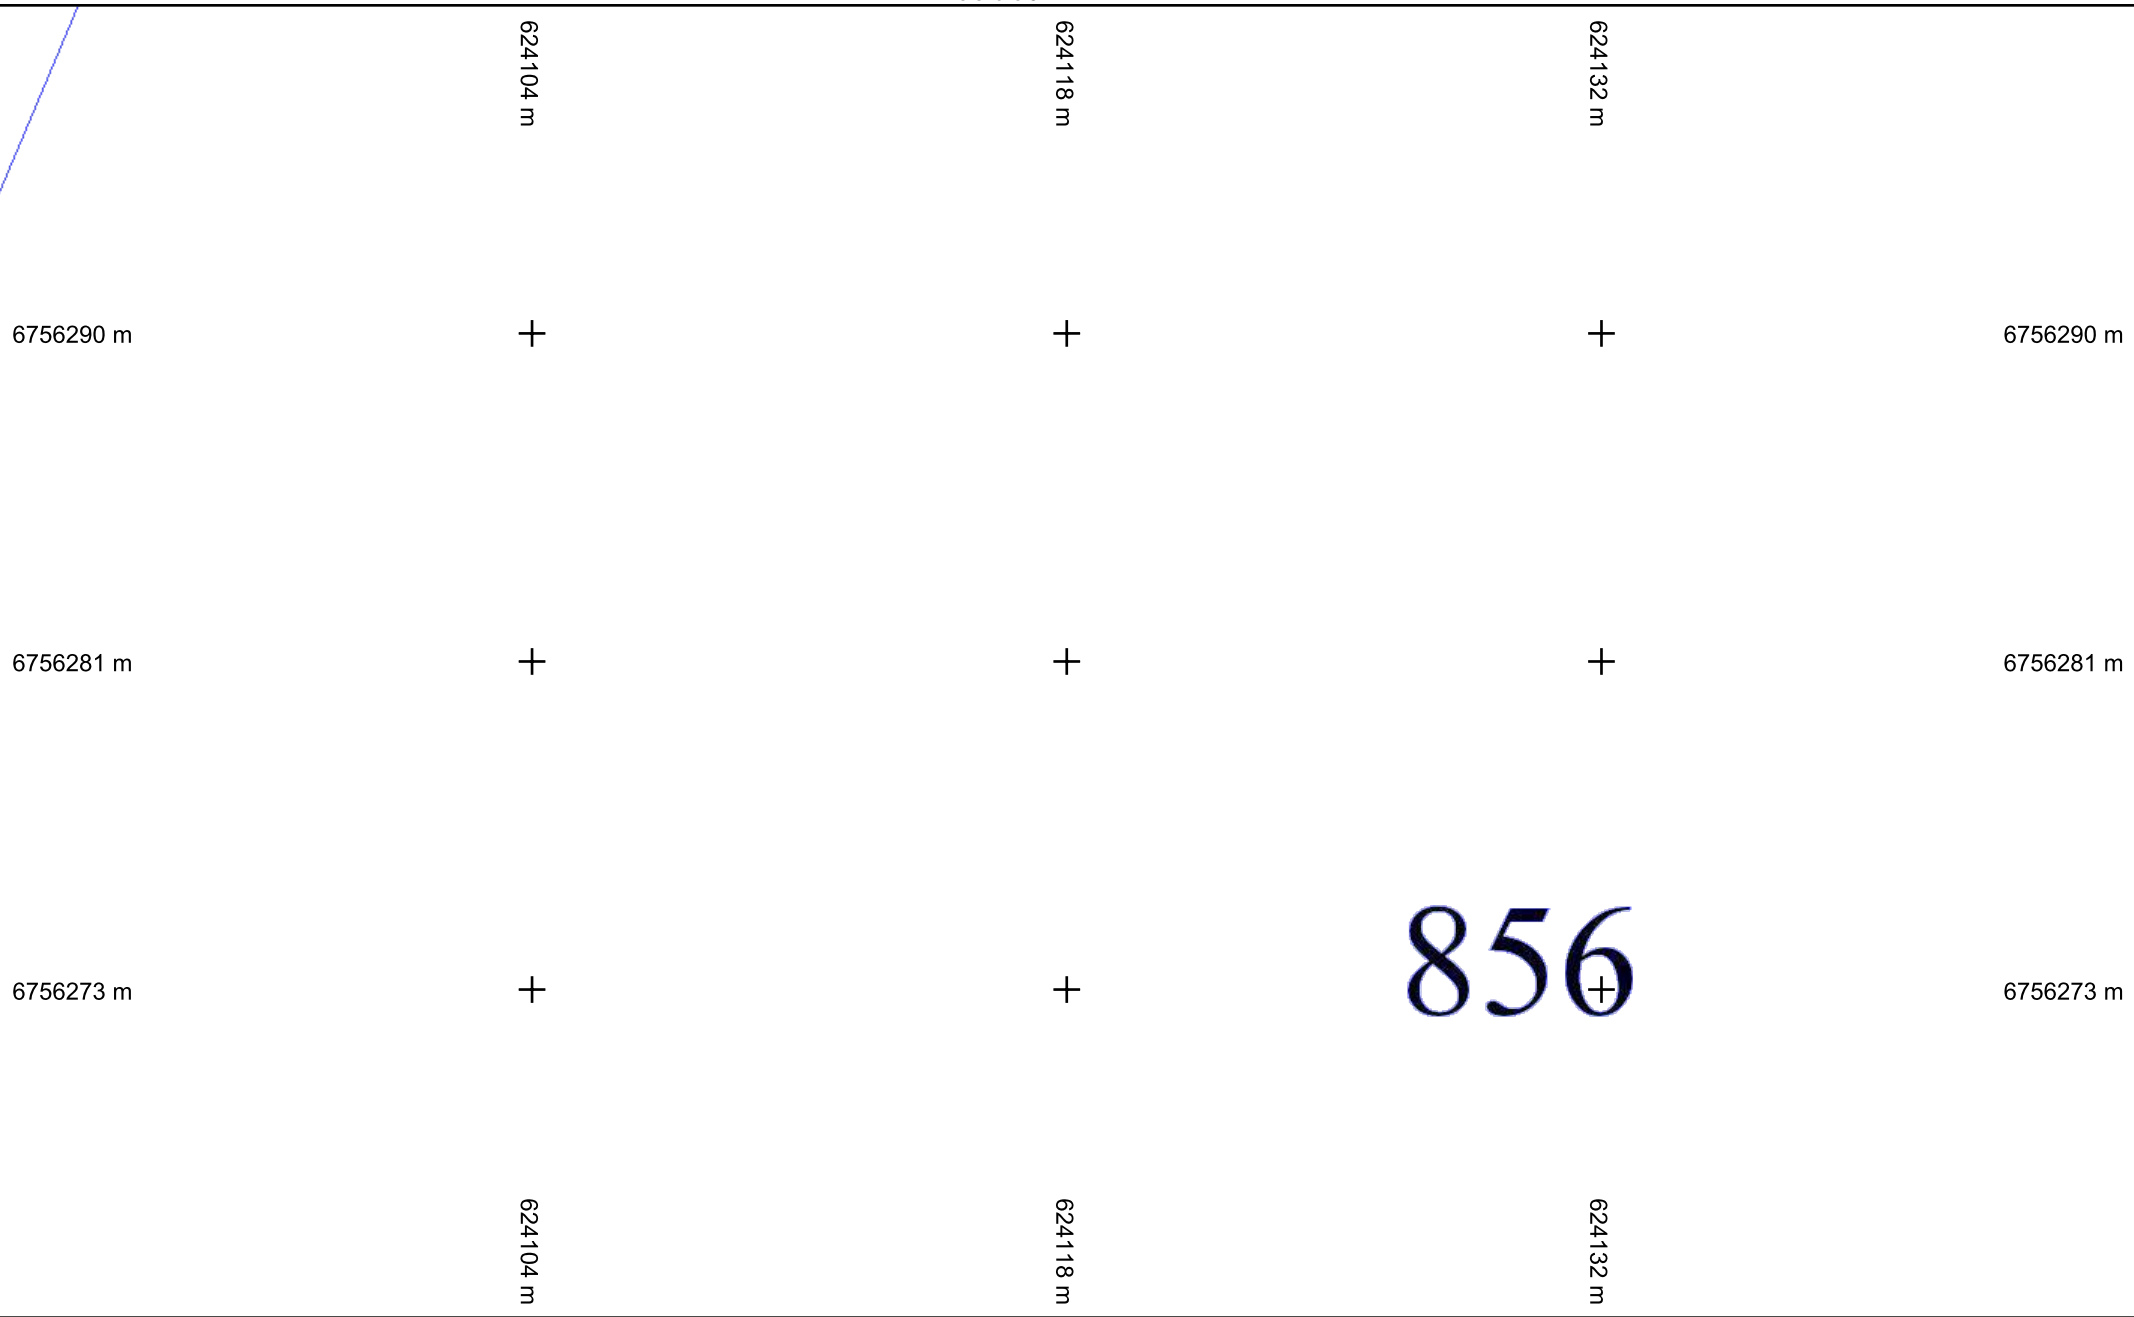

vers folio 32

vers folio 34


vers folio 19



**Légende :**  
**Voir page annexe**

**Folio n° : 33**

Échelle : 1:200 --- Plan généré le : 28/03/2022 - 22:39:10  
 Numéro de consultation : 2022032501549TDE  
 Adresse : Chemin de la canche, 45800 Combleux  
 Format d'impression : A4 Paysage

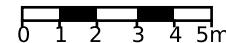

|                                 |                       |                                          |
|---------------------------------|-----------------------|------------------------------------------|
| Classe de précision : Voir plan | Catégorie réseau : EL | Carroyage : RGF93/Lambert 93 - EPSG:2154 |
|---------------------------------|-----------------------|------------------------------------------|

vers folio 52

624161 m

624175 m

624189 m

6756290 m

+

+

+

6756290 m

vers folio 33

6756281 m

+

+

+

6756281 m

vers folio 35

6756273 m

+

+

+

6756273 m

624161 m

624175 m

624189 m


vers folio 20

Échelle : 1:200 --- Plan généré le : 28/03/2022 - 22:39:10

Numéro de consultation : 2022032501549TDE

Adresse : Chemin de la canche, 45800 Combleux

Format d'impression : A4 Paysage

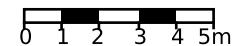

**Légende :**  
**Voir page annexe**

**Folio n° : 34**

Classe de précision : Voir plan

Catégorie réseau : EL

Carroyage : RGF93/Lambert 93 - EPSG:2154



vers folio 54

624274 m

624288 m

624302 m

# 485

6756290 m

+

+

+

6756290 m

vers folio 35

6756281 m

+

+

+

6756281 m

vers folio 37

6756273 m

+

+

+

6756273 m

# 308

624274 m

624288 m

624302 m


vers folio 22

Échelle : 1:200 --- Plan généré le : 28/03/2022 - 22:39:10

Numéro de consultation : 2022032501549TDE

Adresse : Chemin de la canche, 45800 Combleux

Format d'impression : A4 Paysage

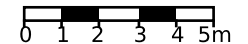

**Légende :**  
**Voir page annexe**


**Folio n° : 36**

Classe de précision : Voir plan

Catégorie réseau : EL

Carroyage : RGF93/Lambert 93 - EPSG:2154

vers folio 55

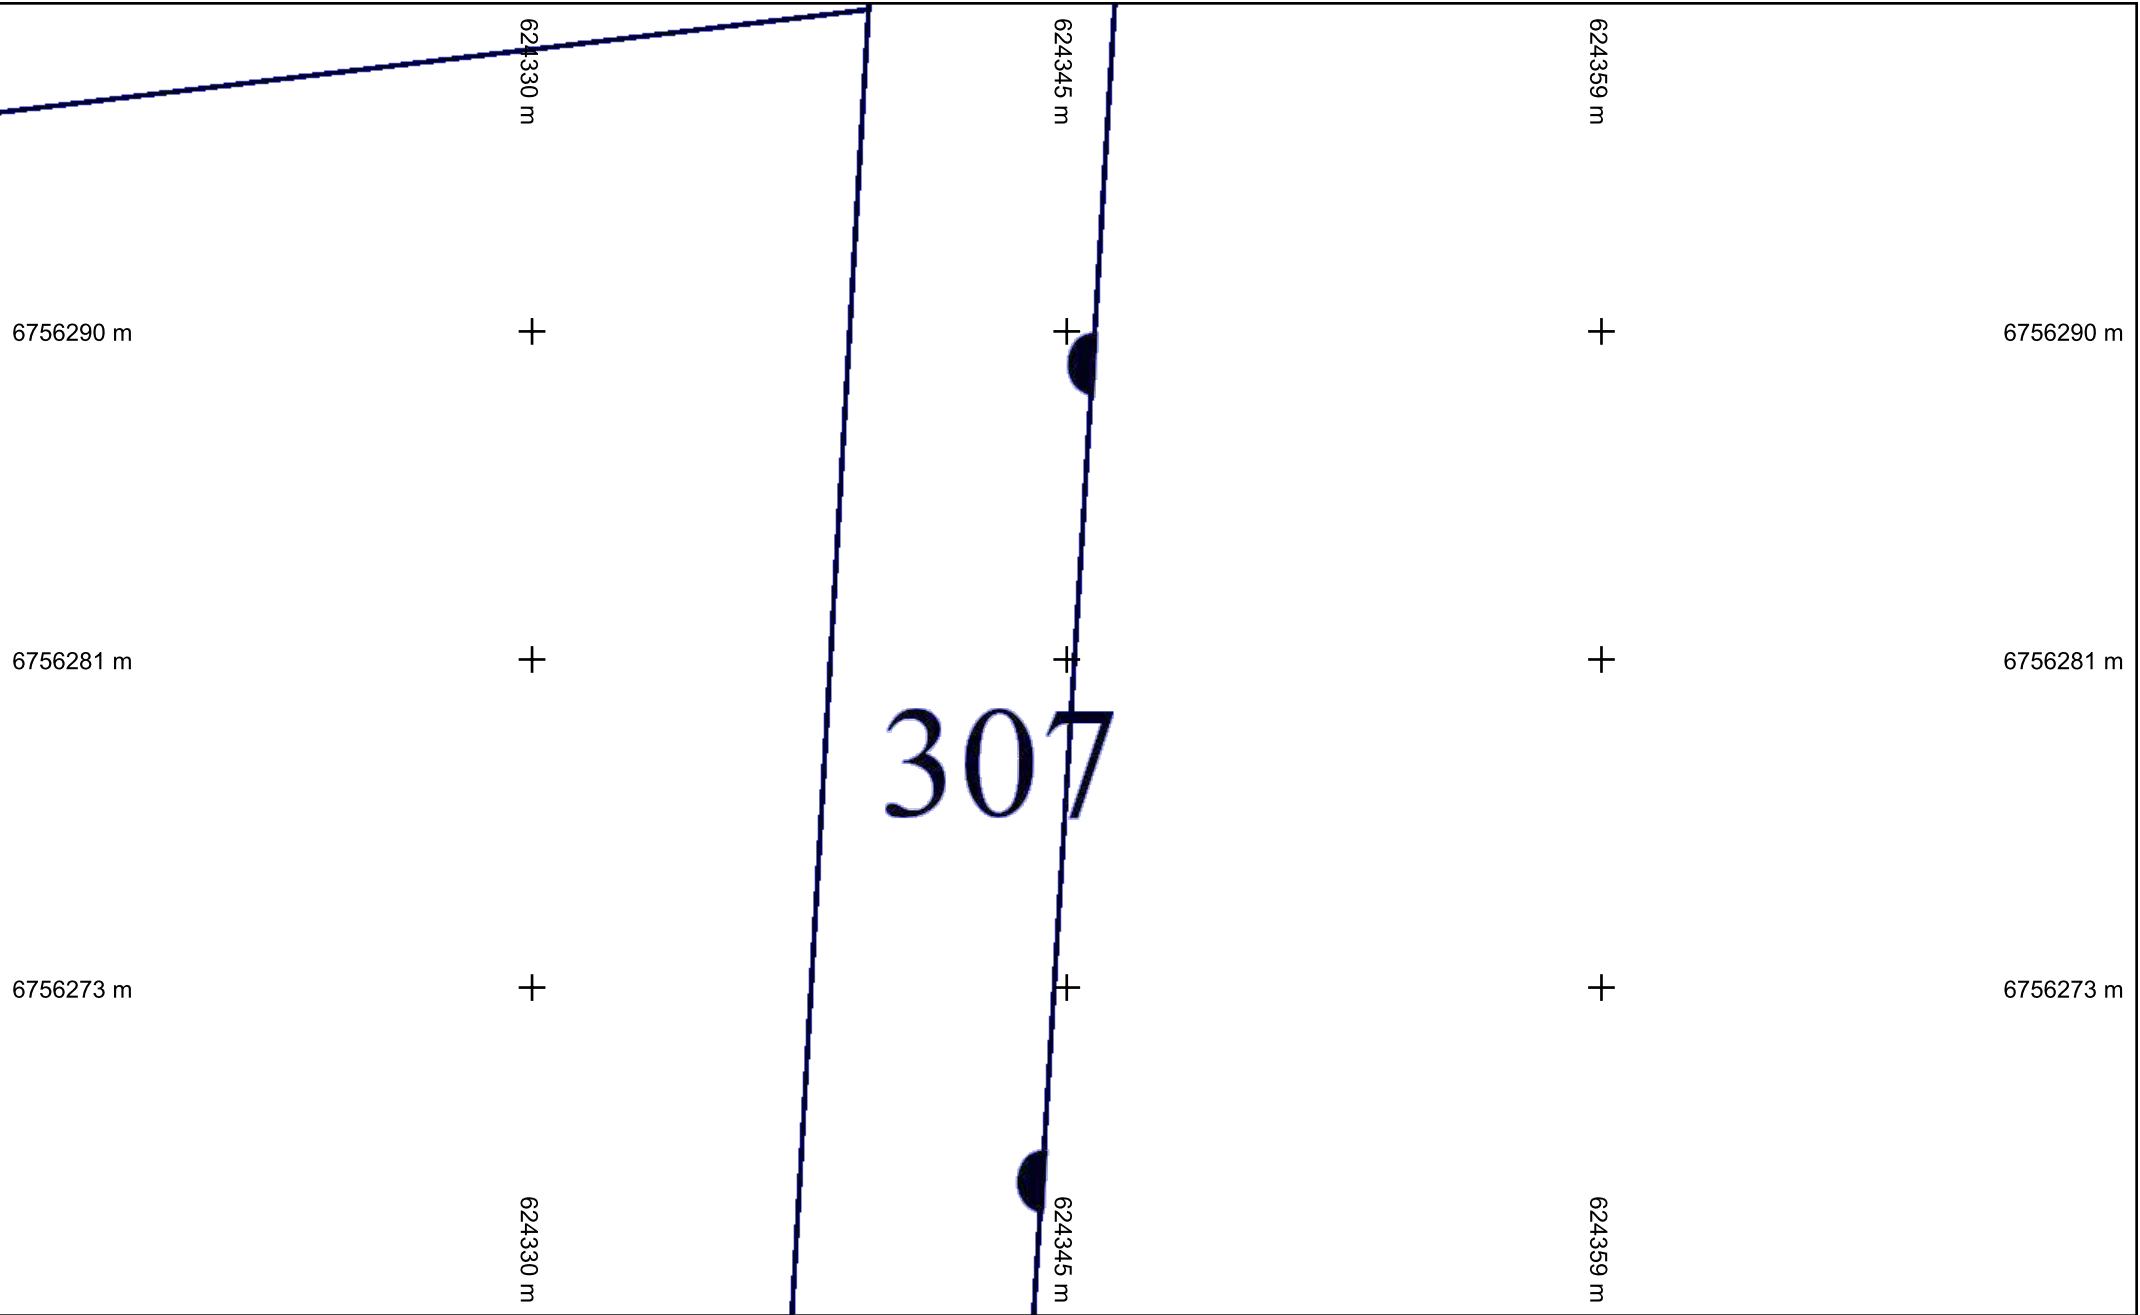

vers folio 36

vers folio 38


vers folio 23



**Légende :**  
**Voir page annexe**

Folio n° : 37

Échelle : 1:200 --- Plan généré le : 28/03/2022 - 22:39:10  
 Numéro de consultation : 2022032501549TDE  
 Adresse : Chemin de la canche, 45800 Combleux  
 Format d'impression : A4 Paysage

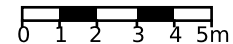

|                                 |                       |                                          |
|---------------------------------|-----------------------|------------------------------------------|
| Classe de précision : Voir plan | Catégorie réseau : EL | Carroyage : RGF93/Lambert 93 - EPSG:2154 |
|---------------------------------|-----------------------|------------------------------------------|



624387 m

624401 m

624415 m

6756290 m

+

+

+

6756290 m

vers folio 37

6756281 m

+

+

+

6756281 m

vers folio 39

# 304

6756273 m

+

+


+

6756273 m


624387 m

624401 m

624415 m

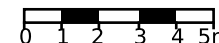

vers folio 57

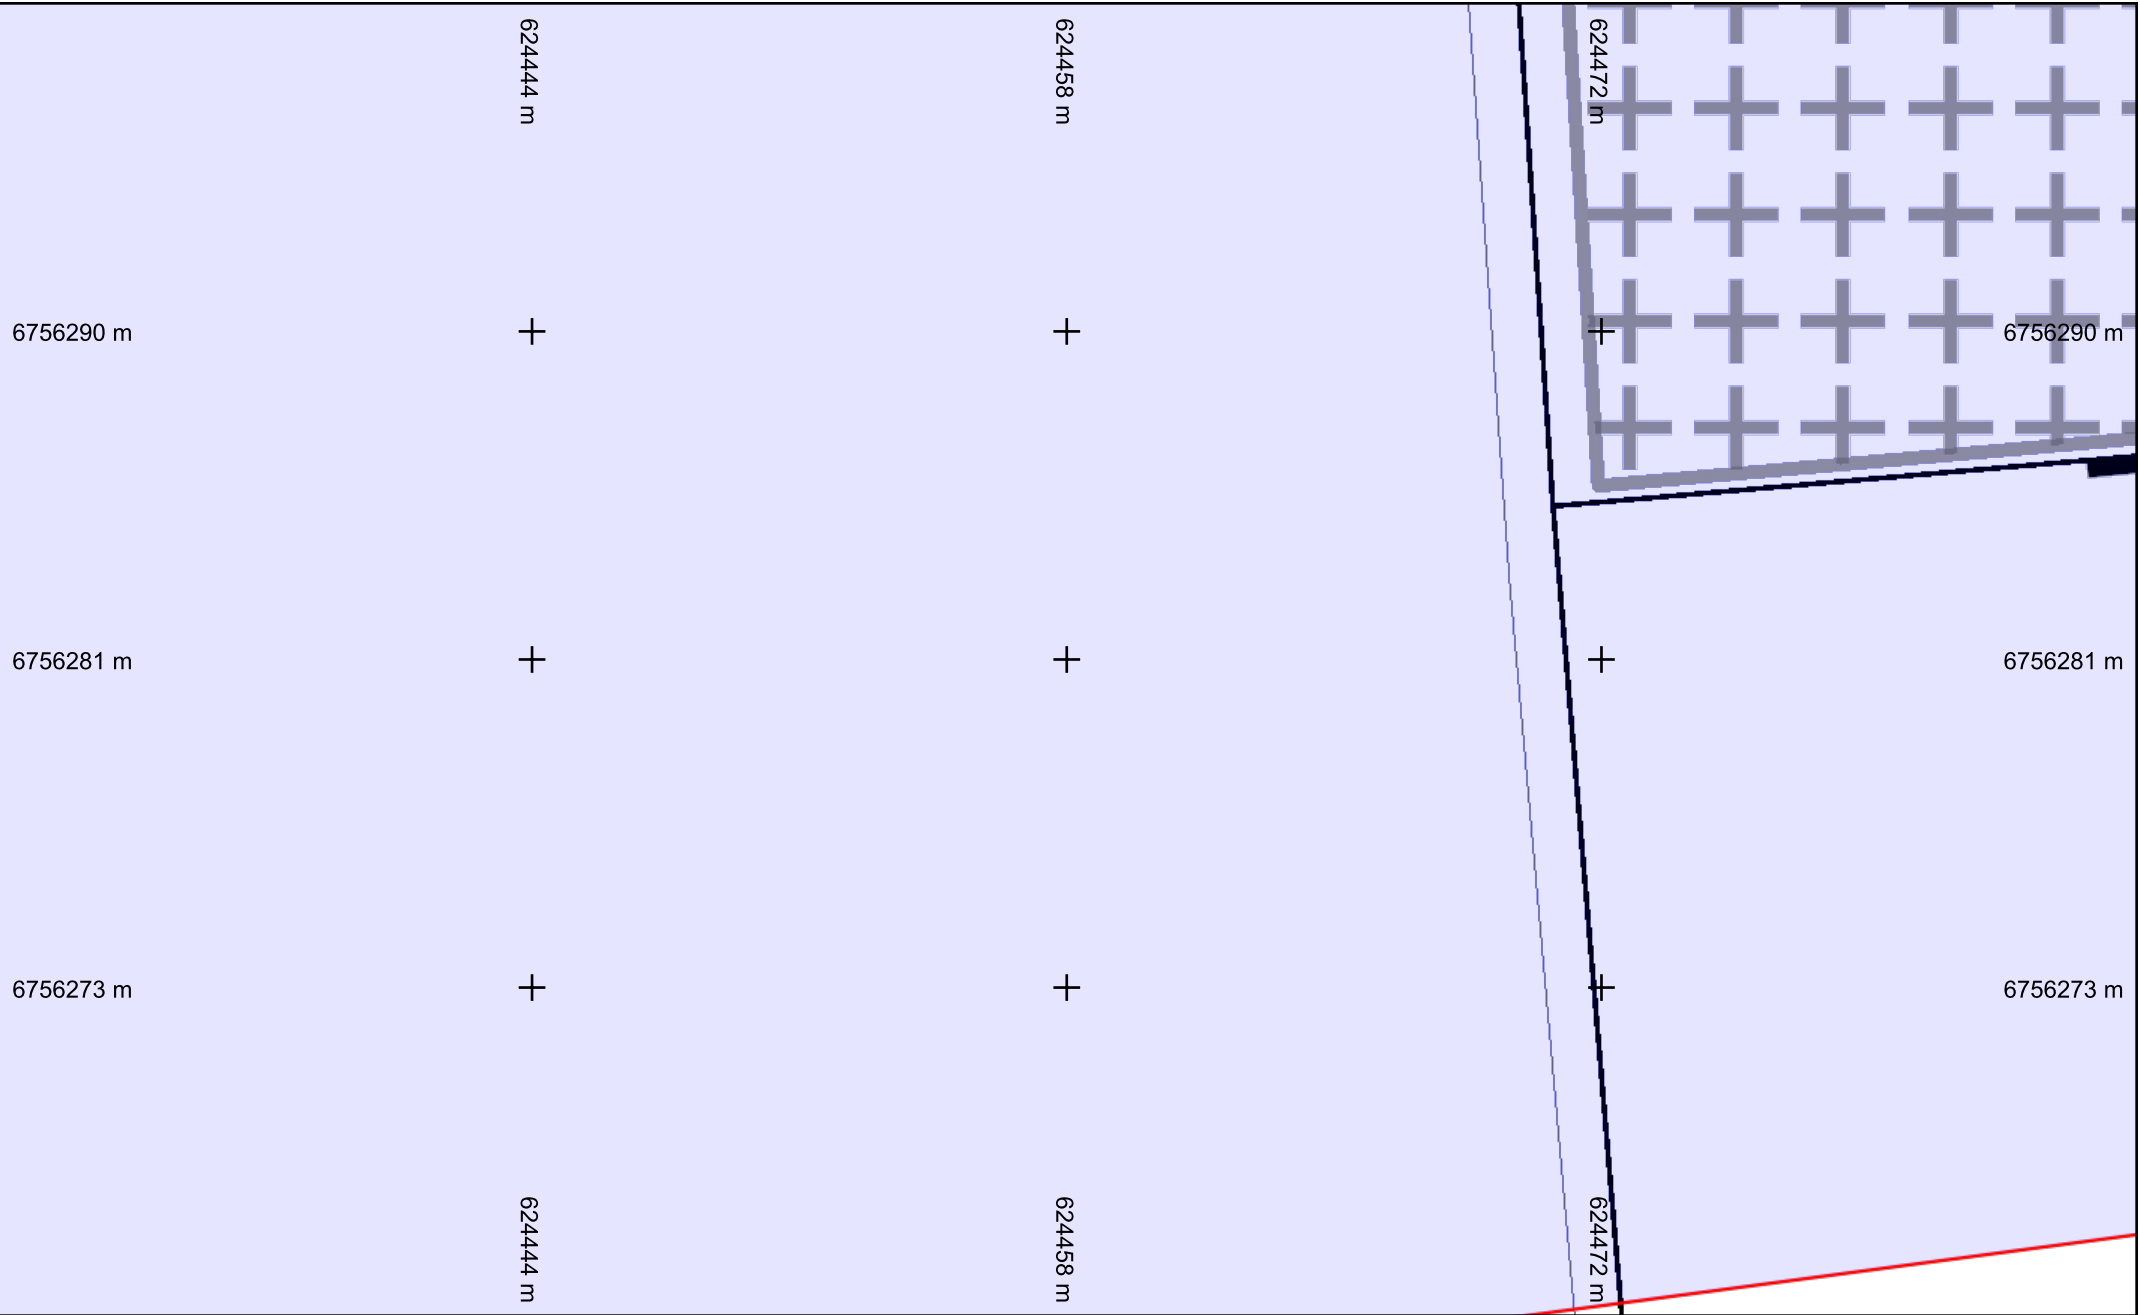

vers folio 38

vers folio 40


vers folio 25



**Légende :**  
**Voir page annexe**

**Folio n° : 39**


Échelle : 1:200 --- Plan généré le : 28/03/2022 - 22:39:10  
 Numéro de consultation : 2022032501549TDE  
 Adresse : Chemin de la canche, 45800 Combleux  
 Format d'impression : A4 Paysage

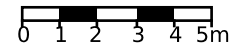

Classe de précision : Voir plan


Catégorie réseau : EL


Carroyage : RGF93/Lambert 93 - EPSG:2154

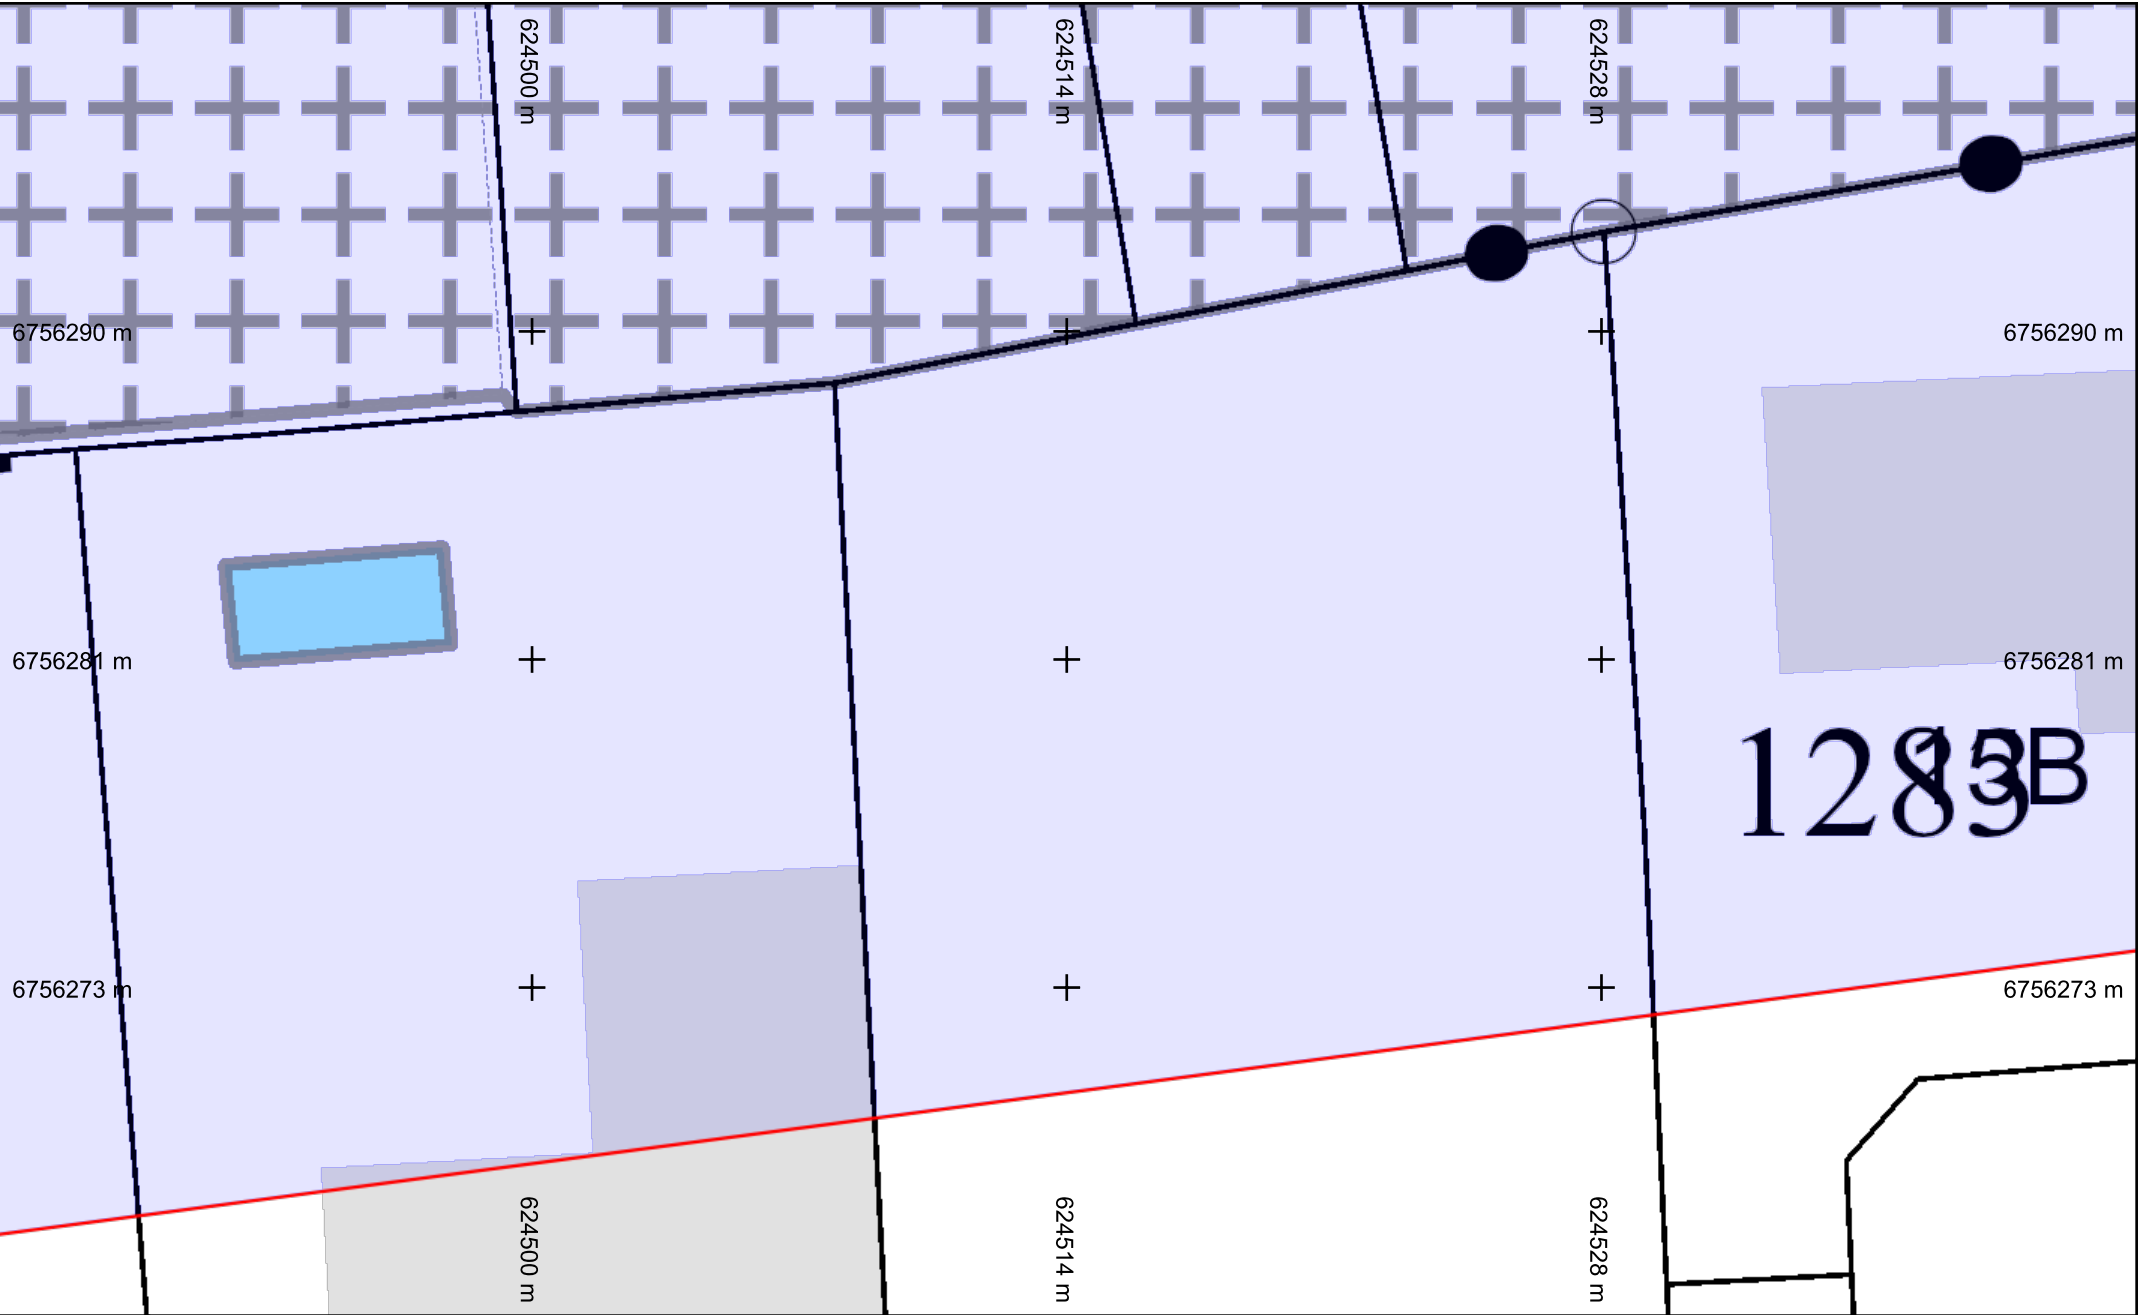

vers folio 39


vers folio 41

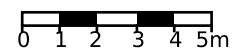


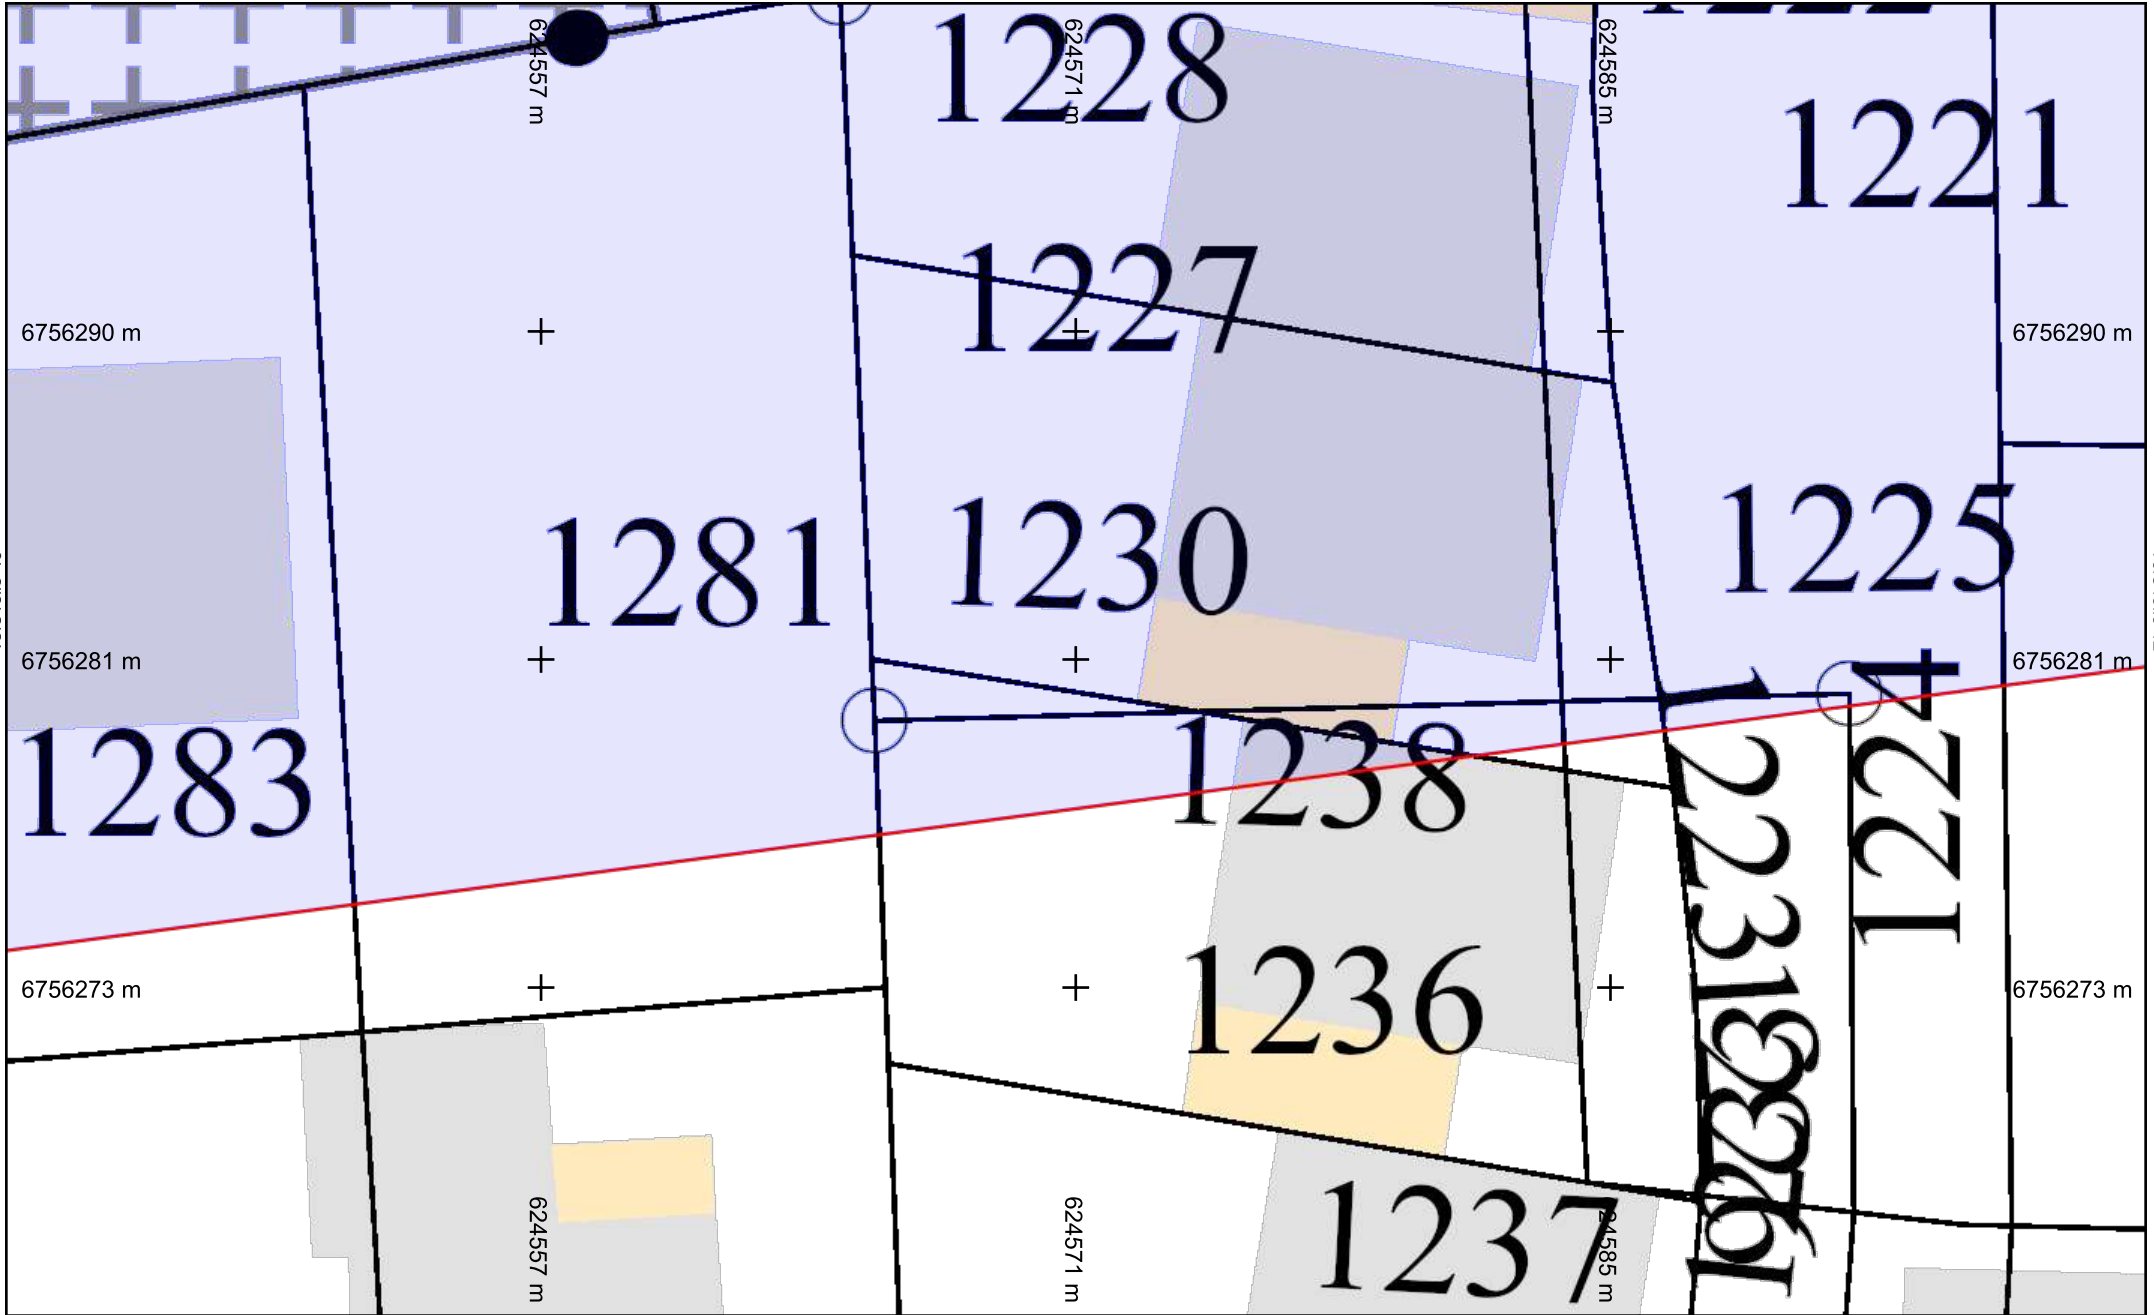

vers folio 40


vers folio 42

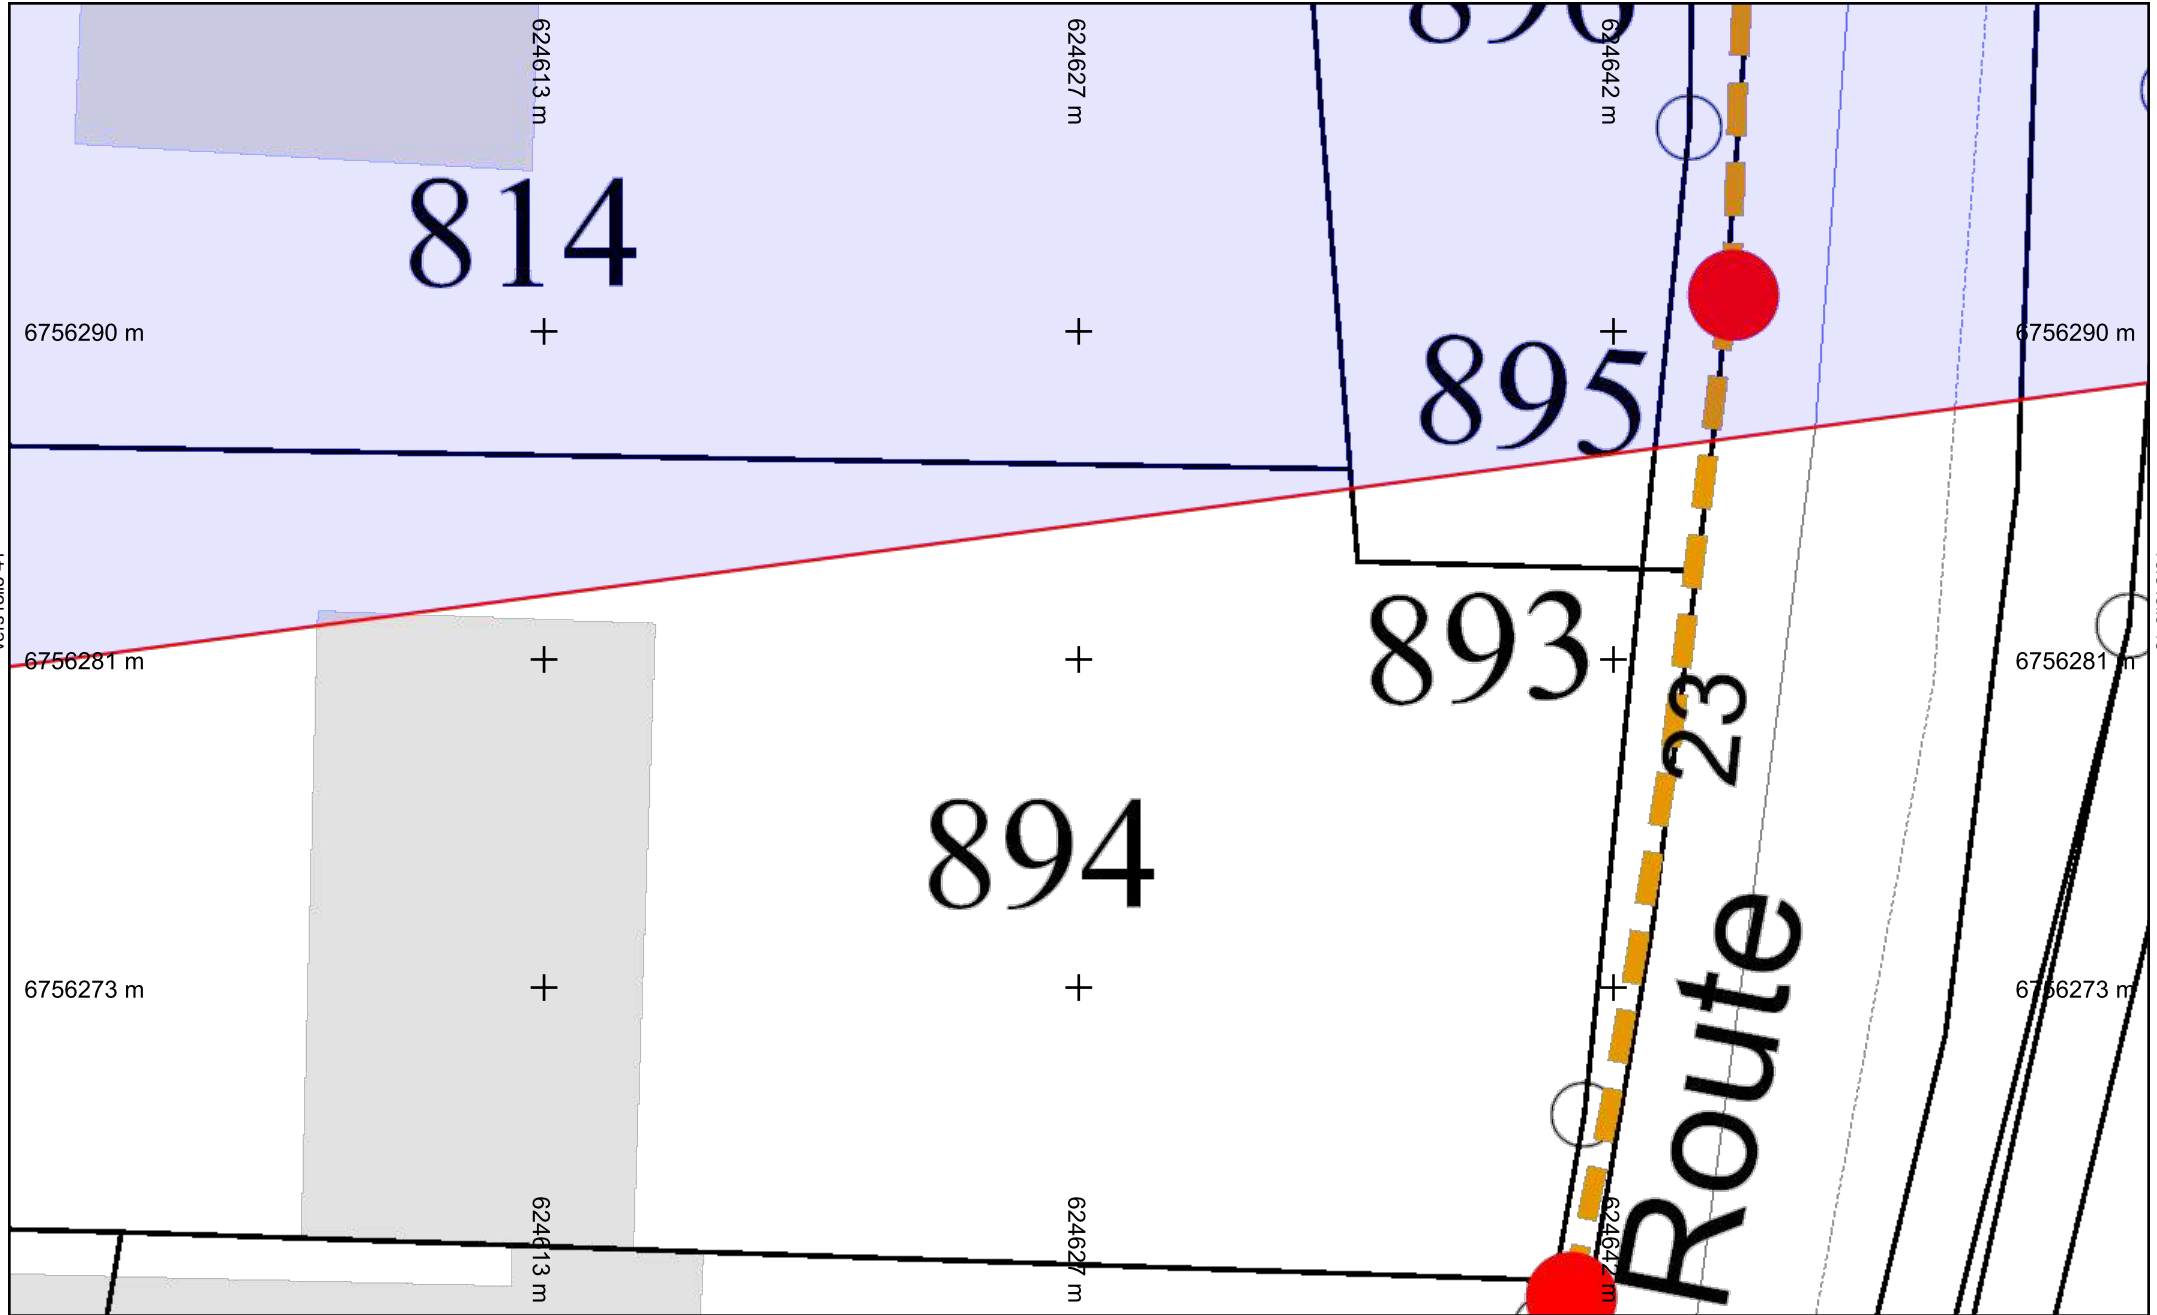


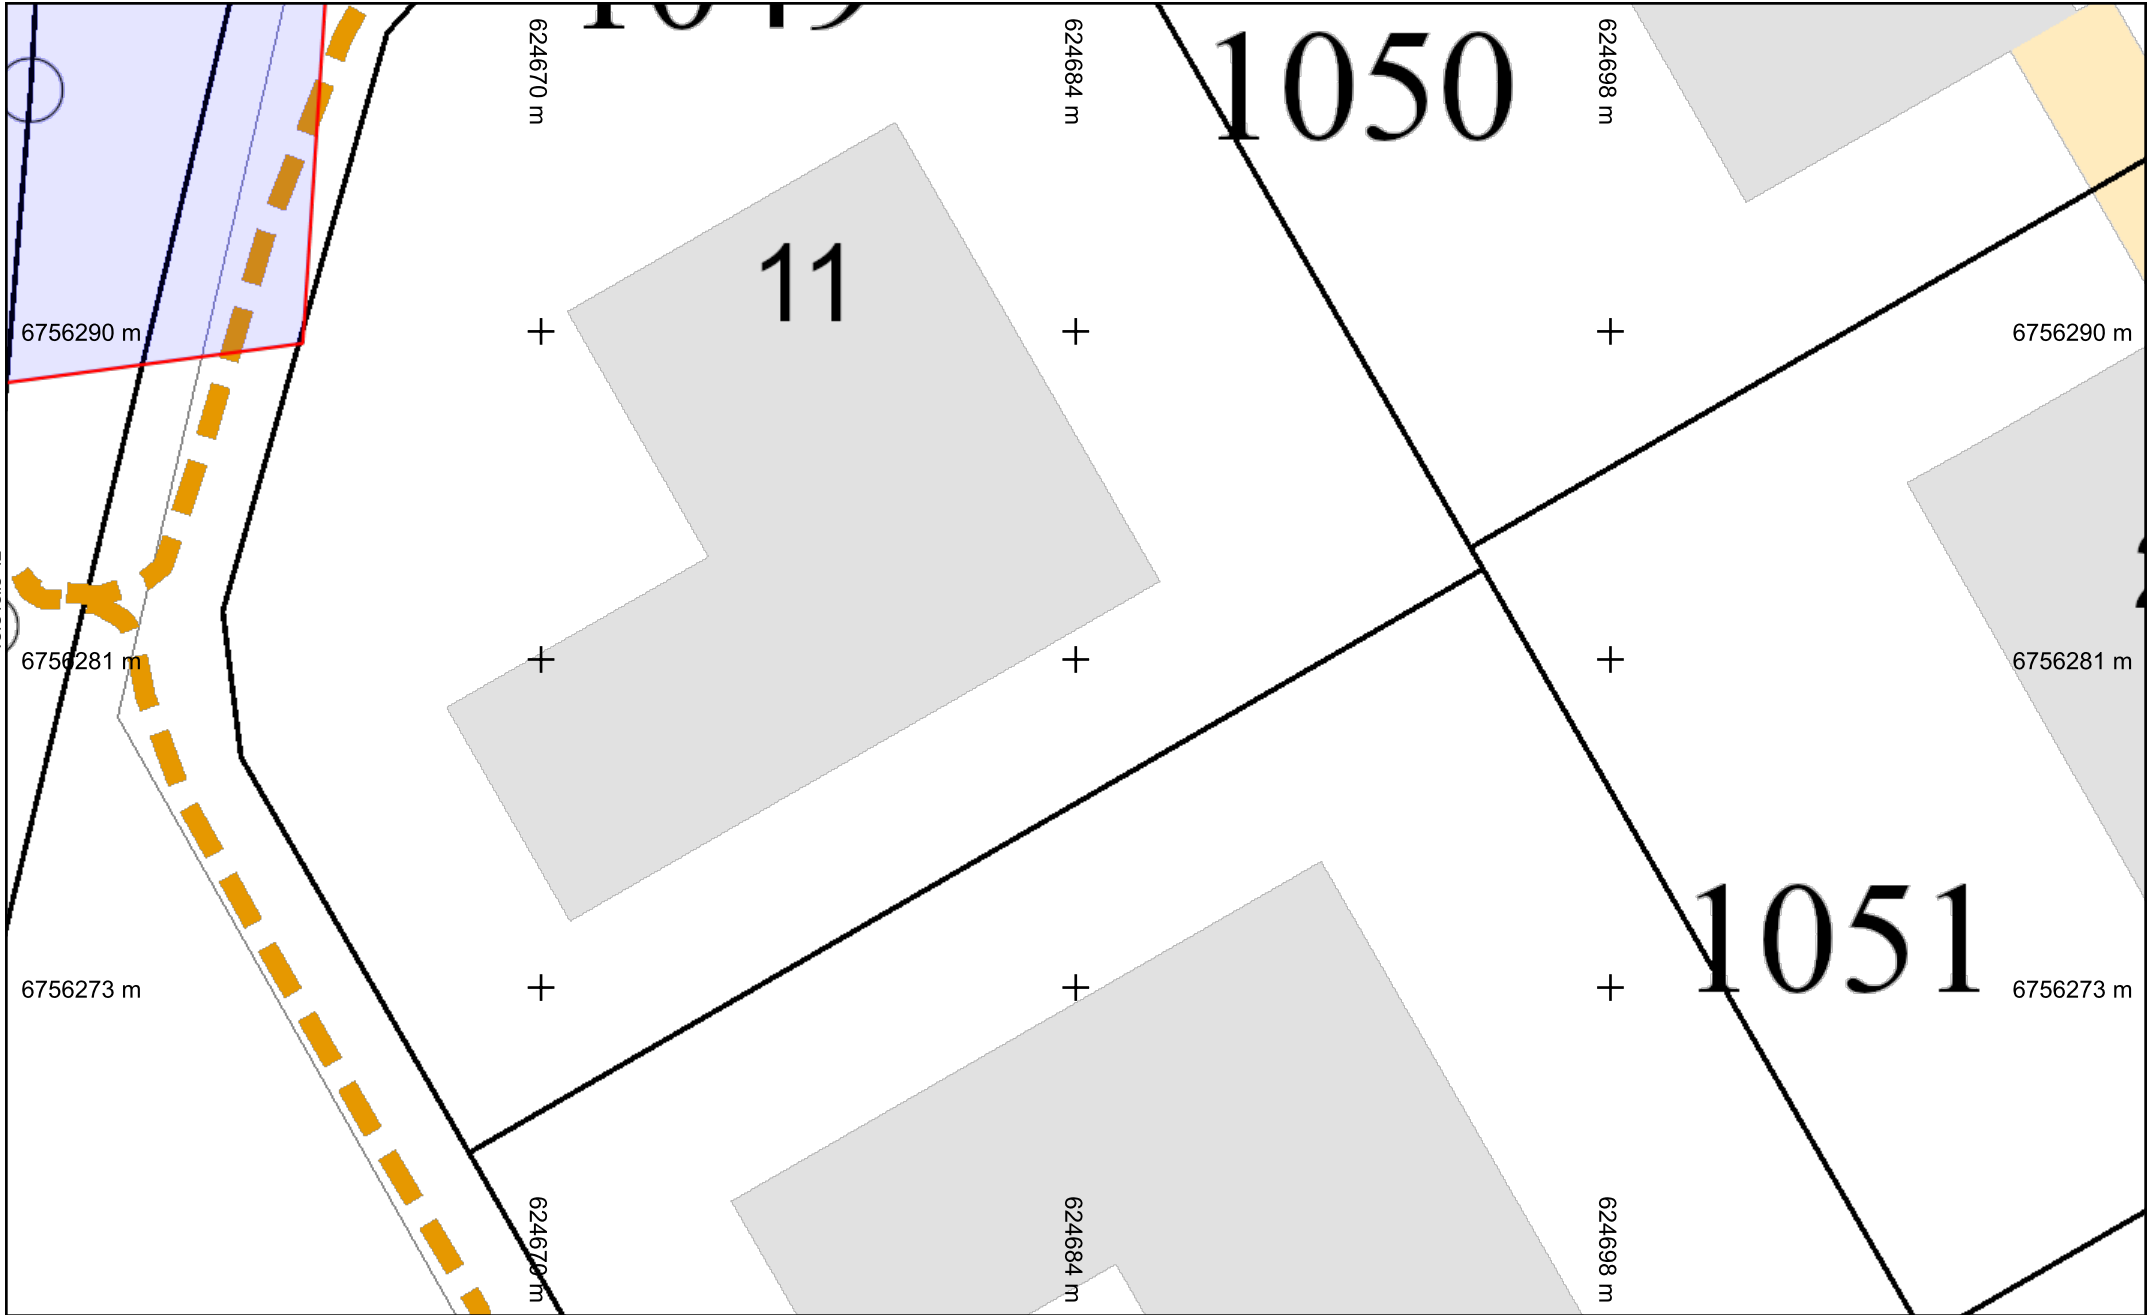

vers folio 42



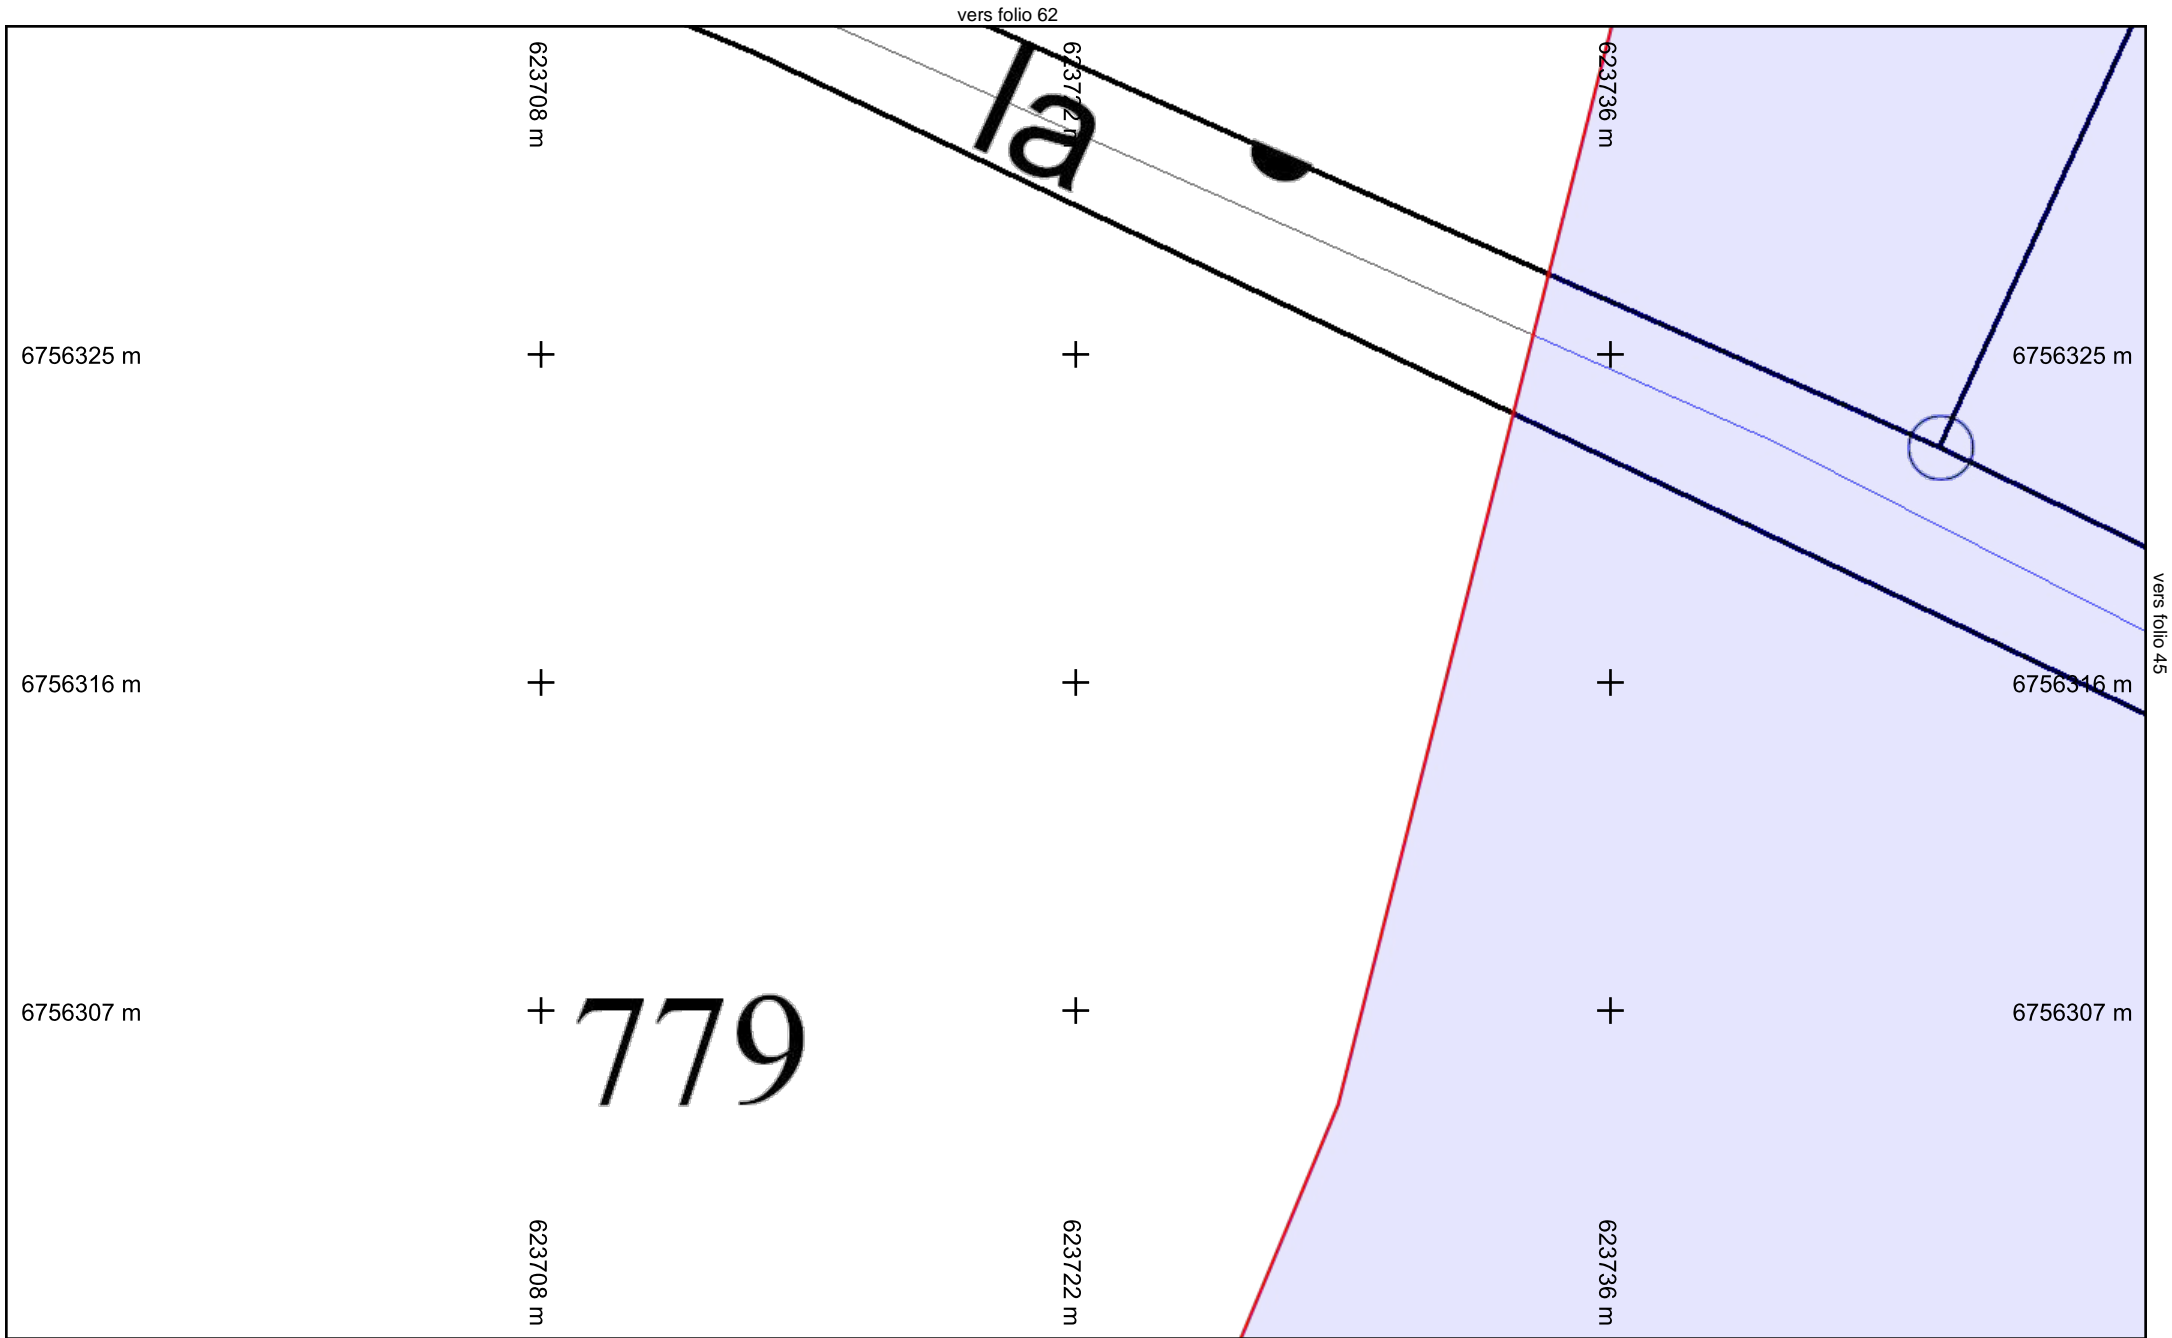

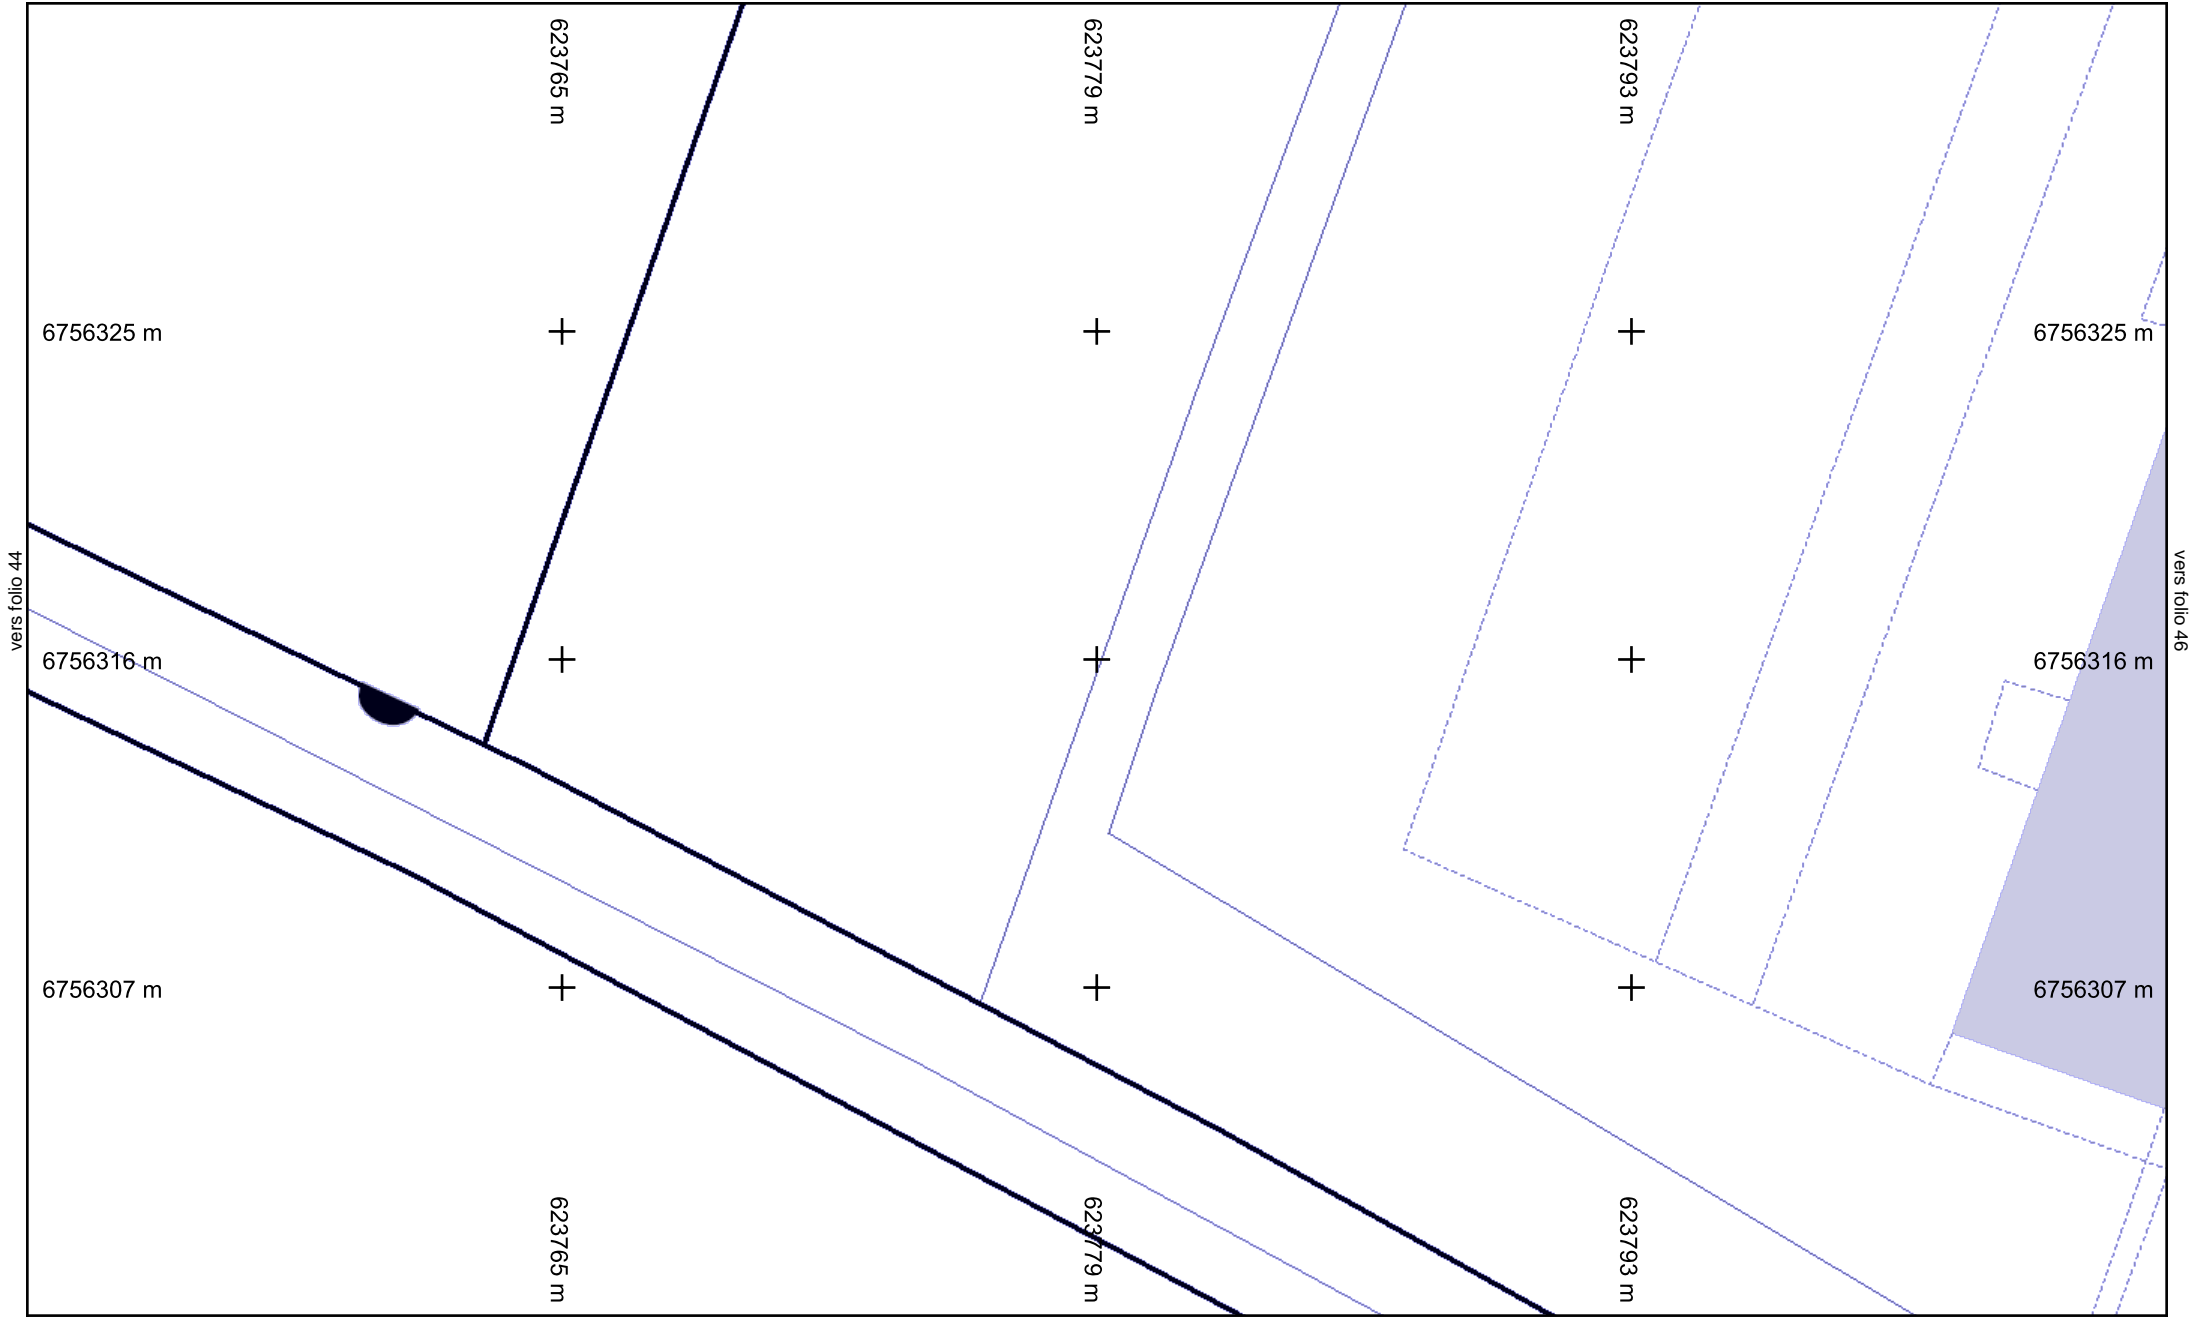

vers folio 44

vers folio 46

vers folio 27



vers folio 64

623821 m

623835 m

623849 m

6756325 m

+

+

+

# 1152

6756325 m

vers folio 45

6756316 m

+

+

+

6756316 m

vers folio 47

6756307 m

+

+

+

6756307 m

623821 m

623835 m

623849 m


vers folio 28

Échelle : 1:200 --- Plan généré le : 28/03/2022 - 22:39:10

Numéro de consultation : 2022032501549TDE

Adresse : Chemin de la canche, 45800 Combleux

Format d'impression : A4 Paysage

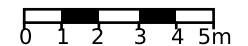

**Légende :**  
**Voir page annexe**

**Folio n° : 46**

Classe de précision : Voir plan

Catégorie réseau : EL

Carroyage : RGF93/Lambert 93 - EPSG:2154

623878 m

623892 m

623906 m

# 1155

6756325 m

+

+

+

6756325 m

vers folio 46

6756316 m

+

+

+

6756316 m

vers folio 48

6756307 m

+

+

+

6756307 m

623878 m

623892 m

623906 m


vers folio 29

Échelle : 1:200 --- Plan généré le : 28/03/2022 - 22:39:10

Numéro de consultation : 2022032501549TDE

Adresse : Chemin de la canche, 45800 Combleux

Format d'impression : A4 Paysage

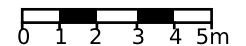

**Légende :**  
**Voir page annexe**

**Folio n° : 47**

Classe de précision : Voir plan

Catégorie réseau : EL

Carroyage : RGF93/Lambert 93 - EPSG:2154

vers folio 66

623934 m

623948 m

623963 m

6756325 m

+

+

+

6756325 m

vers folio 47

6756316 m

+

+

+

6756316 m

vers folio 49

6756307 m

+

+

+

6756307 m

623934 m

623948 m

623963 m


vers folio 30




**Légende :**  
**Voir page annexe**

**Folio n° : 48**

Échelle : 1:200 --- Plan généré le : 28/03/2022 - 22:39:10  
Numéro de consultation : 2022032501549TDE  
Adresse : Chemin de la canche, 45800 Combleux  
Format d'impression : A4 Paysage

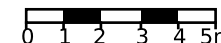

Classe de précision : Voir plan | Catégorie réseau : EL | Carroyage : RGF93/Lambert 93 - EPSG:2154

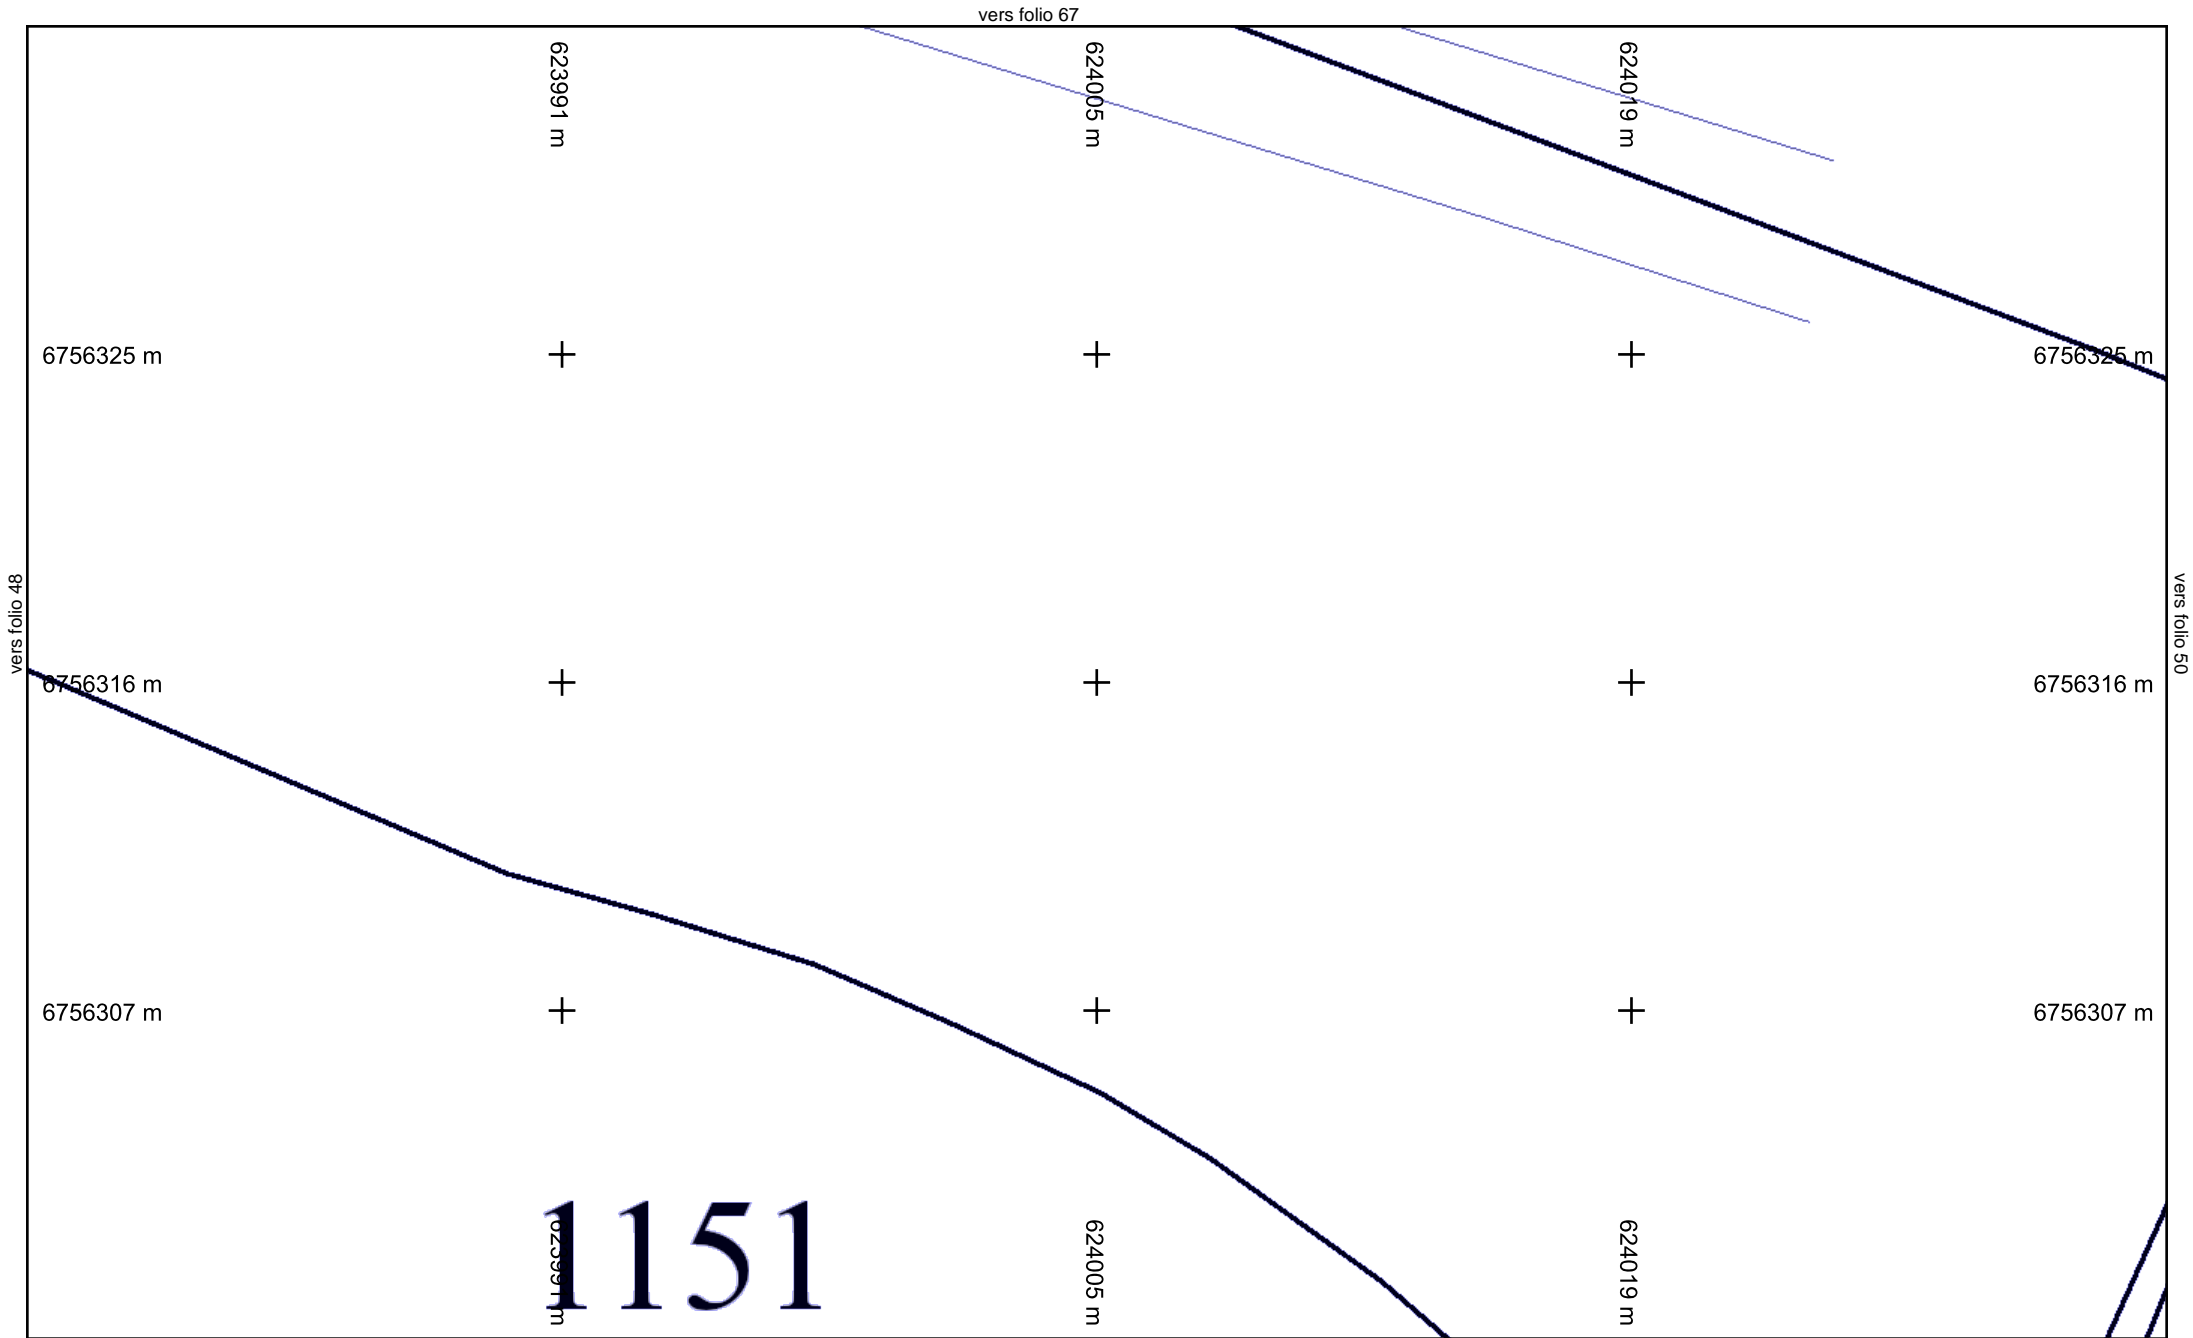

1151

vers folio 68

624047 m

624062 m

624076 m

6756325 m

6756325 m

6756316 m

6756316 m

6756307 m

6756307 m

624047 m

624062 m

624076 m

# 1171

vers folio 49

vers folio 51


vers folio 32

Échelle : 1:200 --- Plan généré le : 28/03/2022 - 22:39:10

Numéro de consultation : 2022032501549TDE

Adresse : Chemin de la canche, 45800 Combleux

Format d'impression : A4 Paysage

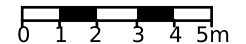

**Légende :**  
**Voir page annexe**


**Folio n° : 50**

Classe de précision : Voir plan

Catégorie réseau : EL


Carroyage : RGF93/Lambert 93 - EPSG:2154

# Chaine

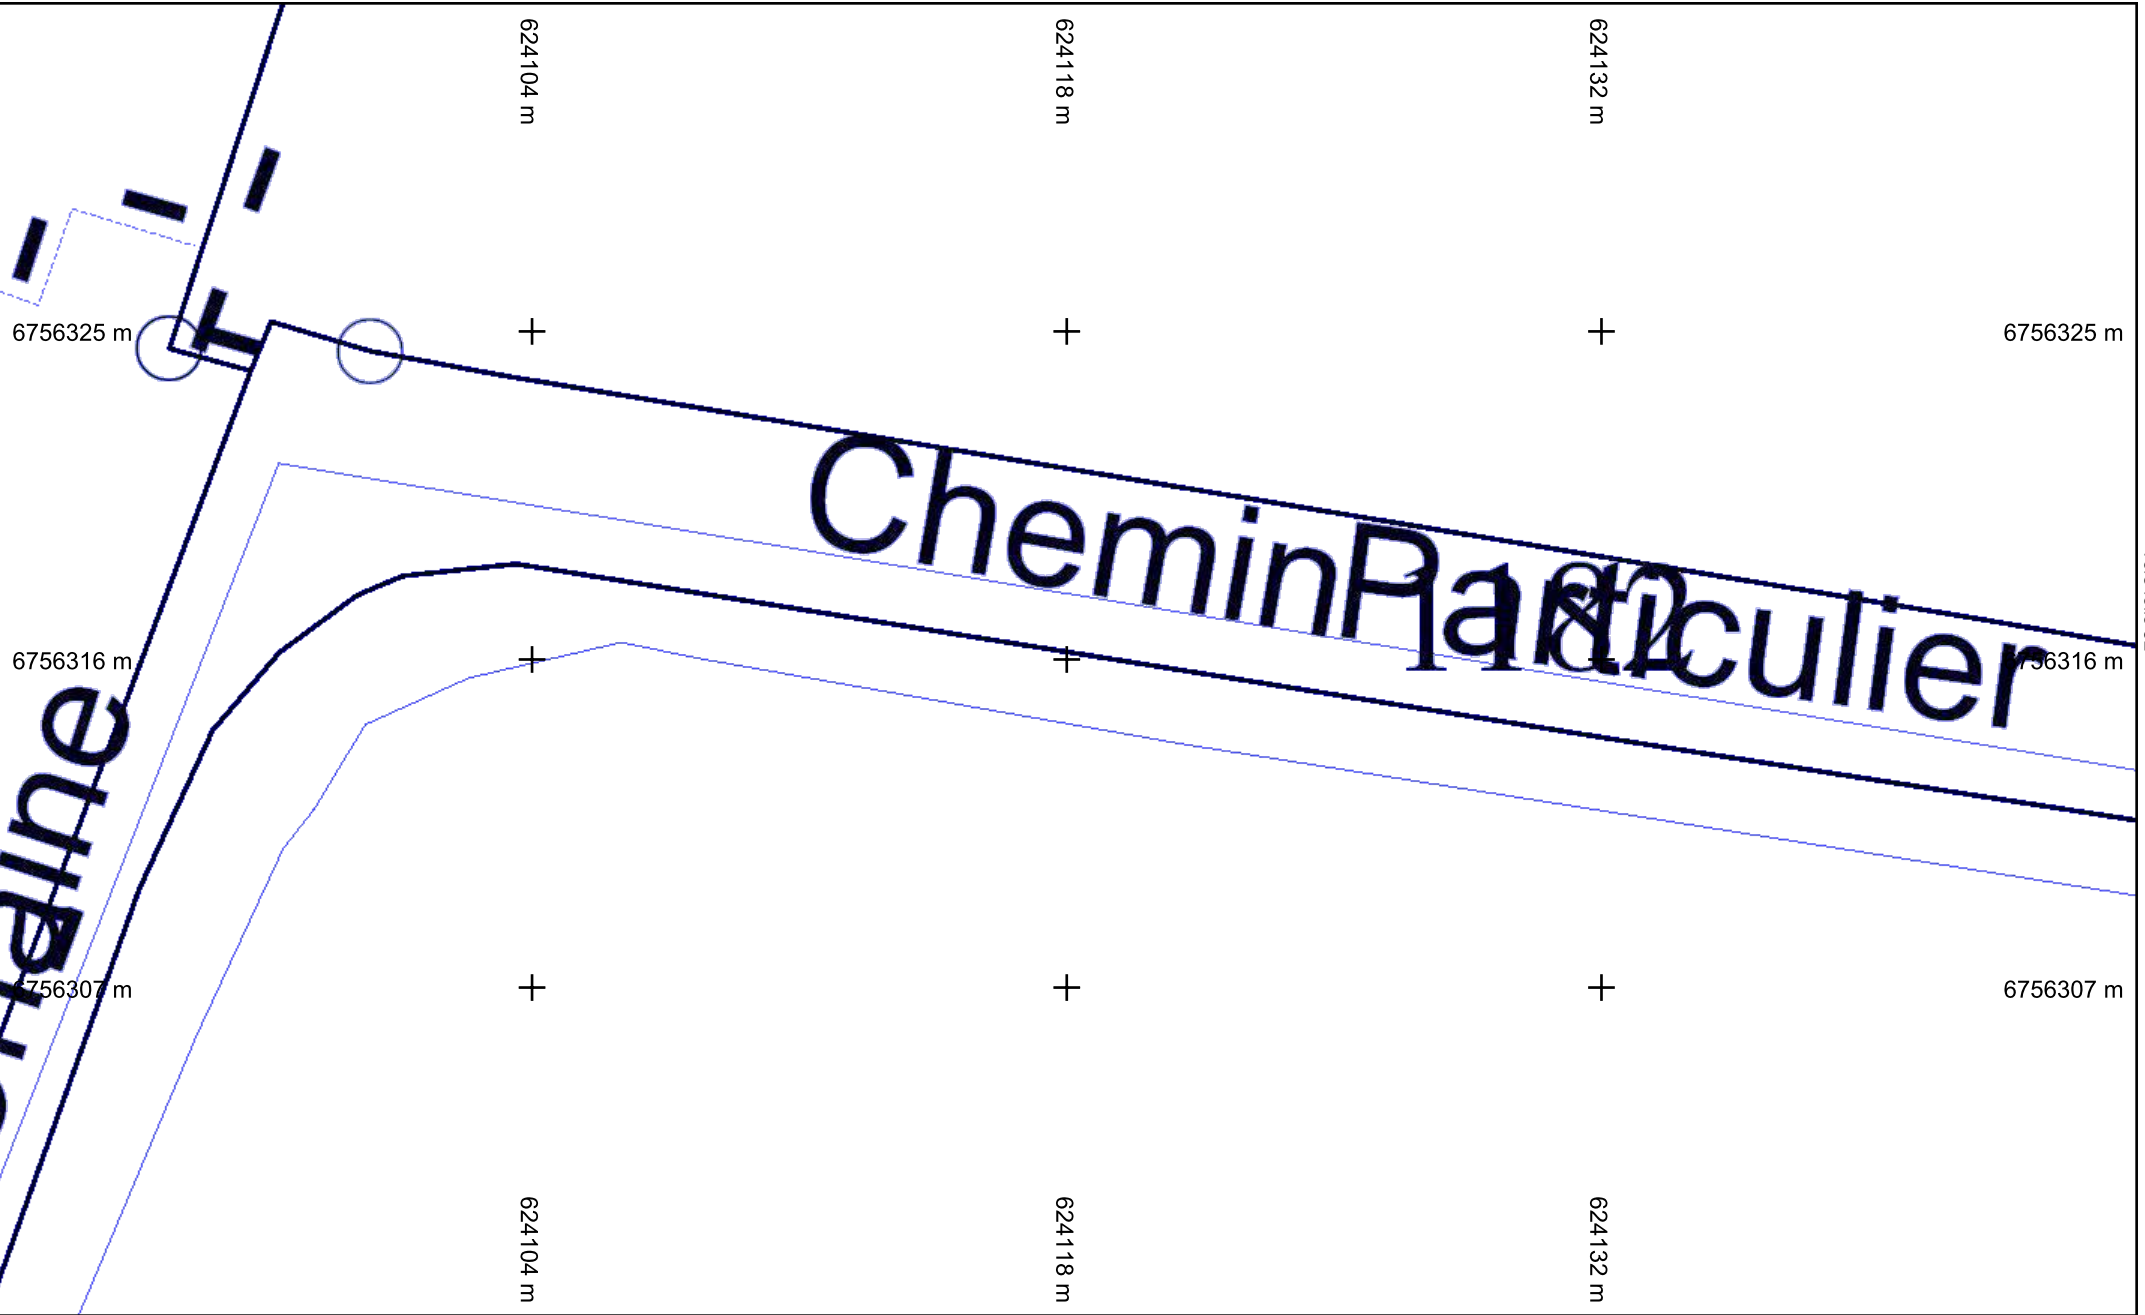

vers folio 50

vers folio 52

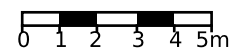

624161 m

624175 m

624189 m

6756325 m

+

+

+

6756325 m

vers folio 51

6756316 m

+

+

+

6756316 m

vers folio 53

6756307 m

+

+

+

6756307 m

624161 m

624175 m

624189 m

vers folio 34

# Particulier de

# 853


# PO



**Légende :**  
**Voir page annexe**

**Folio n° : 52**

Échelle : 1:200 --- Plan généré le : 28/03/2022 - 22:39:10  
Numéro de consultation : 2022032501549TDE  
Adresse : Chemin de la canche, 45800 Combleux  
Format d'impression : A4 Paysage

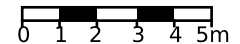

624217 m

624231 m

624246 m

6756325 m

+

+

+

6756325 m

6756316 m

+

+

+

6756316 m

6756307 m

+

+

+

6756307 m

624217 m

624231 m

624246 m


Poinville

vers folio 52

vers folio 54

vers folio 35

Échelle : 1:200 --- Plan généré le : 28/03/2022 - 22:39:10  
Numéro de consultation : 2022032501549TDE  
Adresse : Chemin de la canche, 45800 Combleux  
Format d'impression : A4 Paysage

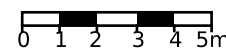

**Légende :**  
**Voir page annexe**

**Folio n° : 53**

|                                 |                       |                                          |
|---------------------------------|-----------------------|------------------------------------------|
| Classe de précision : Voir plan | Catégorie réseau : EL | Carroyage : RGF93/Lambert 93 - EPSG:2154 |
|---------------------------------|-----------------------|------------------------------------------|



# 769

624274 m

# 770

624288 m

624302 m

6756325 m

+

+

+

6756325 m

6756316 m

+

+

+

6756316 m

6756307 m

+

+

+

6756307 m

624274 m

624288 m

624302 m

vers folio 53

vers folio 55


vers folio 36




**Légende :**  
**Voir page annexe**


**Folio n° : 54**

Échelle : 1:200 --- Plan généré le : 28/03/2022 - 22:39:10  
Numéro de consultation : 2022032501549TDE  
Adresse : Chemin de la canche, 45800 Combleux  
Format d'impression : A4 Paysage

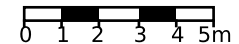

|                                 |                       |                                          |
|---------------------------------|-----------------------|------------------------------------------|
| Classe de précision : Voir plan | Catégorie réseau : EL | Carroyage : RGF93/Lambert 93 - EPSG:2154 |
|---------------------------------|-----------------------|------------------------------------------|

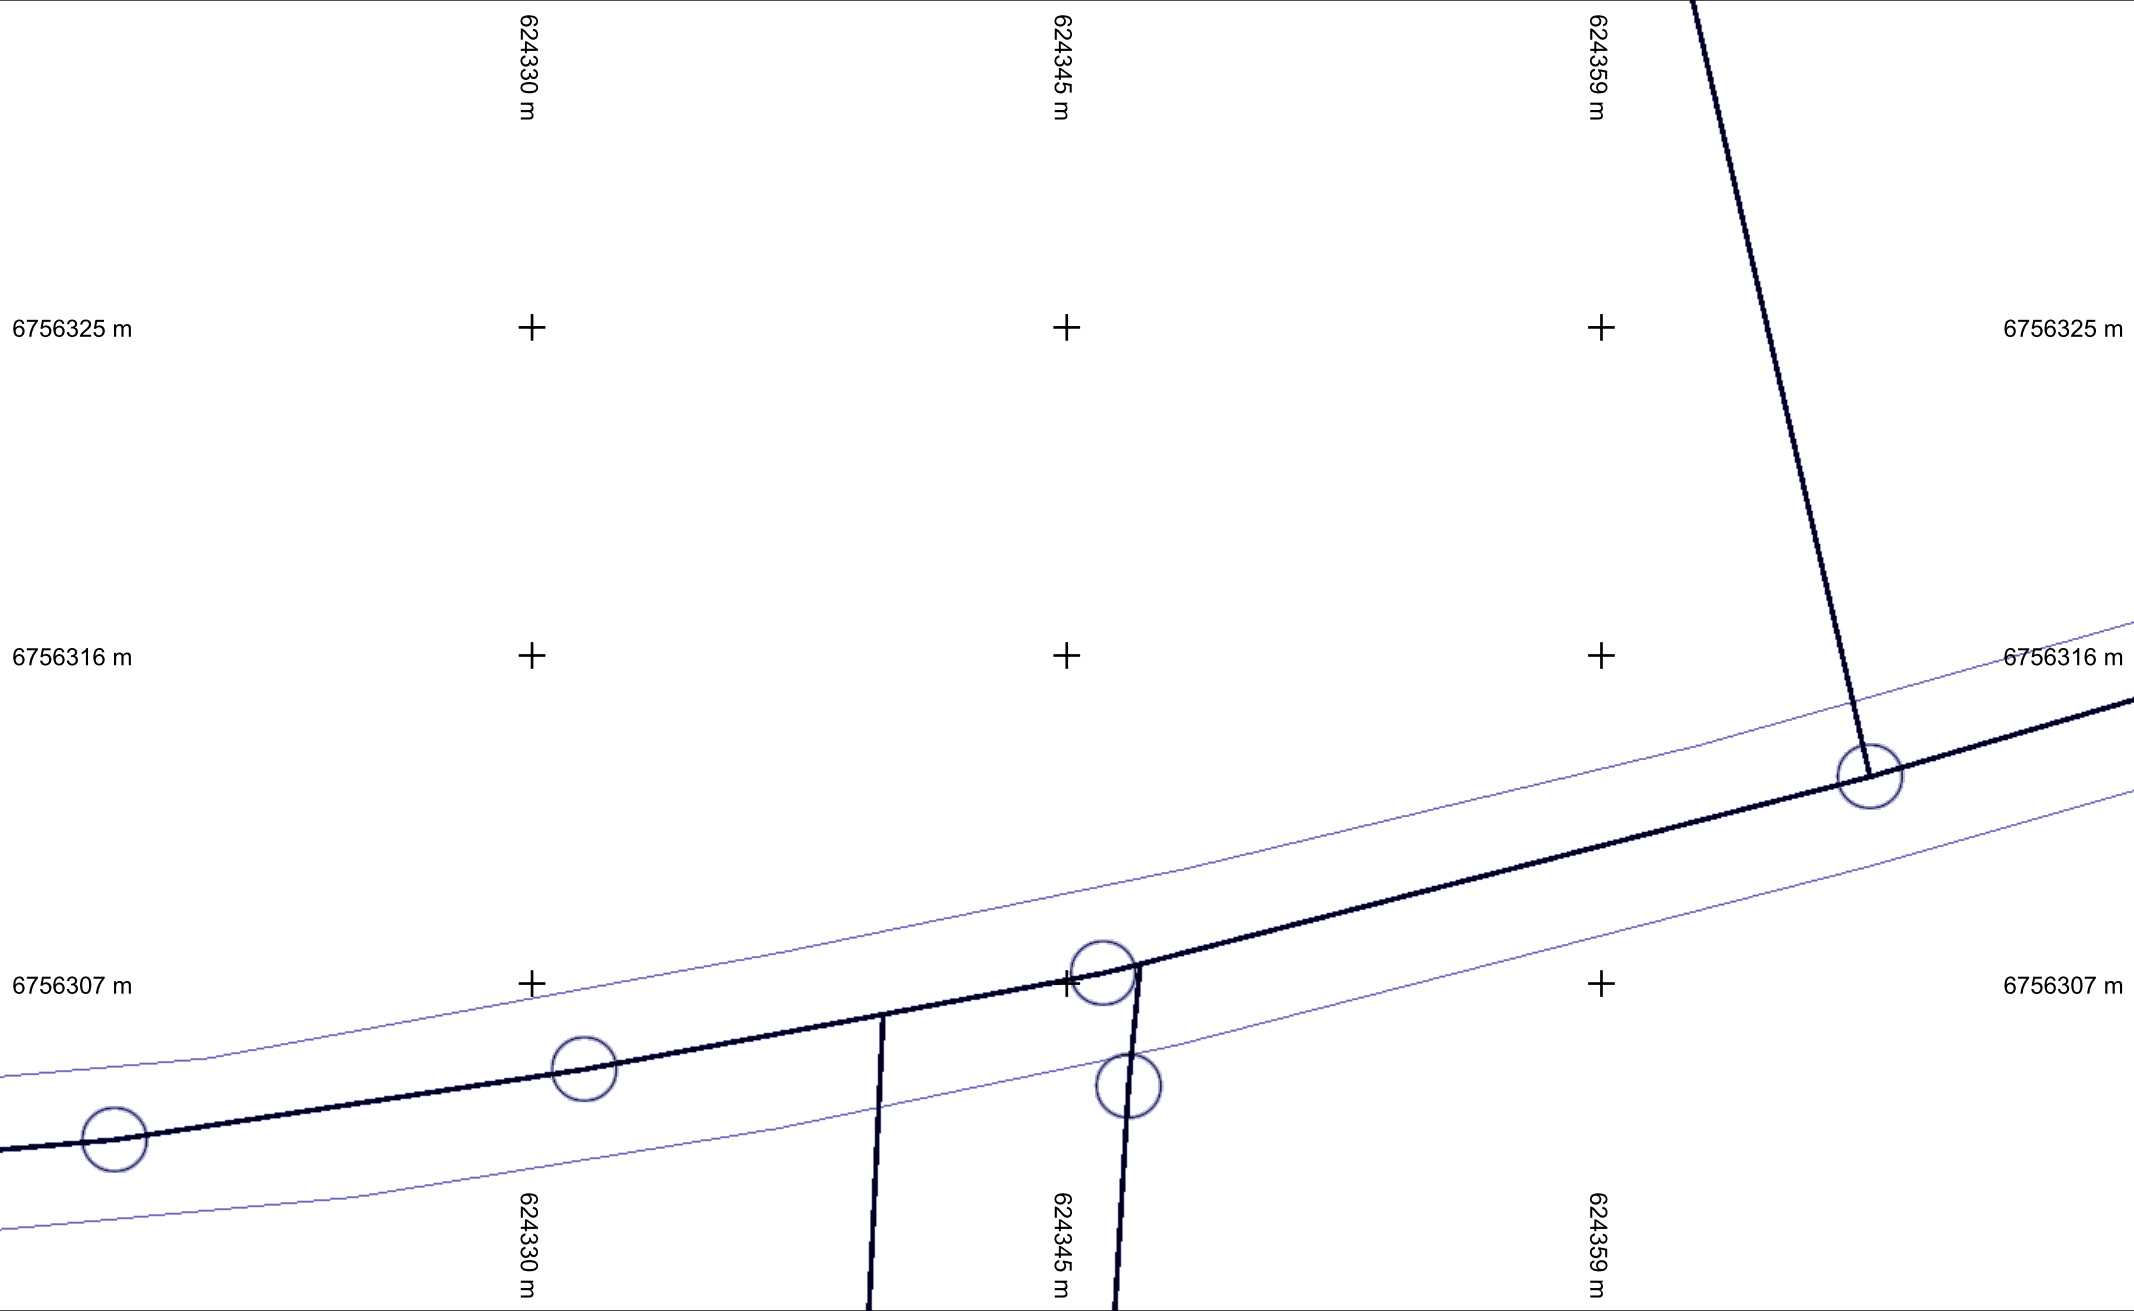

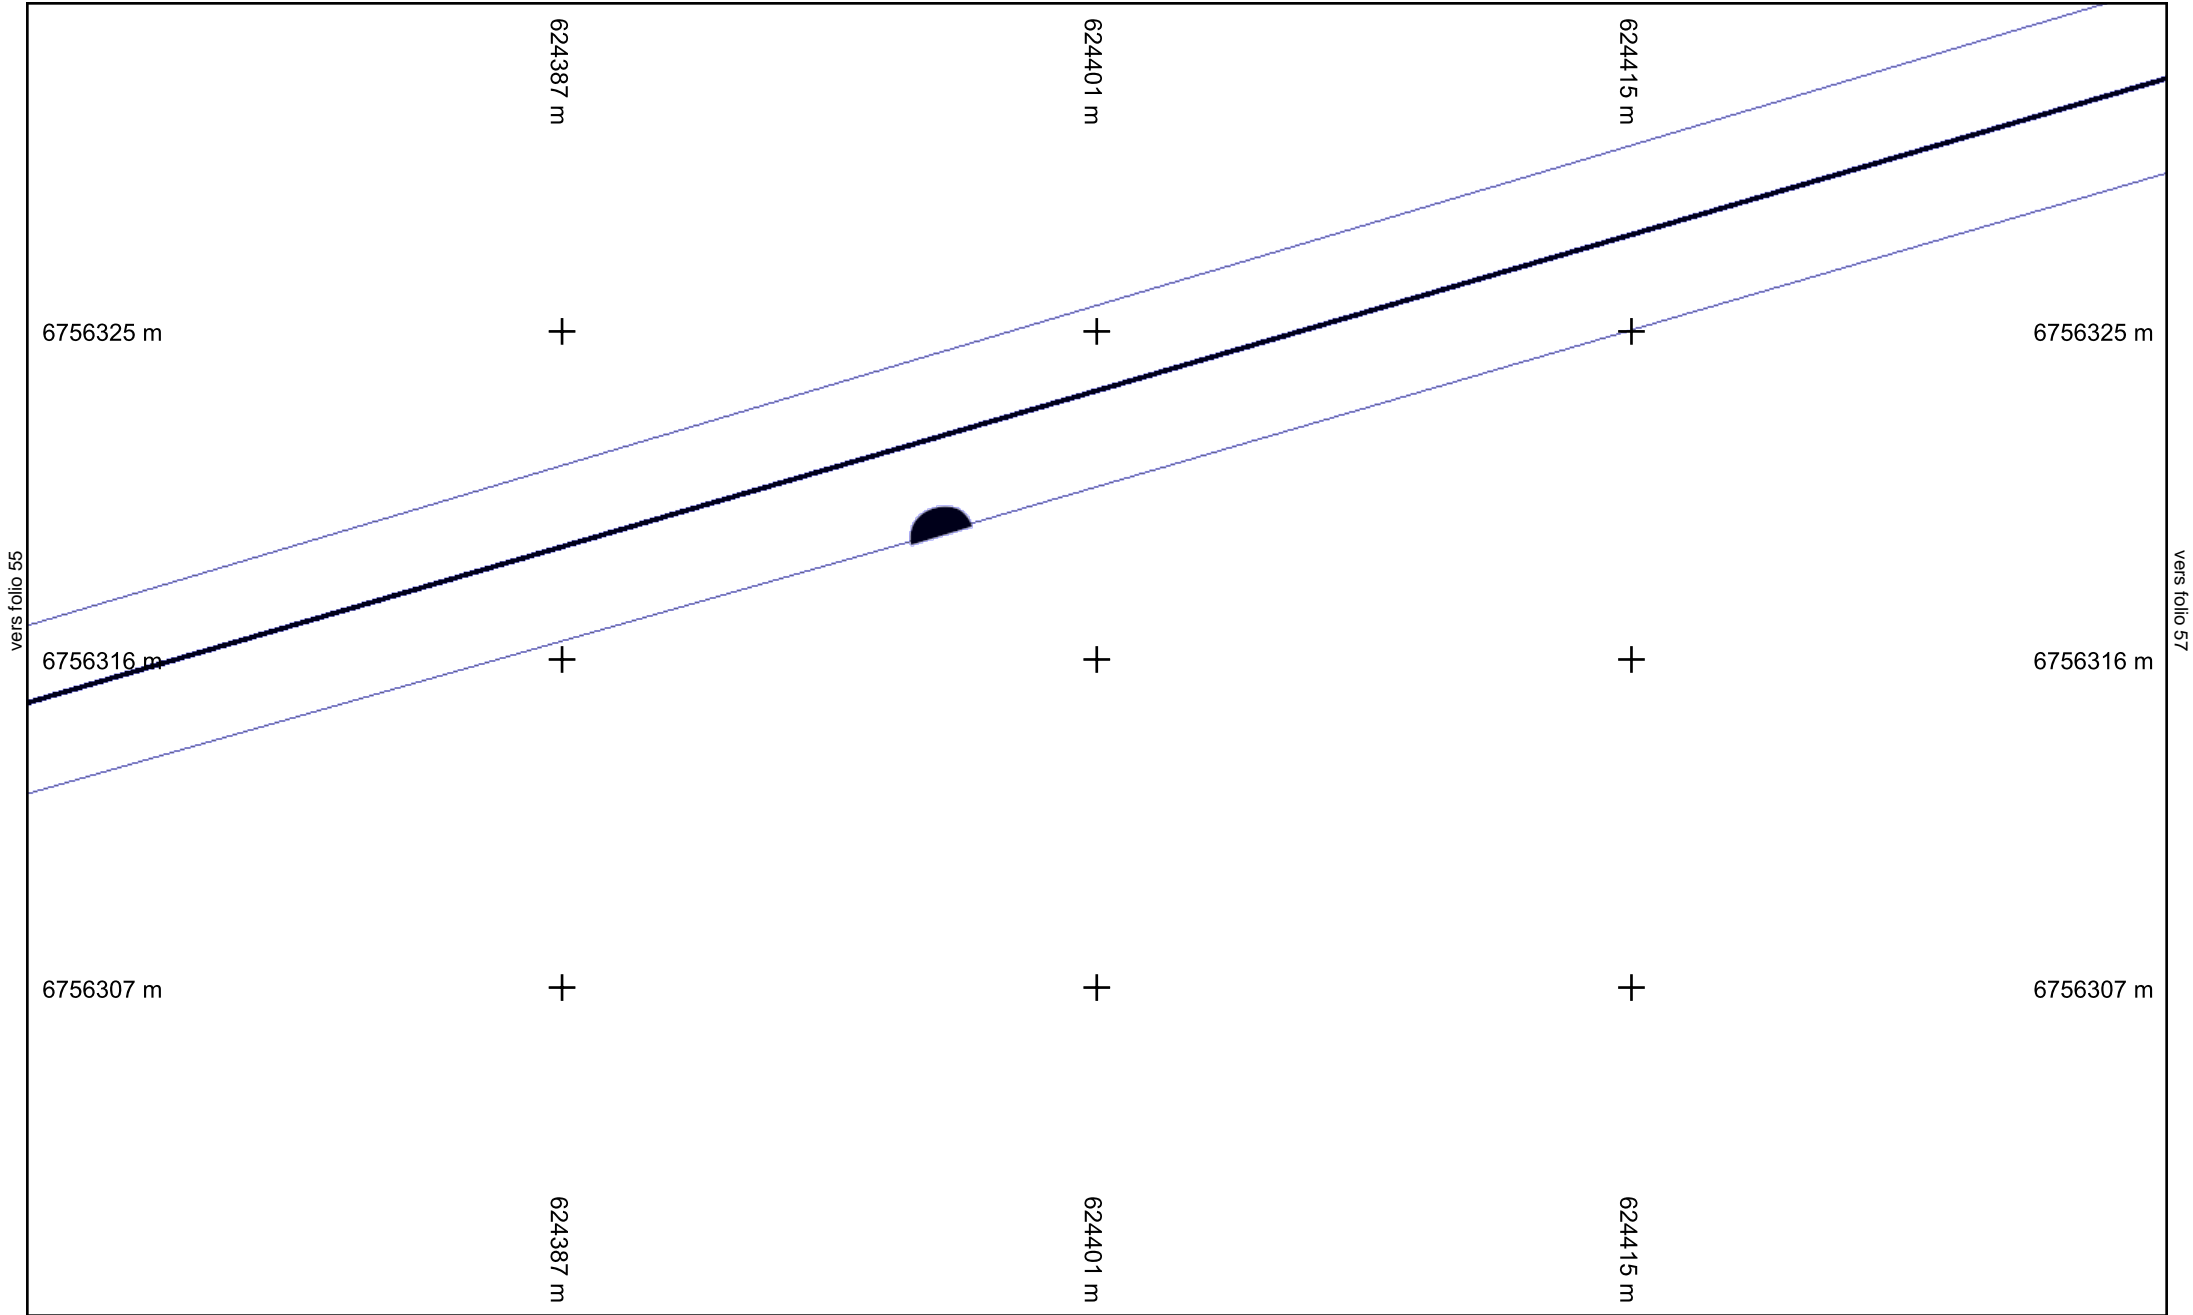

vers folio 55

vers folio 57


vers folio 38




**Légende :**  
**Voir page annexe**

**Folio n° : 56**

Échelle : 1:200 --- Plan généré le : 28/03/2022 - 22:39:10  
Numéro de consultation : 2022032501549TDE  
Adresse : Chemin de la canche, 45800 Combleux  
Format d'impression : A4 Paysage

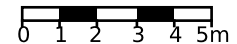

|                                 |                       |                                          |
|---------------------------------|-----------------------|------------------------------------------|
| Classe de précision : Voir plan | Catégorie réseau : EL | Carroyage : RGF93/Lambert 93 - EPSG:2154 |
|---------------------------------|-----------------------|------------------------------------------|

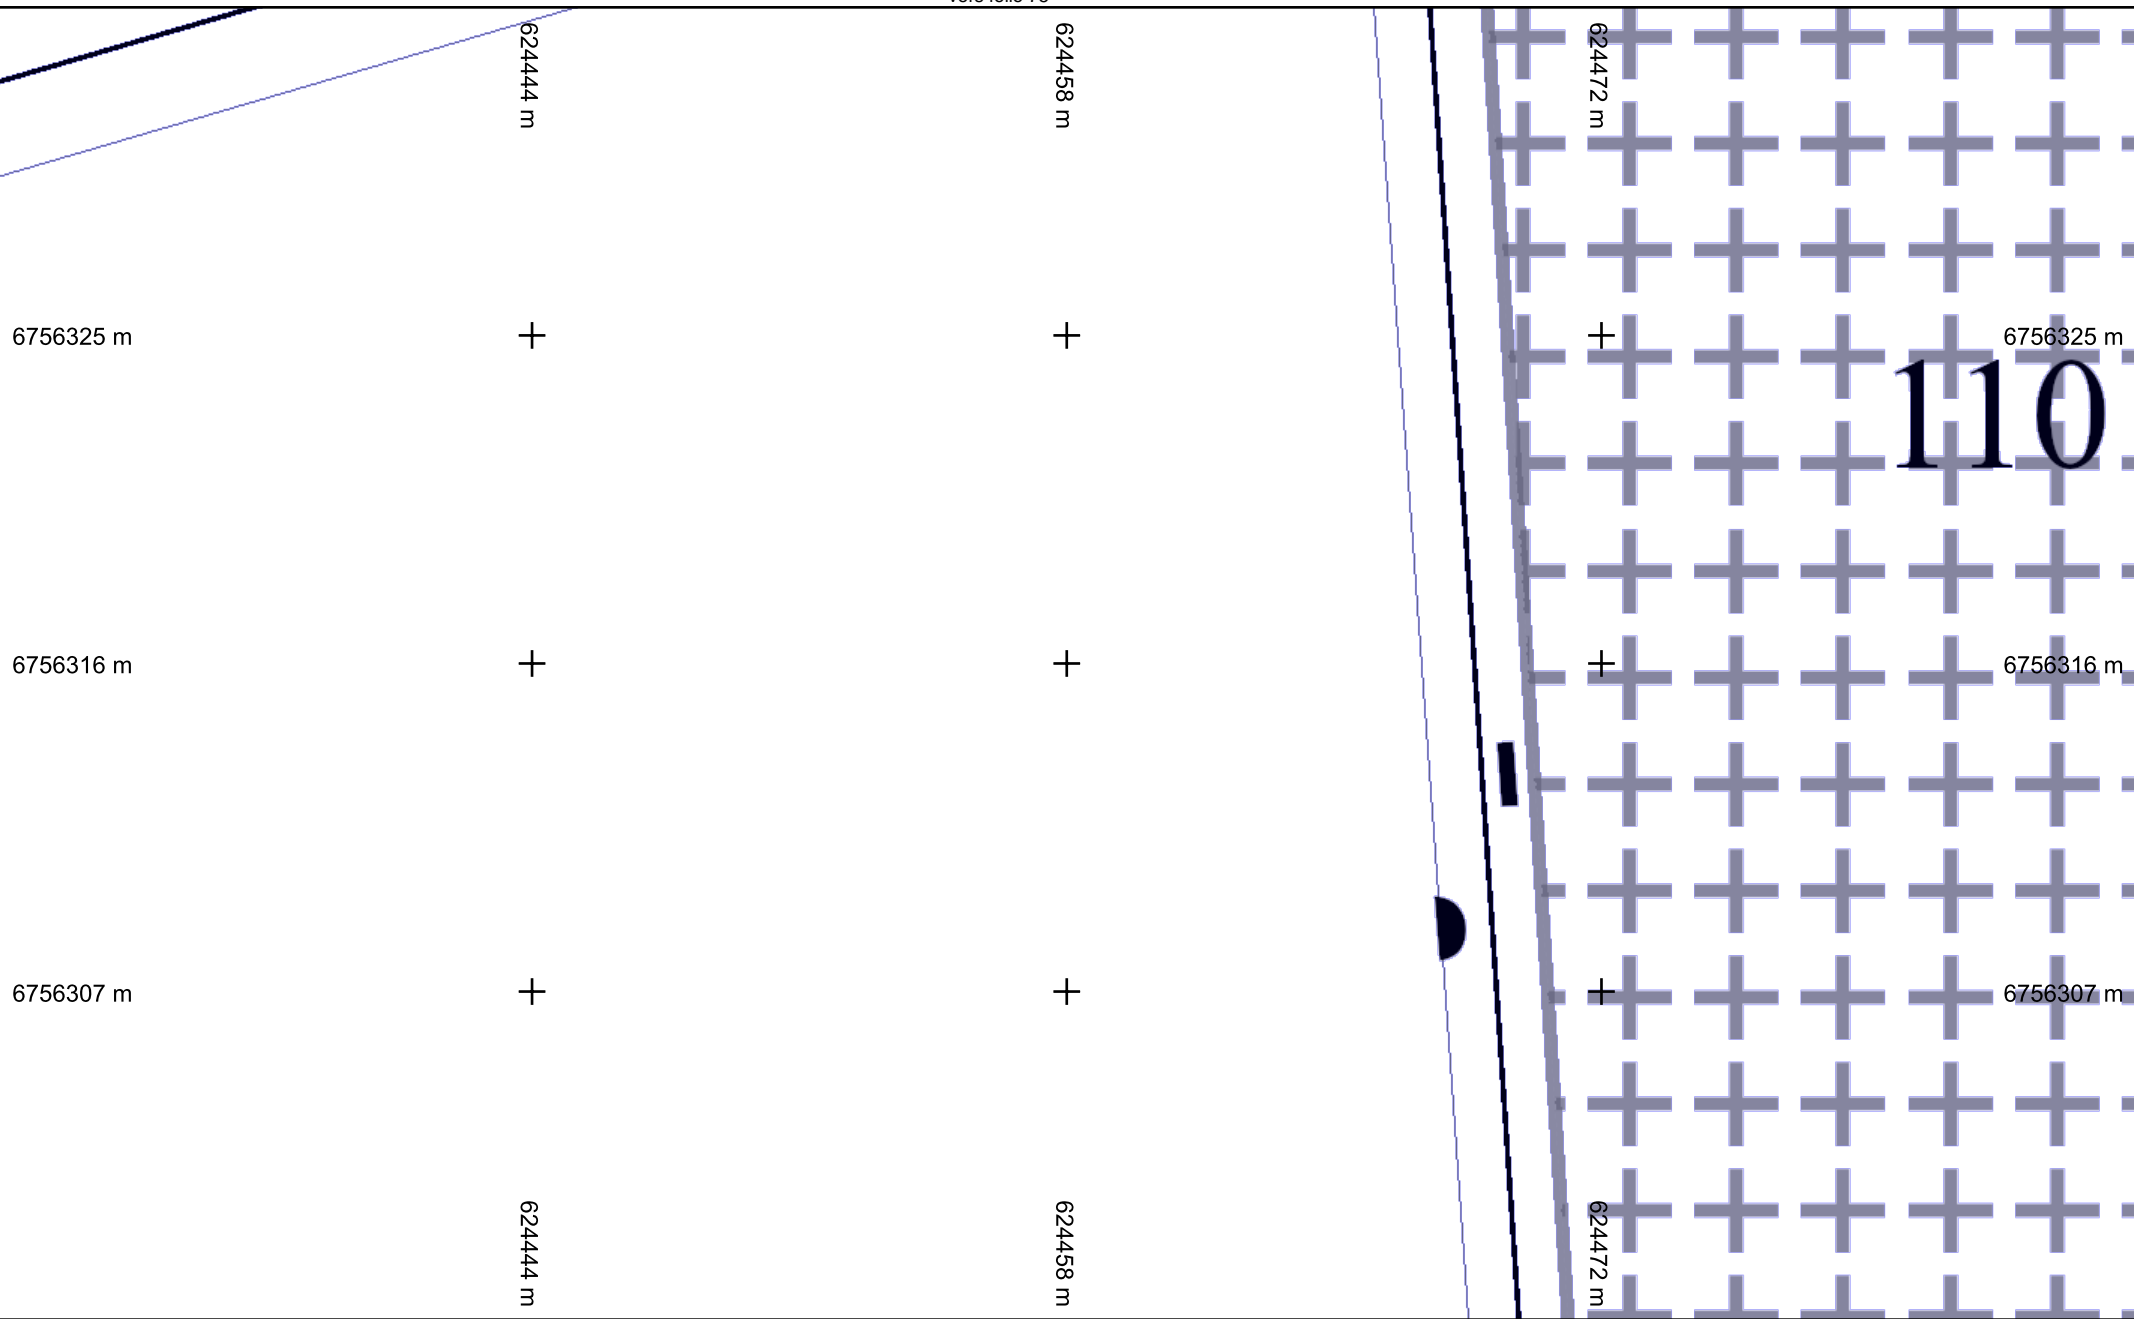

vers folio 56

vers folio 58


vers folio 39



**Légende :**  
**Voir page annexe**


**Folio n° : 57**

Échelle : 1:200 --- Plan généré le : 28/03/2022 - 22:39:10  
Numéro de consultation : 2022032501549TDE  
Adresse : Chemin de la canche, 45800 Combleux  
Format d'impression : A4 Paysage

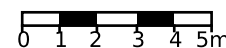


|                                 |                       |                                          |
|---------------------------------|-----------------------|------------------------------------------|
| Classe de précision : Voir plan | Catégorie réseau : EL | Carroyage : RGF93/Lambert 93 - EPSG:2154 |
|---------------------------------|-----------------------|------------------------------------------|

vers folio 76

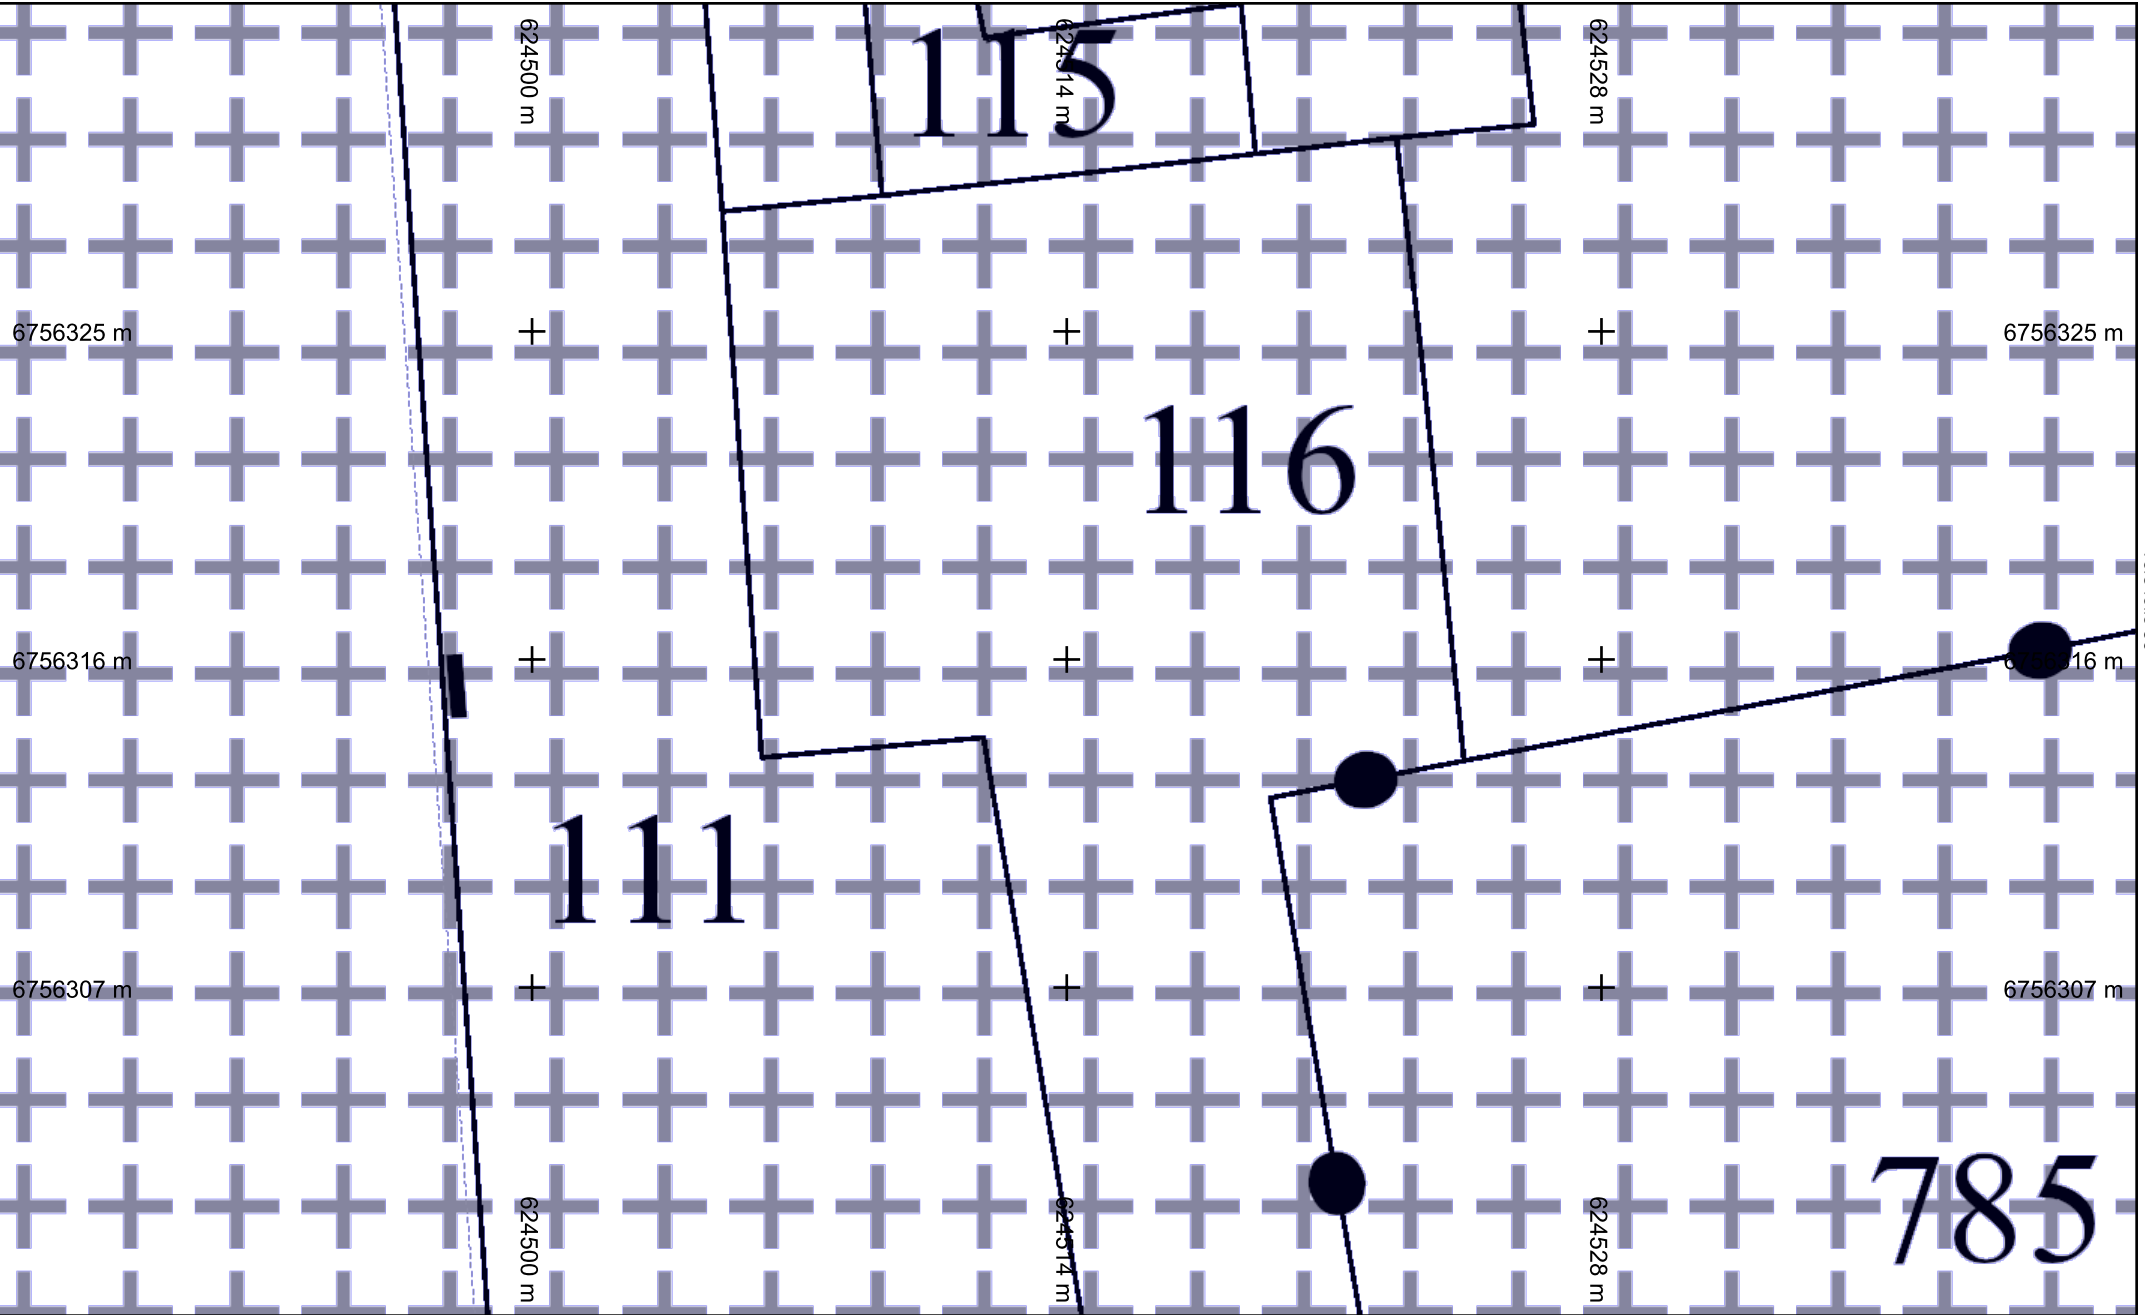

vers folio 40

Échelle : 1:200 --- Plan généré le : 28/03/2022 - 22:39:10  
 Numéro de consultation : 2022032501549TDE  
 Adresse : Chemin de la canche, 45800 Combleux  
 Format d'impression : A4 Paysage

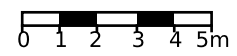

**Légende :**  
**Voir page annexe**

Folio n° : 58

|                                 |                       |                                          |
|---------------------------------|-----------------------|------------------------------------------|
| Classe de précision : Voir plan | Catégorie réseau : EL | Carroyage : RGF93/Lambert 93 - EPSG:2154 |
|---------------------------------|-----------------------|------------------------------------------|

624557 m

624571 m

624585 m

6756325 m

+

+

+

6756325 m

vers folio 58

6756316 m

+

+

+

6756316 m

vers folio 60

6756307 m

+

+

+

6756307 m

624557 m

624571 m

624585 m


vers folio 41

786

11

1229

vers folio 78

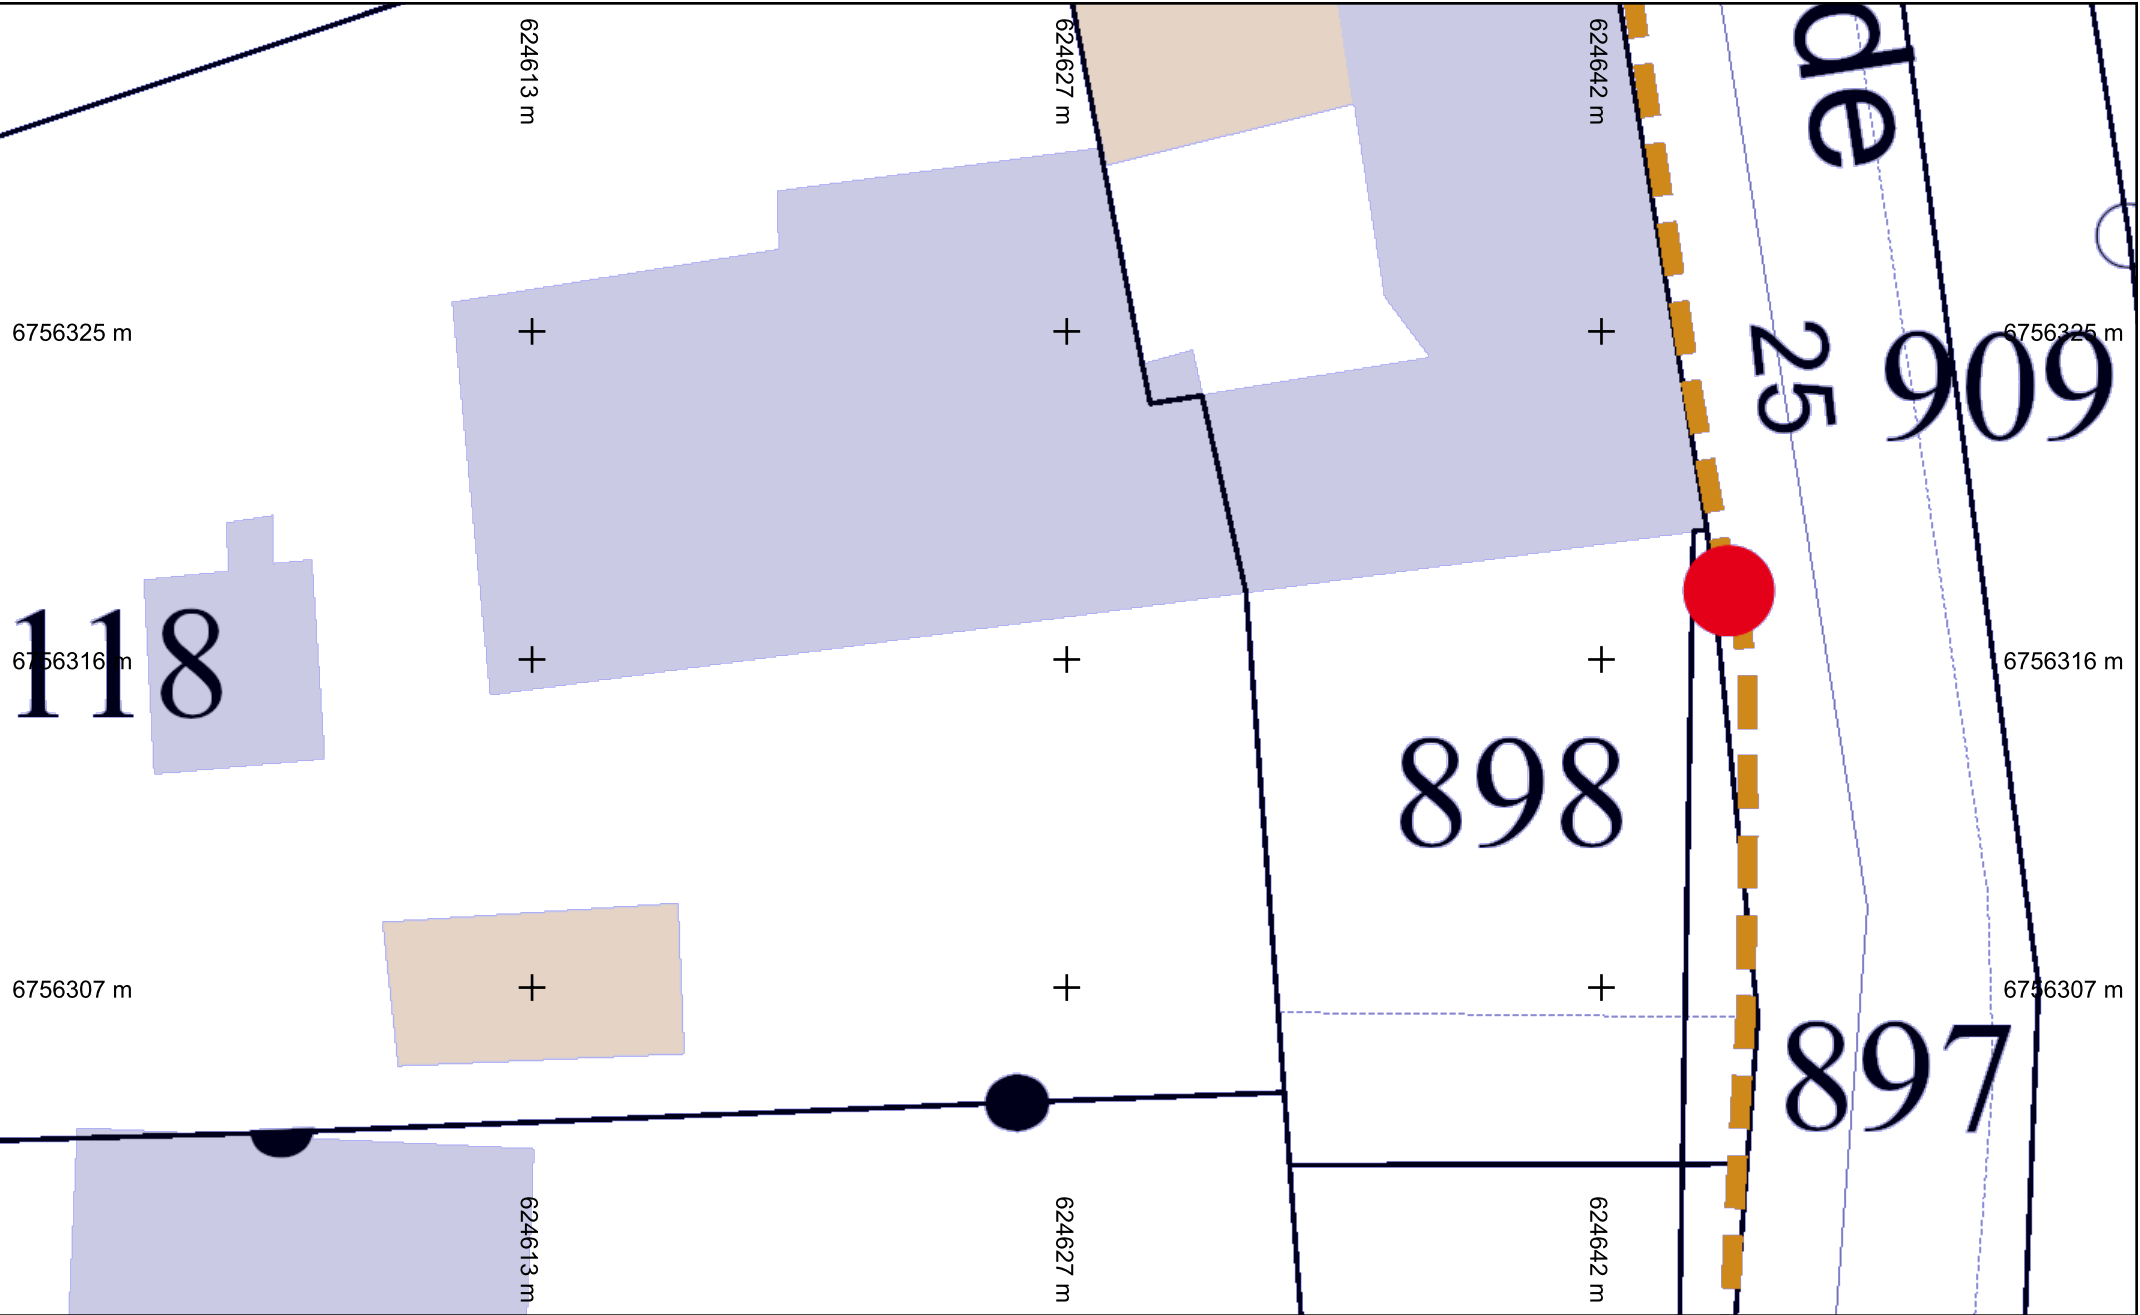

vers folio 59

vers folio 61


vers folio 42



**Légende :**  
**Voir page annexe**

**Folio n° : 60**

Échelle : 1:200 --- Plan généré le : 28/03/2022 - 22:39:10  
Numéro de consultation : 2022032501549TDE  
Adresse : Chemin de la canche, 45800 Combleux  
Format d'impression : A4 Paysage

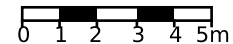


Classe de précision : Voir plan

Catégorie réseau : EL

Carroyage : RGF93/Lambert 93 - EPSG:2154

vers folio 79

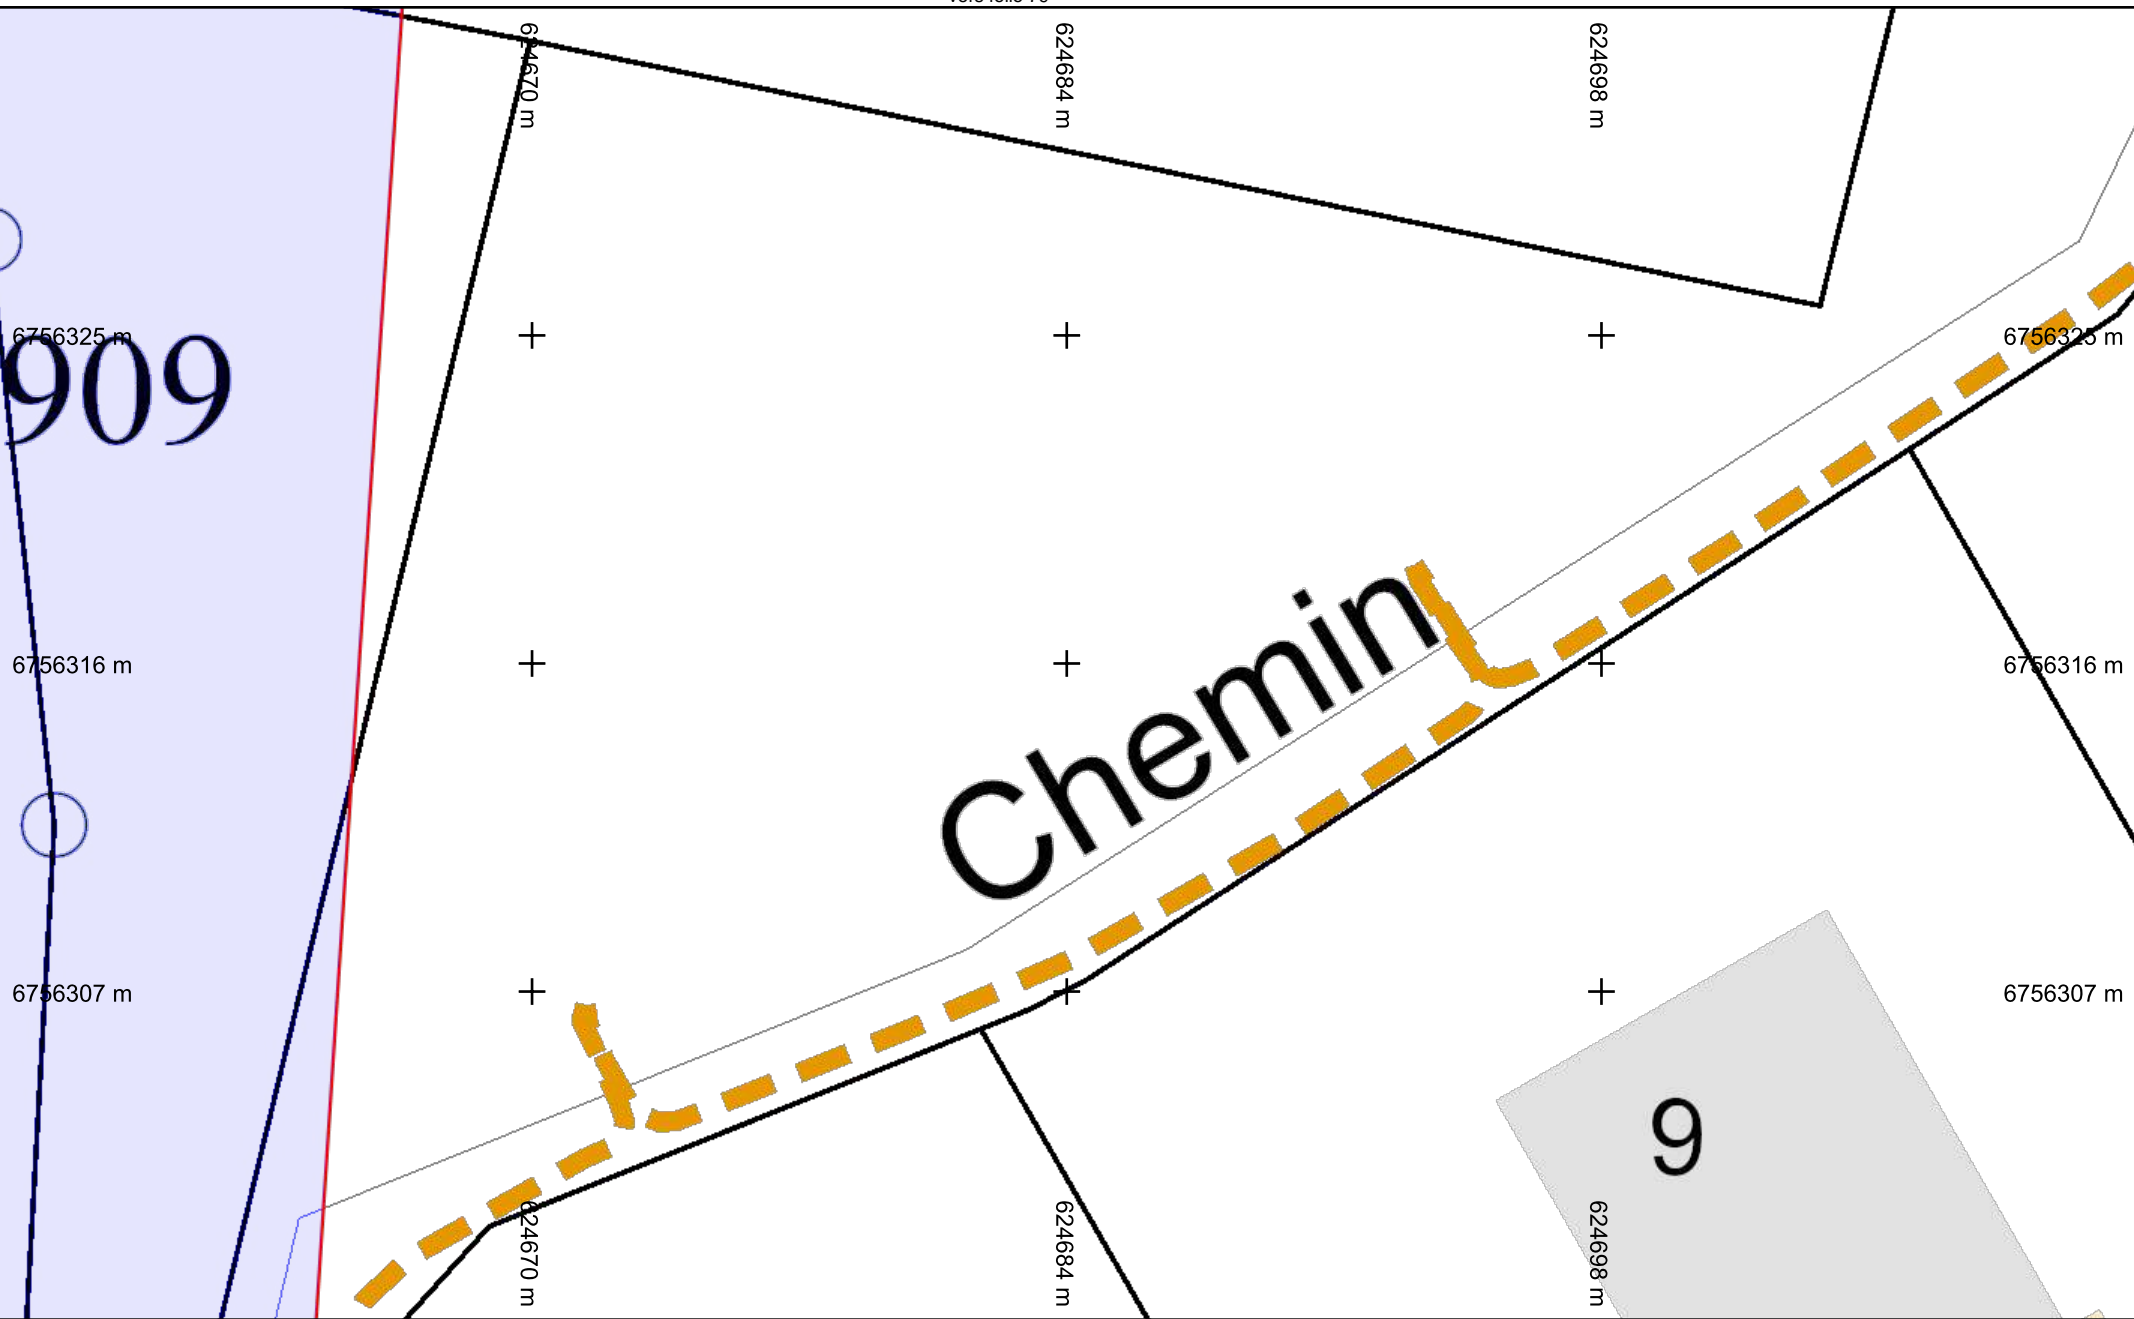

vers folio 60

909


Chemin

9

vers folio 43

Folio n° : 61


Échelle : 1:200 --- Plan généré le : 28/03/2022 - 22:39:10  
 Numéro de consultation : 2022032501549TDE  
 Adresse : Chemin de la canche, 45800 Combleux  
 Format d'impression : A4 Paysage

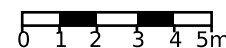

**Légende :**  
**Voir page annexe**

|                                 |                       |                                          |
|---------------------------------|-----------------------|------------------------------------------|
| Classe de précision : Voir plan | Catégorie réseau : EL | Carroyage : RGF93/Lambert 93 - EPSG:2154 |
|---------------------------------|-----------------------|------------------------------------------|



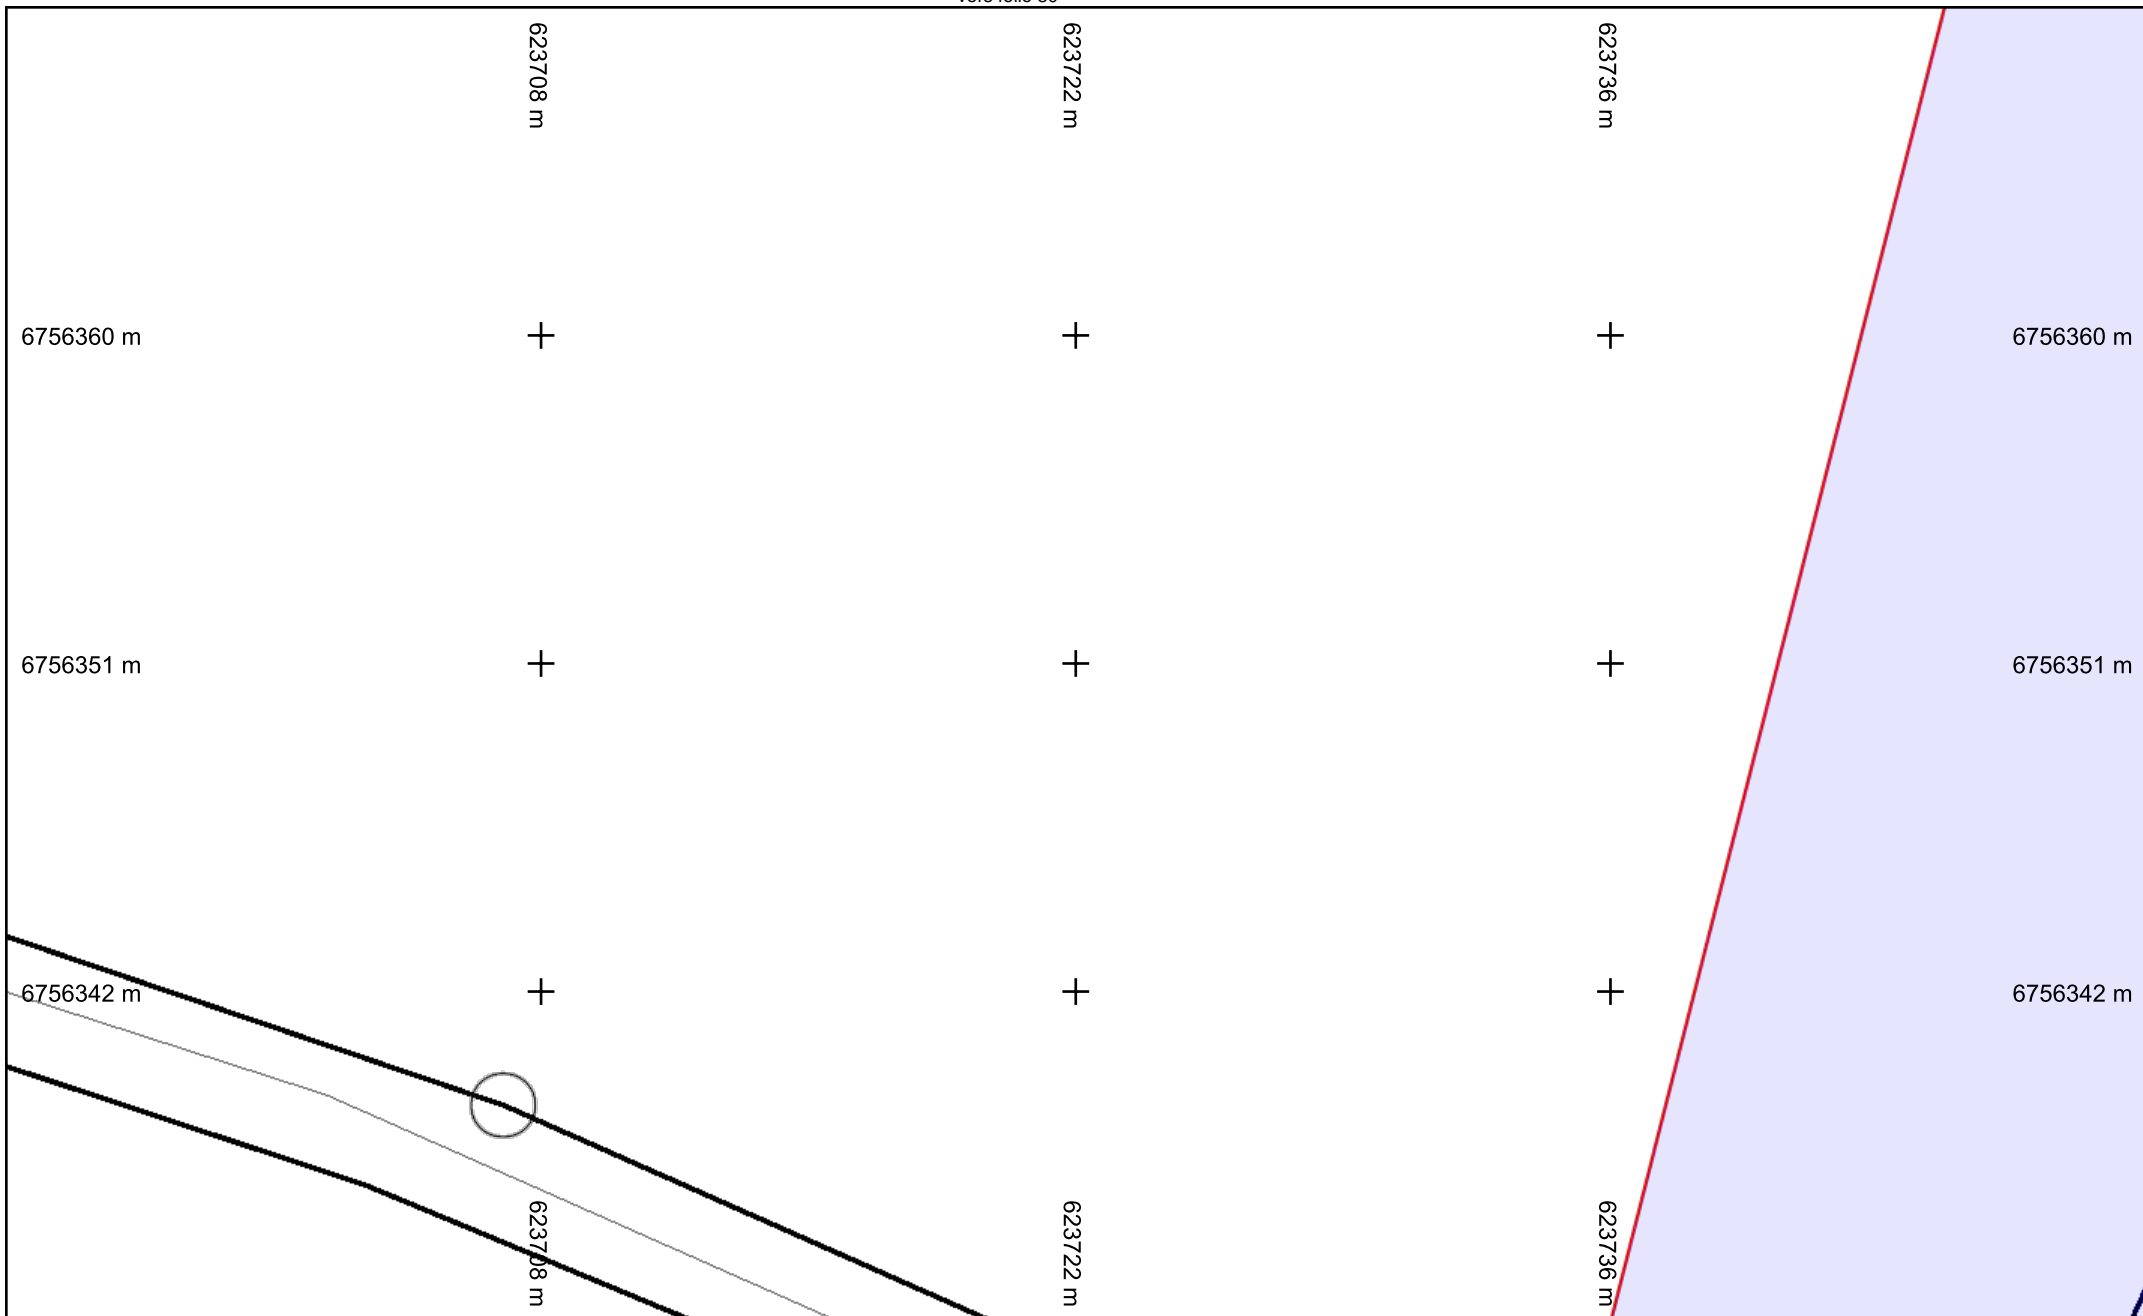

vers folio 81

623765 m

623779 m

623793 m

6756360 m

+

+

+

6756360 m

vers folio 62

6756351 m

+

# 1153

+

+

6756351 m

vers folio 64

6756342 m

+

+

+

6756342 m

623765 m

623779 m

623793 m


vers folio 45


Échelle : 1:200 --- Plan généré le : 28/03/2022 - 22:39:10

Numéro de consultation : 2022032501549TDE

Adresse : Chemin de la canche, 45800 Combleux

Format d'impression : A4 Paysage

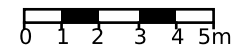

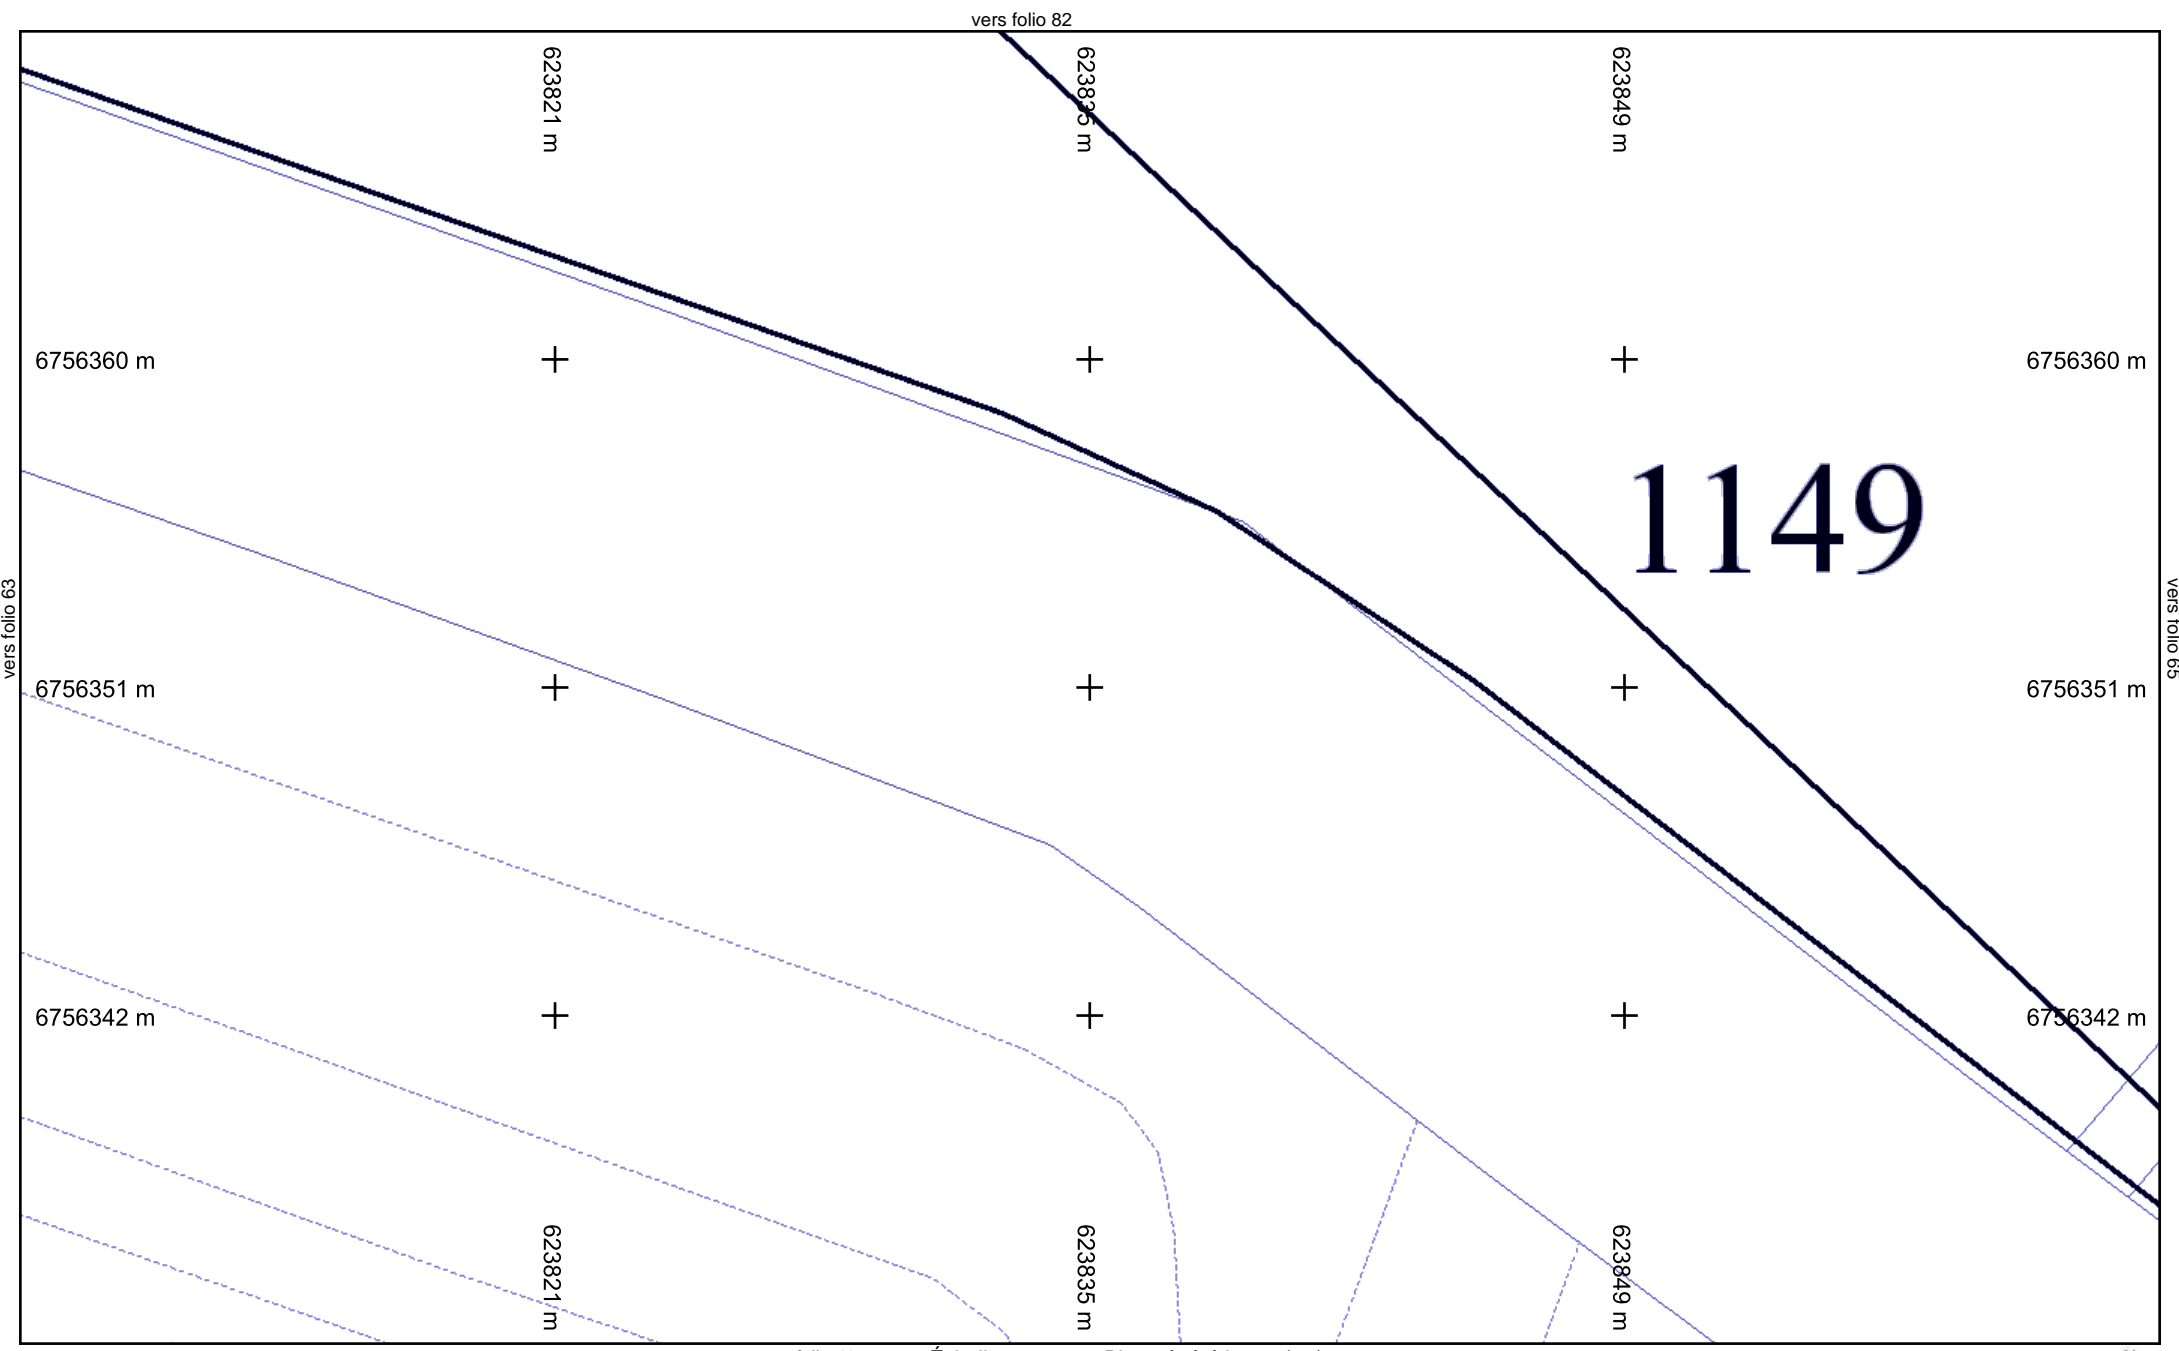

vers folio 63

vers folio 65

vers folio 82


vers folio 46



**Légende :**  
**Voir page annexe**

**Folio n° : 64**

Échelle : 1:200 --- Plan généré le : 28/03/2022 - 22:39:10  
 Numéro de consultation : 2022032501549TDE  
 Adresse : Chemin de la canche, 45800 Combleux  
 Format d'impression : A4 Paysage

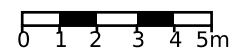

|                                 |                       |                                          |
|---------------------------------|-----------------------|------------------------------------------|
| Classe de précision : Voir plan | Catégorie réseau : EL | Carroyage : RGF93/Lambert 93 - EPSG:2154 |
|---------------------------------|-----------------------|------------------------------------------|

vers folio 83

623878 m

623892 m

623906 m

6756360 m

+

+

+

6756360 m

vers folio 64

6756351 m

+

+

+

6756351 m

vers folio 65

6756342 m

+

+

+

6756342 m

623878 m

623892 m

623906 m


vers folio 47

Échelle : 1:200 --- Plan généré le : 28/03/2022 - 22:39:10


Numéro de consultation : 2022032501549TDE

Adresse : Chemin de la canche, 45800 Combleux

Format d'impression : A4 Paysage

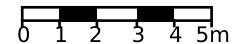

vers folio 84

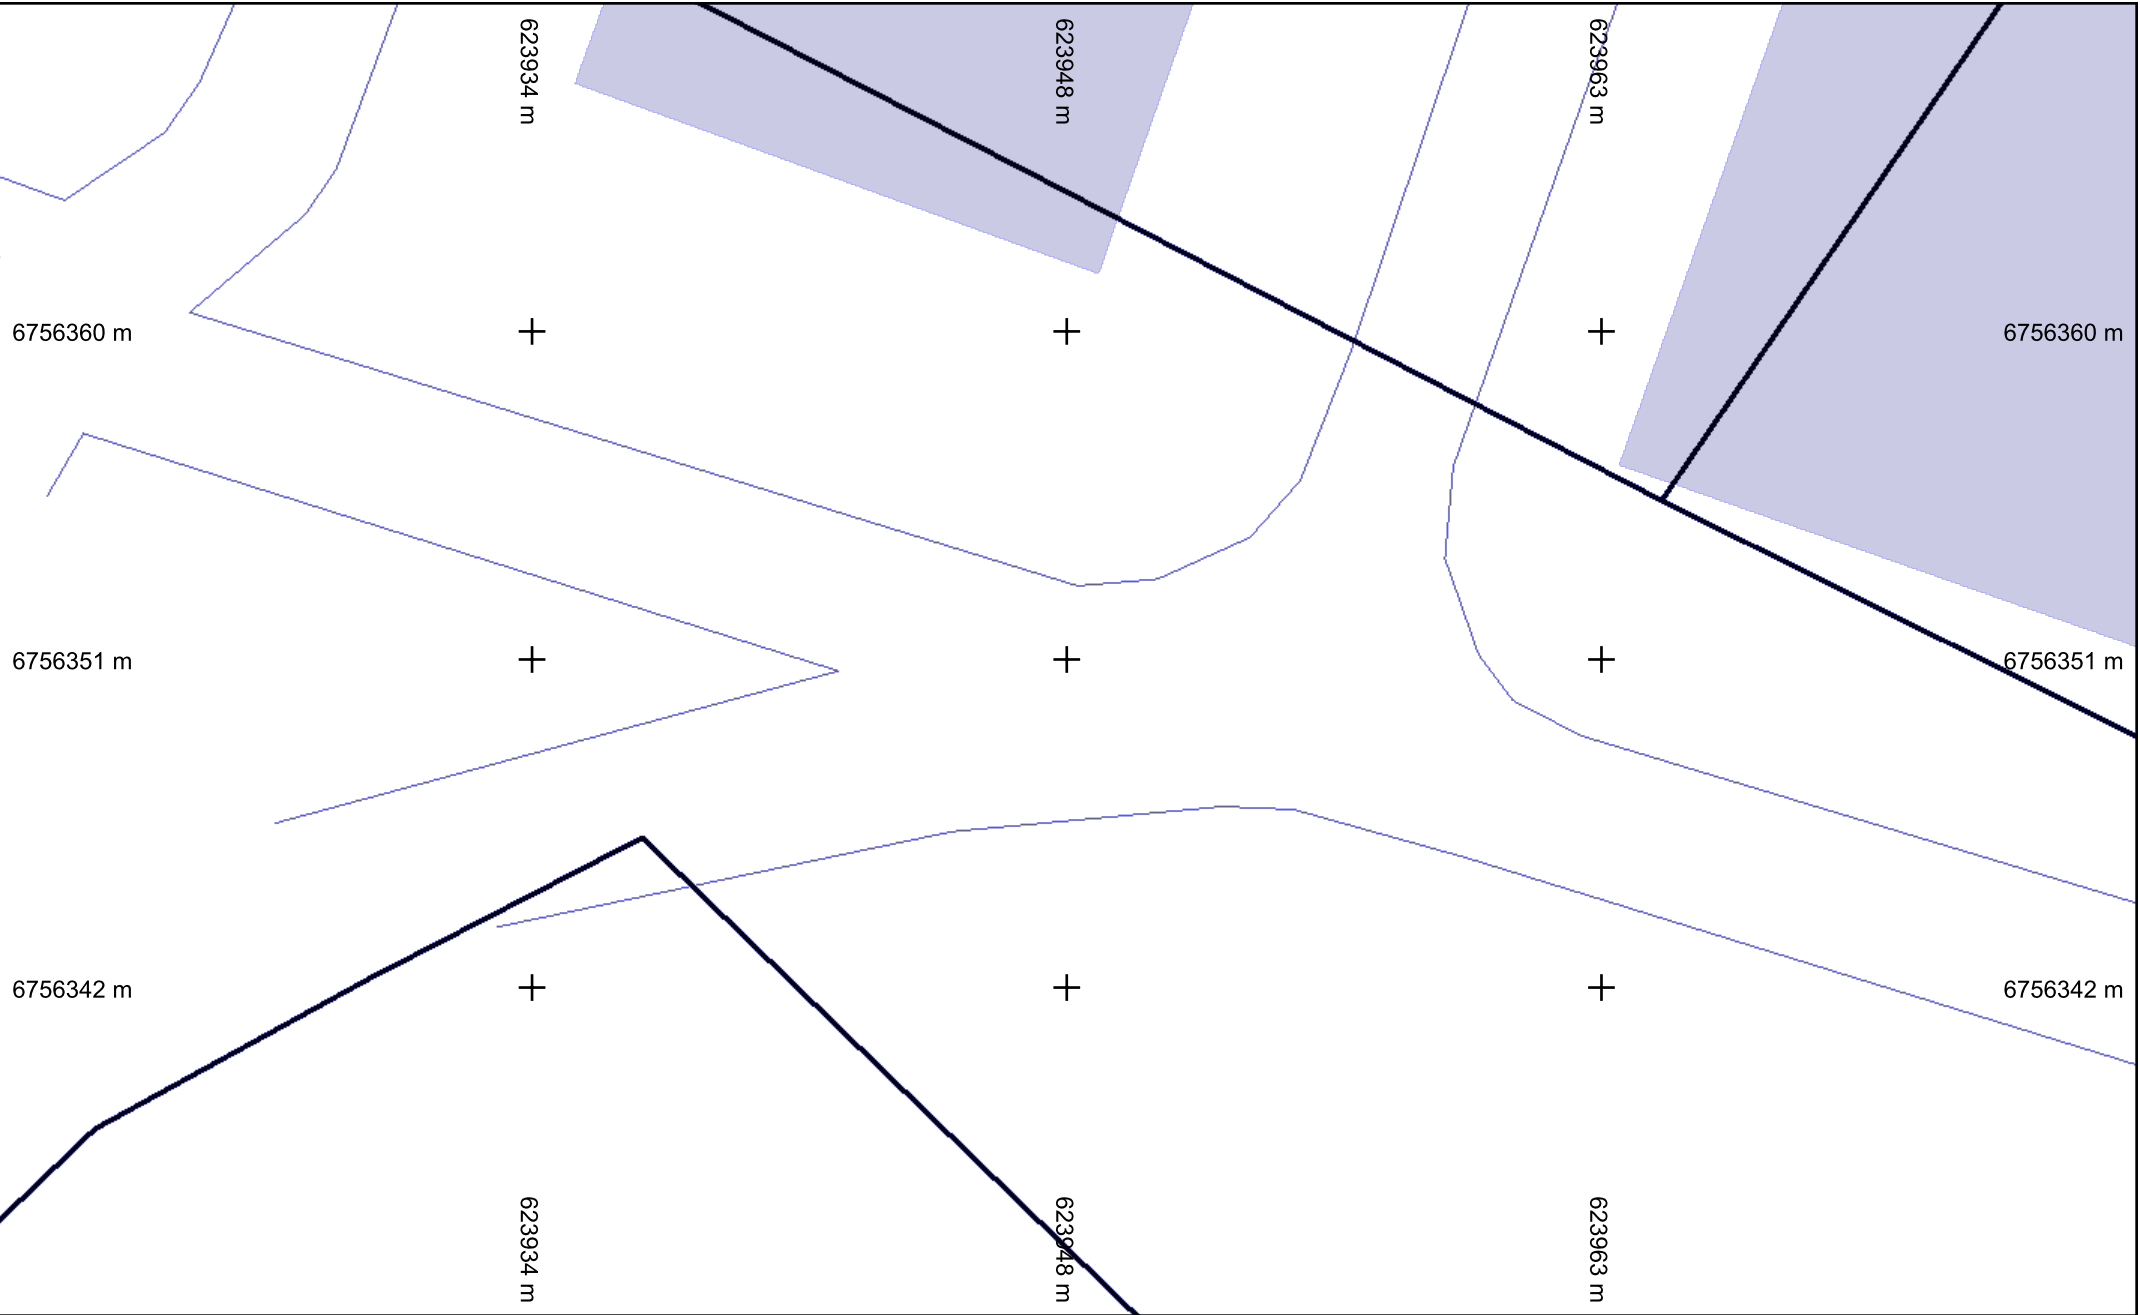

vers folio 65

vers folio 67


vers folio 48




**Légende :**  
**Voir page annexe**

**Folio n° : 66**

Échelle : 1:200 --- Plan généré le : 28/03/2022 - 22:39:10  
 Numéro de consultation : 2022032501549TDE  
 Adresse : Chemin de la canche, 45800 Combleux  
 Format d'impression : A4 Paysage

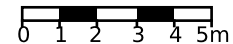


|                                 |                       |                                          |
|---------------------------------|-----------------------|------------------------------------------|
| Classe de précision : Voir plan | Catégorie réseau : EL | Carroyage : RGF93/Lambert 93 - EPSG:2154 |
|---------------------------------|-----------------------|------------------------------------------|

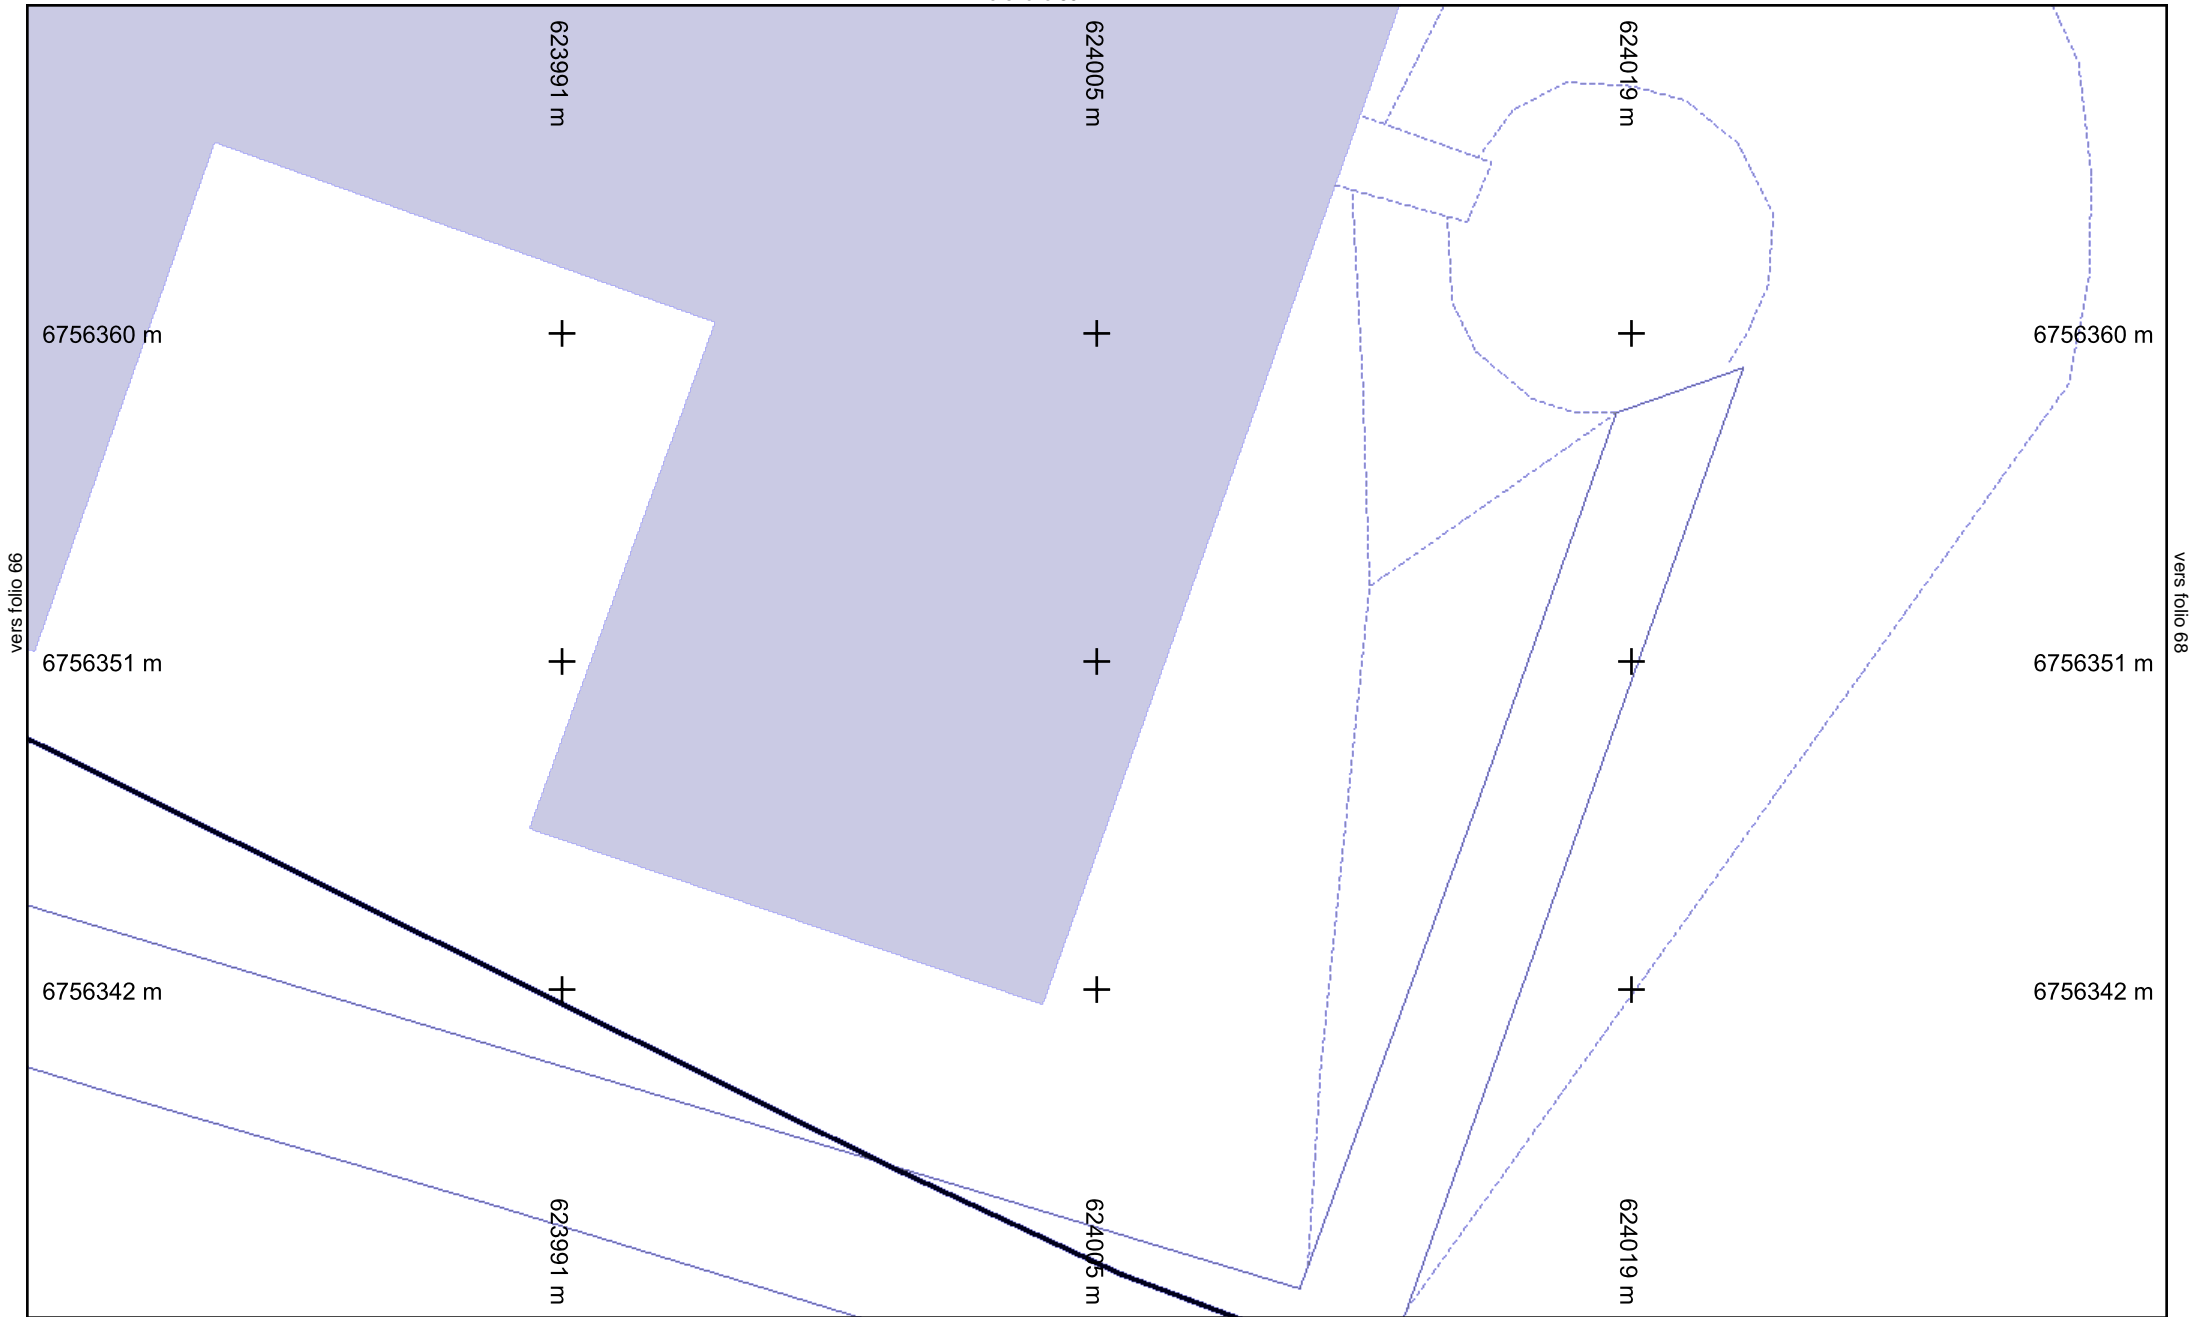

vers folio 66

vers folio 68

vers folio 49

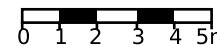

624047 m

624062 m

624076 m

6756360 m

+

+

+

6756360 m

1

6756351 m

+

+

+

6756351 m

vers folio 69

6756342 m

+

+

+

6756342 m

1173

1167

1168

624047 m

624062 m

624076 m


vers folio 50

Échelle : 1:200 --- Plan généré le : 28/03/2022 - 22:39:10

Numéro de consultation : 2022032501549TDE

Adresse : Chemin de la canche, 45800 Combleux

Format d'impression : A4 Paysage

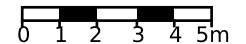

vers folio 87

624104 m

624118 m

624132 m

6756360 m

+

1180

+

+

6756360 m

1172

6756351 m

+

+

+

6756351 m

6756342 m

+

+

+

6756342 m

624104 m

624118 m

624132 m


vers folio 51

Échelle : 1:200 --- Plan généré le : 28/03/2022 - 22:39:10

Numéro de consultation : 2022032501549TDE

Adresse : Chemin de la canche, 45800 Combleux

Format d'impression : A4 Paysage

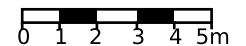

**Légende :**  
**Voir page annexe**

**Folio n° : 69**

Classe de précision : Voir plan

Catégorie réseau : EL

Carroyage : RGF93/Lambert 93 - EPSG:2154



vers folio 88

624161 m

624175 m

624189 m

6756360 m

+

+

+

6756360 m

vers folio 69

6756351 m

+

+

+

6756351 m

vers folio 71

6756342 m

+

+

+

6756342 m

1178

624161 m

624175 m

624189 m


vers folio 52

Échelle : 1:200 --- Plan généré le : 28/03/2022 - 22:39:10

Numéro de consultation : 2022032501549TDE

Adresse : Chemin de la canche, 45800 Combleux

Format d'impression : A4 Paysage

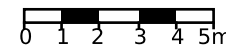

**Légende :**  
**Voir page annexe**

**Folio n° : 70**

Classe de précision : Voir plan

Catégorie réseau : EL

Carroyage : RGF93/Lambert 93 - EPSG:2154

vers folio 89

624217 m

624231 m

624246 m

6756360 m

+

+

+

6756360 m

vers folio 70

6756351 m

+

+

+

6756351 m

vers folio 72

6756342 m

+

+

+

6756342 m

624217 m

624231 m

624246 m

vers folio 53


Folio n° : 71


Échelle : 1:200 --- Plan généré le : 28/03/2022 - 22:39:10

Numéro de consultation : 2022032501549TDE

Adresse : Chemin de la canche, 45800 Combleux

Format d'impression : A4 Paysage

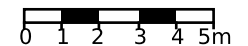

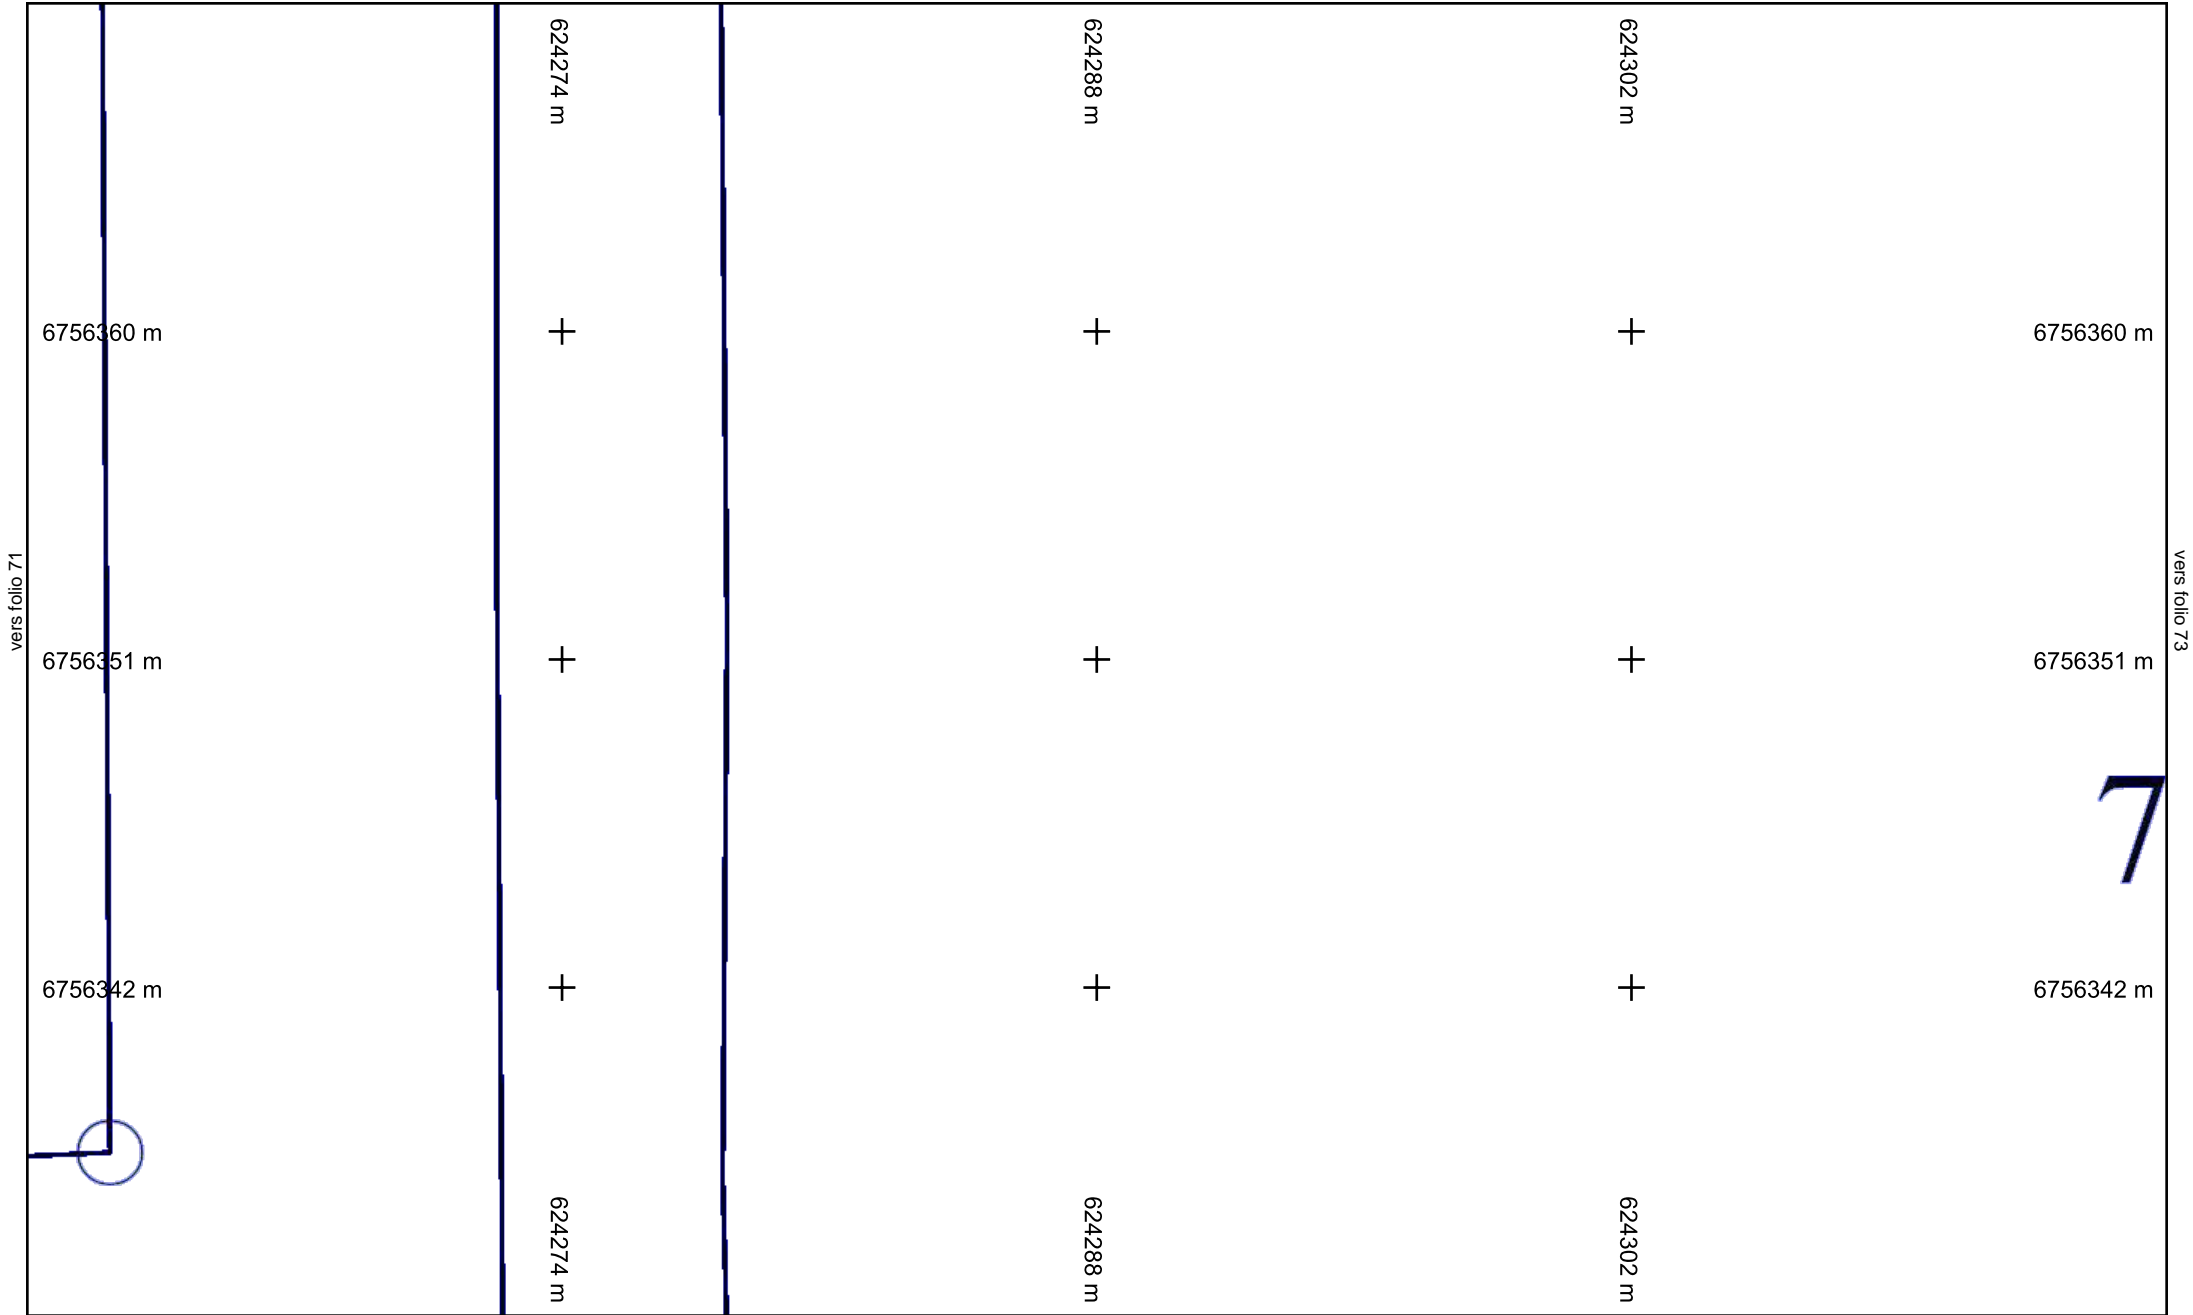


vers folio 71

vers folio 73

7

vers folio 54

Échelle : 1:200 --- Plan généré le : 28/03/2022 - 22:39:10  
 Numéro de consultation : 2022032501549TDE  
 Adresse : Chemin de la canche, 45800 Combleux  
 Format d'impression : A4 Paysage

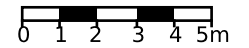

vers folio 91

624330 m

624345 m

624359 m

6756360 m

+

+

+

6756360 m

6756351 m

+

+

+

6756351 m

6756342 m

+

+

+

6756342 m

624330 m

624345 m

624359 m

vers folio 72

vers folio 74

# 771


vers folio 55

Échelle : 1:200 --- Plan généré le : 28/03/2022 - 22:39:10

Numéro de consultation : 2022032501549TDE

Adresse : Chemin de la canche, 45800 Combleux

Format d'impression : A4 Paysage

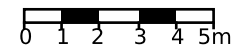


**Légende :**  
**Voir page annexe**

**Folio n° : 73**

Classe de précision : Voir plan


Catégorie réseau : EL

Carroyage : RGF93/Lambert 93 - EPSG:2154

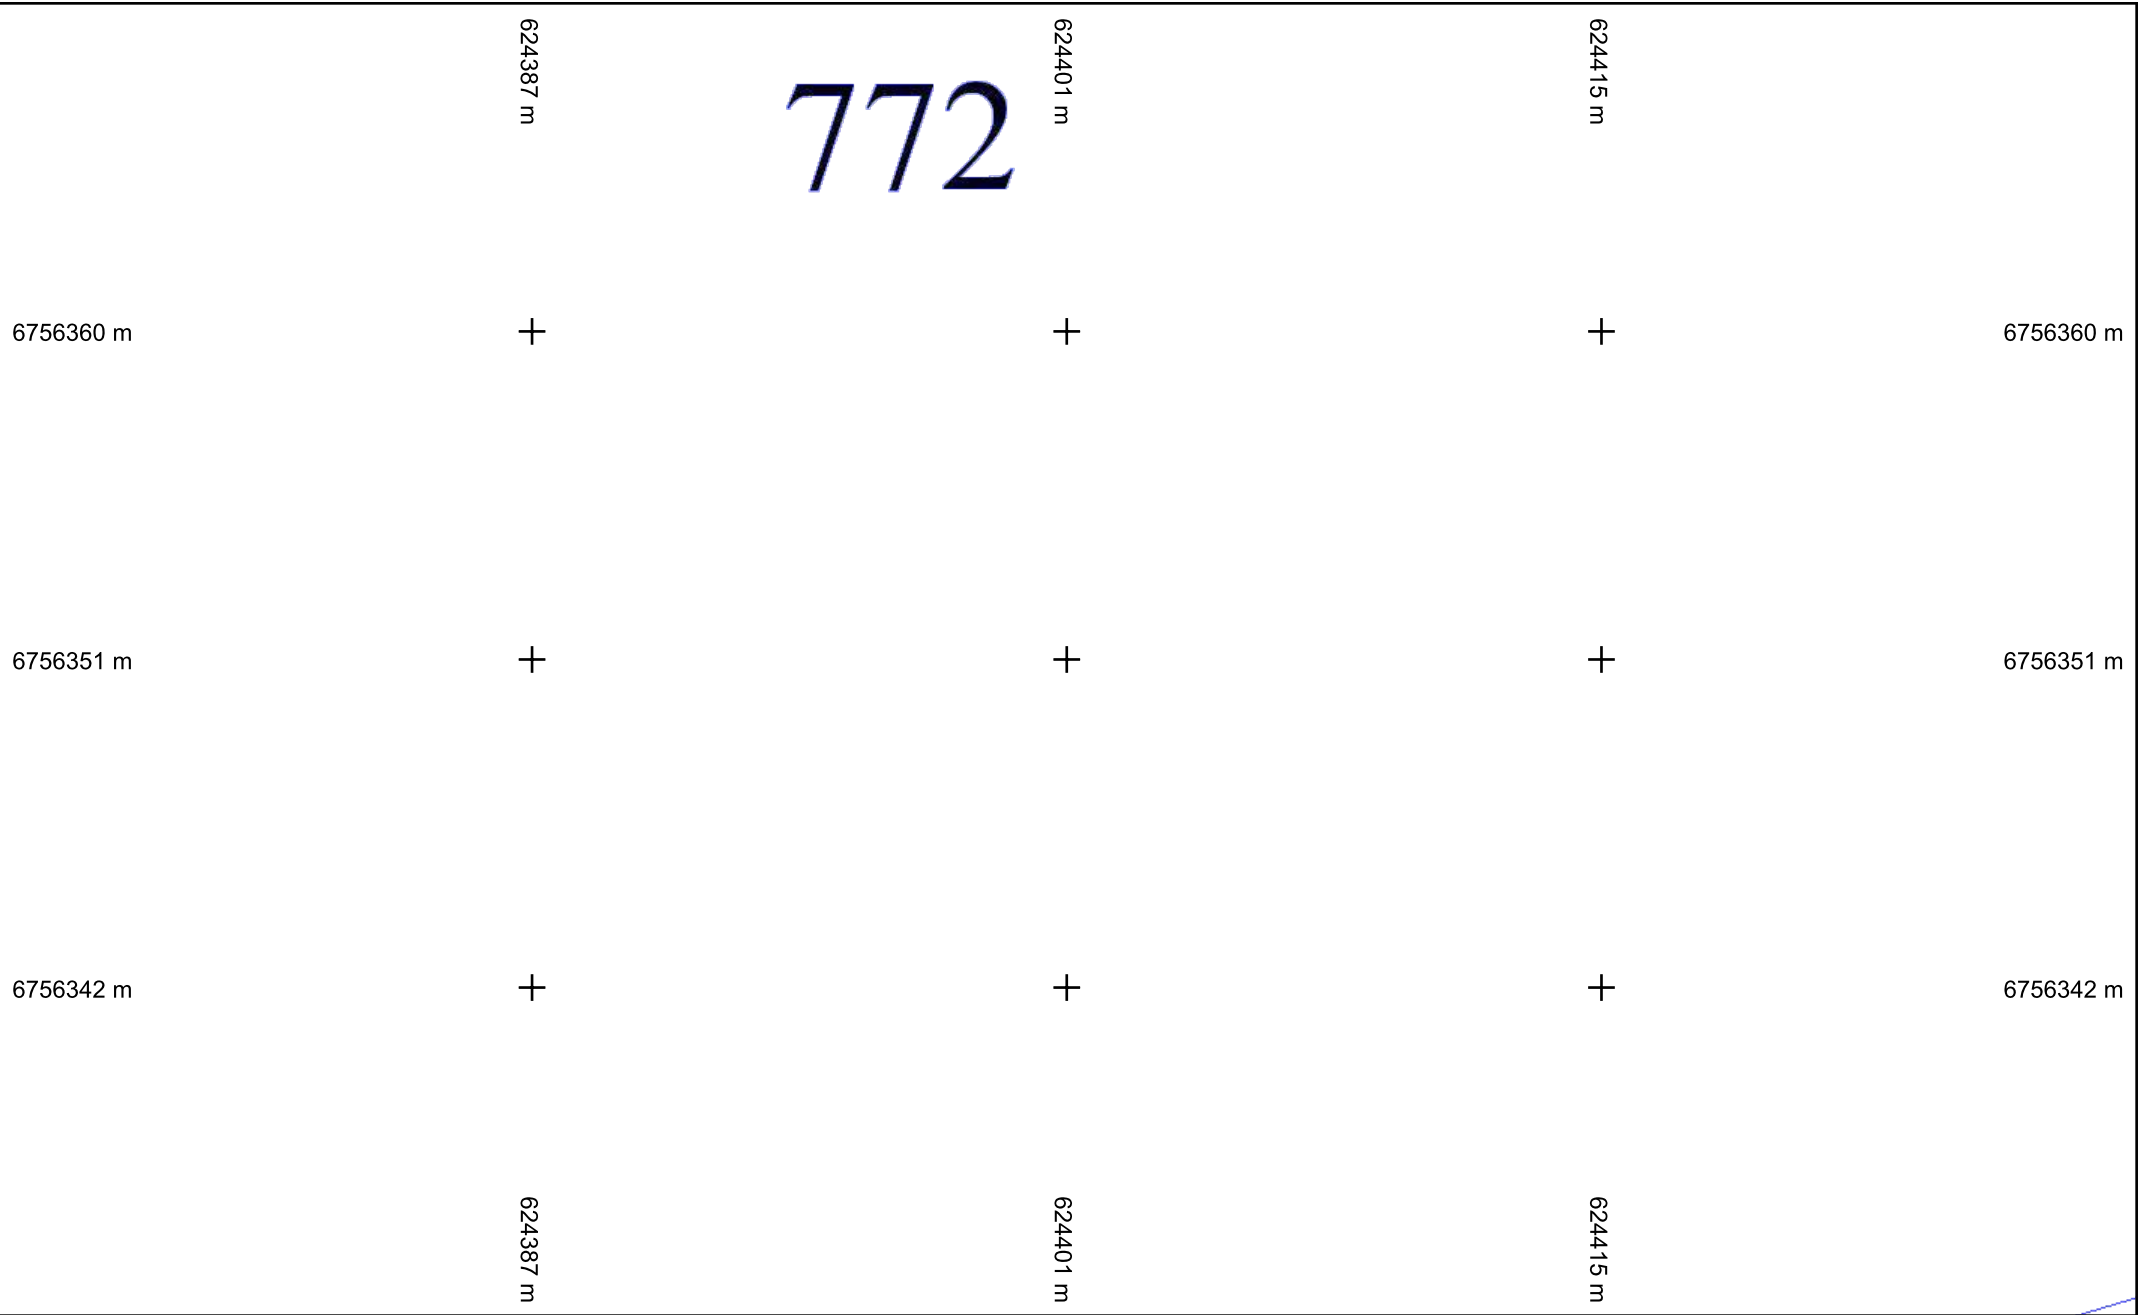

vers folio 56

Échelle : 1:200 --- Plan généré le : 28/03/2022 - 22:39:10  
 Numéro de consultation : 2022032501549TDE  
 Adresse : Chemin de la canche, 45800 Combleux  
 Format d'impression : A4 Paysage

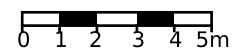

**Légende :**  
**Voir page annexe**

**Folio n° : 74**

|                                 |                       |                                          |
|---------------------------------|-----------------------|------------------------------------------|
| Classe de précision : Voir plan | Catégorie réseau : EL | Carroyage : RGF93/Lambert 93 - EPSG:2154 |
|---------------------------------|-----------------------|------------------------------------------|

624444 m

624458 m

624472 m

6756360 m

+

+

+

6756360 m

vers folio 74

6756351 m

+

+

+

6756351 m

vers folio 76

6756342 m

+

+

+

6756342 m

624444 m

624458 m

624472 m


vers folio 57


Échelle : 1:200 --- Plan généré le : 28/03/2022 - 22:39:10

Numéro de consultation : 2022032501549TDE

Adresse : Chemin de la canche, 45800 Combleux

Format d'impression : A4 Paysage

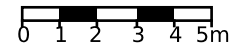

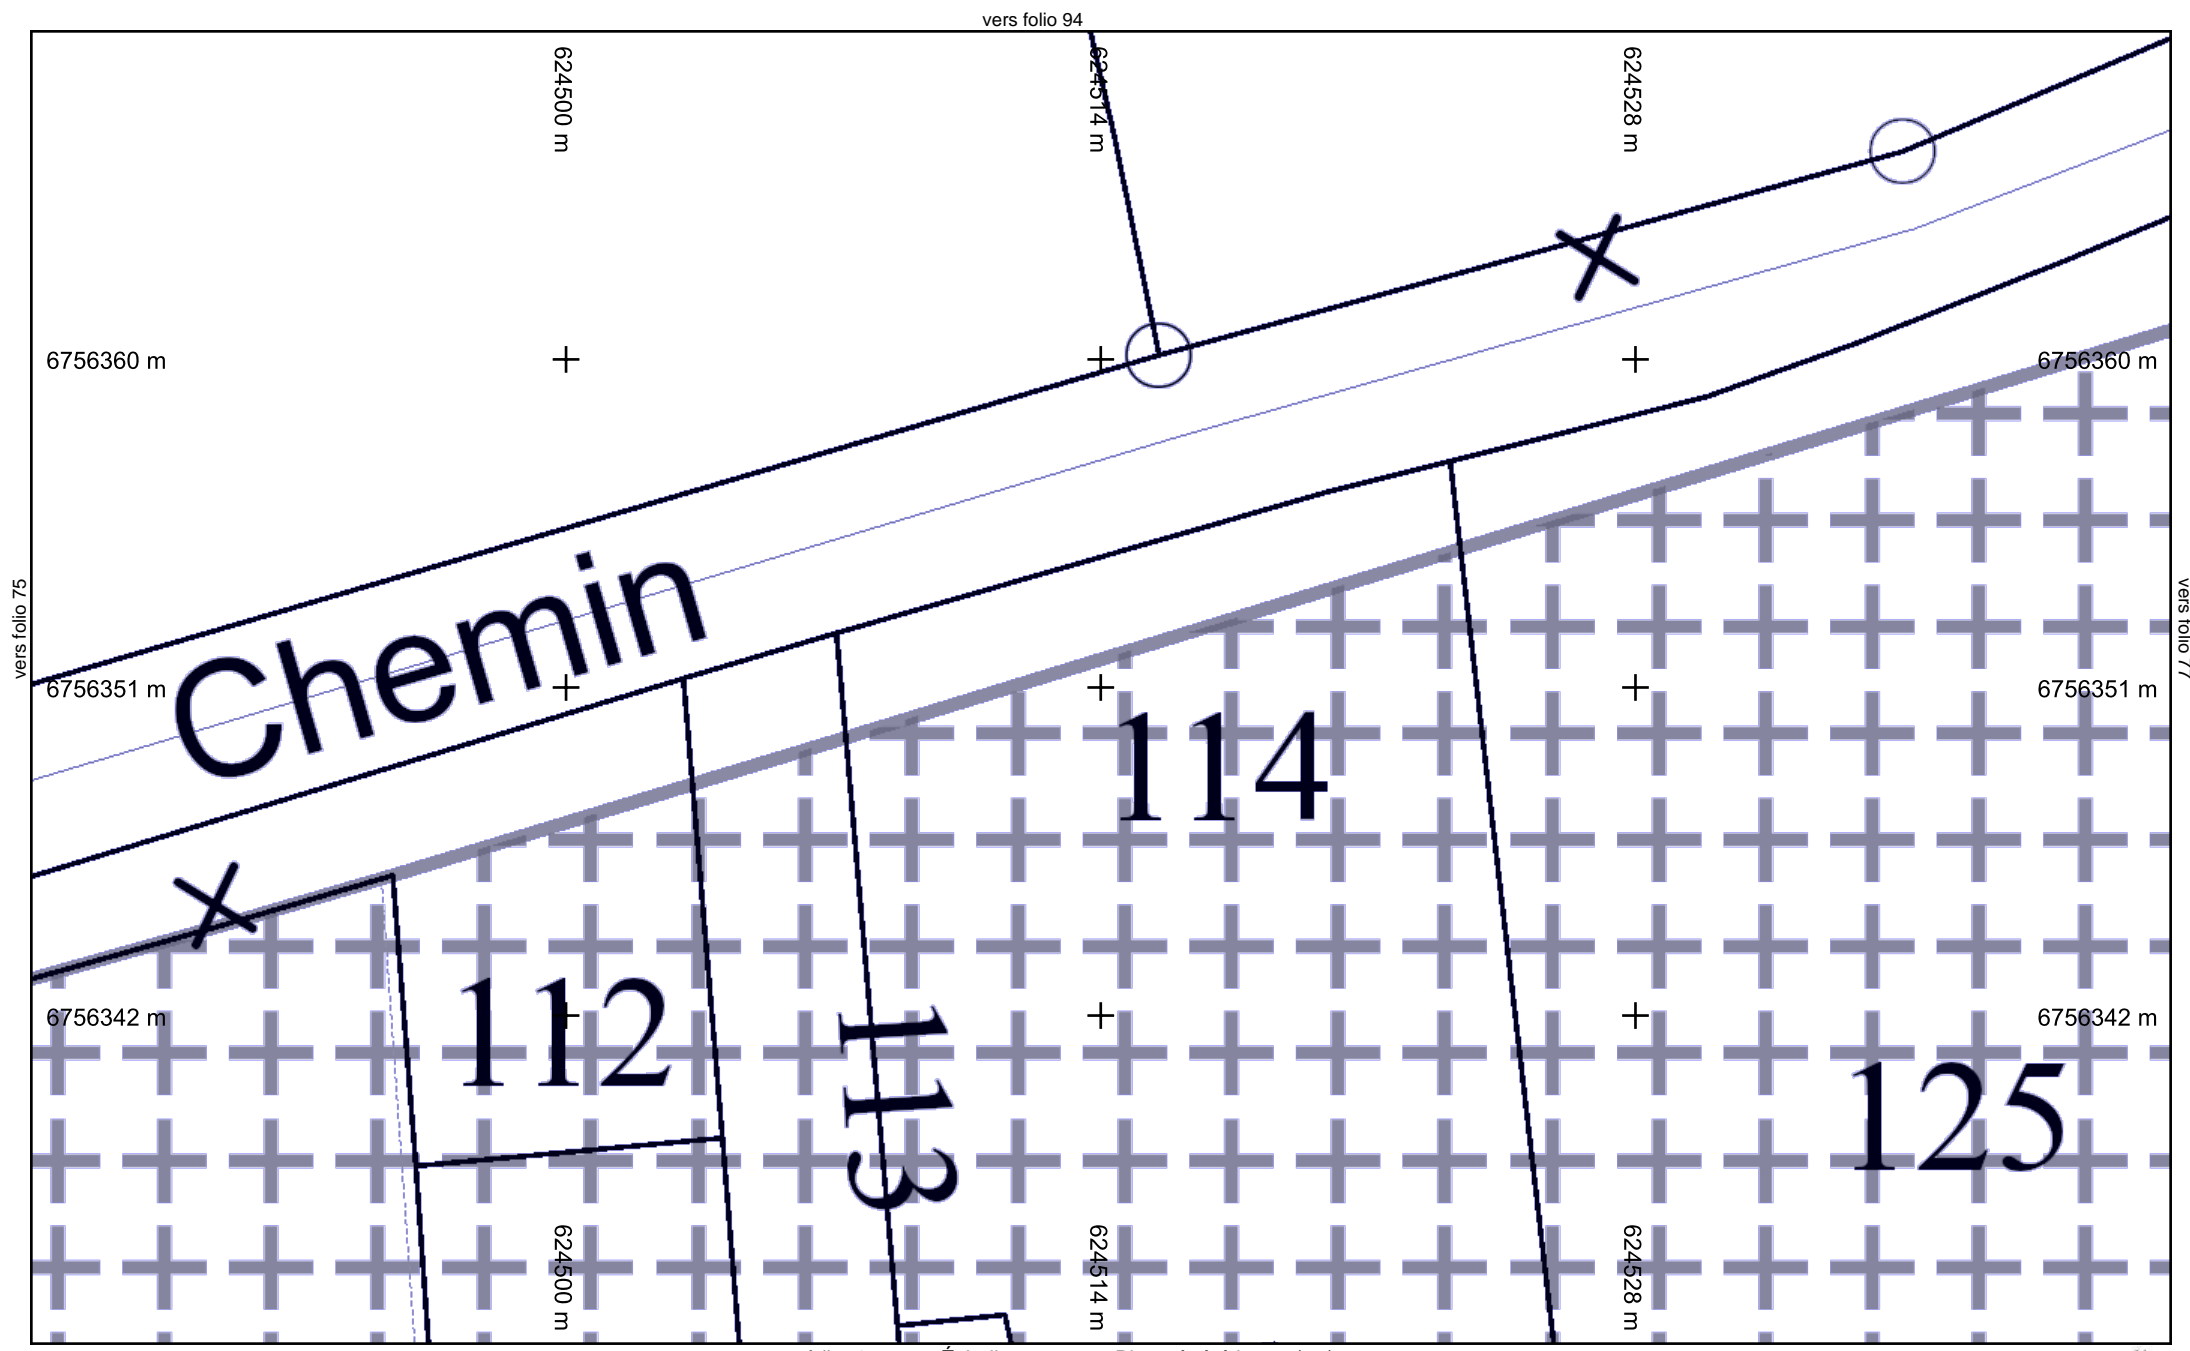

vers folio 75

vers folio 77

vers folio 94


vers folio 58



**Légende :**  
**Voir page annexe**


**Folio n° : 76**

Échelle : 1:200 --- Plan généré le : 28/03/2022 - 22:39:10  
 Numéro de consultation : 2022032501549TDE  
 Adresse : Chemin de la canche, 45800 Combleux  
 Format d'impression : A4 Paysage

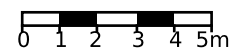

|                                 |                       |                                          |
|---------------------------------|-----------------------|------------------------------------------|
| Classe de précision : Voir plan | Catégorie réseau : EL | Carroyage : RGF93/Lambert 93 - EPSG:2154 |
|---------------------------------|-----------------------|------------------------------------------|

vers folio 95

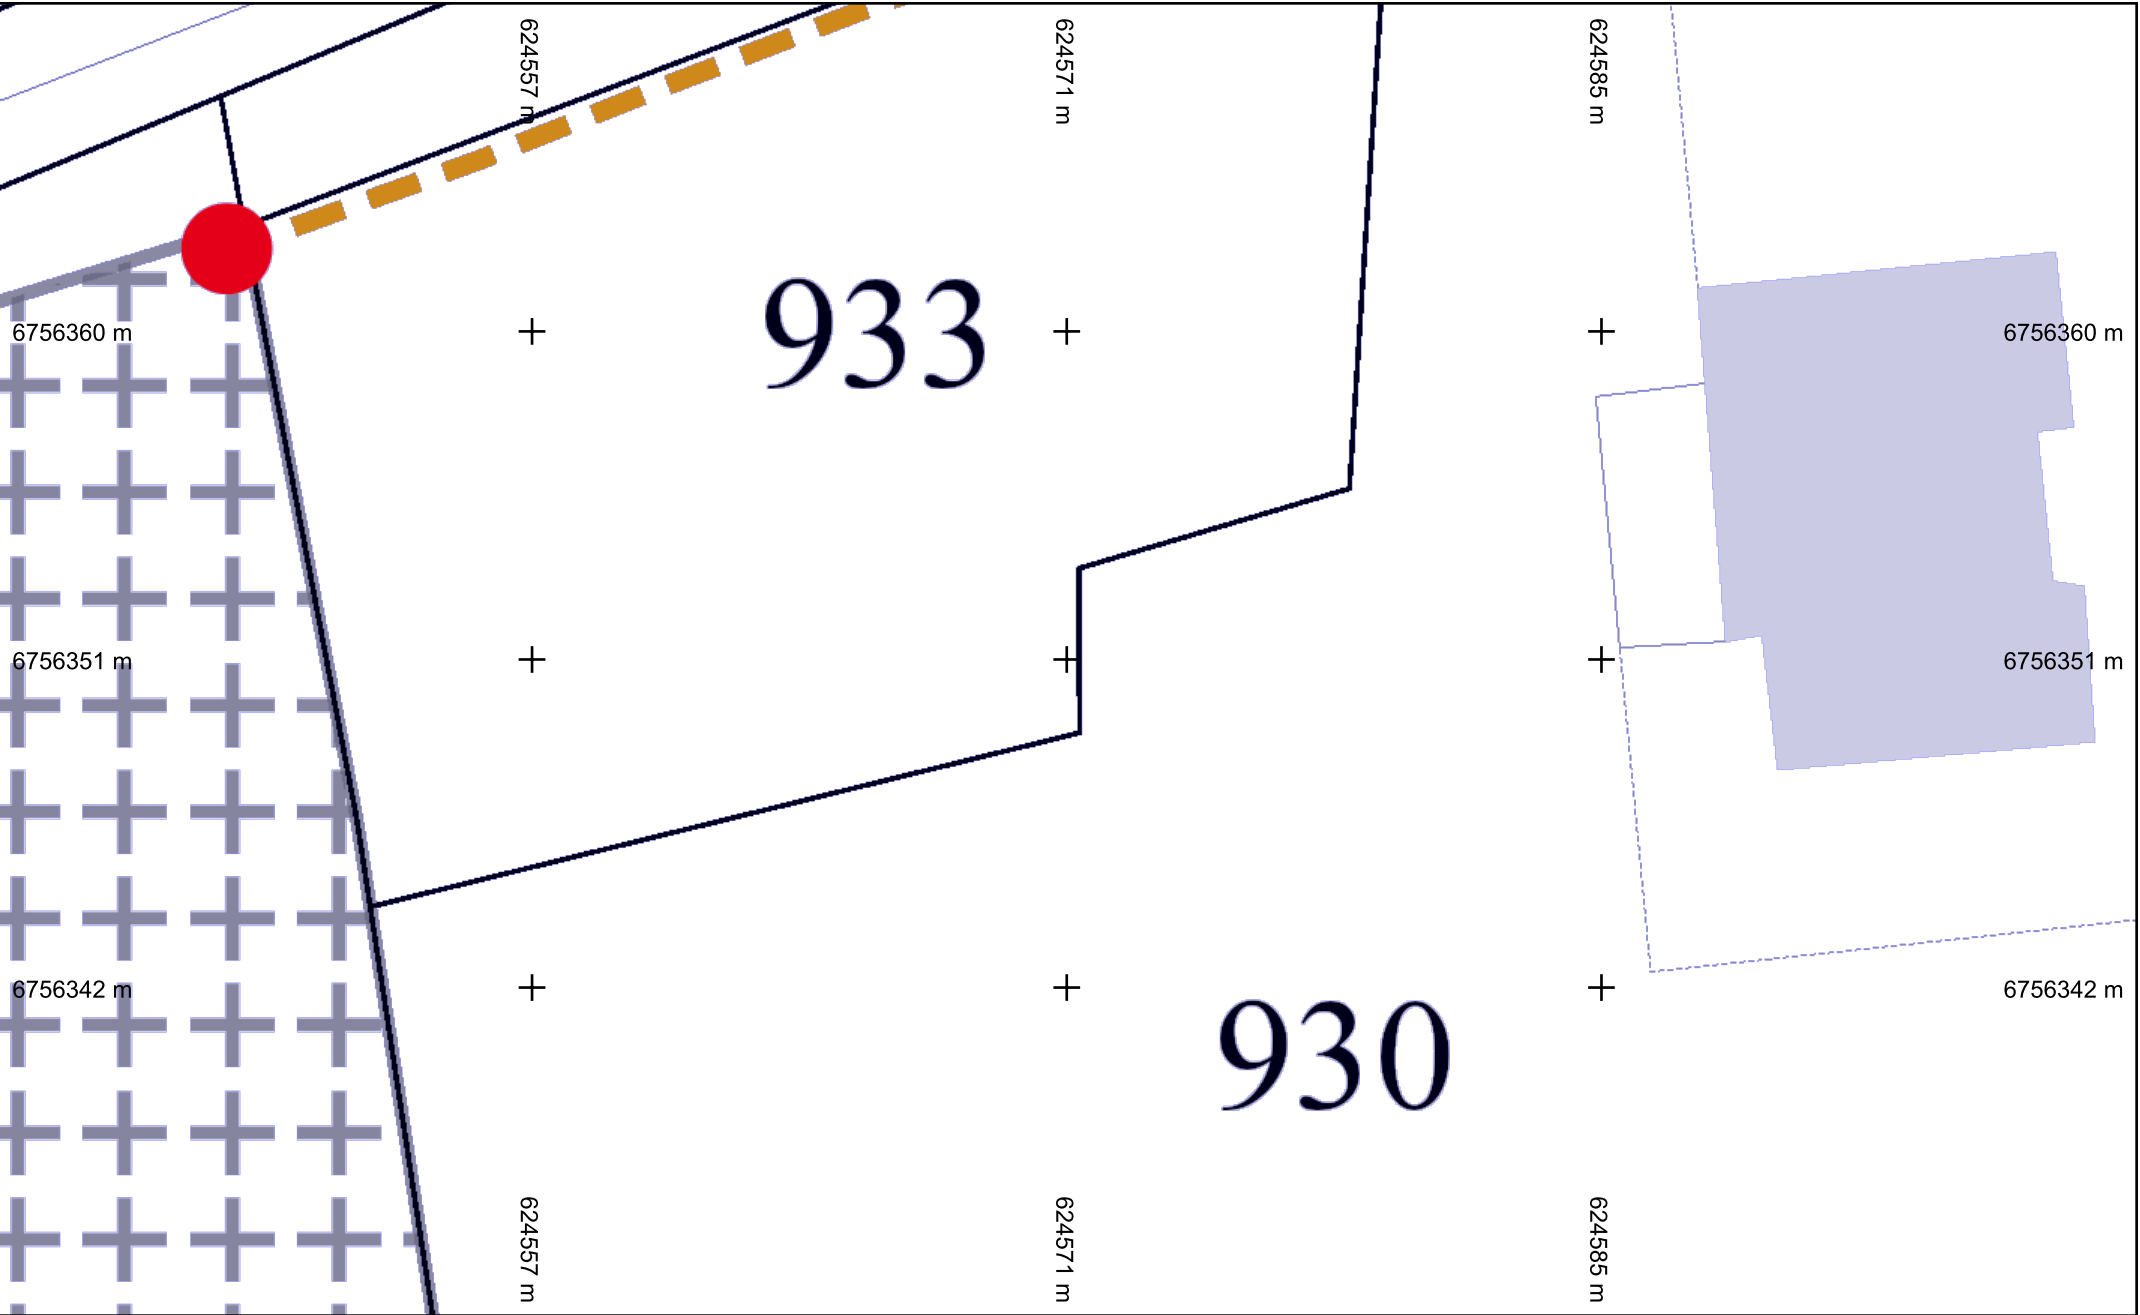

vers folio 76

vers folio 78


vers folio 59



**Légende :**  
**Voir page annexe**


**Folio n° : 77**

Échelle : 1:200 --- Plan généré le : 28/03/2022 - 22:39:10  
Numéro de consultation : 2022032501549TDE  
Adresse : Chemin de la canche, 45800 Combleux  
Format d'impression : A4 Paysage

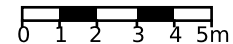

|                                 |                       |                                          |
|---------------------------------|-----------------------|------------------------------------------|
| Classe de précision : Voir plan | Catégorie réseau : EL | Carroyage : RGF93/Lambert 93 - EPSG:2154 |
|---------------------------------|-----------------------|------------------------------------------|



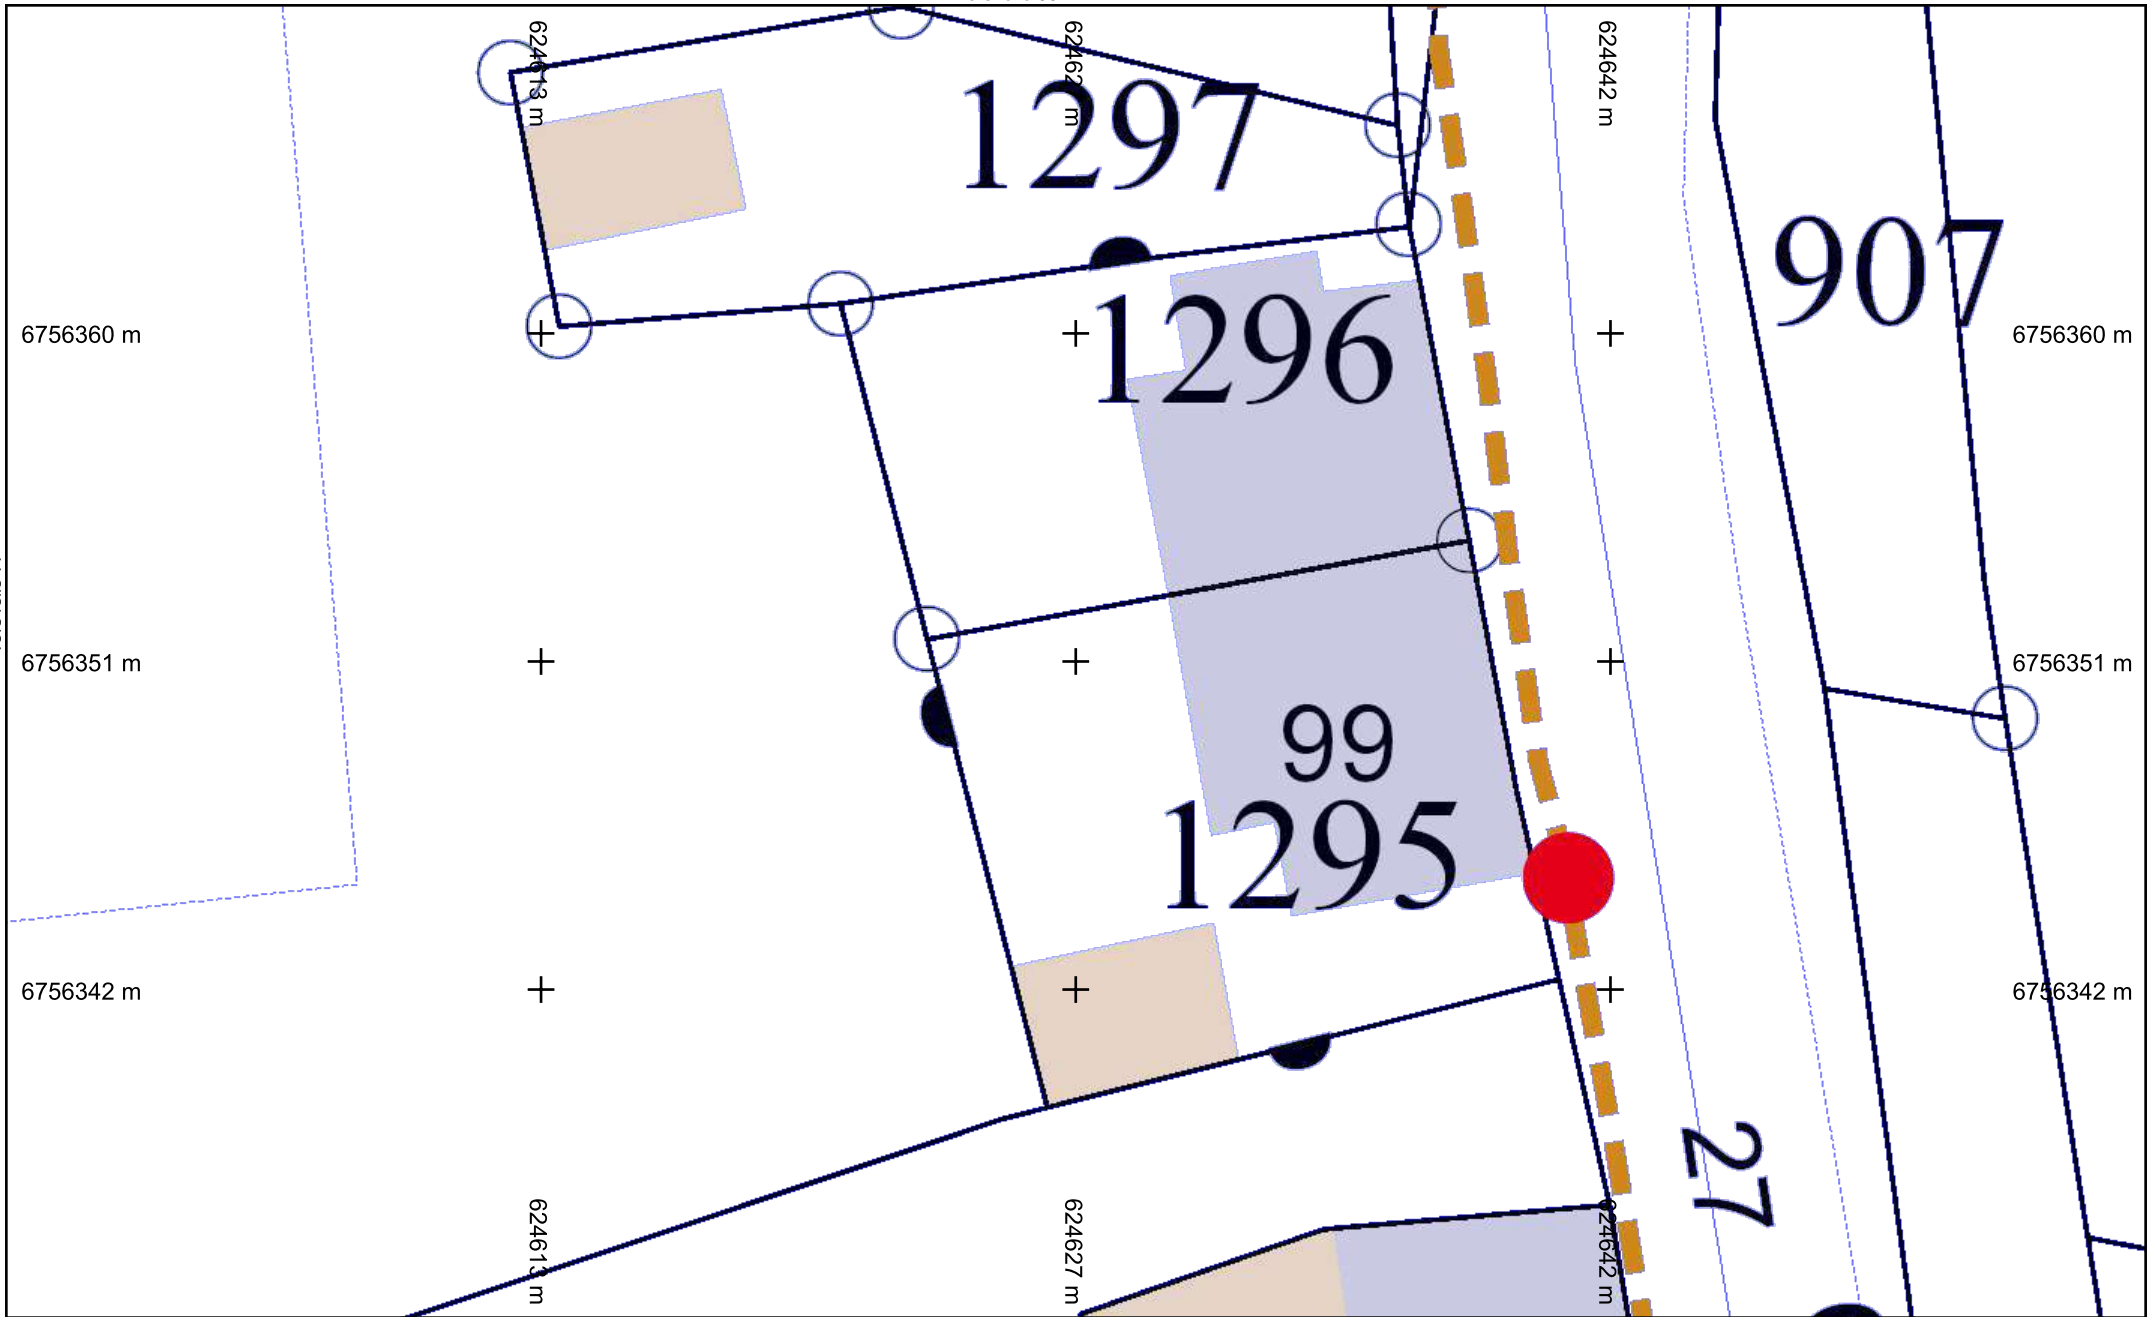

vers folio 77

vers folio 96

vers folio 79


vers folio 60




**Légende :**  
**Voir page annexe**

**Folio n° : 78**

Échelle : 1:200 --- Plan généré le : 28/03/2022 - 22:39:10  
 Numéro de consultation : 2022032501549TDE  
 Adresse : Chemin de la canche, 45800 Combleux  
 Format d'impression : A4 Paysage

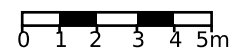


|                                 |                       |                                          |
|---------------------------------|-----------------------|------------------------------------------|
| Classe de précision : Voir plan | Catégorie réseau : EL | Carroyage : RGF93/Lambert 93 - EPSG:2154 |
|---------------------------------|-----------------------|------------------------------------------|

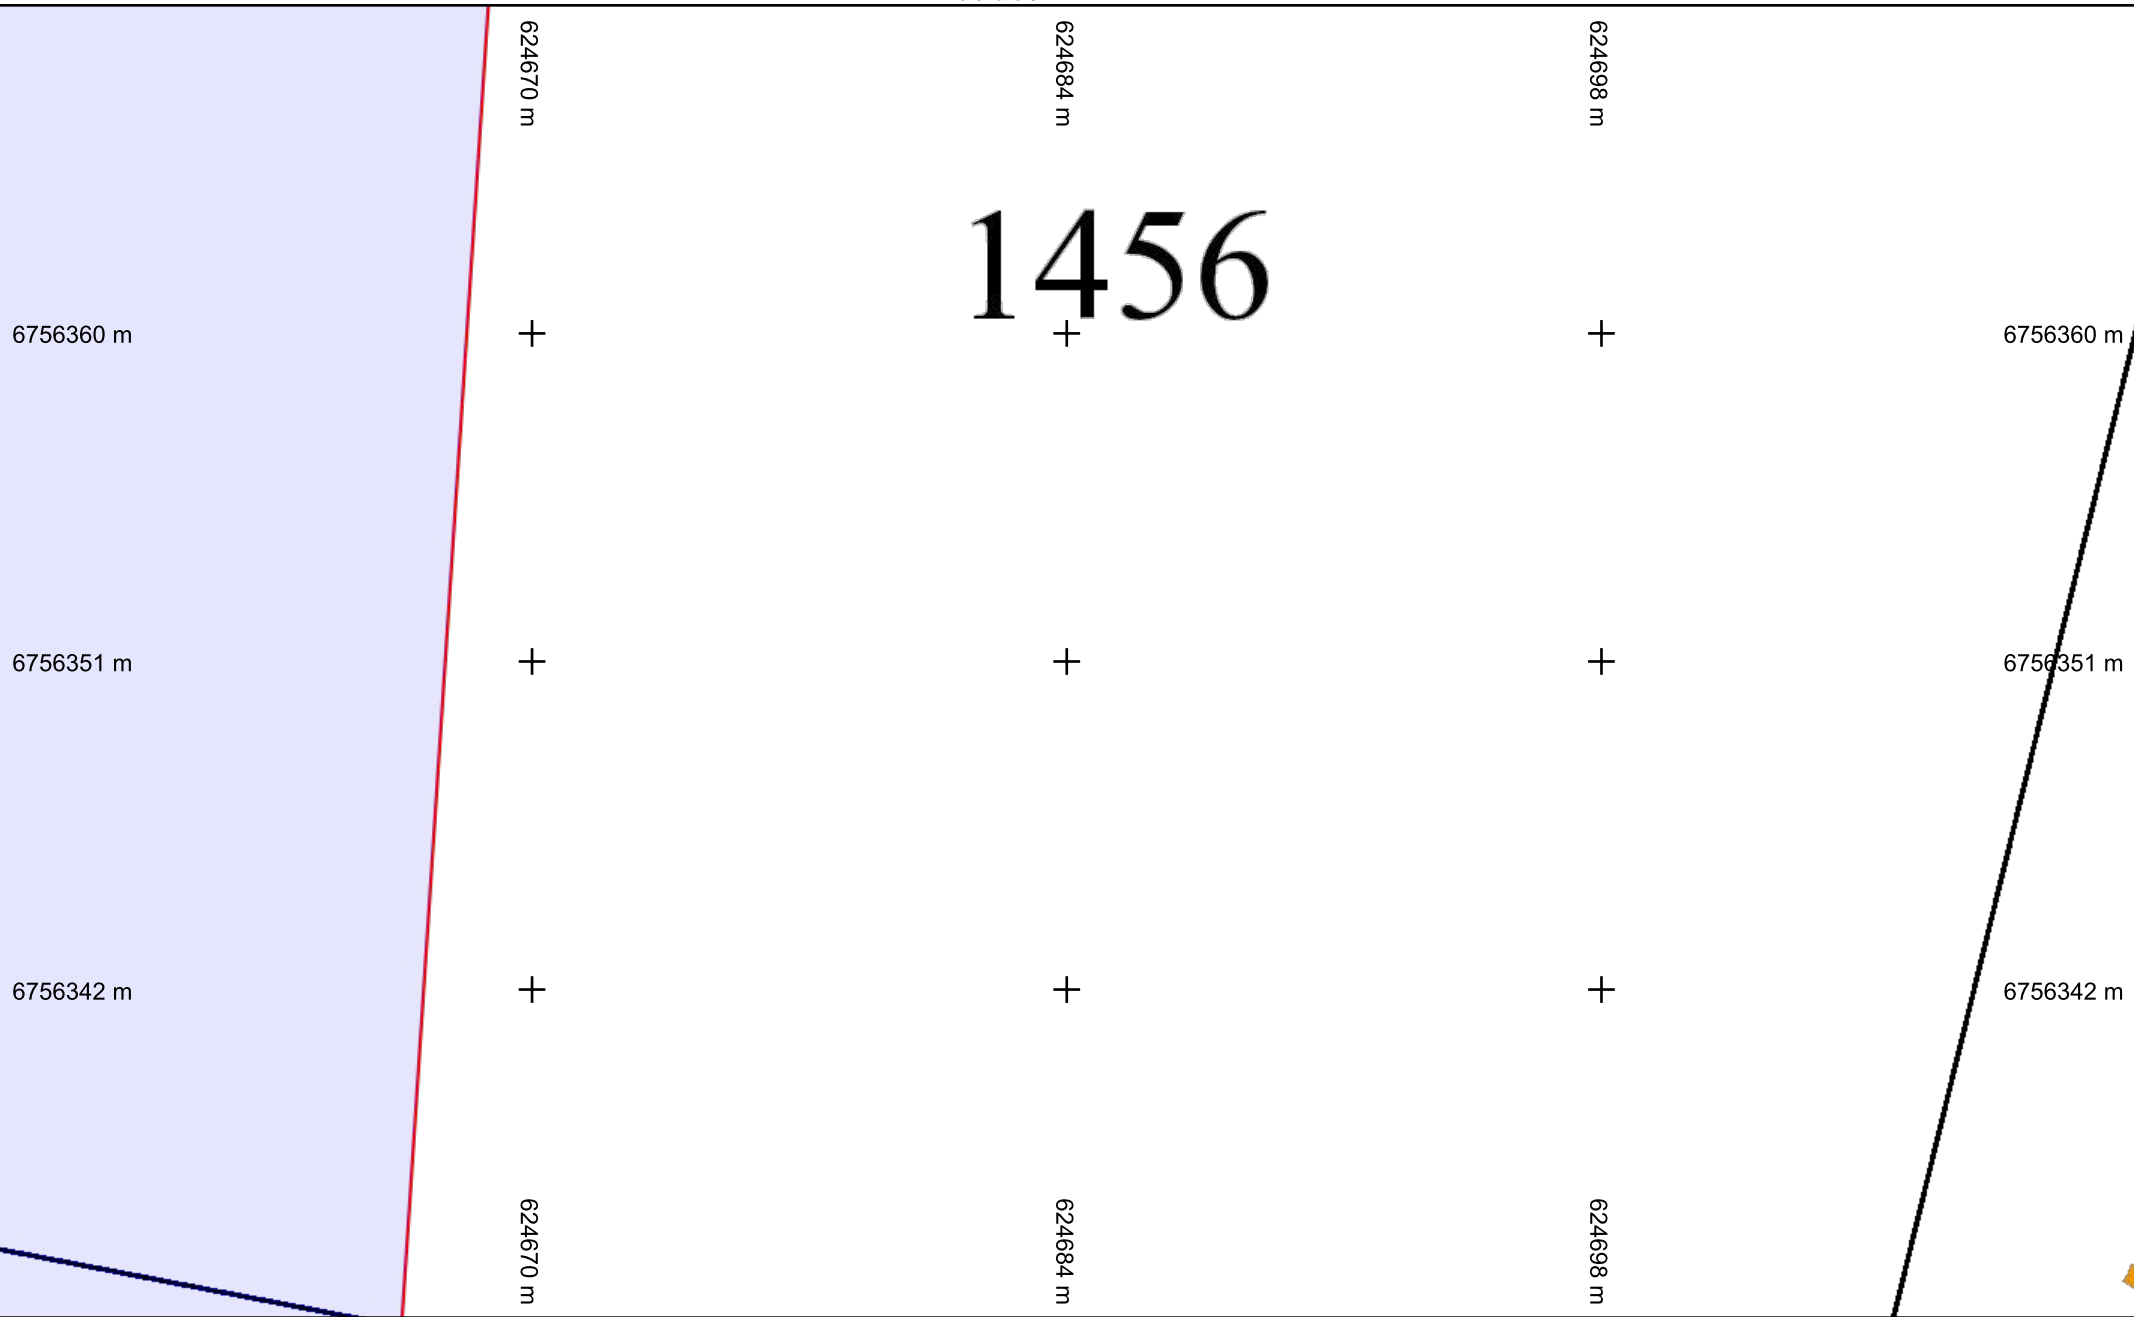

vers folio 78

vers folio 61


Échelle : 1:200 --- Plan généré le : 28/03/2022 - 22:39:10  
 Numéro de consultation : 2022032501549TDE  
 Adresse : Chemin de la canche, 45800 Combleux  
 Format d'impression : A4 Paysage

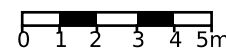


**Légende :**  
**Voir page annexe**

Folio n° : 79

|                                 |                       |                                          |
|---------------------------------|-----------------------|------------------------------------------|
| Classe de précision : Voir plan | Catégorie réseau : EL | Carroyage : RGF93/Lambert 93 - EPSG:2154 |
|---------------------------------|-----------------------|------------------------------------------|

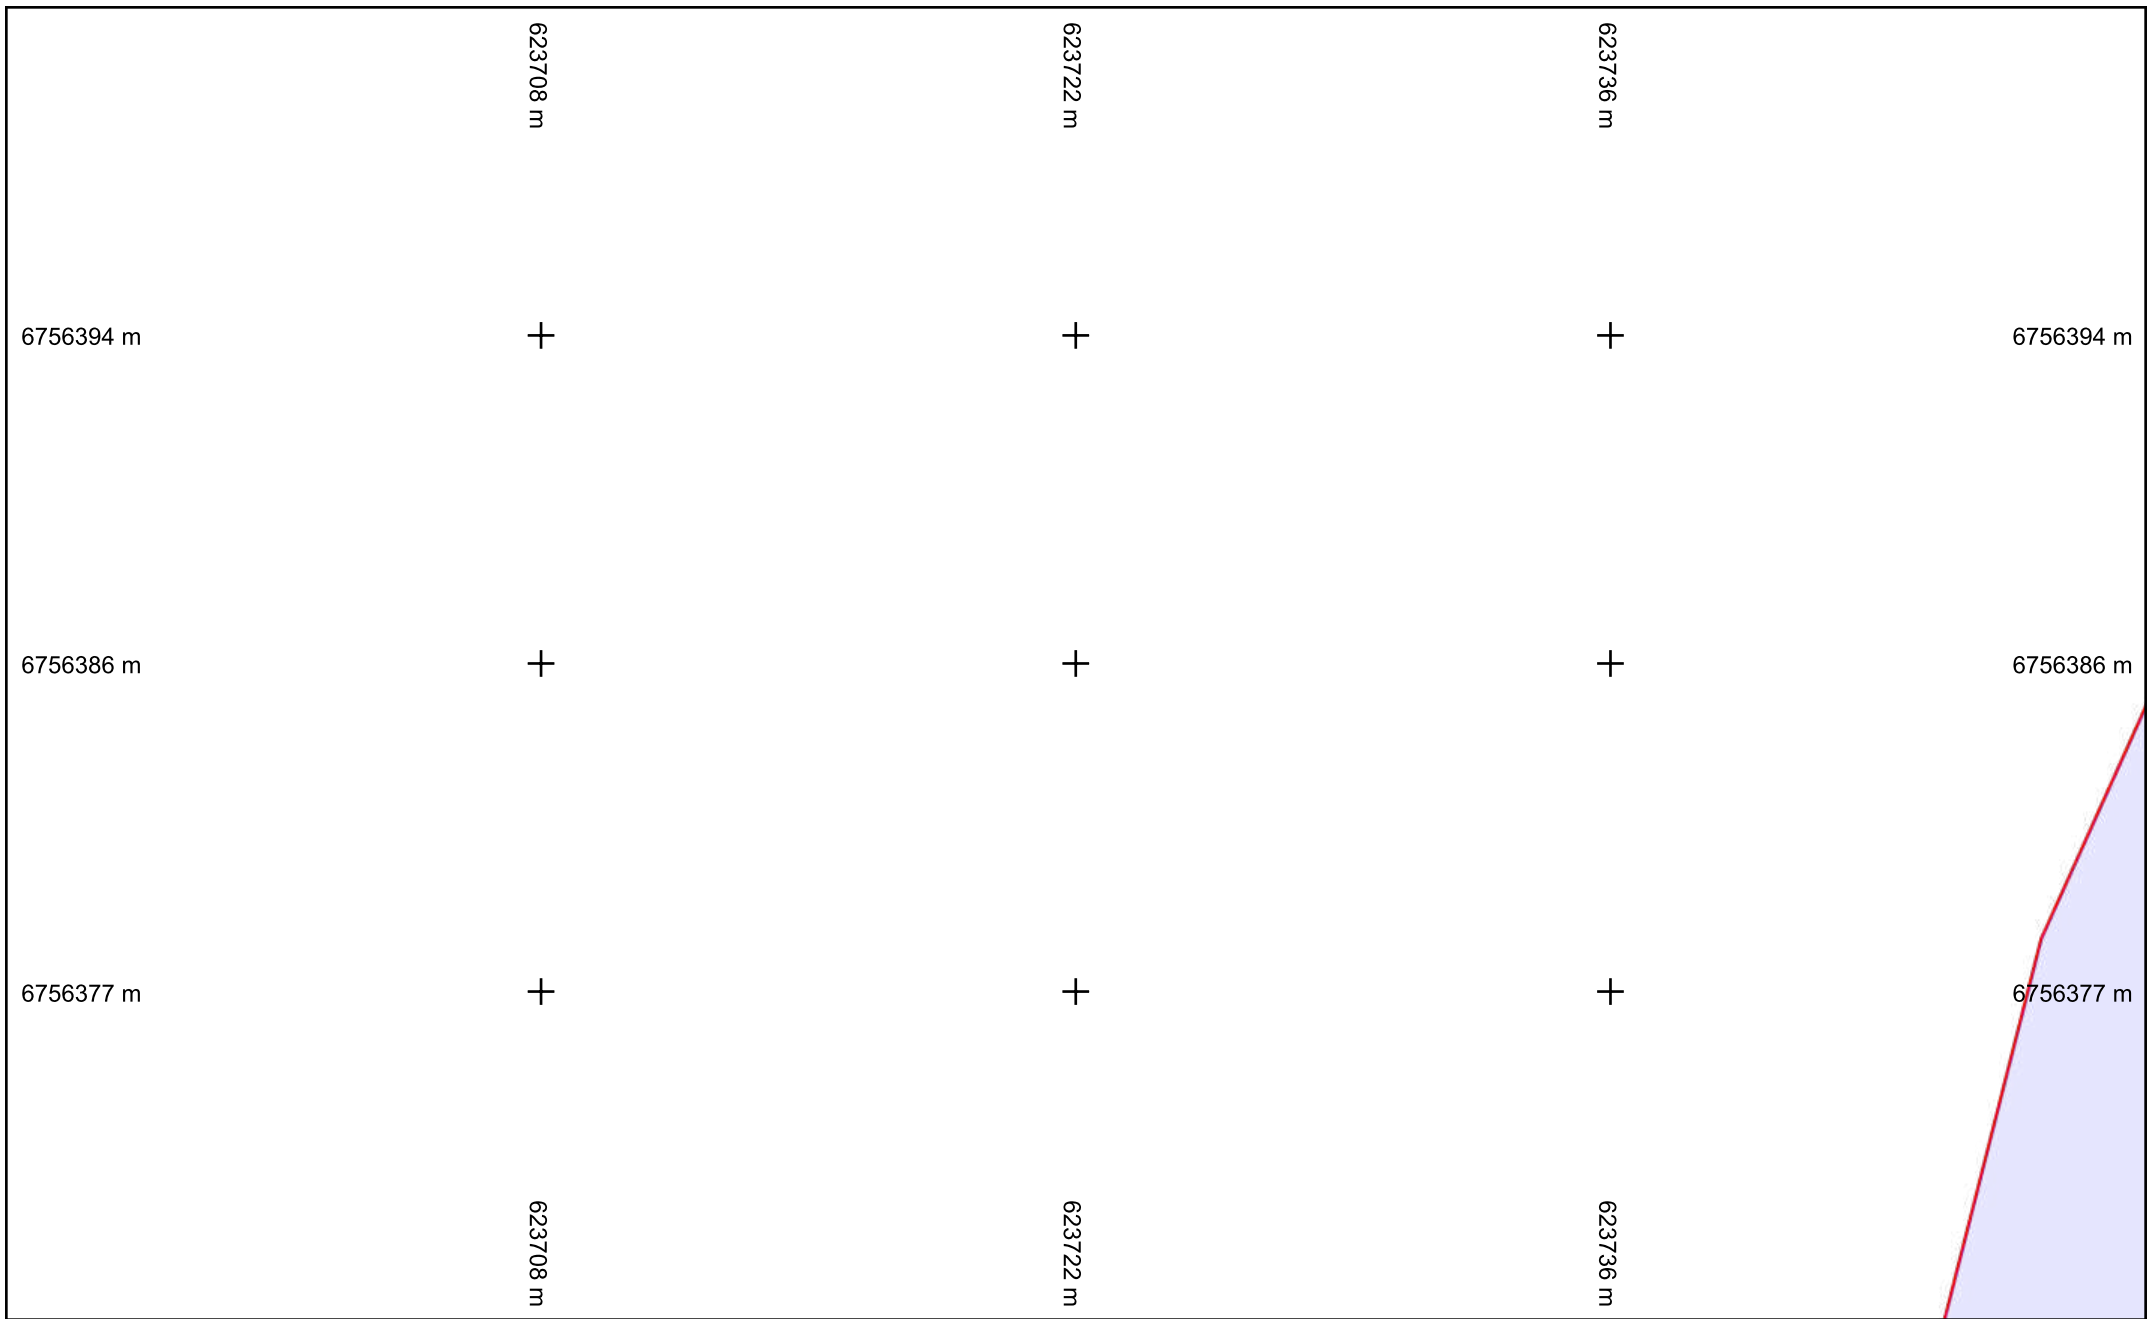

vers folio 98

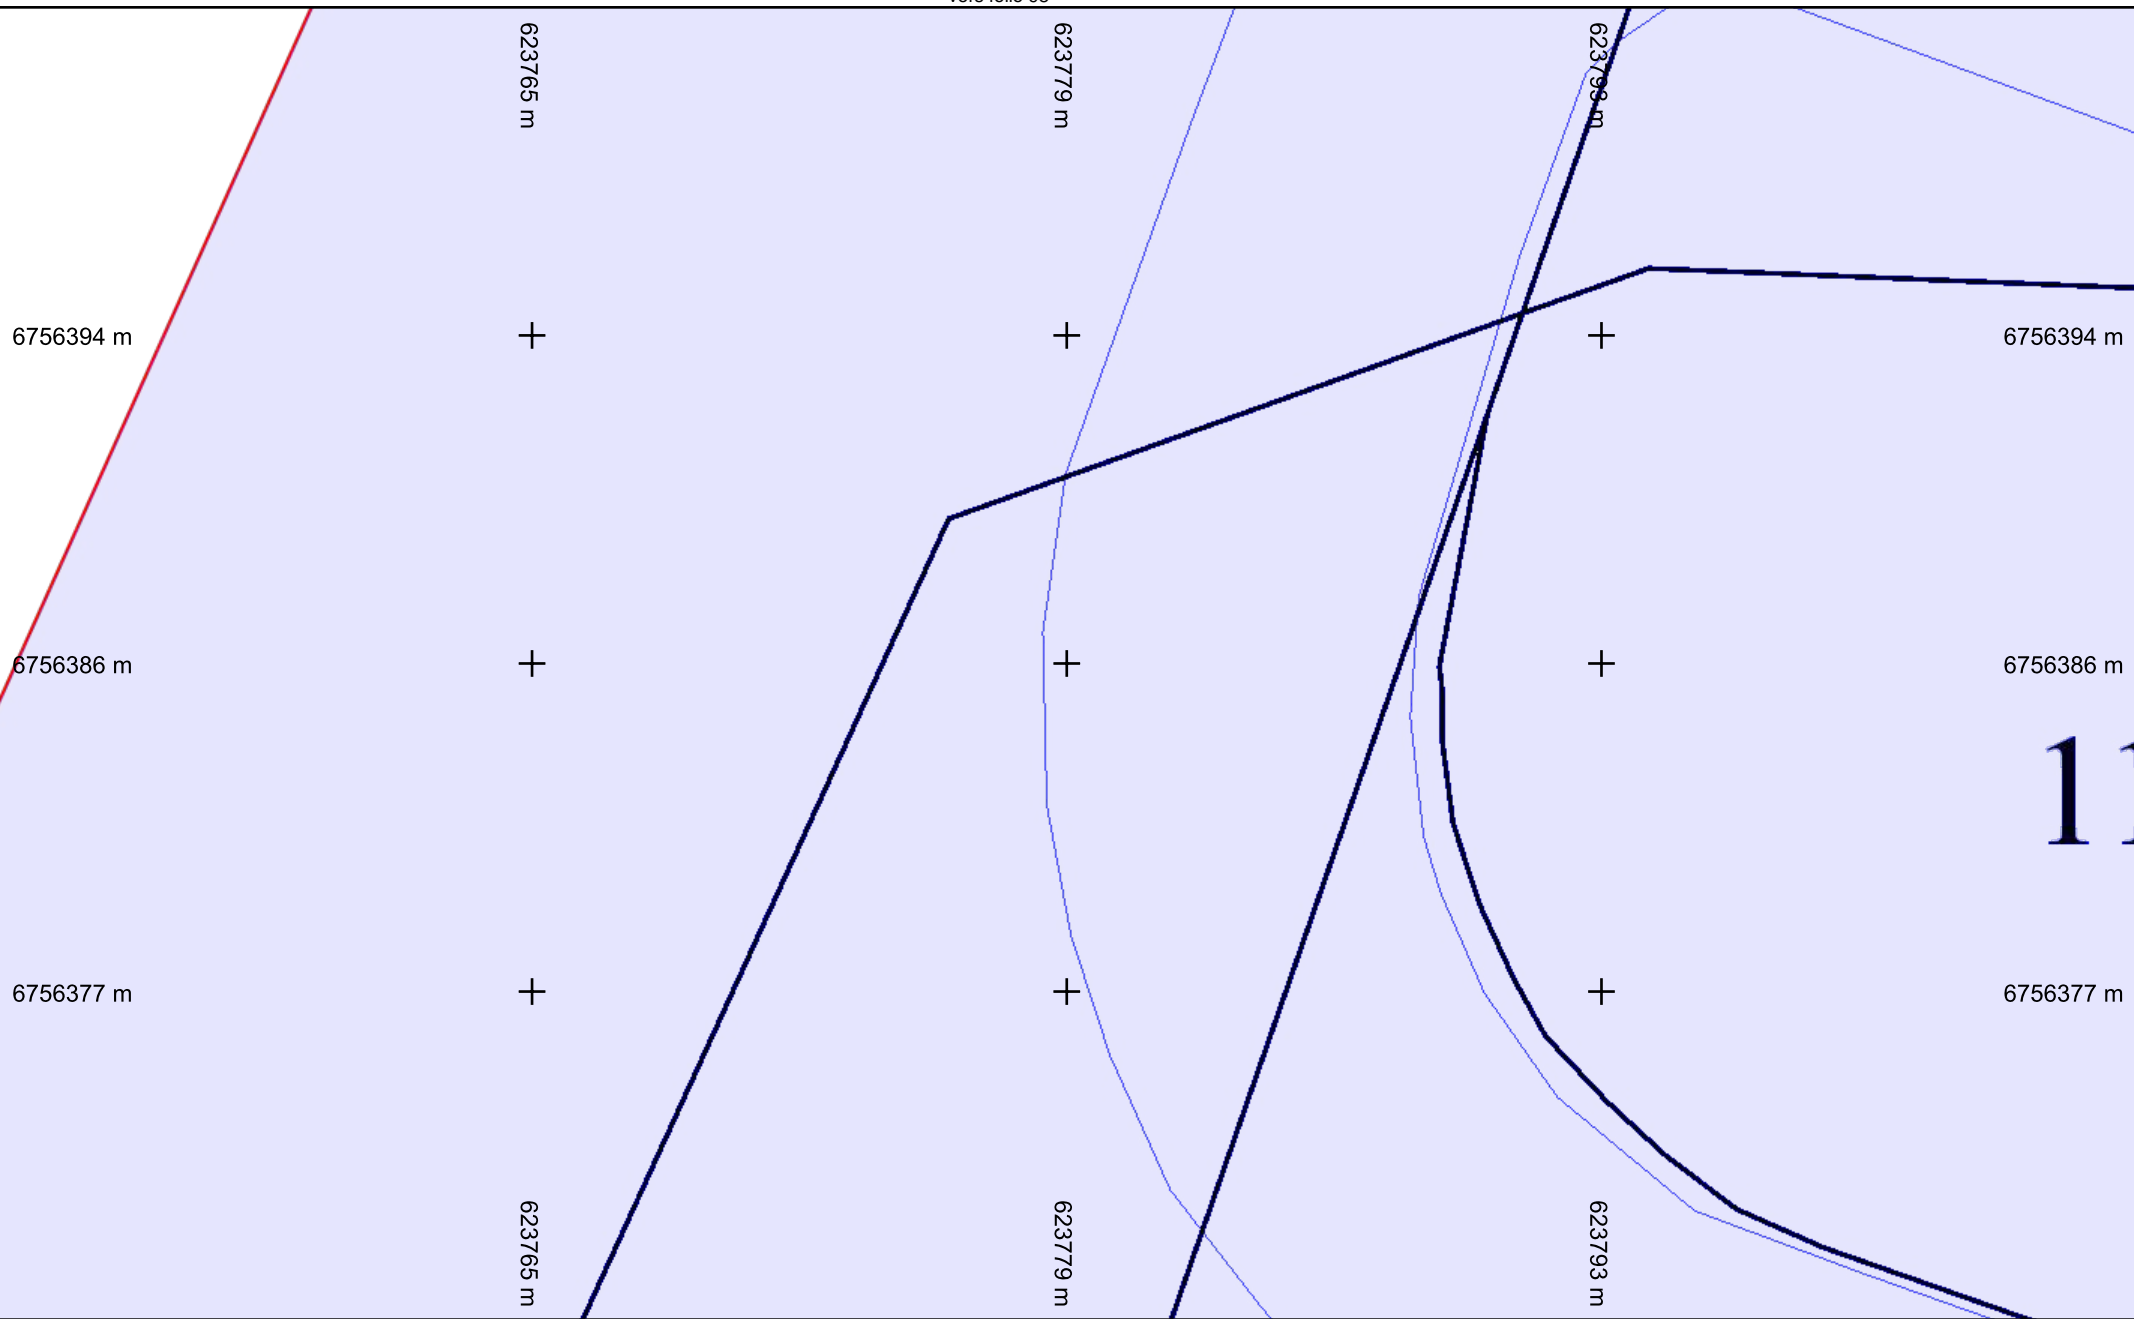


vers folio 80

vers folio 82

11

vers folio 63

Échelle : 1:200 --- Plan généré le : 28/03/2022 - 22:39:10  
 Numéro de consultation : 2022032501549TDE  
 Adresse : Chemin de la canche, 45800 Combleux  
 Format d'impression : A4 Paysage

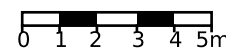

**Légende :**  
**Voir page annexe**

Folio n° : 81

|                                 |                       |                                          |
|---------------------------------|-----------------------|------------------------------------------|
| Classe de précision : Voir plan | Catégorie réseau : EL | Carroyage : RGF93/Lambert 93 - EPSG:2154 |
|---------------------------------|-----------------------|------------------------------------------|

vers folio 99

623821 m

623835 m

623849 m

6756394 m

+

+

+

6756394 m

vers folio 81

6756386 m

+

+

+

6756386 m

vers folio 83

# 1154

6756377 m

+

+

+

6756377 m

623821 m

623835 m

623849 m


vers folio 64

Échelle : 1:200 --- Plan généré le : 28/03/2022 - 22:39:10

Numéro de consultation : 2022032501549TDE

Adresse : Chemin de la canche, 45800 Combleux

Format d'impression : A4 Paysage

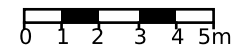


**Légende :**  
**Voir page annexe**

**Folio n° : 82**

Classe de précision : Voir plan

Catégorie réseau : EL

Carroyage : RGF93/Lambert 93 - EPSG:2154

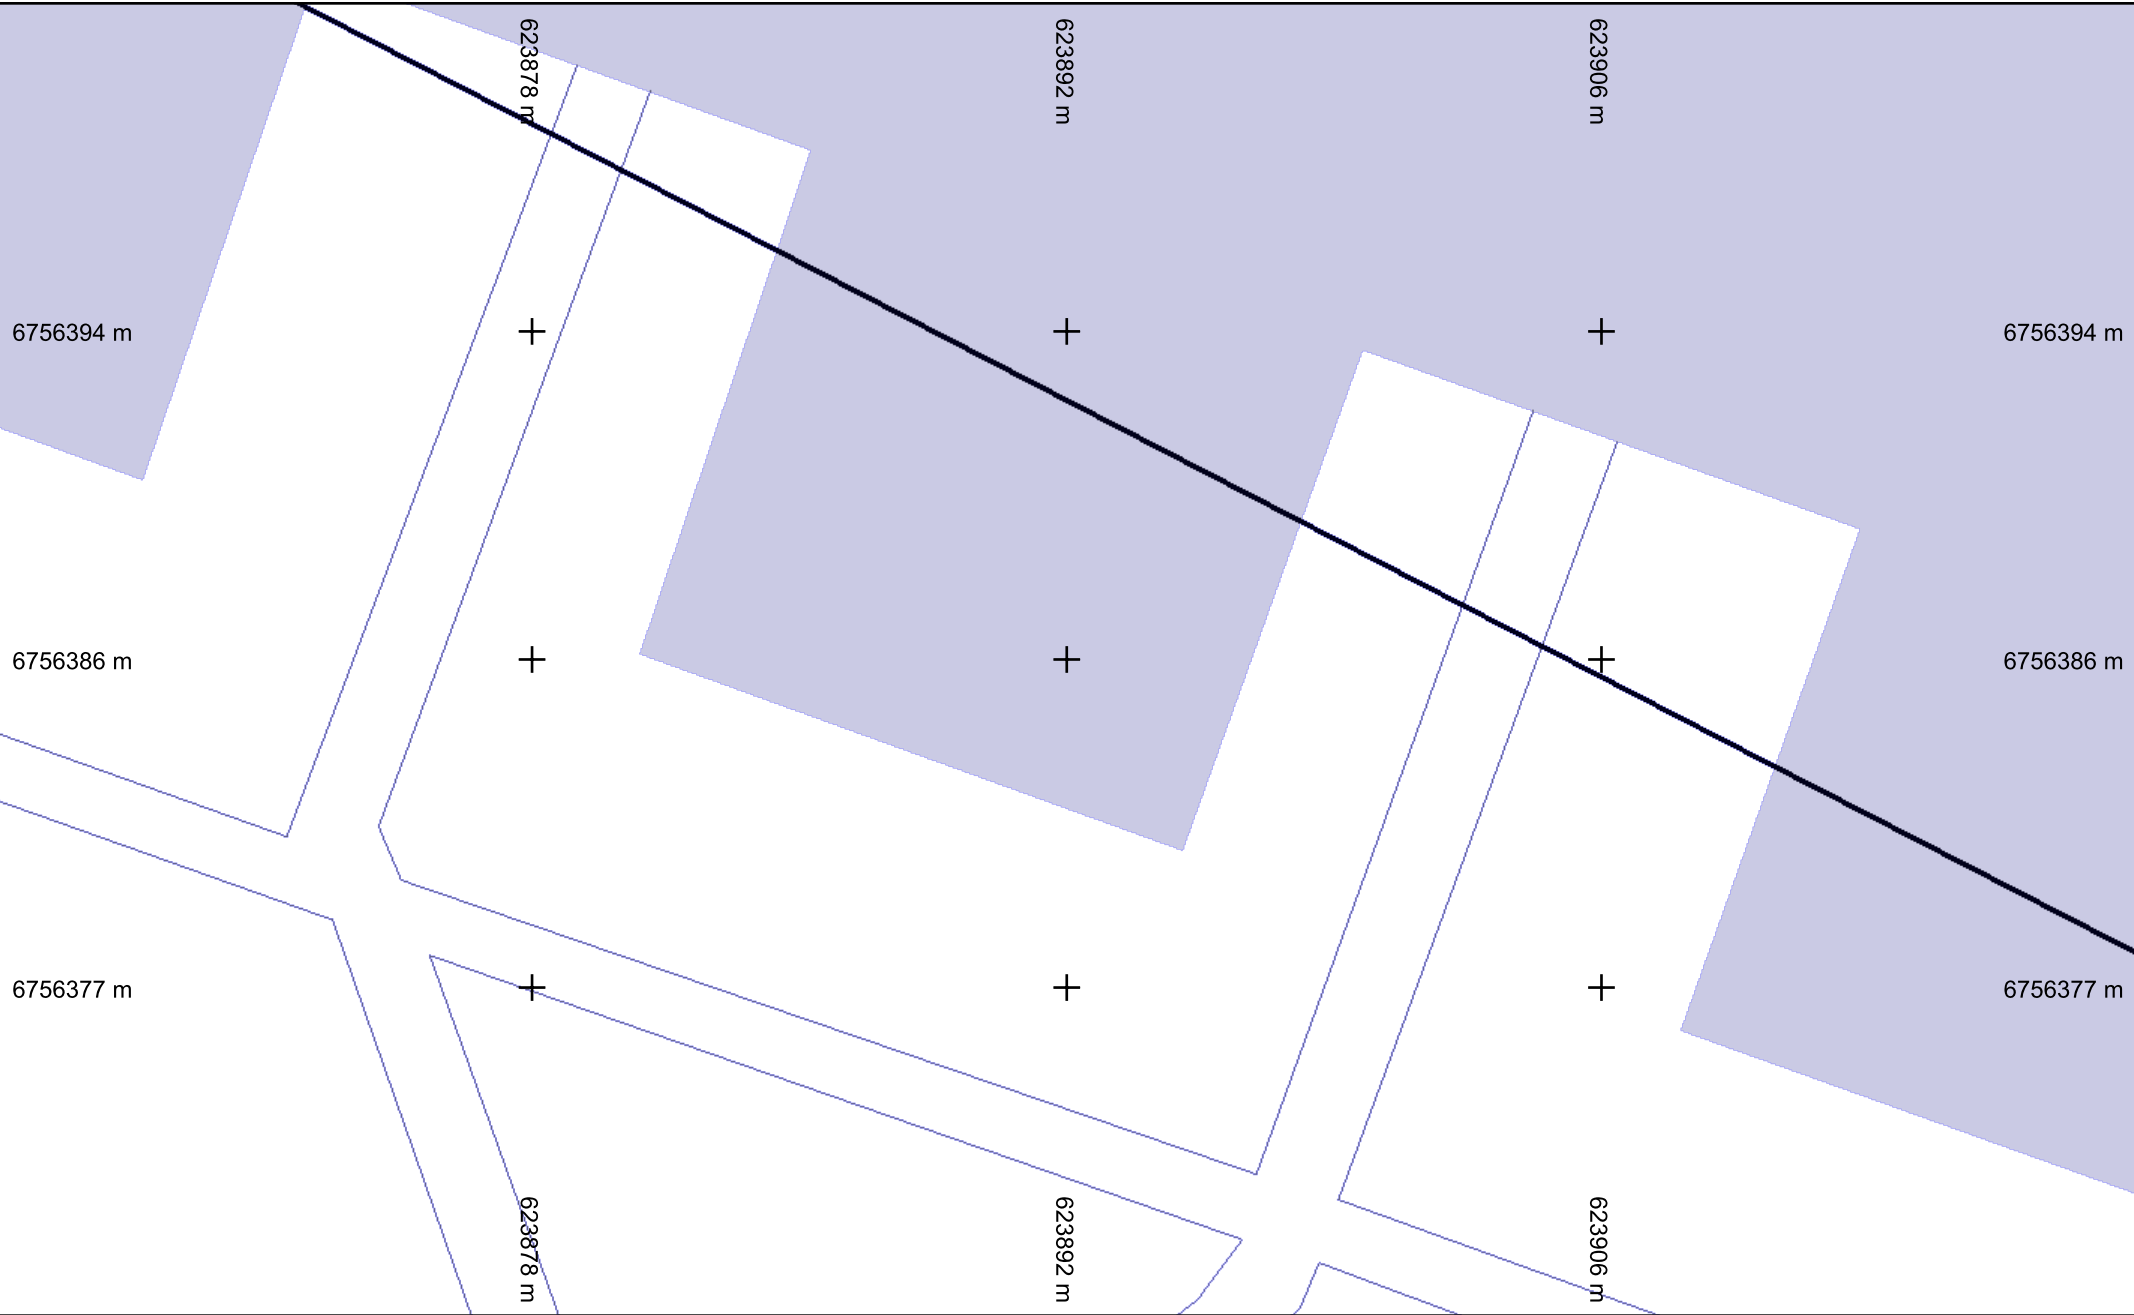


vers folio 82

vers folio 84

vers folio 65

Échelle : 1:200 --- Plan généré le : 28/03/2022 - 22:39:10  
 Numéro de consultation : 2022032501549TDE  
 Adresse : Chemin de la canche, 45800 Combleux  
 Format d'impression : A4 Paysage

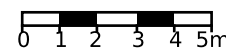

**Légende :**  
**Voir page annexe**

Folio n° : 83

|                                 |                       |                                          |
|---------------------------------|-----------------------|------------------------------------------|
| Classe de précision : Voir plan | Catégorie réseau : EL | Carroyage : RGF93/Lambert 93 - EPSG:2154 |
|---------------------------------|-----------------------|------------------------------------------|

623934 m

623948 m

623963 m

6756394 m

+

+

+

6756394 m

6756386 m

+

+

+

6756386 m

6756377 m

+

+

+

6756377 m

623934 m

623948 m

623963 m

vers folio 83

vers folio 85


vers folio 66



**Légende :**  
**Voir page annexe**

**Folio n° : 84**

Échelle : 1:200 --- Plan généré le : 28/03/2022 - 22:39:10  
Numéro de consultation : 2022032501549TDE  
Adresse : Chemin de la canche, 45800 Combleux  
Format d'impression : A4 Paysage

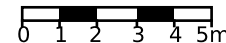

|                                 |                       |                                          |
|---------------------------------|-----------------------|------------------------------------------|
| Classe de précision : Voir plan | Catégorie réseau : EL | Carroyage : RGF93/Lambert 93 - EPSG:2154 |
|---------------------------------|-----------------------|------------------------------------------|

vers folio 102

623991 m

624005 m

624019 m

6756394 m

+

+

+

6756394 m

vers folio 84

6756386 m

+

+

+

6756386 m

vers folio 86

6756377 m

+

+

+

6756377 m

623991 m

624005 m

624019 m


vers folio 67

Échelle : 1:200 --- Plan généré le : 28/03/2022 - 22:39:10

Numéro de consultation : 2022032501549TDE

Adresse : Chemin de la canche, 45800 Combleux

Format d'impression : A4 Paysage

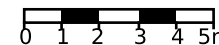

**Légende :**  
**Voir page annexe**


**Folio n° : 85**

Classe de précision : Voir plan

Catégorie réseau : EL

Carroyage : RGF93/Lambert 93 - EPSG:2154



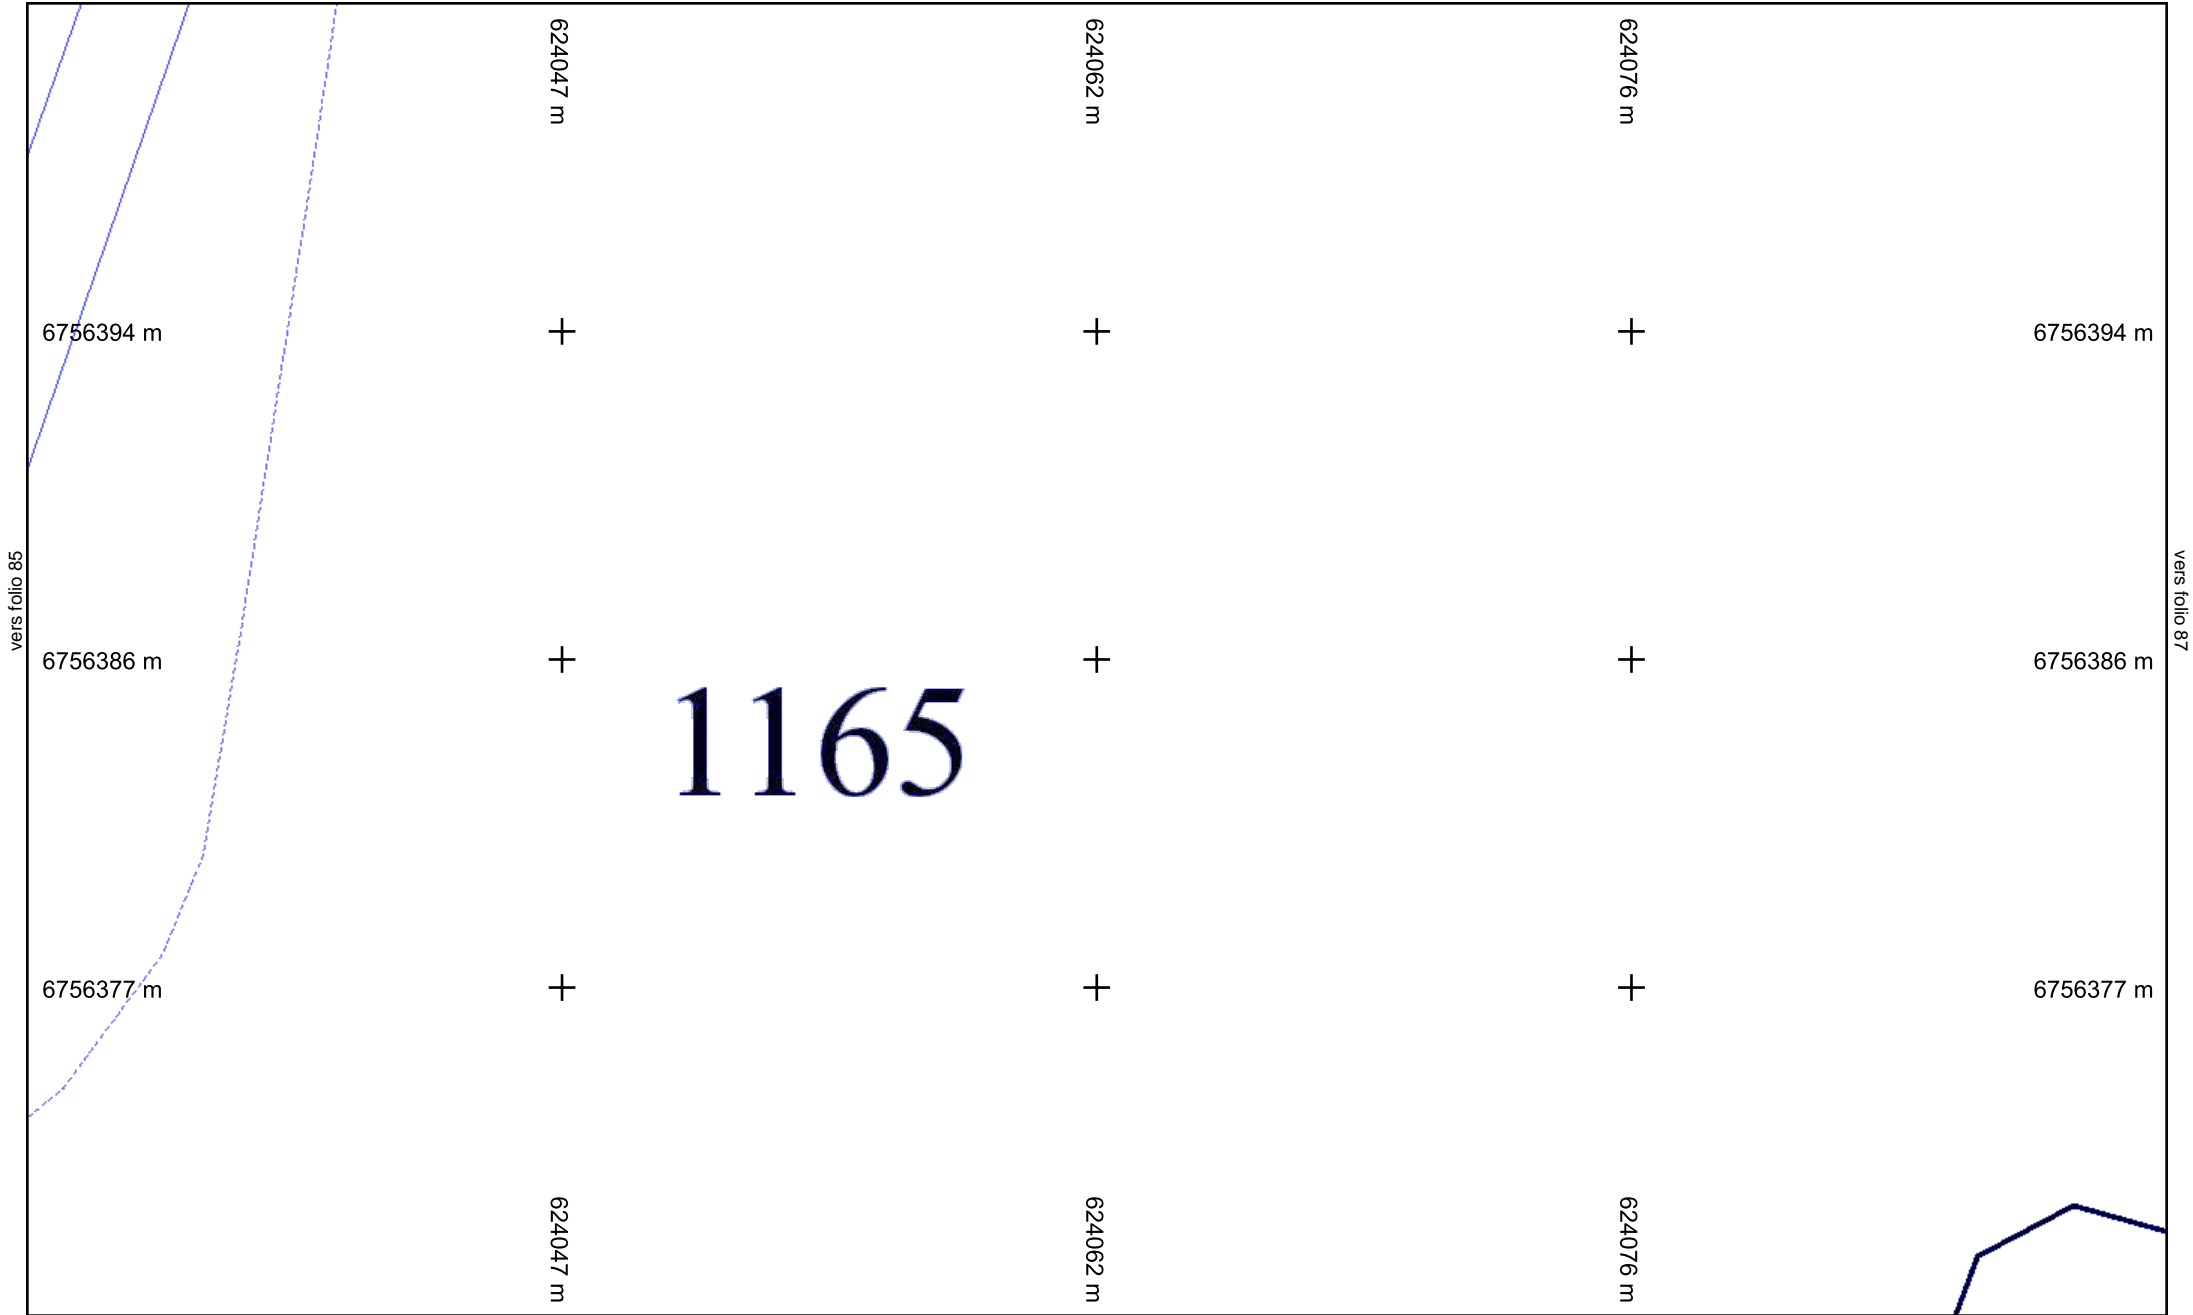


1165

vers folio 85

vers folio 87

vers folio 68

Échelle : 1:200 --- Plan généré le : 28/03/2022 - 22:39:10  
 Numéro de consultation : 2022032501549TDE  
 Adresse : Chemin de la canche, 45800 Combleux  
 Format d'impression : A4 Paysage

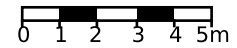


**Légende :**  
**Voir page annexe**

Folio n° : 86

|                                 |                       |                                          |
|---------------------------------|-----------------------|------------------------------------------|
| Classe de précision : Voir plan | Catégorie réseau : EL | Carroyage : RGF93/Lambert 93 - EPSG:2154 |
|---------------------------------|-----------------------|------------------------------------------|

vers folio 104

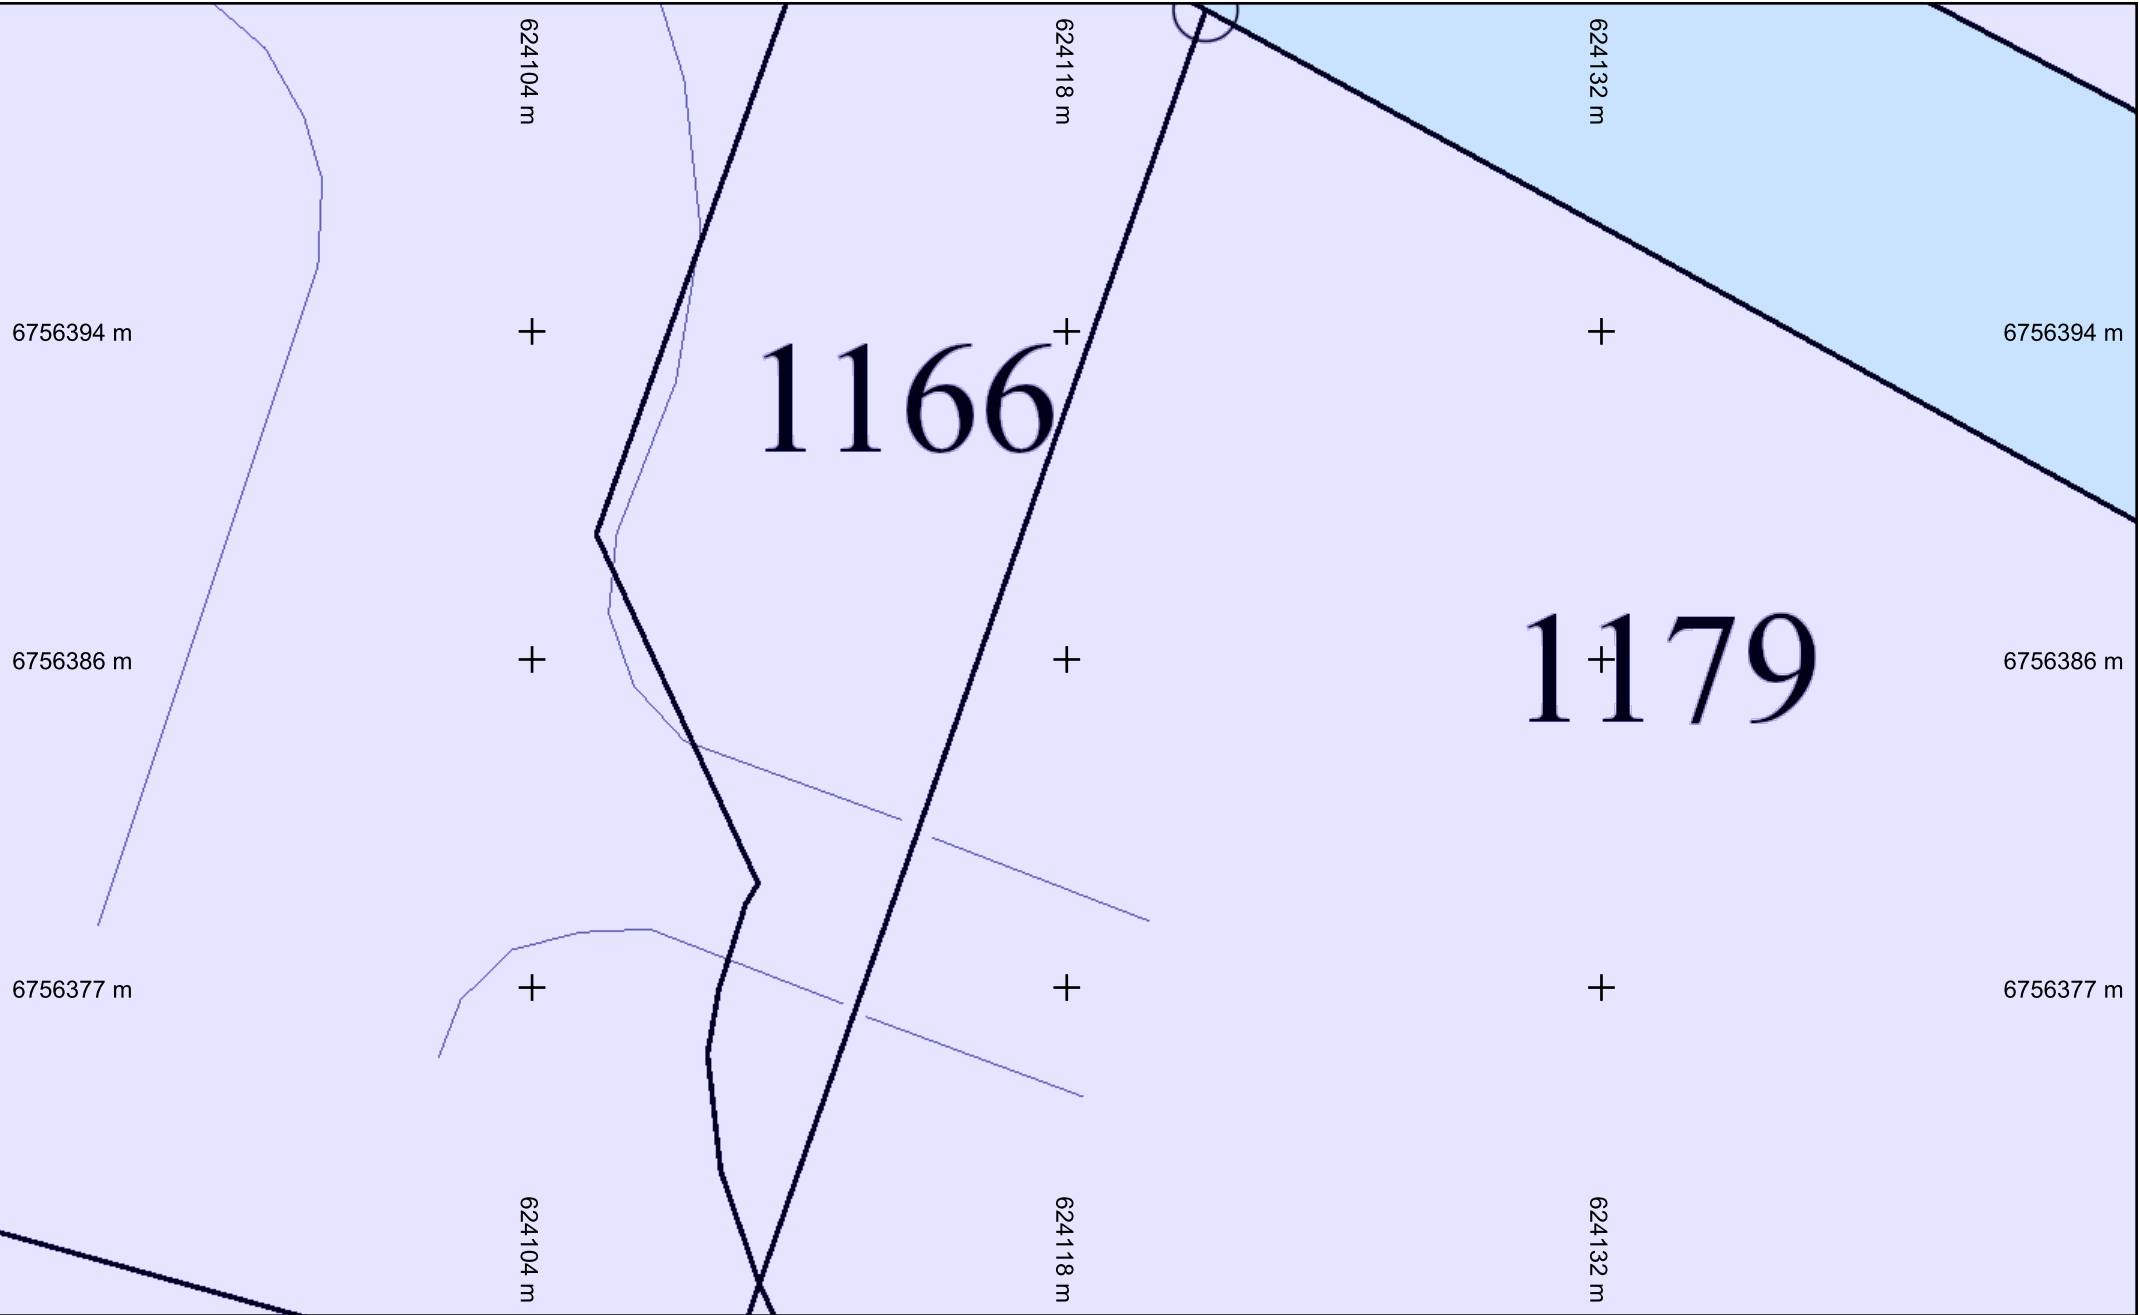

vers folio 86

vers folio 88


vers folio 69




**Légende :**  
**Voir page annexe**


**Folio n° : 87**

Échelle : 1:200 --- Plan généré le : 28/03/2022 - 22:39:10  
 Numéro de consultation : 2022032501549TDE  
 Adresse : Chemin de la canche, 45800 Combleux  
 Format d'impression : A4 Paysage

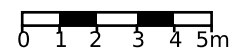

|                                 |                       |                                          |
|---------------------------------|-----------------------|------------------------------------------|
| Classe de précision : Voir plan | Catégorie réseau : EL | Carroyage : RGF93/Lambert 93 - EPSG:2154 |
|---------------------------------|-----------------------|------------------------------------------|

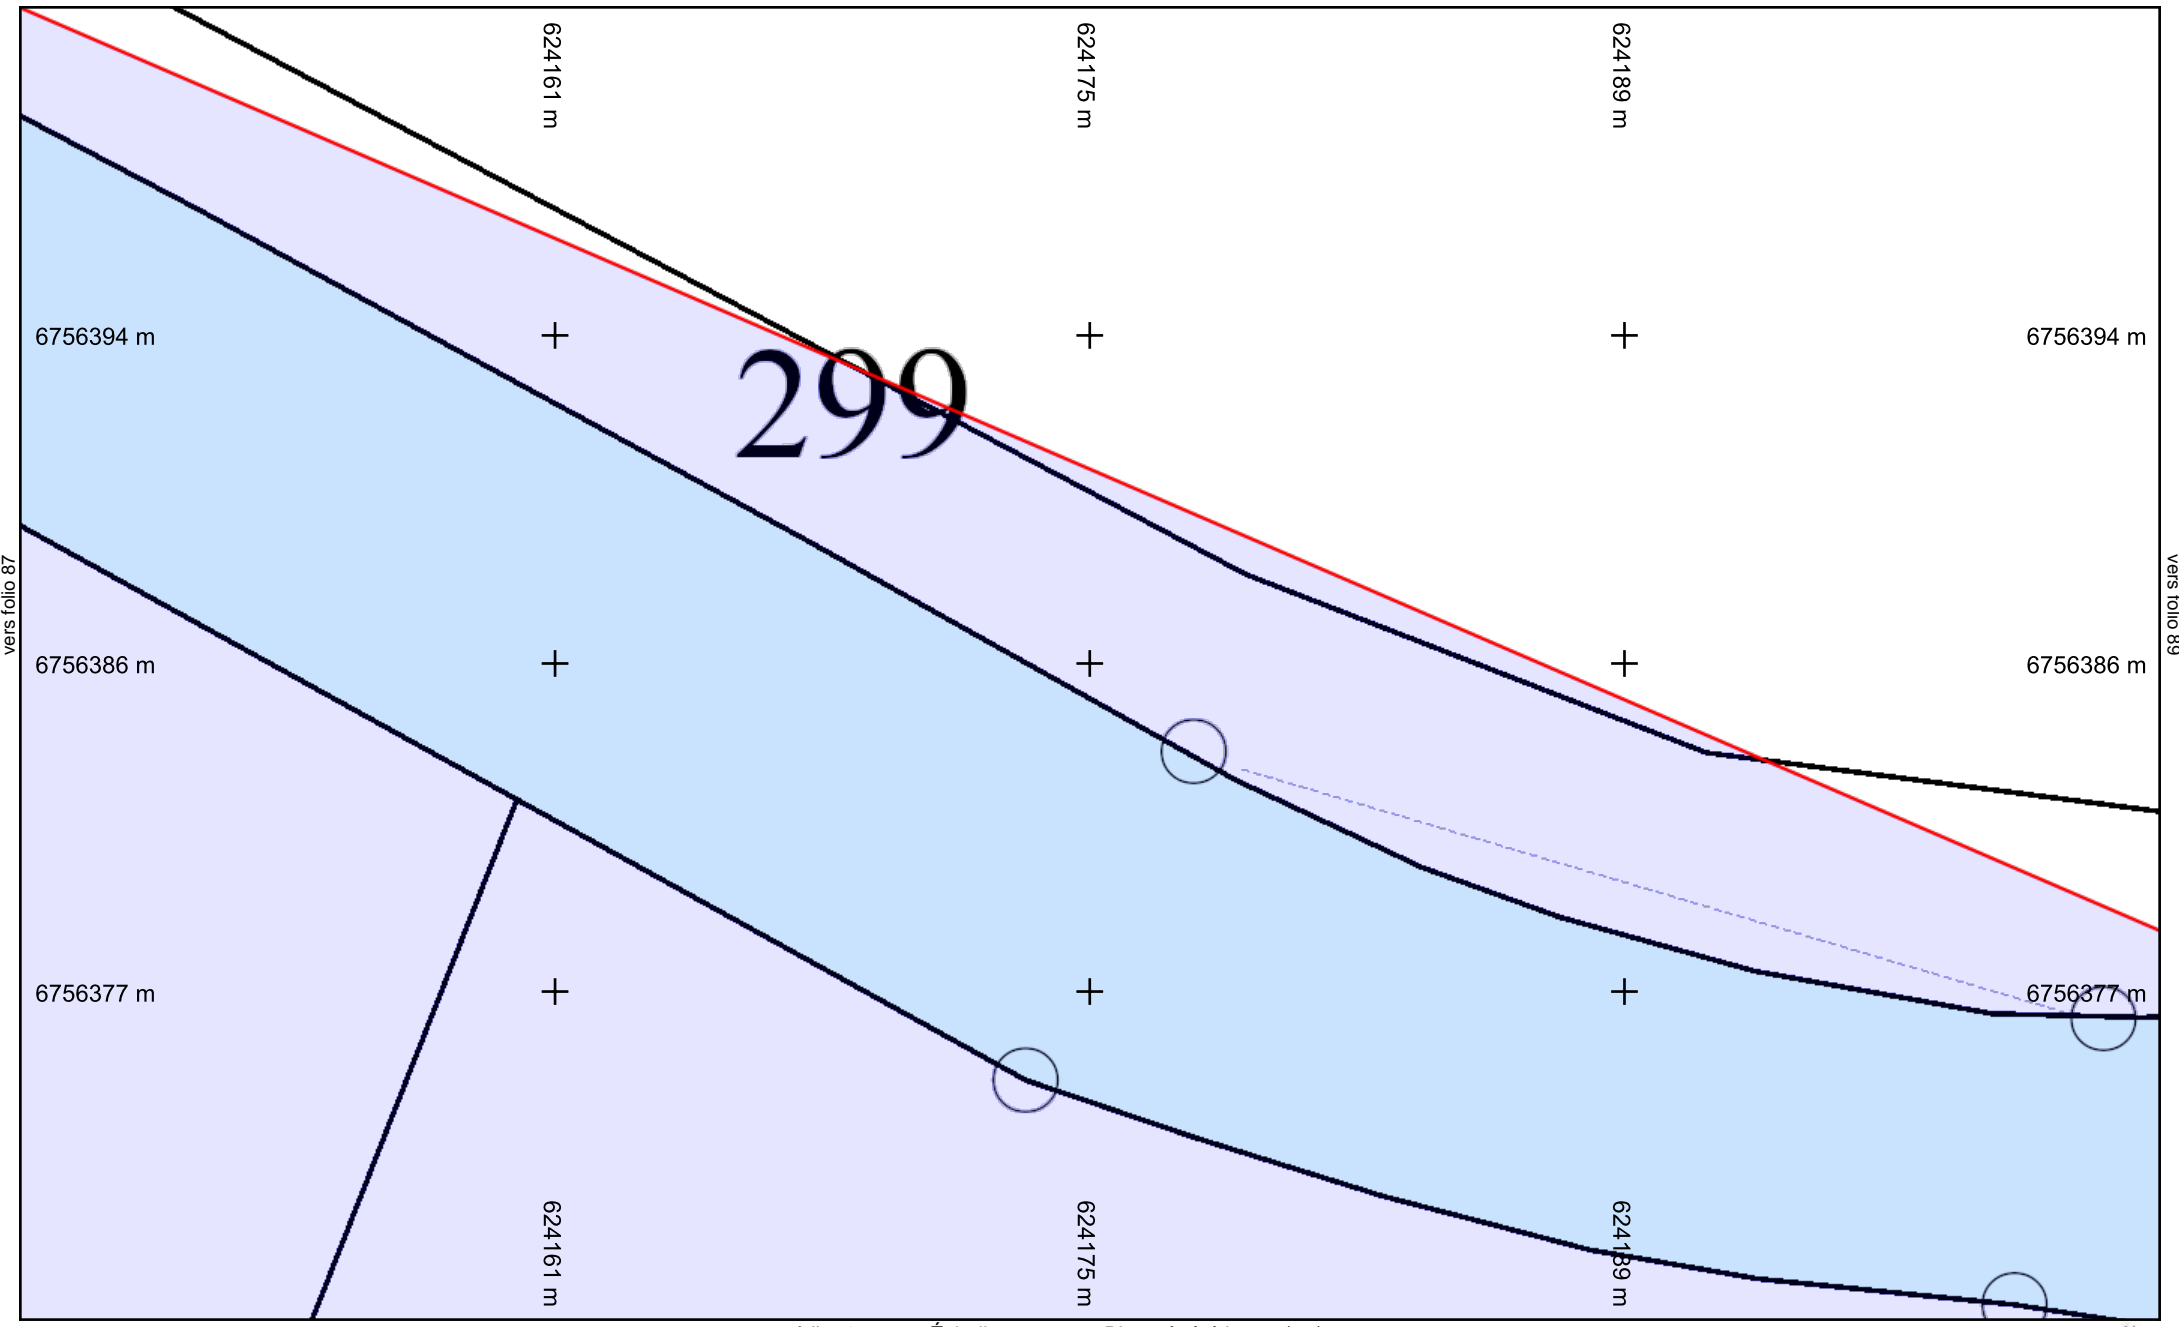

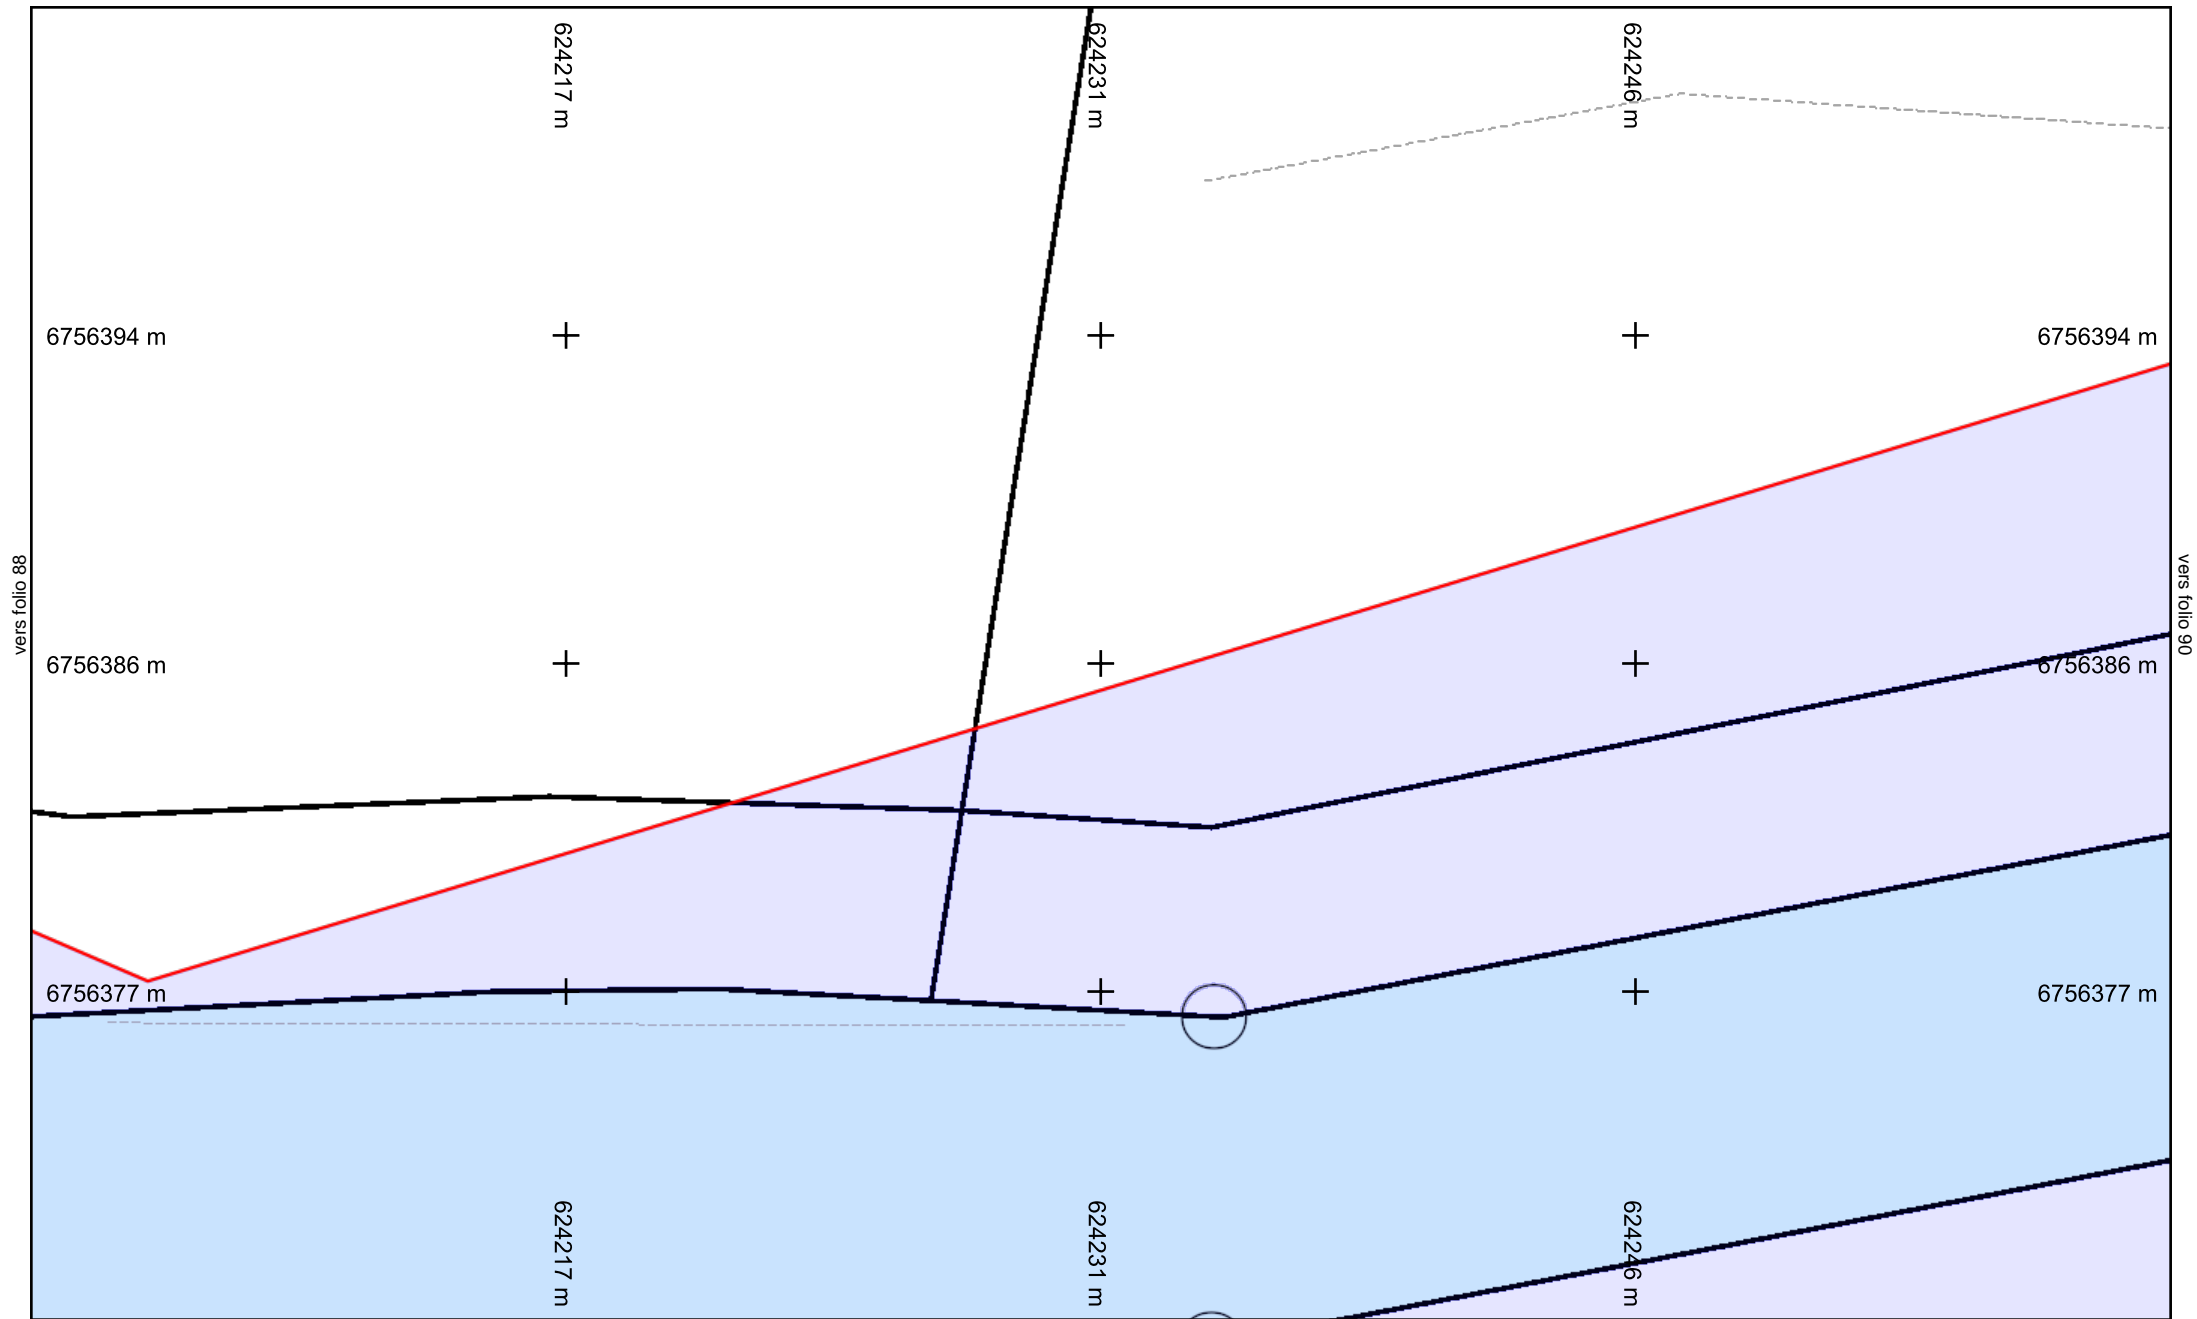

vers folio 88

vers folio 90


vers folio 71



**Légende :**  
**Voir page annexe**

**Folio n° : 89**

Échelle : 1:200 --- Plan généré le : 28/03/2022 - 22:39:10  
 Numéro de consultation : 2022032501549TDE  
 Adresse : Chemin de la canche, 45800 Combleux  
 Format d'impression : A4 Paysage

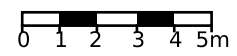

|                                 |                       |                                          |
|---------------------------------|-----------------------|------------------------------------------|
| Classe de précision : Voir plan | Catégorie réseau : EL | Carroyage : RGF93/Lambert 93 - EPSG:2154 |
|---------------------------------|-----------------------|------------------------------------------|

624274 m

624288 m

624302 m

6756394 m

+

+

+

6756394 m

6756386 m

+

+

+

6756386 m

6756377 m

+

+

+

6756377 m

624274 m

624288 m

624302 m


vers folio 72

Échelle : 1:200 --- Plan généré le : 28/03/2022 - 22:39:10

Numéro de consultation : 2022032501549TDE


Adresse : Chemin de la canche, 45800 Combleux

Format d'impression : A4 Paysage

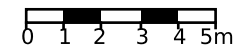

vers folio 89

vers folio 91

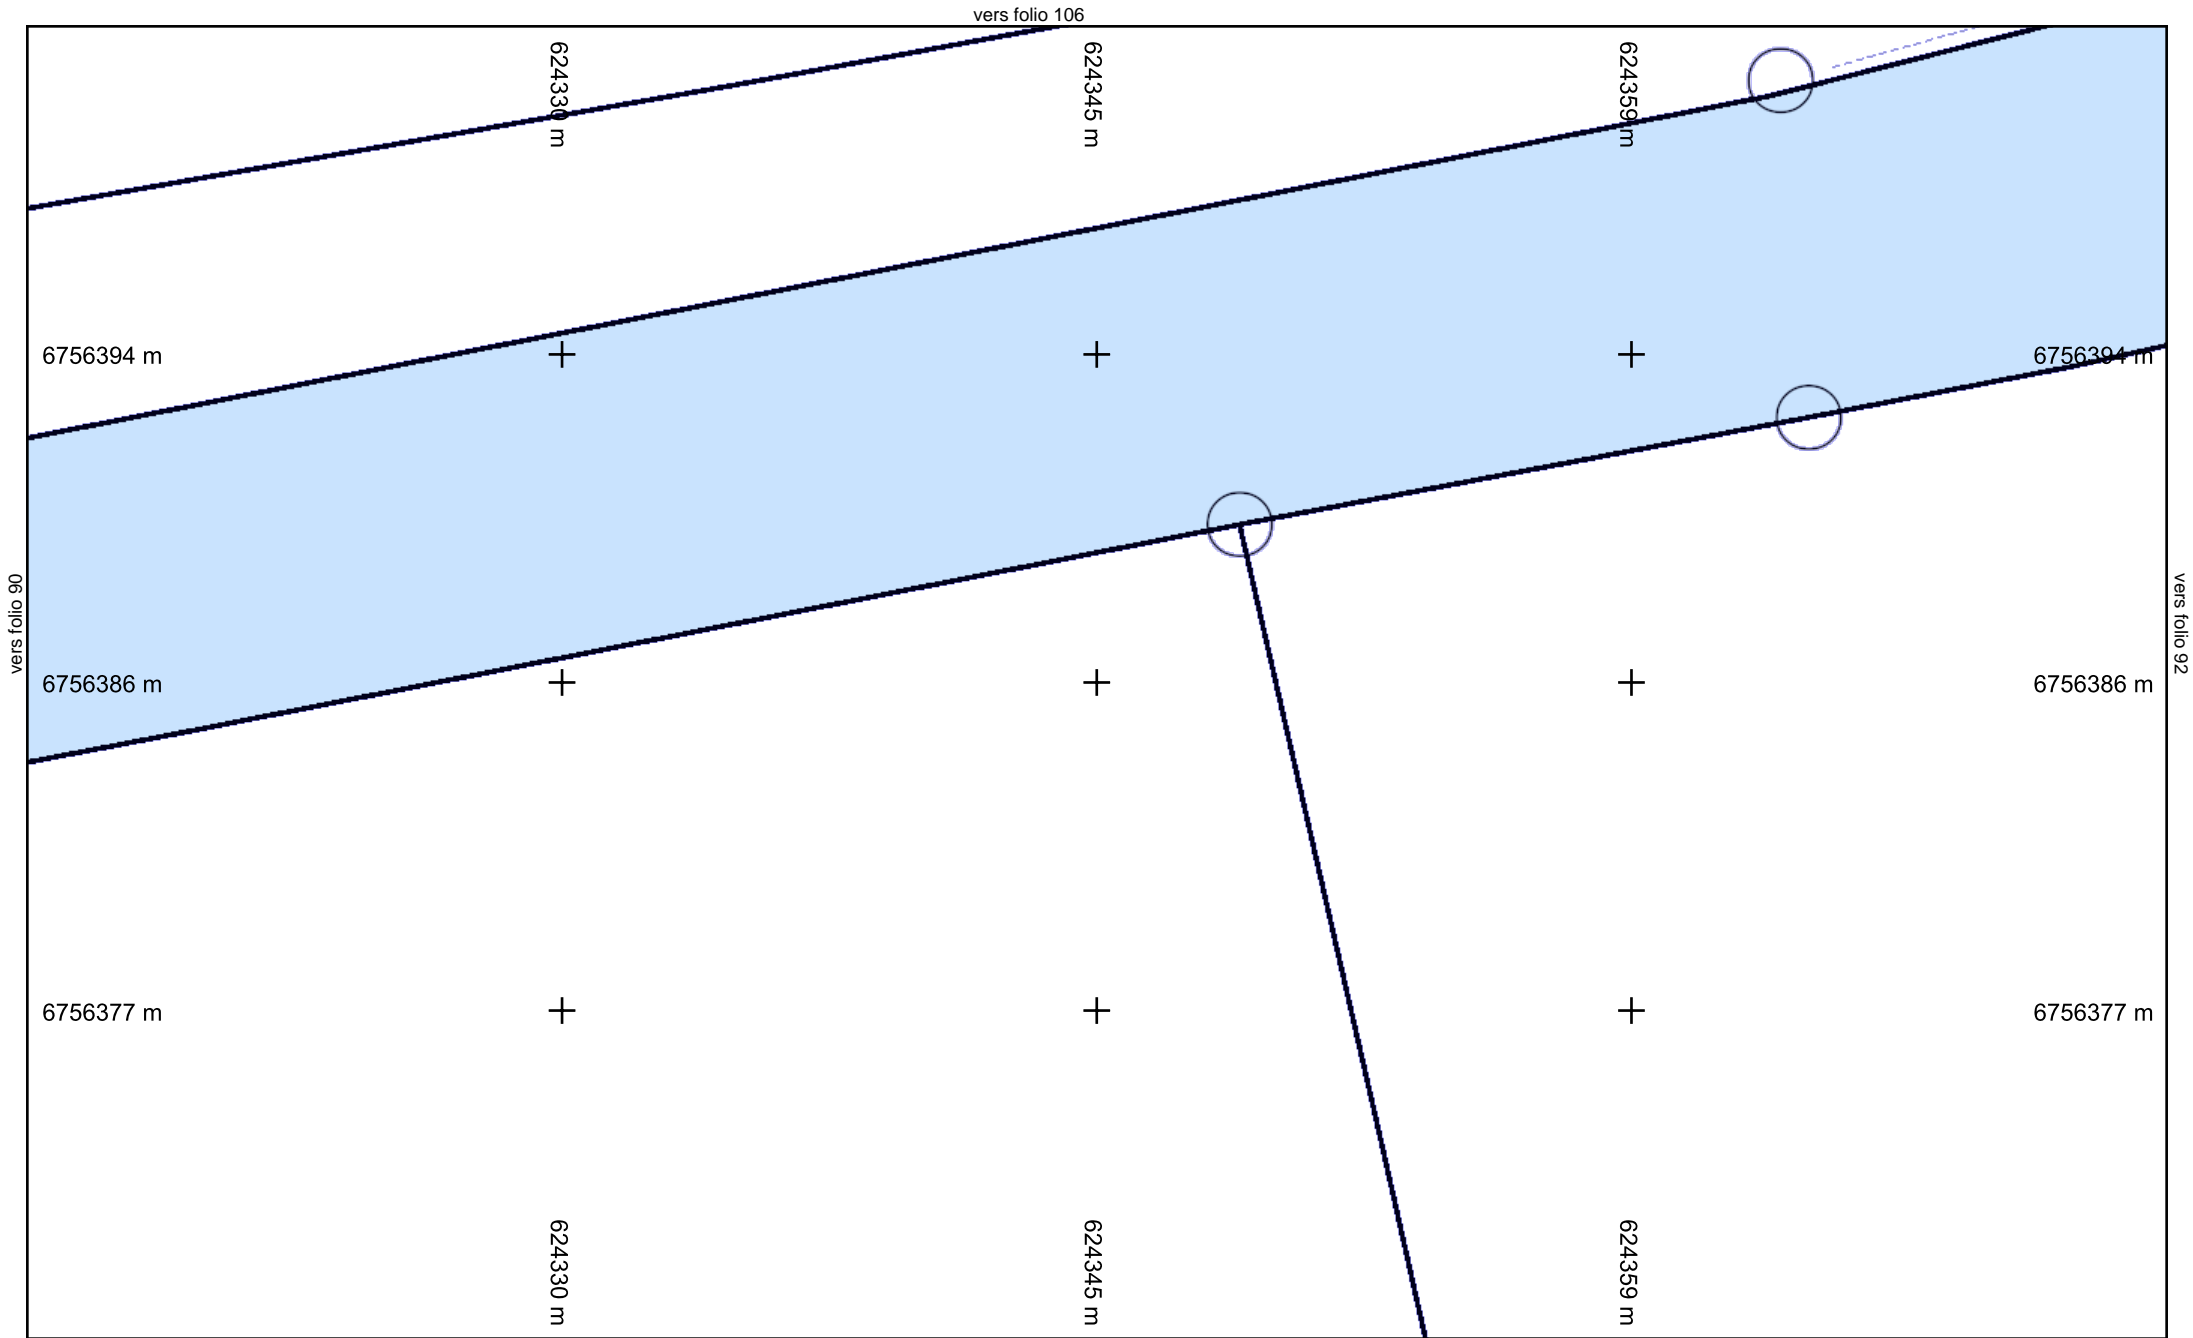

vers folio 107

624387 m

624401 m

624415 m

6756394 m

+

+

+

6756394 m

vers folio 91

6756386 m

+

+

+

6756386 m

vers folio 93

6756377 m

+

+

+

6756377 m

624387 m

624401 m

624415 m


vers folio 74


Échelle : 1:200 --- Plan généré le : 28/03/2022 - 22:39:10

Numéro de consultation : 2022032501549TDE

Adresse : Chemin de la canche, 45800 Combleux

Format d'impression : A4 Paysage

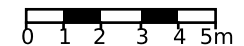

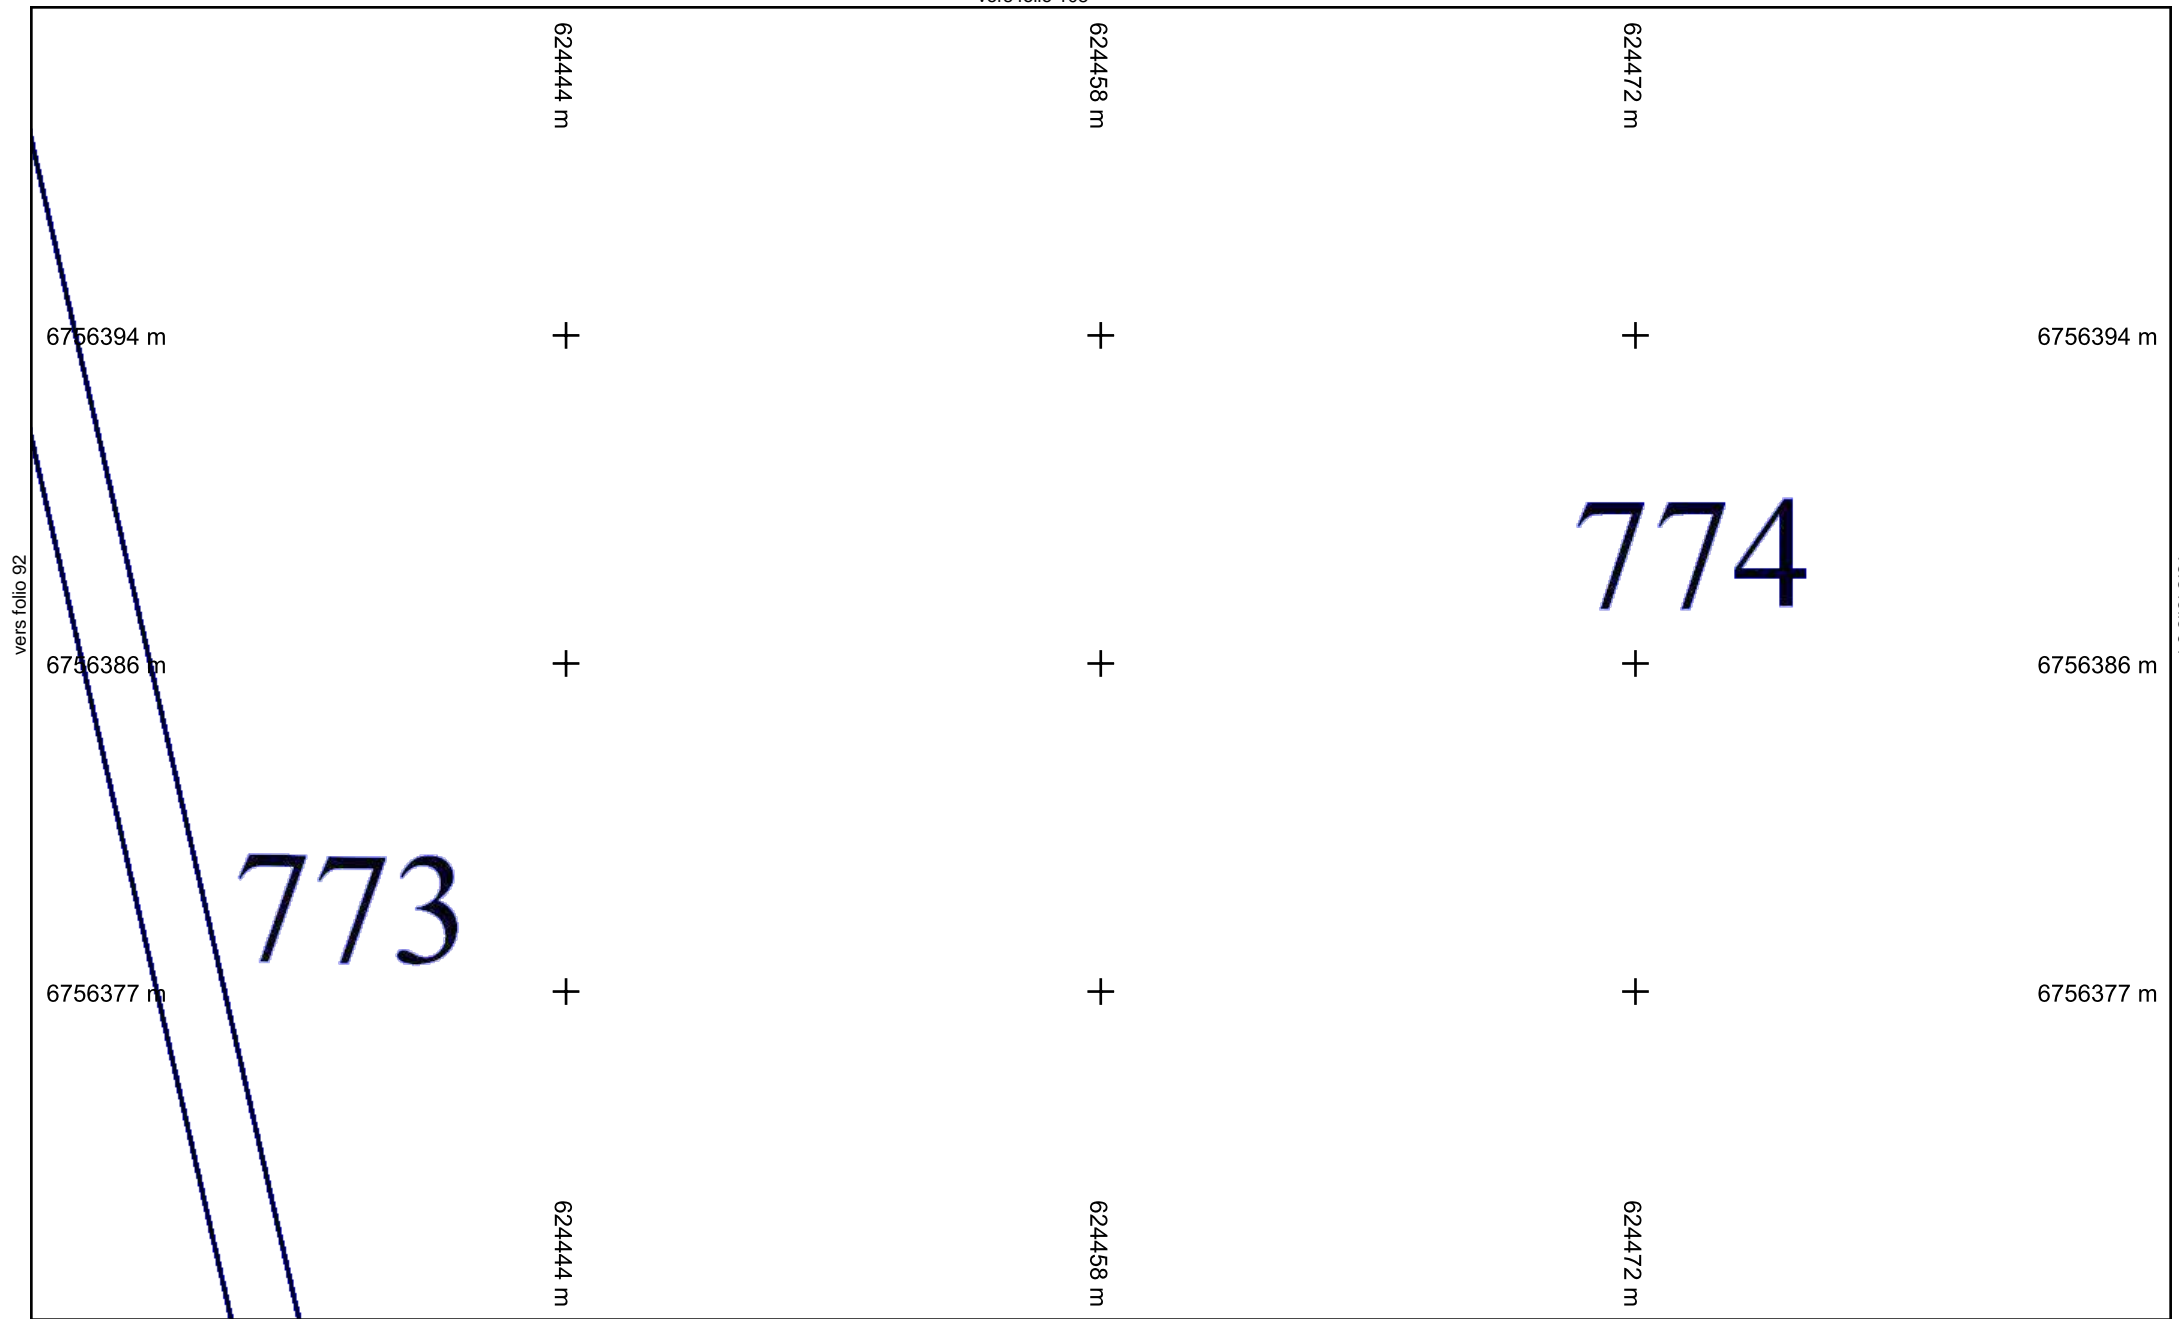


vers folio 92

vers folio 94

vers folio 75

Échelle : 1:200 --- Plan généré le : 28/03/2022 - 22:39:10  
 Numéro de consultation : 2022032501549TDE  
 Adresse : Chemin de la canche, 45800 Combleux  
 Format d'impression : A4 Paysage

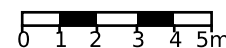


**Légende :**  
**Voir page annexe**

Folio n° : 93

|                                 |                       |                                          |
|---------------------------------|-----------------------|------------------------------------------|
| Classe de précision : Voir plan | Catégorie réseau : EL | Carroyage : RGF93/Lambert 93 - EPSG:2154 |
|---------------------------------|-----------------------|------------------------------------------|



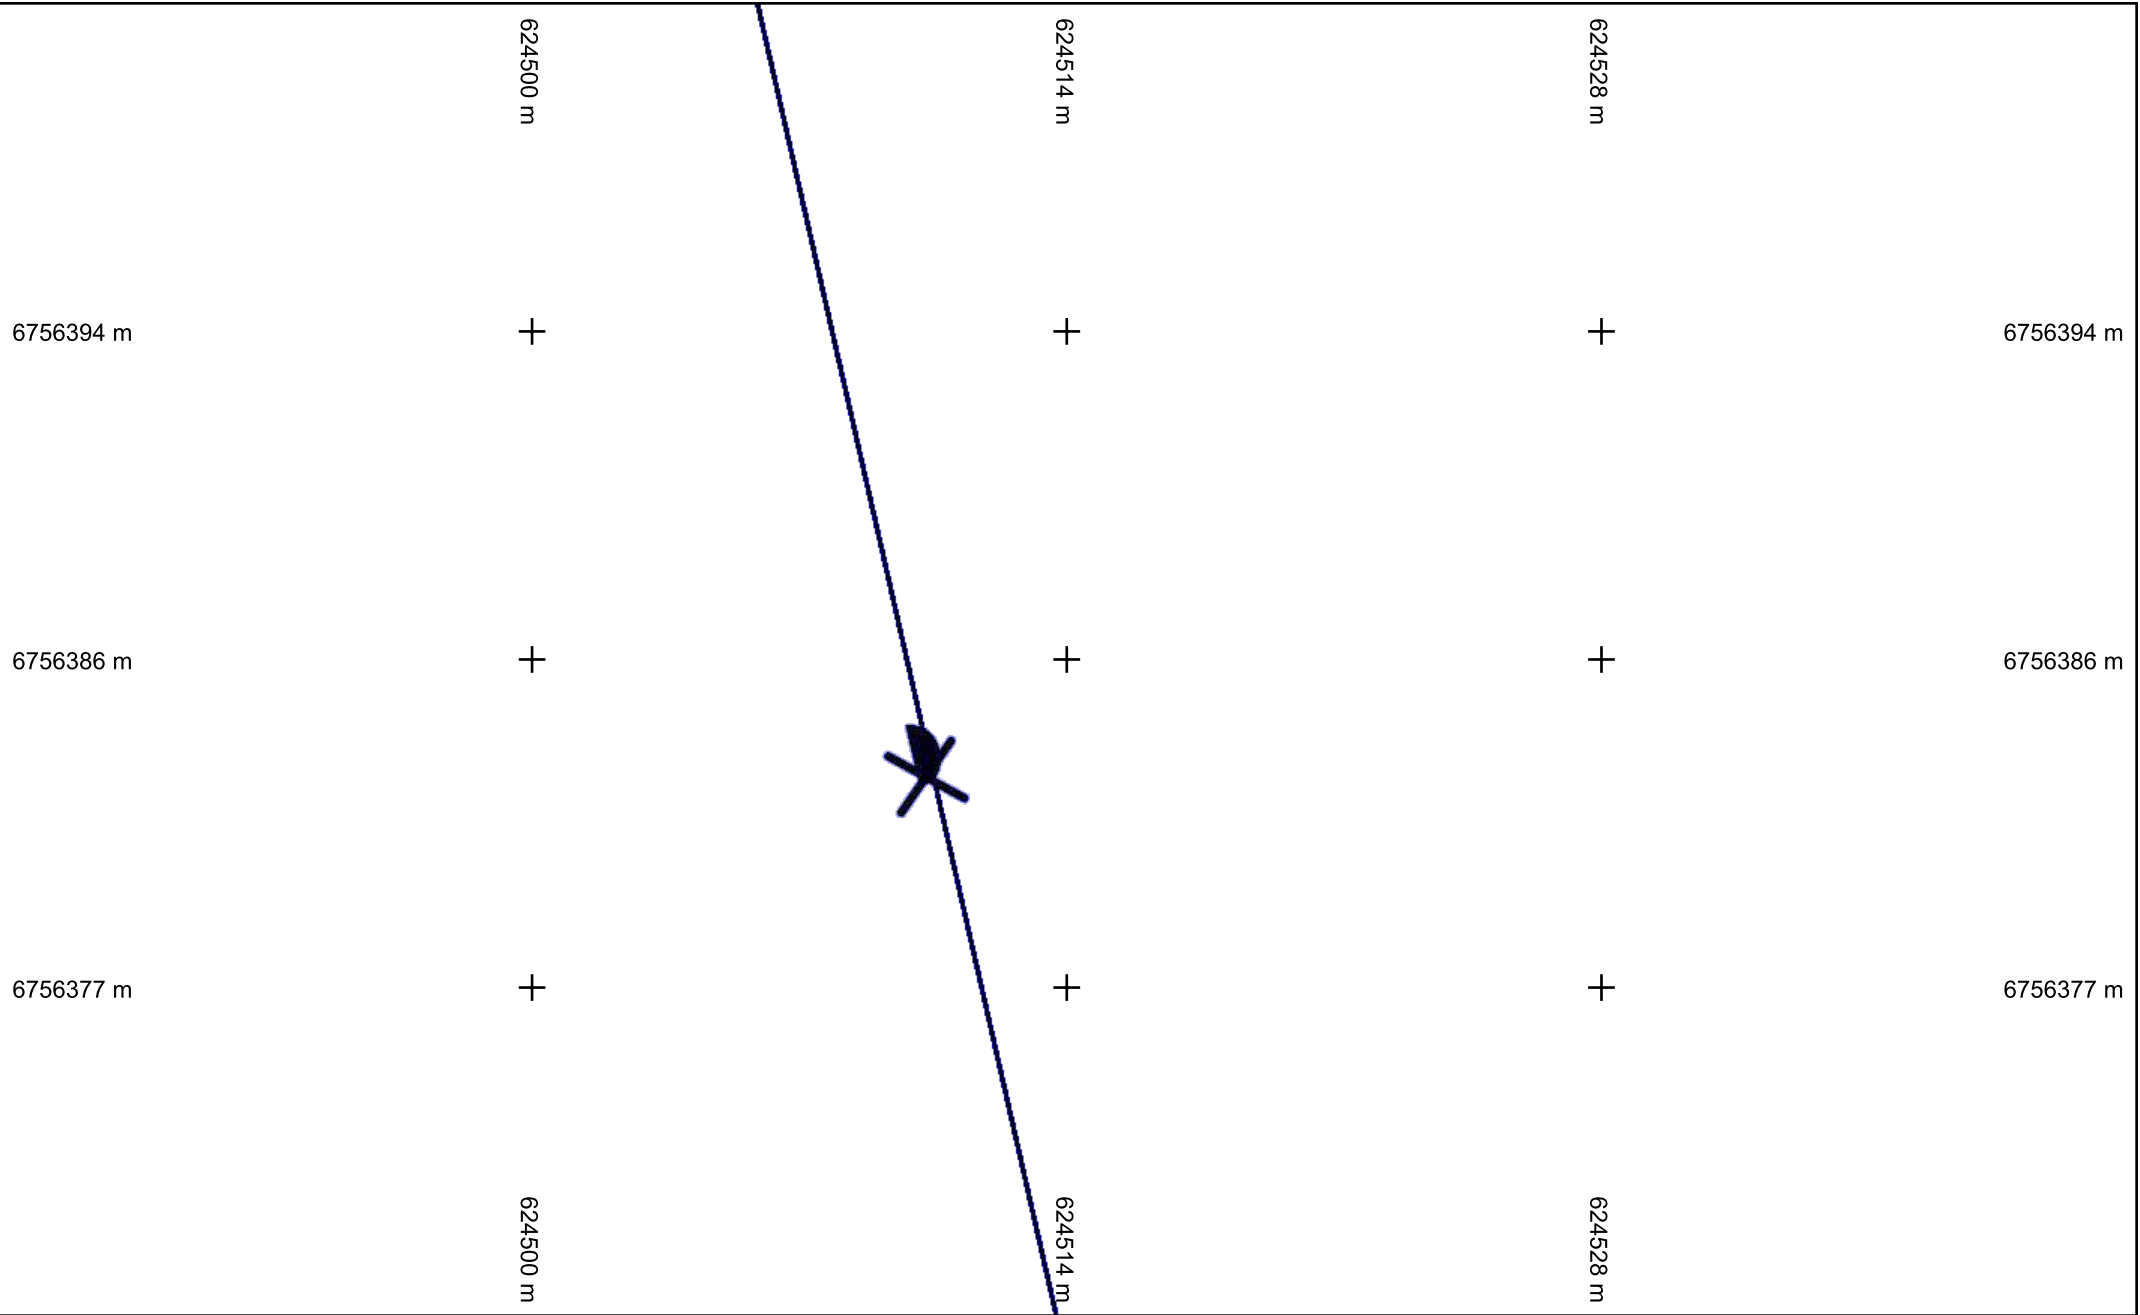

vers folio 93

vers folio 95


vers folio 76



**Légende :**  
**Voir page annexe**

**Folio n° : 94**

Échelle : 1:200 --- Plan généré le : 28/03/2022 - 22:39:10  
Numéro de consultation : 2022032501549TDE  
Adresse : Chemin de la canche, 45800 Combleux  
Format d'impression : A4 Paysage

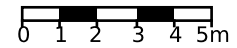

|                                 |                       |                                          |
|---------------------------------|-----------------------|------------------------------------------|
| Classe de précision : Voir plan | Catégorie réseau : EL | Carroyage : RGF93/Lambert 93 - EPSG:2154 |
|---------------------------------|-----------------------|------------------------------------------|

624557 m

624571 m

624585 m

6756394 m

+

+

+

6756394 m

vers folio 94

6756386 m

+

+

+

6756386 m

vers folio 96

6756377 m

+

+

+

6756377 m

du

624557 m

932

624571 m

624585 m

Cim  
931

vers folio 77

Échelle : 1:200 --- Plan généré le : 28/03/2022 - 22:39:10

Numéro de consultation : 2022032501549TDE

Adresse : Chemin de la canche, 45800 Combleux

Format d'impression : A4 Paysage



**Légende :**  
**Voir page annexe**

**Folio n° : 95**

Classe de précision : Voir plan

Catégorie réseau : EL

Carroyage : RGF93/Lambert 93 - EPSG:2154

624613 m

624627 m

624642 m

6756394 m

6756394 m

6756386 m

6756386 m

6756377 m

6756377 m

624613 m

624627 m


624642 m

vers folio 95

vers folio 97

vers folio 78

Échelle : 1:200 --- Plan généré le : 28/03/2022 - 22:39:10  
Numéro de consultation : 2022032501549TDE  
Adresse : Chemin de la canche, 45800 Combleux  
Format d'impression : A4 Paysage

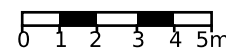

# Cimetière

## 931

## 901

## 899

## 902


## 952

Folio n° : 96



**Légende :**  
**Voir page annexe**

|                                 |                       |                                          |
|---------------------------------|-----------------------|------------------------------------------|
| Classe de précision : Voir plan | Catégorie réseau : EL | Carroyage : RGF93/Lambert 93 - EPSG:2154 |
|---------------------------------|-----------------------|------------------------------------------|

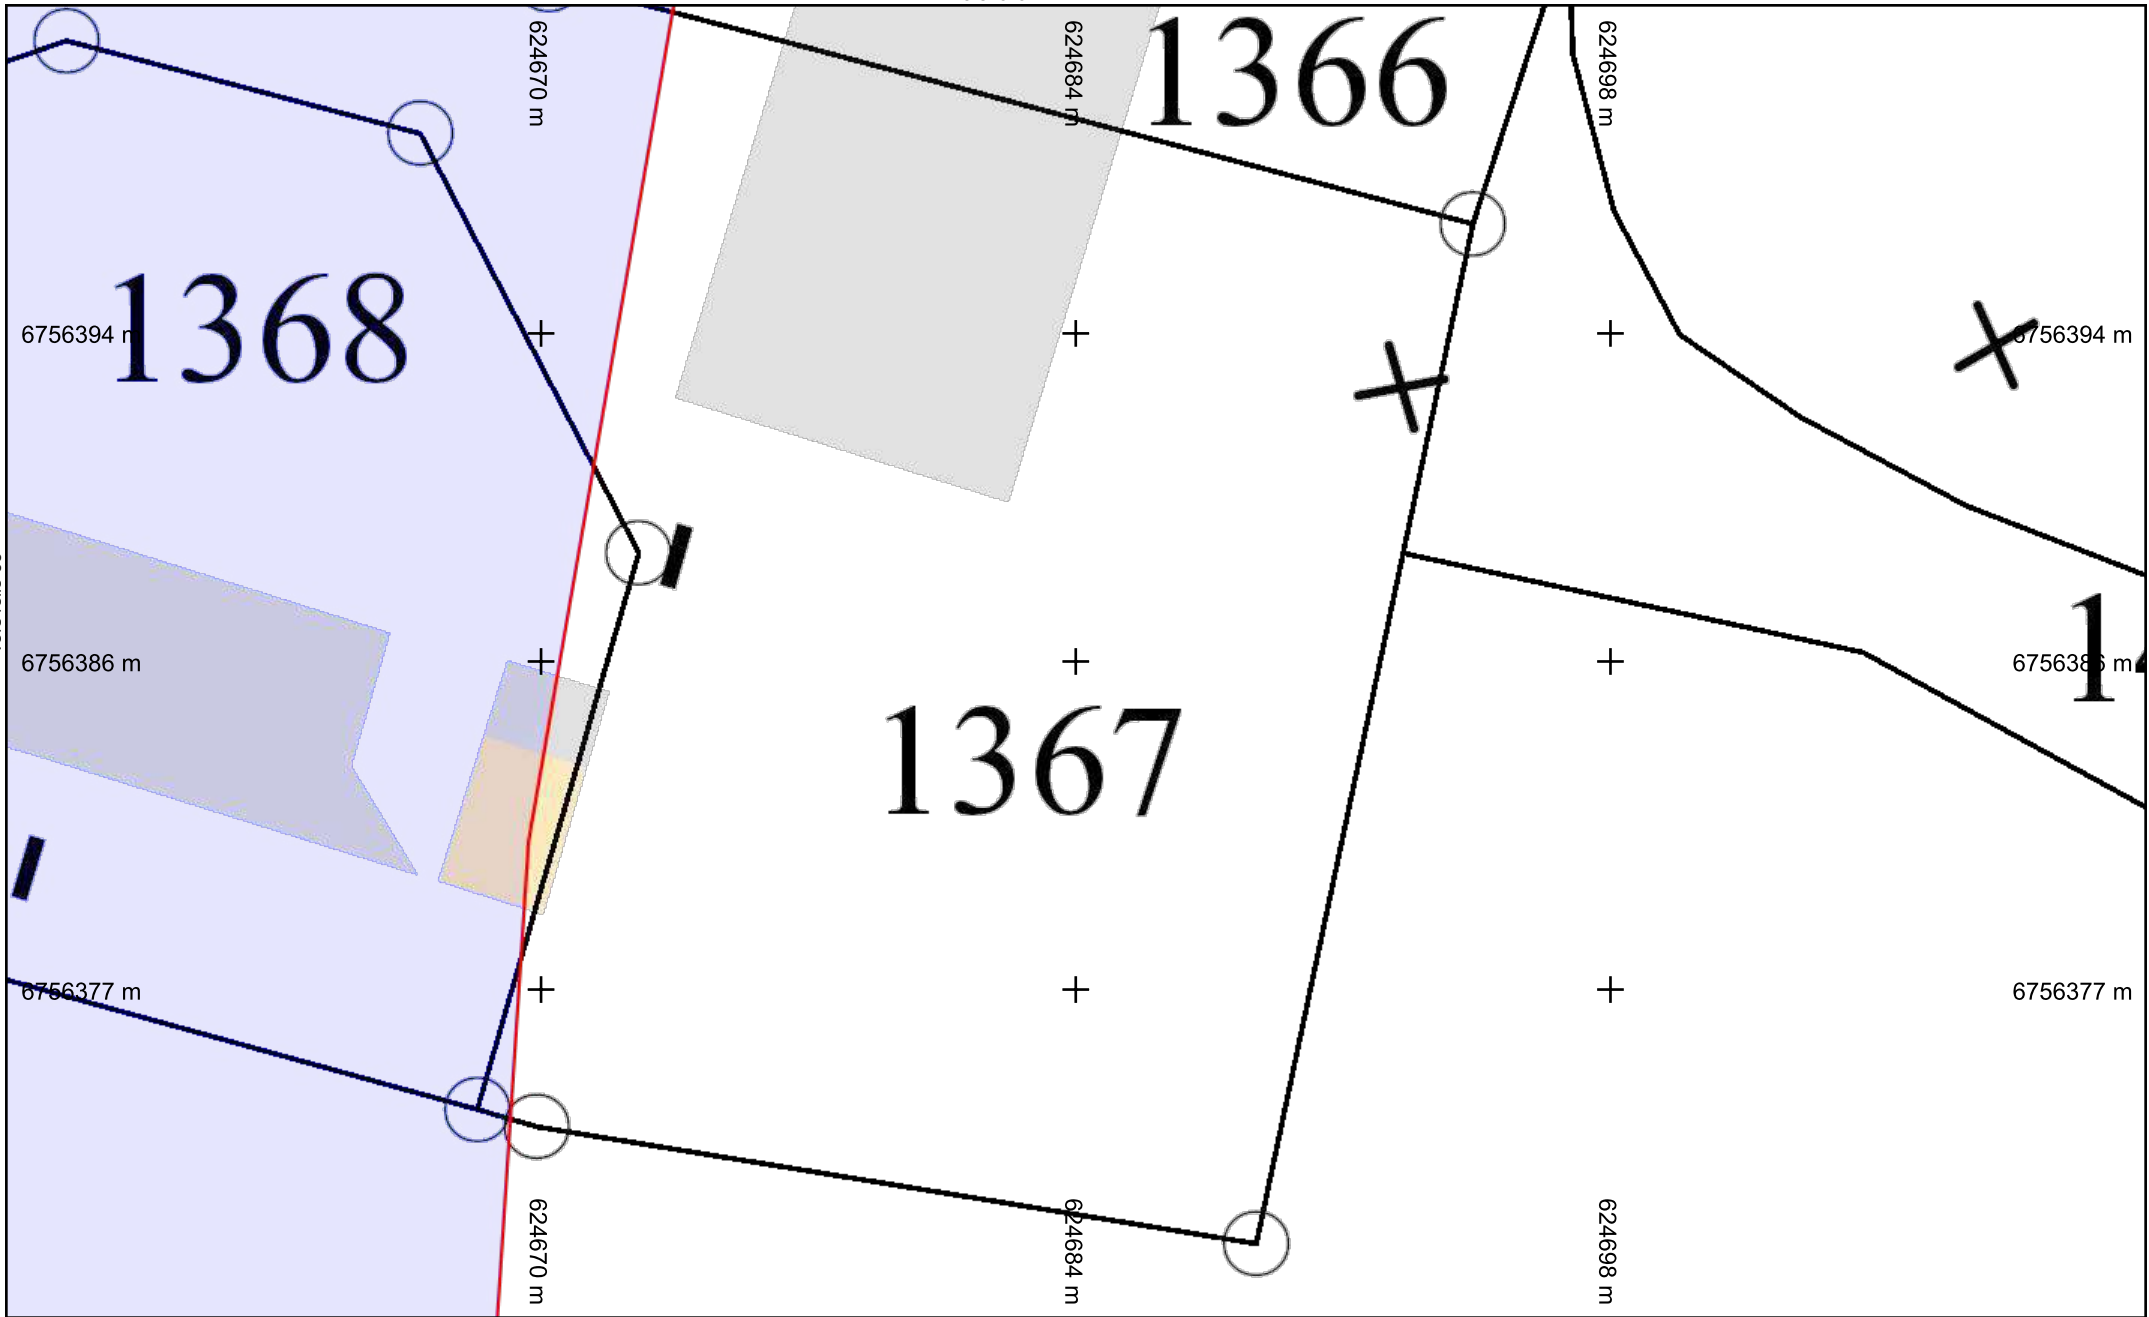

vers folio 96


vers folio 79




**Légende :**  
**Voir page annexe**

**Folio n° : 97**

Échelle : 1:200 --- Plan généré le : 28/03/2022 - 22:39:10  
 Numéro de consultation : 2022032501549TDE  
 Adresse : Chemin de la canche, 45800 Combleux  
 Format d'impression : A4 Paysage

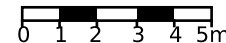

|                                 |                       |                                          |
|---------------------------------|-----------------------|------------------------------------------|
| Classe de précision : Voir plan | Catégorie réseau : EL | Carroyage : RGF93/Lambert 93 - EPSG:2154 |
|---------------------------------|-----------------------|------------------------------------------|

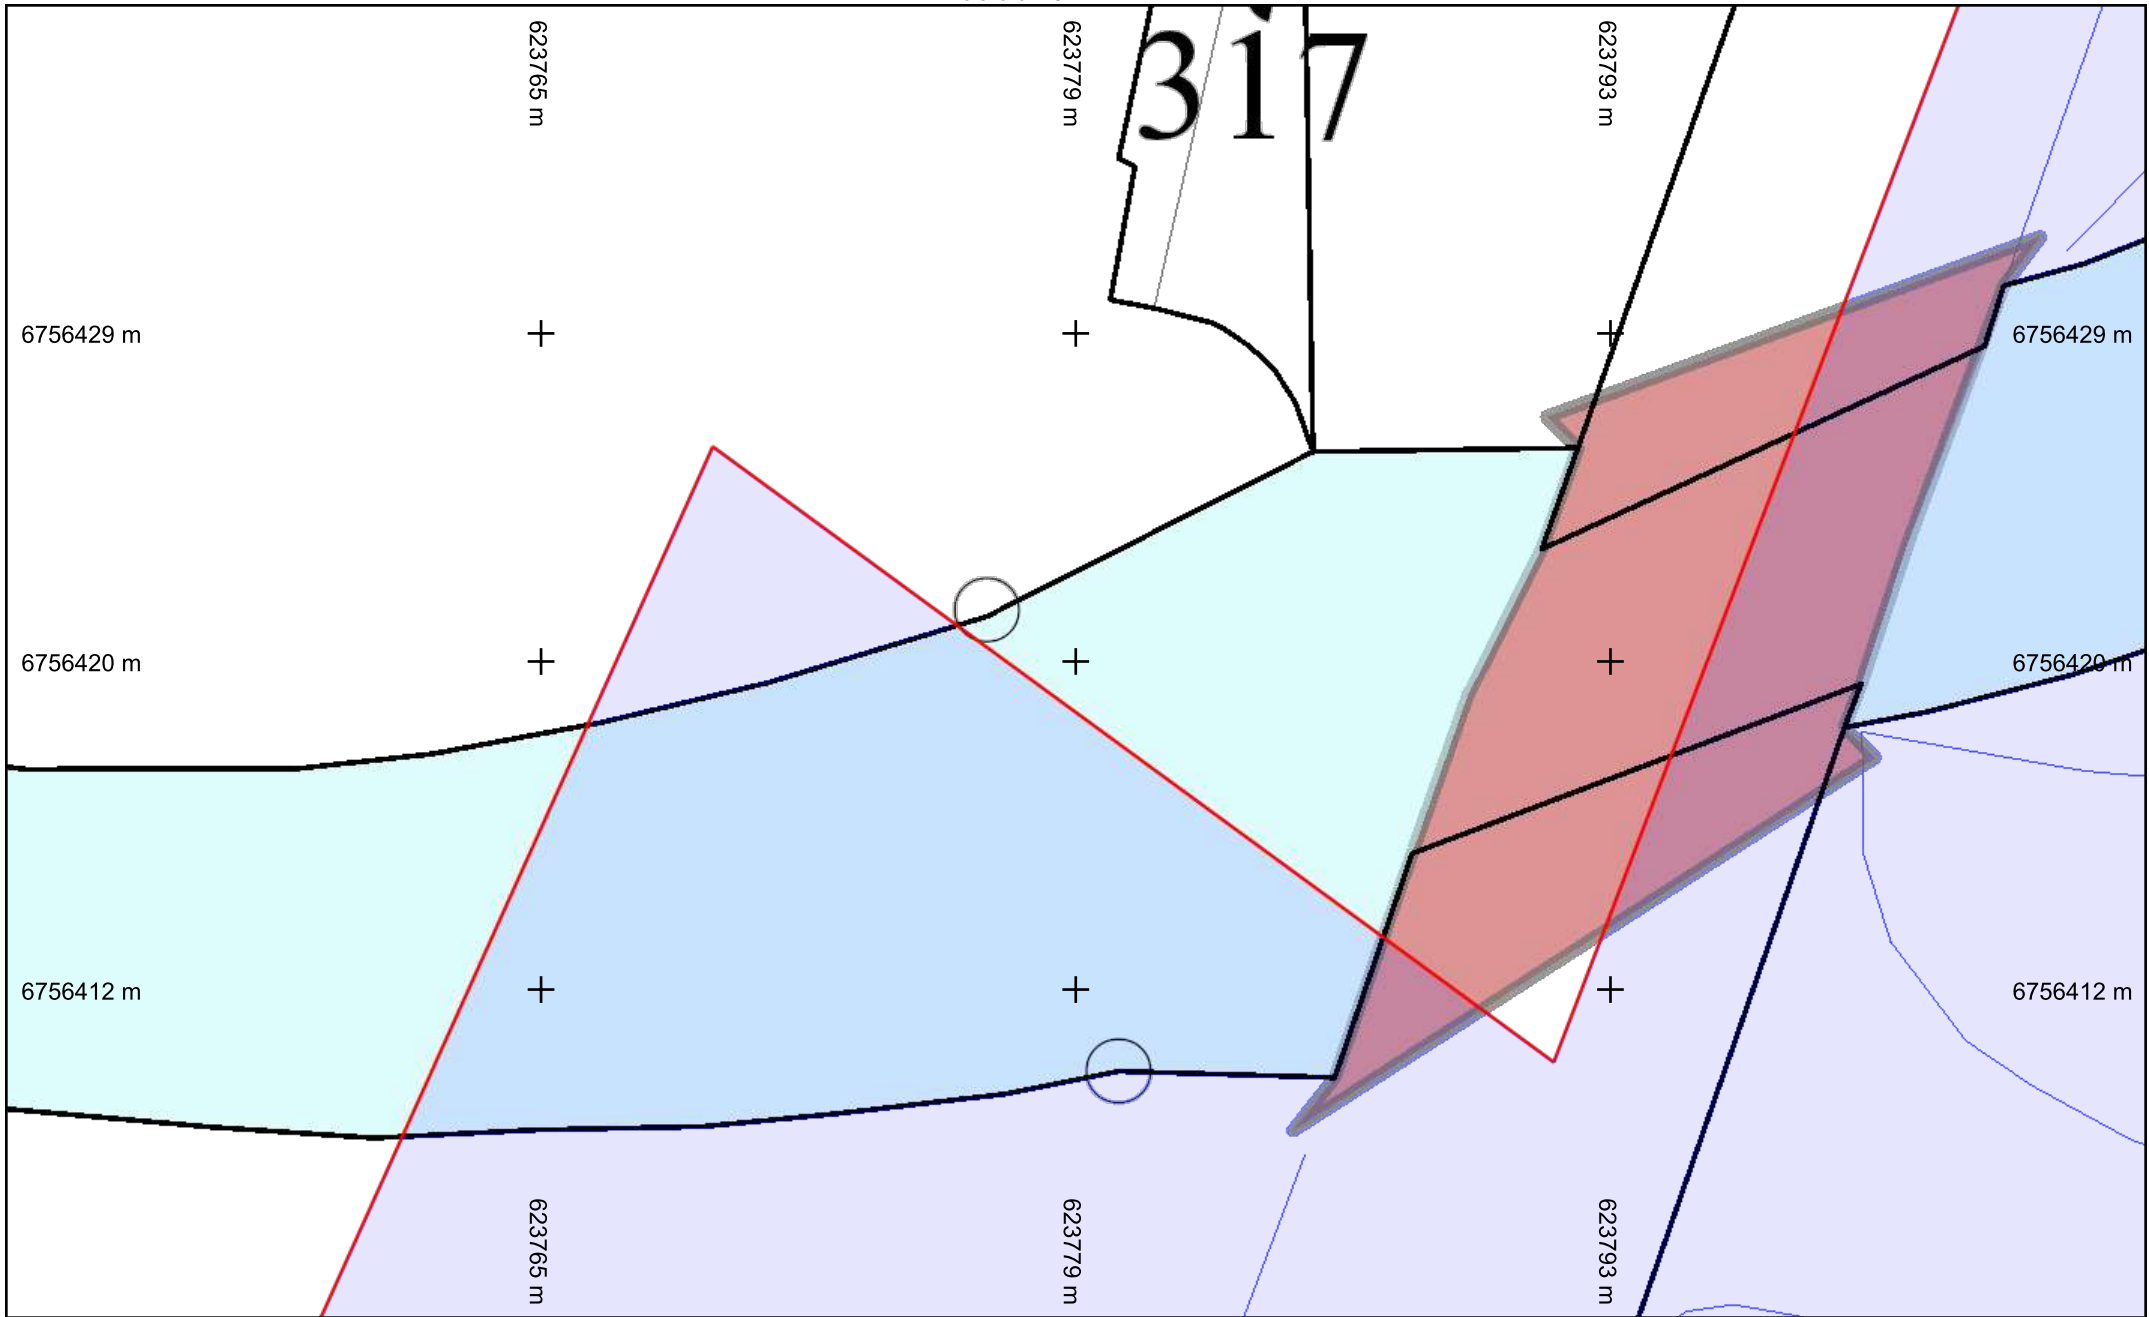

6756429 m

6756420 m

6756412 m

623765 m

+

+

+

623765 m

623779 m

+

+

+

623779 m

623793 m

+

+

+

623793 m


317

6756429 m

6756420 m

6756412 m

vers folio 99

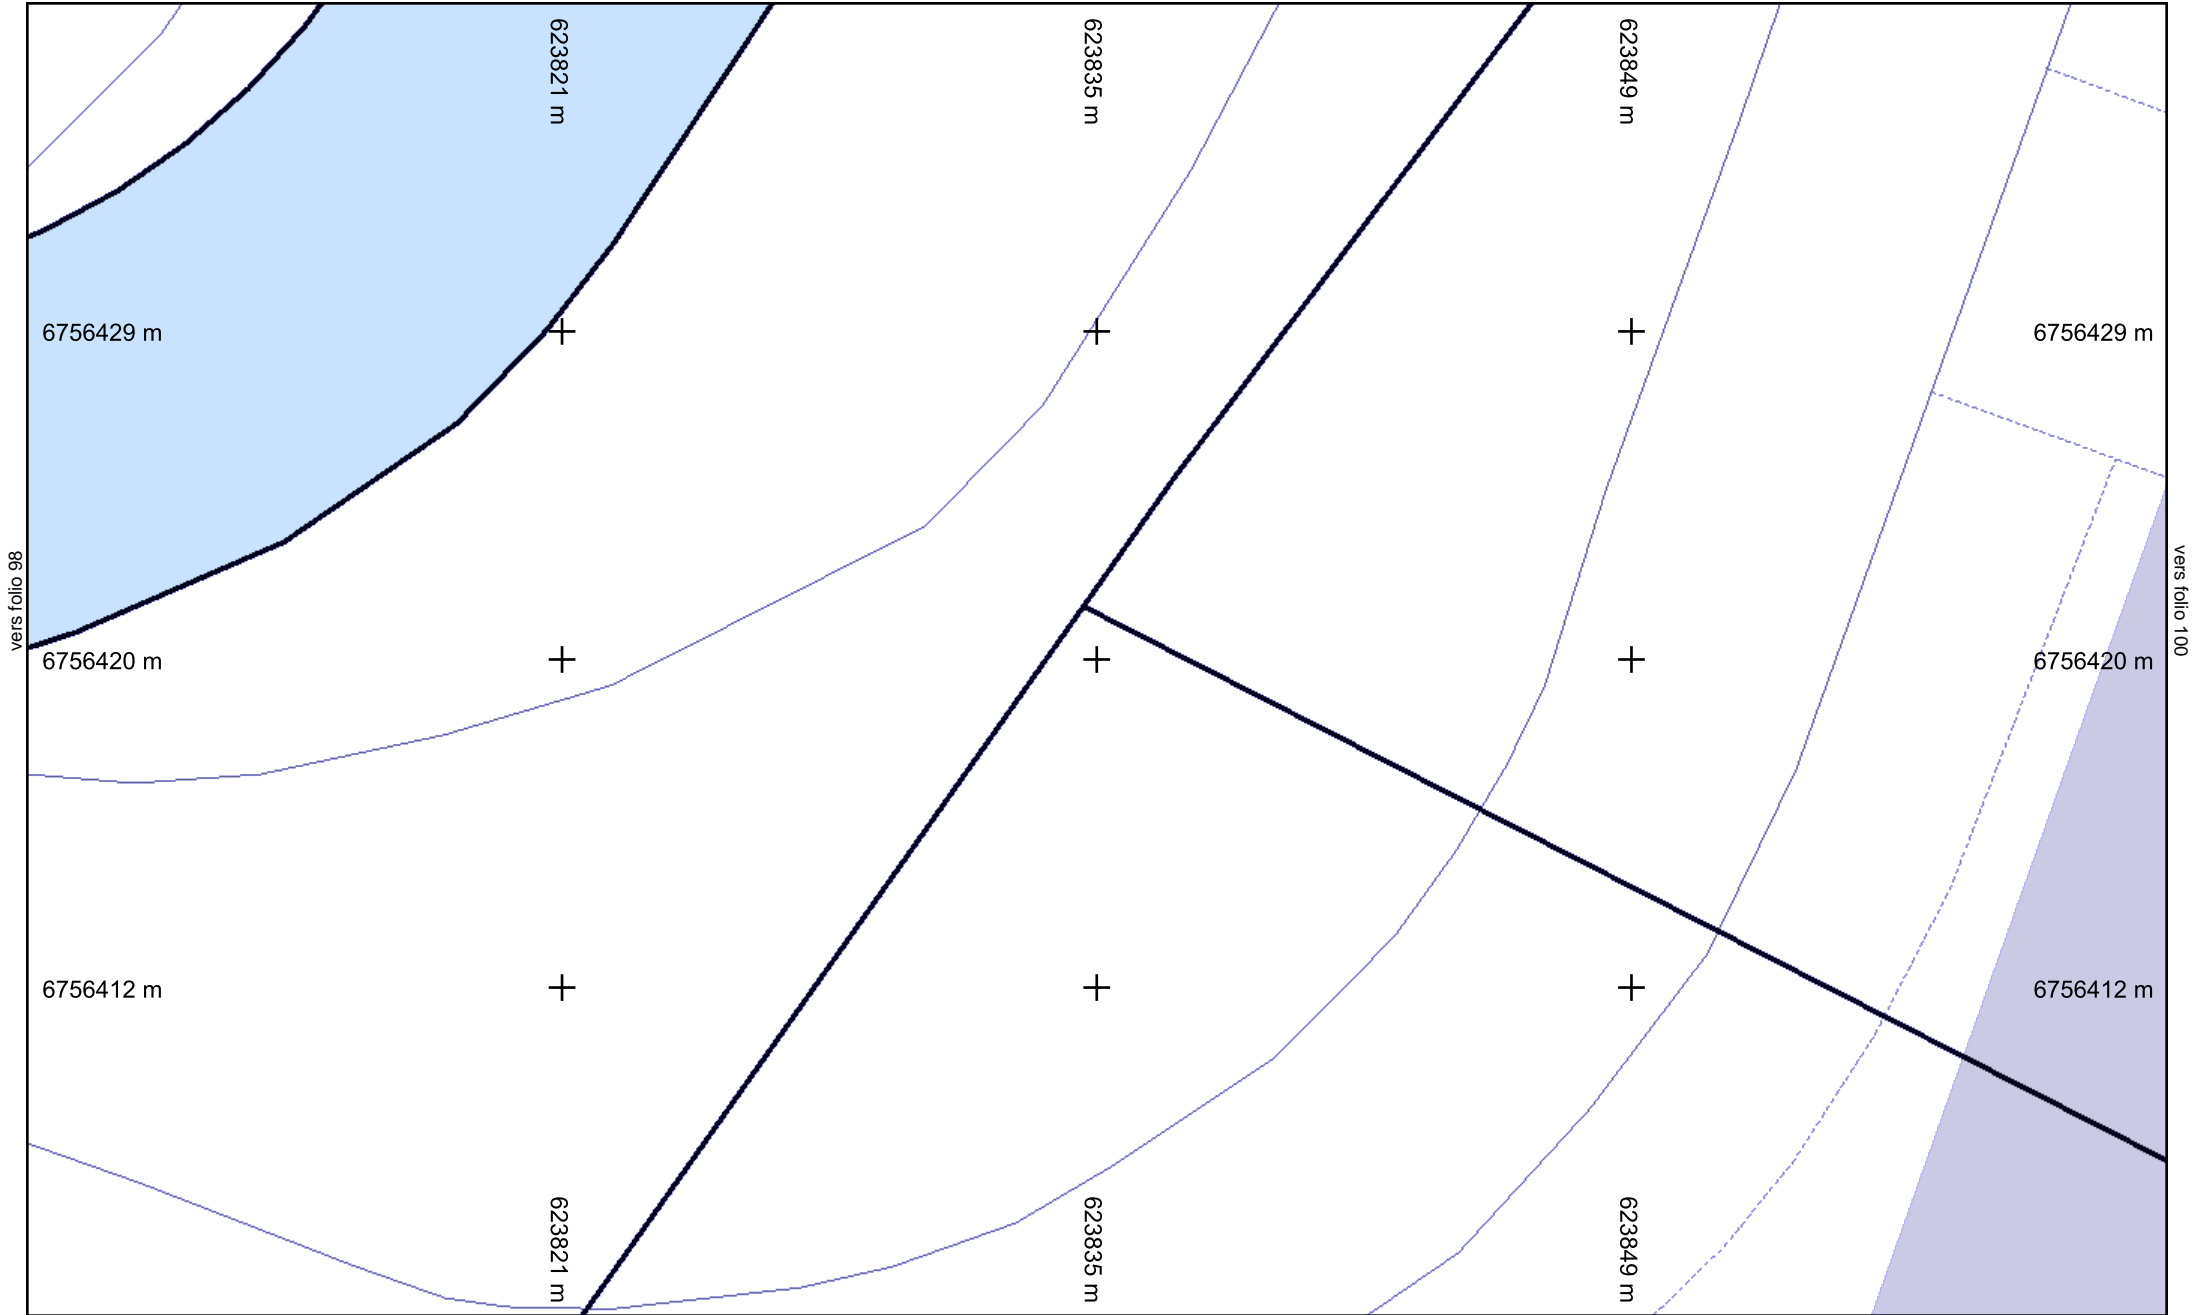

vers folio 98

vers folio 100


vers folio 82




**Légende :**  
**Voir page annexe**

**Folio n° : 99**

Échelle : 1:200 --- Plan généré le : 28/03/2022 - 22:39:10  
 Numéro de consultation : 2022032501549TDE  
 Adresse : Chemin de la canche, 45800 Combleux  
 Format d'impression : A4 Paysage

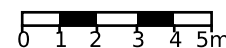

|                                 |                       |                                          |
|---------------------------------|-----------------------|------------------------------------------|
| Classe de précision : Voir plan | Catégorie réseau : EL | Carroyage : RGF93/Lambert 93 - EPSG:2154 |
|---------------------------------|-----------------------|------------------------------------------|

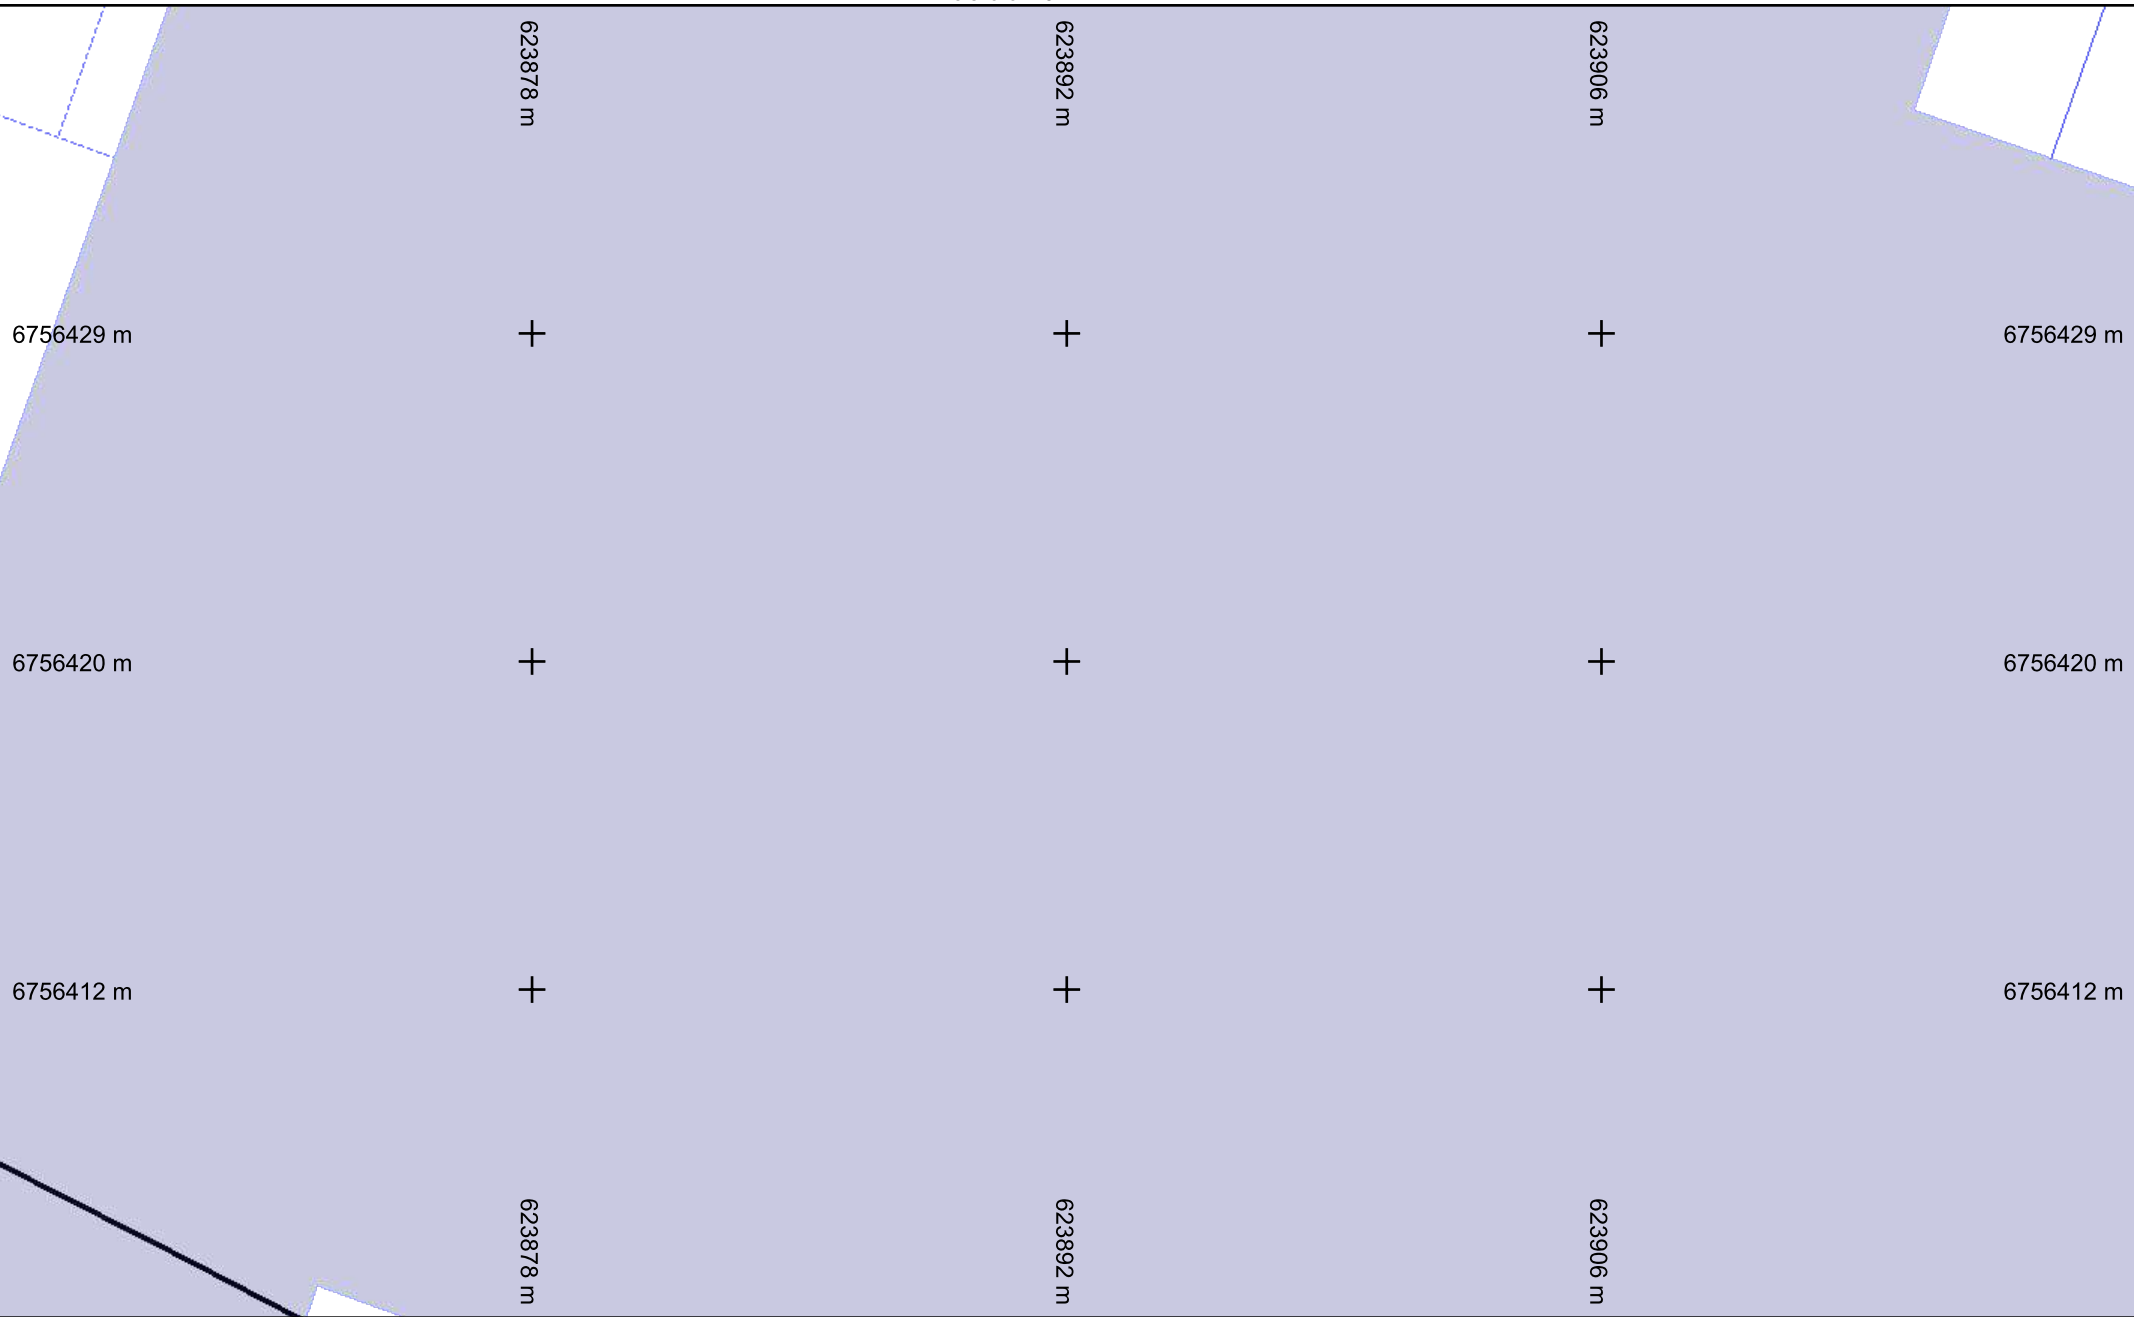

vers folio 99

vers folio 101


vers folio 83



**Légende :**  
**Voir page annexe**


**Folio n° : 100**

Échelle : 1:200 --- Plan généré le : 28/03/2022 - 22:39:10  
 Numéro de consultation : 2022032501549TDE  
 Adresse : Chemin de la canche, 45800 Combleux  
 Format d'impression : A4 Paysage

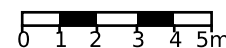

|                                 |                       |                                          |
|---------------------------------|-----------------------|------------------------------------------|
| Classe de précision : Voir plan | Catégorie réseau : EL | Carroyage : RGF93/Lambert 93 - EPSG:2154 |
|---------------------------------|-----------------------|------------------------------------------|

vers folio 116

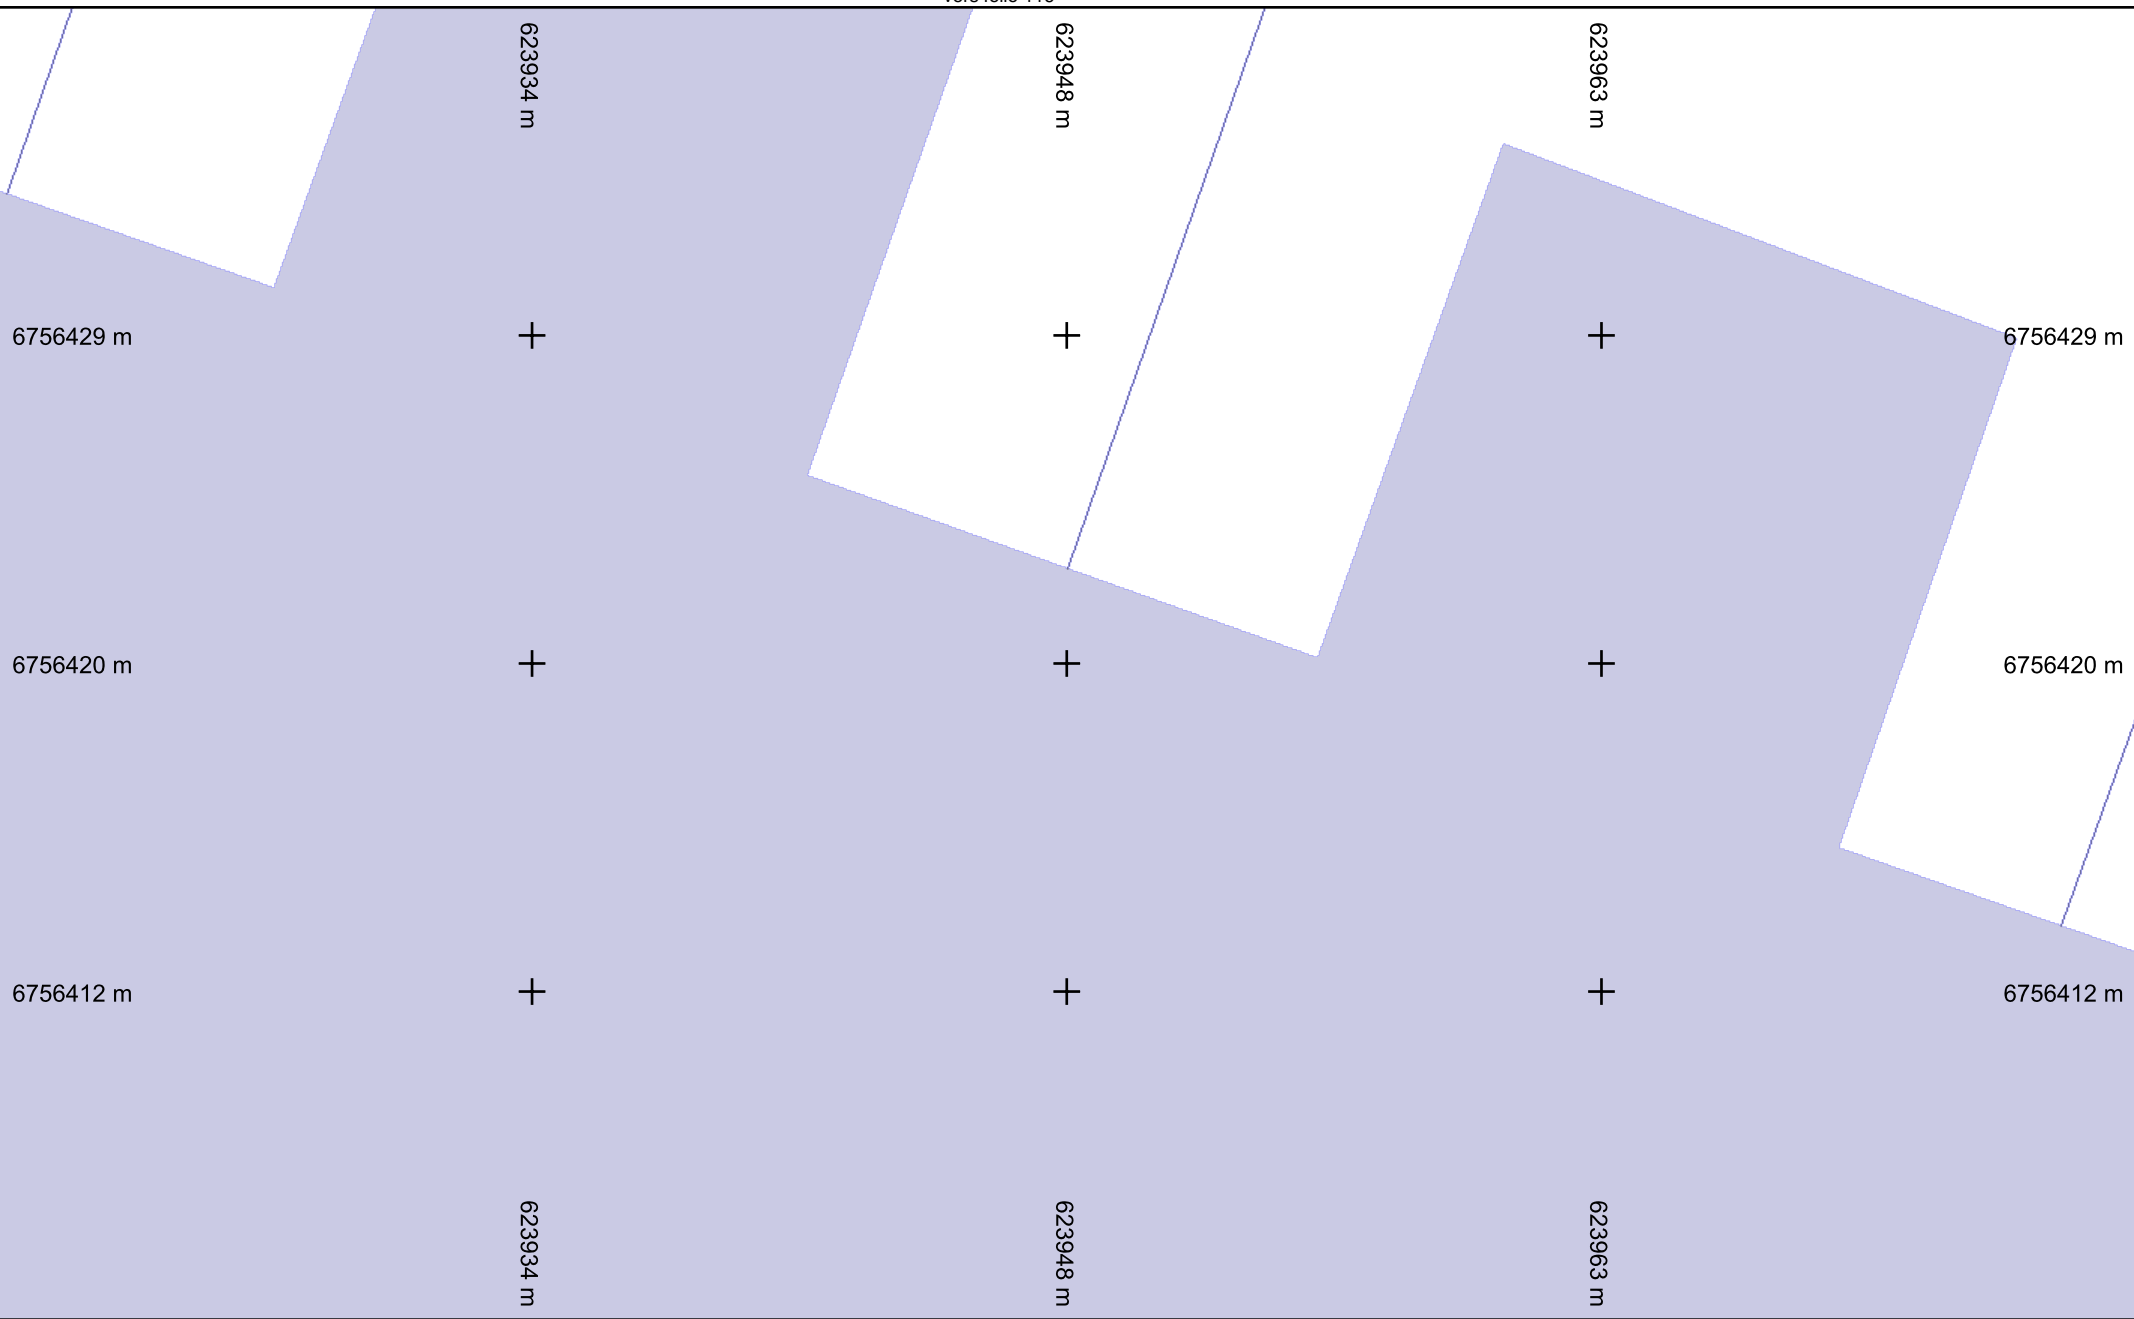

vers folio 100

vers folio 102


vers folio 84



**Légende :**  
**Voir page annexe**


**Folio n° : 101**

Échelle : 1:200 --- Plan généré le : 28/03/2022 - 22:39:10  
 Numéro de consultation : 2022032501549TDE  
 Adresse : Chemin de la canche, 45800 Combleux  
 Format d'impression : A4 Paysage

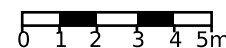

|                                 |                       |                                          |
|---------------------------------|-----------------------|------------------------------------------|
| Classe de précision : Voir plan | Catégorie réseau : EL | Carroyage : RGF93/Lambert 93 - EPSG:2154 |
|---------------------------------|-----------------------|------------------------------------------|



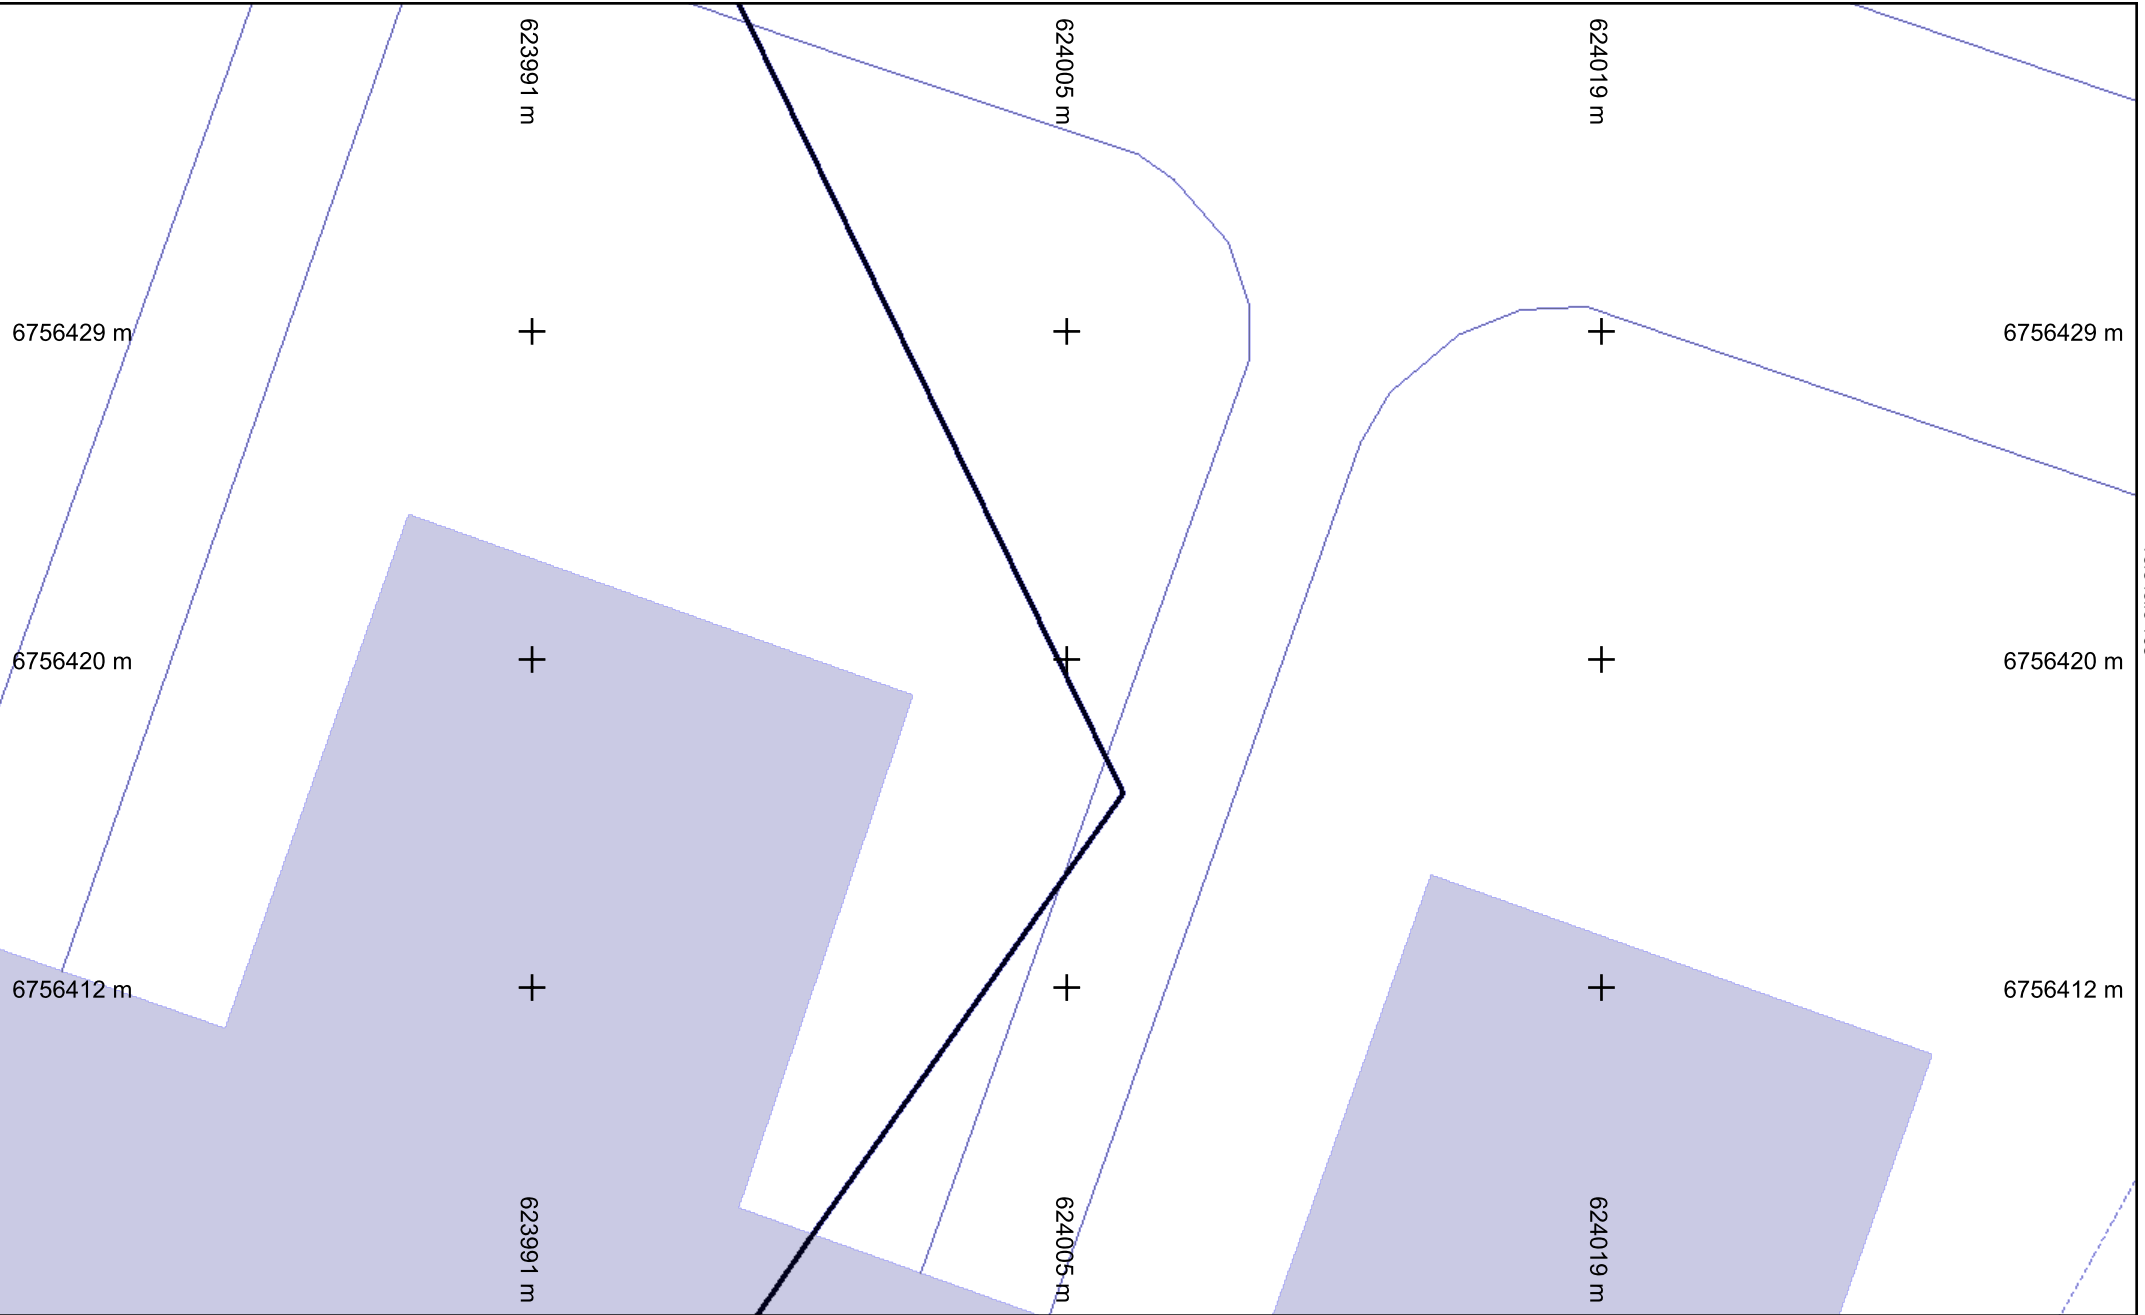



vers folio 101

vers folio 103

vers folio 85

Échelle : 1:200 --- Plan généré le : 28/03/2022 - 22:39:10  
 Numéro de consultation : 2022032501549TDE  
 Adresse : Chemin de la canche, 45800 Combleux  
 Format d'impression : A4 Paysage

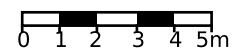


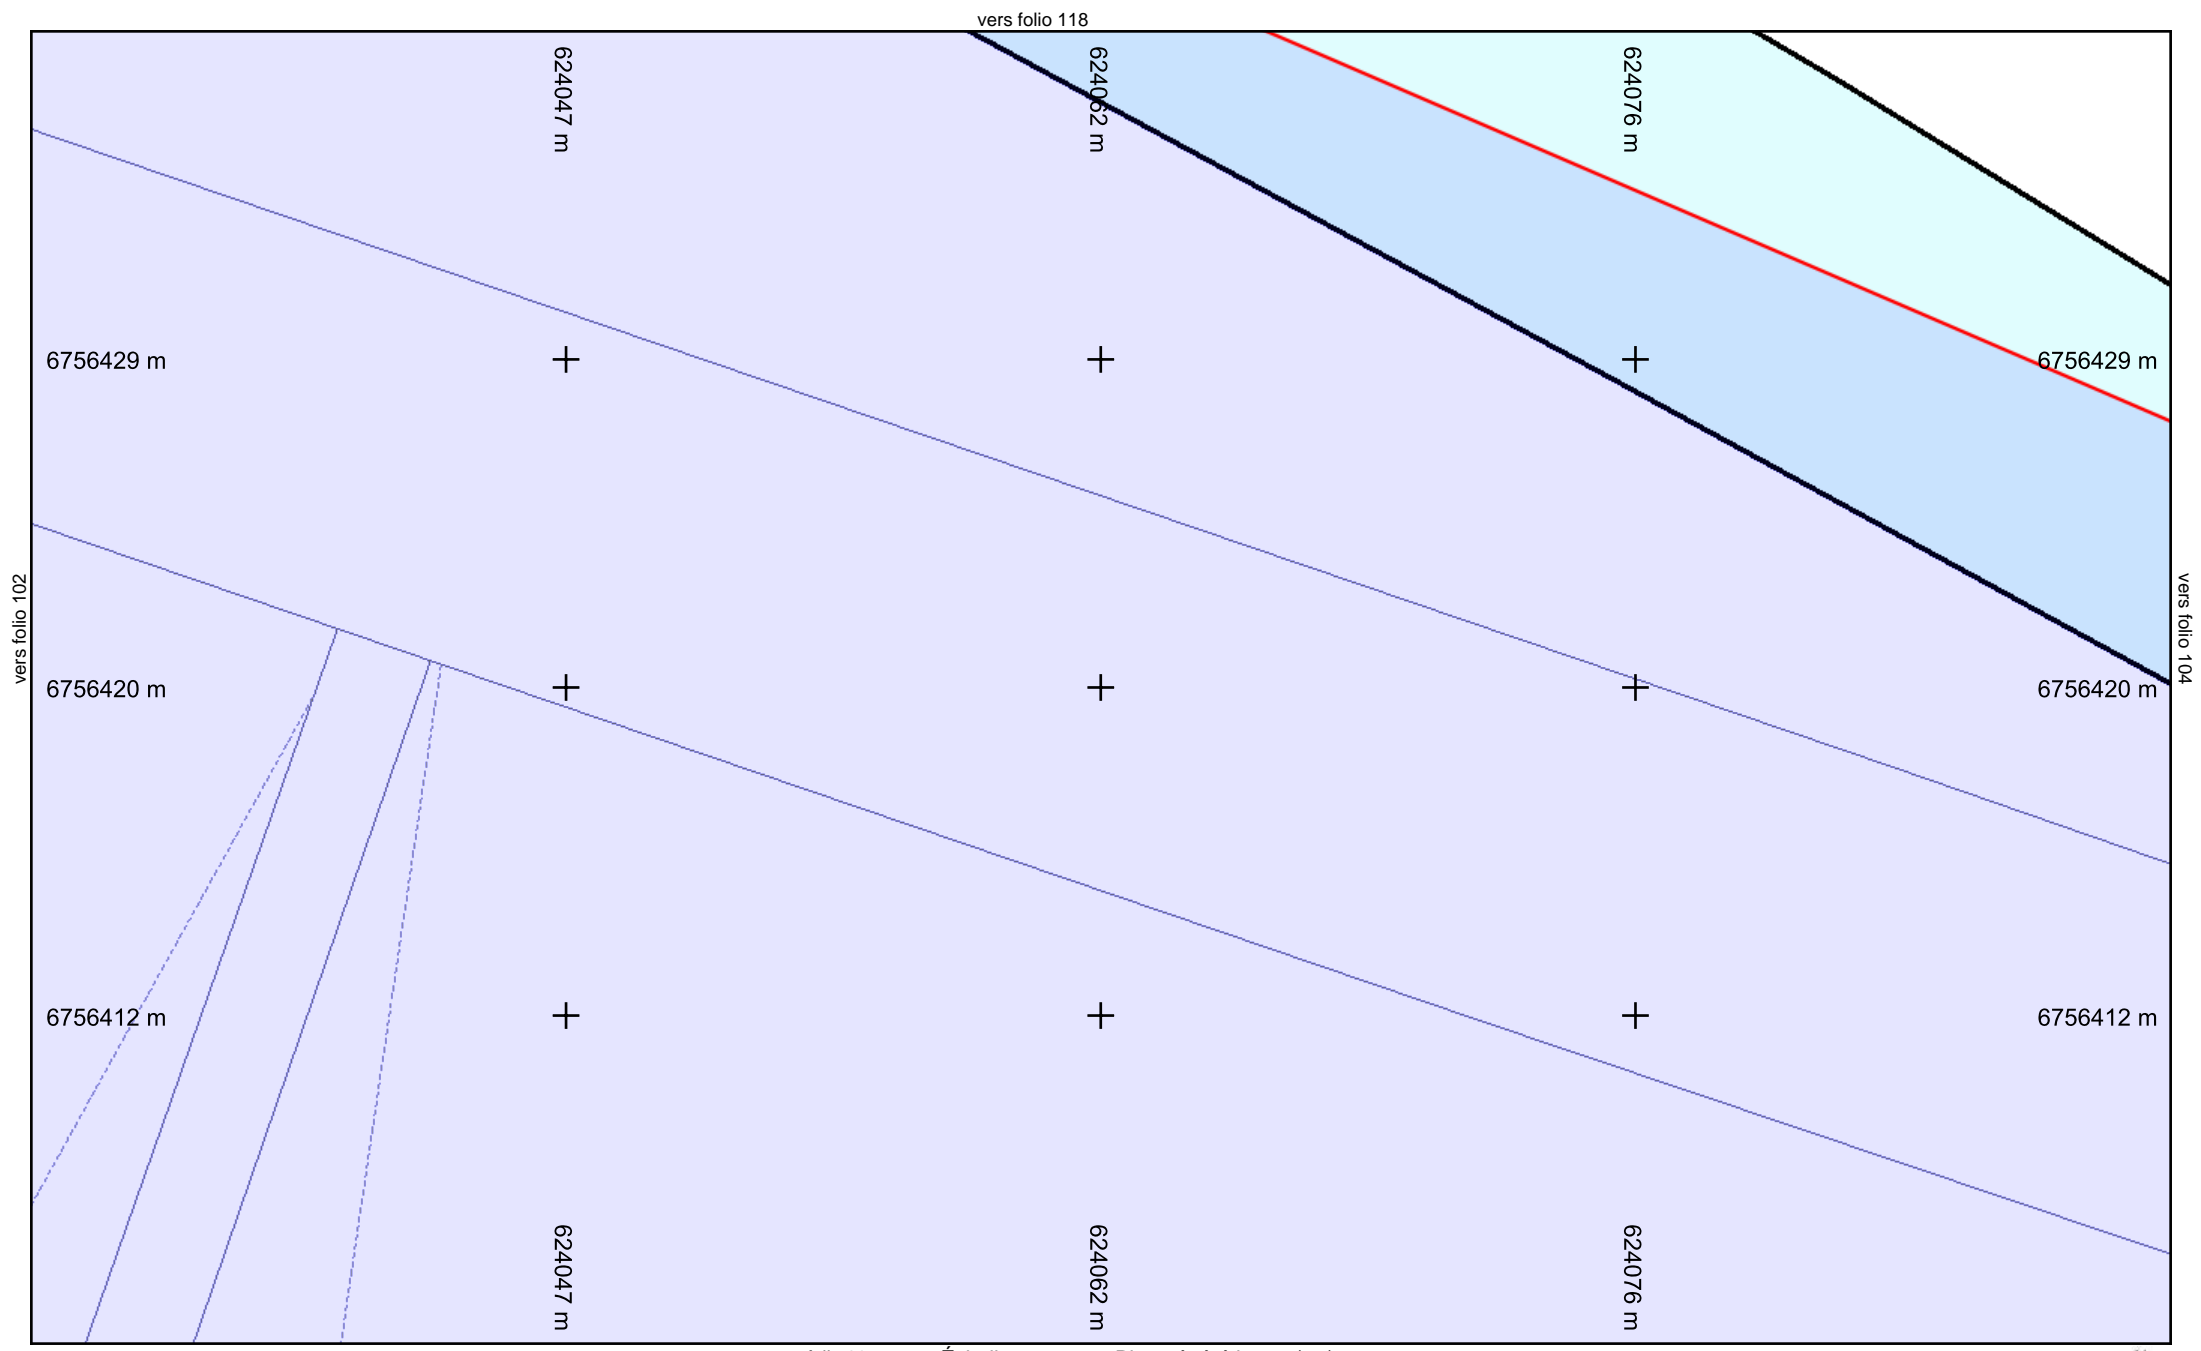


**Légende :**  
**Voir page annexe**

**Folio n° : 103**

Échelle : 1:200 --- Plan généré le : 28/03/2022 - 22:39:10  
 Numéro de consultation : 2022032501549TDE  
 Adresse : Chemin de la canche, 45800 Combleux  
 Format d'impression : A4 Paysage

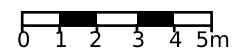

|                                 |                       |                                          |
|---------------------------------|-----------------------|------------------------------------------|
| Classe de précision : Voir plan | Catégorie réseau : EL | Carroyage : RGF93/Lambert 93 - EPSG:2154 |
|---------------------------------|-----------------------|------------------------------------------|

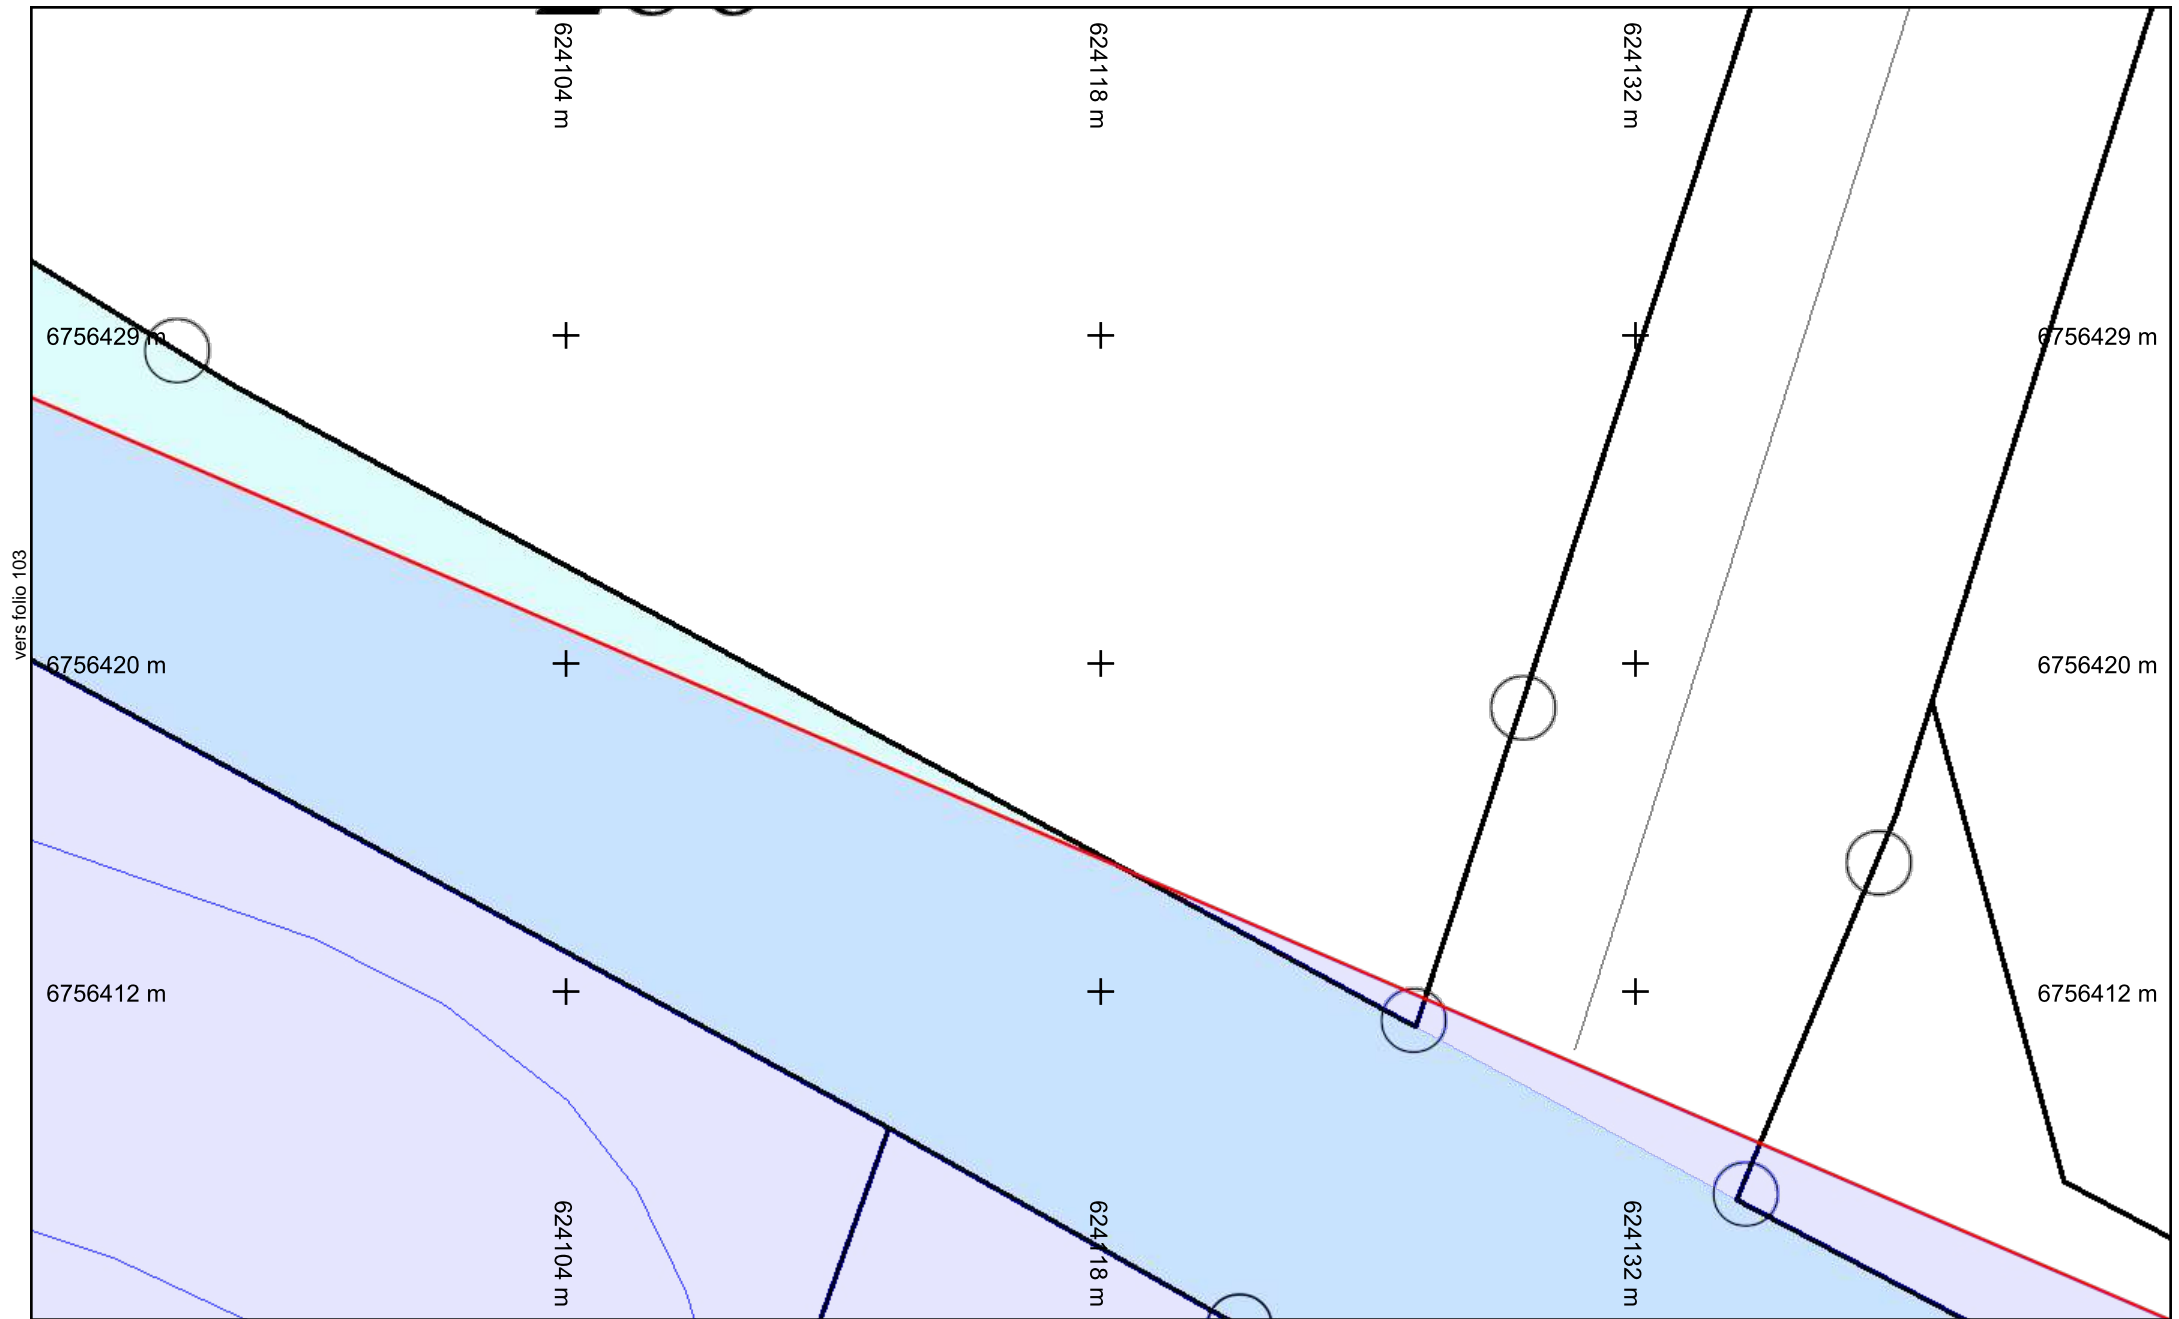

vers folio 103


vers folio 87




**Légende :**  
**Voir page annexe**

**Folio n° : 104**

Échelle : 1:200 --- Plan généré le : 28/03/2022 - 22:39:10  
 Numéro de consultation : 2022032501549TDE  
 Adresse : Chemin de la canche, 45800 Combleux  
 Format d'impression : A4 Paysage

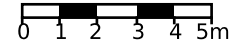

|                                 |                       |                                          |
|---------------------------------|-----------------------|------------------------------------------|
| Classe de précision : Voir plan | Catégorie réseau : EL | Carroyage : RGF93/Lambert 93 - EPSG:2154 |
|---------------------------------|-----------------------|------------------------------------------|

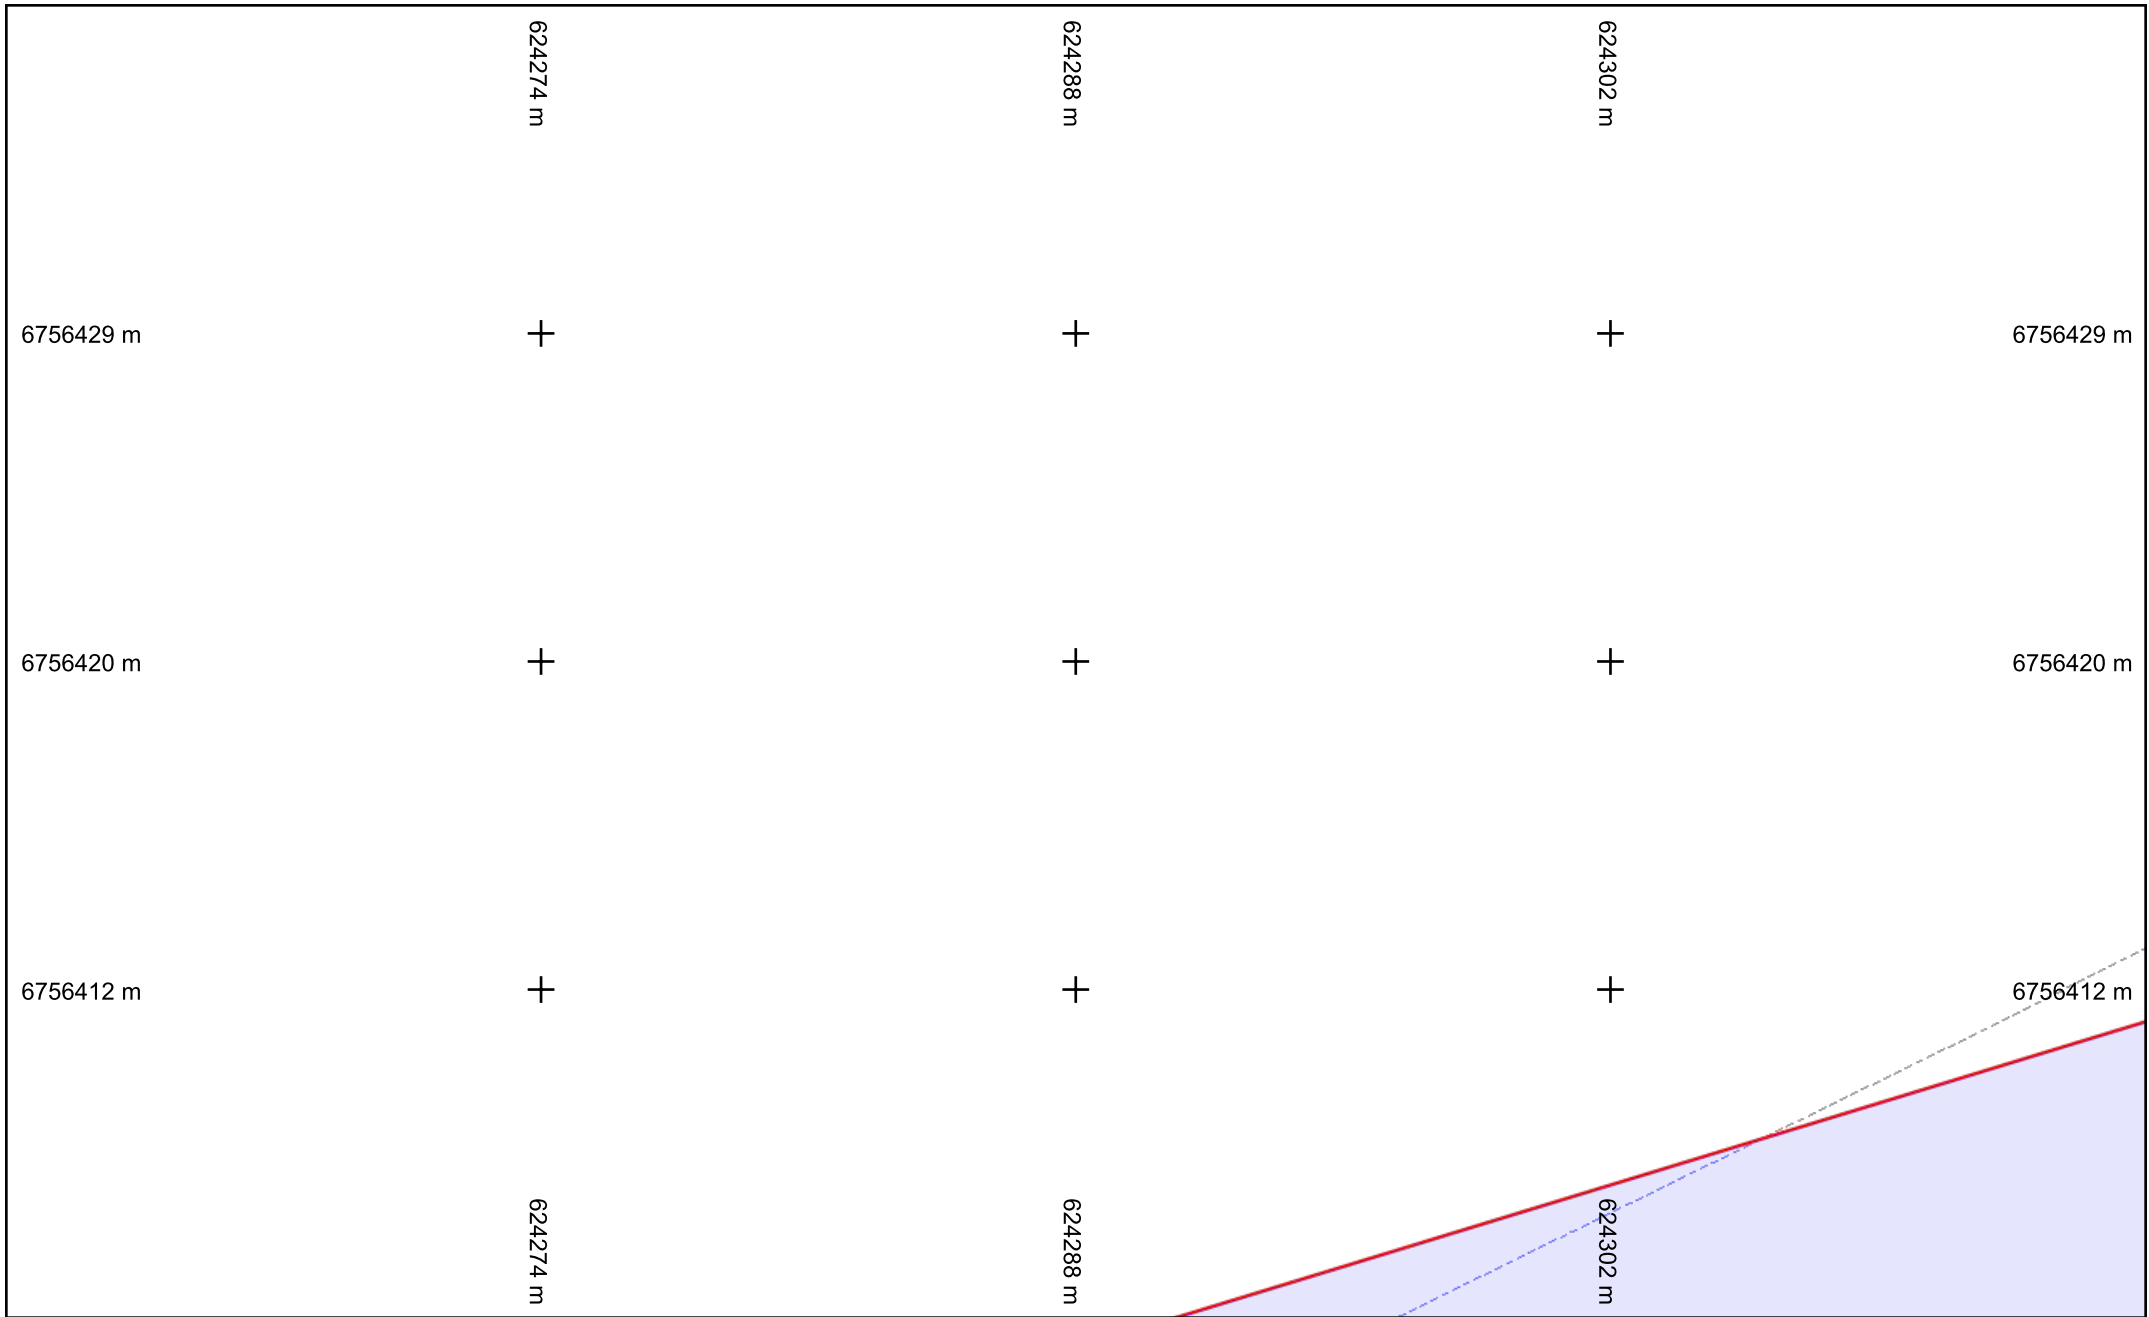

vers folio 106


vers folio 90




**Légende :**  
**Voir page annexe**

**Folio n° : 105**

Échelle : 1:200 --- Plan généré le : 28/03/2022 - 22:39:10  
 Numéro de consultation : 2022032501549TDE  
 Adresse : Chemin de la canche, 45800 Combleux  
 Format d'impression : A4 Paysage

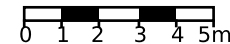

|                                 |                       |                                          |
|---------------------------------|-----------------------|------------------------------------------|
| Classe de précision : Voir plan | Catégorie réseau : EL | Carroyage : RGF93/Lambert 93 - EPSG:2154 |
|---------------------------------|-----------------------|------------------------------------------|

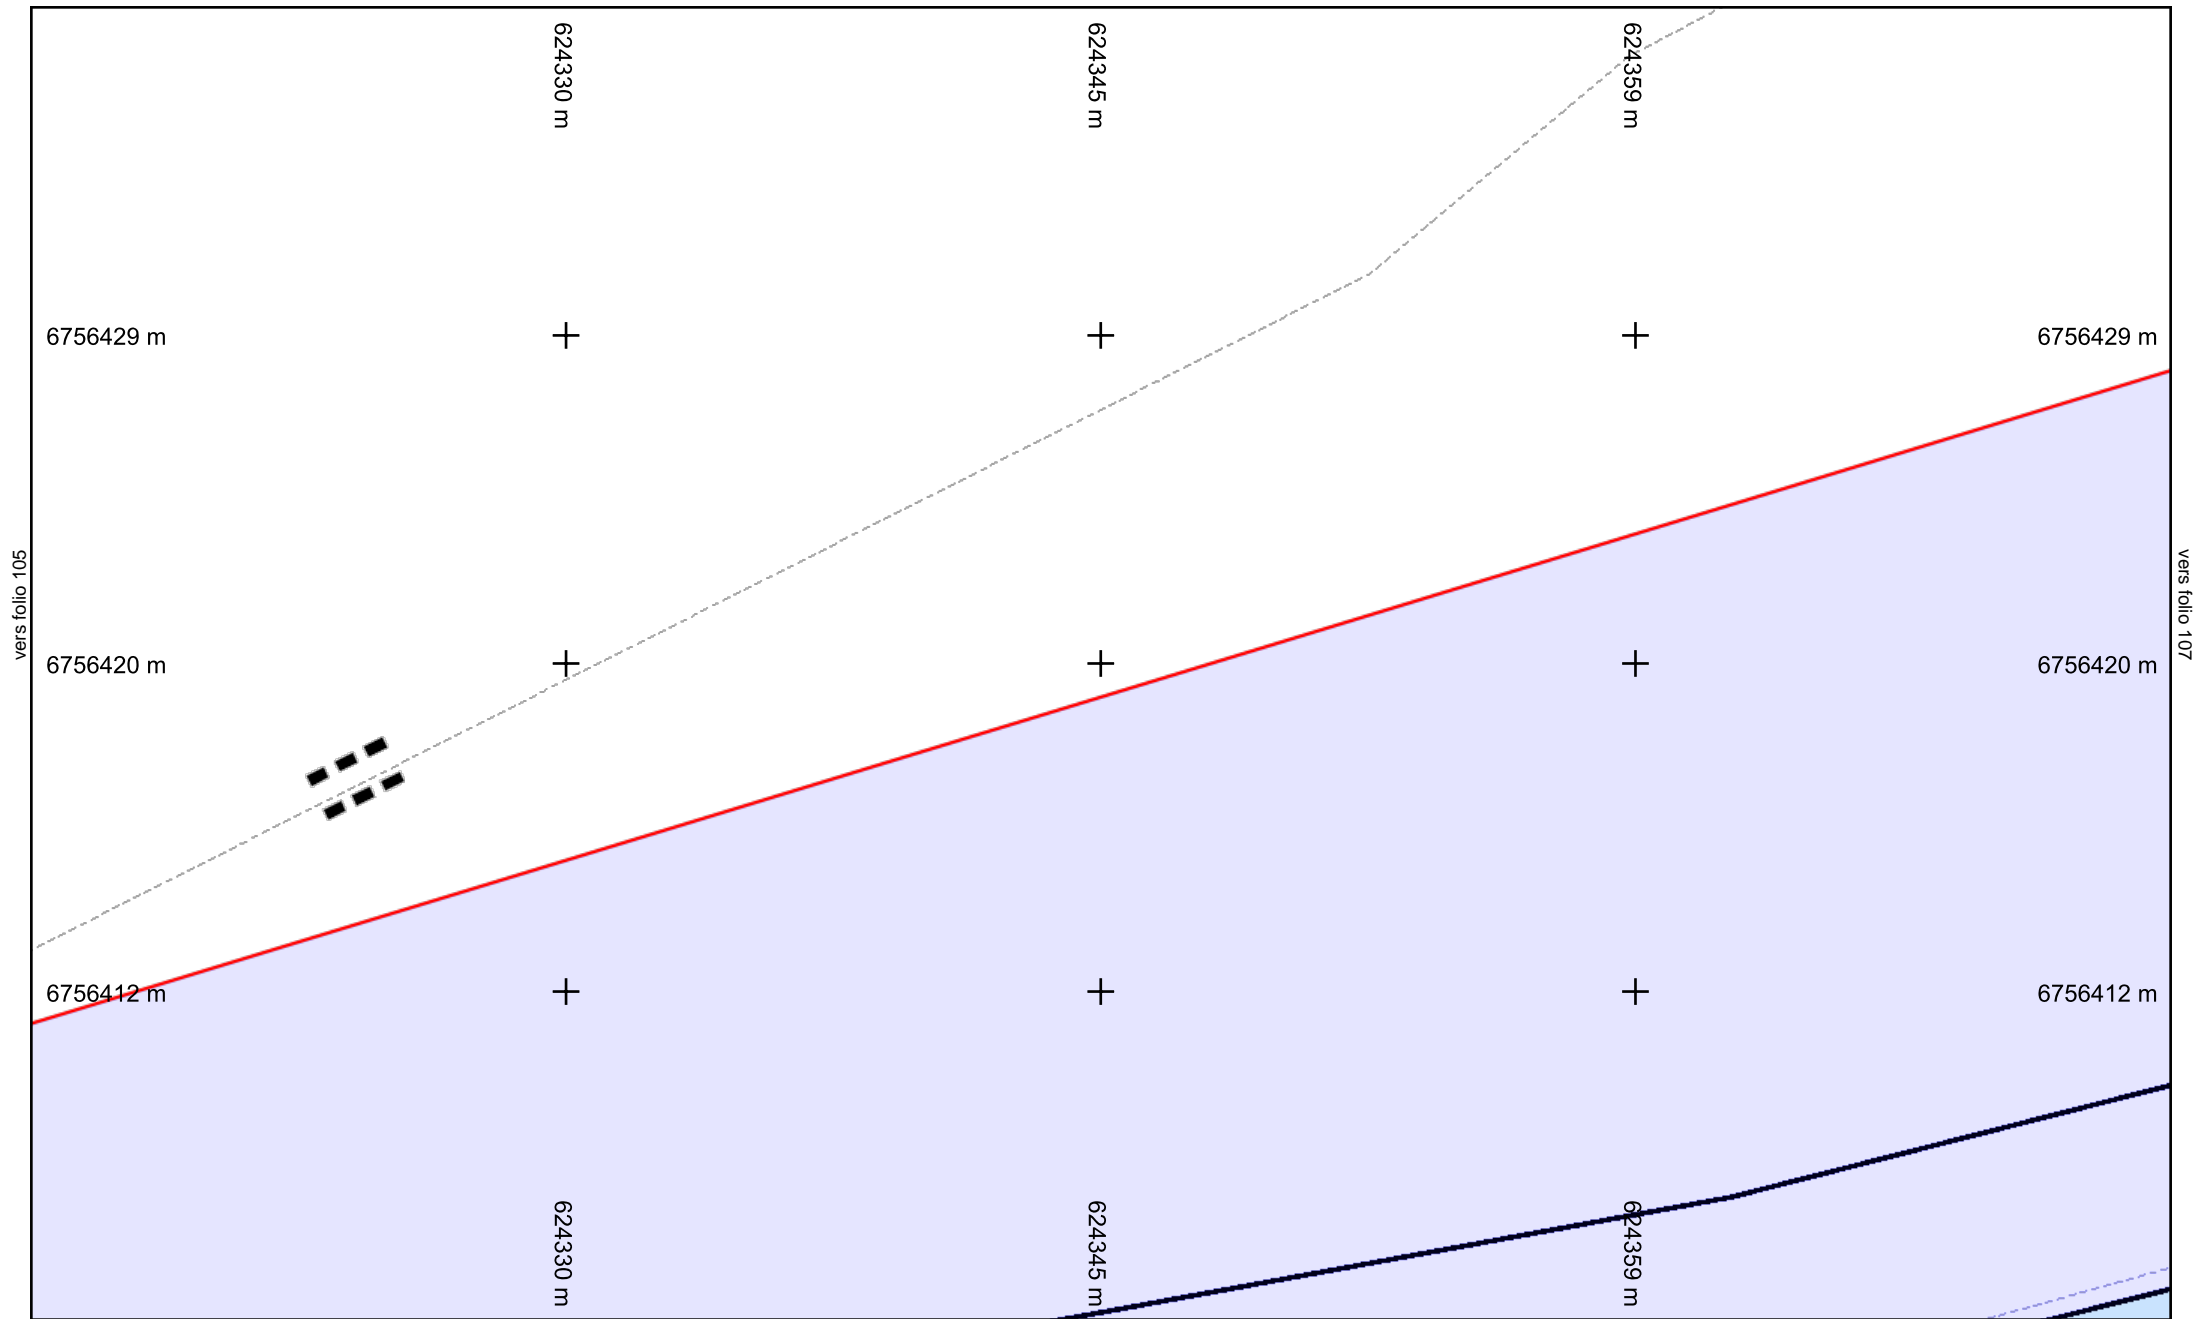

vers folio 105

vers folio 107


vers folio 91



**Légende :**  
**Voir page annexe**

**Folio n° : 106**

Échelle : 1:200 --- Plan généré le : 28/03/2022 - 22:39:10  
 Numéro de consultation : 2022032501549TDE  
 Adresse : Chemin de la canche, 45800 Combleux  
 Format d'impression : A4 Paysage

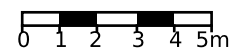

|                                 |                       |                                          |
|---------------------------------|-----------------------|------------------------------------------|
| Classe de précision : Voir plan | Catégorie réseau : EL | Carroyage : RGF93/Lambert 93 - EPSG:2154 |
|---------------------------------|-----------------------|------------------------------------------|

vers folio 119

624387 m

624401 m

624415 m

6756429 m

+

+

+

6756429 m

296

6756420 m

+

+

+

6756420 m

6756412 m

+

+

+

6756412 m

624387 m

624401 m

624415 m


vers folio 92

Échelle : 1:200 --- Plan généré le : 28/03/2022 - 22:39:10

Numéro de consultation : 2022032501549TDE

Adresse : Chemin de la canche, 45800 Combleux

Format d'impression : A4 Paysage

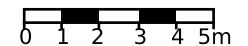

**Légende :**  
**Voir page annexe**

**Folio n° : 107**

Classe de précision : Voir plan

Catégorie réseau : EL

Carroyage : RGF93/Lambert 93 - EPSG:2154

vers folio 106

vers folio 108

vers folio 120

624444 m

624458 m

624472 m

6756429 m

+

+

+

6756429 m

# 296

6756420 m

+

+

+

6756420 m

6756412 m

+

+

+

6756412 m

624444 m

624458 m

624472 m


vers folio 93

Échelle : 1:200 --- Plan généré le : 28/03/2022 - 22:39:10

Numéro de consultation : 2022032501549TDE

Adresse : Chemin de la canche, 45800 Combleux

Format d'impression : A4 Paysage

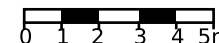


**Légende :**  
**Voir page annexe**

**Folio n° : 108**

Classe de précision : Voir plan

Catégorie réseau : EL

Carroyage : RGF93/Lambert 93 - EPSG:2154

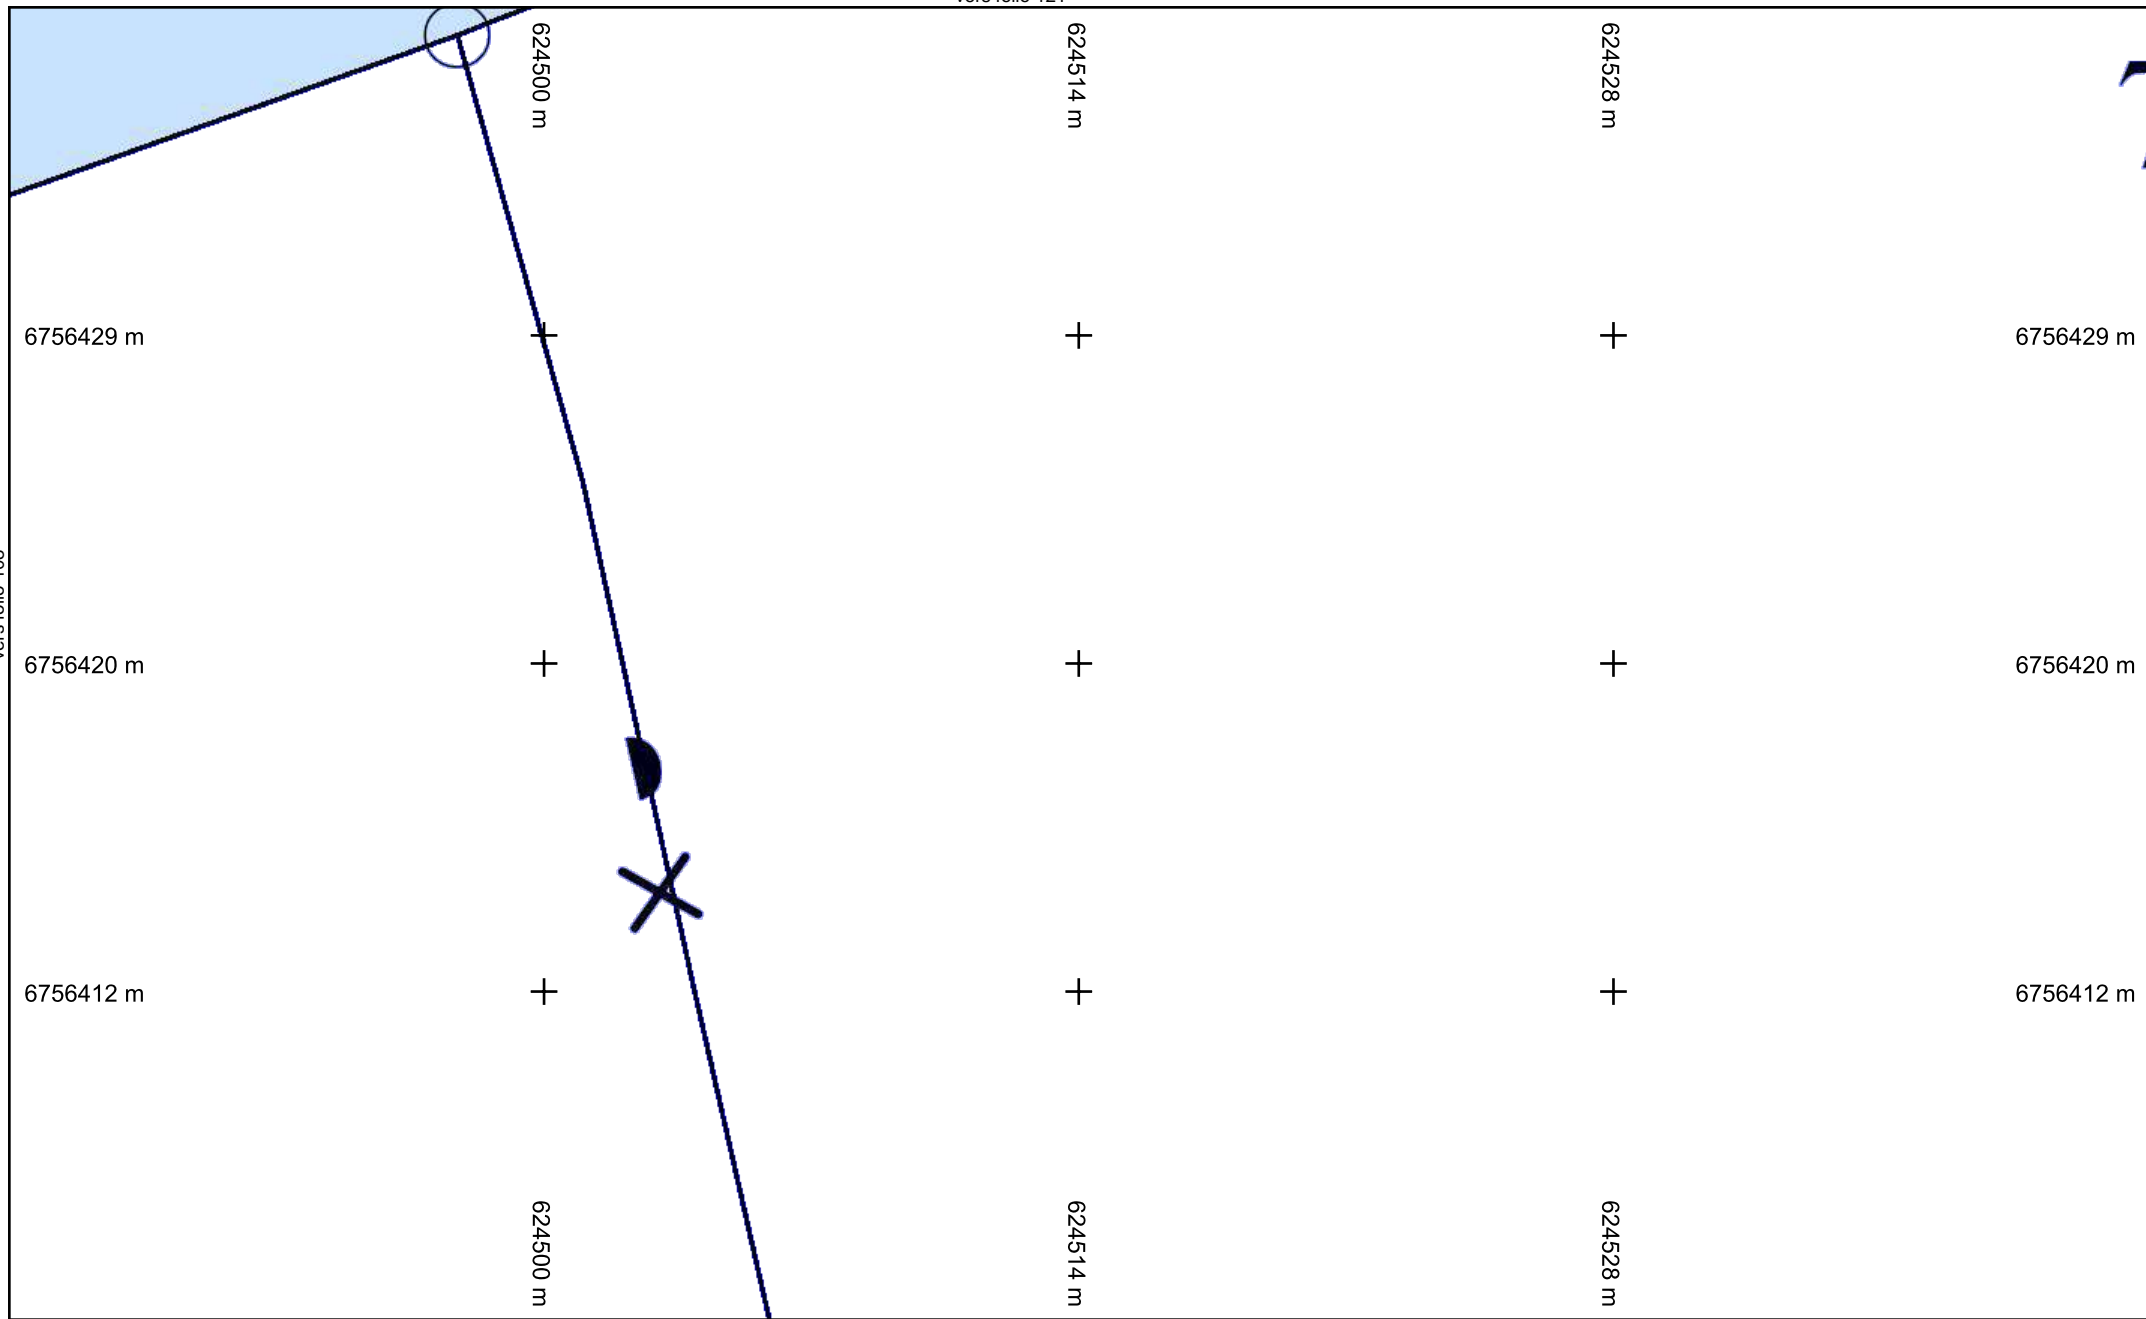


vers folio 108

vers folio 110

vers folio 94

Échelle : 1:200 --- Plan généré le : 28/03/2022 - 22:39:10  
 Numéro de consultation : 2022032501549TDE  
 Adresse : Chemin de la canche, 45800 Combleux  
 Format d'impression : A4 Paysage

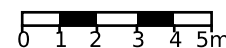

**Légende :**  
**Voir page annexe**

Folio n° : 109

|                                 |                       |                                          |
|---------------------------------|-----------------------|------------------------------------------|
| Classe de précision : Voir plan | Catégorie réseau : EL | Carroyage : RGF93/Lambert 93 - EPSG:2154 |
|---------------------------------|-----------------------|------------------------------------------|



# 775

624557 m

624571 m

624585 m

6756429 m

+

+

+

6756429 m

6756420 m

+

+

+

6756420 m

6756412 m

+

+

+

6756412 m

624557 m

624571 m

624585 m

vers folio 109

vers folio 111


vers folio 95


Échelle : 1:200 --- Plan généré le : 28/03/2022 - 22:39:10

Numéro de consultation : 2022032501549TDE

Adresse : Chemin de la canche, 45800 Combleux

Format d'impression : A4 Paysage

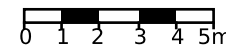

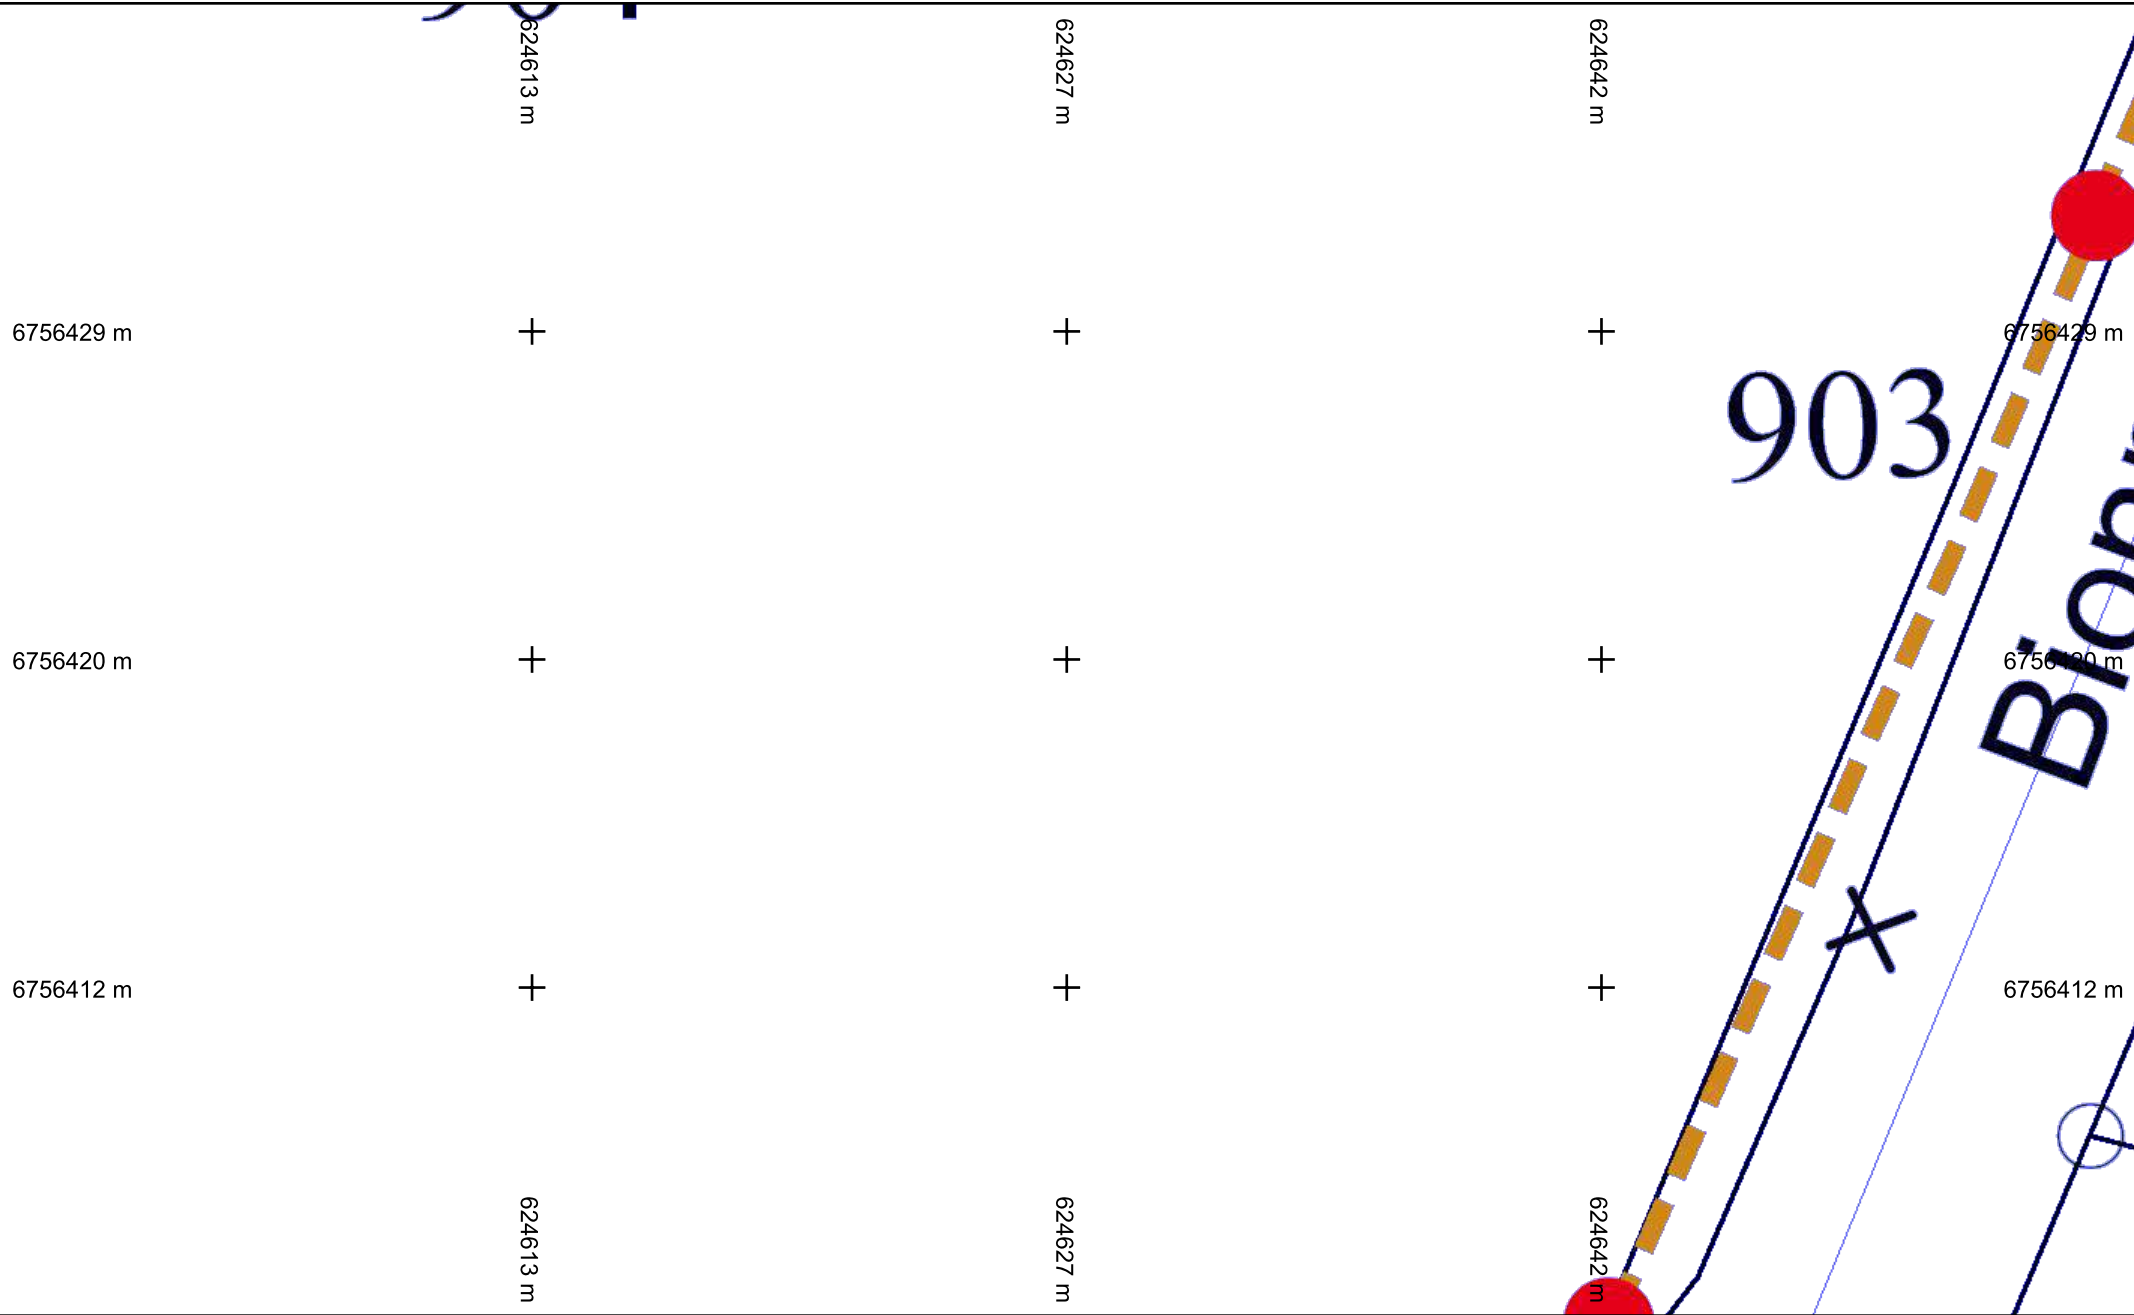


vers folio 110

vers folio 112

vers folio 96

Folio n° : 111

Échelle : 1:200 --- Plan généré le : 28/03/2022 - 22:39:10  
 Numéro de consultation : 2022032501549TDE  
 Adresse : Chemin de la canche, 45800 Combleux  
 Format d'impression : A4 Paysage

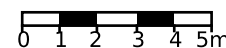

**Légende :**  
**Voir page annexe**

|                                 |                       |                                          |
|---------------------------------|-----------------------|------------------------------------------|
| Classe de précision : Voir plan | Catégorie réseau : EL | Carroyage : RGF93/Lambert 93 - EPSG:2154 |
|---------------------------------|-----------------------|------------------------------------------|



vers folio 111


vers folio 97




**Légende :**  
**Voir page annexe**


**Folio n° : 112**

Échelle : 1:200 --- Plan généré le : 28/03/2022 - 22:39:10  
Numéro de consultation : 2022032501549TDE  
Adresse : Chemin de la canche, 45800 Combleux  
Format d'impression : A4 Paysage

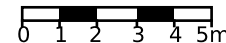

|                                 |                       |                                          |
|---------------------------------|-----------------------|------------------------------------------|
| Classe de précision : Voir plan | Catégorie réseau : EL | Carroyage : RGF93/Lambert 93 - EPSG:2154 |
|---------------------------------|-----------------------|------------------------------------------|

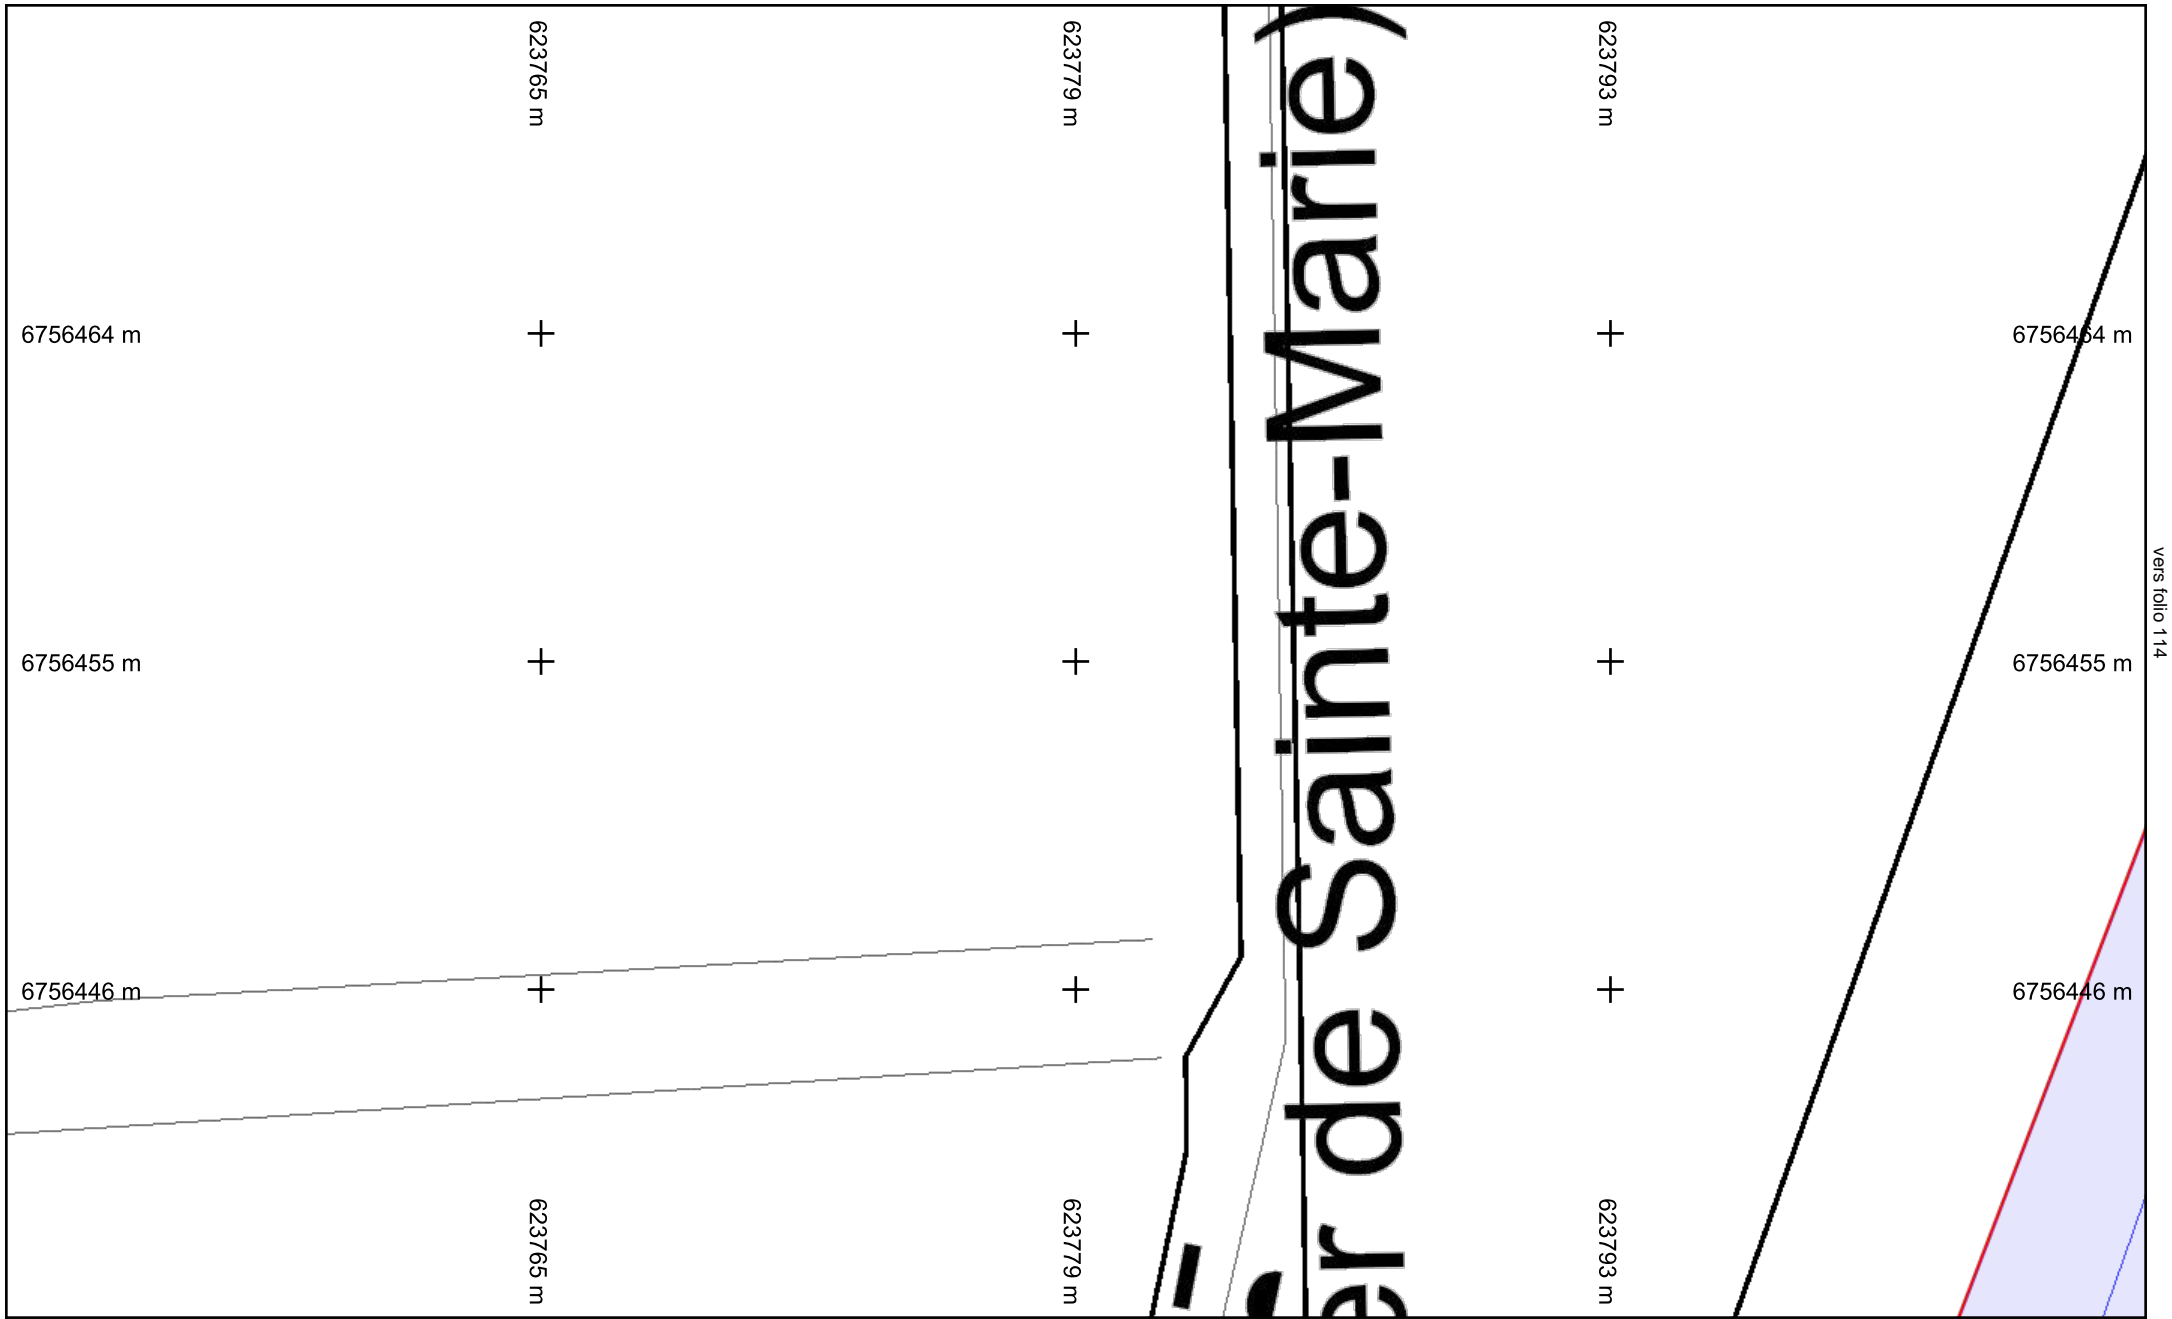

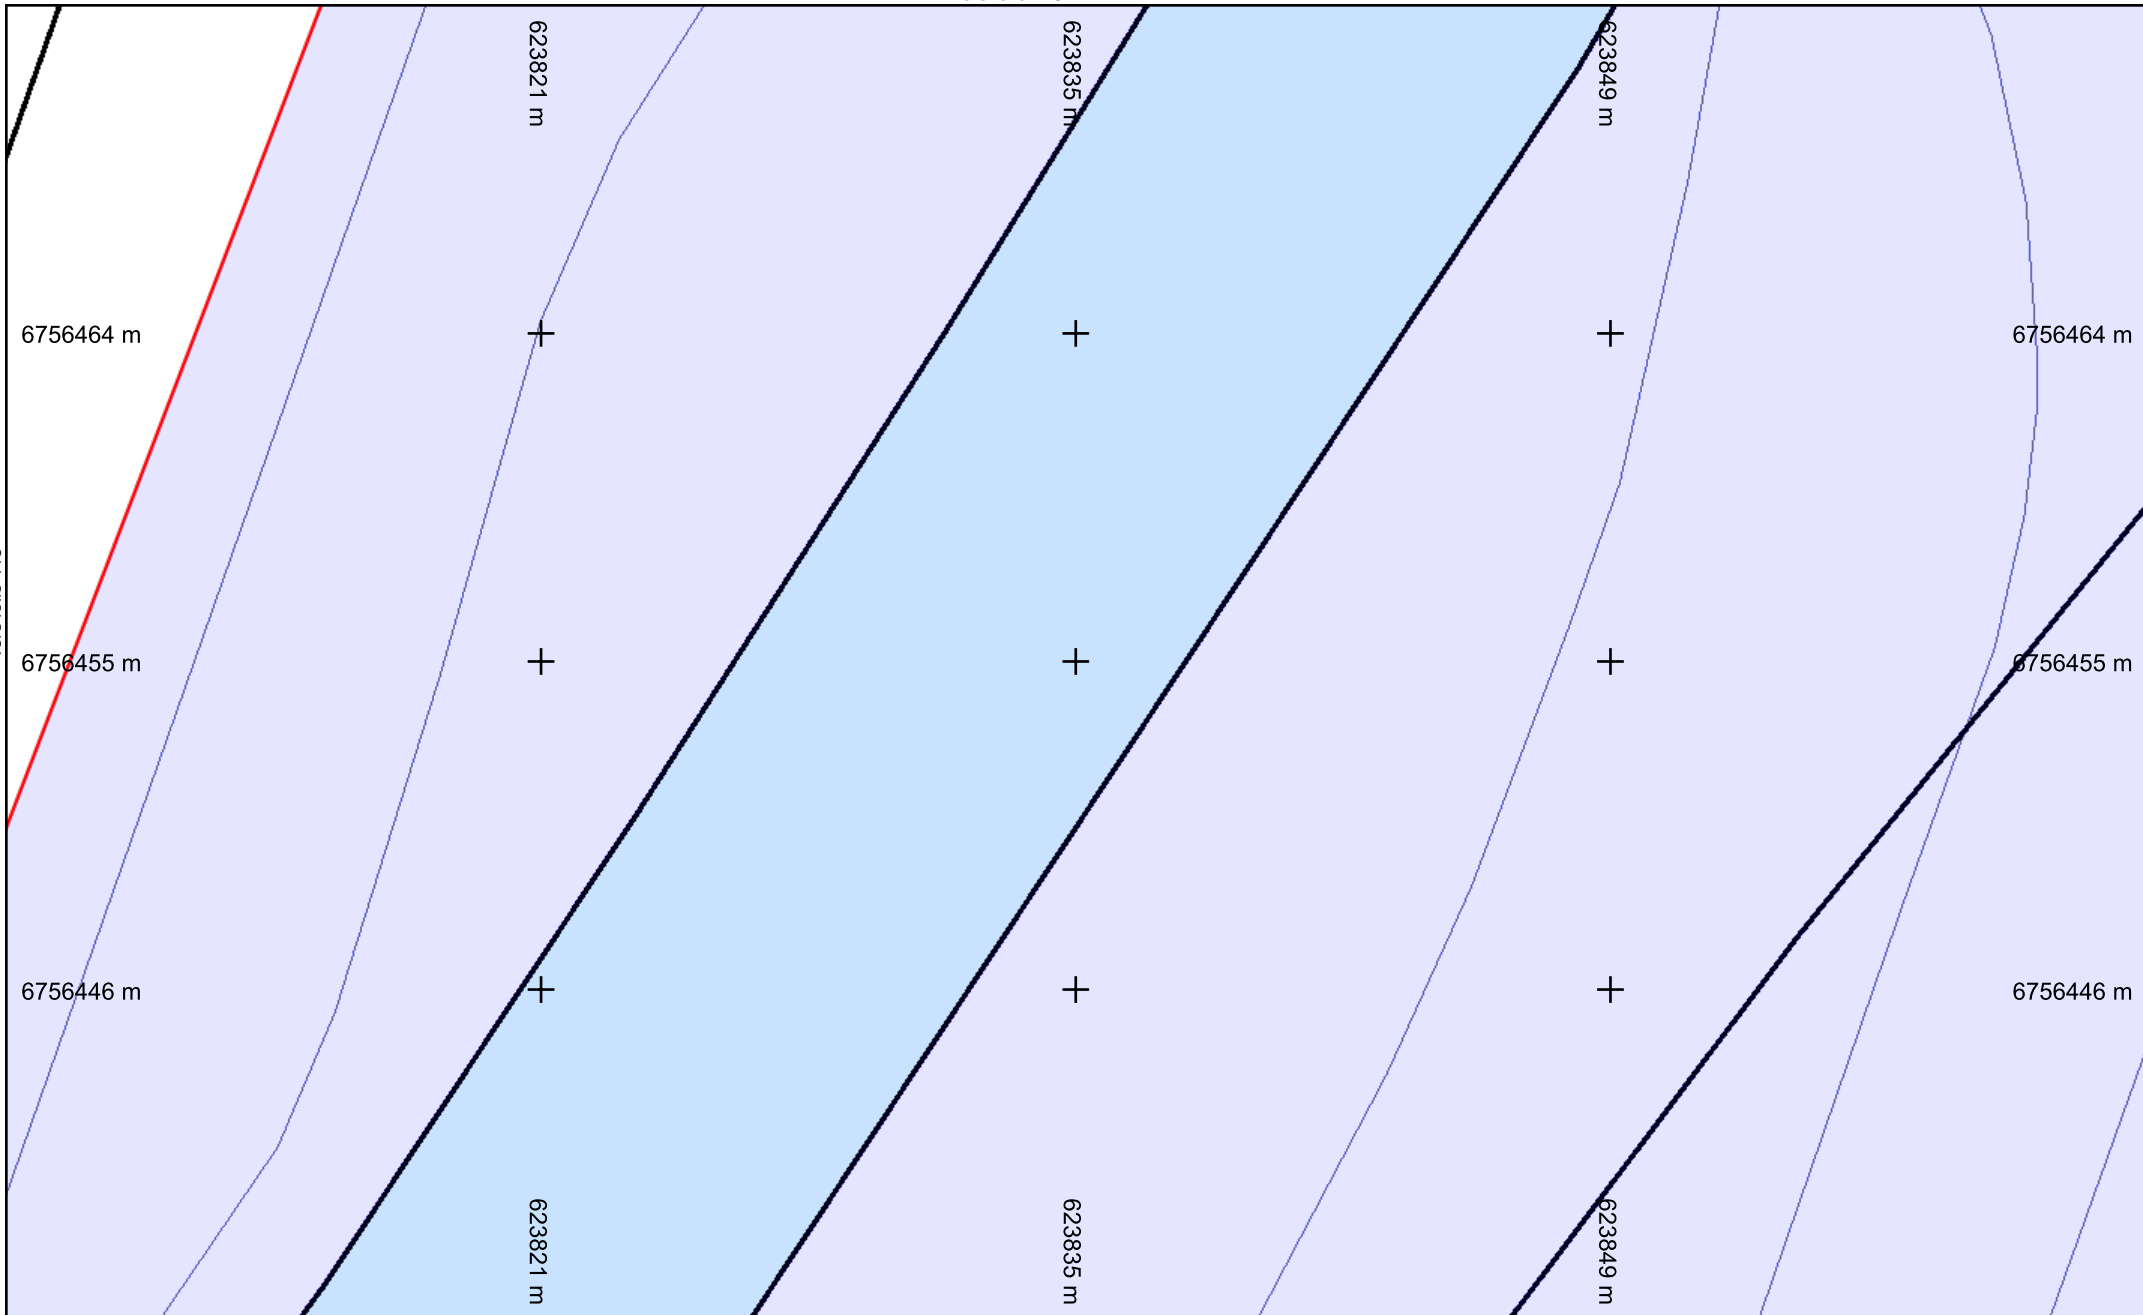

vers folio 113

vers folio 115


vers folio 99




**Légende :**  
**Voir page annexe**

**Folio n° : 114**


Échelle : 1:200 --- Plan généré le : 28/03/2022 - 22:39:10  
 Numéro de consultation : 2022032501549TDE  
 Adresse : Chemin de la canche, 45800 Combleux  
 Format d'impression : A4 Paysage

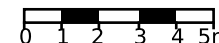


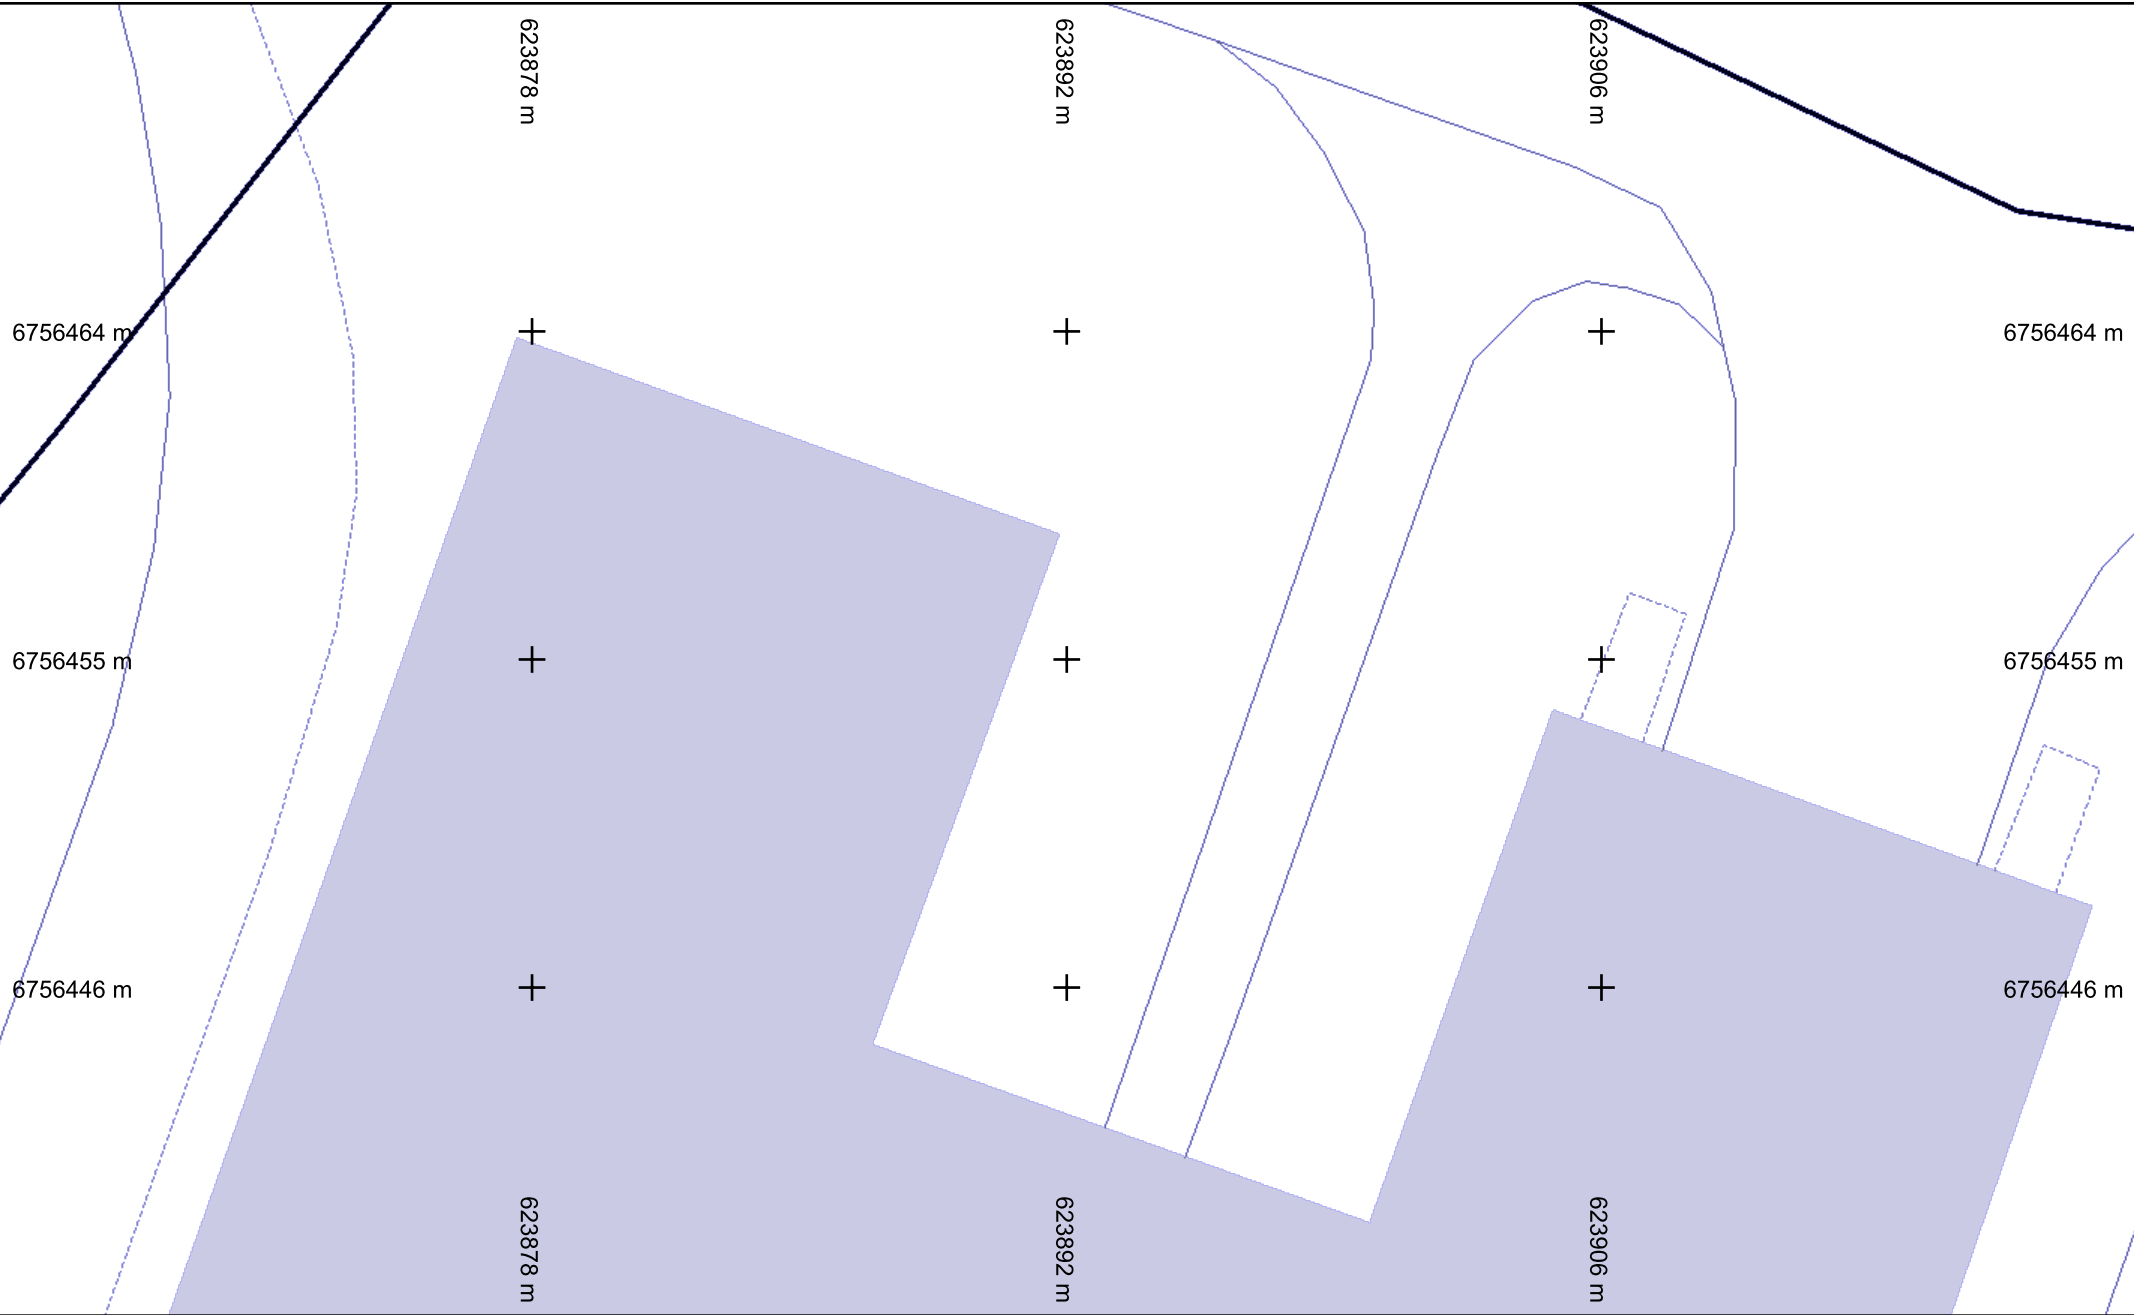

vers folio 114

vers folio 116

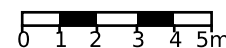


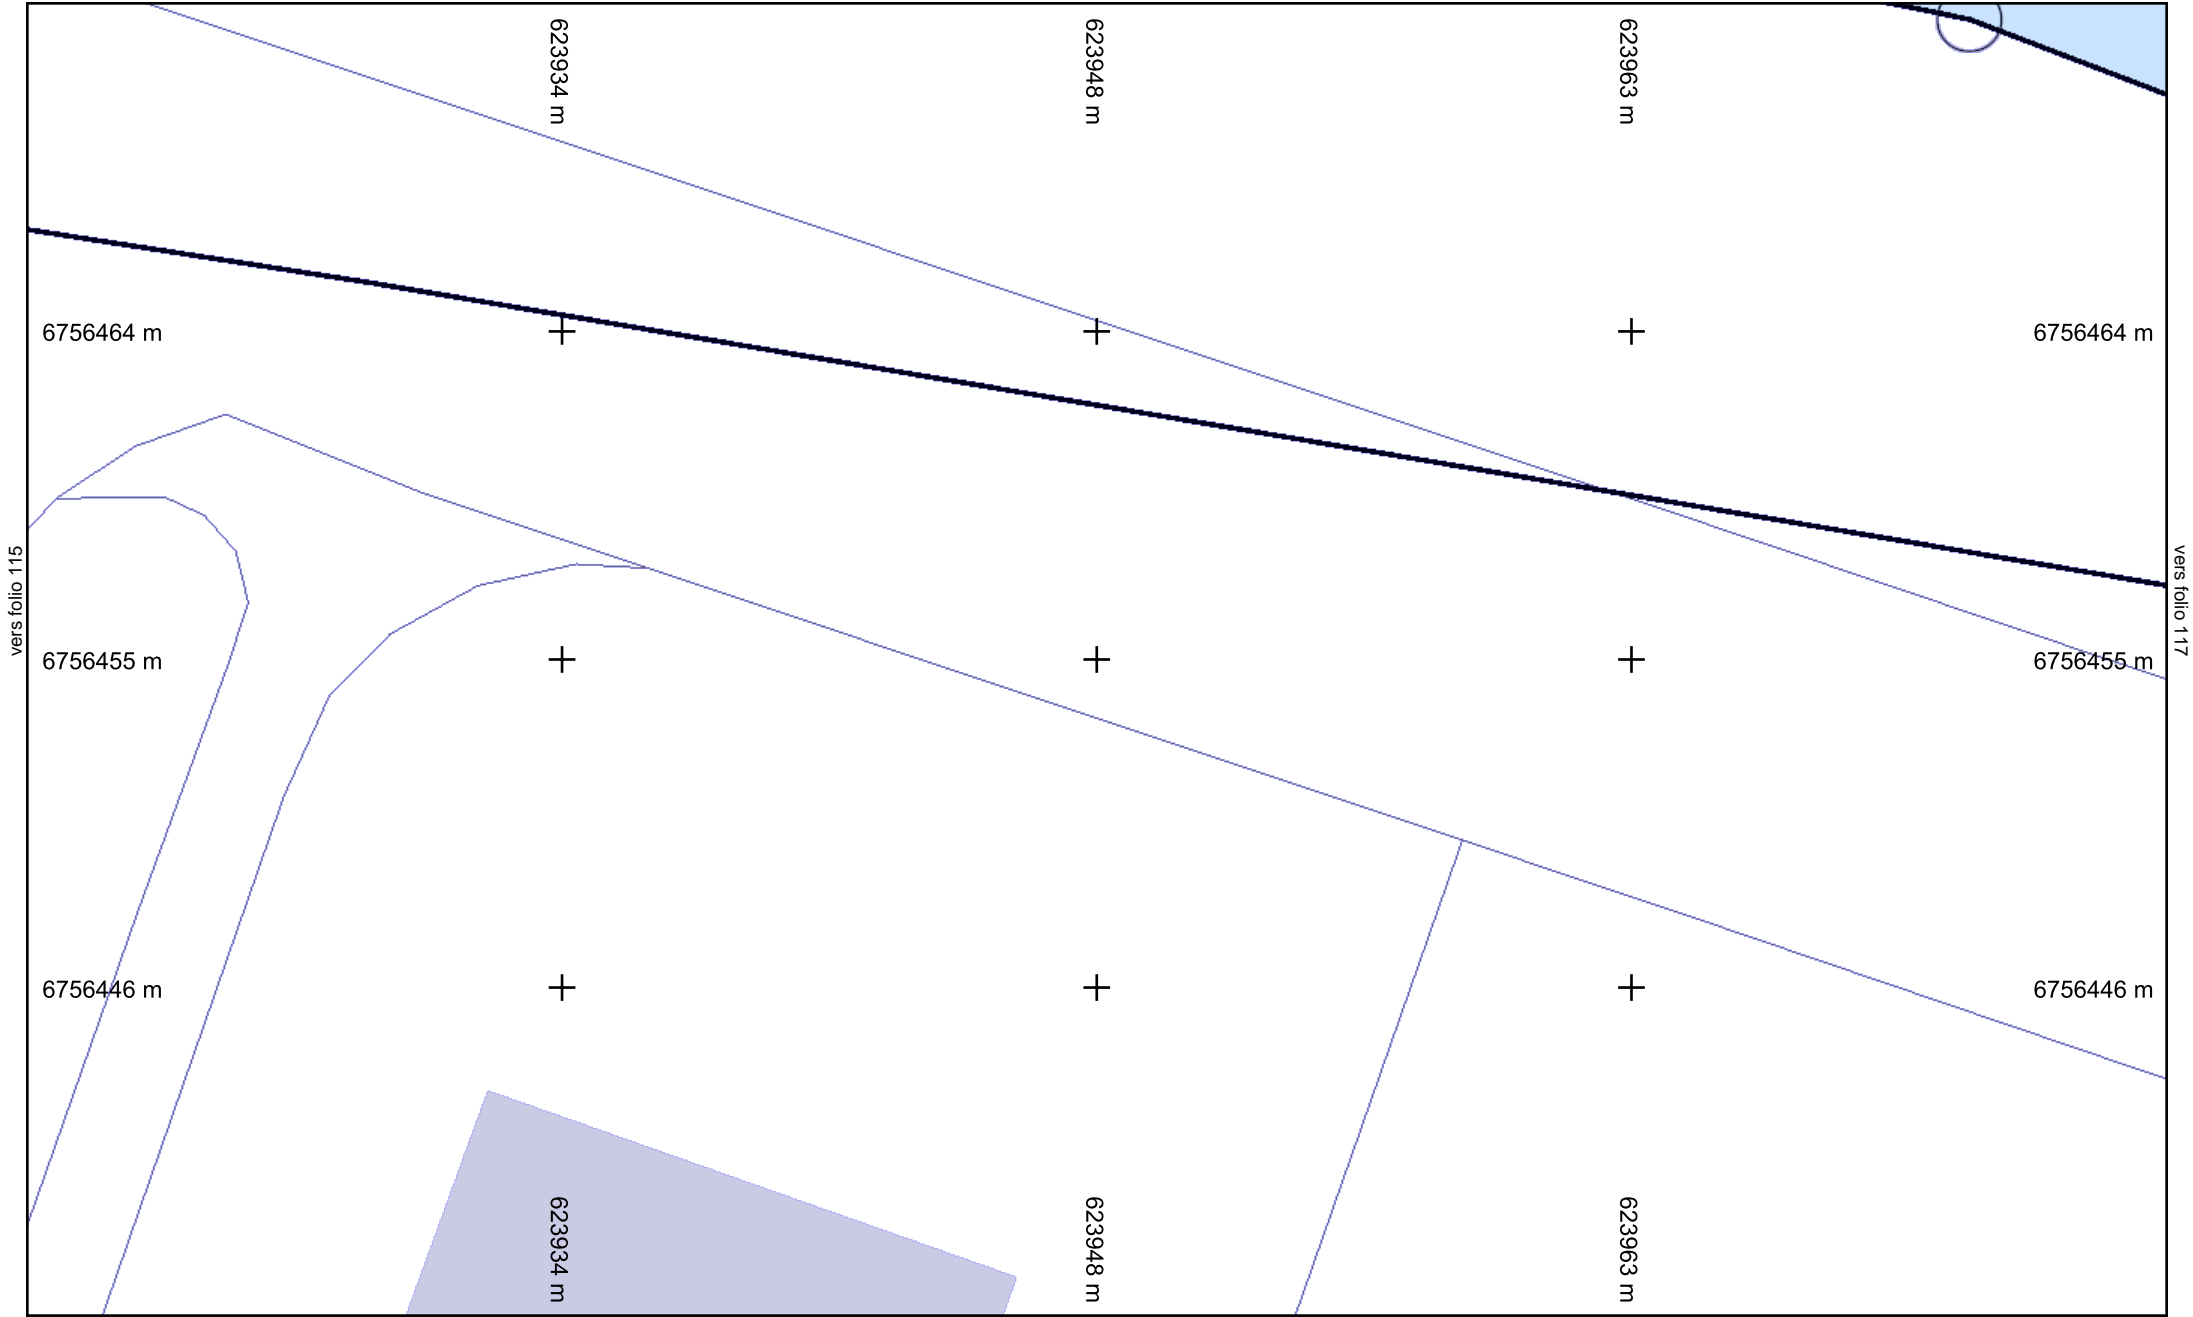

vers folio 115

vers folio 117

vers folio 101

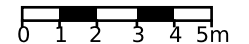

vers folio 128

623991 m

624005 m

624019 m

6756464 m

+

+

+

6756464 m

vers folio 116

6756455 m

+

+

+

6756455 m

vers folio 118

6756446 m

+

+

+

6756446 m

623991 m

624005 m

624019 m


vers folio 102

Échelle : 1:200 --- Plan généré le : 28/03/2022 - 22:39:11

Numéro de consultation : 2022032501549TDE

Adresse : Chemin de la canche, 45800 Combleux

Format d'impression : A4 Paysage

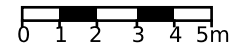

**Légende :**  
**Voir page annexe**


**Folio n° : 117**

Classe de précision : Voir plan

Catégorie réseau : EL

Carroyage : RGF93/Lambert 93 - EPSG:2154



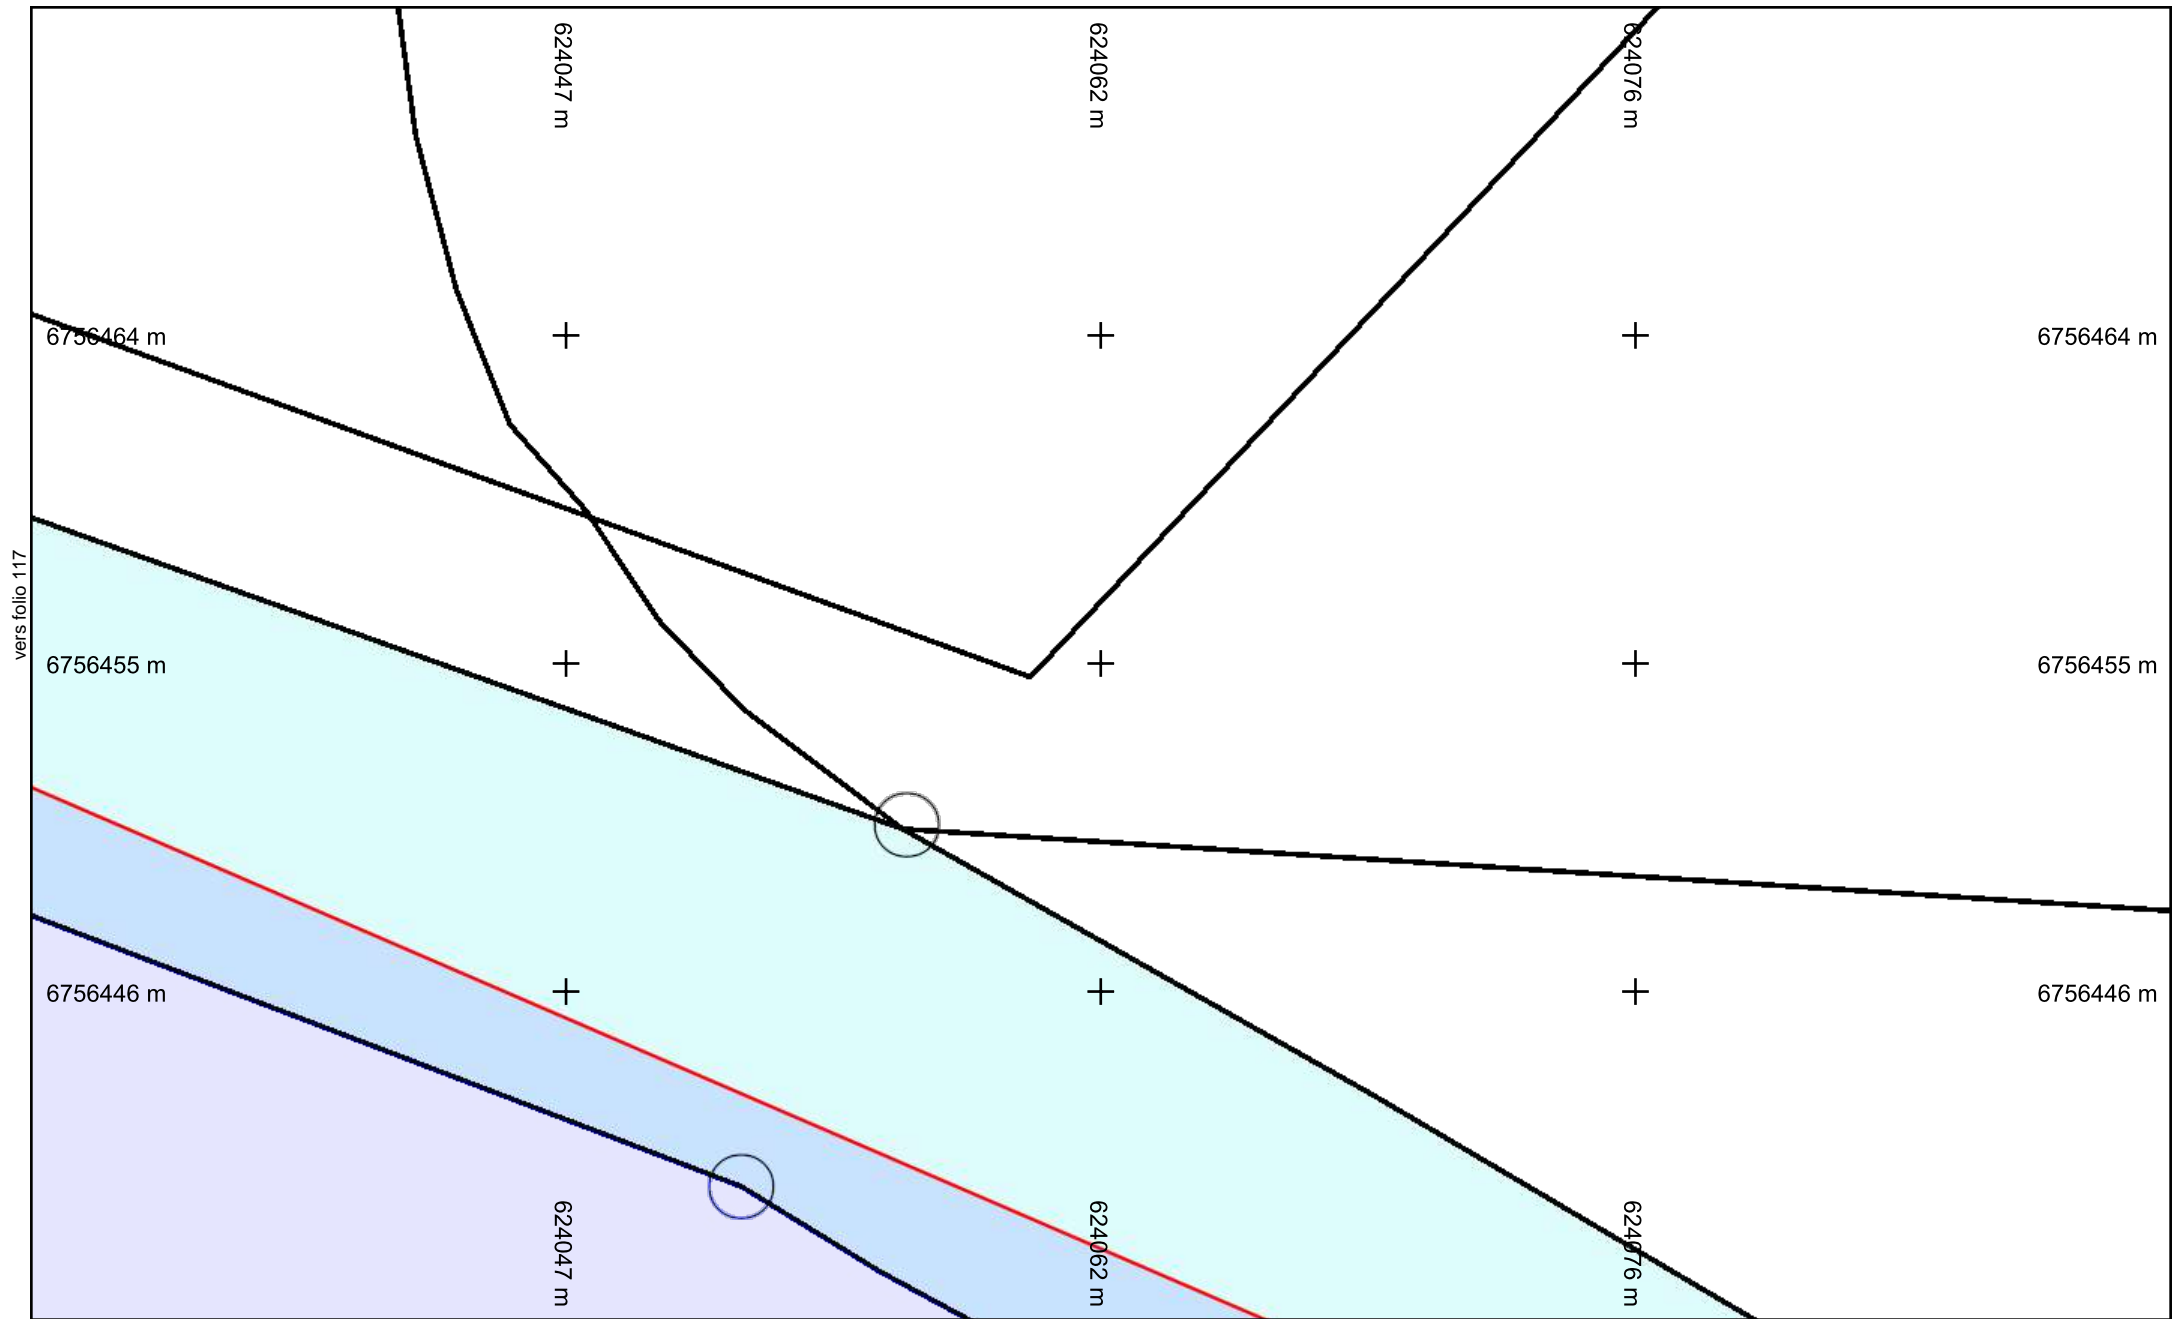

vers folio 117


vers folio 103




**Légende :**  
**Voir page annexe**

**Folio n° : 118**

Échelle : 1:200 --- Plan généré le : 28/03/2022 - 22:39:11  
 Numéro de consultation : 2022032501549TDE  
 Adresse : Chemin de la canche, 45800 Combleux  
 Format d'impression : A4 Paysage

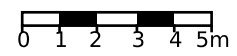


|                                 |                       |                                          |
|---------------------------------|-----------------------|------------------------------------------|
| Classe de précision : Voir plan | Catégorie réseau : EL | Carroyage : RGF93/Lambert 93 - EPSG:2154 |
|---------------------------------|-----------------------|------------------------------------------|

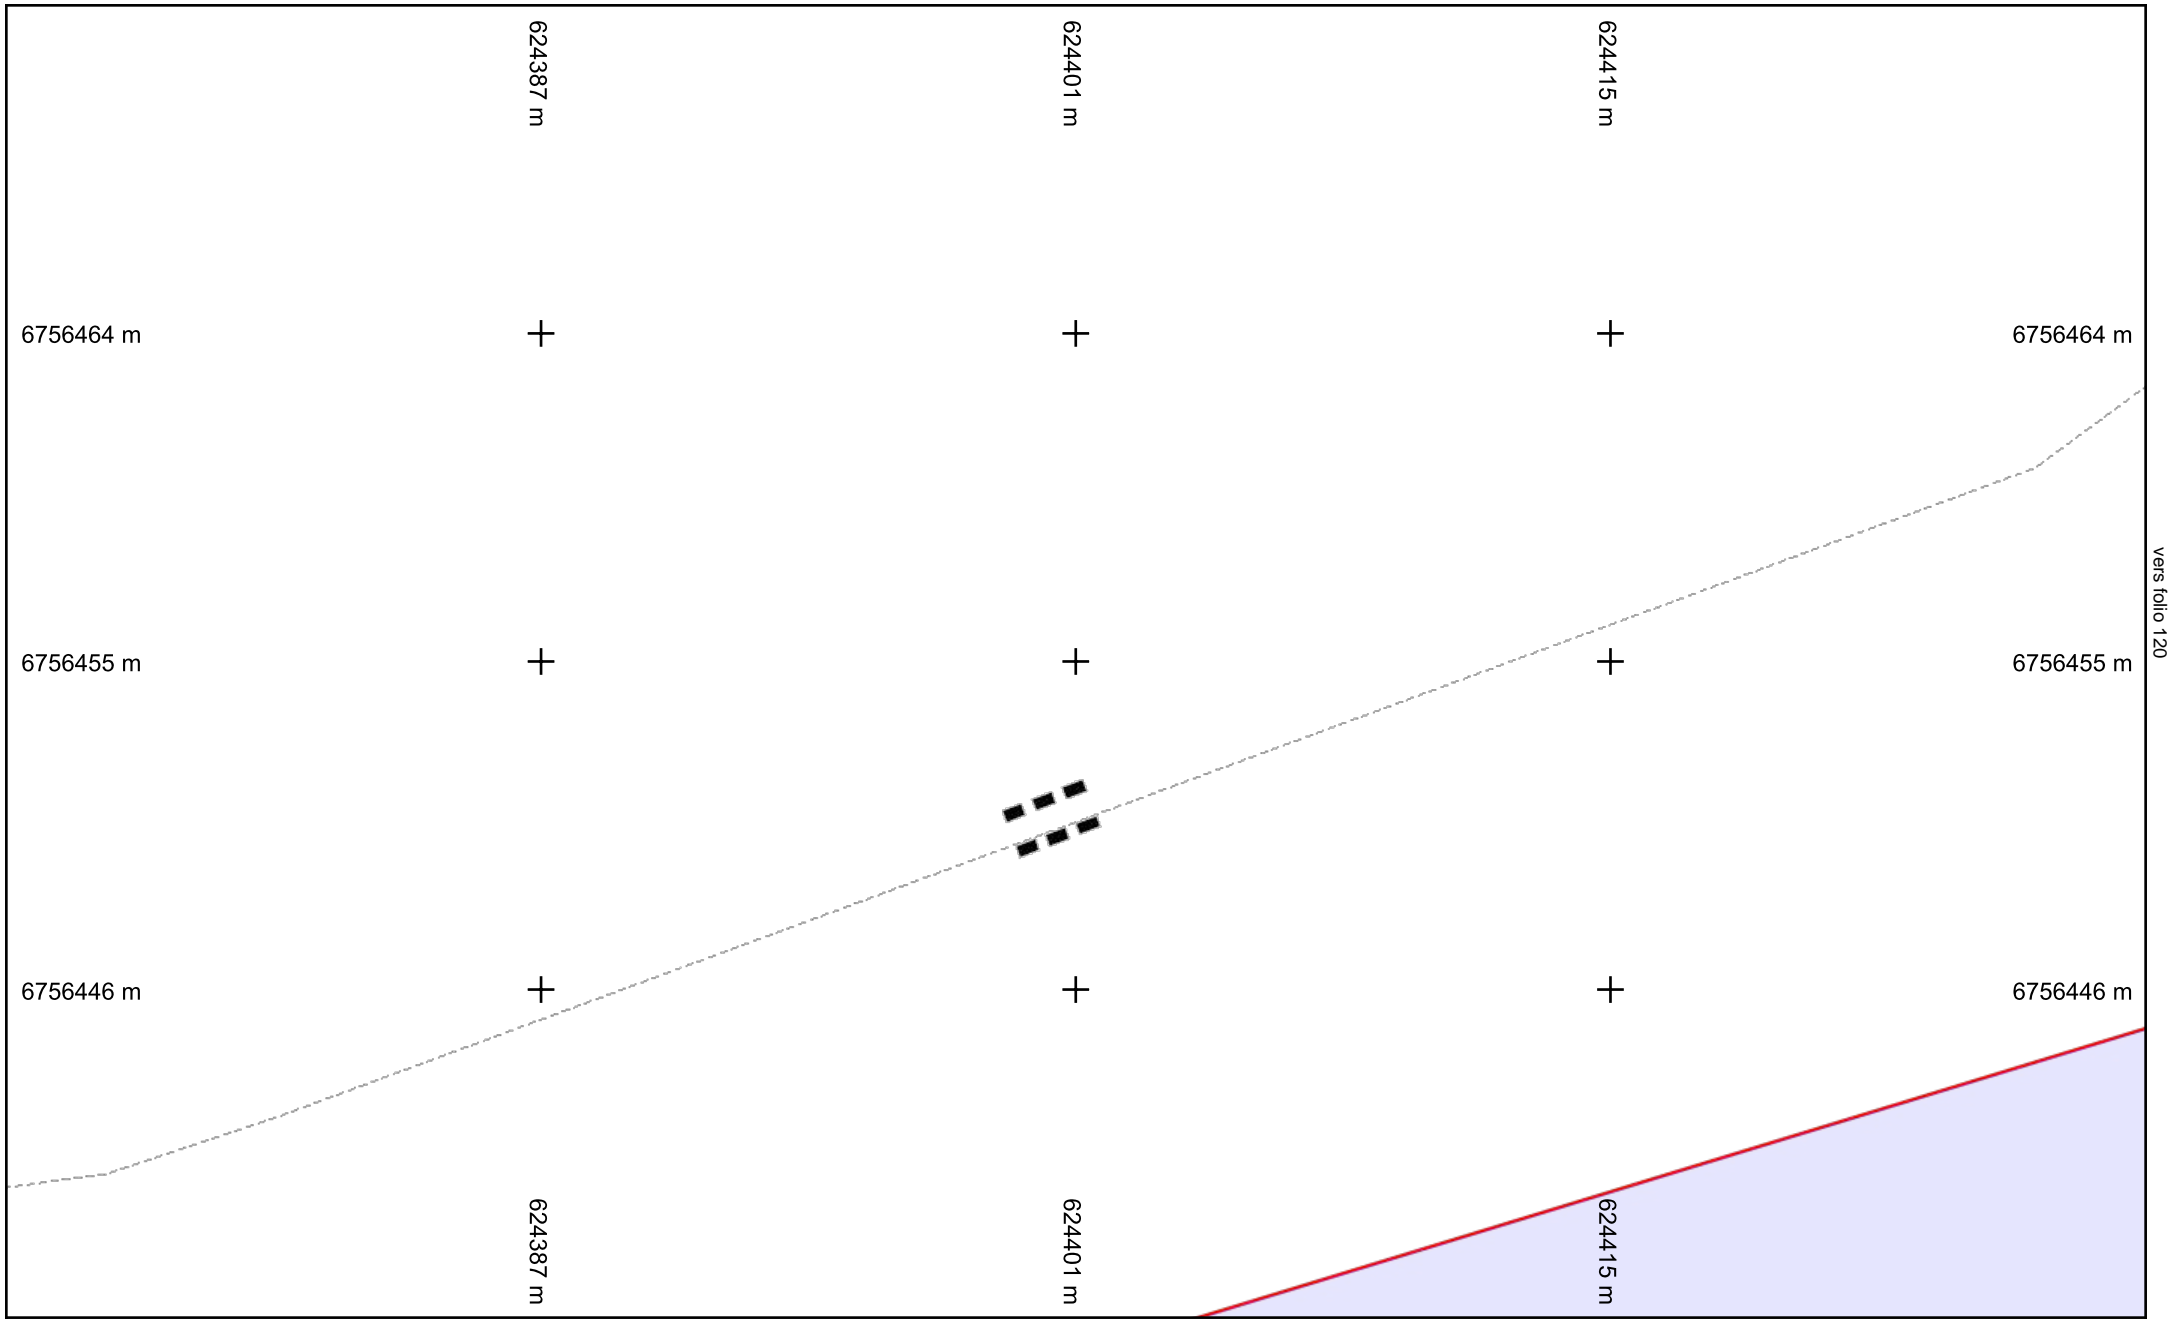


vers folio 120

vers folio 107

Échelle : 1:200 --- Plan généré le : 28/03/2022 - 22:39:11  
 Numéro de consultation : 2022032501549TDE  
 Adresse : Chemin de la canche, 45800 Combleux  
 Format d'impression : A4 Paysage

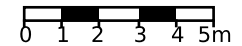

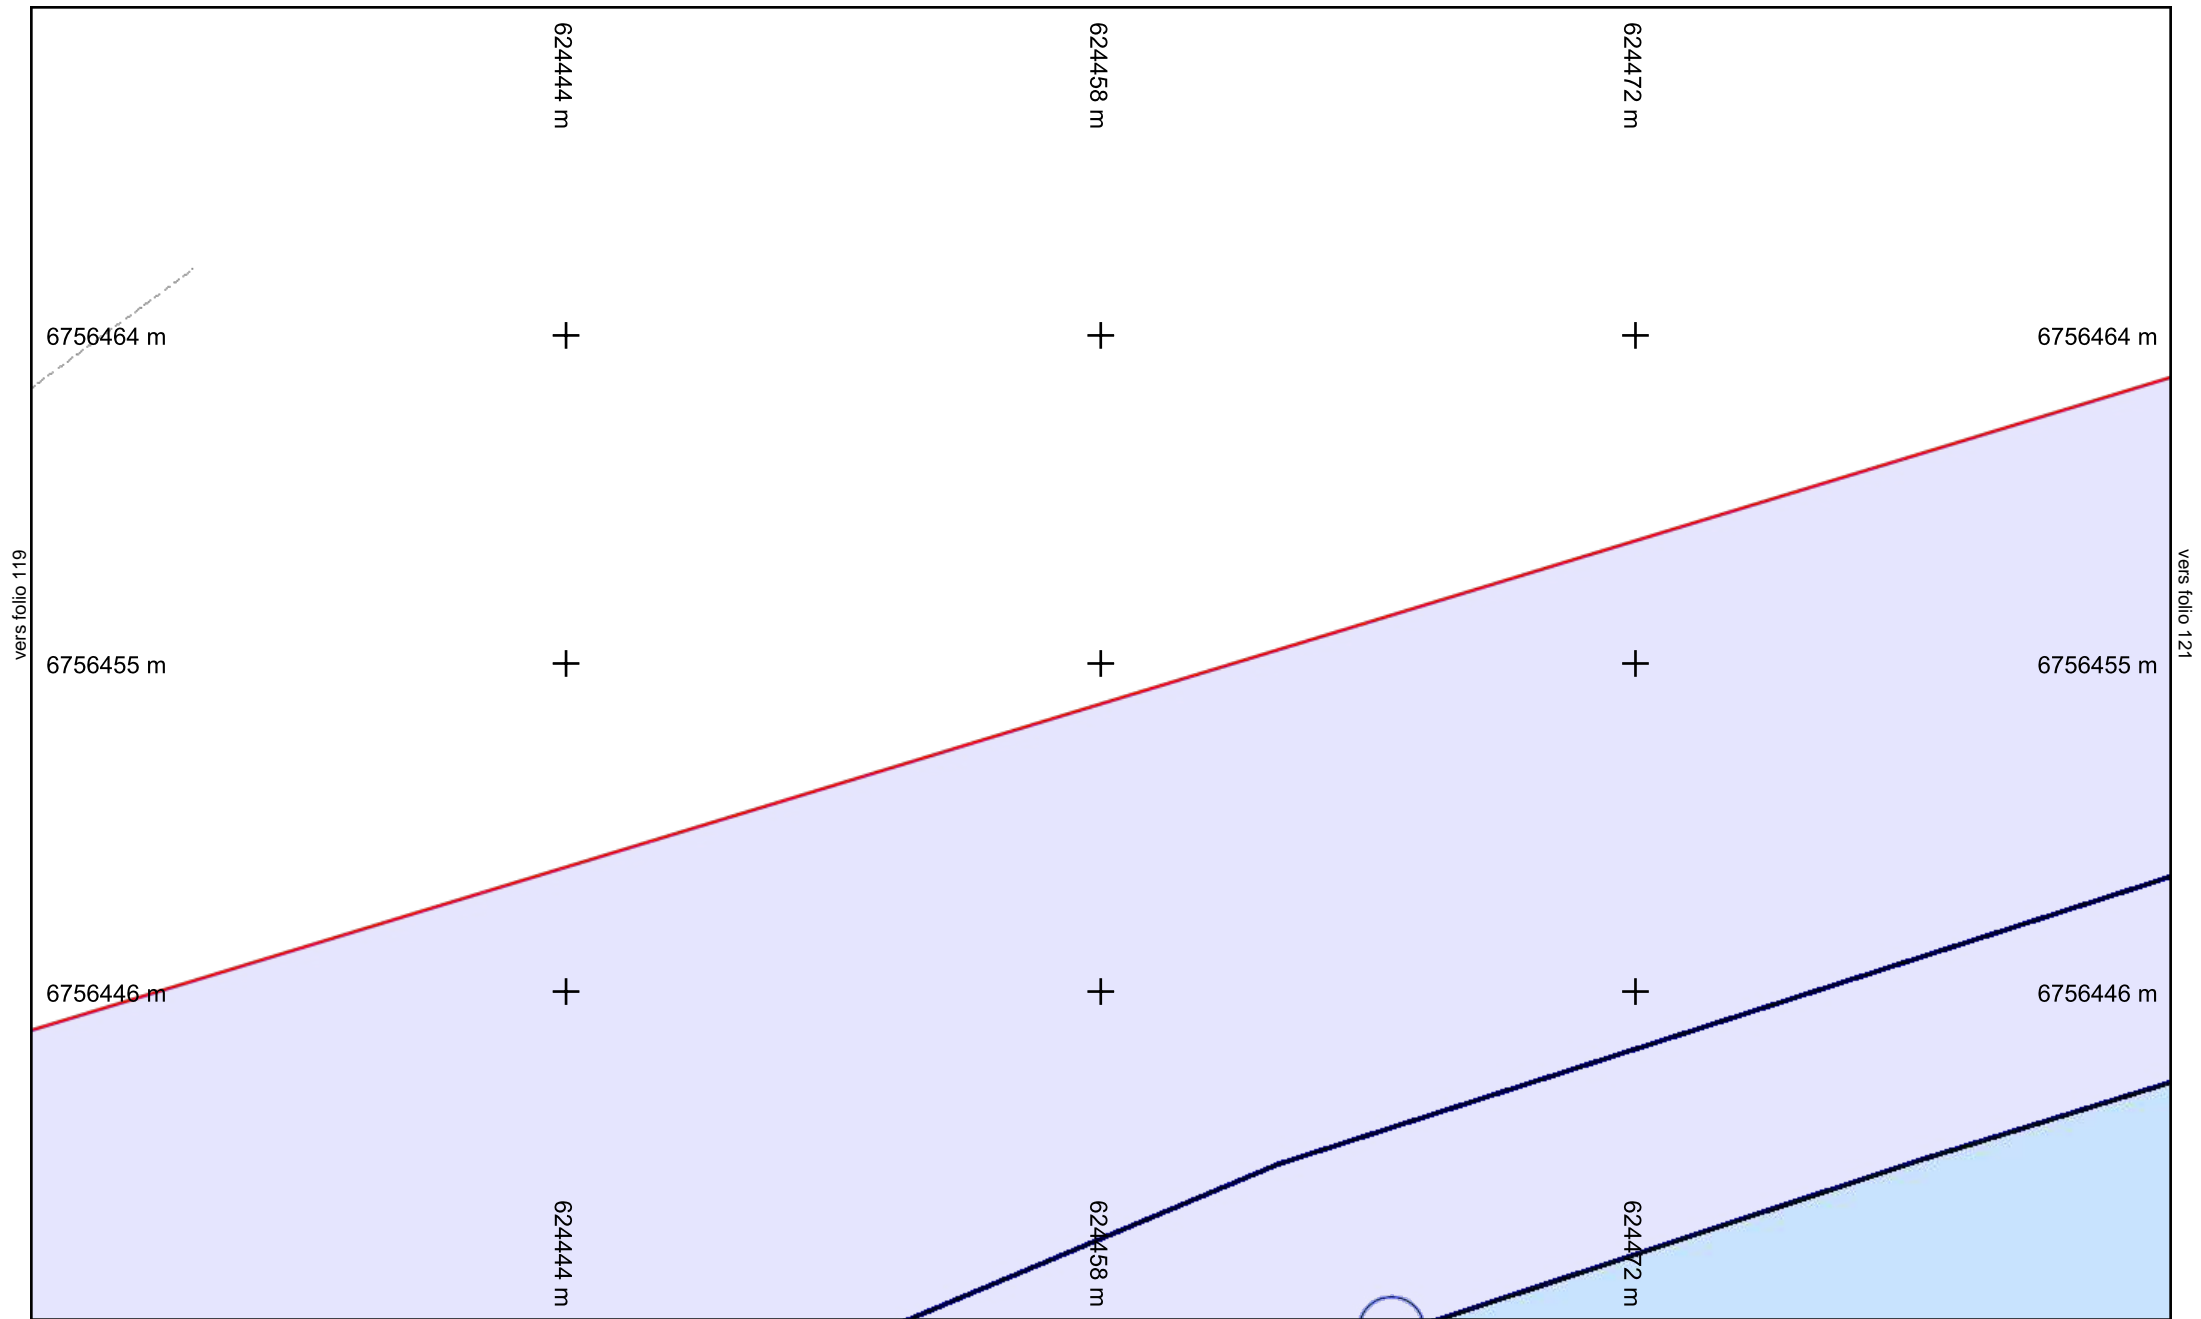


vers folio 119

vers folio 121

vers folio 108


Échelle : 1:200 --- Plan généré le : 28/03/2022 - 22:39:11  
 Numéro de consultation : 2022032501549TDE  
 Adresse : Chemin de la canche, 45800 Combleux  
 Format d'impression : A4 Paysage

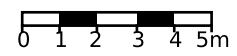


**Légende :**  
**Voir page annexe**

**Folio n° : 120**

|                                 |                       |                                          |
|---------------------------------|-----------------------|------------------------------------------|
| Classe de précision : Voir plan | Catégorie réseau : EL | Carroyage : RGF93/Lambert 93 - EPSG:2154 |
|---------------------------------|-----------------------|------------------------------------------|

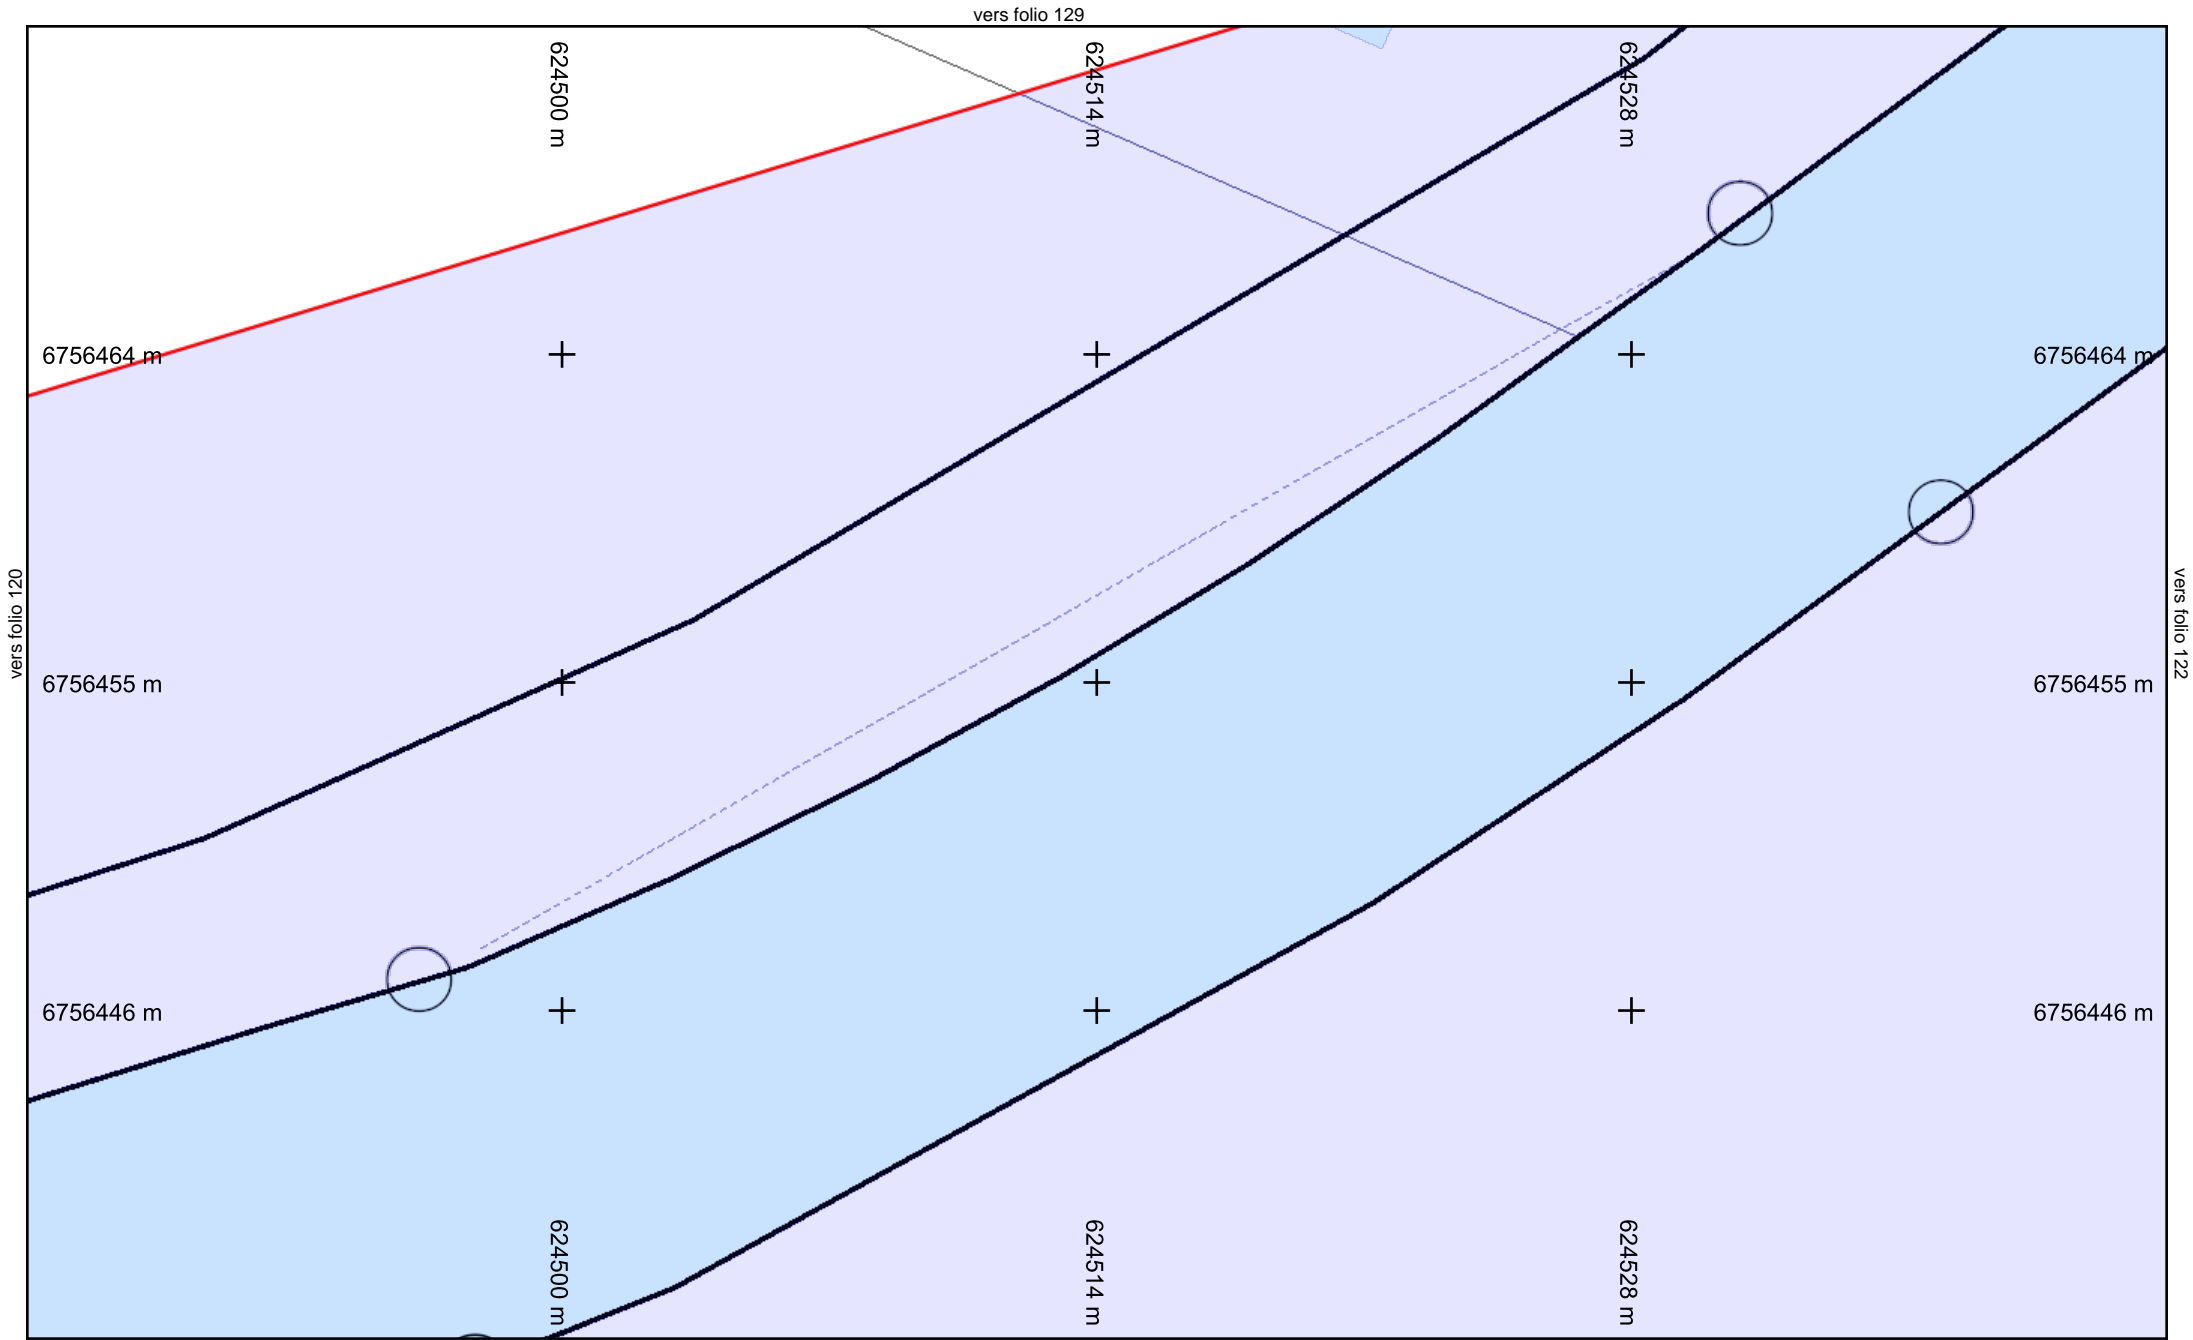

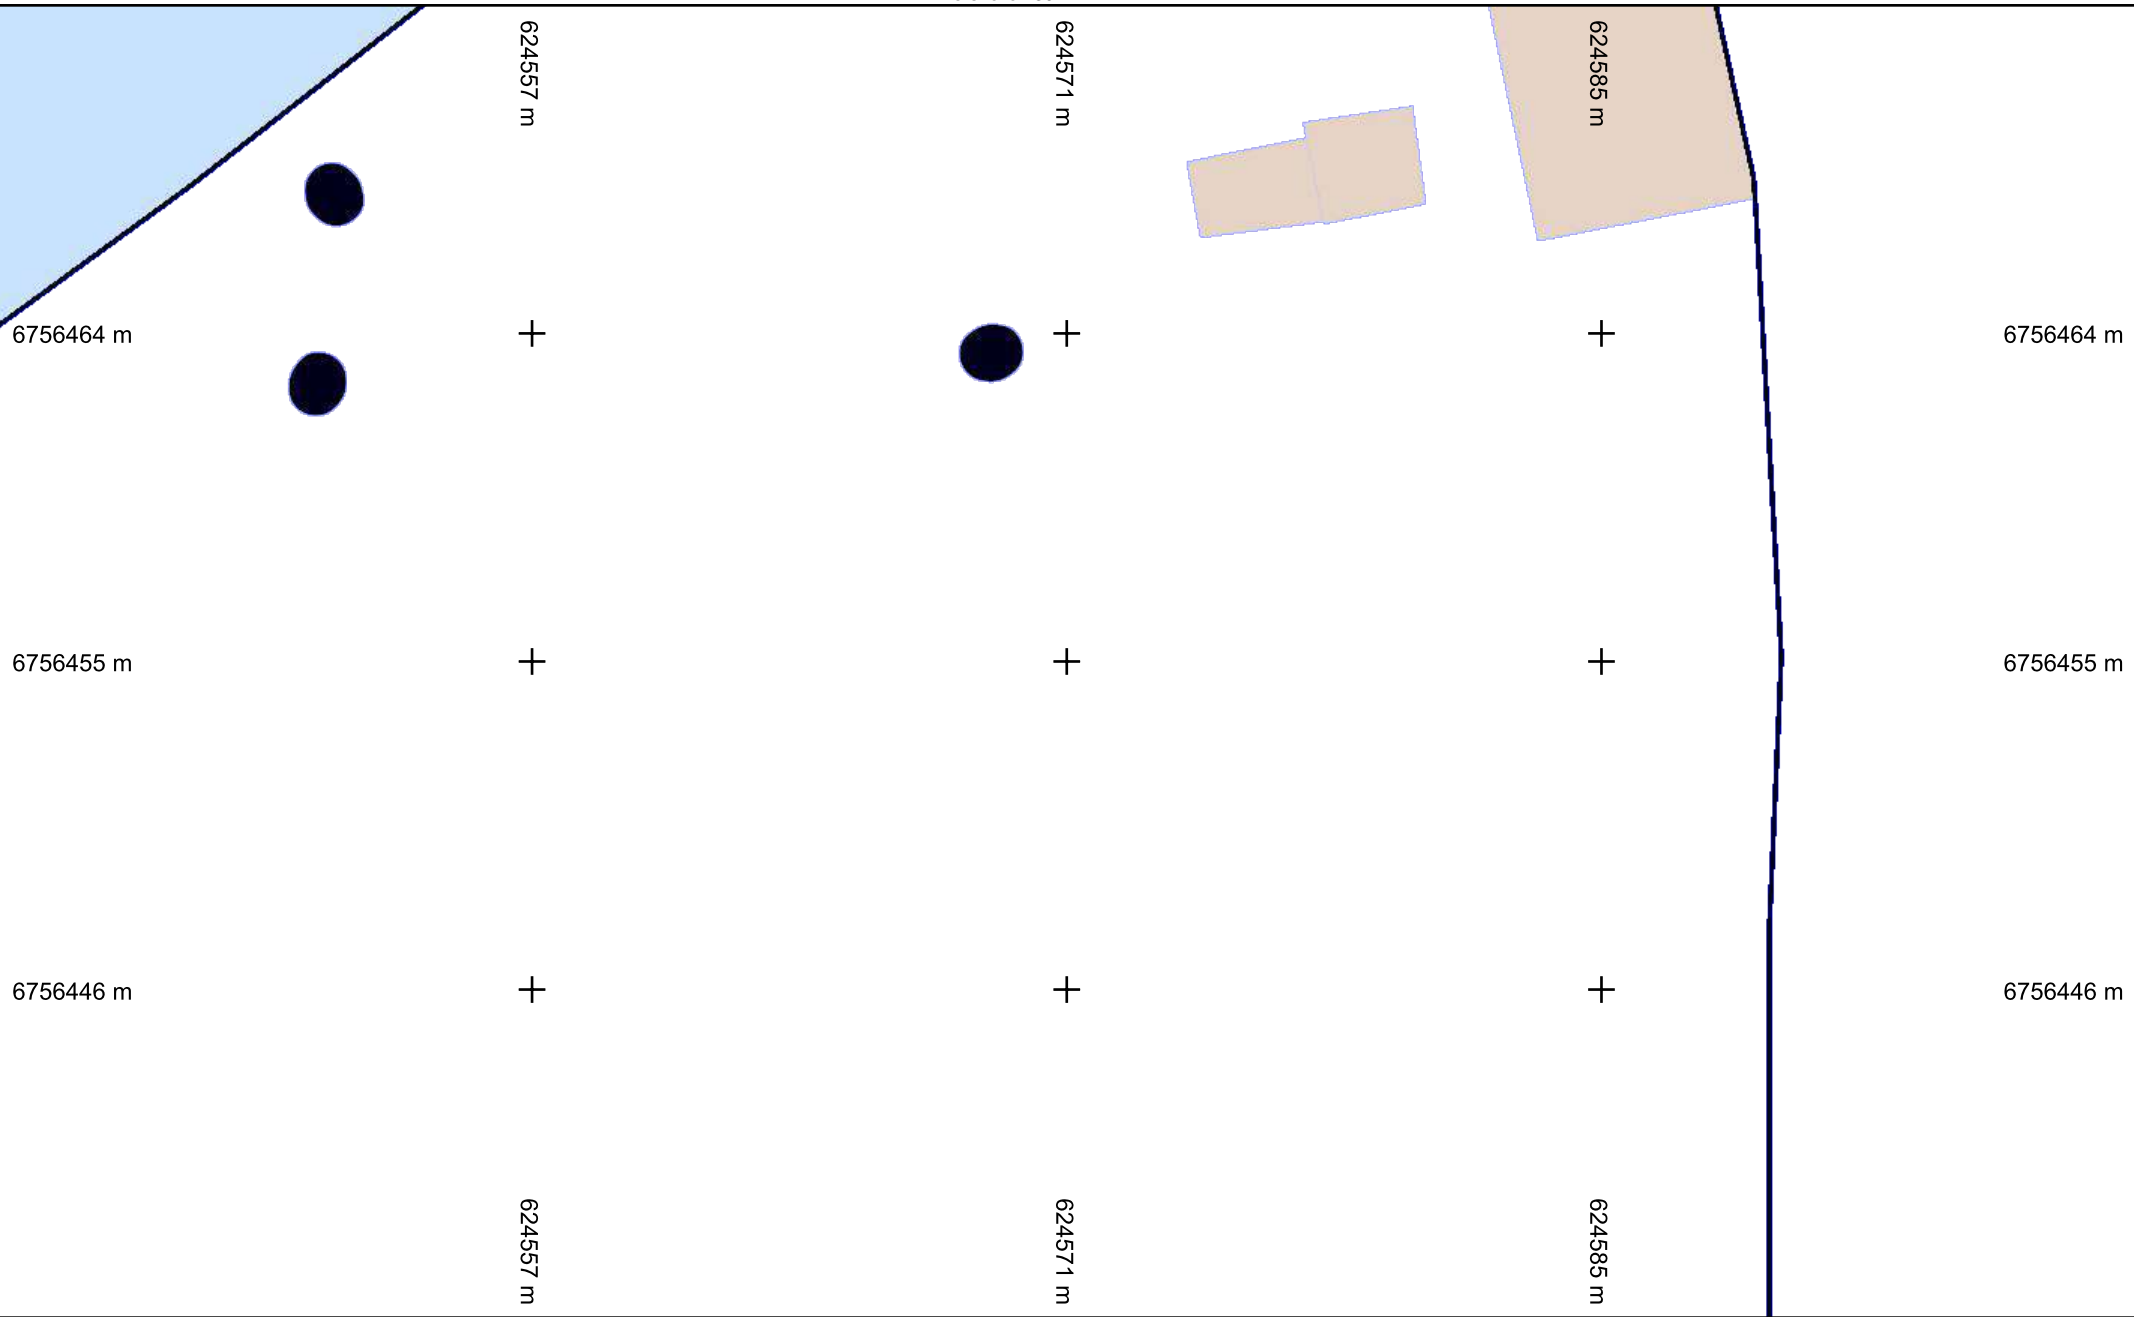


vers folio 121


vers folio 123

vers folio 110

Échelle : 1:200 --- Plan généré le : 28/03/2022 - 22:39:11  
 Numéro de consultation : 2022032501549TDE  
 Adresse : Chemin de la canche, 45800 Combleux  
 Format d'impression : A4 Paysage

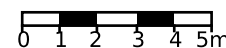

vers folio 131

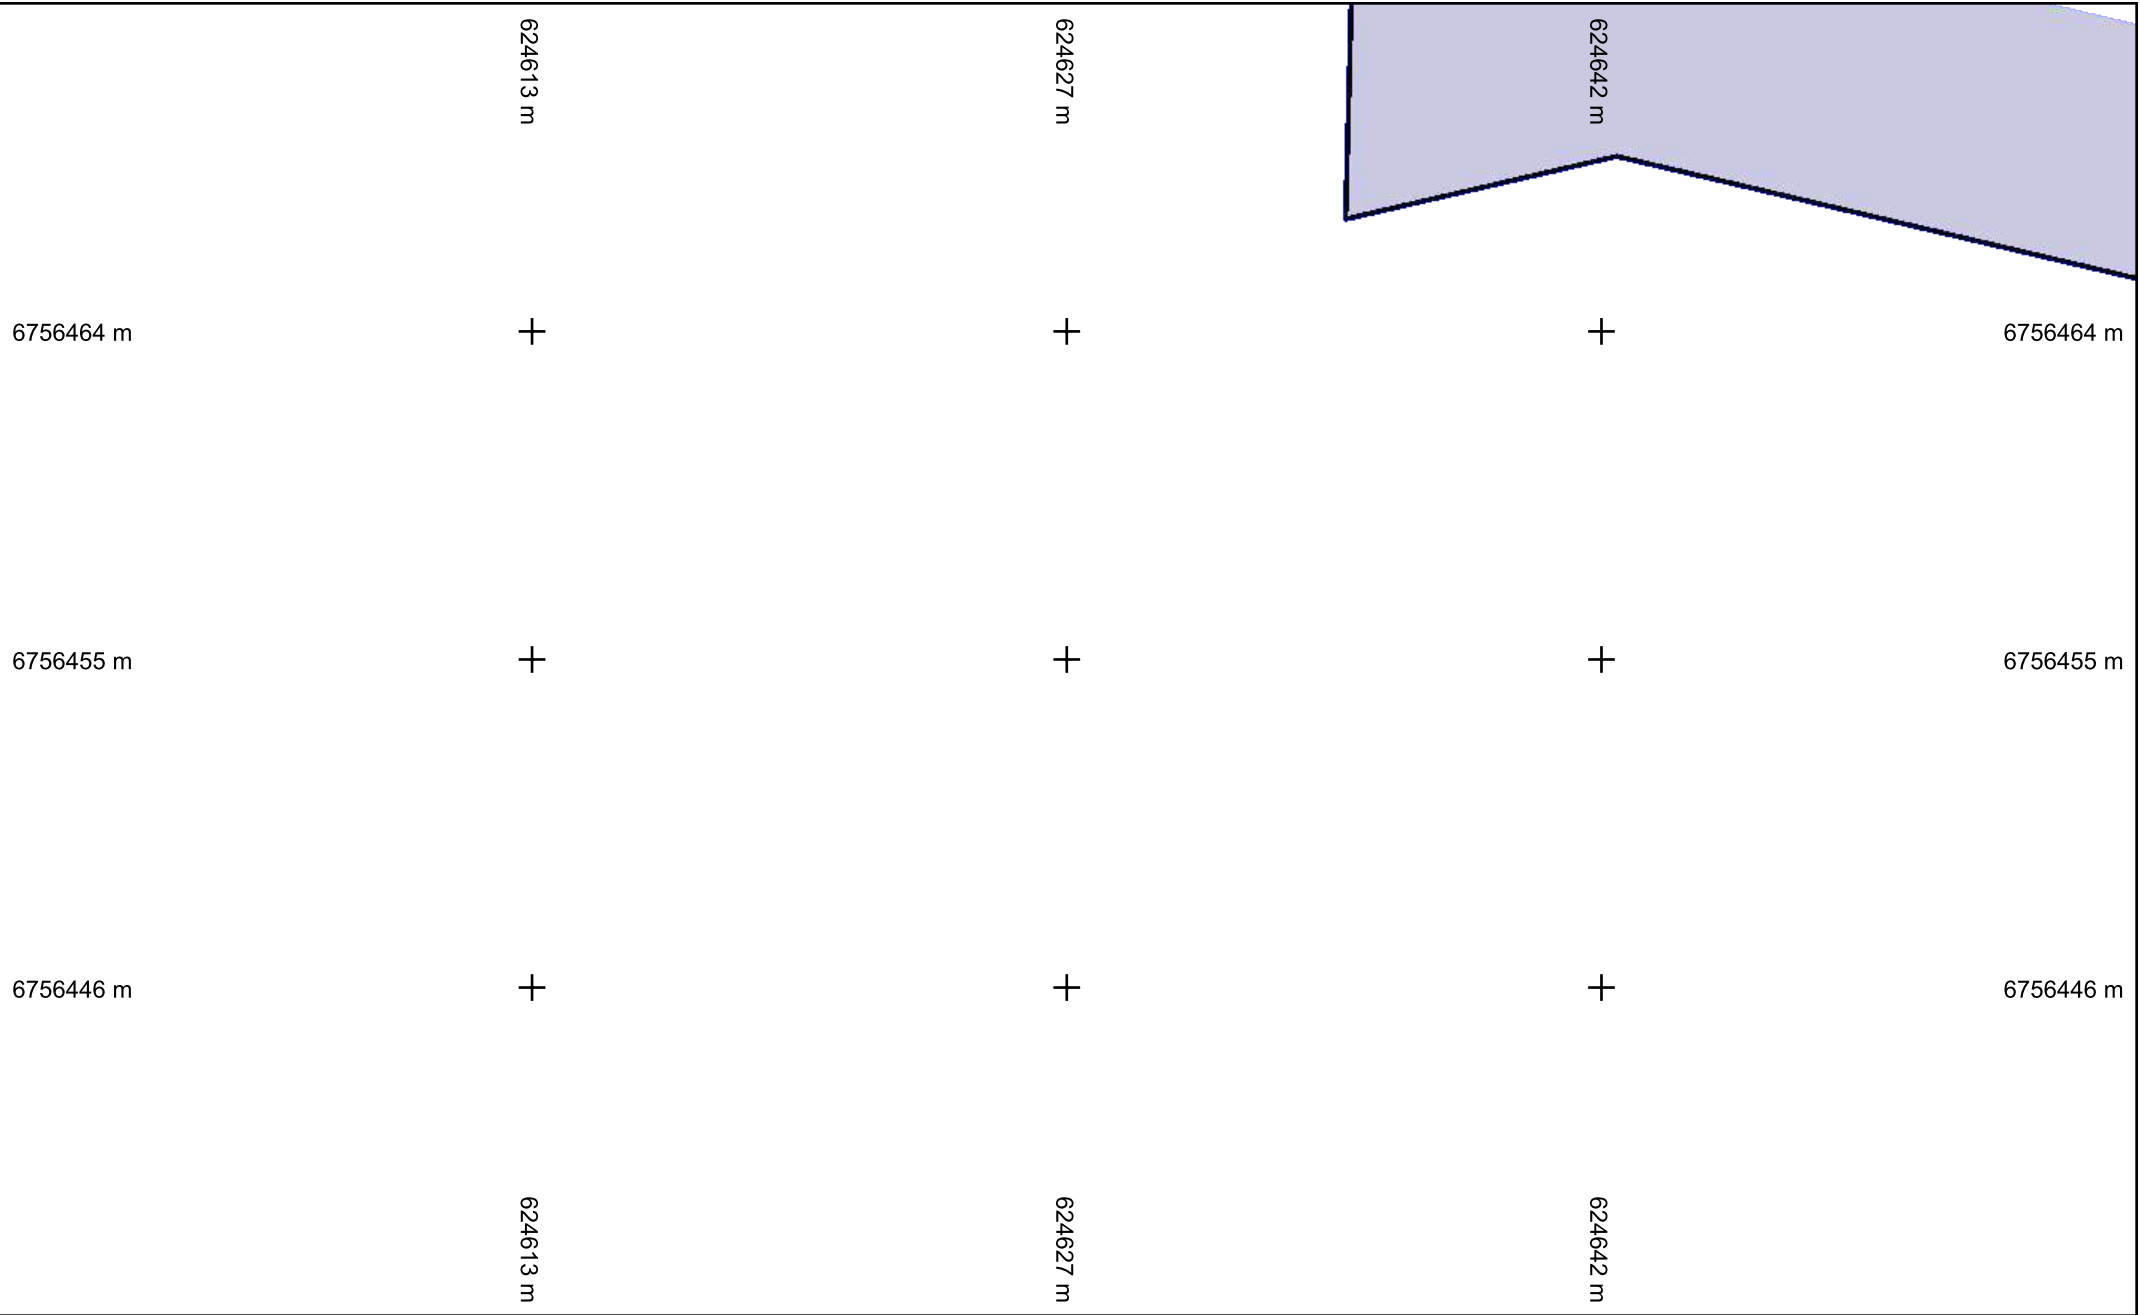

vers folio 122

vers folio 124


vers folio 111




**Légende :**  
**Voir page annexe**

**Folio n° : 123**

Échelle : 1:200 --- Plan généré le : 28/03/2022 - 22:39:11  
 Numéro de consultation : 2022032501549TDE  
 Adresse : Chemin de la canche, 45800 Combleux  
 Format d'impression : A4 Paysage

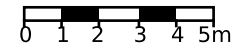


|                                 |                       |                                          |
|---------------------------------|-----------------------|------------------------------------------|
| Classe de précision : Voir plan | Catégorie réseau : EL | Carroyage : RGF93/Lambert 93 - EPSG:2154 |
|---------------------------------|-----------------------|------------------------------------------|

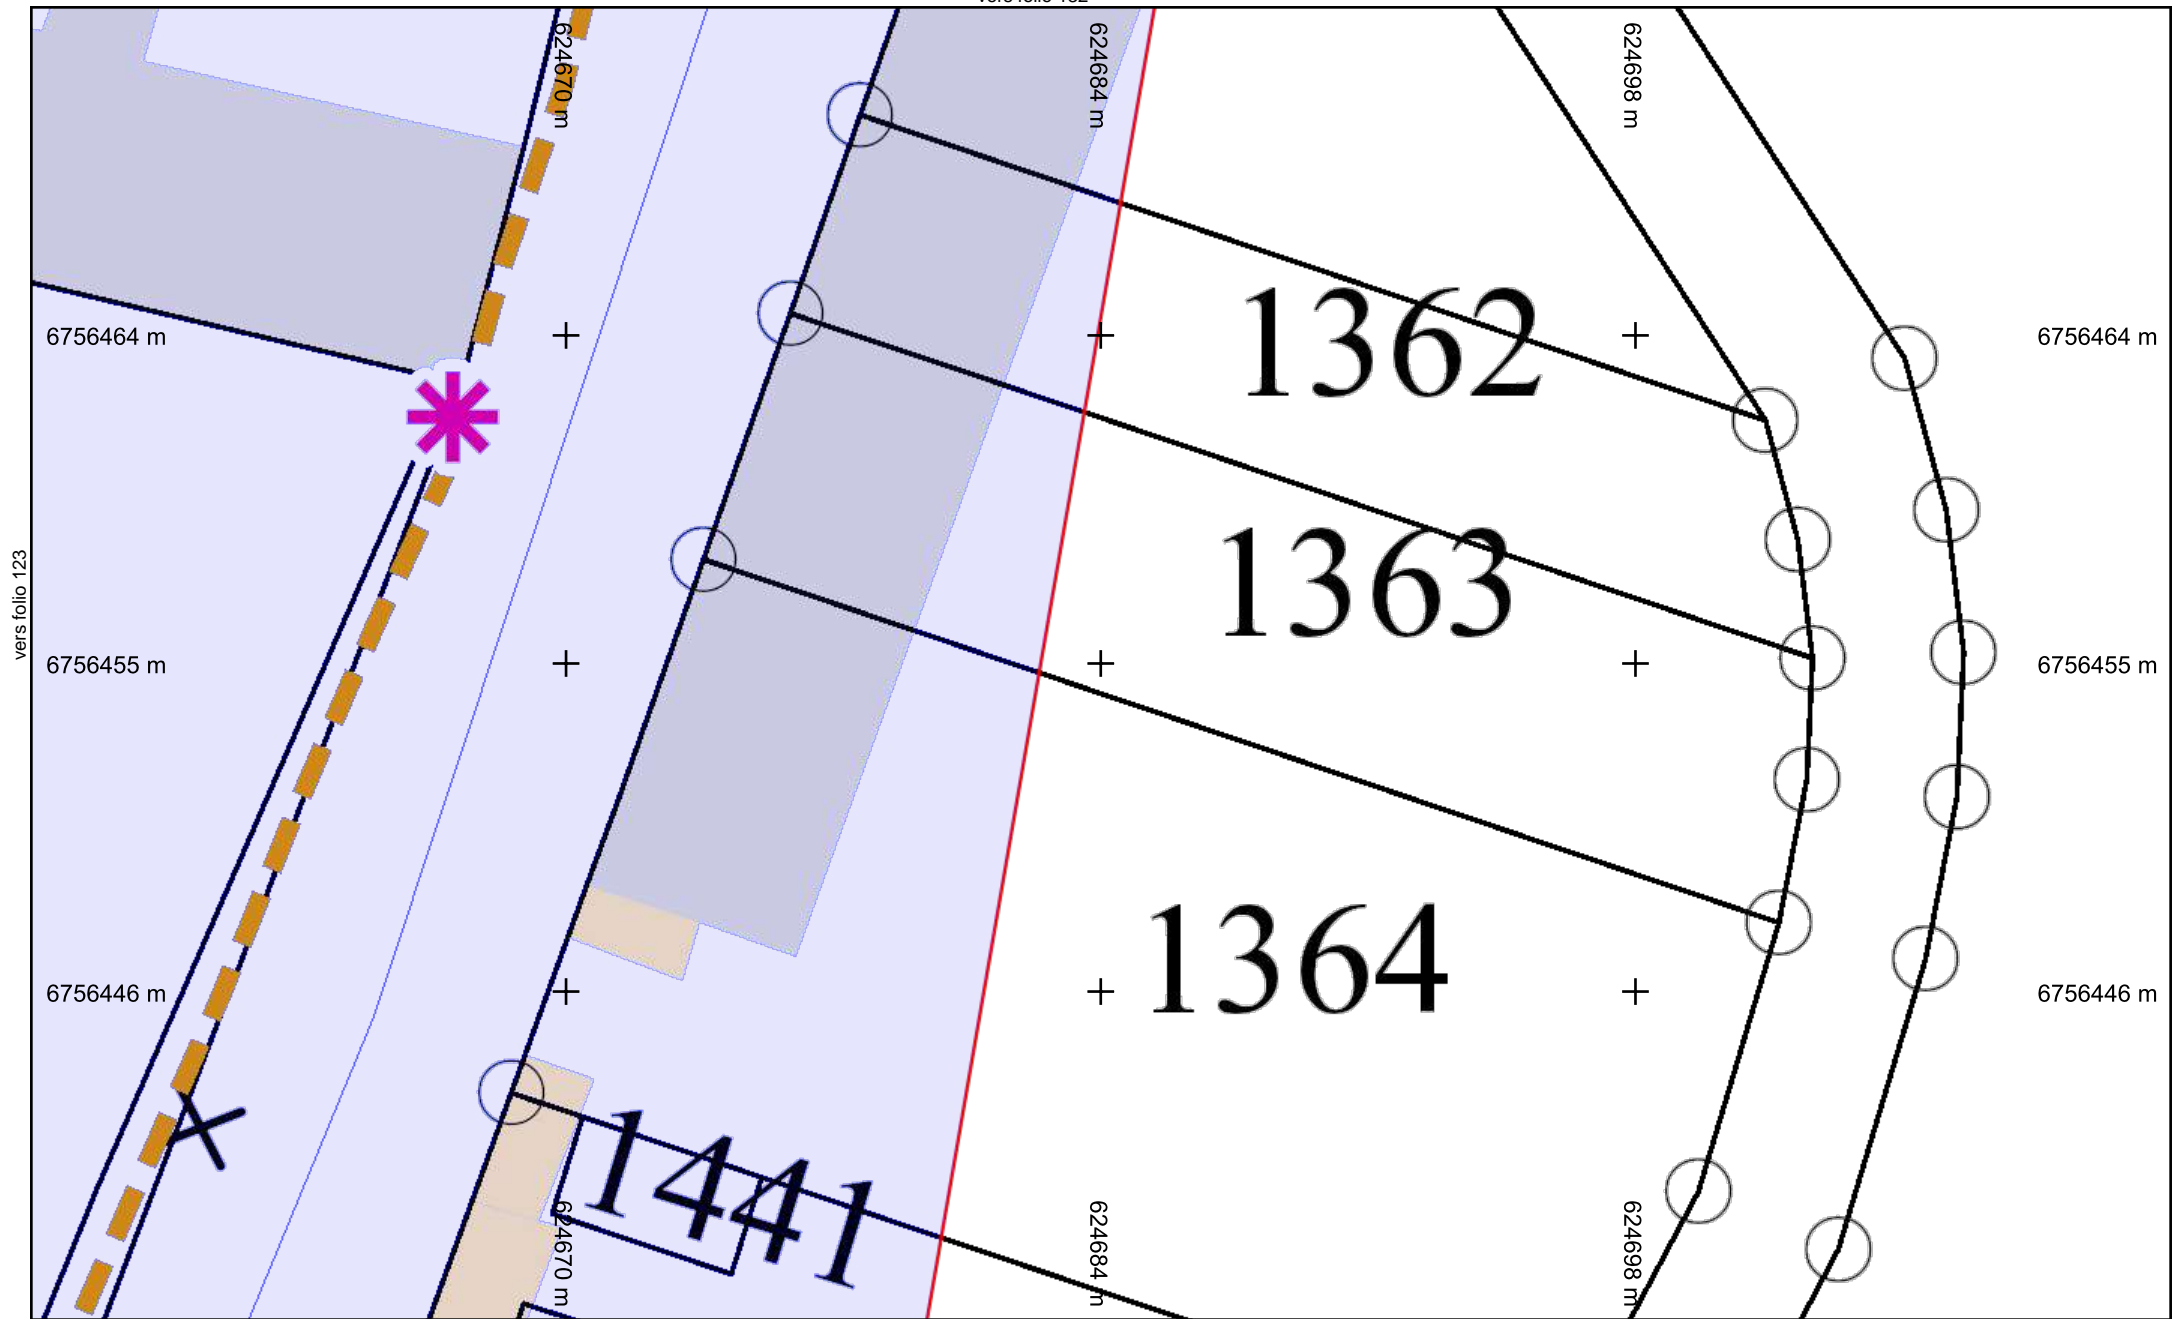

vers folio 123

vers folio 112


Échelle : 1:200 --- Plan généré le : 28/03/2022 - 22:39:11  
 Numéro de consultation : 2022032501549TDE  
 Adresse : Chemin de la canche, 45800 Combleux  
 Format d'impression : A4 Paysage

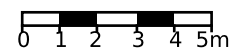

**Légende :**  
**Voir page annexe**

Folio n° : 124

|                                 |                       |                                          |
|---------------------------------|-----------------------|------------------------------------------|
| Classe de précision : Voir plan | Catégorie réseau : EL | Carroyage : RGF93/Lambert 93 - EPSG:2154 |
|---------------------------------|-----------------------|------------------------------------------|

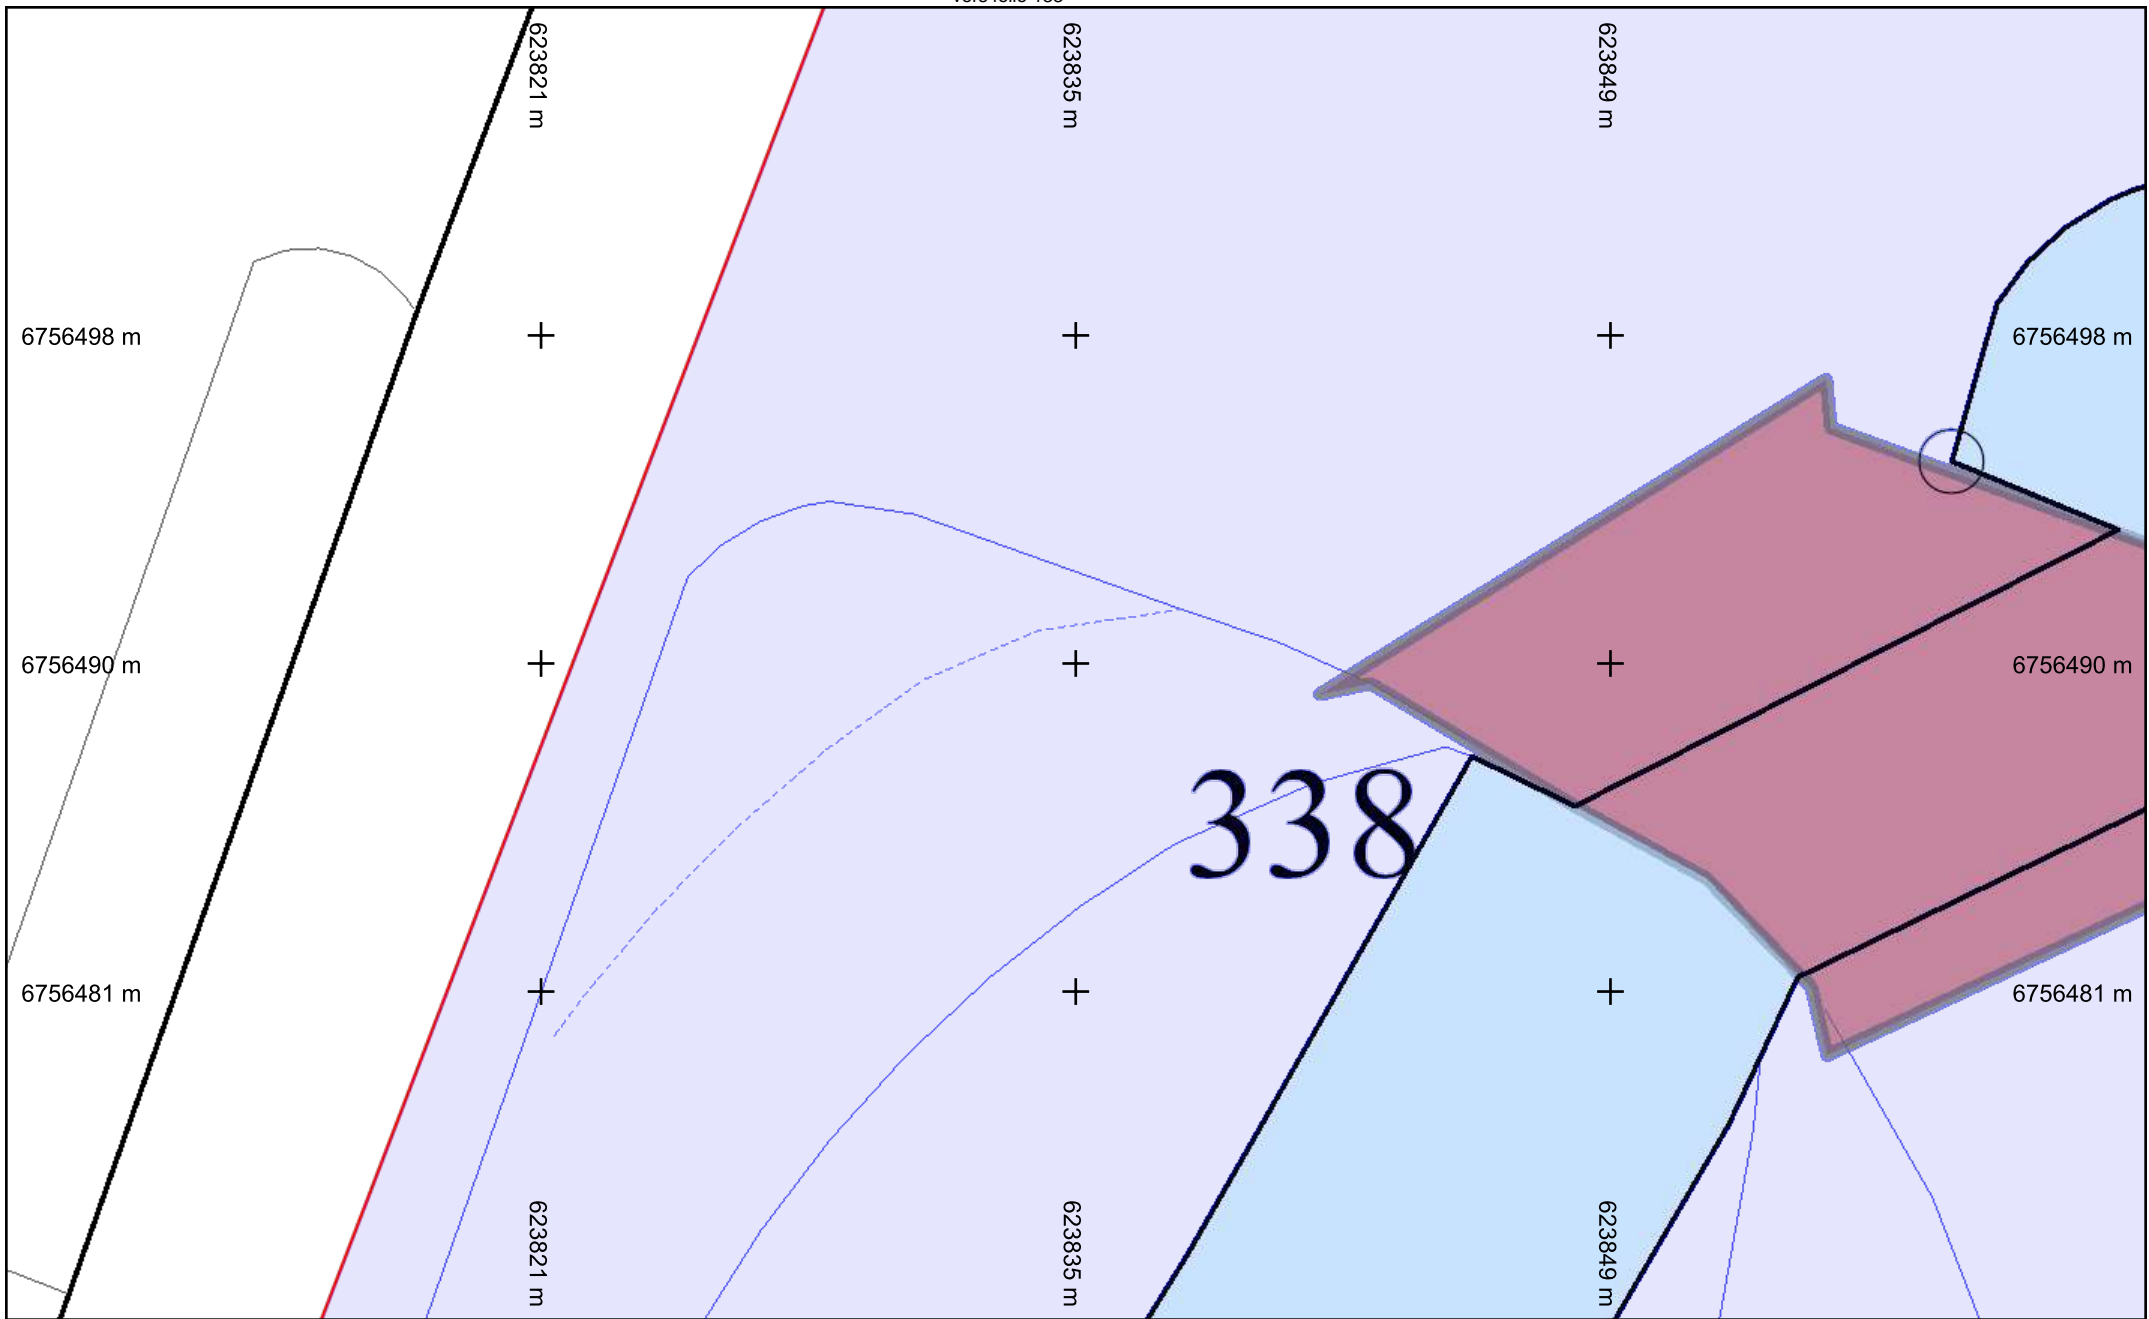

6756498 m

+

+

+

6756498 m

6756490 m

+

+

+

6756490 m

6756481 m

+

+

+

6756481 m

623821 m

623835 m

623849 m

623821 m

623835 m


623849 m

338

vers folio 114


vers folio 126




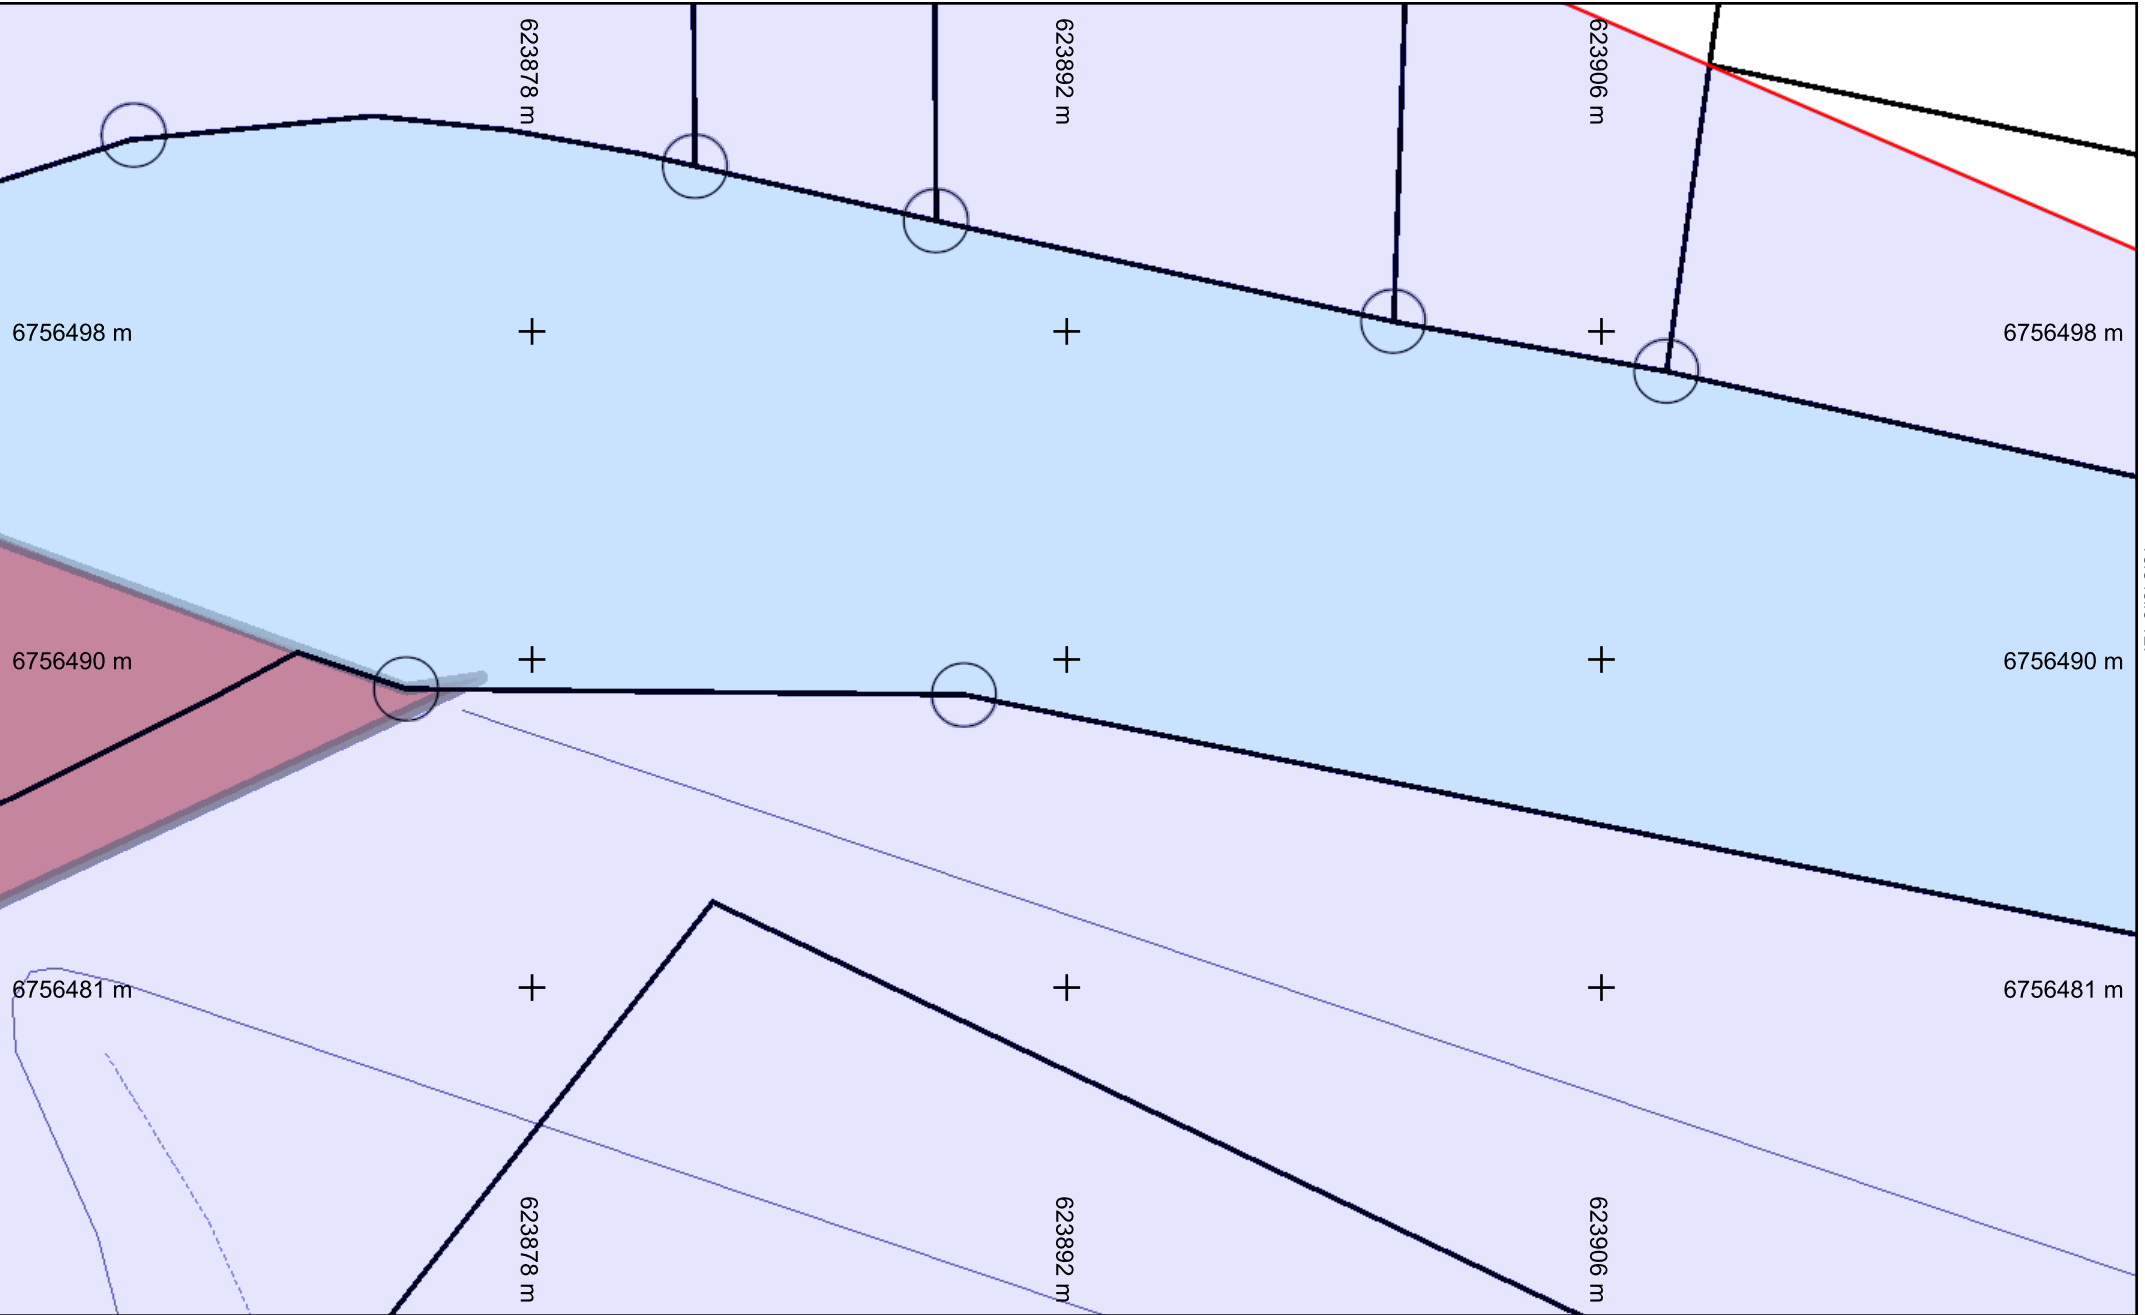

vers folio 125

vers folio 127

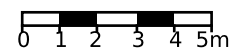

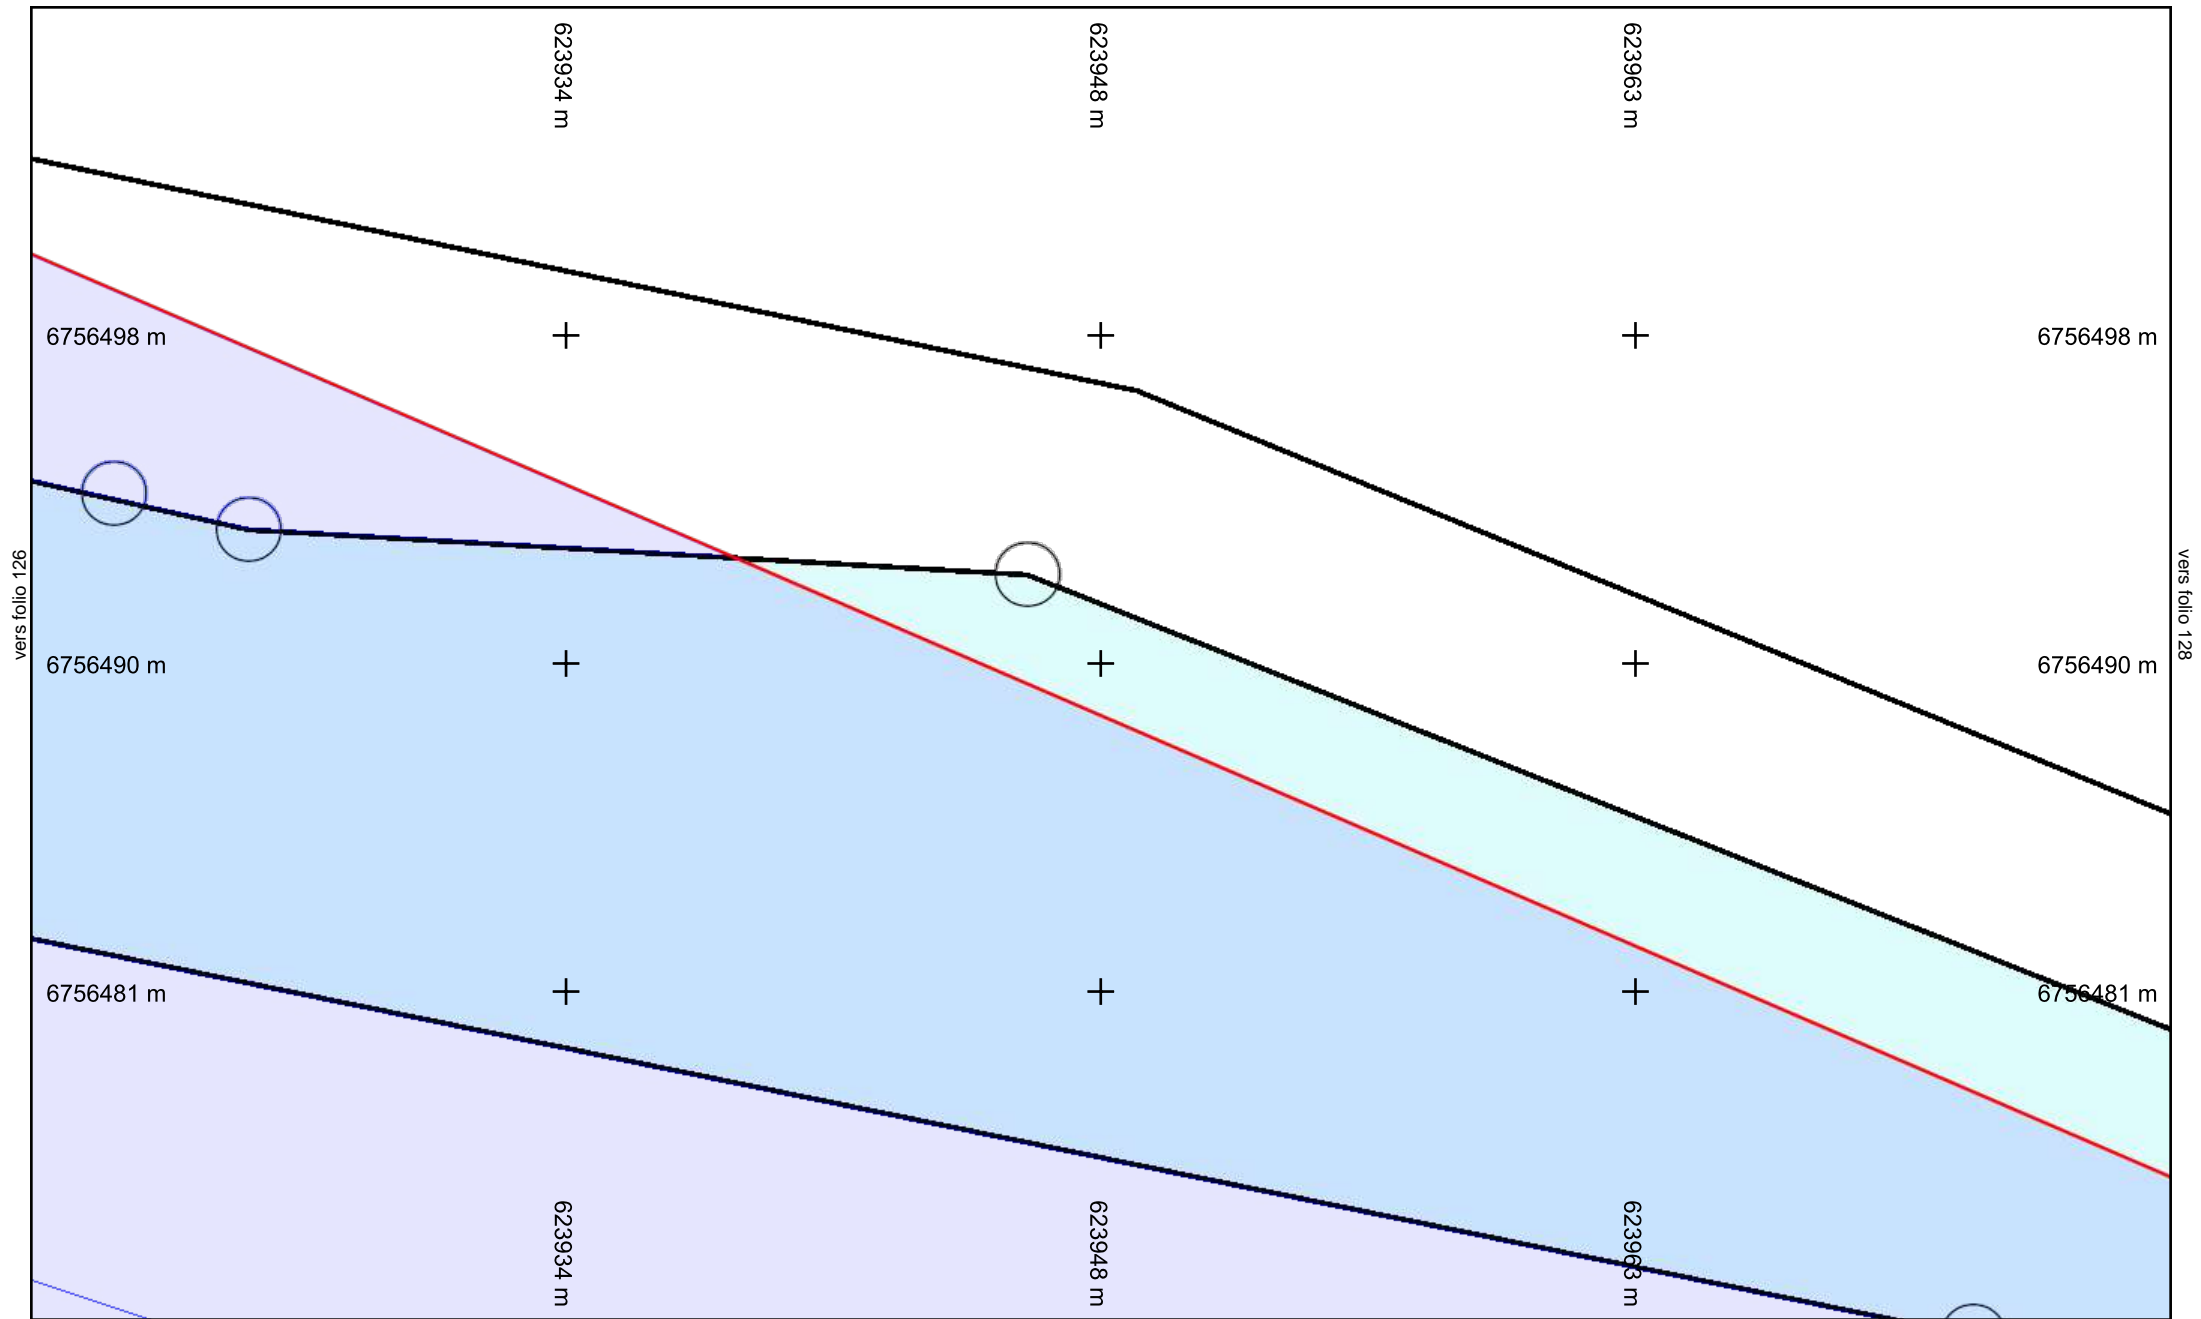

vers folio 126

vers folio 128

6756498 m

6756490 m

6756481 m

623934 m

623948 m

623963 m

+

+

+

6756498 m

+

+

+

6756490 m

+

+

+

6756481 m

623934 m

623948 m

623963 m


vers folio 116



**Légende :**  
**Voir page annexe**


**Folio n° : 127**

Échelle : 1:200 --- Plan généré le : 28/03/2022 - 22:39:11  
 Numéro de consultation : 2022032501549TDE  
 Adresse : Chemin de la canche, 45800 Combleux  
 Format d'impression : A4 Paysage

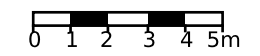

|                                 |                       |                                          |
|---------------------------------|-----------------------|------------------------------------------|
| Classe de précision : Voir plan | Catégorie réseau : EL | Carroyage : RGF93/Lambert 93 - EPSG:2154 |
|---------------------------------|-----------------------|------------------------------------------|

vers folio 127

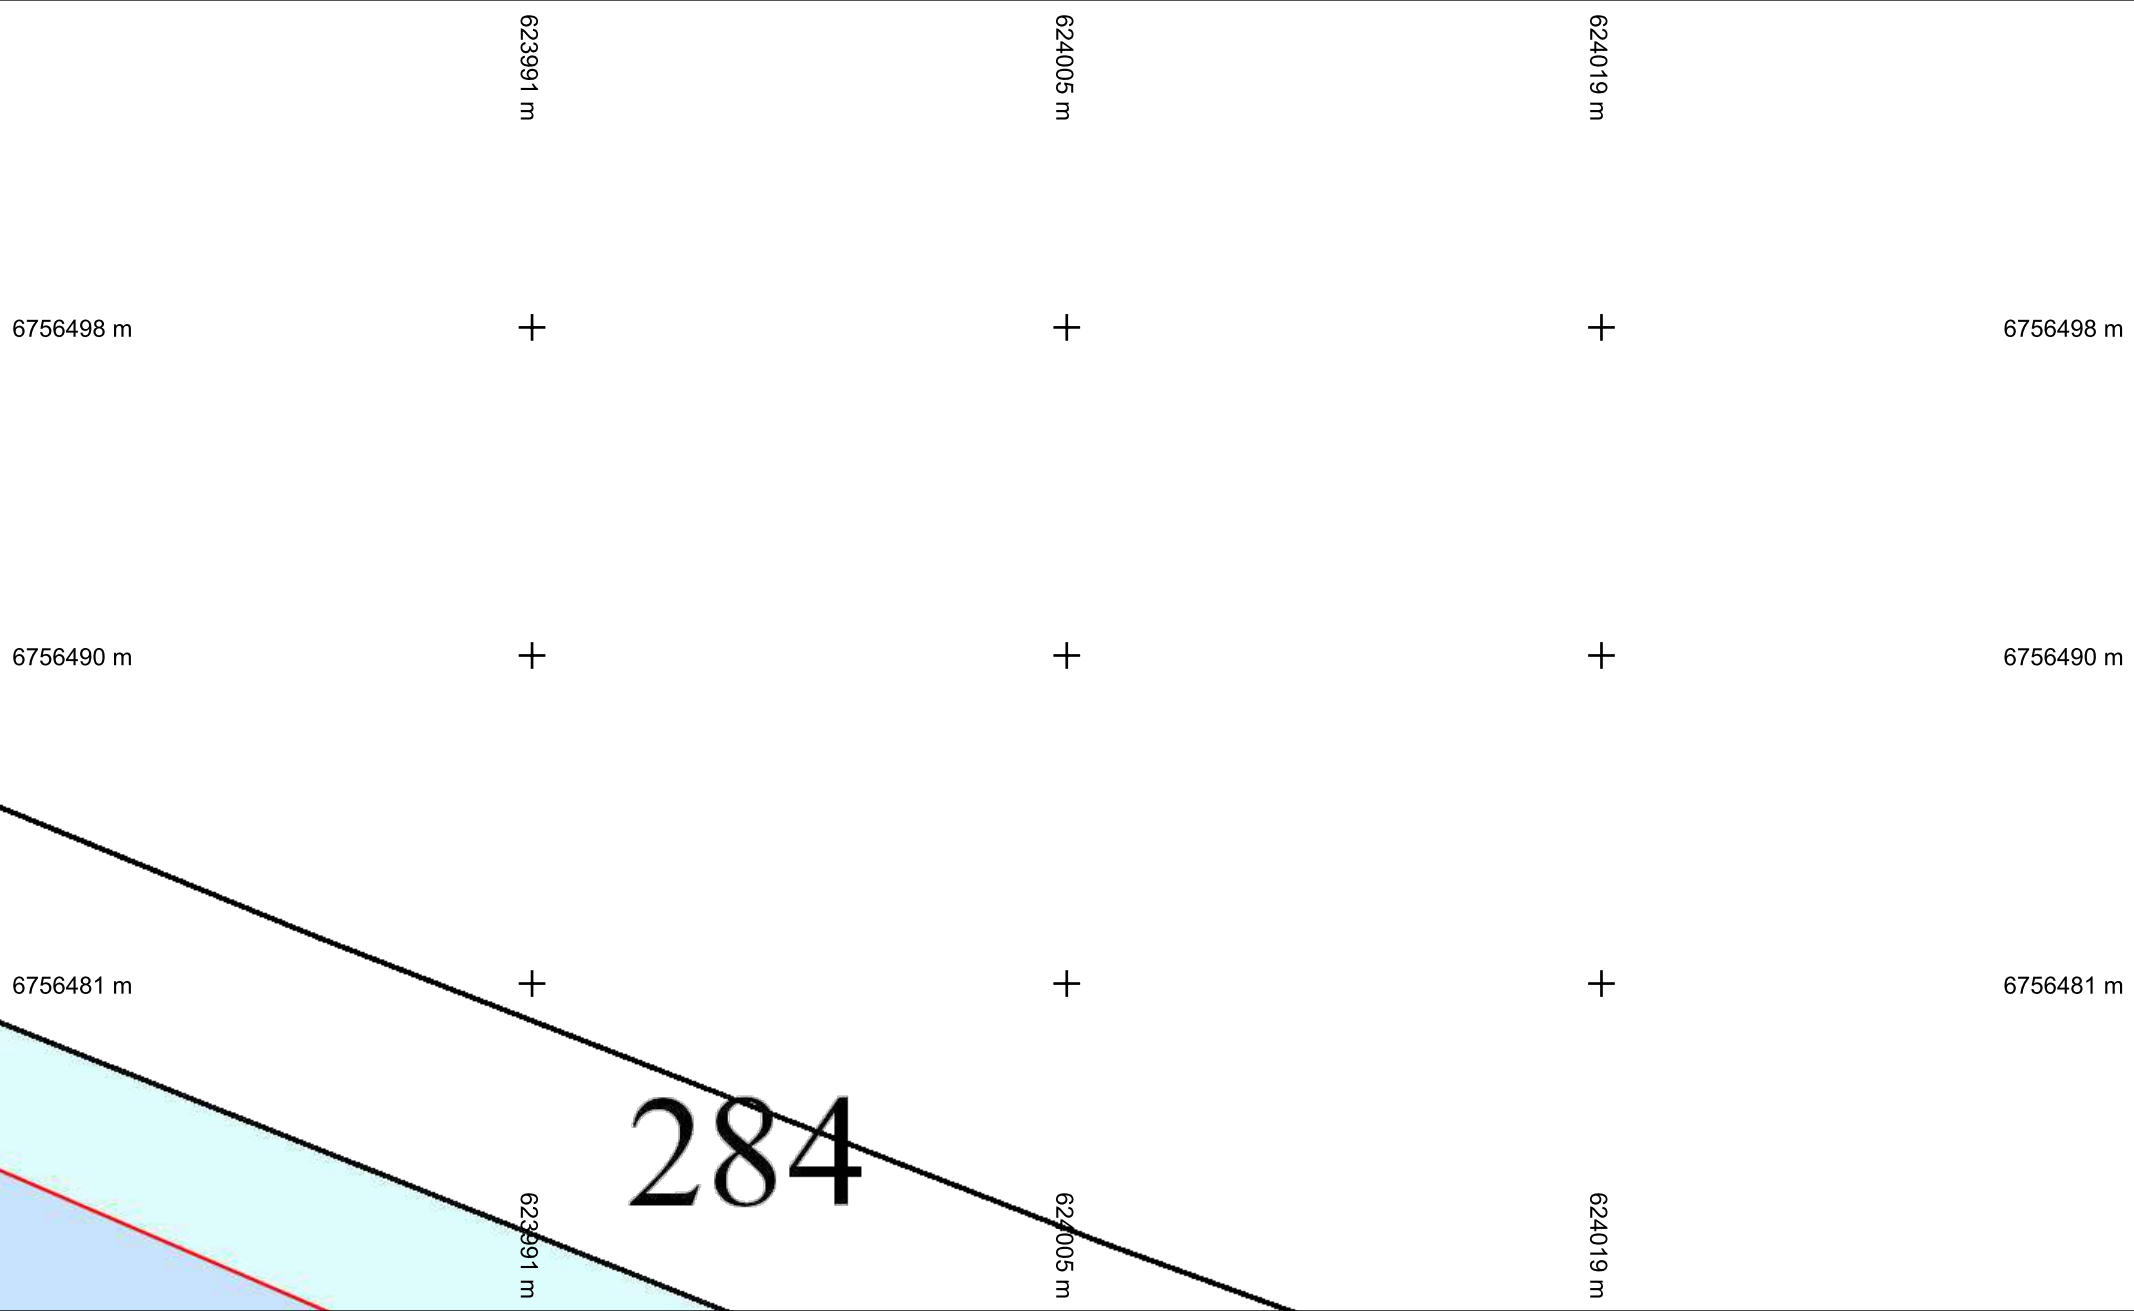

6756481 m

6756490 m

6756498 m

6756481 m

6756490 m

6756498 m

623991 m

624005 m

624019 m

623991 m


624005 m

624019 m

284

vers folio 117


Échelle : 1:200 --- Plan généré le : 28/03/2022 - 22:39:11  
 Numéro de consultation : 2022032501549TDE  
 Adresse : Chemin de la canche, 45800 Combleux  
 Format d'impression : A4 Paysage

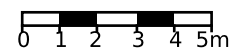



**Légende :**  
**Voir page annexe**

Folio n° : 128

|                                 |                       |                                          |
|---------------------------------|-----------------------|------------------------------------------|
| Classe de précision : Voir plan | Catégorie réseau : EL | Carroyage : RGF93/Lambert 93 - EPSG:2154 |
|---------------------------------|-----------------------|------------------------------------------|

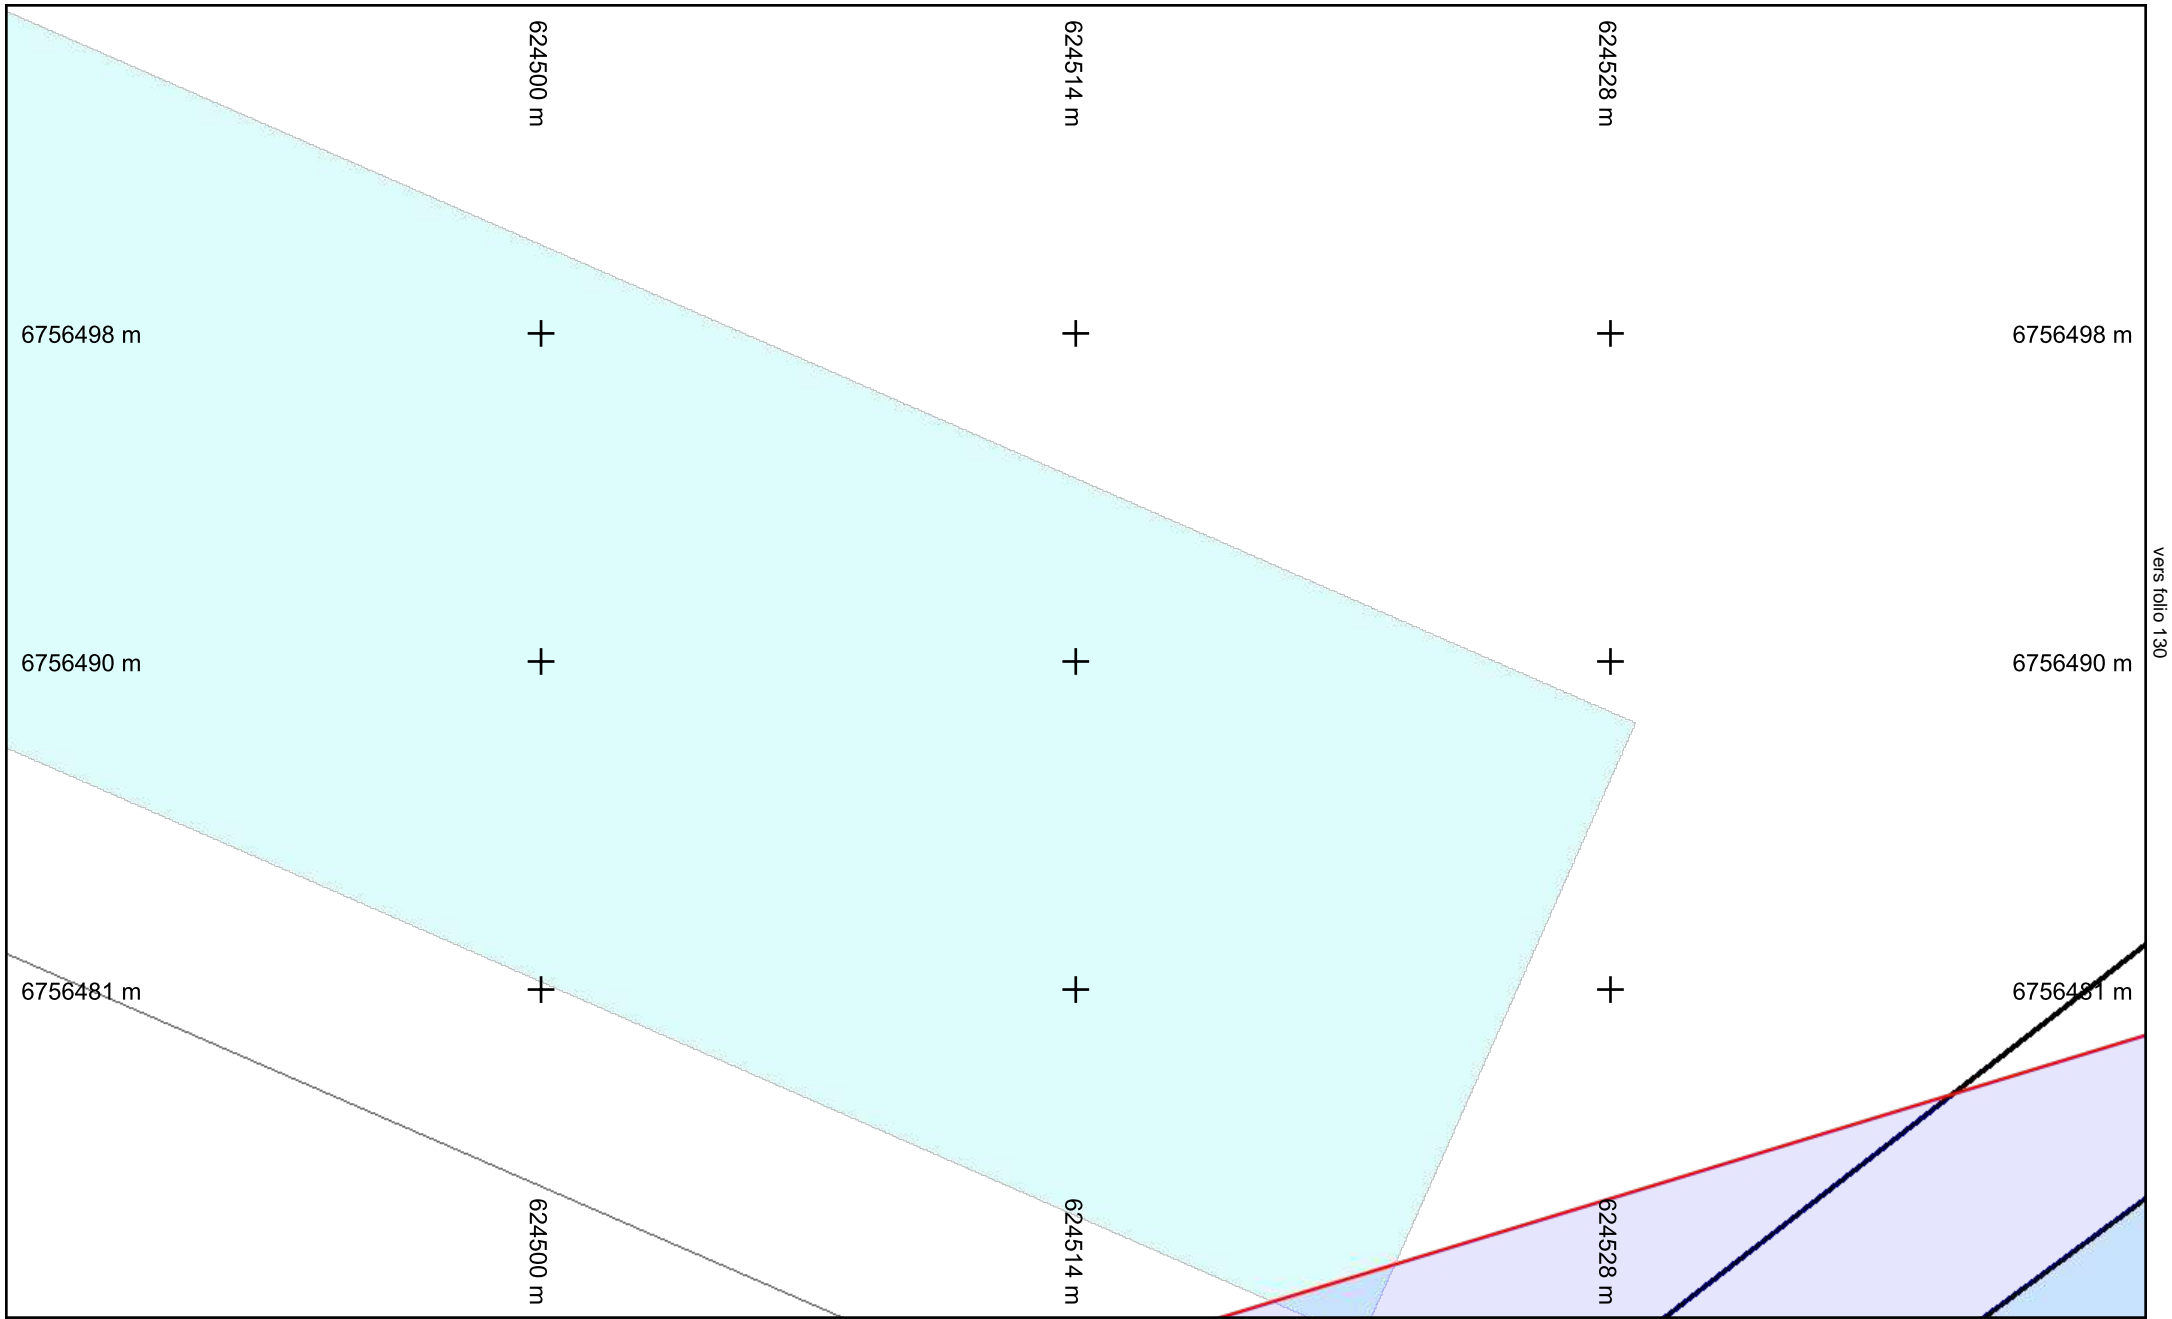

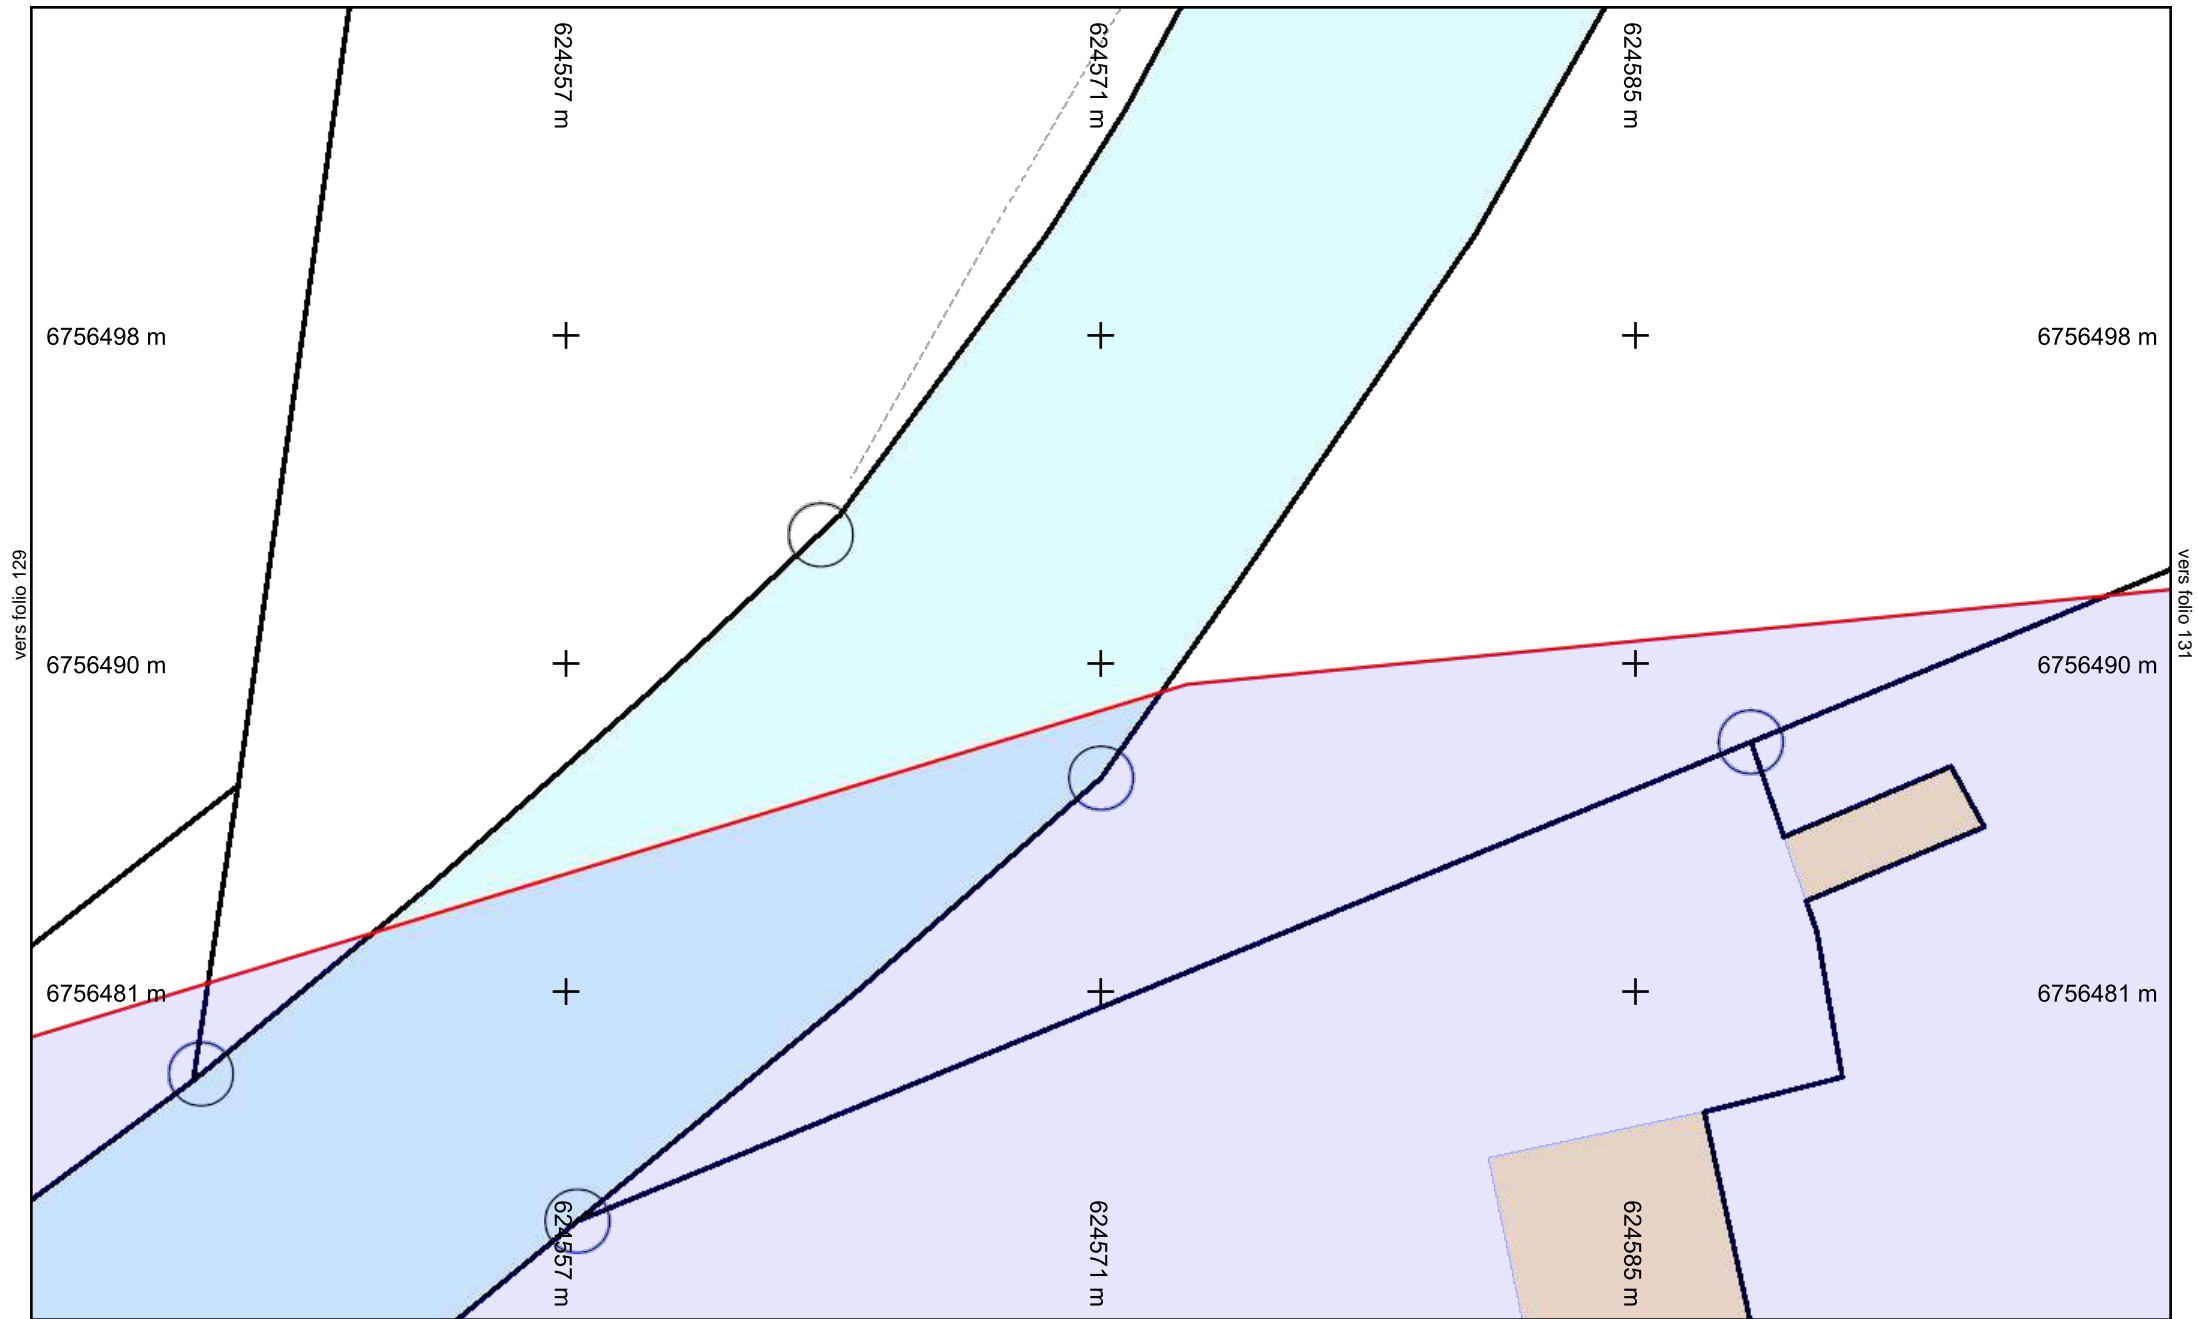

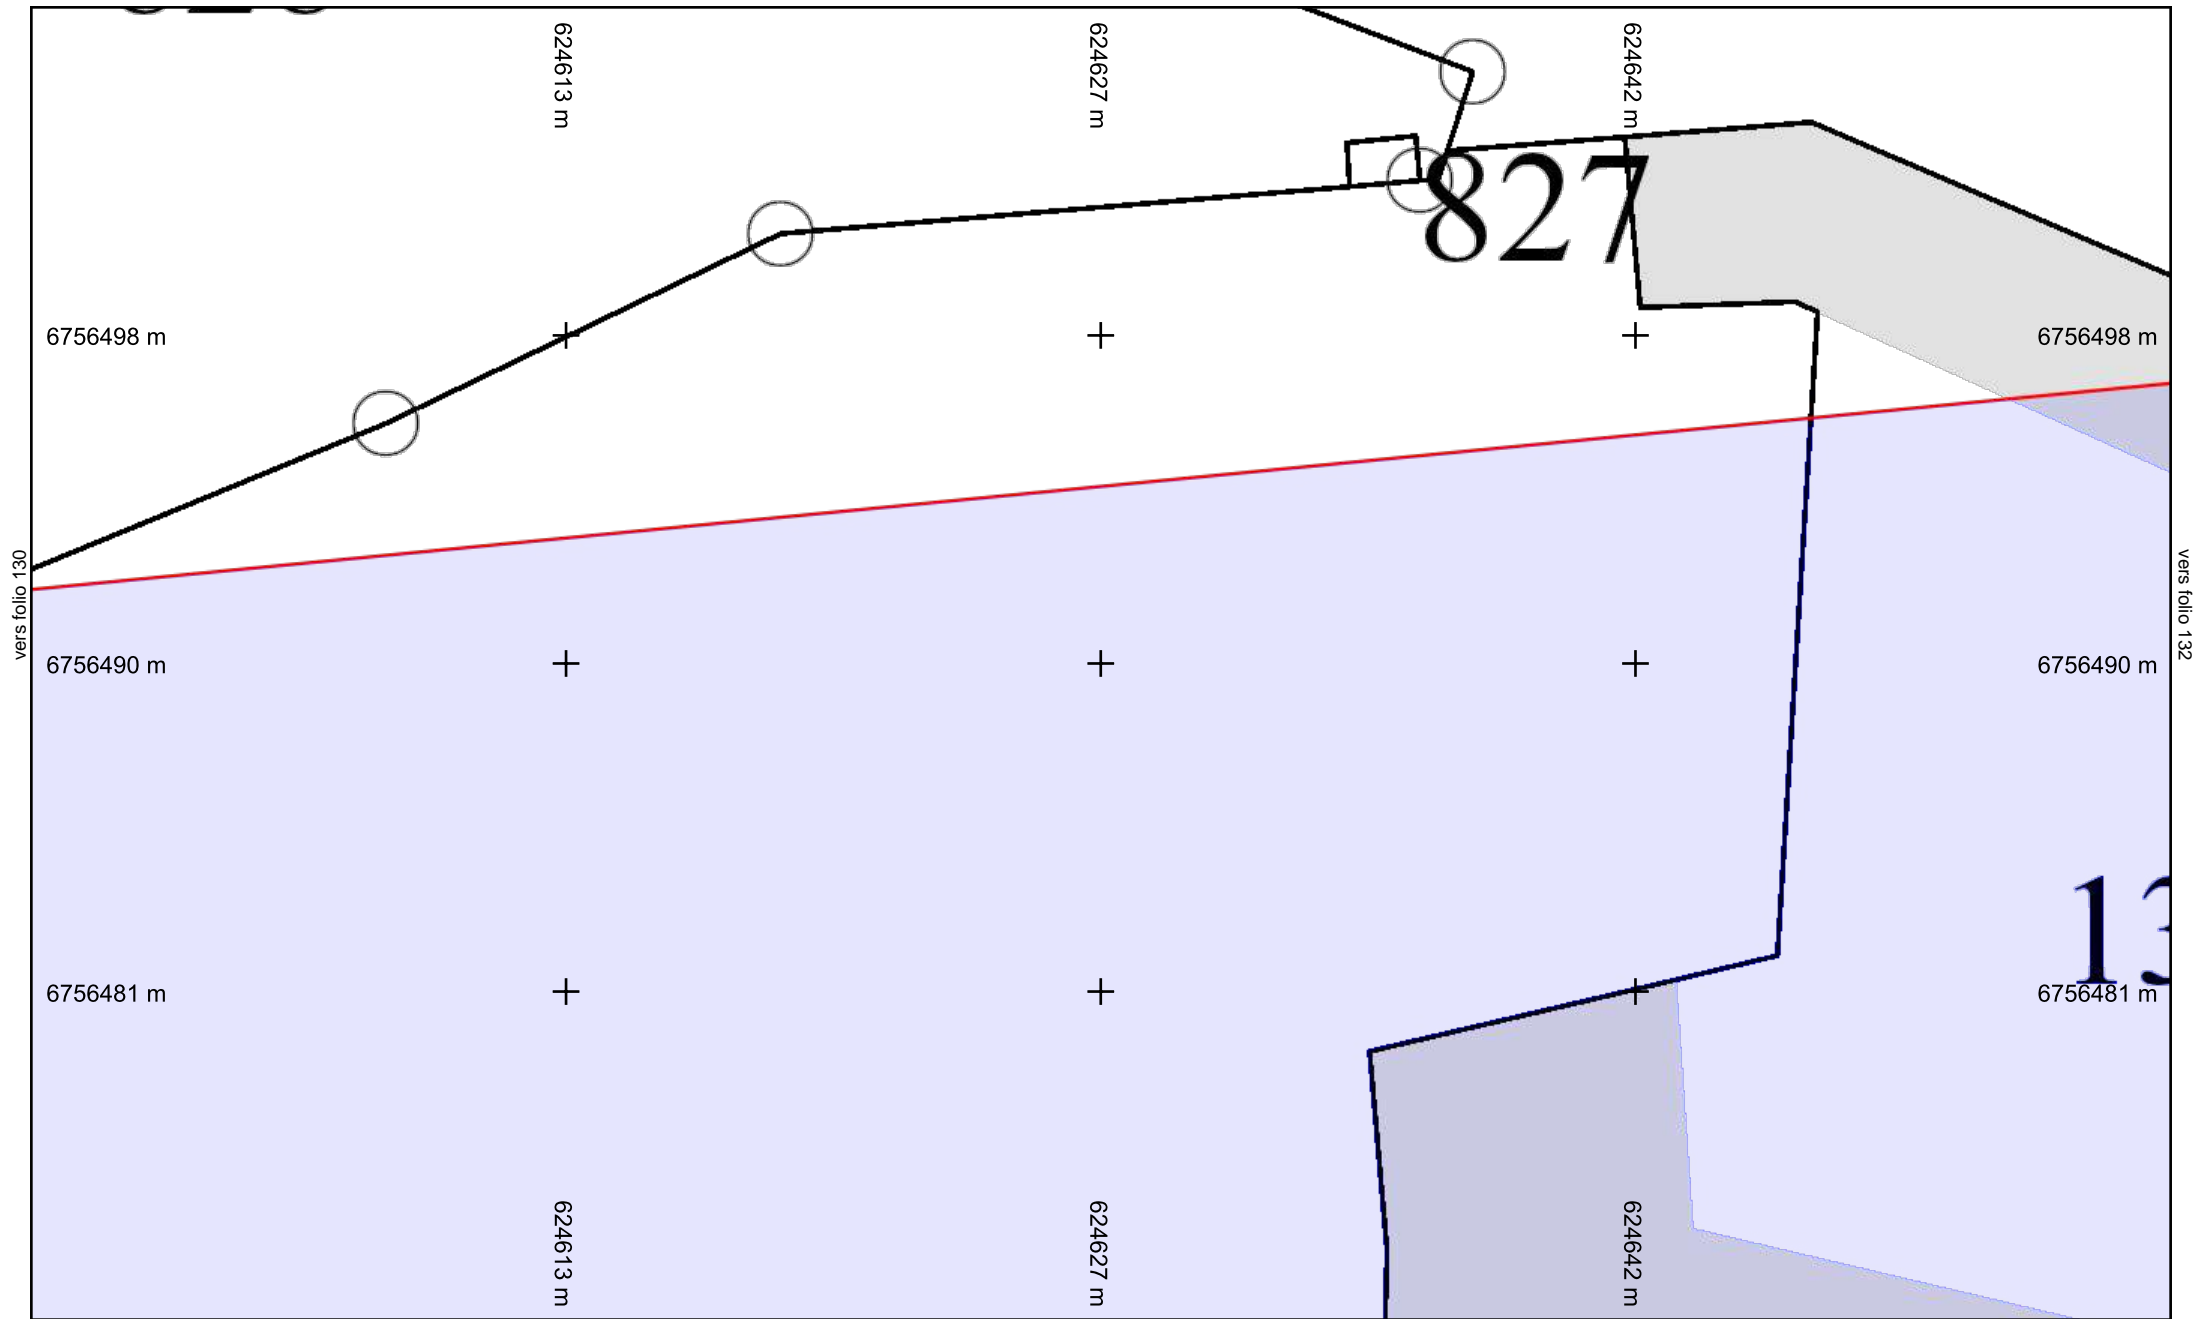

vers folio 130

vers folio 132


13




**Légende :**  
**Voir page annexe**

vers folio 123  
**Folio n° : 131**

Échelle : 1:200 --- Plan généré le : 28/03/2022 - 22:39:11  
 Numéro de consultation : 2022032501549TDE  
 Adresse : Chemin de la canche, 45800 Combleux  
 Format d'impression : A4 Paysage

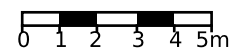

|                                 |                       |                                          |
|---------------------------------|-----------------------|------------------------------------------|
| Classe de précision : Voir plan | Catégorie réseau : EL | Carroyage : RGF93/Lambert 93 - EPSG:2154 |
|---------------------------------|-----------------------|------------------------------------------|

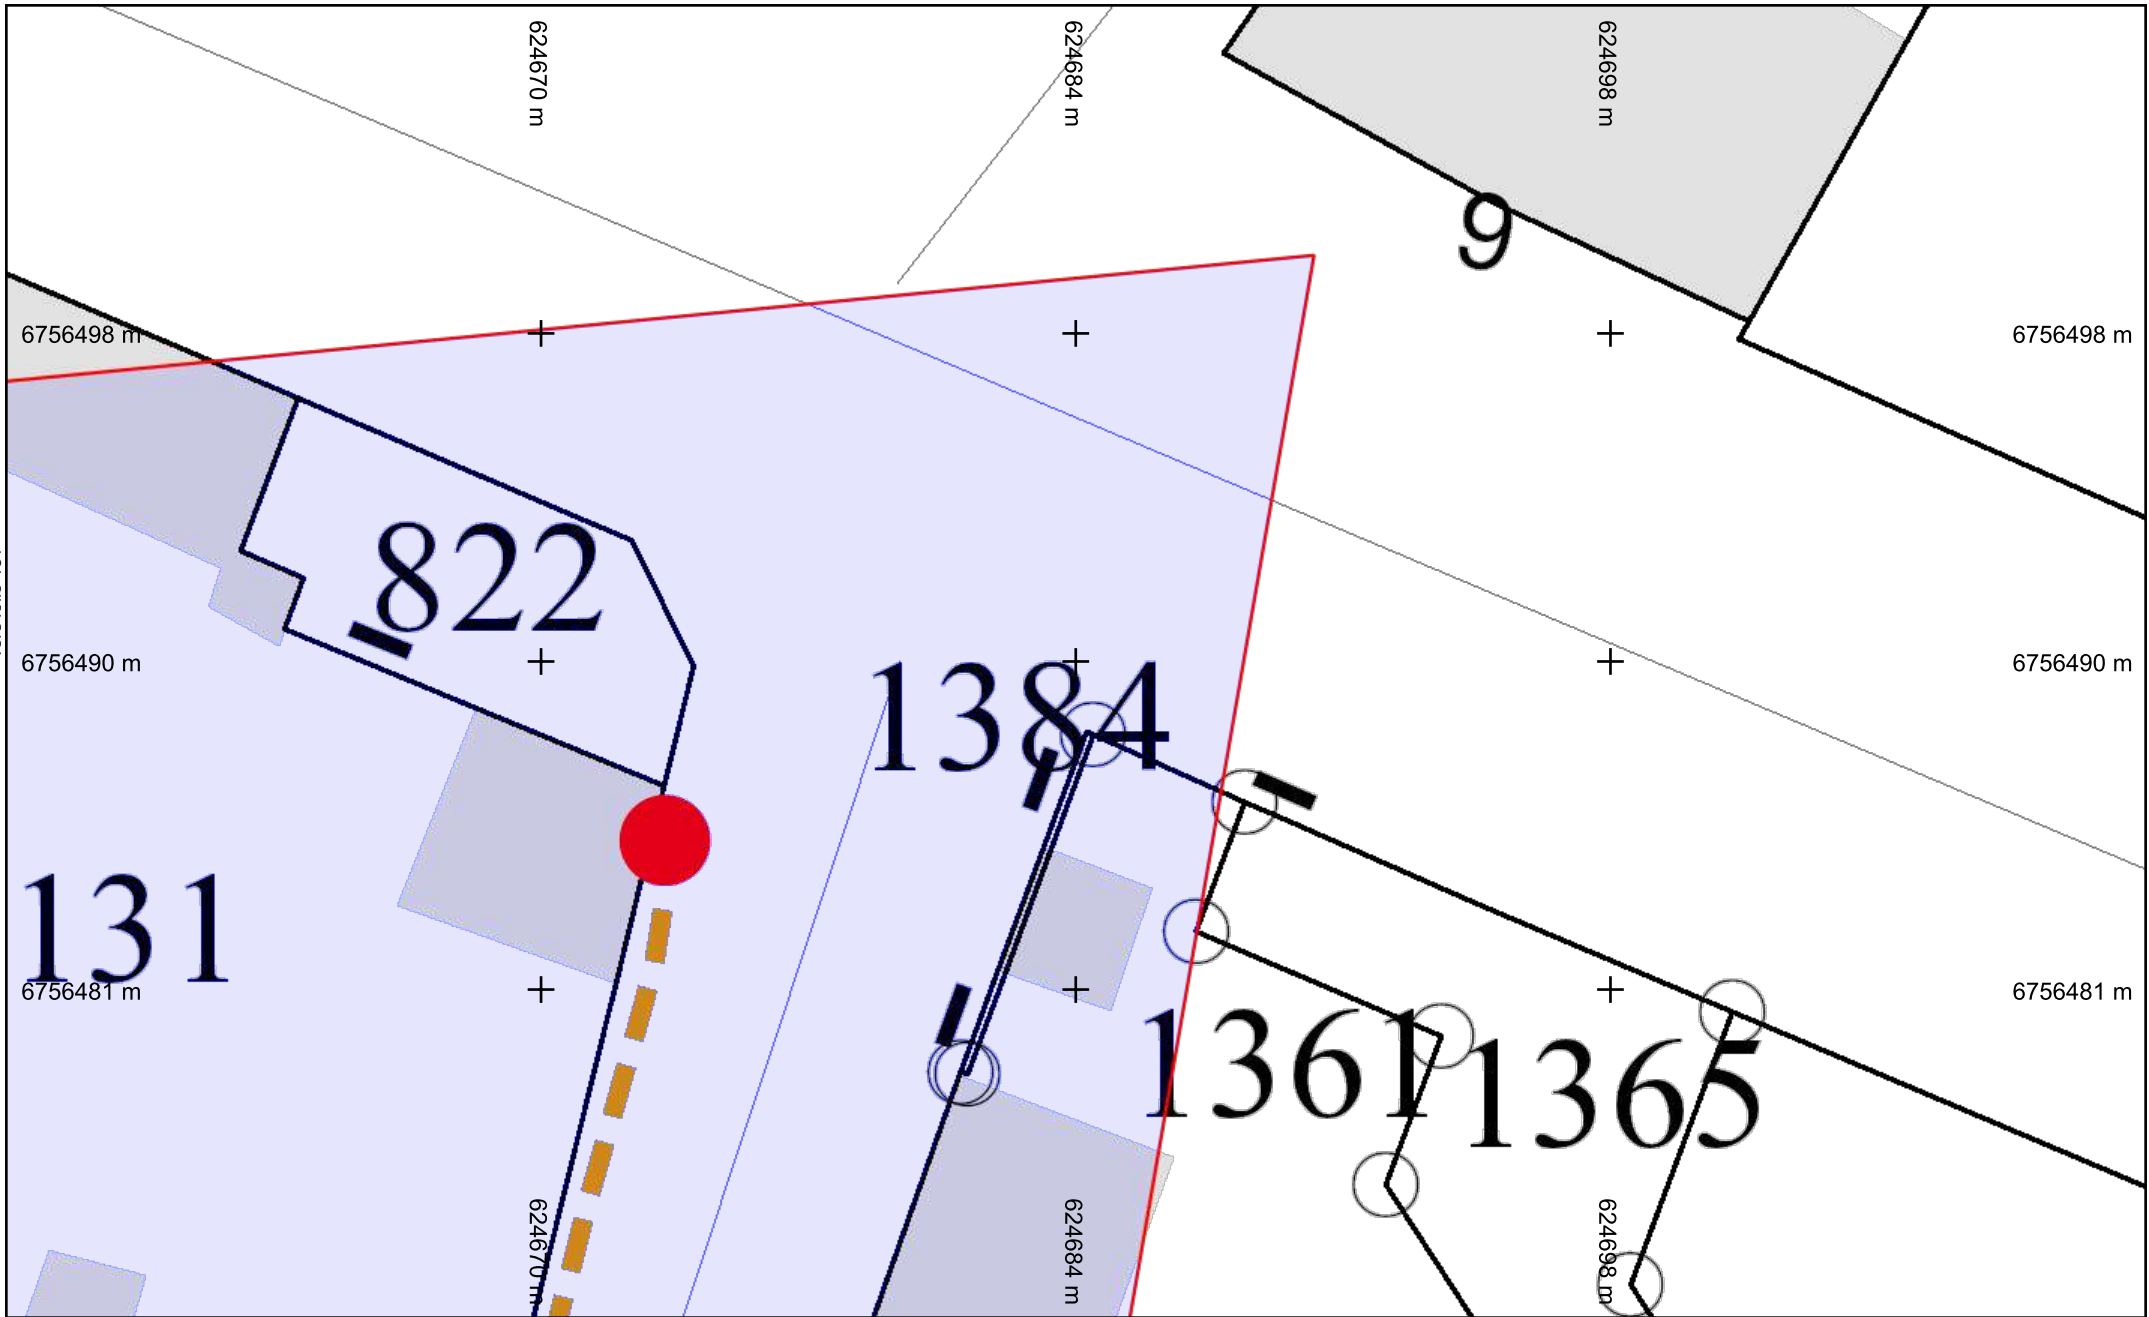

vers folio 131


vers folio 124




**Légende :**  
**Voir page annexe**

**Folio n° : 132**

Échelle : 1:200 --- Plan généré le : 28/03/2022 - 22:39:11  
 Numéro de consultation : 2022032501549TDE  
 Adresse : Chemin de la canche, 45800 Combleux  
 Format d'impression : A4 Paysage

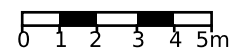

|                                 |                       |                                          |
|---------------------------------|-----------------------|------------------------------------------|
| Classe de précision : Voir plan | Catégorie réseau : EL | Carroyage : RGF93/Lambert 93 - EPSG:2154 |
|---------------------------------|-----------------------|------------------------------------------|

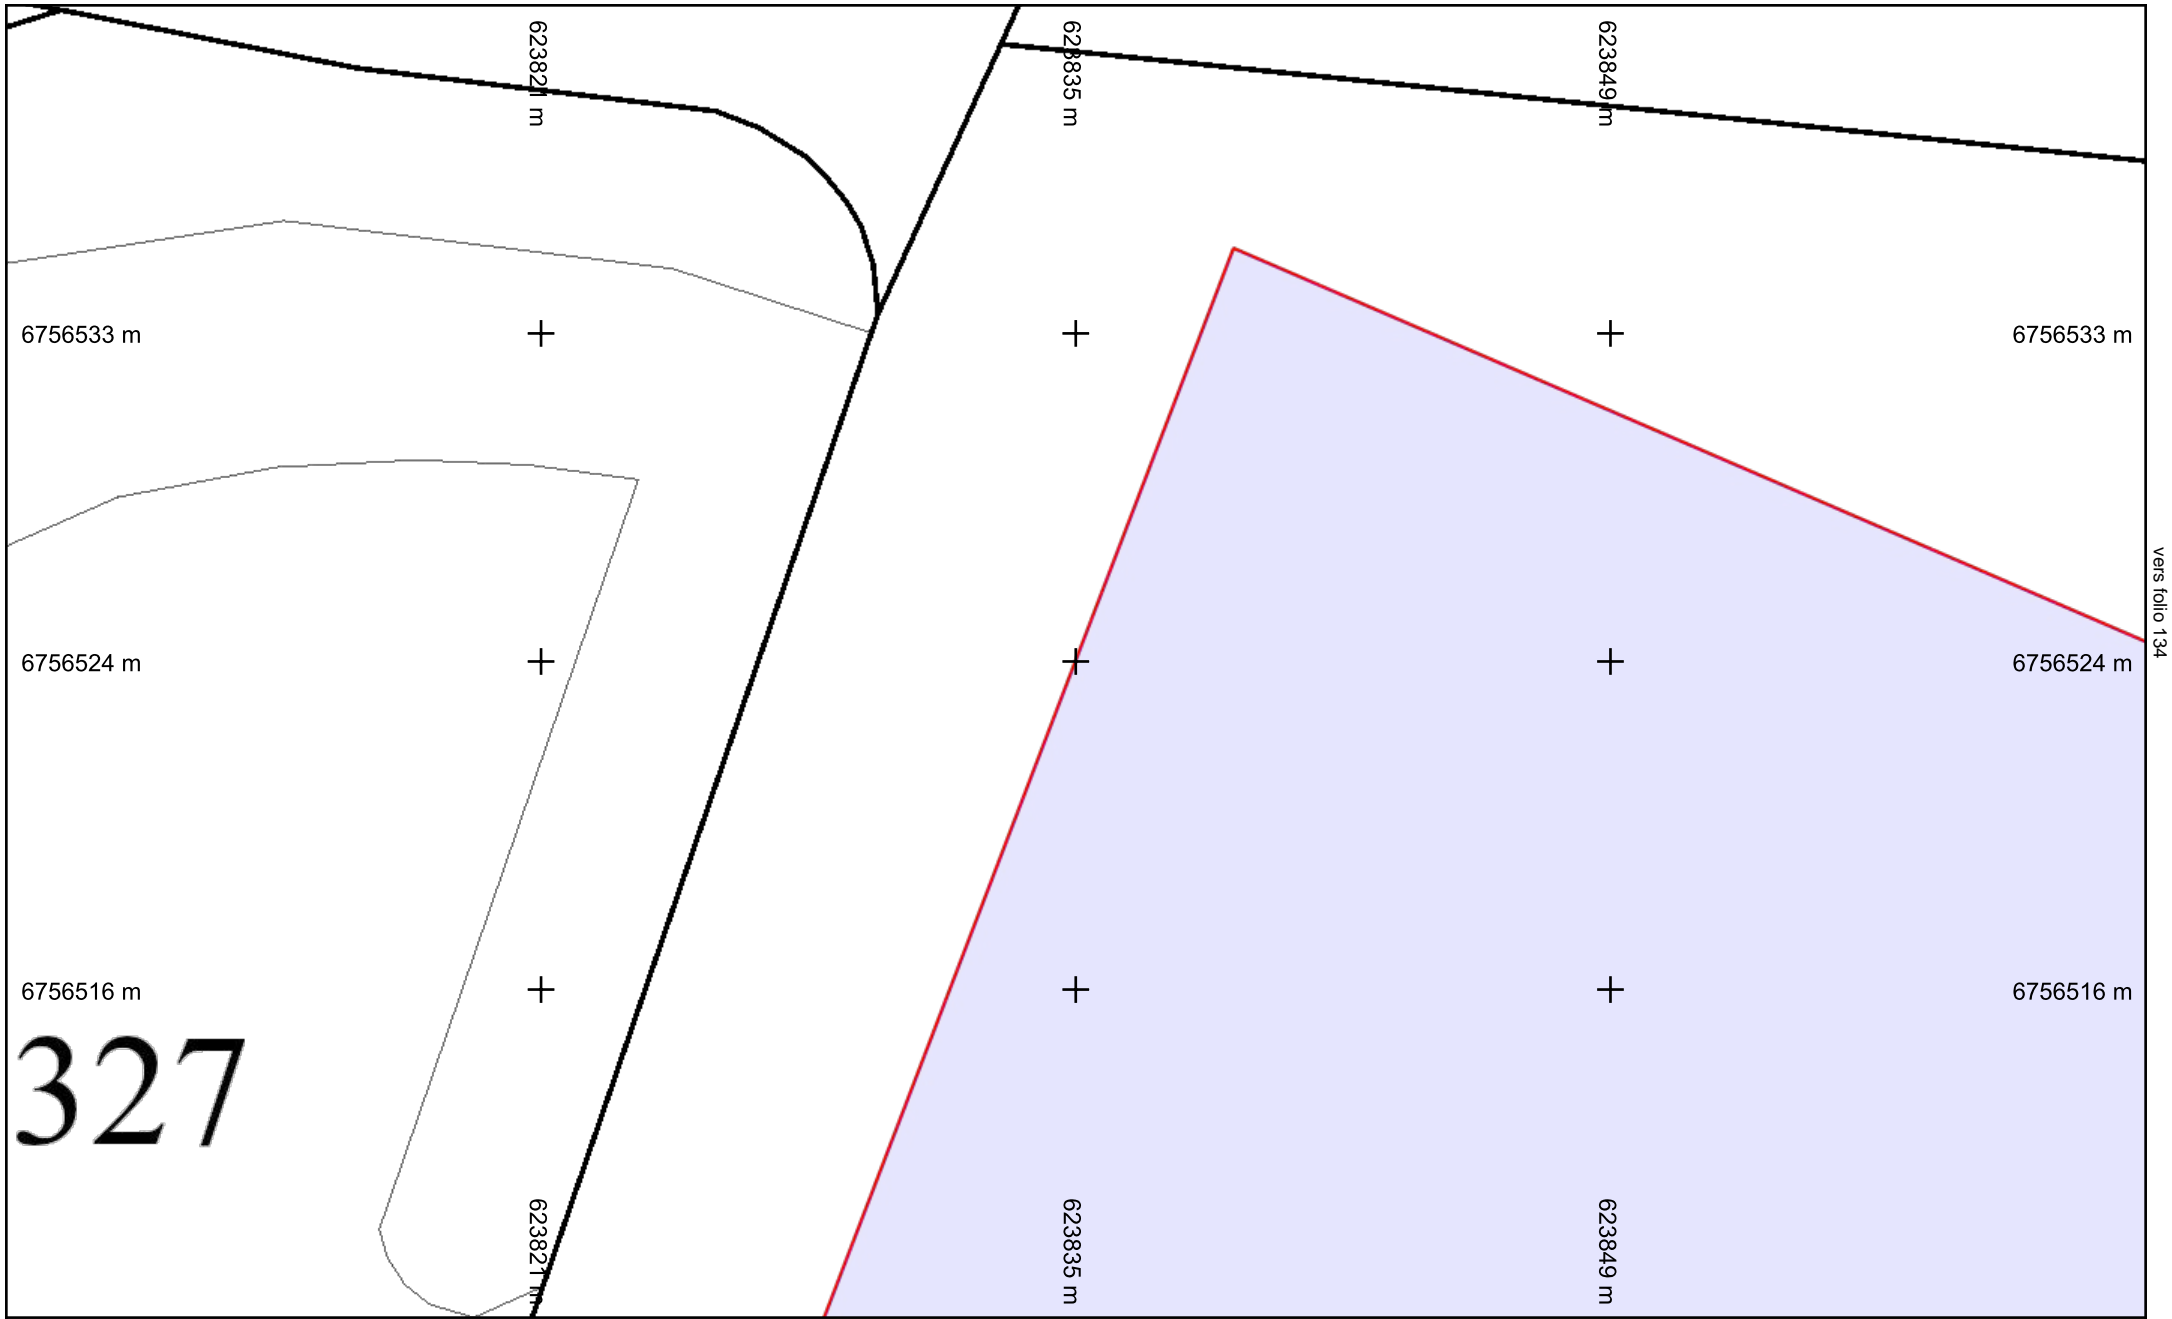

327

vers folio 125


vers folio 134



**Légende :**  
**Voir page annexe**


**Folio n° : 133**

Échelle : 1:200 --- Plan généré le : 28/03/2022 - 22:39:11  
 Numéro de consultation : 2022032501549TDE  
 Adresse : Chemin de la canche, 45800 Combleux  
 Format d'impression : A4 Paysage

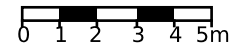

|                                 |                       |                                          |
|---------------------------------|-----------------------|------------------------------------------|
| Classe de précision : Voir plan | Catégorie réseau : EL | Carroyage : RGF93/Lambert 93 - EPSG:2154 |
|---------------------------------|-----------------------|------------------------------------------|



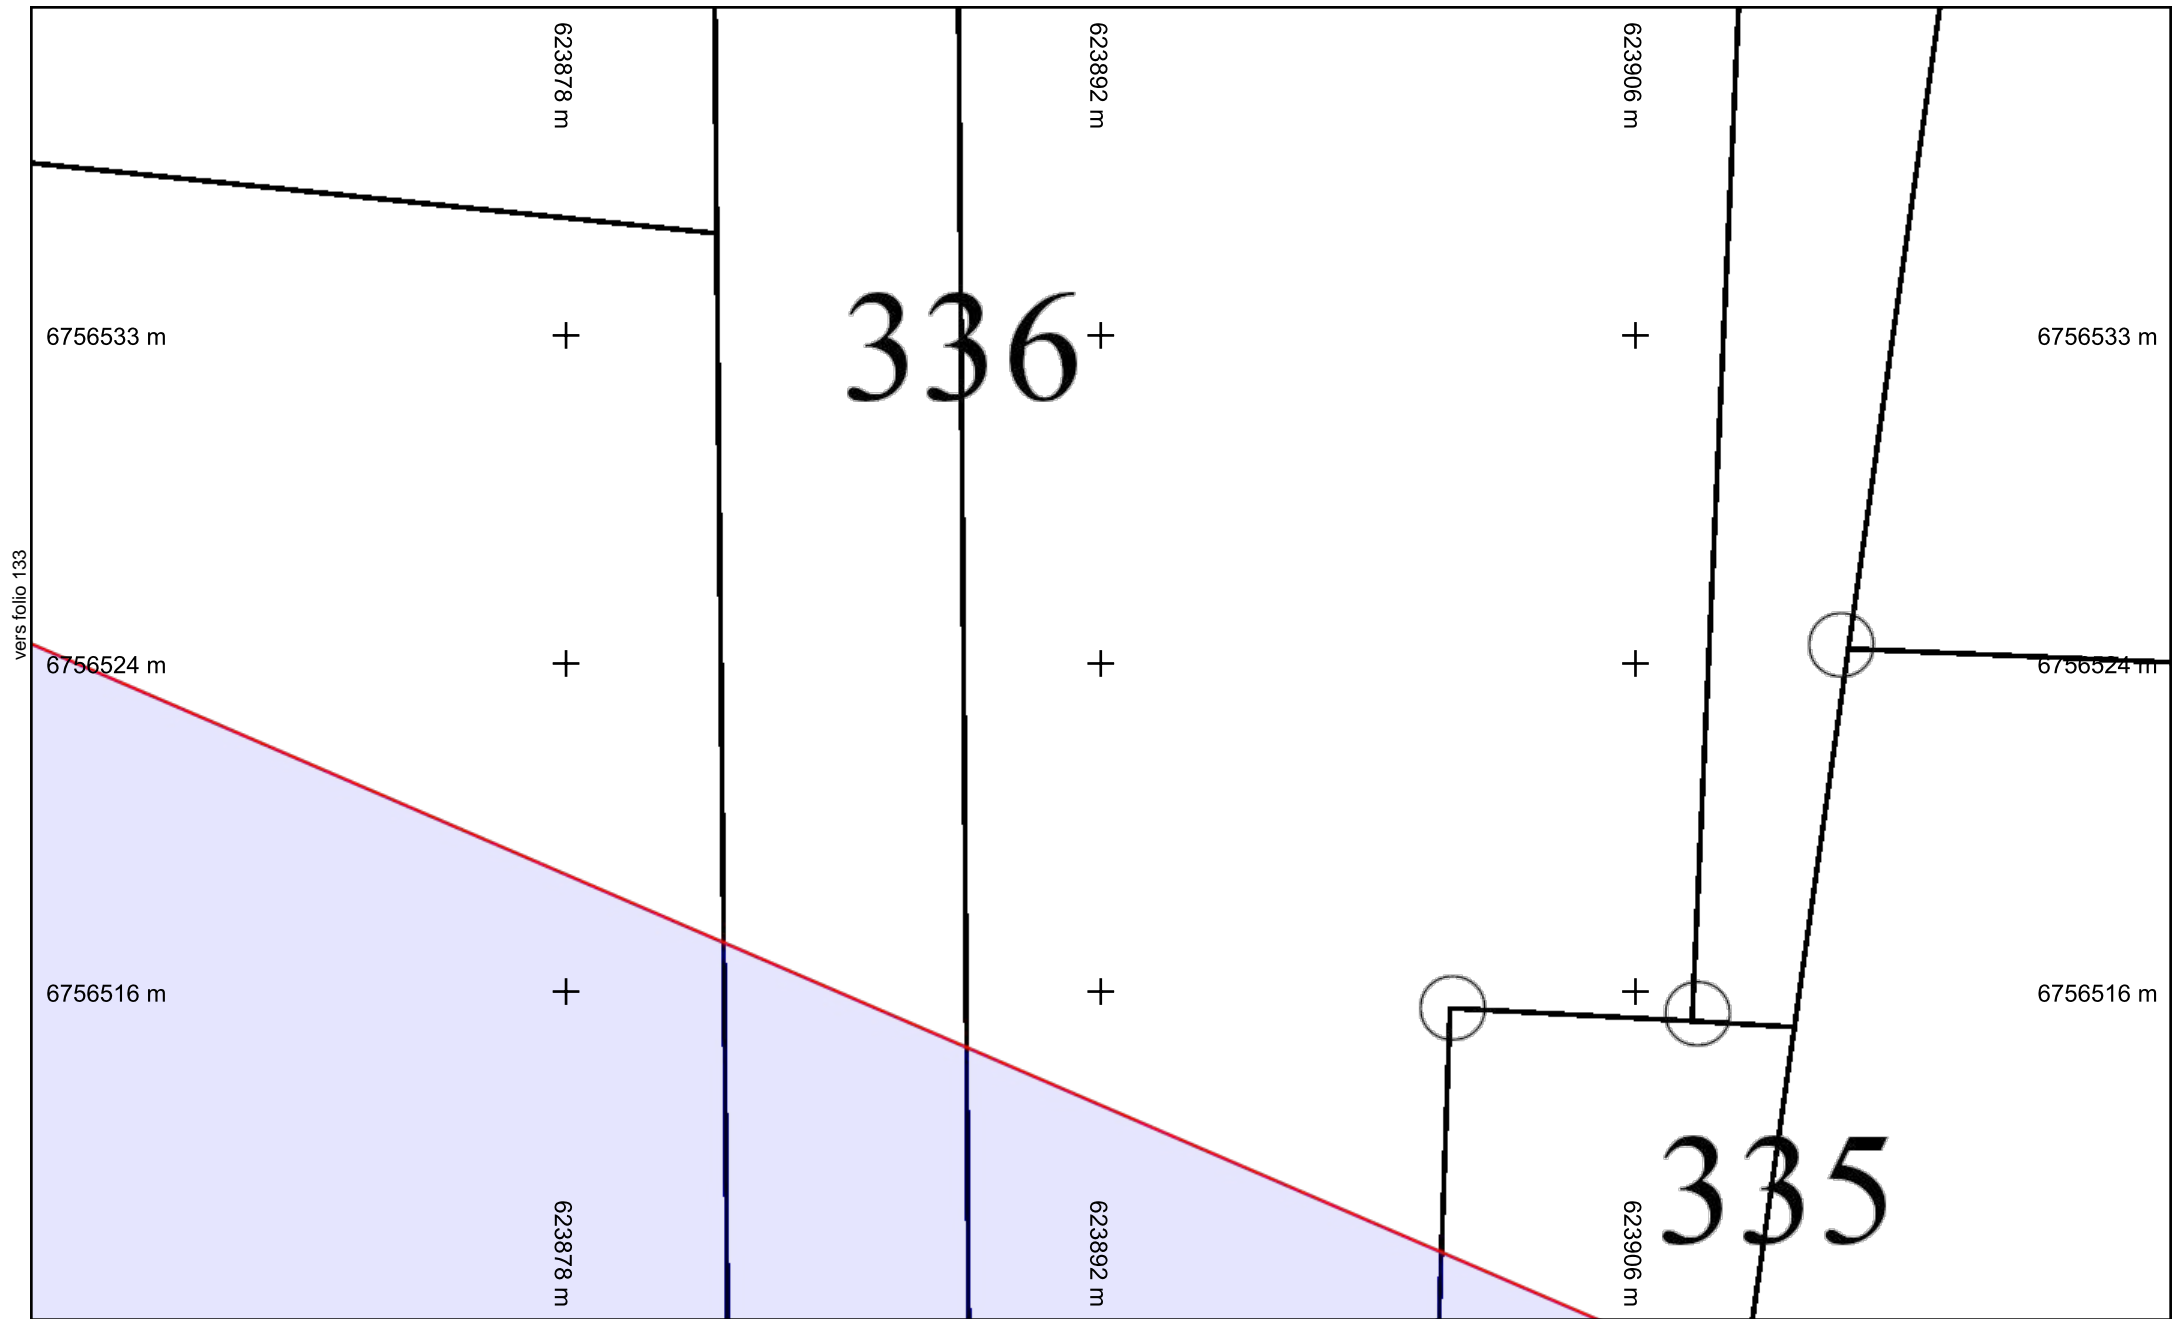

vers folio 133


vers folio 126



**Légende :**  
**Voir page annexe**

**Folio n° : 134**

Échelle : 1:200 --- Plan généré le : 28/03/2022 - 22:39:11  
 Numéro de consultation : 2022032501549TDE  
 Adresse : Chemin de la canche, 45800 Combleux  
 Format d'impression : A4 Paysage

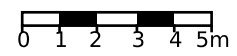

|                                 |                       |                                          |
|---------------------------------|-----------------------|------------------------------------------|
| Classe de précision : Voir plan | Catégorie réseau : EL | Carroyage : RGF93/Lambert 93 - EPSG:2154 |
|---------------------------------|-----------------------|------------------------------------------|

# Récépissé de DT Récépissé de DICT

Au titre du chapitre IV du titre V du livre V (partie réglementaire) du Code de l'environnement  
et de la section 12 du chapitre IV du titre III du livre V de la 4ème partie (partie réglementaire) du Code du travail

(Annexe 2 de l'arrêté du 15 février 2012 modifié - NOR : DEVP1116359A)

## Destinataire

- Récépissé de DT  
 Récépissé de DICT  
 Récépissé de DT/DICT conjointe

Dénomination  
Numéro / Voie  
Code postal / Commune  
Pays

FALLOU Marie  
5 PLACE DU 6 JUIN 1944  
45000 ORLEANS  
France

N° consultation du téléservice : 2022032501549TDE

Référence de l'exploitant : 2213020573. 221301RDT02

N° d'affaire du déclarant : OM\_COMBLEUX\_FRICHE

Personne à contacter (déclarant) : Marie FALLOU

Date de réception de la déclaration : 28/03/2022

Commune principale des travaux : 45800 Combleux

Adresse des travaux prévus : Chemin de la canche

## Coordonnées de l'exploitant :

Raison sociale : ENEDIS- DRCEN- CENTRE

Personne à contacter : COCU ALEXIS

Numéro / Voie : Chemin de l'allée

Lieu-dit / BP : \_\_\_\_\_

Code Postal / Commune : 45146 ST JEAN DE LA RUELLE C

Tél. : +33238803680

Fax : \_\_\_\_\_

## Éléments généraux de réponse

- Les renseignements que vous avez fournis ne nous permettent pas de vous répondre. La déclaration est à renouveler. Précisez notamment : \_\_\_\_\_
- Les réseaux/ouvrages que nous exploitons ne sont pas concernés au regard des informations fournies. Distance > à : \_\_\_\_\_ m
- Il y a au moins un réseau/ouvrage concerné (voir liste jointe) de catégorie : EL (voir liste des catégories au verso)

## Modification ou extension de nos réseaux / ouvrages

Modification ou extension de réseau/ouvrage envisagée dans un délai inférieur à 3 mois : \_\_\_\_\_

Réalisation de modifications en cours sur notre réseau/ouvrage.

Veuillez contacter notre représentant : \_\_\_\_\_

Tél. : \_\_\_\_\_

NB : Si nous avons connaissance d'une modification du réseau/ouvrage dans le délai maximal de 3 mois à compter de la consultation du téléservice, nous vous en informerons.

## Emplacement de nos réseaux / ouvrages

Plans joints : Références : Plans joints Echelle (1) : \_\_\_\_\_ Date d'édition (1) : \_\_\_\_\_ Sensible :  Prof. règl. mini (1) : 65 cm Matériau réseau (1) : \_\_\_\_\_

NB : La classe de précision A, B ou C figure dans les plans. \_\_\_\_\_ cm

Réunion sur chantier pour localisation du réseau/ouvrage :  Date retenue d'un commun accord : \_\_\_\_\_ à \_\_\_\_\_  
ou  Prise de RDV à l'initiative du déclarant (date du dernier contact non conclusif : \_\_\_\_\_)

Votre projet doit tenir compte de la servitude protégeant notre ouvrage.

(cas d'un récépissé de DT) Vous devez prévoir des investigations complémentaires à notre charge (hors cas d'exemption prévus dans la réglementation) (2)

Des branchements non cartographiés sont présents. Ils sont soit pourvus d'affleurants visibles et rattachés à un réseau principal souterrain identifié dans les plans joints, soit munis de dispositifs automatiques supprimant tout risque en cas d'endommagement (2)

(1) : facultatif si l'information est fournie sur le plan joint (2) pour les tronçons et branchements non cartographiés en classe A, prévoir des clauses techniques et financières particulières dans le marché

## Recommandations de sécurité

Les recommandations techniques générales en fonction des réseaux et des techniques de travaux prévues sont consultables sur [www.reseaux-et-canalizations.gouv.fr](http://www.reseaux-et-canalizations.gouv.fr)

Les recommandations techniques spécifiques suivantes sont à appliquer, en fonction des risques liés à l'utilisation des techniques de travaux employées :  
**Des branchements souterrains sans affleurant et/ou aéro-souterrain sont susceptibles d'être dans l'enceinte de prise des travaux déclarés.**

Rubriques du guide technique relatives à des ouvrages ou travaux spécifiques : Chapitre 3.1, 6.1 et 6.2 du guide (Fascicule 2)

Pour les exploitants de lignes électriques : si la distance d'approche a été précisée, indiquez si la mise hors tension est :  possible  impossible

Mesures de sécurité à mettre en œuvre : Suite à l'évaluation de la distance d'approche entre vos travaux et nos ouvrages, veuillez vous reporter au document joint "Recommandations Enedis et protection"

Dispositifs importants pour la sécurité : \_\_\_\_\_

## Cas de dégradation d'un de nos ouvrages

En cas de dégradation d'un de nos ouvrages, contactez nos services au numéro de téléphone suivant : 0176614701

Pour toute anomalie susceptible de mettre en cause la sécurité au cours du déroulement du chantier, prévenir le service départemental d'incendie et de secours (par défaut le 18 ou le 112) : SDIS du Loiret 0238523523

## Responsable du dossier

Nom : COCU ALEXIS

Désignation du service : DT DICT DR CENTRE

Tél : \_\_\_\_\_

## Signature de l'exploitant ou de son représentant

Nom : COCU ALEXIS

Signature : \_\_\_\_\_

Date : 30/03/2022 Nombre de pièces jointes, y compris les plans : 4

## PIÈCES JOINTES DU RÉCÉPISSÉ

Nous vous invitons à prendre connaissance des pièces jointes en cliquant sur le(s) lien(s) ci-dessous :

Recommandations\_Enedis\_et\_protection.pdf

SHA-256 8e44bbf0dc6f2b1ff1f0c9e019674f0a783d9678c653b79621846cfb61c12cd2

[https://utilisateurs.protys.fr/download/089/a9aa78bf453c44709105fb84344c4326/Recommandations\\_Enedis\\_et\\_protection.pdf](https://utilisateurs.protys.fr/download/089/a9aa78bf453c44709105fb84344c4326/Recommandations_Enedis_et_protection.pdf)

20220318\_Lire\_et\_comprendre\_un\_plan\_Enedis.pdf

SHA-256 b8f8f1d8926a7479af618243438fd675257de9e750157f01dbf35c327f35d274

[https://utilisateurs.protys.fr/download/089/27b43667edb04fc4be4ffc4b213543dd/20220318\\_Lire\\_et\\_comprendre\\_un\\_plan\\_Enedis.pdf](https://utilisateurs.protys.fr/download/089/27b43667edb04fc4be4ffc4b213543dd/20220318_Lire_et_comprendre_un_plan_Enedis.pdf)

A0\_2022032501549TDE.pdf

SHA-256 7b79a02afd04ad10b45b1572fc1d962368ee29f9085ba01486014a0b9a5e71e0

[https://utilisateurs.protys.fr/download/089/0fbb74e574a94337b0318388dadd2c0/A0\\_2022032501549TDE.pdf](https://utilisateurs.protys.fr/download/089/0fbb74e574a94337b0318388dadd2c0/A0_2022032501549TDE.pdf)

Annexe\_IC\_v2.pdf

SHA-256 ccfea435e1f91b7bf19768ddfa3a13caef80feaa92b4d5b856a0374e5bff3f61

[https://utilisateurs.protys.fr/download/089/052cf25f149c40b4840078f10b2530e3/Annexe\\_IC\\_v2.pdf](https://utilisateurs.protys.fr/download/089/052cf25f149c40b4840078f10b2530e3/Annexe_IC_v2.pdf)

Service qui délivre le document

ENEDIS-DRcen-CENTRE  
DT DICT Centre Val de Loire  
CS 30640 ORMES  
Chemin de l'allée



45146 ST JEAN DE LA RUELLA CEDEX  
France  
Tél : +33238803680 Fax : +33344625400

COMMENTAIRES IMPORTANTS  
ASSOCIES AU DOCUMENT N°  
2213020573.221301RDT02

### Veillez prendre en compte les commentaires suivants :

#### IMPRESSION DES PLANS JOINTS AU BON FORMAT:

les plans PDF qui vous sont adressés sont multi formats. Ils sont indiqués sur chaque page. Pour conserver les échelles et avoir une bonne lecture des plans 1/200ème, il vous faut imprimer chaque page au bon format. **Assurez vous**

**qu'aucune mise à l'échelle automatique n'est activée dans votre gestionnaire d'impression.**

Responsable : COCU ALEXIS

Tél :

Date : 30/03/2022

Signature :

(Commentaires\_V5.3\_V1.0)

# Légende des plans d'ensemble des réseaux aériens et souterrains

## Postes électriques

- Poste source
- Poste de distribution
- Poste privé
- Production

## Appareils de coupure et accessoires

- ou Interrupteur aérien
- Parafoudre
- Coffret de coupure souterrain
- Remontée aéro-souterraine

## Réseaux

| BT en exploitation     | HTA en exploitation   |
|------------------------|-----------------------|
| Réseau aérien nu       | Réseau aérien nu      |
| Réseau aérien torsadé  | Réseau aérien torsadé |
| Réseau souterrain      | Réseau souterrain     |
| Branchement aérien     | Réseau en galerie     |
| Branchement souterrain |                       |

Les réseaux hors exploitation sont représentés en noir avec la symbolologie dédiée (aérien nu, aérien torsadé, etc.)

## Echelle de représentation


| Echelle  | Sur plan | Sur terrain |
|----------|----------|-------------|
| 1/200°   | 1 cm     | 2 m         |
| 1/2000°  | 1 cm     | 20 m        |
| 1/10000° | 1 cm     | 100 m       |

L'impression est susceptible de modifier l'échelle des plans. Il faut veiller à imprimer en « taille réelle ».

**Sur les plans de détail (1/200°) imprimés à l'échelle, 1 cm papier équivaut à 2 m sur le terrain.**

**Attention !**

Il est impératif de vérifier l'échelle du plan remis grâce à l'échelle graduée indiquée sous la carte.

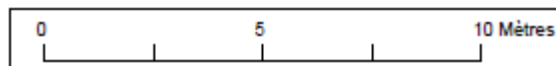

## Lire et comprendre un plan Enedis

Ce document présente les principaux éléments constituant les ouvrages électriques exploités par Enedis.

Il vous donnera des éléments de lecture des plans d'ensemble des réseaux aériens et souterrains, ainsi que ceux des plans de détails des réseaux souterrains à l'échelle 1/200° (localisation et représentation des réseaux et branchements avec leurs classes de précision).

La bonne compréhension de tous ces éléments de représentation doit contribuer à la meilleure localisation des ouvrages Enedis sur le terrain et ainsi éradiquer le risque d'électrisation des exécutants et d'endommagement du réseau.


Version mars 2022

# La profondeur et l'altimétrie

L'altimétrie indiquée sur les plans par un « Z= » représente l'altitude par rapport au niveau de la mer (NGF IGN69).

La profondeur est renseignée entre parenthèses.

Le niveau du sol peut évoluer dans le temps. Il est possible que les ouvrages Enedis soient situés à une profondeur différente de celle indiquée sur les plans.

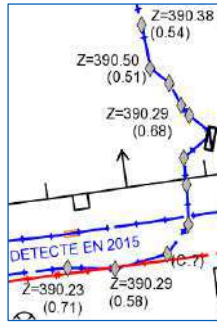

# Légende des plans de détail


## Ouvrages et classes de précision

|                                                               | Réseau BT                                         | Branchement BT          | HTA                          |
|---------------------------------------------------------------|---------------------------------------------------|-------------------------|------------------------------|
| Classe A                                                      |                                                   |                         |                              |
| Classe B                                                      |                                                   |                         |                              |
| * Paris : toutes les traversées de chaussées sont en classe B |                                                   |                         |                              |
| Classe C                                                      | <br>Tracé « incertain »                           | <br>Tracé « incertain » | <br>Tracé « incertain »      |
| Réseau abandonné                                              |                                                   |                         |                              |
| Fourreau                                                      | Fourreau utilisé (exemple sur réseau BT)<br>      |                         | Fourreau vide en attente<br> |
| Poste                                                         | POSTE [NOM] [TYPE] (exemple POSTE MARCEL PAUL UP) |                         |                              |
| Mise à la terre                                               |                                                   |                         |                              |

## Accessoires réseaux principaux

- Coffret électrique
- Coffret RMBT
- Junction BT
- Junction HTA
- Remontée aéro-sout. BT
- Remontée aéro-sout. HTA
- Boîte capot BT
- Boîte capot HTA
- Poteau

## Travaux en zone d'incertitude

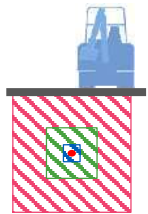

- Zone d'incertitude classe A  $\leq 50\text{cm}$
- Zone d'incertitude classe B  $\leq 1\text{m}50$  (1m pour les brchts)
- Fuseau d'incertitude classe C  $> 1\text{m}50$  (1m pour les brchts)


Conformément au fascicule 2 « Guide technique » de la réglementation « DT-DICT », pour réaliser des travaux en zone d'incertitude sur la position des ouvrages Enedis (parties hachurées), il est nécessaire d'utiliser une technique non agressive dite « technique douce ».

Dans un rayon de 5m autour des postes de distribution HTA/HTA et HTA/BT, la détection non intrusive des réseaux électriques ne permet pas d'atteindre la classe A du fait de la trop grande densité de réseaux

## Objets fond de plan vecteur principaux

- Bâtiment
- Porte
- Bordure de trottoir
- Mur
- Plaque d'égout
- Avaloir eaux pluviales
- Bouche d'eau
- Plaque
- Arbre

## Les éléments composant les plans de détail

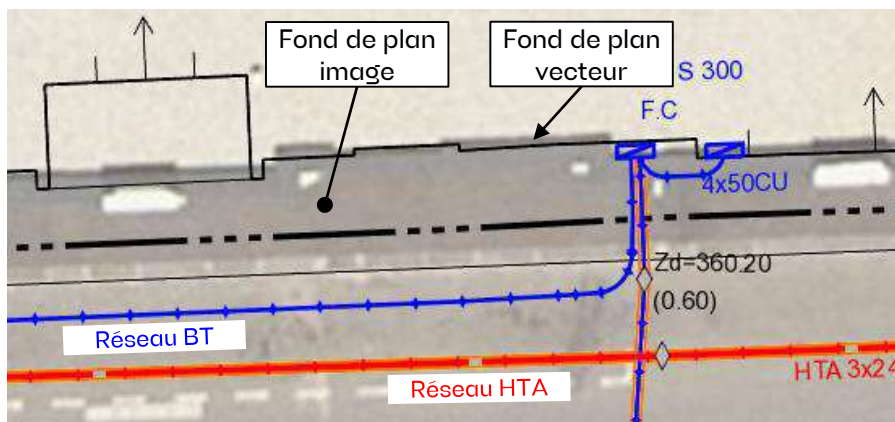

Poste électrique



Coffret électrique



Câble de cuivre nu (retour à la terre : risque électrique)



## **Avertissement relatif à l'amélioration de la cartographie des réseaux dans l'emprise des projets de travaux :**

Les plans ci-joints des réseaux que nous exploitons comportent, dans l'emprise des travaux prévus, un ou plusieurs tronçons non conformes aux dispositions du 6° du I de l'article 7 de l'arrêté du 15 février 2012 modifié pris en application du chapitre IV du titre V du livre V du code de l'environnement relatif à l'exécution de travaux à proximité de certains ouvrages souterrains, aériens ou subaquatiques de transport ou de distribution (voir le plan et sa légende).

En application du 2° de l'article 7-1 de ce même arrêté, si l'emprise des travaux prévus affectant le sol (terrassement, enfoncement, forage, décapage, compactage ...) dépasse 100 m<sup>2</sup>, vous devez en tant que responsable de projet procéder en phase projet à des investigations complémentaires à notre charge pour porter à la classe A les tronçons qui n'y sont pas, branchements inclus. Ces investigations complémentaires doivent être confiées à un prestataire certifié. Elles sont limitées à la zone constituée de l'emprise où sont effectivement prévus des travaux affectant le sol et de tous points situés à moins de 2 m de cette emprise.

Leurs résultats doivent nous être transmis sous la forme définie à l'article 15 de l'arrêté du 15 février 2012 modifié, à l'adresse électronique suivante : « [enedis@retours-ic.protys.fr](mailto:enedis@retours-ic.protys.fr) »

Vous voudrez bien joindre au résultat des investigations complémentaires la facture à notre charge, établie au prorata de la longueur des ouvrages dont nous sommes exploitants initialement non rangés dans la classe A, branchements inclus. La longueur des ouvrages à reporter dans la facture est celle mentionnée dans le compte rendu d'investigations complémentaires du prestataire certifié.

Les modalités pour la réalisation des investigations complémentaires sont décrites dans les pages suivantes.

*Annexe 6 - Créé par Arrêté du 26 octobre 2018 - art. 2*

# Faire une Investigation Complémentaire sur les réseaux d'Enedis

## Document à destination des responsables de projet et de leurs sous-traitants réalisant des Investigations Complémentaires (IC).

Vous êtes responsable de projet. Il se peut que vous ayez des IC à réaliser (voir réponse DT ci-jointe). Si tel est le cas, la réalisation d'IC sur le réseau d'Enedis impose une demande d'accès au réseau ; vous et votre sous-traitant mandaté devrez avoir connaissance des informations qui figurent dans ce document.

Ces informations vous sont également nécessaires pour ajouter, dans vos commandes ou marchés d'IC, toutes les précisions utiles pour réaliser des IC sur le réseau d'Enedis.

La prise en charge financière par Enedis de ces IC (à partir du 01/01/2020) ne sera possible que si ces règles de détection et d'accès au réseau ont été respectées, et sous réserve que les contrôles d'Enedis en confirment la qualité.

Il vous incombera de nous transmettre le résultat de ces IC *via* l'adresse mail unique suivante : **enedis@retours-ic.protys.fr**, en spécifiant **le numéro de consultation dans l'objet du mail**.



## Comment faire une IC sur les réseaux Enedis ?

p.3

**Besoin ponctuel**  
= accès ponctuel au réseau

p.4

Démarche à suivre

Contacter le bureau  
d'exploitation local

p.5



Faire une demande  
d'accès payant

p.6

Recevoir et payer  
la facture



Après paiement de  
la facture, convenir  
d'une date  
d'intervention

RDV sur site pour  
procéder à la  
détection avec la  
présence d'un agent  
Enedis

**Besoin récurrent**  
= accès conventionné

p.4

Démarche à suivre

Contacter l'agence  
cartographique locale  
Qui vous accompagnera  
dans le processus de  
signature de la convention

p.7

Préparer les  
documents relatifs  
à la convention



Effectuer le  
cursus de stages

Si vous n'avez pas de personnel  
ayant déjà validé le cursus

p.8

Signer la convention

**Pour chaque accès au réseau :**

Transmission d'un planning hebdomadaire au  
moins une semaine avant les travaux

**CES ACCES SONT GRATUITS**

Pas de présence d'un agent Enedis

Les responsables de projet transmettront le résultat de ces IC à Enedis.  
Elles pourront, à partir du 01/01/2020, être facturées à Enedis sous réserve de respecter les  
conditions du Guide Technique (p.3) et des articles 9 et 15 de l'arrêté du 15/02/2012

## Décret DT/DICT – extrait du guide technique

Le guide technique du décret DT/DICT (Fascicule 2) précise les modes de détection autorisés pour les réseaux électriques (voir extraits ci-dessous) :

### 4.2.3.2 DÉTECTION PAR RADAR GÉOLOGIQUE

#### c) Recommandations et prescriptions

##### *Prescription*

- dans le cas d'investigations complémentaires pour identifier un réseau électrique dans des zones où plusieurs réseaux sont présents, avec des risques d'erreur sur leur identification respective : appliquer obligatoirement la méthode électromagnétique avec raccordement direct plutôt qu'un radar géologique, ou en plus de celui-ci.

### 4.2.3.3 DÉTECTION PAR MÉTHODE ÉLECTROMAGNÉTIQUE

#### c) Recommandations et prescriptions

##### *Prescription*

- Lorsque la méthode électromagnétique est utilisée pour la réalisation d'investigations complémentaires sur des réseaux électriques, l'emploi du mode actif avec raccordement direct est obligatoire afin d'obtenir les meilleures assurances sur la correspondance entre l'élément détecté et son identification parmi les différents réseaux présents dans la zone, dès lors que l'exploitant permet l'accès aux affleurants du réseau concerné de façon non discriminatoire, dans des conditions techniques et de délai convenables.

En conséquence, pour toute détection par méthode électromagnétique, un accès au réseau d'Enedis est nécessaire pour pouvoir raccorder le matériel d'injection. Il existe deux façons d'obtenir cet accès aux affleurants du réseau :

- Un accès ponctuel
- Un accès permanent

➔ Voir détails page suivante

## Trouver une solution adaptée à votre besoin

### Besoin ponctuel = Accès ponctuel au réseau (payant)

Particulièrement adapté aux entreprises ayant peu d'interventions de détection à produire.

➡ **Correspondant au cas des entreprises de détection répondant à des commandes ponctuelles d'IC d'un Responsable de Projet.**

Enedis propose aux entreprises de détection d'avoir un accès à son réseau en toute sécurité avec la présence d'un de ses agents.

Ce dernier fera tous les gestes techniques de raccordement au réseau et restera durant la durée de la prestation.

Dans ce cadre, l'habilitation B0-H0 est nécessaire pour accompagner le technicien d'Enedis dans l'environnement d'ouvrages électriques sous tension et pour identifier les risques liés à ses déplacements et ses gestes dans ce milieu .

**Cette prestation est facturée** à l'entreprise de détection qui en fait la demande.

### Besoin récurrent = Accès permanent au réseau (gratuit)

Particulièrement adapté aux entreprises ayant beaucoup d'interventions de détection à produire.

➡ **Correspondant au cas des entreprises de détection ayant passé un marché d'IC avec un Responsable de Projet.**

Enedis propose aux entreprises de détection qui le souhaitent d'avoir un accès à son réseau en autonomie (sans demande d'accès ponctuel).

Pour ce faire, l'entreprise de détection devra faire suivre à ses salariés un cursus de formation spécifique et signer une convention avec les Directions Régionales Enedis correspondant à la localisation de ses marchés.

Une fois cette convention signée, l'entreprise enverra en semaine n au Bureau d'Exploitation local concerné son planning d'interventions de la semaine n+1.

**Dans ce cas les accès seront gratuits** et votre opérateur interviendra sans la présence d'un agent Enedis.

## Accès ponctuel

Contacter l'interlocuteur Enedis local correspondant à votre lieu d'intervention pour obtenir un accès ponctuel au réseau

| Code Postal | Département           | Adresse mail pour un accès ponctuel                                                                        |
|-------------|-----------------------|---|
| 01          | Ain                   | <a href="mailto:lyon-e-exploit@enedis-grdf.fr">lyon-e-exploit@enedis-grdf.fr</a>                           |
| 02          | Aisne                 | <a href="mailto:ure-picardie-drdict@enedis-grdf.fr">ure-picardie-drdict@enedis-grdf.fr</a>                 |
| 03          | Allier                | <a href="mailto:auv-dtict@enedis-grdf.fr">auv-dtict@enedis-grdf.fr</a>                                     |
| 04          | Alpes-de-Hte-Provence | <a href="mailto:pads-dict@enedis.fr">pads-dict@enedis.fr</a>                                               |
| 05          | Hautes-Alpes          | <a href="mailto:pads-dict@enedis.fr">pads-dict@enedis.fr</a>                                               |
| 06          | Alpes-Maritimes       | <a href="mailto:urepaca-am-ger-cex@enedis-grdf.fr">urepaca-am-ger-cex@enedis-grdf.fr</a>                   |
| 07          | Ardèche               | <a href="mailto:sirho-drome-exp-reseau-nord@enedis-grdf.fr">sirho-drome-exp-reseau-nord@enedis-grdf.fr</a> |
| 08          | Ardennes              | <a href="mailto:car-dtict@enedis.fr">car-dtict@enedis.fr</a>                                               |
| 09          | Ariège                | <a href="mailto:mps-arex-dtict@enedis.fr">mps-arex-dtict@enedis.fr</a>                                     |
| 10          | Aube                  | <a href="mailto:car-dtict@enedis.fr">car-dtict@enedis.fr</a>                                               |
| 11          | Aude                  | <a href="mailto:urelaro-bexaces@enedis-grdf.fr">urelaro-bexaces@enedis-grdf.fr</a>                         |
| 12          | Aveyron               | <a href="mailto:nmp-bex@enedis.fr">nmp-bex@enedis.fr</a>                                                   |
| 13          | Bouches-du-Rhône      | <a href="mailto:pads-dict@enedis.fr">pads-dict@enedis.fr</a>                                               |
| 14          | Calvados              | <a href="mailto:cpa14@enedis.fr">cpa14@enedis.fr</a>                                                       |
| 15          | Cantal                | <a href="mailto:auv-dtict@enedis-grdf.fr">auv-dtict@enedis-grdf.fr</a>                                     |
| 16          | Charente              | <a href="mailto:drpch-cpa@enedis.fr">drpch-cpa@enedis.fr</a>                                               |
| 17          | Charente-Maritime     | <a href="mailto:drpch-cpa@enedis.fr">drpch-cpa@enedis.fr</a>                                               |
| 18          | Cher                  | <a href="mailto:cen-hypervision@enedis.fr">cen-hypervision@enedis.fr</a>                                   |
| 19          | Corrèze               | <a href="mailto:lim-cpa19@enedis.fr">lim-cpa19@enedis.fr</a>                                               |
| 21          | Côte-d'Or             | <a href="mailto:cotedor-pilotage@enedis-grdf.fr">cotedor-pilotage@enedis-grdf.fr</a>                       |
| 22          | Côtes-d'Armor         | <a href="mailto:bzh-bex-229@enedis.fr">bzh-bex-229@enedis.fr</a>                                           |
| 23          | Creuse                | <a href="mailto:lim-cpa23@enedis.fr">lim-cpa23@enedis.fr</a>                                               |
| 24          | Dordogne              | <a href="mailto:aqn-dtict@enedis.fr">aqn-dtict@enedis.fr</a>                                               |
| 25          | Doubs                 | <a href="mailto:ureafc-bex@enedis-grdf.fr">ureafc-bex@enedis-grdf.fr</a>                                   |
| 26          | Drôme                 | <a href="mailto:sirho-drome-exp-reseau-nord@enedis-grdf.fr">sirho-drome-exp-reseau-nord@enedis-grdf.fr</a> |
| 27          | Eure                  | <a href="mailto:cpa27@enedis.fr">cpa27@enedis.fr</a>                                                       |
| 28          | Eure-et-Loir          | <a href="mailto:cen-hypervision@enedis.fr">cen-hypervision@enedis.fr</a>                                   |
| 29          | Finistère             | <a href="mailto:bzh-bex-229@enedis.fr">bzh-bex-229@enedis.fr</a>                                           |
| 30          | Gard                  | <a href="mailto:urelaro-bexaces@enedis-grdf.fr">urelaro-bexaces@enedis-grdf.fr</a>                         |
| 31          | Haute-Garonne         | <a href="mailto:mps-arex-dtict@enedis.fr">mps-arex-dtict@enedis.fr</a>                                     |
| 32          | Gers                  | <a href="mailto:mps-arex-dtict@enedis.fr">mps-arex-dtict@enedis.fr</a>                                     |
| 33          | Gironde               | <a href="mailto:aqn-dtict@enedis.fr">aqn-dtict@enedis.fr</a>                                               |
| 34          | Hérault               | <a href="mailto:urelaro-bexaces@enedis-grdf.fr">urelaro-bexaces@enedis-grdf.fr</a>                         |
| 35          | Ille-et-Vilaine       | <a href="mailto:bzh-bex-356@enedis.fr">bzh-bex-356@enedis.fr</a>                                           |
| 36          | Indre                 | <a href="mailto:cen-hypervision@enedis.fr">cen-hypervision@enedis.fr</a>                                   |
| 37          | Indre-et-Loire        | <a href="mailto:cen-hypervision@enedis.fr">cen-hypervision@enedis.fr</a>                                   |
| 38          | Isère                 | <a href="mailto:alp-arex-access@enedis.fr">alp-arex-access@enedis.fr</a>                                   |
| 39          | Jura                  | <a href="mailto:ureafc-bex@enedis-grdf.fr">ureafc-bex@enedis-grdf.fr</a>                                   |
| 40          | Landes                | <a href="mailto:pyl-dtict@enedis.fr">pyl-dtict@enedis.fr</a>                                               |
| 41          | Loir-et-Cher          | <a href="mailto:cen-hypervision@enedis.fr">cen-hypervision@enedis.fr</a>                                   |
| 42          | Loire                 | <a href="mailto:sirho-drome-exp-reseau-nord@enedis-grdf.fr">sirho-drome-exp-reseau-nord@enedis-grdf.fr</a> |
| 43          | Haute-Loire           | <a href="mailto:auv-dtict@enedis-grdf.fr">auv-dtict@enedis-grdf.fr</a>                                     |
| 44          | Loire-Atlantique      | <a href="mailto:pdl-detection@enedis.fr">pdl-detection@enedis.fr</a>                                       |
| 45          | Loiret                | <a href="mailto:cen-hypervision@enedis.fr">cen-hypervision@enedis.fr</a>                                   |
| 46          | Lot                   | <a href="mailto:nmp-bex@enedis.fr">nmp-bex@enedis.fr</a>                                                   |
| 47          | Lot-et-Garonne        | <a href="mailto:aqn-dtict@enedis.fr">aqn-dtict@enedis.fr</a>                                               |

| Code Postal | Département           | Adresse mail pour un accès ponctuel                                                                  |
|-------------|-----------------------|---|
| 48          | Lozère                | <a href="mailto:nmp-bex@enedis.fr">nmp-bex@enedis.fr</a>                                             |
| 49          | Maine-et-Loire        | <a href="mailto:pdl-detection@enedis.fr">pdl-detection@enedis.fr</a>                                 |
| 50          | Manche                | <a href="mailto:cpa50@enedis.fr">cpa50@enedis.fr</a>                                                 |
| 51          | Marne                 | <a href="mailto:car-dtict@enedis.fr">car-dtict@enedis.fr</a>                                         |
| 52          | Haute-Marne           | <a href="mailto:car-dtict@enedis.fr">car-dtict@enedis.fr</a>                                         |
| 53          | Mayenne               | <a href="mailto:pdl-detection@enedis.fr">pdl-detection@enedis.fr</a>                                 |
| 54          | Meurthe-et-Moselle    | <a href="mailto:lor-arex-54@enedis.fr">lor-arex-54@enedis.fr</a>                                     |
| 55          | Meuse                 | <a href="mailto:lor-arex-55@enedis.fr">lor-arex-55@enedis.fr</a>                                     |
| 56          | Morbihan              | <a href="mailto:bzh-bex-356@enedis.fr">bzh-bex-356@enedis.fr</a>                                     |
| 57          | Moselle               | <a href="mailto:lor-arex-57@enedis.fr">lor-arex-57@enedis.fr</a>                                     |
| 58          | Nièvre                | <a href="mailto:brgne-cpa-nievre@enedis.fr">brgne-cpa-nievre@enedis.fr</a>                           |
| 59          | Nord                  | <a href="mailto:npsc-arex-clients-prestations@enedis.fr">npsc-arex-clients-prestations@enedis.fr</a> |
| 60          | Oise                  | <a href="mailto:ure-picardie-drdict@enedis-grdf.fr">ure-picardie-drdict@enedis-grdf.fr</a>           |
| 61          | Orne                  | <a href="mailto:cpa61@enedis.fr">cpa61@enedis.fr</a>                                                 |
| 62          | Pas-de-Calais         | <a href="mailto:npsc-arex-clients-prestations@enedis.fr">npsc-arex-clients-prestations@enedis.fr</a> |
| 63          | Puy-de-Dôme           | <a href="mailto:auv-dtict@enedis-grdf.fr">auv-dtict@enedis-grdf.fr</a>                               |
| 64          | Pyrénées-Atlantiques  | <a href="mailto:pyl-dtict@enedis.fr">pyl-dtict@enedis.fr</a>                                         |
| 65          | Hautes-Pyrénées       | <a href="mailto:pyl-dtict@enedis.fr">pyl-dtict@enedis.fr</a>                                         |
| 66          | Pyrénées-Orientales   | <a href="mailto:urelaro-bexaces@enedis-grdf.fr">urelaro-bexaces@enedis-grdf.fr</a>                   |
| 67          | Bas-Rhin              | <a href="mailto:ureafc-bex@enedis-grdf.fr">ureafc-bex@enedis-grdf.fr</a>                             |
| 68          | Haut-Rhin             | <a href="mailto:ureafc-bex@enedis-grdf.fr">ureafc-bex@enedis-grdf.fr</a>                             |
| 69          | Rhône                 | <a href="mailto:lyon-e-exploit@enedis-grdf.fr">lyon-e-exploit@enedis-grdf.fr</a>                     |
| 70          | Haute-Saône           | <a href="mailto:ureafc-bex@enedis-grdf.fr">ureafc-bex@enedis-grdf.fr</a>                             |
| 71          | Saône-et-Loire        | <a href="mailto:urebourgogne-gpil-bds@enedis-grdf.fr">urebourgogne-gpil-bds@enedis-grdf.fr</a>       |
| 72          | Sarthe                | <a href="mailto:pdl-detection@enedis.fr">pdl-detection@enedis.fr</a>                                 |
| 73          | Savoie                | <a href="mailto:alp-arex-access@enedis.fr">alp-arex-access@enedis.fr</a>                             |
| 74          | Haute-Savoie          | <a href="mailto:alp-arex-access@enedis.fr">alp-arex-access@enedis.fr</a>                             |
| 75          | Paris                 | <a href="mailto:diridf-reseau-elec-ic@enedis.fr">diridf-reseau-elec-ic@enedis.fr</a>                 |
| 76          | Seine-Maritime        | <a href="mailto:cpa76@enedis.fr">cpa76@enedis.fr</a>                                                 |
| 77          | Seine-et-Marne        | <a href="mailto:diridf-reseau-elec-ic@enedis.fr">diridf-reseau-elec-ic@enedis.fr</a>                 |
| 78          | Yvelines              | <a href="mailto:diridf-reseau-elec-ic@enedis.fr">diridf-reseau-elec-ic@enedis.fr</a>                 |
| 79          | Deux-Sèvres           | <a href="mailto:drpch-cpa@enedis.fr">drpch-cpa@enedis.fr</a>                                         |
| 80          | Somme                 | <a href="mailto:ure-picardie-drdict@enedis-grdf.fr">ure-picardie-drdict@enedis-grdf.fr</a>           |
| 81          | Tarn                  | <a href="mailto:nmp-bex@enedis.fr">nmp-bex@enedis.fr</a>                                             |
| 82          | Tarn-et-Garonne       | <a href="mailto:nmp-bex@enedis.fr">nmp-bex@enedis.fr</a>                                             |
| 83          | Var                   | <a href="mailto:caz-bex-var@enedis-grdf.fr">caz-bex-var@enedis-grdf.fr</a>                           |
| 84          | Vaucluse              | <a href="mailto:pads-dict@enedis.fr">pads-dict@enedis.fr</a>                                         |
| 85          | Vendée                | <a href="mailto:pdl-detection@enedis.fr">pdl-detection@enedis.fr</a>                                 |
| 86          | Vienne                | <a href="mailto:drpch-cpa@enedis.fr">drpch-cpa@enedis.fr</a>                                         |
| 87          | Haute-Vienne          | <a href="mailto:lim-cpa87@enedis.fr">lim-cpa87@enedis.fr</a>                                         |
| 88          | Vosges                | <a href="mailto:lor-arex-88@enedis.fr">lor-arex-88@enedis.fr</a>                                     |
| 89          | Yonne                 | <a href="mailto:yonne-gpil@enedis-grdf.fr">yonne-gpil@enedis-grdf.fr</a>                             |
| 90          | Territoire de Belfort | <a href="mailto:ureafc-bex@enedis-grdf.fr">ureafc-bex@enedis-grdf.fr</a>                             |
| 91          | Essonne               | <a href="mailto:diridf-reseau-elec-ic@enedis.fr">diridf-reseau-elec-ic@enedis.fr</a>                 |
| 92          | Hauts-de-Seine        | <a href="mailto:diridf-reseau-elec-ic@enedis.fr">diridf-reseau-elec-ic@enedis.fr</a>                 |
| 93          | Seine-Saint-Denis     | <a href="mailto:diridf-reseau-elec-ic@enedis.fr">diridf-reseau-elec-ic@enedis.fr</a>                 |
| 94          | Val-de-Marne          | <a href="mailto:diridf-reseau-elec-ic@enedis.fr">diridf-reseau-elec-ic@enedis.fr</a>                 |
| 95          | Val-d'Oise            | <a href="mailto:diridf-reseau-elec-ic@enedis.fr">diridf-reseau-elec-ic@enedis.fr</a>                 |

## Accès ponctuel

### Faire une demande d'accès facturé

#### La demande doit contenir les informations suivantes :

- **Enedis proposant 2 forfaits d'intervention** (demi-journée – 3h30 ; journée – 7h), vous devrez estimer le temps pendant lequel vous aurez besoin d'un exploitant et ainsi demander le forfait adapté. Il restera impérativement pendant toute la durée de l'intervention :
  - Il accompagnera votre opérateur de détection et réalisera tous les gestes nécessitant un accès au réseau : ouverture de coffrets réseaux, branchements, postes HTA/BT, et nappage/habillage des pièces nues sous tension ;
  - Il posera/déposera le matériel d'injection de votre générateur successivement aux différents points de l'ouvrage où votre opérateur souhaite pouvoir injecter. Votre opérateur devra avoir un appareil en bon état, avec sa notice d'utilisation et les contrôles métrologiques associés.

**A savoir** : une facture sera directement envoyée ainsi que la notice explicative qui précisera les responsabilités respectives de votre opérateur (responsable des conditions d'utilisation de son matériel) et celles de l'agent Enedis (responsable de la maîtrise du risque électrique sur le chantier).

- **Les références de l'entreprise :**
  - Nom de l'entreprise
  - Adresse (rue, CP, commune)
  - Email
  - Nom de l'interlocuteur
  - N° de SIRET
  - Mode de communication : dématérialisé (à privilégier) ou courrier
- La **période demandée** pour le rendez-vous sur site.

#### A noter :



**Le délai d'obtention de la facture est généralement de l'ordre d'une semaine, le tarif sera d'environ 270 € pour la demi-journée et 540 € pour la journée (hors nuits, week-ends et jours fériés).**



**Le délai d'obtention d'un rendez-vous sur site est généralement de l'ordre de 3 semaines, après paiement de la facture. Il est recommandé d'utiliser le virement comme moyen de paiement (plutôt que le chèque) pour optimiser les délais.**

## Accès permanent

# Contactez l'agence cartographie locale pour être accompagnés vers la signature d'une convention

Pour signer une convention d'accès au réseau, contactez l'agence cartographie régionale à l'adresse ci-dessous correspondant au département où vous souhaitez réaliser les IC.

| Direction régionale Enedis                    | Adresse mail pour les conventions                                                                            |
|-----------------------------------------------|---|
| Alpes (38, 73, 74)                            | <a href="mailto:alp-cartosialp-elec@enedis-grdf.fr">alp-cartosialp-elec@enedis-grdf.fr</a>                   |
| Alsace Franche-Comté (25, 39, 67, 68, 70, 90) | <a href="mailto:ureafc-cartographie@enedis-grdf.fr">ureafc-cartographie@enedis-grdf.fr</a>                   |
| Aquitaine Nord (24, 33, 47)                   | <a href="mailto:agn-carto-detection-aquitainenord@enedis.fr">agn-carto-detection-aquitainenord@enedis.fr</a> |
| Auvergne (15, 43, 63, 03)                     | <a href="mailto:carto.auvergne@mapmag.fr">carto.auvergne@mapmag.fr</a>                                       |
| Bourgogne (21, 58, 71, 89)                    | <a href="mailto:brgne-appuis-detection-acp@enedis-grdf.fr">brgne-appuis-detection-acp@enedis-grdf.fr</a>     |
| Bretagne (22, 29, 35, 56)                     | <a href="mailto:bzh-interface@enedis.fr">bzh-interface@enedis.fr</a>                                         |
| Centre Val-de-Loire (18, 28, 36, 37, 41, 45)  | <a href="mailto:sregacl-centre-carto@enedis-grdf.fr">sregacl-centre-carto@enedis-grdf.fr</a>                 |
| Champagne Ardennes (10, 51, 52, 08)           | <a href="mailto:urecar-guichetcarto@enedis-grdf.fr">urecar-guichetcarto@enedis-grdf.fr</a>                   |
| Côte d'Azur (83, 06)                          | <a href="mailto:var-si-carto@enedis-grdf.fr">var-si-carto@enedis-grdf.fr</a>                                 |
| Ile de France Est (77, 91, 93, 94)            | <a href="mailto:idfe-carto@enedis.fr">idfe-carto@enedis.fr</a>                                               |
| Ile de France Ouest (78, 92, 95)              | <a href="mailto:idfo-detection-adp@enedis.fr">idfo-detection-adp@enedis.fr</a>                               |
| Languedoc Roussillon (11, 30, 34, 66)         | <a href="mailto:laro-conventioncarto@enedis.fr">laro-conventioncarto@enedis.fr</a>                           |
| Limousin (19, 23, 87)                         | <a href="mailto:sregacl-cartohv@enedis.fr">sregacl-cartohv@enedis.fr</a>                                     |
| Lorraine (54, 55, 57, 88)                     | <a href="mailto:lor-prestation-carto@enedis.fr">lor-prestation-carto@enedis.fr</a>                           |
| Midi Pyrénées Sud (31, 32, 09)                | <a href="mailto:mps-carto-cellule-detect@enedis.fr">mps-carto-cellule-detect@enedis.fr</a>                   |
| Nord Midi Pyrénées (12, 46, 48, 81, 82)       | <a href="mailto:drnmp-portail-detection@enedis.fr">drnmp-portail-detection@enedis.fr</a>                     |
| Nord-Pas-de-Calais (59, 62)                   | <a href="mailto:drnpdc-carto@enedis.fr">drnpdc-carto@enedis.fr</a>                                           |
| Normandie (14, 27, 50, 61, 76)                | <a href="mailto:ucfnormandie-carto-znc@enedis-grdf.fr">ucfnormandie-carto-znc@enedis-grdf.fr</a>             |
| Paris (75)                                    | <a href="mailto:diridf-reseau-elec-ic@enedis.fr">diridf-reseau-elec-ic@enedis.fr</a>                         |



| Direction régionale Enedis             | Adresse mail pour les conventions                                                      |
|----------------------------------------|----------------------------------------------------------------------------------------|
| Pays de la Loire (44, 49, 53, 72, 85)  | <a href="mailto:pdl-detection@enedis.fr">pdl-detection@enedis.fr</a>                   |
| Picardie (60, 80, 02)                  | <a href="mailto:payssom-carto-gdo@enedis-grdf.fr">payssom-carto-gdo@enedis-grdf.fr</a> |
| Poitou Charentes (16, 17, 79, 86)      | <a href="mailto:pch-cartographie@enedis.fr">pch-cartographie@enedis.fr</a>             |
| Provence Alpes du Sud (13, 84, 04, 05) | <a href="mailto:pads-dict@enedis.fr">pads-dict@enedis.fr</a>                           |
| Pyrénées Landes (40, 64, 65)           | <a href="mailto:bearn-carto@enedis-grdf.fr">bearn-carto@enedis-grdf.fr</a>             |
| Sillon Rhodanien (26, 42, 69, 01, 07)  | <a href="mailto:sirho-iccarto@enedis.fr">sirho-iccarto@enedis.fr</a>                   |

## Accès permanent

# Suivre le cursus de stages et préparer la demande de convention

### 1. Le cursus de stages obligatoire comprend deux parties :

- La première partie vise à former vos salariés aux risques électriques liés à la détection sur un réseau de distribution. Elle est nécessaire pour que vous puissiez leur délivrer le moment venu l'habilitation électrique adaptée :
  - Ce cursus est constitué de deux stages qui sont à effectuer auprès de centres de formations agréés (hors Enedis).
- La seconde partie du cursus vise à former vos salariés et à vérifier leur capacité à détecter un réseau de distribution électrique en toute autonomie :
  - Ce stage d'une durée de 5 jours est dispensé par Enedis ;
  - Il sera suivi par une journée d'accompagnement sur le terrain avec un agent Enedis.

#### A noter :



Le délai d'obtention d'un cursus complet est de l'ordre de 4 mois environ

### 2. Préparer la demande de convention

La convention peut être signée dès lors que :

- Vous avez au moins un salarié ayant validé le cursus complet ;
- Vous avez pris toutes les dispositions nécessaires en tant qu'employeur pour la maîtrise du risque électrique (habilitation du personnel, mise en place des instructions de sécurité encadrant les interventions de vos salariés).

### 3. Accompagnement par l'agence cartographie

L'agence cartographie vous accompagnera dans les démarches à accomplir auprès des services responsables des accès au réseau Enedis.



## Recommandations pour la réalisation et l'envoi des IC

Voici quelques préconisations pour la réalisation des Investigations Complémentaires afin de fluidifier le circuit d'intégration de ces IC dans la cartographie d'Enedis et de leur paiement.


### Points de vigilance sur la qualité des IC

- L'entreprise de détection doit être certifiée géoréférencement et détection
- Sauf pour de rares exceptions, l'injection est obligatoire. Dans ce cas Enedis s'assurera qu'une demande d'accès au réseau a bien été réalisée
- Enedis vérifiera qu'il est possible de rattacher avec certitude le résultat des mesures à un ouvrage identifié sur les plans de la DT
- Des contrôles seront réalisés par échantillonnage *via* une seconde détection contradictoire

### Périmètre des IC prises en charge

Les IC doivent être réalisées sur la zone de terrassement augmentée de 2m. Toutefois Enedis demande des détections qui peuvent aller au-delà de la zone de travaux et s'engage à payer la totalité (hors portions déjà en classe A) :

- Les branchements sont à détecter en totalité
- Les tronçons BT sont à détecter d'émergence à émergence
- Les tronçons HTA sont à détecter depuis le point d'injection jusqu'à la fin de la zone travaux

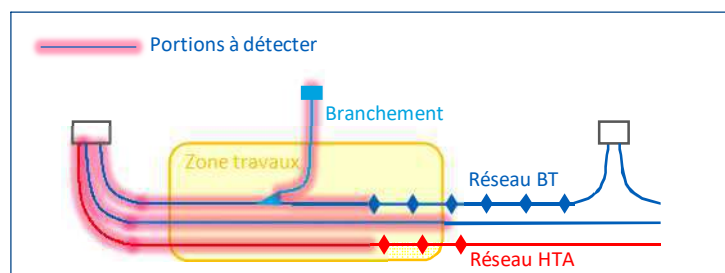

### Transmission des IC et paiement

Le résultat de l'IC doit être envoyé à l'adresse [enedis@retours-ic.protys.fr](mailto:enedis@retours-ic.protys.fr)

- 1 mail = 1 résultat d'IC
- Le numéro de consultation doit obligatoirement figurer dans l'objet du mail
- Le mail doit contenir au moins une pièce jointe (résultat de l'IC + compte rendu avec les 11 informations listées dans l'article 15)
- La facture pourra être envoyée séparément



## Recommandations techniques et de sécurité

### Conditions pour déterminer si les travaux sont situés à proximité d'ouvrages Electriques

Pour Enedis, les travaux sont considérés à proximité d'ouvrages électriques :

- Lorsqu'ils sont situés **à moins de 3 mètres de lignes électriques aériennes** de tension inférieure à 50 000 volts
- Lorsqu'ils sont situés **à moins de 1,5 mètre de lignes électriques souterraines**, quelle que soit la tension.

### Attention

Pour déterminer et apprécier les distances entre vos travaux et les ouvrages électriques, vous devez tenir compte :

- De l'environnement global de votre zone de chantier (effet de perspective)
- Des mouvements des engins, de leur charge et équipement mis en œuvre lors des travaux,
- De tous les mouvements possibles, déplacements et balancements des lignes électriques aériennes (dus au vent par exemple)

### Principes de prévention des travaux à proximité d'ouvrages électriques

Si vos travaux sont situés à proximité d'ouvrages électriques, comme précisé ci-dessus, vous devez respecter les prescriptions **des articles R 4534-107 à R 4534-130 du code du travail**.

En présence d'ouvrages électriques, vous devez mettre en œuvre l'une ou plusieurs des mesures de sécurité suivantes :


- Délimiter et baliser la zone de travail
- Dégager l'ouvrage exclusivement en technique douce et ne pas le déplacer
- Faire surveiller l'opérateur par un surveillant de sécurité électrique
- Placer des obstacles efficaces pour mettre l'installation hors d'atteinte (ex : portiques à proximité d'un réseau aérien)
- Appliquer des prescriptions spécifiques données par Enedis.

*Si toutefois vos travaux sont incompatibles avec le maintien sous tension des ouvrages électriques, et après échange avec l'exploitant, une étude complémentaire sera réalisée pour mettre en œuvre une solution adaptée.*

### Tout câble découvert doit être considéré sous tension

Veillez à respecter le marquage ou piquetage en bon état tout au long du chantier (cf. guide d'application de la réglementation - [www.reseaux-et-canalisation.gouv.fr](http://www.reseaux-et-canalisation.gouv.fr))

**En cas de dommages aux ouvrages Enedis, appliquez la règle des 4 A et appelez le 01 76 61 47 01**

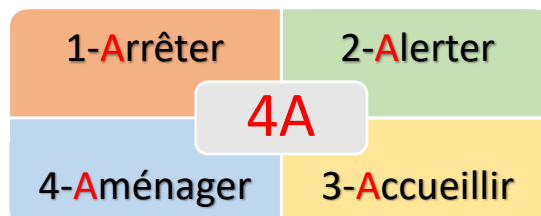

## Suppression du risque électrique et moyens de protection dans le cadre de travaux à proximité de lignes électriques

Pendant vos travaux, si vous devez évoluer dans l'un des 2 cas d'interdiction suivants, vous aurez besoin de mesures de protection adaptées (exemples : travaux sur façade, toiture, pose d'échafaudage, utilisation d'engins de chantier, utilisation d'engins de chargement/déchargement, élagage, construction, démolition)

**Veillez-vous référer au commentaire joint ou prendre contact avec le numéro de téléphone présent dans le bas de ce récépissé.**

| Responsable du dossier   |                      |
|--------------------------|----------------------|
| Nom :                    | <input type="text"/> |
| Désignation du service : | <input type="text"/> |
| Tél. :                   | <input type="text"/> |

### Réseaux fils isolés

#### **Interdiction de toucher**

→ *Risque d'altération de l'isolant*

Réseau fils isolés aérien BT



Réseau fils isolés façade BT




### Réseaux fils nus


#### **Interdiction de s'approcher à moins de 3 mètres**

→ *risque d'arc électrique et d'électrocution*


Réseau fils nus HTA

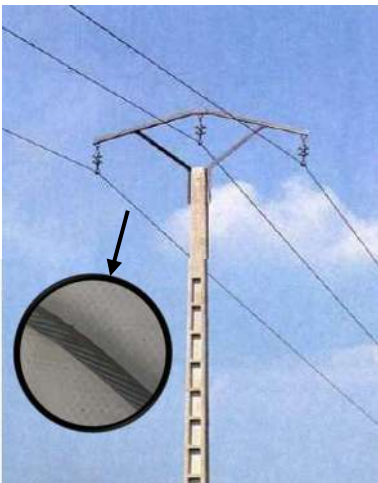

Réseau fils nus BT

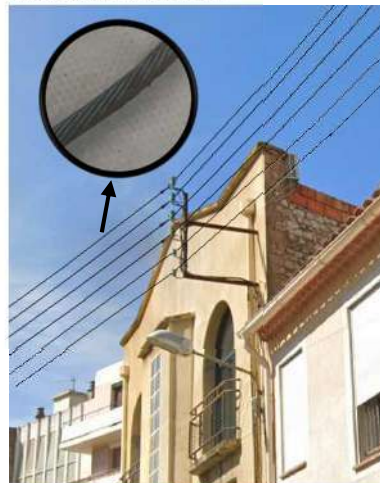

Réseau fils nus BT

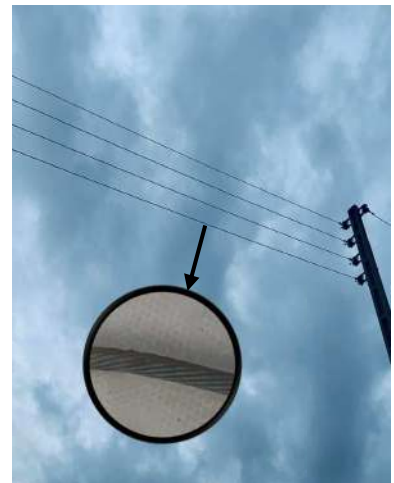




Les réponses ci-jointes n'engagent la responsabilité d'Enedis qu'à l'intérieur de l'emprise des travaux que vous avez déclarés. En particulier, les projets Enedis ne sont complétés qu'à l'intérieur de cette zone.

Les trois points affichés sur le présent plan de situation sont également repérés sur les plans de réseaux souterrains associés. Attention leurs coordonnées sont fournies à titre indicatif. Le réseau doit être localisé à partir des côtes présentes et plus généralement en mesurant la distance entre le réseau et les éléments du fond de plan.

Coordonnées des 3 points  
Exprimées en WGS84 (long, lat)  
PS1 : 901586.47 903829  
PS2 : 903424.47 903789  
PS3 : 904017.47 902703

- Emprise de vos travaux
- Zone de Travaux Impactant le Sol
- Projet de travaux Enedis
- Au moins un réseau est absent dans les plans de détails

Cartes du plan d'ensemble des réseaux (aériens et souterrains)  
Cartes du plan de détail des réseaux souterrains (marquage piquetage)

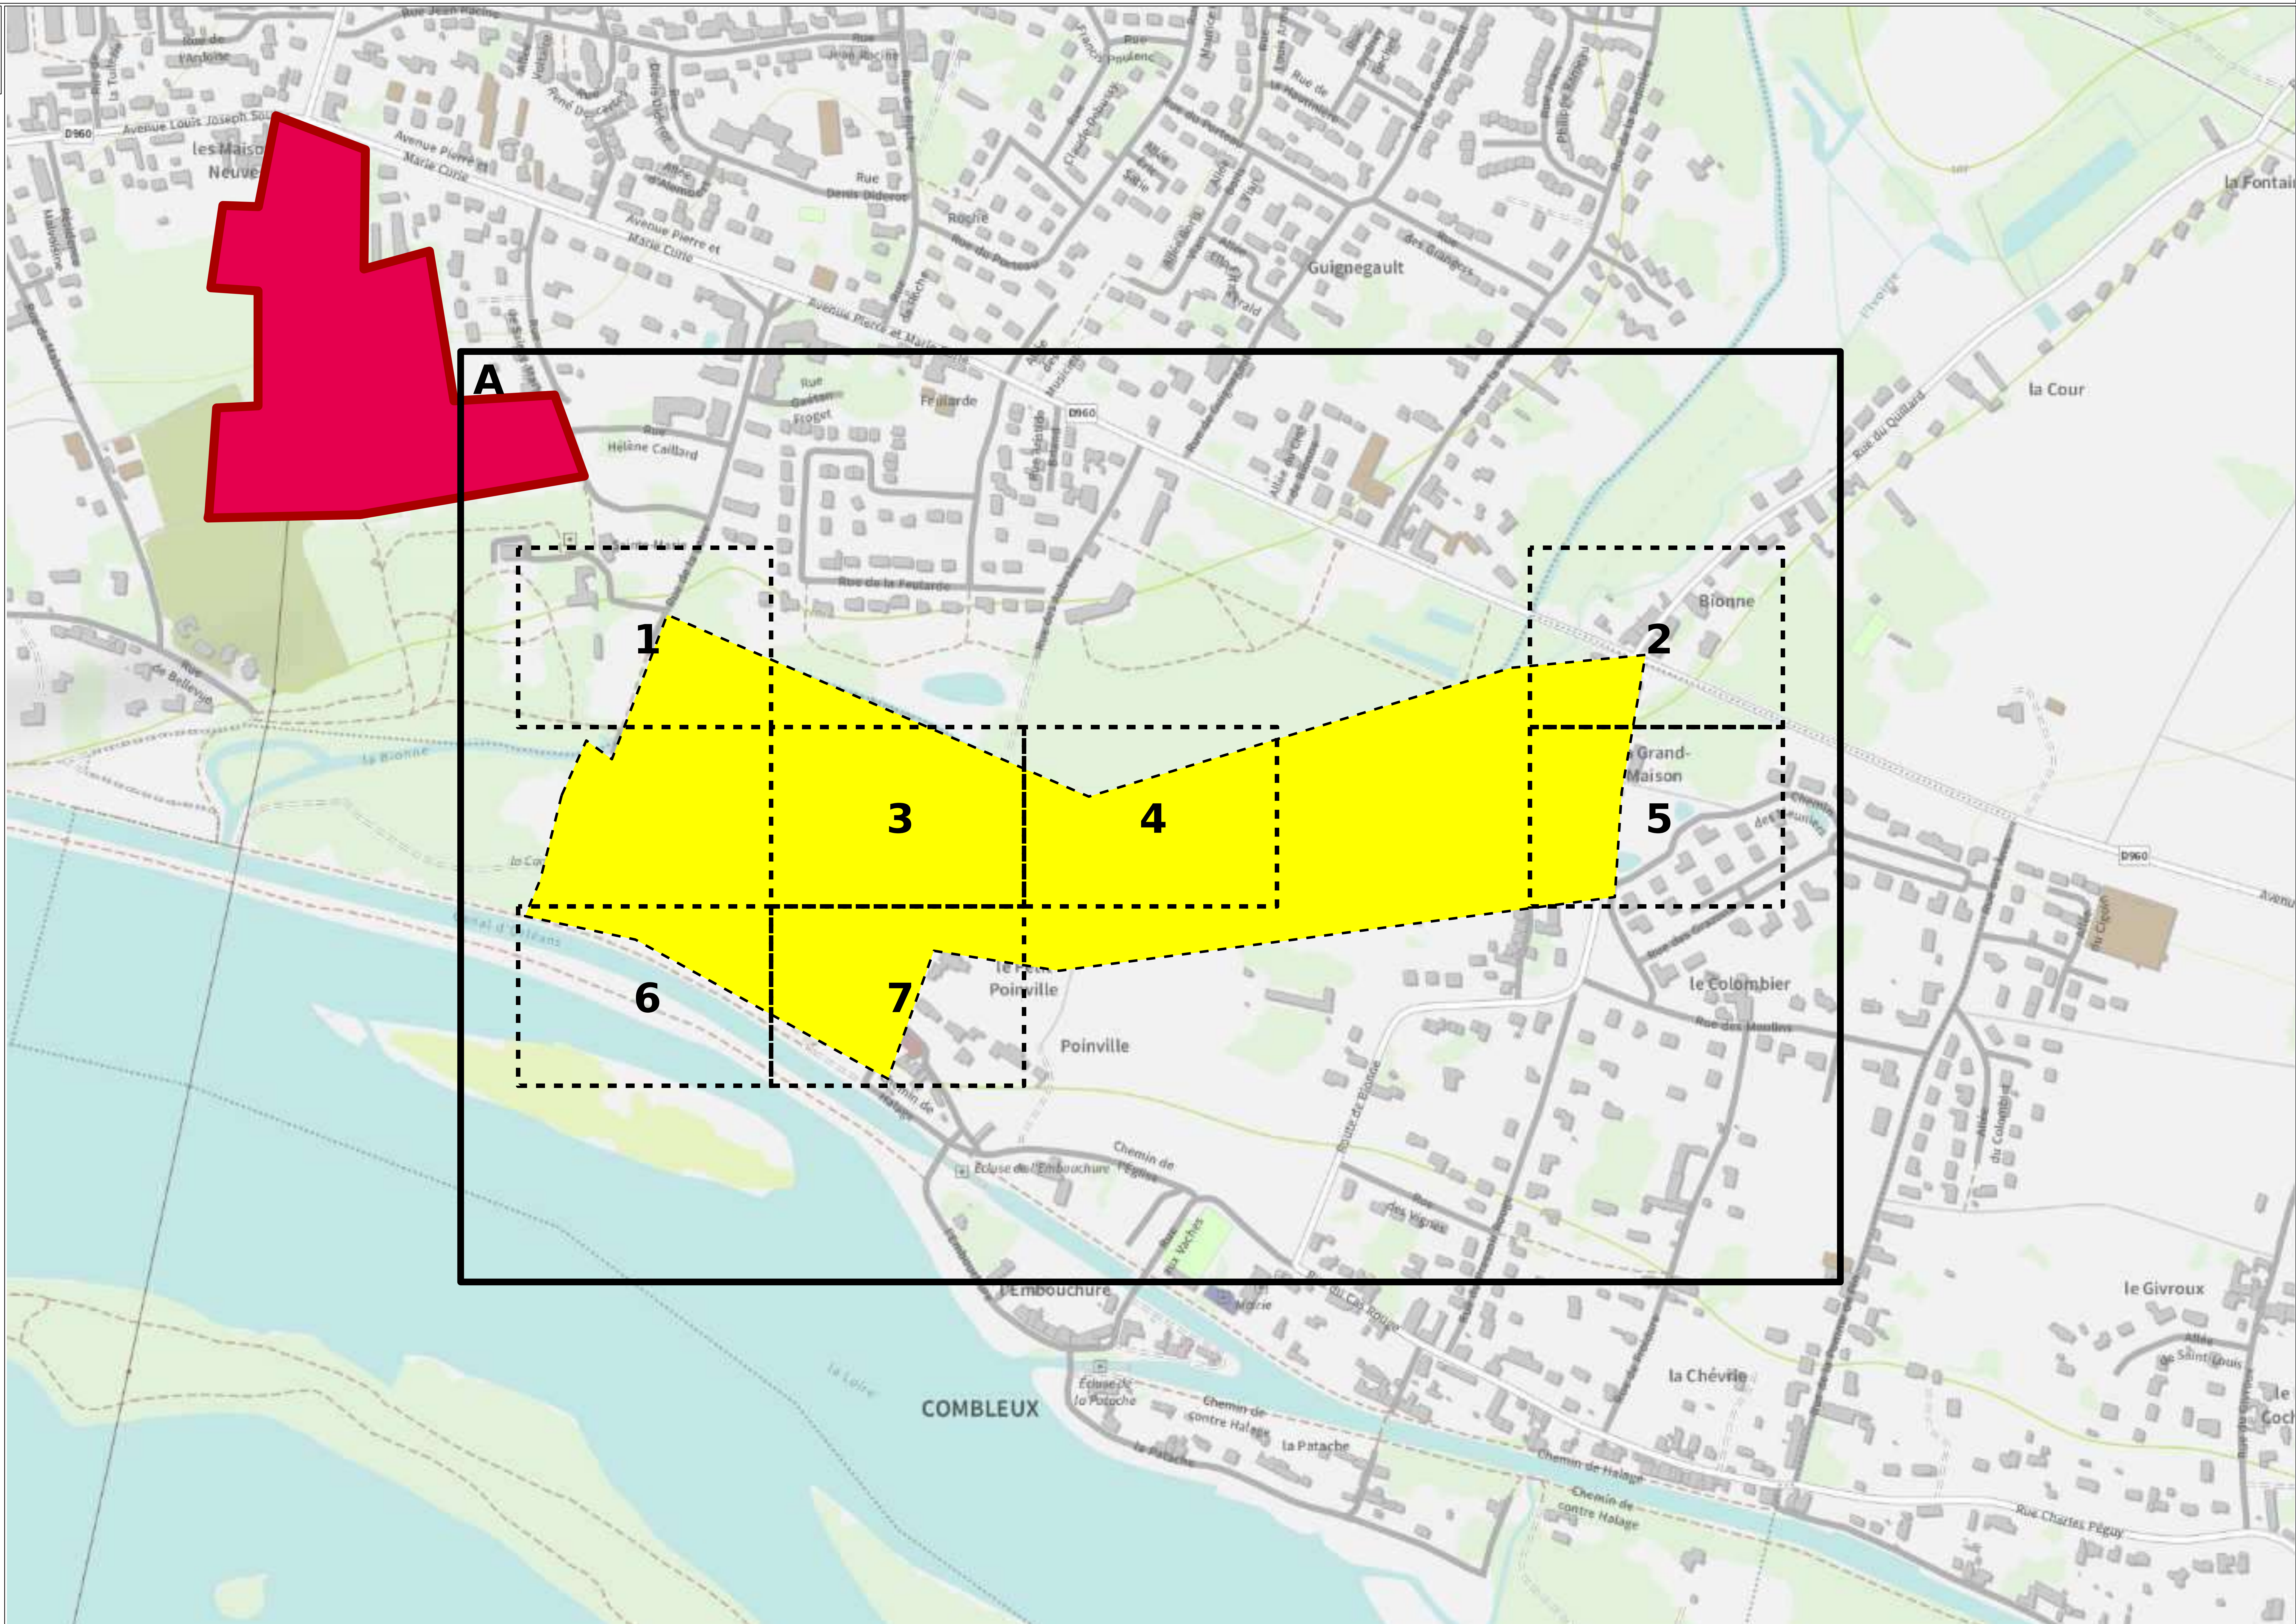



Plan édité le :  
30/03/2022


Les réseaux susceptibles d'être présents sur le plan d'ensemble sont :  
- Les réseaux aériens (uniquement sur ce plan)  
- Les réseaux souterrains (leur positionnement plus précis est détaillé dans la suite du document).  
La majorité des branchements reliés à ces réseaux ne sont pas représentés sur ce plan.

Sur ce plan les ouvrages sont en classe C.  
S'ils sont représentés dans les plans des réseaux souterrains, il faudra alors se baser sur la classification indiquée dans ces plans.

Emprise de vos travaux  
Zone de Travaux Impactant le Sol  
Projet de travaux Enedis  
Au moins un réseau est absent dans les plans de détails

Réseau électrique  
BT  
Aérien  
Torsadé  
Souterrain  
HTA  
Aérien  
Torsadé  
Souterrain  
Galerie

Pour plus de détails sur la compréhension de ce plan, voir la notice jointe « Lire et Comprendre un plan Enedis ».

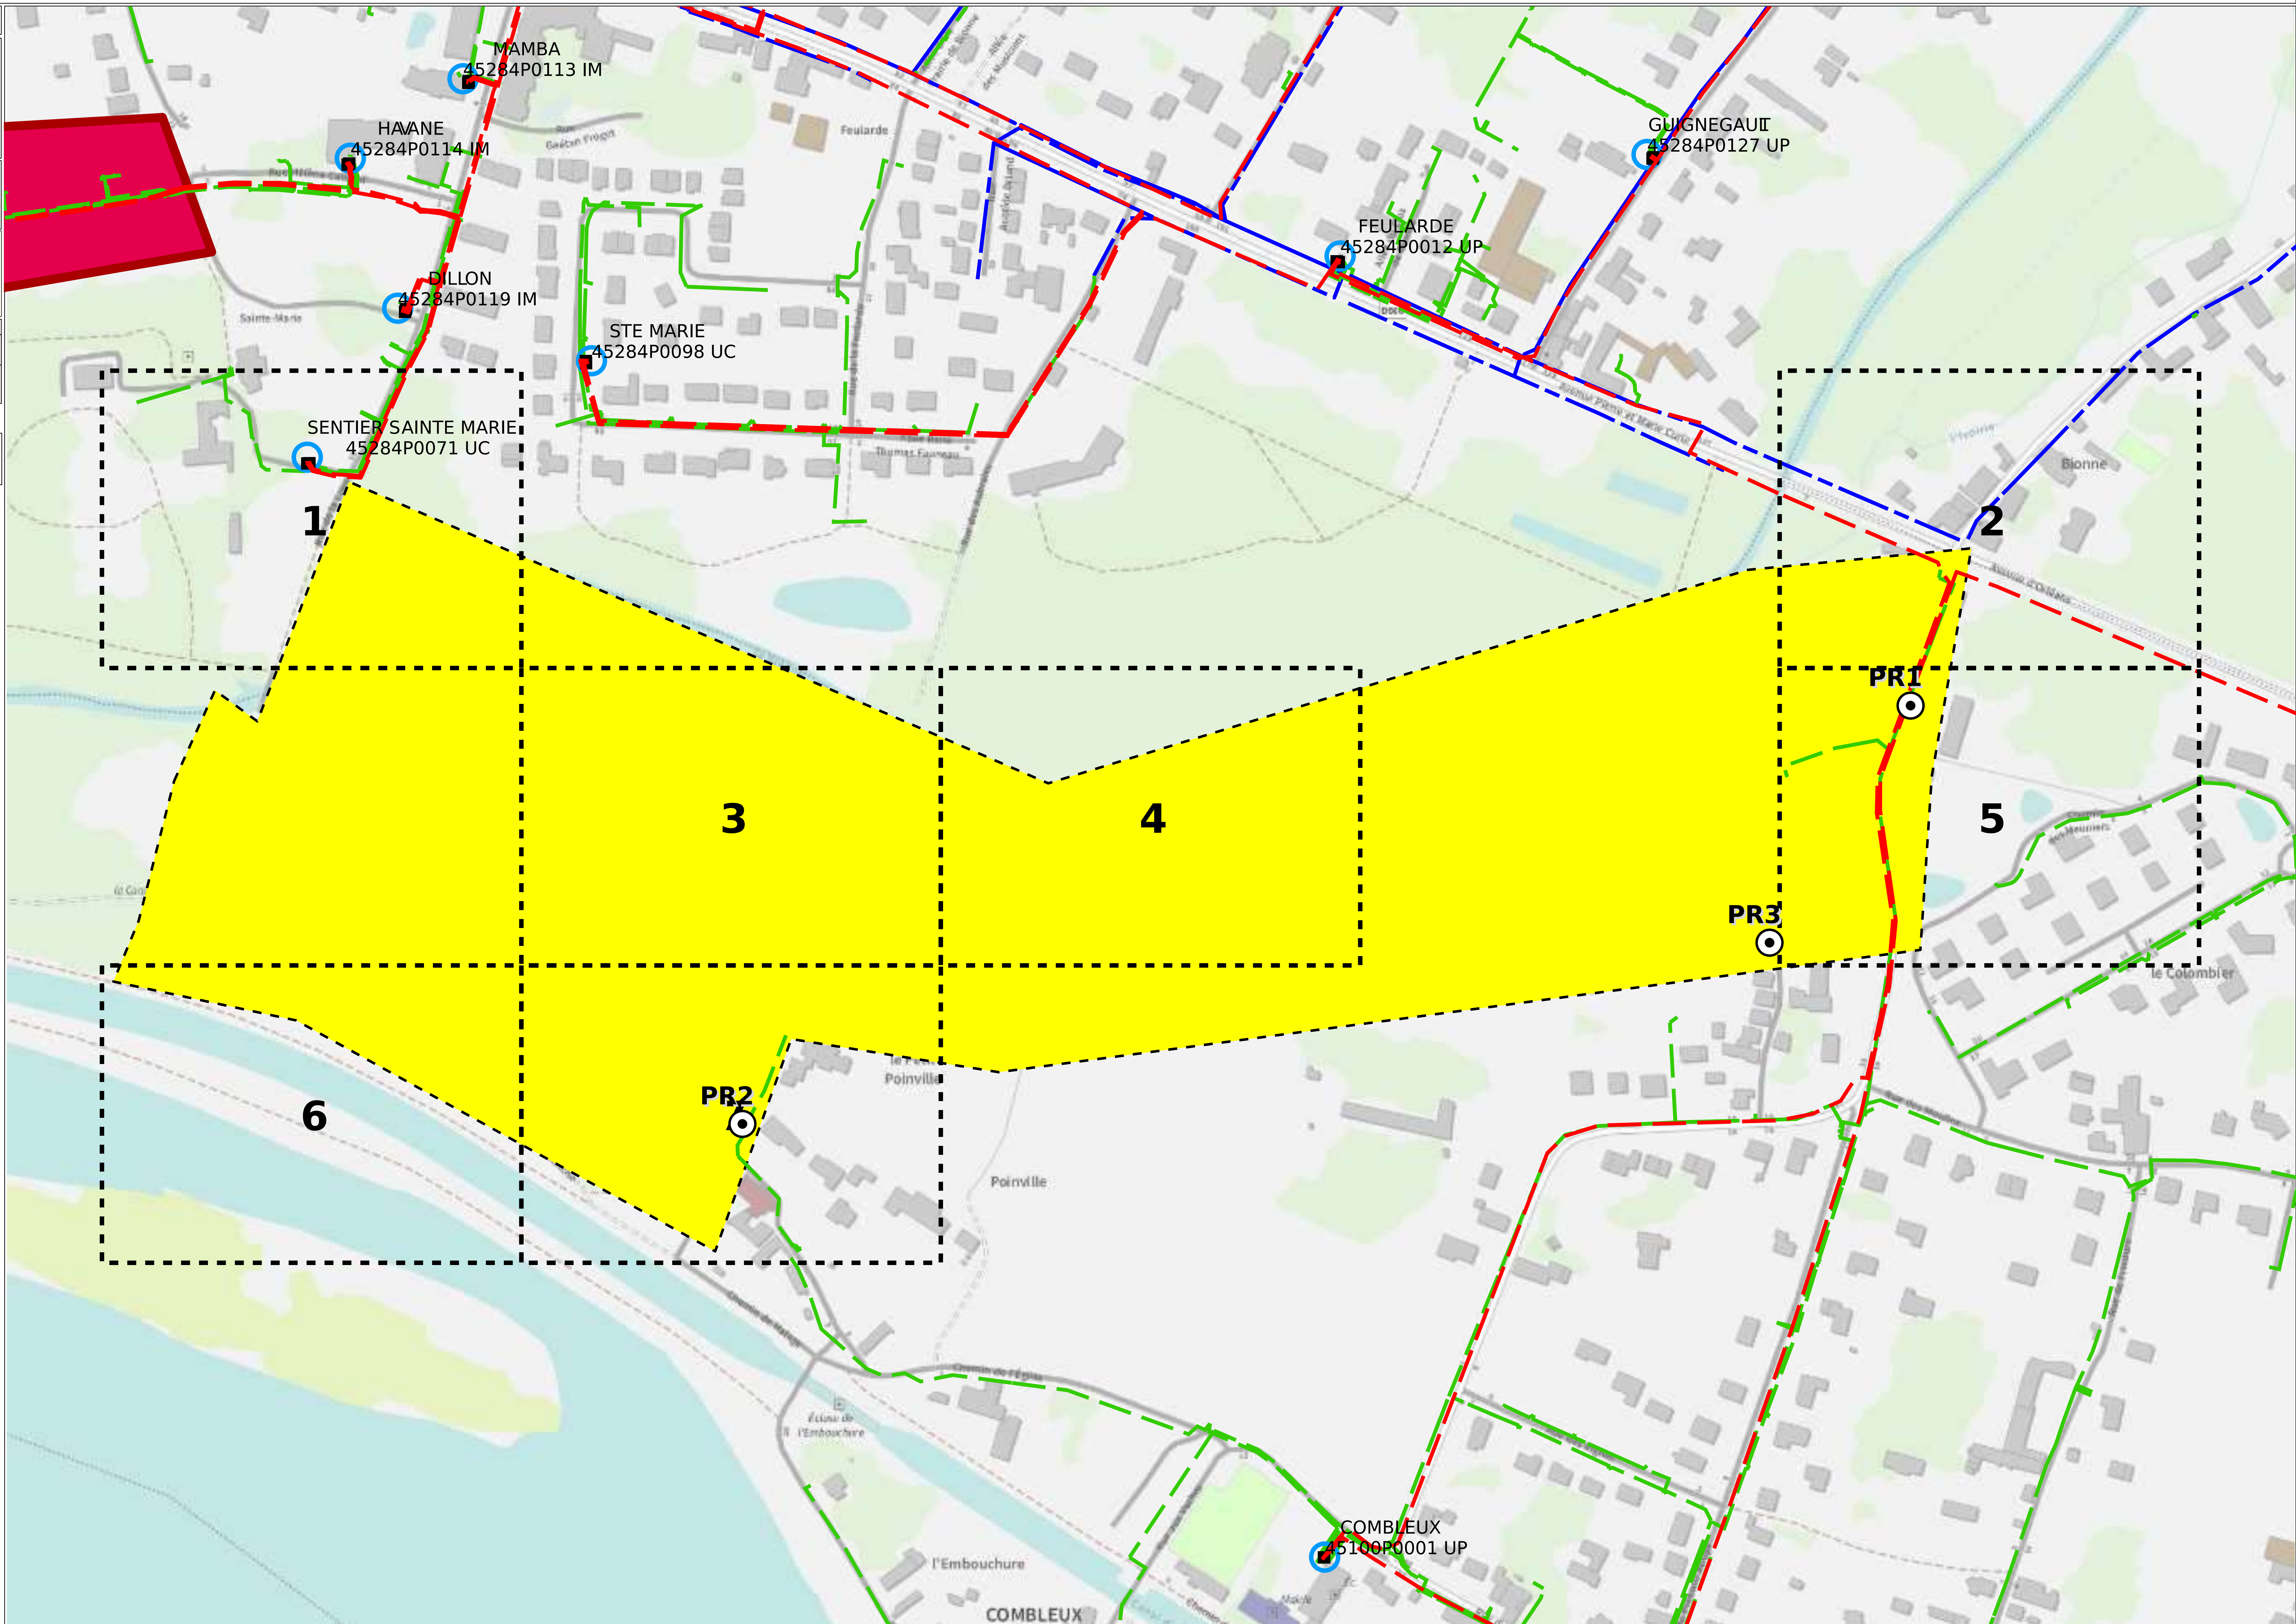



Plan édité le :  
30/03/2022


- 1- Les branchements ne sont pas systématiquement représentés.
- 2- A titre indicatif et sauf mention express, les ouvrages souterrains ont été construits à une profondeur moyenne de 0,65 m sous trottoir ou accotement et de 0,85 m sous chaussée
- Attention, le nivellement du sol a pu évoluer dans le temps.
- 3- Les ouvrages occupent généralement une profondeur moindre au niveau de la remontée vers les affluents (coffrets, poteaux,...).
- 4- Des ouvrages peuvent être absents de ce plan même s'ils sont représentés dans le plan d'ensemble des réseaux en classe C.

| Classe | Réseau BT et branchement |
|--------|--------------------------|
| A      |                          |
| B      |                          |
| C      |                          |

| Classe | Réseau HTA |
|--------|------------|
| A      |            |
| B      |            |
| C      |            |

Pour plus de détails sur la compréhension de ce plan, voir la notice jointe « Lire et Comprendre un plan Enedis ».

Au moins un réseau est présent dans les plans de détails

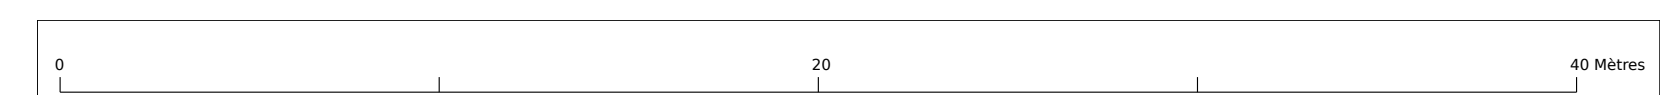



Plan édité le :  
30/03/2022

- 1- Les branchements ne sont pas systématiquement représentés.
- 2- A titre indicatif et sauf mention expresse, les ouvrages souterrains ont été construits à une profondeur moyenne de 0,65 m sous trottoir ou accotement et de 0,85 m sous chaussée
- Attention, le nivellement du sol a pu évoluer dans le temps.
- 3- Les ouvrages occupent généralement une profondeur moindre au niveau de la remontée vers les affluents (coffrets, poteaux,....).
- 4- Des ouvrages peuvent être absents de ce plan même s'ils sont représentés dans le plan d'ensemble des réseaux en classe C.

| Classe | Réseau BT et branchement |
|--------|--------------------------|
| A      |                          |
| B      |                          |
| C      |                          |

| Classe | Réseau HTA |
|--------|------------|
| A      |            |
| B      |            |
| C      |            |

Pour plus de détails sur la compréhension de ce plan, voir la notice jointe « Lire et Comprendre un plan Enedis ».

Au moins un réseau est présent dans les plans de détails.





Plan édité le :  
30/03/2022

- 1- Les branchements ne sont pas systématiquement représentés.
- 2- A titre indicatif et sauf mention expresse, les ouvrages souterrains ont été construits à une profondeur moyenne de 0,65 m sous trottoir ou accotement et de 0,85 m sous chaussée.
- Attention, le nivellement du sol a pu évoluer dans le temps.
- 3- Les ouvrages occupent généralement une profondeur moindre au niveau de la remontée vers les affluents (coffrets, poteaux,....).
- 4- Des ouvrages peuvent être absents de ce plan même s'ils sont représentés dans le plan d'ensemble des réseaux en classe C.

| Classe | Réseau BT et branchement       |
|--------|--------------------------------|
| A      | ↔ 0,65 ↔                       |
| B      | ↔ 0,85 ↔                       |
| C      | ↔ 1,00 ↔<br>ou<br>Sans mention |

| Classe | Réseau HTA                     |
|--------|--------------------------------|
| A      | ↔ 0,65 ↔                       |
| B      | ↔ 0,85 ↔                       |
| C      | ↔ 1,00 ↔<br>ou<br>Sans mention |

Pour plus de détails sur la compréhension de ce plan, voir la notice jointe « Lire et Comprendre un plan Enedis ».

Au moins un réseau est présent dans les plans de détails





Plan édité le :  
 30/03/2022

- 1- Les branchements ne sont pas systématiquement représentés.
- 2- A titre indicatif et sauf mention express, les ouvrages souterrains ont été construits à une profondeur moyenne de 0,65 m sous trottoir ou accotement et de 0,85 m sous chaussée.
- Attention, le nivellement du sol a pu évoluer dans le temps.
- 3- Les ouvrages occupent généralement une profondeur moindre au niveau de la remontée vers les affluents (coffrets, poteaux, ...).
- 4- Des ouvrages peuvent être absents de ce plan même s'ils sont représentés dans le plan d'ensemble des réseaux en classe C.

| Classe | Réseau BT et branchement |
|--------|--------------------------|
| A      |                          |
| B      |                          |
| C      |                          |

| Classe | Niveau HTA |
|--------|------------|
| A      |            |
| B      |            |
| C      |            |

Pour plus de détails sur la compréhension de ce plan, voir la notice jointe « Lire et Comprendre un plan Enedis ».

Au moins un réseau est présent dans les plans de détails.





Plan édité le :  
30/03/2022


- 1- Les branchements ne sont pas systématiquement représentés.
- 2- A titre indicatif et sauf mention express, les ouvrages souterrains ont été construits à une profondeur moyenne de 0,65 m sous trottoir ou accotement et de 0,85 m sous chaussée.
- Attention, le nivellement du sol a pu évoluer dans le temps.
- 3- Les ouvrages occupent généralement une profondeur moindre au niveau de la remontée vers les affluents (coffrets, poteaux,....).
- 4- Des ouvrages peuvent être absents de ce plan même s'ils sont représentés dans le plan d'ensemble des réseaux en classe C.

| Classe | Réseau BT et branchement |
|--------|--------------------------|
| A      |                          |
| B      |                          |
| C      |                          |

| Classe | Réseau HTA |
|--------|------------|
| A      |            |
| B      |            |
| C      |            |

Pour plus de détails sur la compréhension de ce plan, voir la notice jointe « Lire et Comprendre un plan Enedis ».

Au moins un réseau est présent dans les plans de détails.

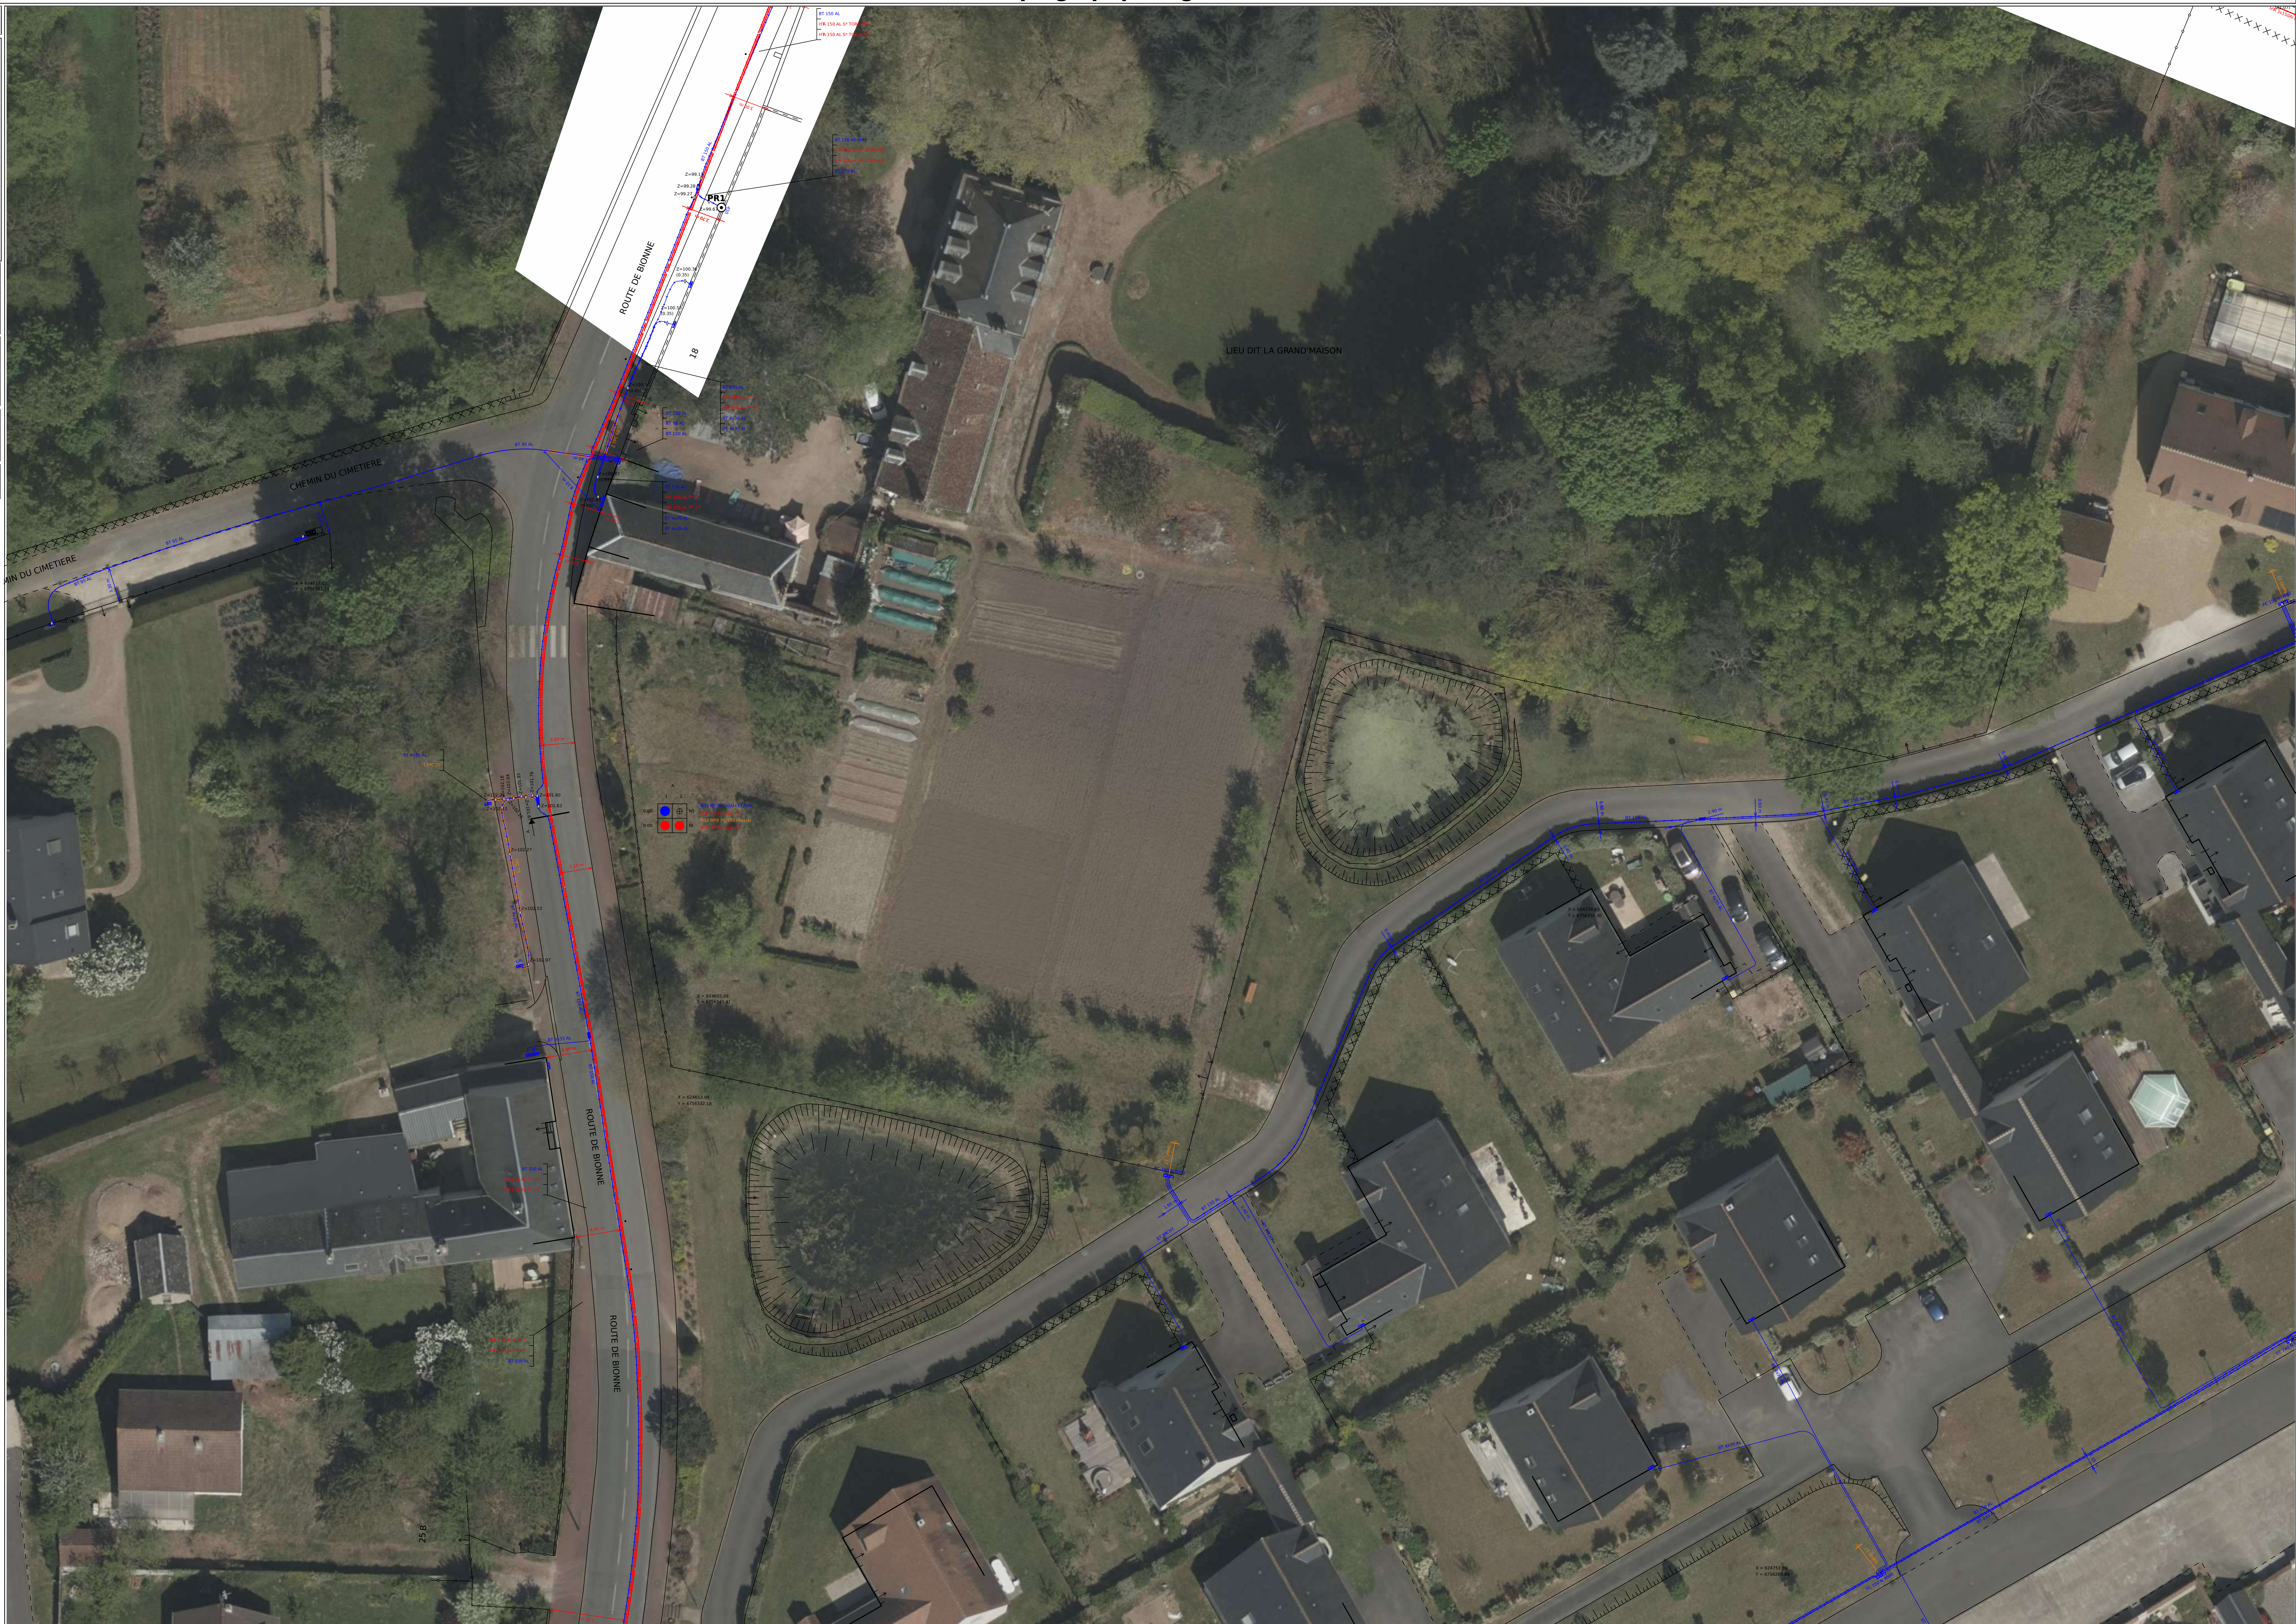



Plan édité le :  
30/03/2022

- 1- Les branchements ne sont pas systématiquement représentés.
- 2- A titre indicatif et sauf mention expresse, les ouvrages souterrains ont été construits à une profondeur moyenne de 0,65 m sous trottoir ou accotement et de 0,85 m sous chaussée.
- Attention, le nivellement du sol a pu évoluer dans le temps.
- 3- Les ouvrages occupent généralement une profondeur moindre au niveau de la remontée vers les affluents (coffrets, poteaux,....).
- 4- Des ouvrages peuvent être absents de ce plan même s'ils sont représentés dans le plan d'ensemble des réseaux en classe C.

| Classe | Réseau BT et branchement |
|--------|--------------------------|
| A      |                          |
| B      |                          |
| C      |                          |

| Classe | Réseau HTA |
|--------|------------|
| A      |            |
| B      |            |
| C      |            |

Pour plus de détails sur la compréhension de ce plan, voir la notice jointe « Lire et Comprendre un plan Enedis ».

Au moins un réseau est présent dans les plans de détails.





Plan édité le :  
 30/03/2022

- 1- Les branchements ne sont pas systématiquement représentés.
- 2- A titre indicatif et sauf mention expresse, les ouvrages souterrains ont été construits à une profondeur moyenne de 0,65 m sous trottoir ou accotement et de 0,85 m sous chaussée.
- Attention, le nivellement du sol a pu évoluer dans le temps.
- 3- Les ouvrages occupent généralement une profondeur moindre au niveau de la remontée vers les affluents (coffrets, poteaux,....).
- 4- Des ouvrages peuvent être absents de ce plan même s'ils sont représentés dans le plan d'ensemble des réseaux en classe C.

| Classe | Réseau BT et branchement |
|--------|--------------------------|
| A      |                          |
| B      |                          |
| C      |                          |

| Classe | Réseau HTA |
|--------|------------|
| A      |            |
| B      |            |
| C      |            |

Pour plus de détails sur la compréhension de ce plan, voir la notice jointe « Lire et Comprendre un plan Enedis ».

Au moins un réseau est absent dans les plans de détails





# Récépissé de DT Récépissé de DICT

Au titre du chapitre IV du titre V du livre V (partie réglementaire) du Code de l'environnement  
et de la section 12 du chapitre IV du titre III du livre V de la 4ème partie (partie réglementaire) du Code du travail

(Annexe 2 de l'arrêté du 15 février 2012 modifié - NOR : DEVP1116359A)

## Destinataire

- Récépissé de DT  
 Récépissé de DICT  
 Récépissé de DT/DICT conjointe

Dénomination  
Numéro / Voie  
Code postal / Commune  
Pays

FALLOU Marie  
5 PLACE DU 6 JUIN 1944  
45000 ORLEANS  
France

N° consultation du téléservice : 2022032501549TDE

Référence de l'exploitant : 2213020574. 221301RDT02

N° d'affaire du déclarant : OM\_COMBLEUX\_FRICHE

Personne à contacter (déclarant) : Marie FALLOU

Date de réception de la déclaration : 28/03/2022

Commune principale des travaux : 45800 Combleux

Adresse des travaux prévus : Chemin de la canche

## Coordonnées de l'exploitant :

Raison sociale : GRDF - Direction Réseaux Centre-Ouest

Personne à contacter : AGENCE C2T - DR CENTRE-OUEST

Numéro / Voie : 13 Rue Marcel Proust

Lieu-dit / BP : \_\_\_\_\_

Code Postal / Commune : 45058 ORLEANS

Tél. : +33810300360

Fax : +33228034601

## Éléments généraux de réponse

- Les renseignements que vous avez fournis ne nous permettent pas de vous répondre. La déclaration est à renouveler. Précisez notamment : \_\_\_\_\_
- Les réseaux/ouvrages que nous exploitons ne sont pas concernés au regard des informations fournies. Distance > à : \_\_\_\_\_ m
- Il y a au moins un réseau/ouvrage concerné (voir liste jointe) de catégorie : GA (voir liste des catégories au verso)

## Modification ou extension de nos réseaux / ouvrages

Modification ou extension de réseau/ouvrage envisagée dans un délai inférieur à 3 mois : \_\_\_\_\_

- Réalisation de modifications en cours sur notre réseau/ouvrage.

Veuillez contacter notre représentant : \_\_\_\_\_

Tél. : \_\_\_\_\_

NB : Si nous avons connaissance d'une modification du réseau/ouvrage dans le délai maximal de 3 mois à compter de la consultation du téléservice, nous vous en informerons.

## Emplacement de nos réseaux / ouvrages

Plans joints : Références : Echelle (1) : Date d'édition (1) : Sensible : Prof. règl. mini (1) : Matériau réseau (1) :  
NB : La classe de précision A, B ou C figure dans les plans.  
1 Plan A4 de situation Voir plan  \_\_\_\_\_ cm  
17 Plans A3 1/200 Voir plan  \_\_\_\_\_ cm

- Réunion sur chantier pour localisation du réseau/ouvrage :  Date retenue d'un commun accord : \_\_\_\_\_ à \_\_\_\_\_  
ou  Prise de RDV à l'initiative du déclarant (date du dernier contact non conclusif : \_\_\_\_\_)

- Votre projet doit tenir compte de la servitude protégeant notre ouvrage.

- (cas d'un récépissé de DT) Vous devez prévoir des investigations complémentaires à notre charge (hors cas d'exemption prévus dans la réglementation) (2)

- Des branchements non cartographiés sont présents. Ils sont soit pourvus d'affleurants visibles et rattachés à un réseau principal souterrain identifié dans les plans joints, soit munis de dispositifs automatiques supprimant tout risque en cas d'endommagement (2)

(1) : facultatif si l'information est fournie sur le plan joint (2) pour les tronçons et branchements non cartographiés en classe A, prévoir des clauses techniques et financières particulières dans le marché

## Recommandations de sécurité

Les recommandations techniques générales en fonction des réseaux et des techniques de travaux prévues sont consultables sur [www.reseaux-et-canalizations.gouv.fr](http://www.reseaux-et-canalizations.gouv.fr)

Les recommandations techniques spécifiques suivantes sont à appliquer, en fonction des risques liés à l'utilisation des techniques de travaux employées :

**CELLES-CI SONT DÉTAILLÉES DANS LES PAGES SUIVANT CE RECEPISSE DANS CATEGORIES PLANS ET OUVRAGES GRDF**

**, VOS TECHNIQUES DE TRAVAUX ET RECOMMANDATIONS DE L'EXPLOITANT**

Rubriques du guide technique relatives à des ouvrages ou travaux spécifiques : §3. 4; chapitres 4 et 5; Fiches Techniques

Pour les exploitants de lignes électriques : si la distance d'approche a été précisée, indiquez si la mise hors tension est :  possible  impossible

Mesures de sécurité à mettre en œuvre : \_\_\_\_\_

Dispositifs importants pour la sécurité : Voir la localisation sur le plan joint

## Cas de dégradation d'un de nos ouvrages

En cas de dégradation d'un de nos ouvrages, contactez nos services au numéro de téléphone suivant : 0247857444

Pour toute anomalie susceptible de mettre en cause la sécurité au cours du déroulement du chantier, prévenir le service départemental d'incendie et de secours (par défaut le 18 ou le 112) : SDIS du Loiret 0238523523

## Responsable du dossier

Nom : EXPLOITANT GRDF

Désignation du service : AGENCE C2T- DR CENTRE- OUEST

Tél : +33 810300360

## Signature de l'exploitant ou de son représentant

Nom : FAU MARINE

Signature : \_\_\_\_\_

Date : 30/03/2022 Nombre de pièces jointes, y compris les plans : 4

# Gestes barrières et vigilance maintenue



Port du masque, distanciation, travail fatiguant avec une condition physique à retrouver...  
la reprise des chantiers est compliquée.



**Le risque d'un dommage gaz est toujours présent.**  
**Pour votre sécurité, éviter le coup de godet de trop, trop près, trop tard...**

## ✓ **N'oublions pas les règles qui évitent le dommage :**

⇒ UTILISER LE PLAN et REPERER tous les affleurants gaz **pour ne pas oublier de branchement non représenté, ou le résultat d'une Investigation Complémentaire.**



⇒ MARQUER en **JAUNE** les Réseaux gaz et TOUS les Branchements croisés - Marquage complet avec les zones de précautions (fuseau)-  
**Pas de travaux sans marquage exhaustif !**



⇒ ADAPTER le terrassement autour des ouvrages g (zones de précautions)  
**Travailler à la main**, malgré la difficulté **ou camion aspirateur, pioche à air...**



⇒ **FAIRE UN POINT D'ARRET EN CAS DE DOUTE ou d'écart constaté!**  
**Béton ? Et s'il y avait du gaz ? Lever le doute évite le dommage.**



Ensemble, pour votre sécurité et celle des tiers, mettons tout en oeuvre pour éviter les Dommages aux Ouvrages Gaz

Pour toute information complémentaire,  
contactez GRDF au 0810 300 360





Veillez  
aux  
**RÈGLES**  
du  
**MARQUAGE**  
qui préservent la  
**SÉCURITÉ !**

Reportez-vous  
**AU GUIDE**  
d'application  
**de la**  
réglementation

[www.reseaux-et-canalisation.gouv.fr/](http://www.reseaux-et-canalisation.gouv.fr/)



# Lire et comprendre un plan GRDF

Réglementation anti-endommagement

Ce document présente les éléments de lecture et de compréhension des plans fournis par GRDF en réponse à une déclaration de travaux. A travers ce guide de lecture, vous trouverez les éléments composants les fonds de plan, la représentation des réseaux, des branchements gaz et leurs accessoires. GRDF vous adresse systématiquement un plan de situation avec votre emprise (P1) et un plan de détail découpé en une ou plusieurs pages.

## Le plan de situation comprend (page 1 au format A4)

- La zone d'emprise de votre déclaration. Celle-ci peut être tronquée pour ne faire apparaître que la partie contenant les ouvrages gaz.
- La position du ou des pages du plan joint au format grande échelle 1/200<sup>ème</sup>, numérotées à partir de la page 2.
- La représentation d'extensions ou de modifications des ouvrages prévus par GRDF à proximité de l'emprise. (Elles sont représentées sous forme d'un trait rouge de ce format )
- La commune principale et la date de création

## Le Plan de détail sur sa ou ses pages comprend

**ATTENTION !**  
Sur chaque page le format d'impression est indiqué.  
Il est à respecter impérativement pour toute impression

Exemple

L'échelle du plan est 1/200<sup>ème</sup>.



Il est impératif de vérifier l'échelle par la règle graduée jointe. Si le format d'impression ou de consultation est respecté, 1cm lu sur plan au 1/200<sup>ème</sup> correspond sur le terrain à 2m. (une cotation de 4 m fera 2cm)




Les coordonnées du centre de chaque page

Coordonnées GPS  
43.727 , 7.256

La date d'impression et le nombre de pages total

Date d'impression: 02/10/2020  
Page 2 sur 6

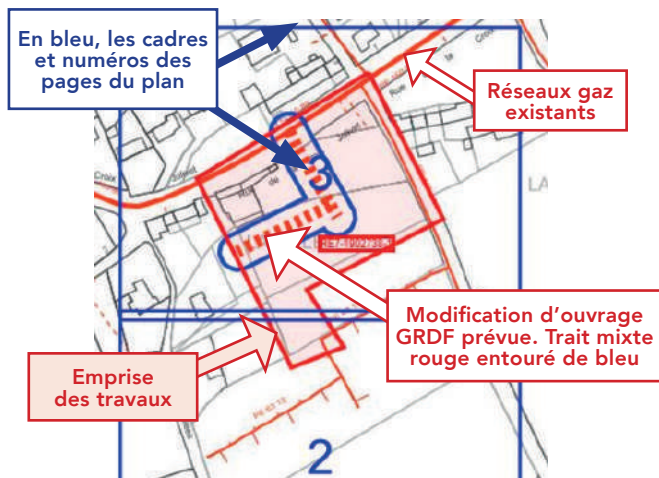

|   |           |                       |
|---|-----------|-----------------------|
| Le plan de situation comporte les coordonnées géoréférencées de 3 points d'ouvrage en classe A, ci-dessous PG1 en page 2. |           | Point PG dans le plan |
| Point Géoréférencé 1   | Page PG 1 |                       |
| 830841,854; 6462115,598                                                                                                   | 2         |                       |

**ATTENTION !**  
Il est impératif de vérifier le respect du format d'impression A4 à A0 ou de consultation du plan.

## Identification des classes de précision de chaque tronçon (réseaux et branchements)

| Tronçon en Classe A   | Tronçon en classe B   | Tronçon en Classe C   |
|---|---|---|
| <b>Terme CLASSE A</b><br>indiqué pour les réseaux, ou <b>CL A</b> pour les branchements   | La classe B est rarement indiquée. Elle se déduit par défaut des autres classes   | Identifiés par <b>plusieurs points d'interrogation</b> sur ou à côté du tronçon ou une mention de type : <b>Position incertaine, supposée, inconnue, approximative...</b> |
| <b>MPB PE 63 CLASSE A :: 2014</b>   | <b>MPB AC 114 :: 1980</b><br>est par défaut en B.   | <b>MPB PE 40 :: 1986</b><br><br><b>Position incertaine</b><br>Ils peuvent être entourés en rouge. <b>9</b>                                                                |
| <u>Ouvrages depuis juillet 2012</u> , tous les ouvrages sont en classe A, en planimétrie X, Y et Altimétrie Z.<br><u>Ouvrages avant 07/2012</u> : si la profondeur indiquée est <u>supérieure ou égale à 1m20</u> , la classe en altimétrie (Z) est la <u>classe B</u> . | Un séparateur de Classe <b>A I B</b> indique le lieu d'un changement de classe A et B. <b>3</b><br><br>Nota : Des tronçons en échec de détection sont indiqués « DI » ou Détection Infructueuse. <b>10</b> |   |

| Classe | Précision                                                                                        |
|--------|--------------------------------------------------------------------------------------------------|
| A      | 0,40 m (ouvrage rigide)<br>0,50 m (ouvrage souple)                                               |
| B      | Supérieur à la classe A et inférieur ou égale à 1,50m pour le réseau ou 1m pour les branchements |
| C      | Supérieure à 1,50 m pour les réseaux, 1m pour les branchements                                   |

A partir de l'enveloppe externe pour tout ouvrage de diamètre > 100 mm

## Éléments du fond de plan

Les principaux éléments du mobilier urbain que vous allez rencontrer sur le terrain sont:

| Trottoir, mur | Poteau Telecom/elec. | Avaloirs       |
|---------------|----------------------|----------------|
|               |                      |                |
| Accès, seuil  | Arbre                | Plaque d'égout |
|               |                      |                |
| Bâtiment      | Plaque Telecom       | Borne incendie |
|               |                      |                |



## Les ouvrages gaz, réseaux et branchements sur plan et caractéristiques

Les réseaux et branchements gaz sont représentés selon différentes couleurs associées à la pression et l'état de service.

| Niveau de pression              | Réseaux en service | Branchement en service | Réseaux et branchements abandonnés |
|---------------------------------|--------------------|------------------------|------------------------------------|
| 4 bar < MPC < 25 bar            |                    |                        |                                    |
| 400 millibar < MPB < 4 bar      |                    |                        |                                    |
| BP Basse Pression < 50 millibar |                    |                        |                                    |

Matériaux principaux : PE = Polyéthylène, Ac = Acier, Cu = Cuivre, F ou FD ou 2GS = Fonte ductile, Pb = Plomb, TB = Tôle Bitumée.

| Sur plan : Réseau : Pression Matière Diamètre Classe (si A) :: Année* | Branchements : Pression / Matière / CL A* :: diamètre* Année* * Facultatif   |
|-----------------------------------------------------------------------|---|
| MPC Ac 114 CLASSE A :: 1998                                           | Réseau MPC en acier de 114 mm extérieur en classe A posé en 1998   |
| MPB PE 63 CLASSE A :: 2014                                            | Réseau MPB en polyéthylène PE de 63 mm extérieur en classe A posé en 2014   |
| BP PE CL A :: 20 1995                                                 | Branchement BP est en Basse Pression, en PE, en Classe A, de 20 mm de diamètre et posé en 1995. Ce type de texte est parfois relié au dessin du branchement par un trait et un point noir. |

### 1 Dispositifs Importants pour la sécurité

(article R554-30 du code de l'environnement)

(Susceptibles d'être manœuvrés **uniquement** par l'exploitant en cas de dommage)

**Robinetts (vannes) de réseau**

OC =

**Dans la rue**

Regards ronds, ovales ou chambre GAZ


Une plaque de signalisation jaune indique leurs positions, elle comporte un Numéro. Sur plan, ils sont encadrés en rouge.

**ATTENTION !**  
L'exécutant des travaux informe son personnel de la présence de ces organes de coupure et veille, pour ceux situés dans l'emprise du chantier, à conserver leur accessibilité et qu'ils ne soient pas dégradés ou rendus inopérants du fait de la réalisation des travaux (article R554-31 du code de l'environnement).

Les objets ne sont pas représentés à leur échelle normale.

### 2 Les affleurants gaz présents sur le plan sont représentés ainsi et sur l'exemple aux repères 2.

|                              |                                 |
|------------------------------|---------------------------------|
| <b>Coffret gaz en façade</b> | <b>Armoire gaz</b>              |
|                              |                                 |
| <b>Coffrets gaz Enterrés</b> | <b>Regards au sol (Bouches)</b> |
|                              |                                 |

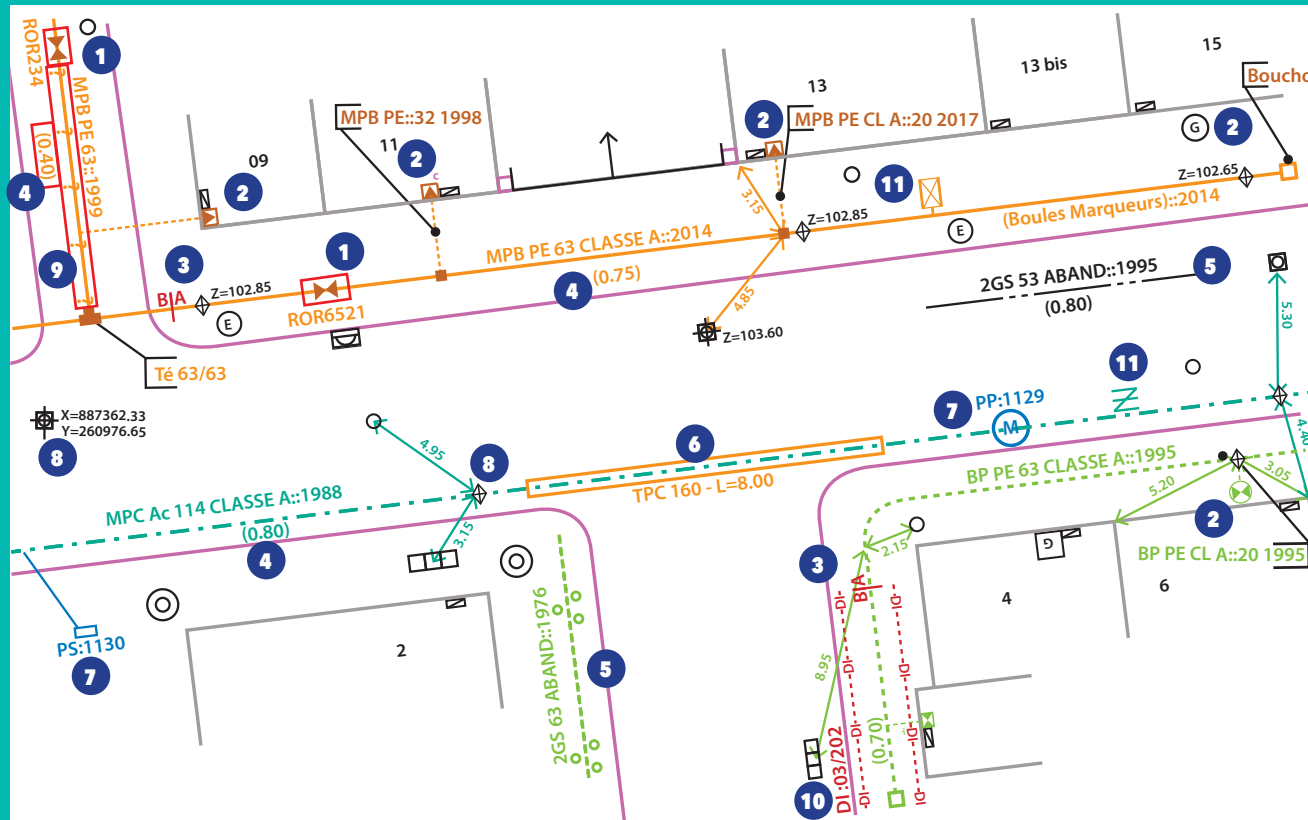


### Indications diverses

- 10** Réseau Détecté mais en Détection Infructueuse, parfois notée DI ... DI ... DI ... de part et d'autre.
- 6** Représente un fourreau, (couleur variable) dans lequel passe l'ouvrage gaz. Ici un TPC de diamètre 160. L'ouvrage le traversant n'est pas toujours apparent.
- 8** Point géoréférencé de classe A, avec coordonnées X,Y ou Z indiquant l'altitude.  $Z=102.85$   
Un losange indique un point d'ouvrage gaz, si le Z est présent son altitude absolue en m. La lettre D parfois associée indique une position Détectée.

- 11 ATTENTION :** Ces différents symboles en MPC ou MPB sont des accessoires de profondeur réduite proche des regards -ouverture possible- (tiges, vanne de purge ou siphon gaz...). Décroustage avec prudence.
  - Le PE de GAZ est noir rayé de jaune. Il peut exister des PE Noir sans rayure jaune, certains sont indiqués. Ne pas employer de source de chaleur ni tenter de le couper. En cas de doute consulter GRDF
  - Les ouvrages indiqués tubés ou posés en forage dirigé n'ont pas de grillage avertisseur ni sable.


### Profondeur

Il s'agit de la distance entre la génératrice supérieure de la canalisation et le sol. Elle est indiquée ainsi en m (**0,80**) ou **P : 0,80**. Les indications de profondeurs connues  $\leq 60$  cm sont entourées en rouge.

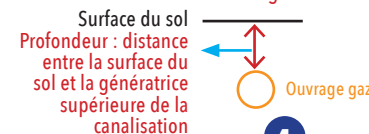

**ATTENTION !**

- Un branchement peut être à une profondeur plus faible au niveau de la remontée vers l'affleurant (regard/coffret) et l'immeuble.
- Un branchement possède une prise pouvant se situer 15 cm au dessus de la génératrice supérieure du réseau.
- Certains accessoires (indiqués TAG) ou des extrémités de réseau peuvent être à une profondeur plus faible que celle du réseau.

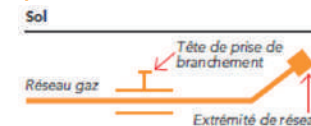


### 7 Protection Cathodique

Les accessoires ou équipements\* de protection cathodique sur les réseaux gaz en acier sont indiqués en bleu. Ils sont constitués de circuits électriques. Ils assurent la protection contre la corrosion ou la vérification de son efficacité. Toute détérioration est à indiquer immédiatement à GRDF.


\*Prise de potentiel, poste de soutirage, poste de drainage, anodes galvaniques, ...



Ce plan représente l'assemblage des plans de précision ci-après.  
Il ne peut en aucun cas être utilisé pour repérer nos ouvrages.

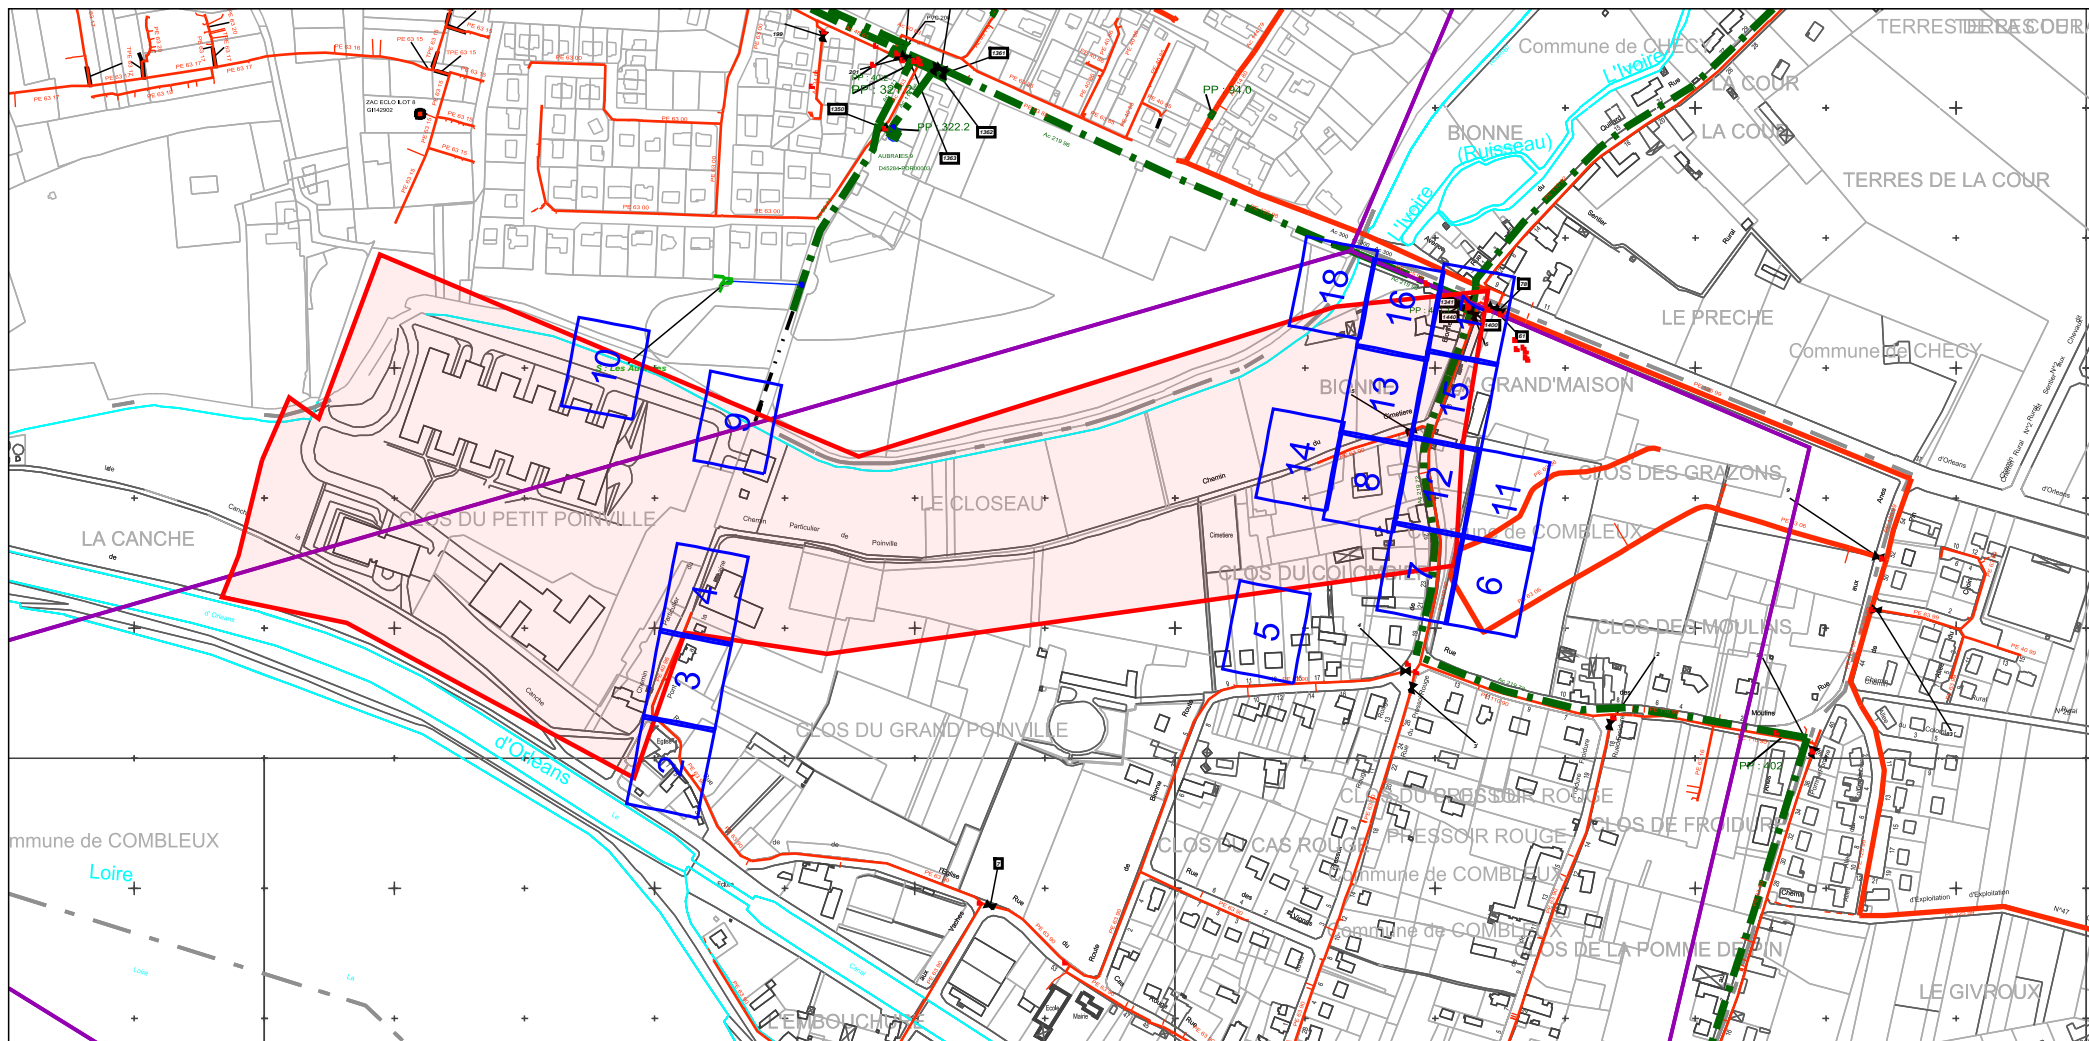

| Point Géoréférencé 1    | Page PG 1 | Point Géoréférencé 2    | Page PG 2 | Point Géoréférencé 3    | Page PG 3 |
|-------------------------|-----------|-------------------------|-----------|-------------------------|-----------|
| 624669.443; 6756465.147 | 17        | 624598.938; 6756529.358 | 18        | 624589.546; 6756533.388 | 18        |

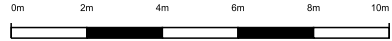

URGENCE GAZ Dommage à ouvrage  
02 47 85 74 44

Autre Urgence Gaz 0800 47 33 33

### Classe de précision :

Les réseaux figurant sur le plan sont rangés en classe de précision B à l'exception des tronçons pour lesquels une autre classe est précisée

Voir notice jointe Lire et Comprendre un plan GRDF

Lambert 2 étendu

573612.211 m, 2322493.746 m, L2E

Coordonnées GPS

47.901 , 1.984



Utilisateur: S-PHI-BATCHS-PR

Commune: Combleux


Code INSEE: 45100

Date d'impression: 29/03/2022


Page 2 sur 18

Description :

Numéro Guichet Unique:  
2022032501549TDE

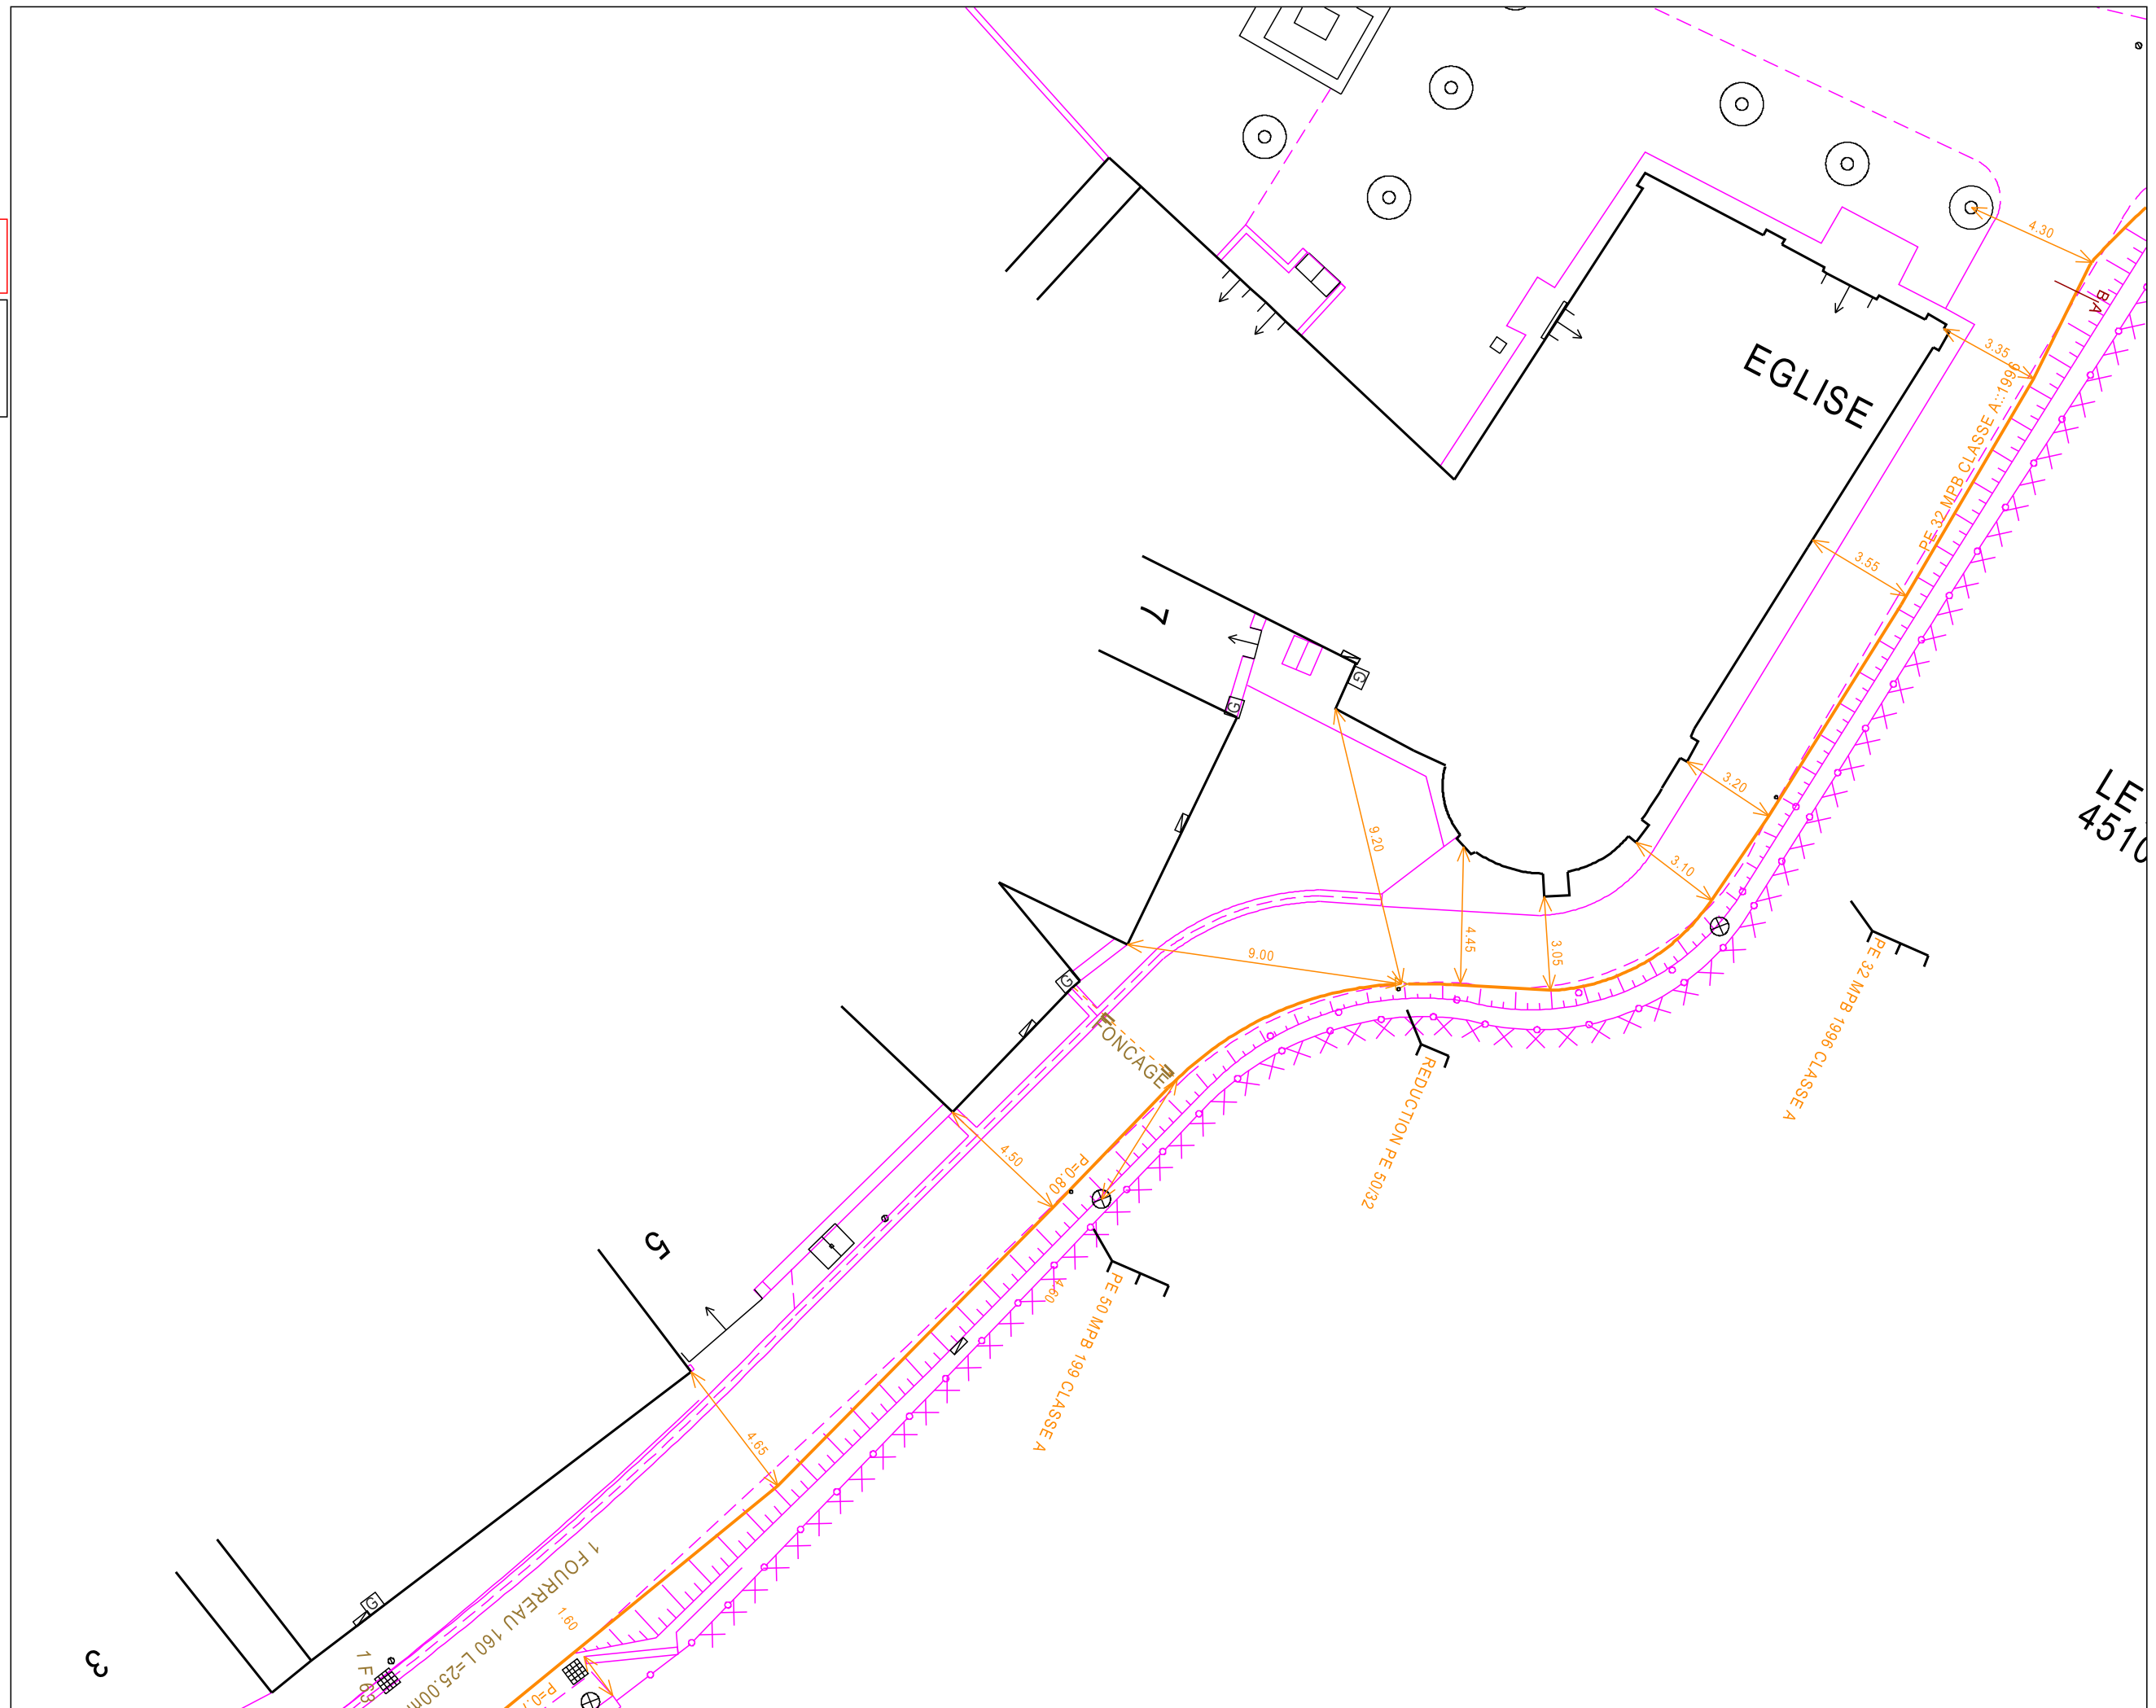



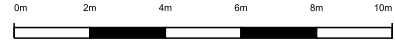

URGENCE GAZ Dommage à ouvrage  
02 47 85 74 44

Autre Urgence Gaz 0800 47 33 33

**Classe de précision :**

Les réseaux figurant sur le plan sont rangés en classe de précision B à l'exception des tronçons pour lesquels une autre classe est précisée


Voir notice jointe Lire et Comprendre un plan GRDF

Lambert 2 étendu

573625.052 m, 2322559.828 m, L2E

Coordonnées GPS

47.902 , 1.984

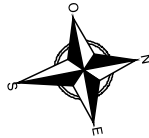

Utilisateur: S-PHI-BATCHS-PR

Commune: Combleux


Code INSEE: 45100

Date d'impression: 29/03/2022

Page 3 sur 18


Description :

Numéro Guichet Unique:  
2022032501549TDE

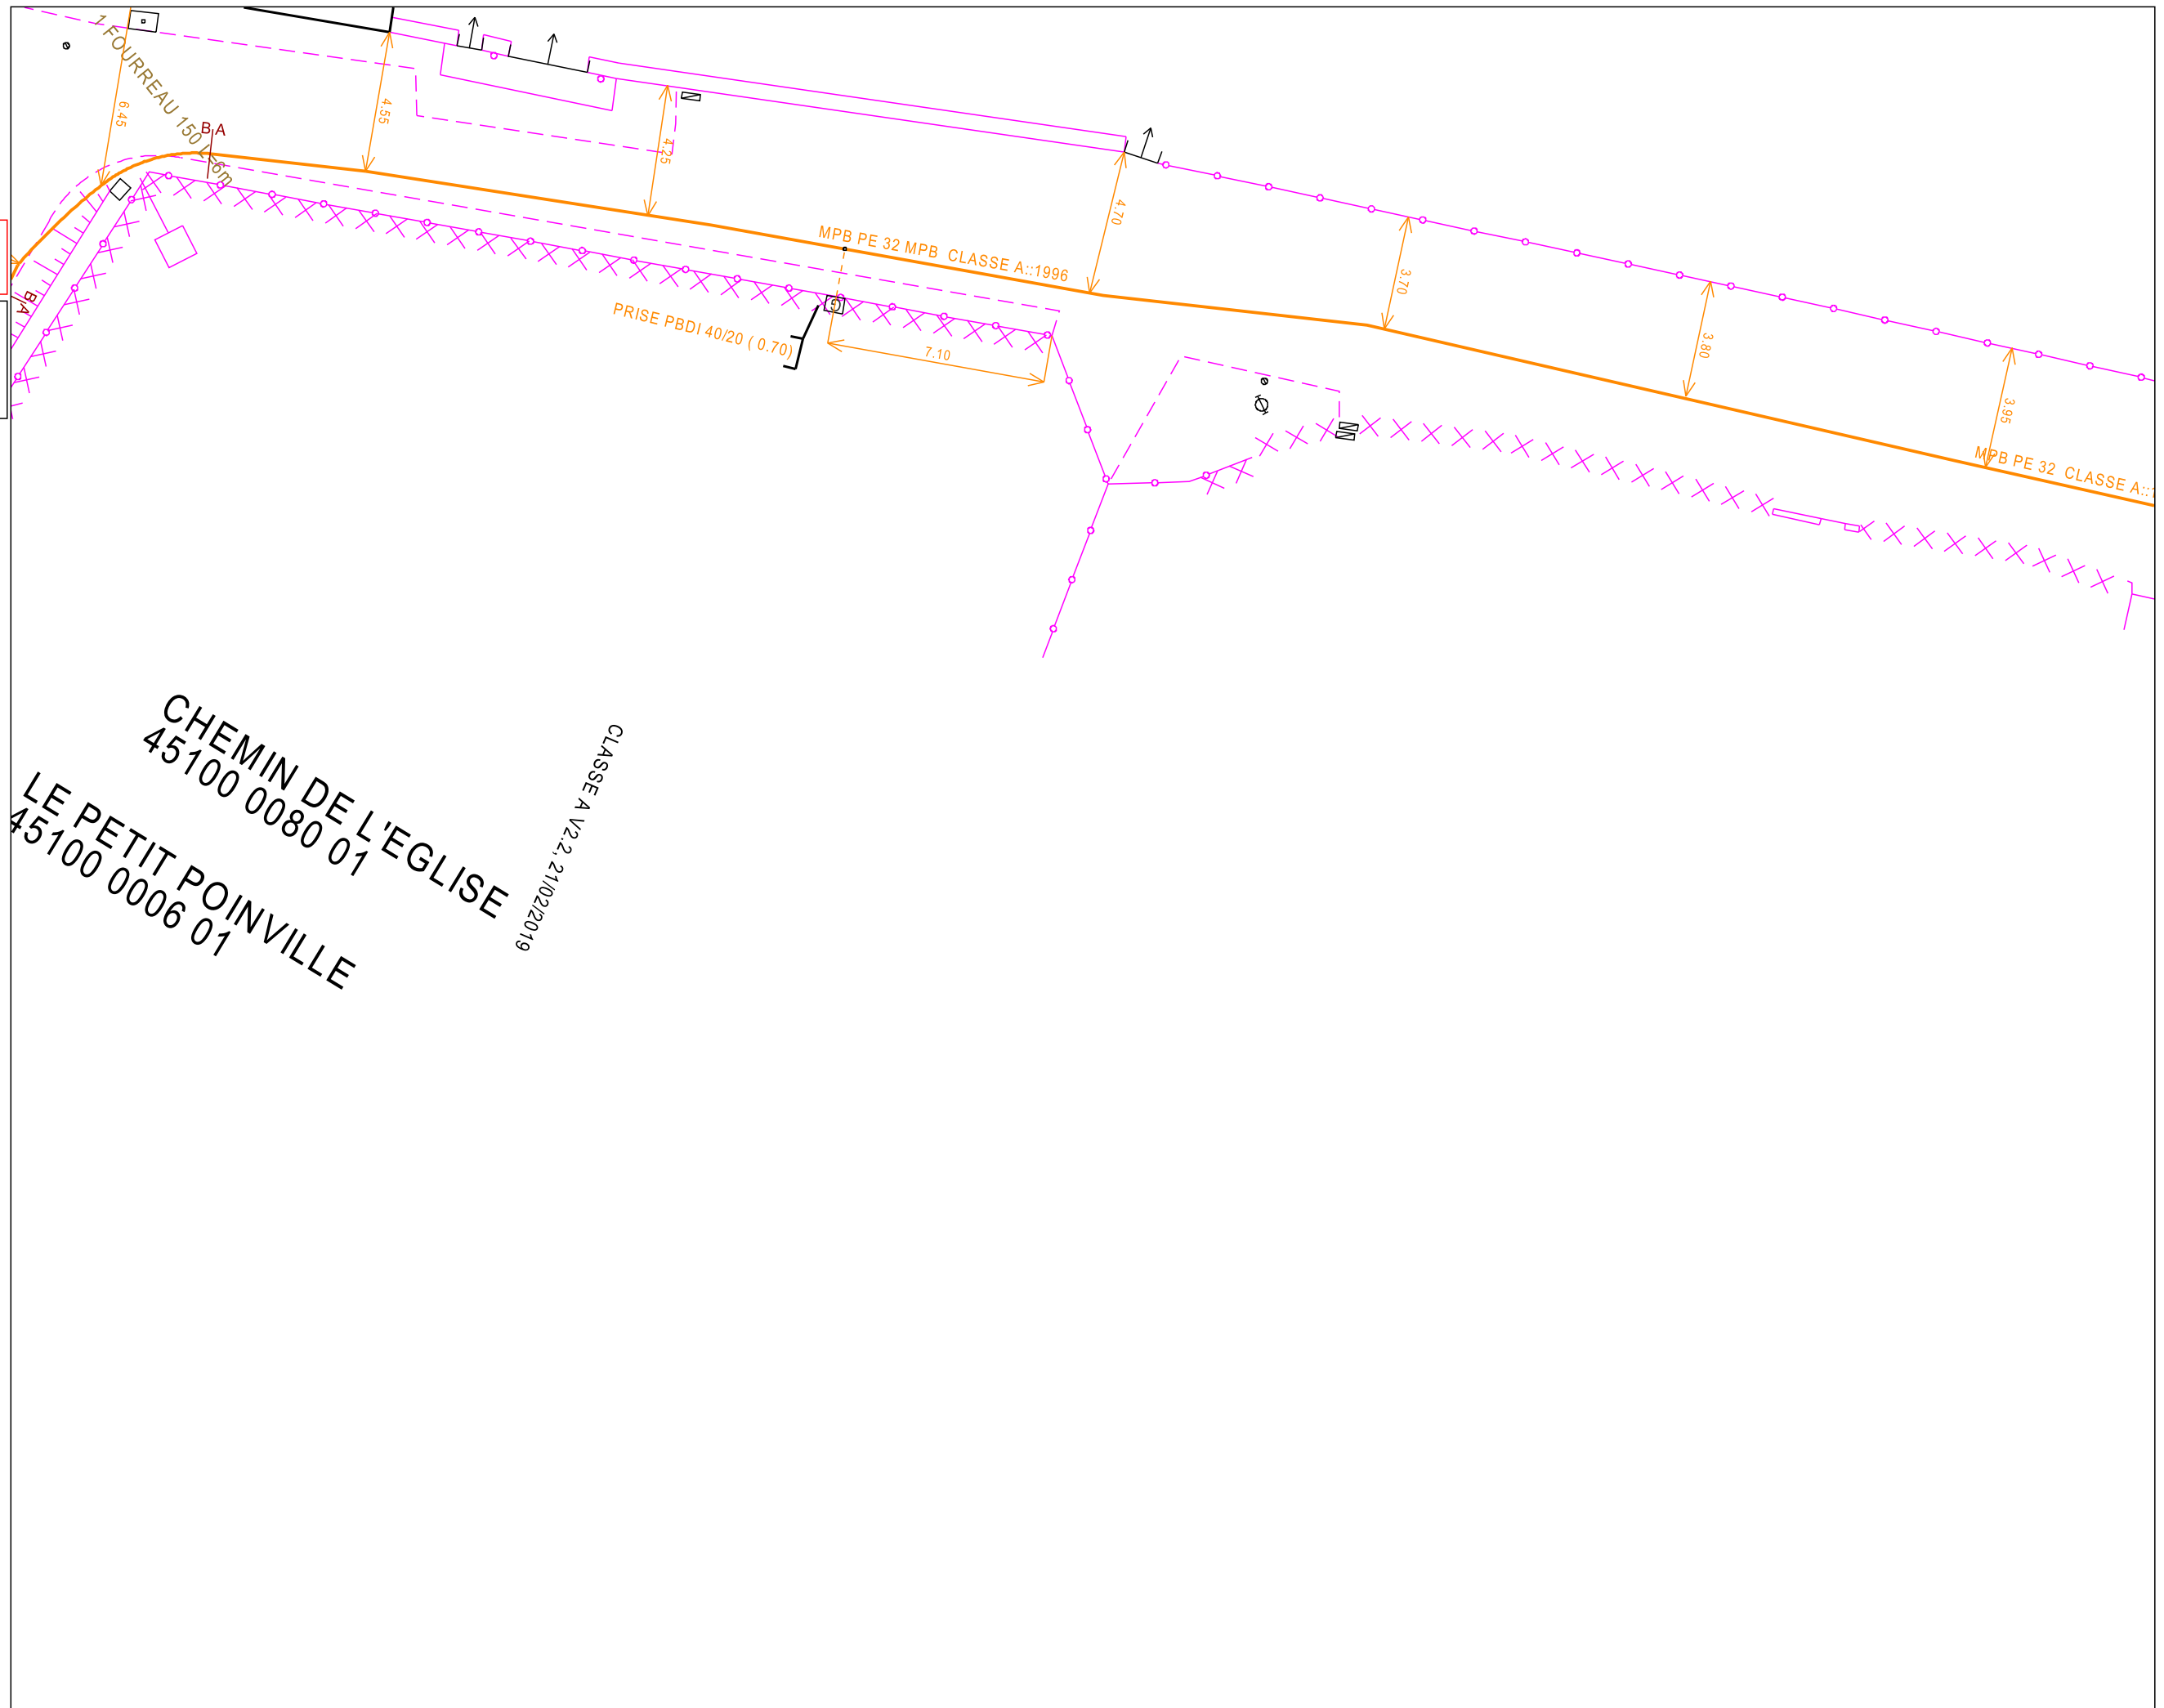

CHEMIN DE L'EGLISE  
45100 0080 01  
LE PETIT POINVILLE  
45100 0006 01

CLASSE A V2.2, 21/02/2019

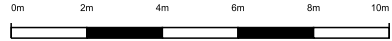

URGENCE GAZ Dommage à ouvrage  
02 47 85 74 44

Autre Urgence Gaz 0800 47 33 33


### Classe de précision :

Les réseaux figurant sur le plan sont rangés en classe de précision B à l'exception des tronçons pour lesquels une autre classe est précisée

Voir notice jointe Lire et Comprendre un plan GRDF

Lambert 2 étendu  
573637.892 m, 2322625.910 m, L2E

Coordonnées GPS  
47.902 , 1.984

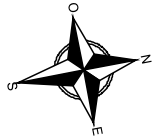

Utilisateur: S-PHI-BATCHS-PR

Commune: Combleux


Code INSEE: 45100

Date d'impression: 29/03/2022


Page 4 sur 18

Description :

Numéro Guichet Unique:  
2022032501549TDE

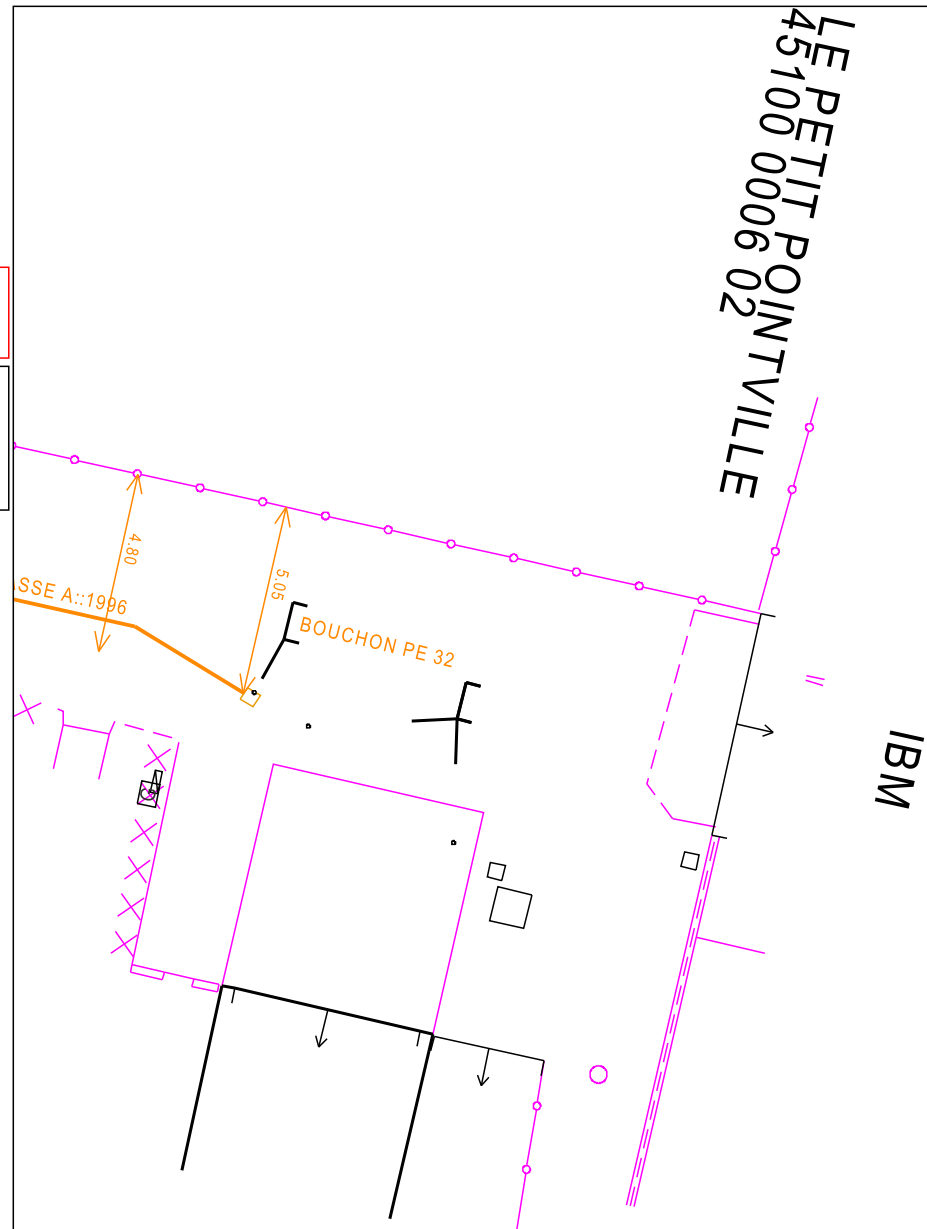



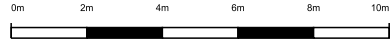

URGENCE GAZ Dommage à ouvrage  
02 47 85 74 44

Autre Urgence Gaz 0800 47 33 33


Classe de précision :

Les réseaux figurant sur le plan sont rangés en classe de précision B à l'exception des tronçons pour lesquels une autre classe est précisée

Voir notice jointe Lire et Comprendre un plan GRDF

Lambert 2 étendu  
574070.261 m, 2322597.215 m, L2E

Coordonnées GPS  
47.902 , 1.990

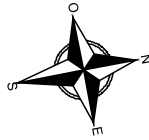

Utilisateur: S-PHI-BATCHS-PR

Commune: Combleux

Code INSEE: 45100

Date d'impression: 29/03/2022

Page 5 sur 18

Description :

Numéro Guichet Unique:  
2022032501549TDE

MPB PE CL A::20 2018

BOUCHON::2018


13

2

4,00



MPB PE CL A::20  
PBDI::2017

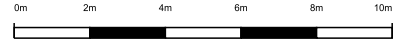

URGENCE GAZ Dommage à ouvrage  
02 47 85 74 44

Autre Urgence Gaz 0800 47 33 33

Classe de précision :

Les réseaux figurant sur le plan sont rangés en classe de précision B à l'exception des tronçons pour lesquels une autre classe est précisée

Voir notice jointe Lire et Comprendre un plan GRDF

Lambert 2 étendu

574241.356 m, 2322632.546 m, L2E

Coordonnées GPS

47.903 , 1.992



Utilisateur: S-PHI-BATCHS-PR

Commune: Combleux


Code INSEE: 45100

Date d'impression: 29/03/2022


Page 6 sur 18

Description :

Numéro Guichet Unique:  
2022032501549TDE

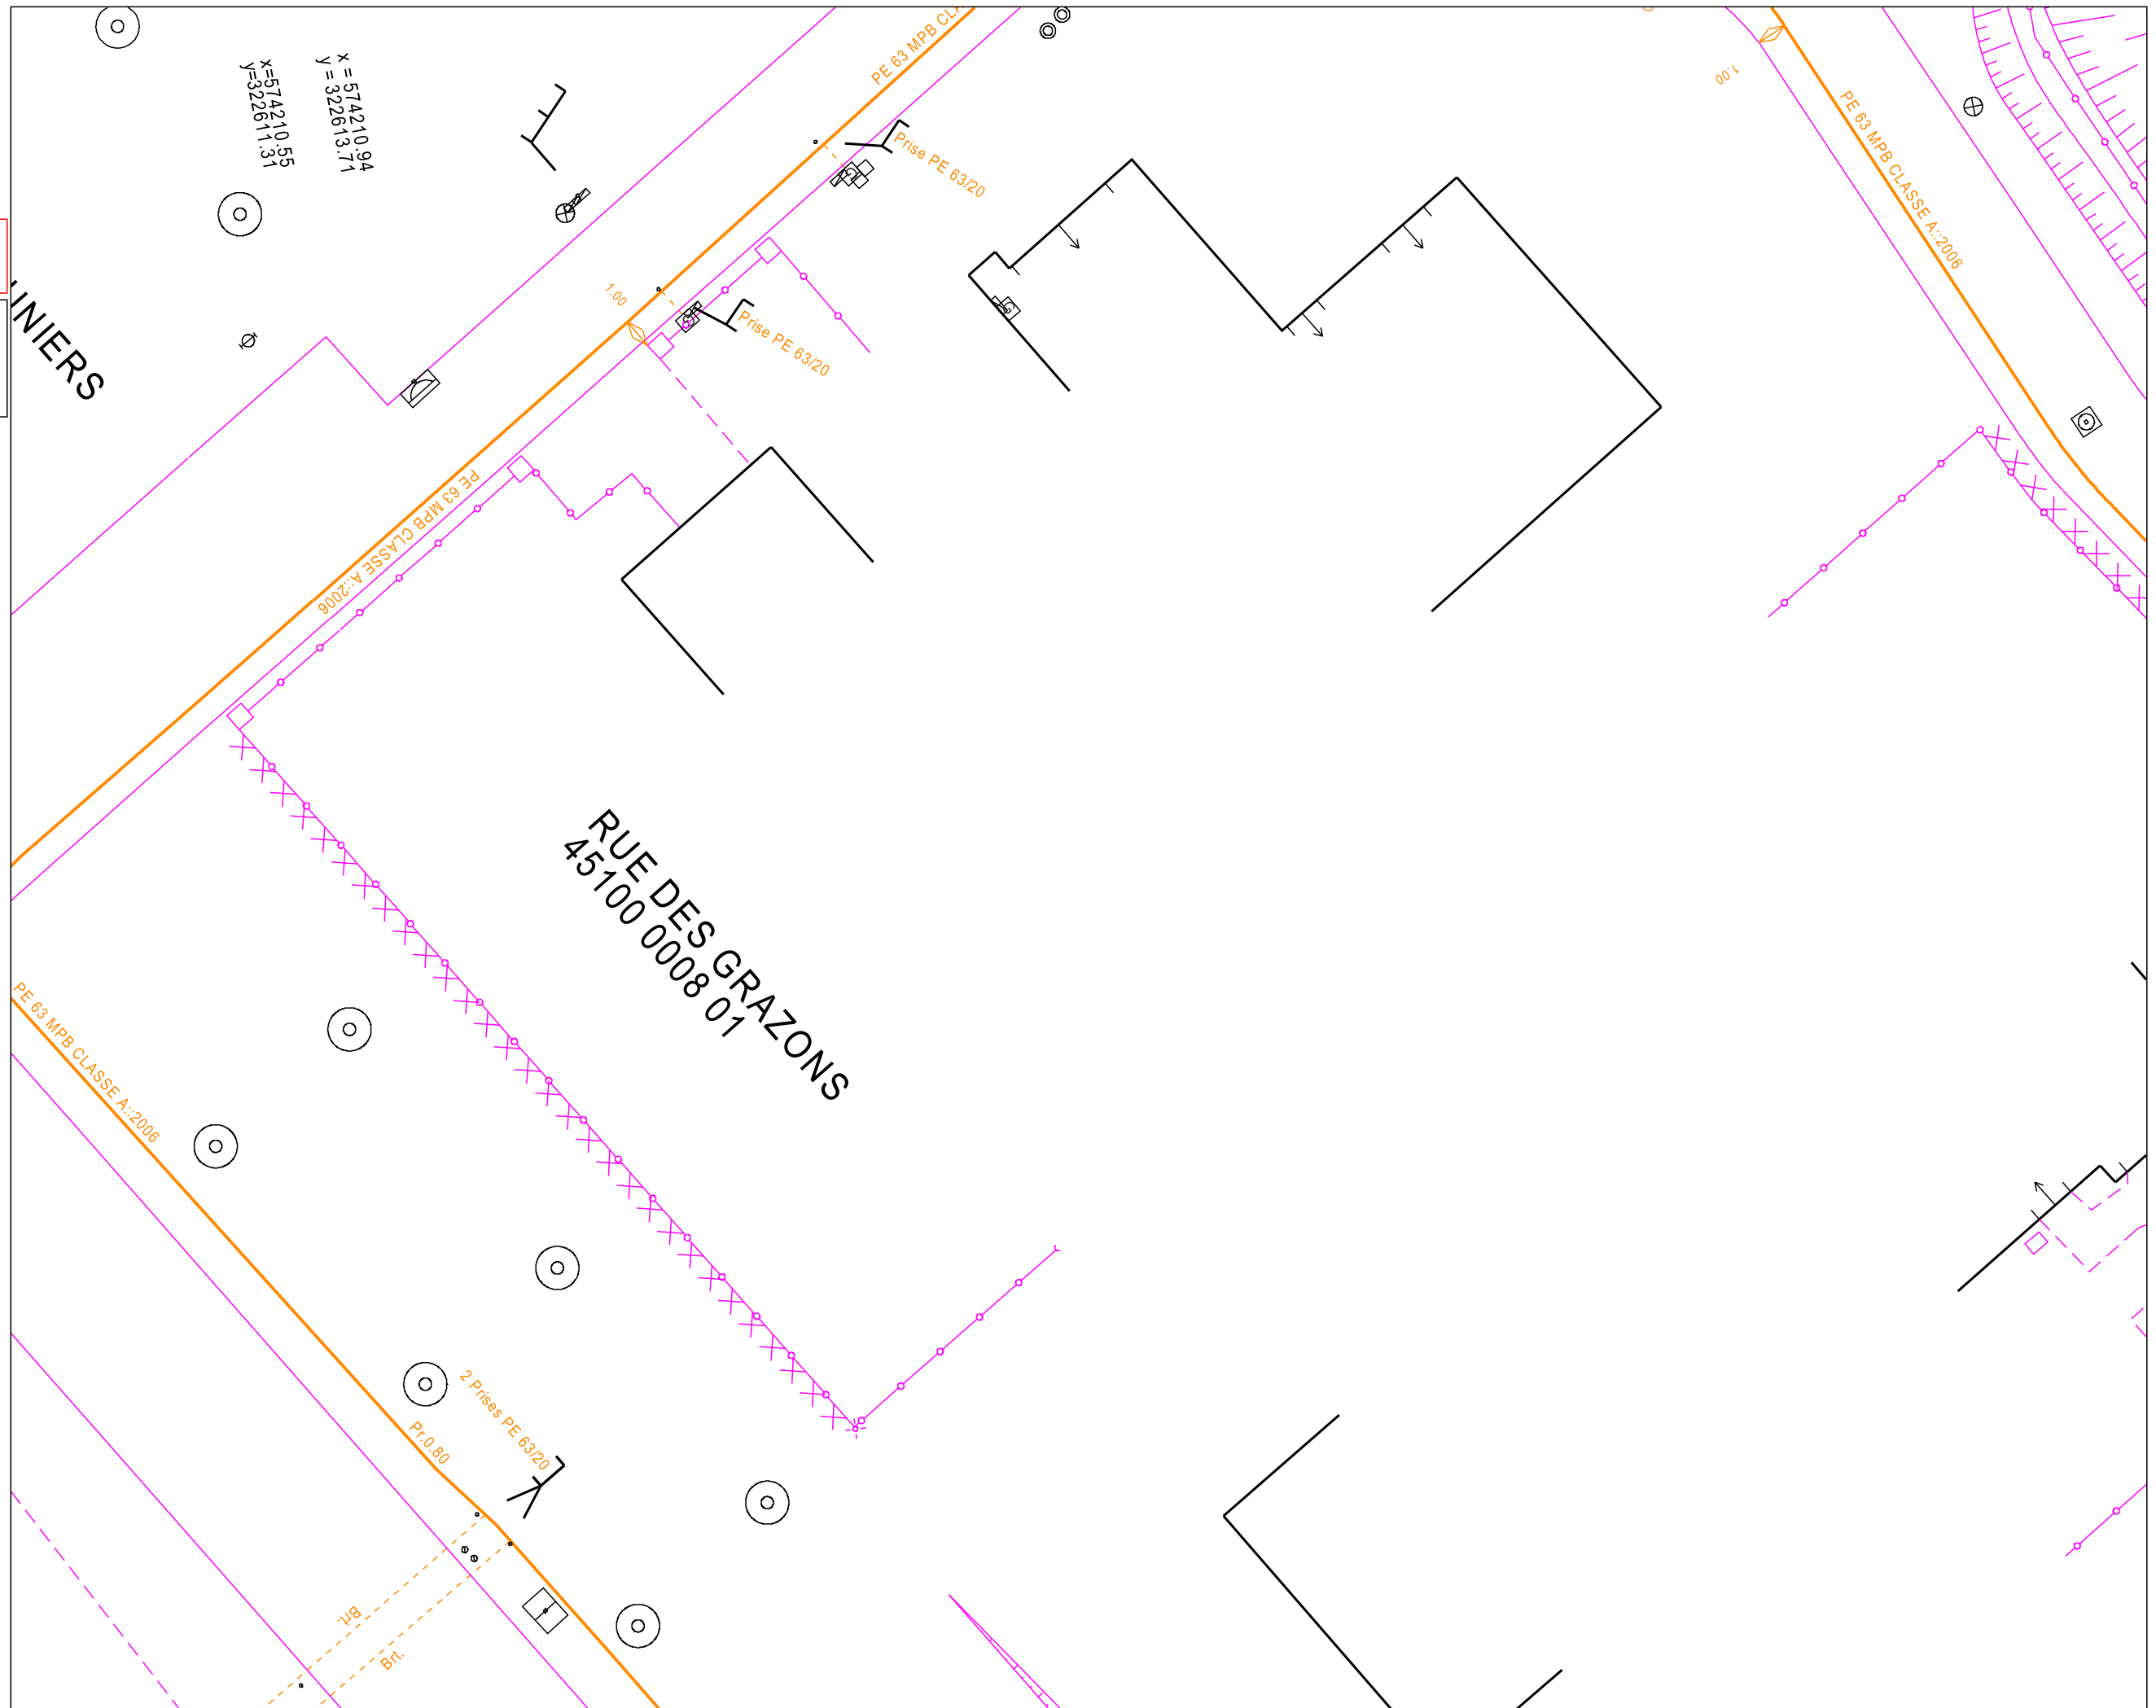



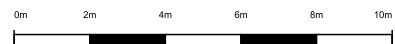

URGENCE GAZ Dommage à ouvrage  
02 47 85 74 44

Autre Urgence Gaz 0800 47 33 33


### Classe de précision :

Les réseaux figurant sur le plan sont rangés en classe de précision B à l'exception des tronçons pour lesquels une autre classe est précisée

Voir notice jointe Lire et Comprendre un plan GRDF

Lambert 2 étendu  
574188.605 m, 2322642.796 m, L2E

Coordonnées GPS  
47.903 , 1.991

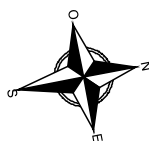

Utilisateur: S-PHI-BATCHS-PR

Commune: Combleux


Code INSEE: 45100


Date d'impression: 29/03/2022

Page 7 sur 18

### Description :

Numéro Guichet Unique:  
2022032501549TDE

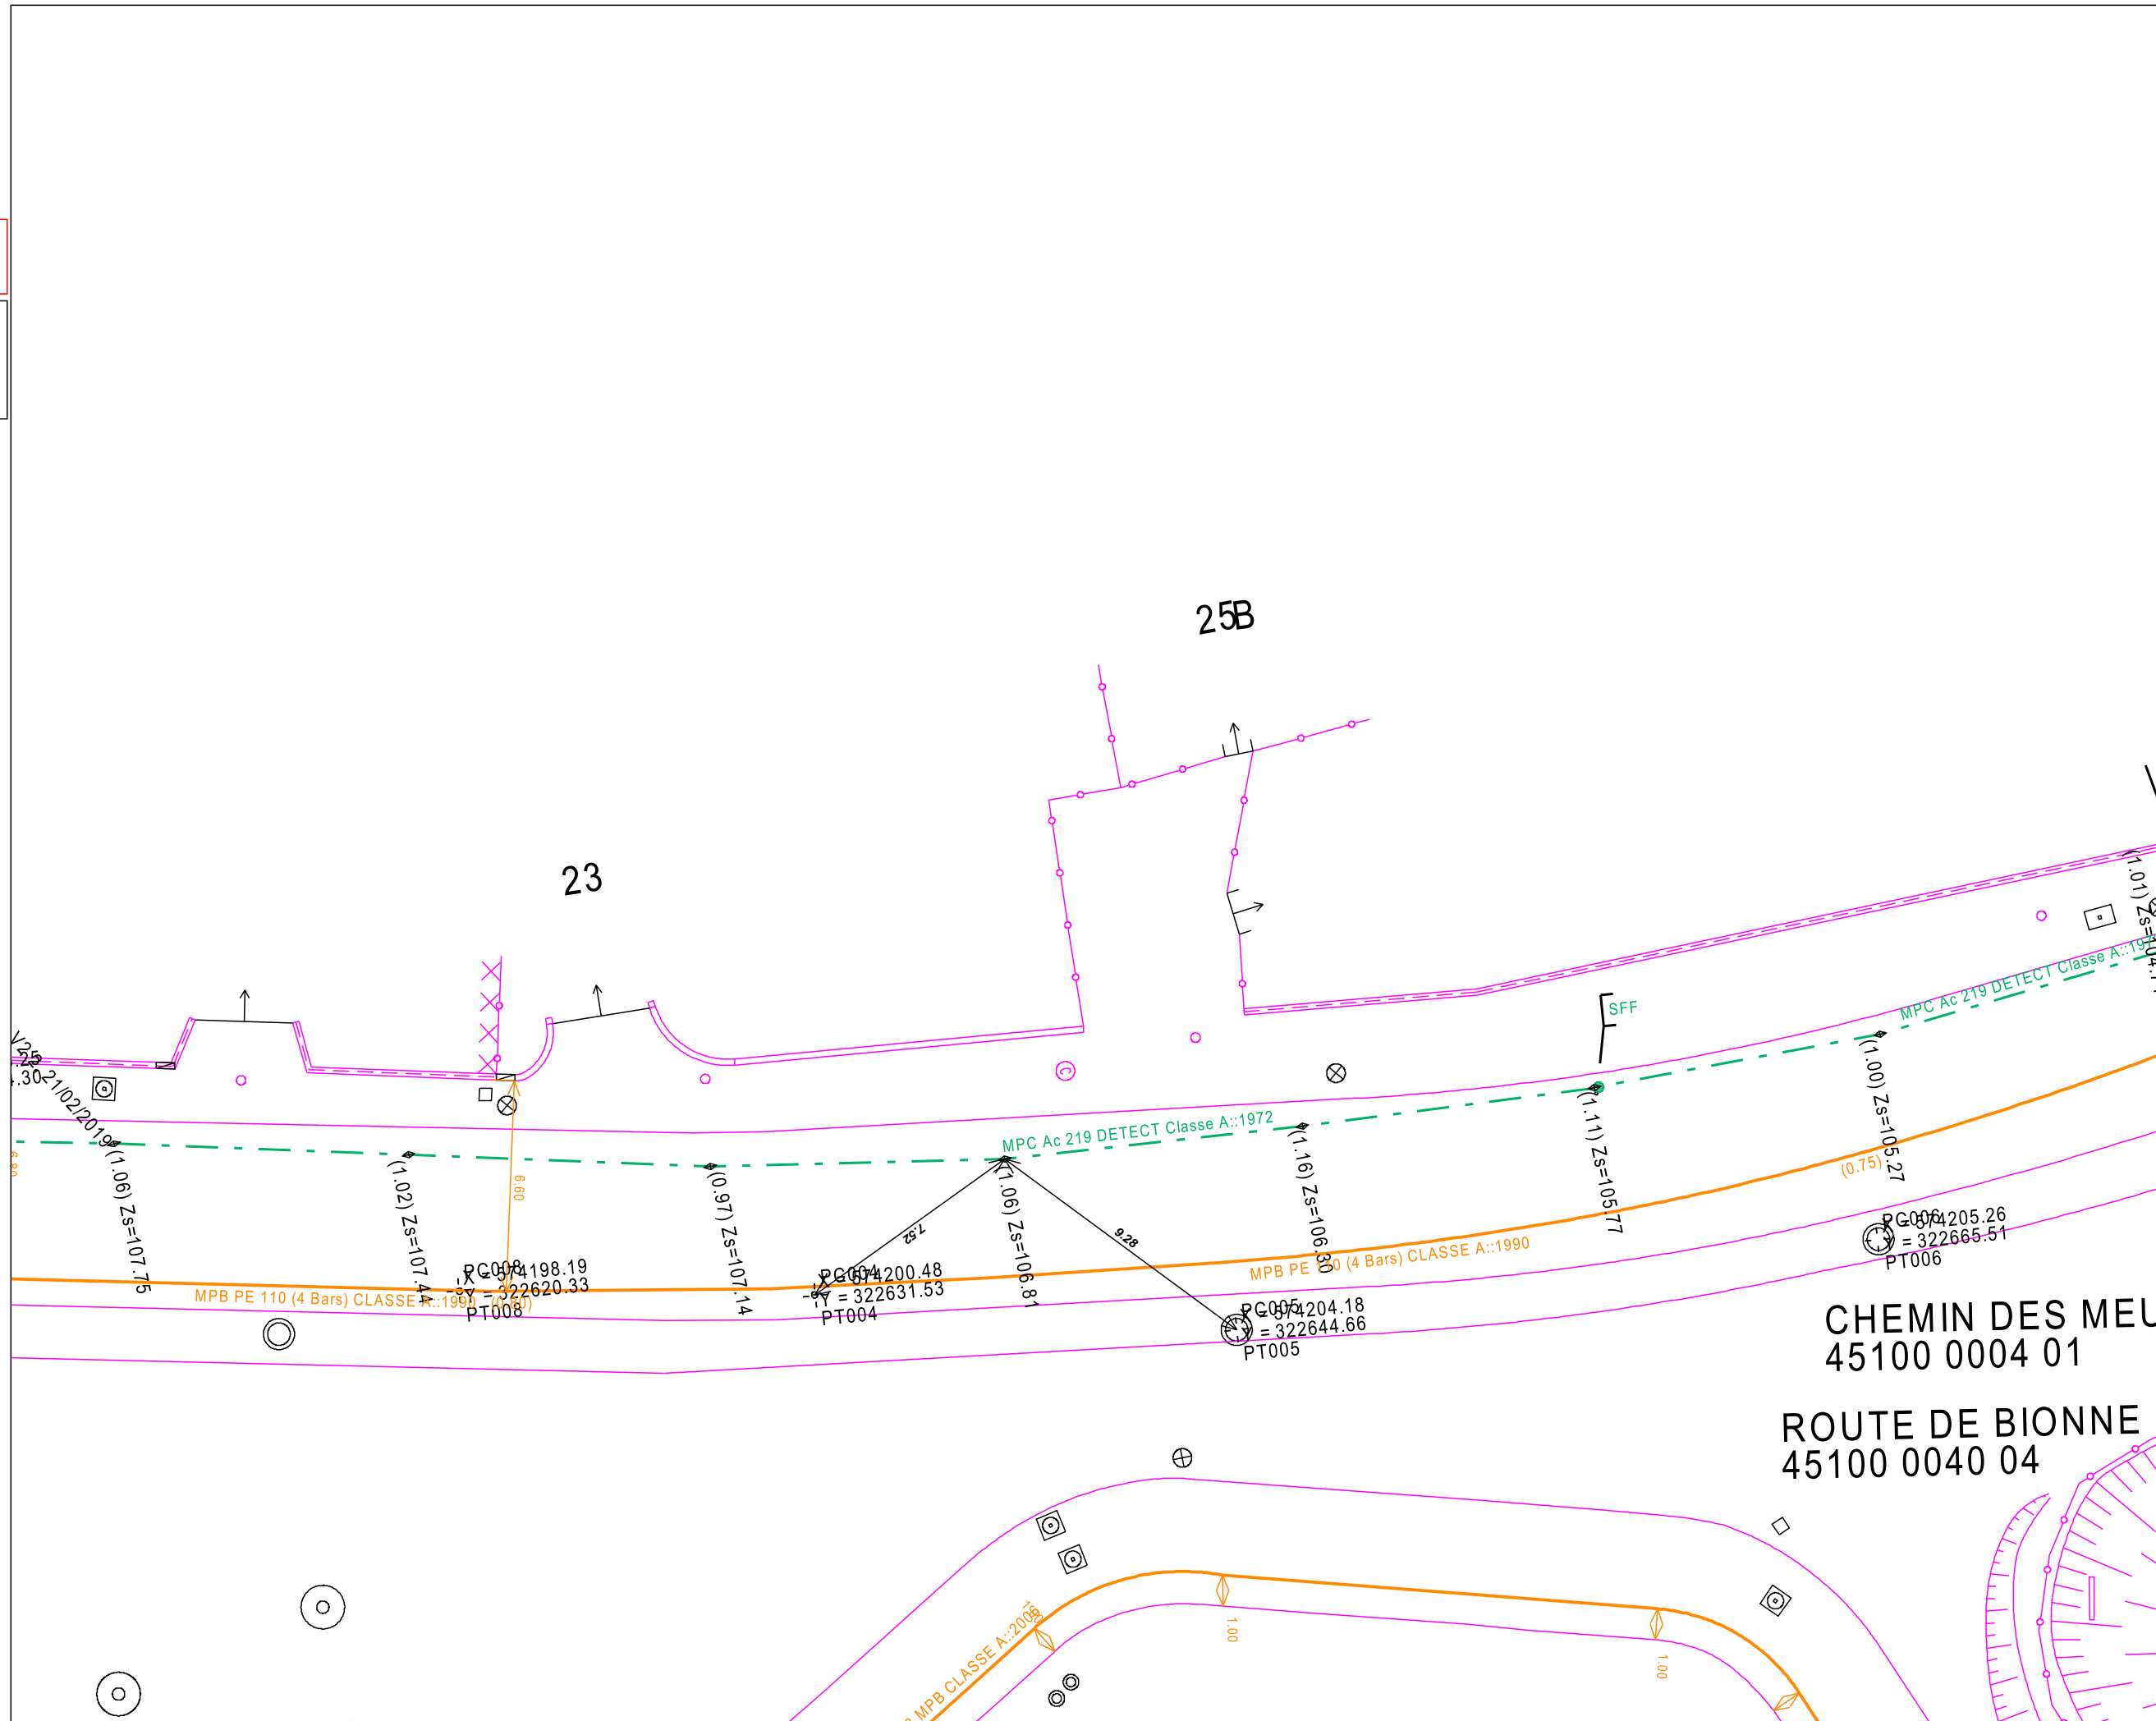

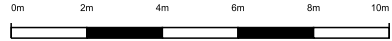

URGENCE GAZ Dommage à ouvrage  
02 47 85 74 44

Autre Urgence Gaz 0800 47 33 33

Classe de précision :

Les réseaux figurant sur le plan sont rangés en classe de précision B à l'exception des tronçons pour lesquels une autre classe est précisée


Voir notice jointe Lire et Comprendre un plan GRDF

Lambert 2 étendu

574147.437 m, 2322712.657 m, L2E

Coordonnées GPS

47.903 , 1.991

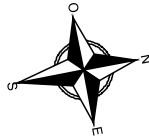

Utilisateur: S-PHI-BATCHS-PR

Commune: Combleux


Code INSEE: 45100

Date d'impression: 29/03/2022

Page 8 sur 18

Description :

Numéro Guichet Unique:  
2022032501549TDE

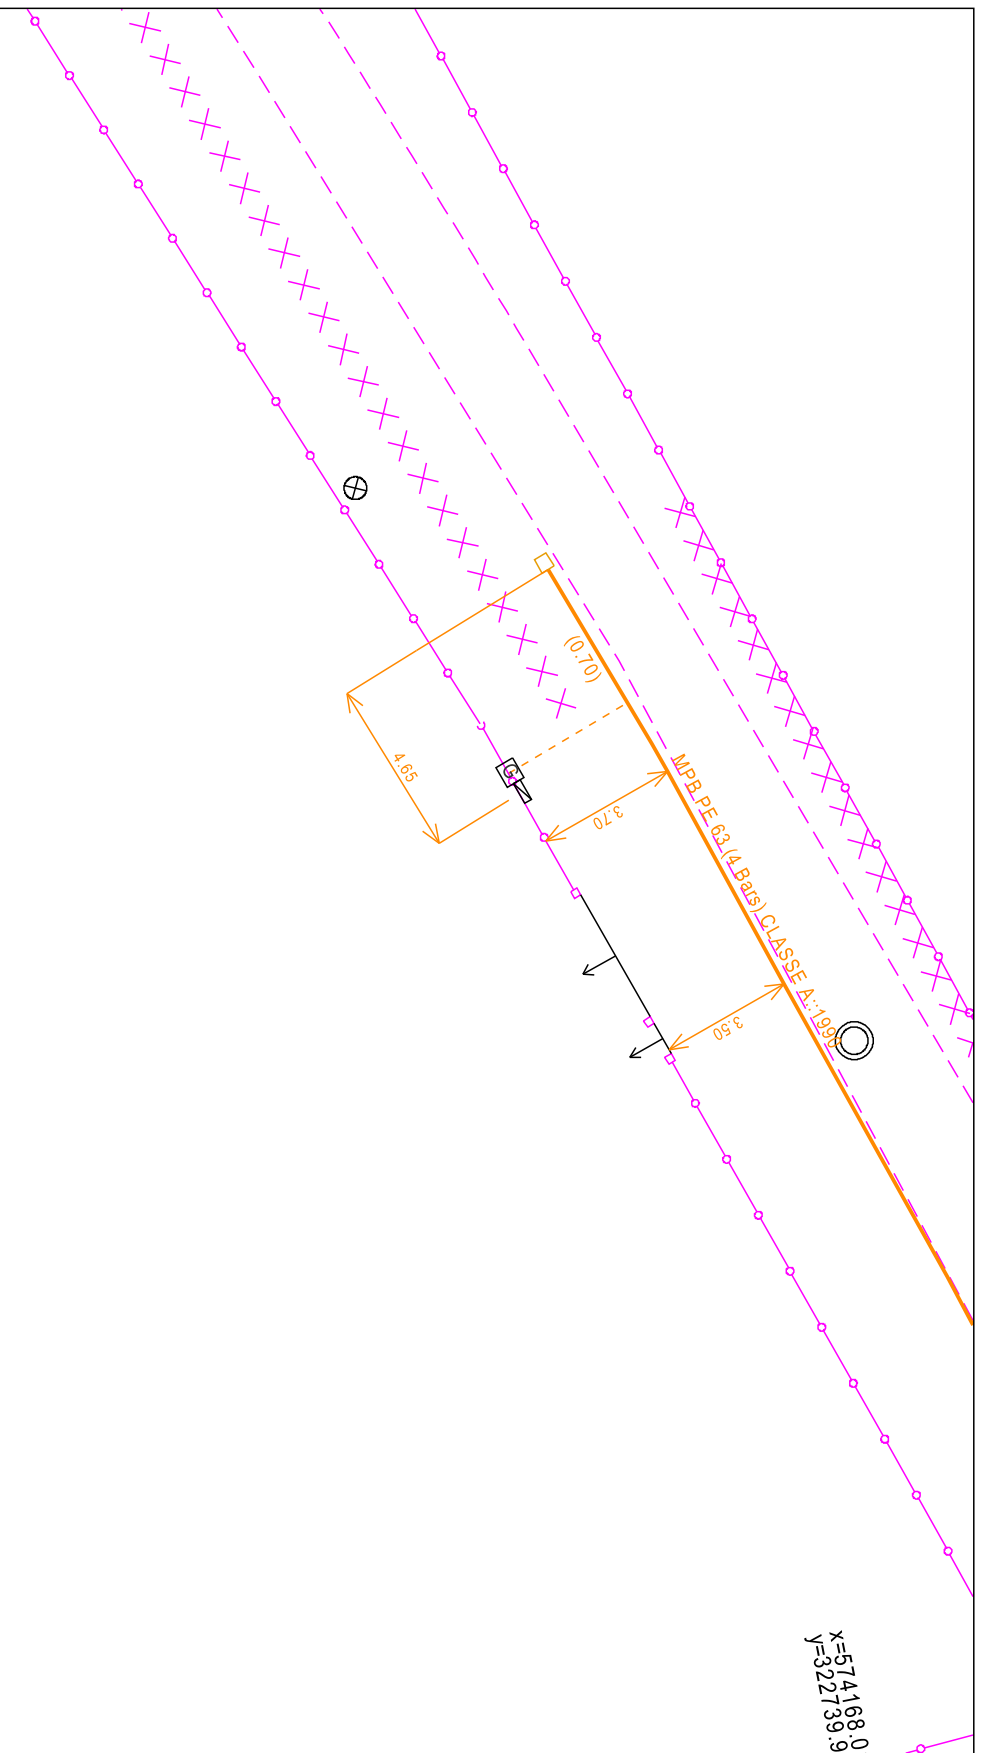


0040

CLASSE A V2.2, 21/02/2019

ROUTE DE BIONN  
45100 0040 05

MPB PE 63 (4BARS) CLASSE



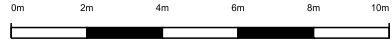

URGENCE GAZ Dommage à ouvrage  
02 47 85 74 44

Autre Urgence Gaz 0800 47 33 33


Classe de précision :

Les réseaux figurant sur le plan sont rangés en classe de précision B à l'exception des tronçons pour lesquels une autre classe est précisée

Voir notice jointe Lire et Comprendre un plan GRDF

Lambert 2 étendu  
573663.574 m, 2322758.074 m, L2E

Coordonnées GPS  
47.904 , 1.984

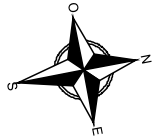

Utilisateur: S-PHI-BATCHS-PR

Commune: Combleux


Code INSEE: 45100


Date d'impression: 29/03/2022

Page 9 sur 18

Description :

Numéro Guichet Unique:  
2022032501549TDE

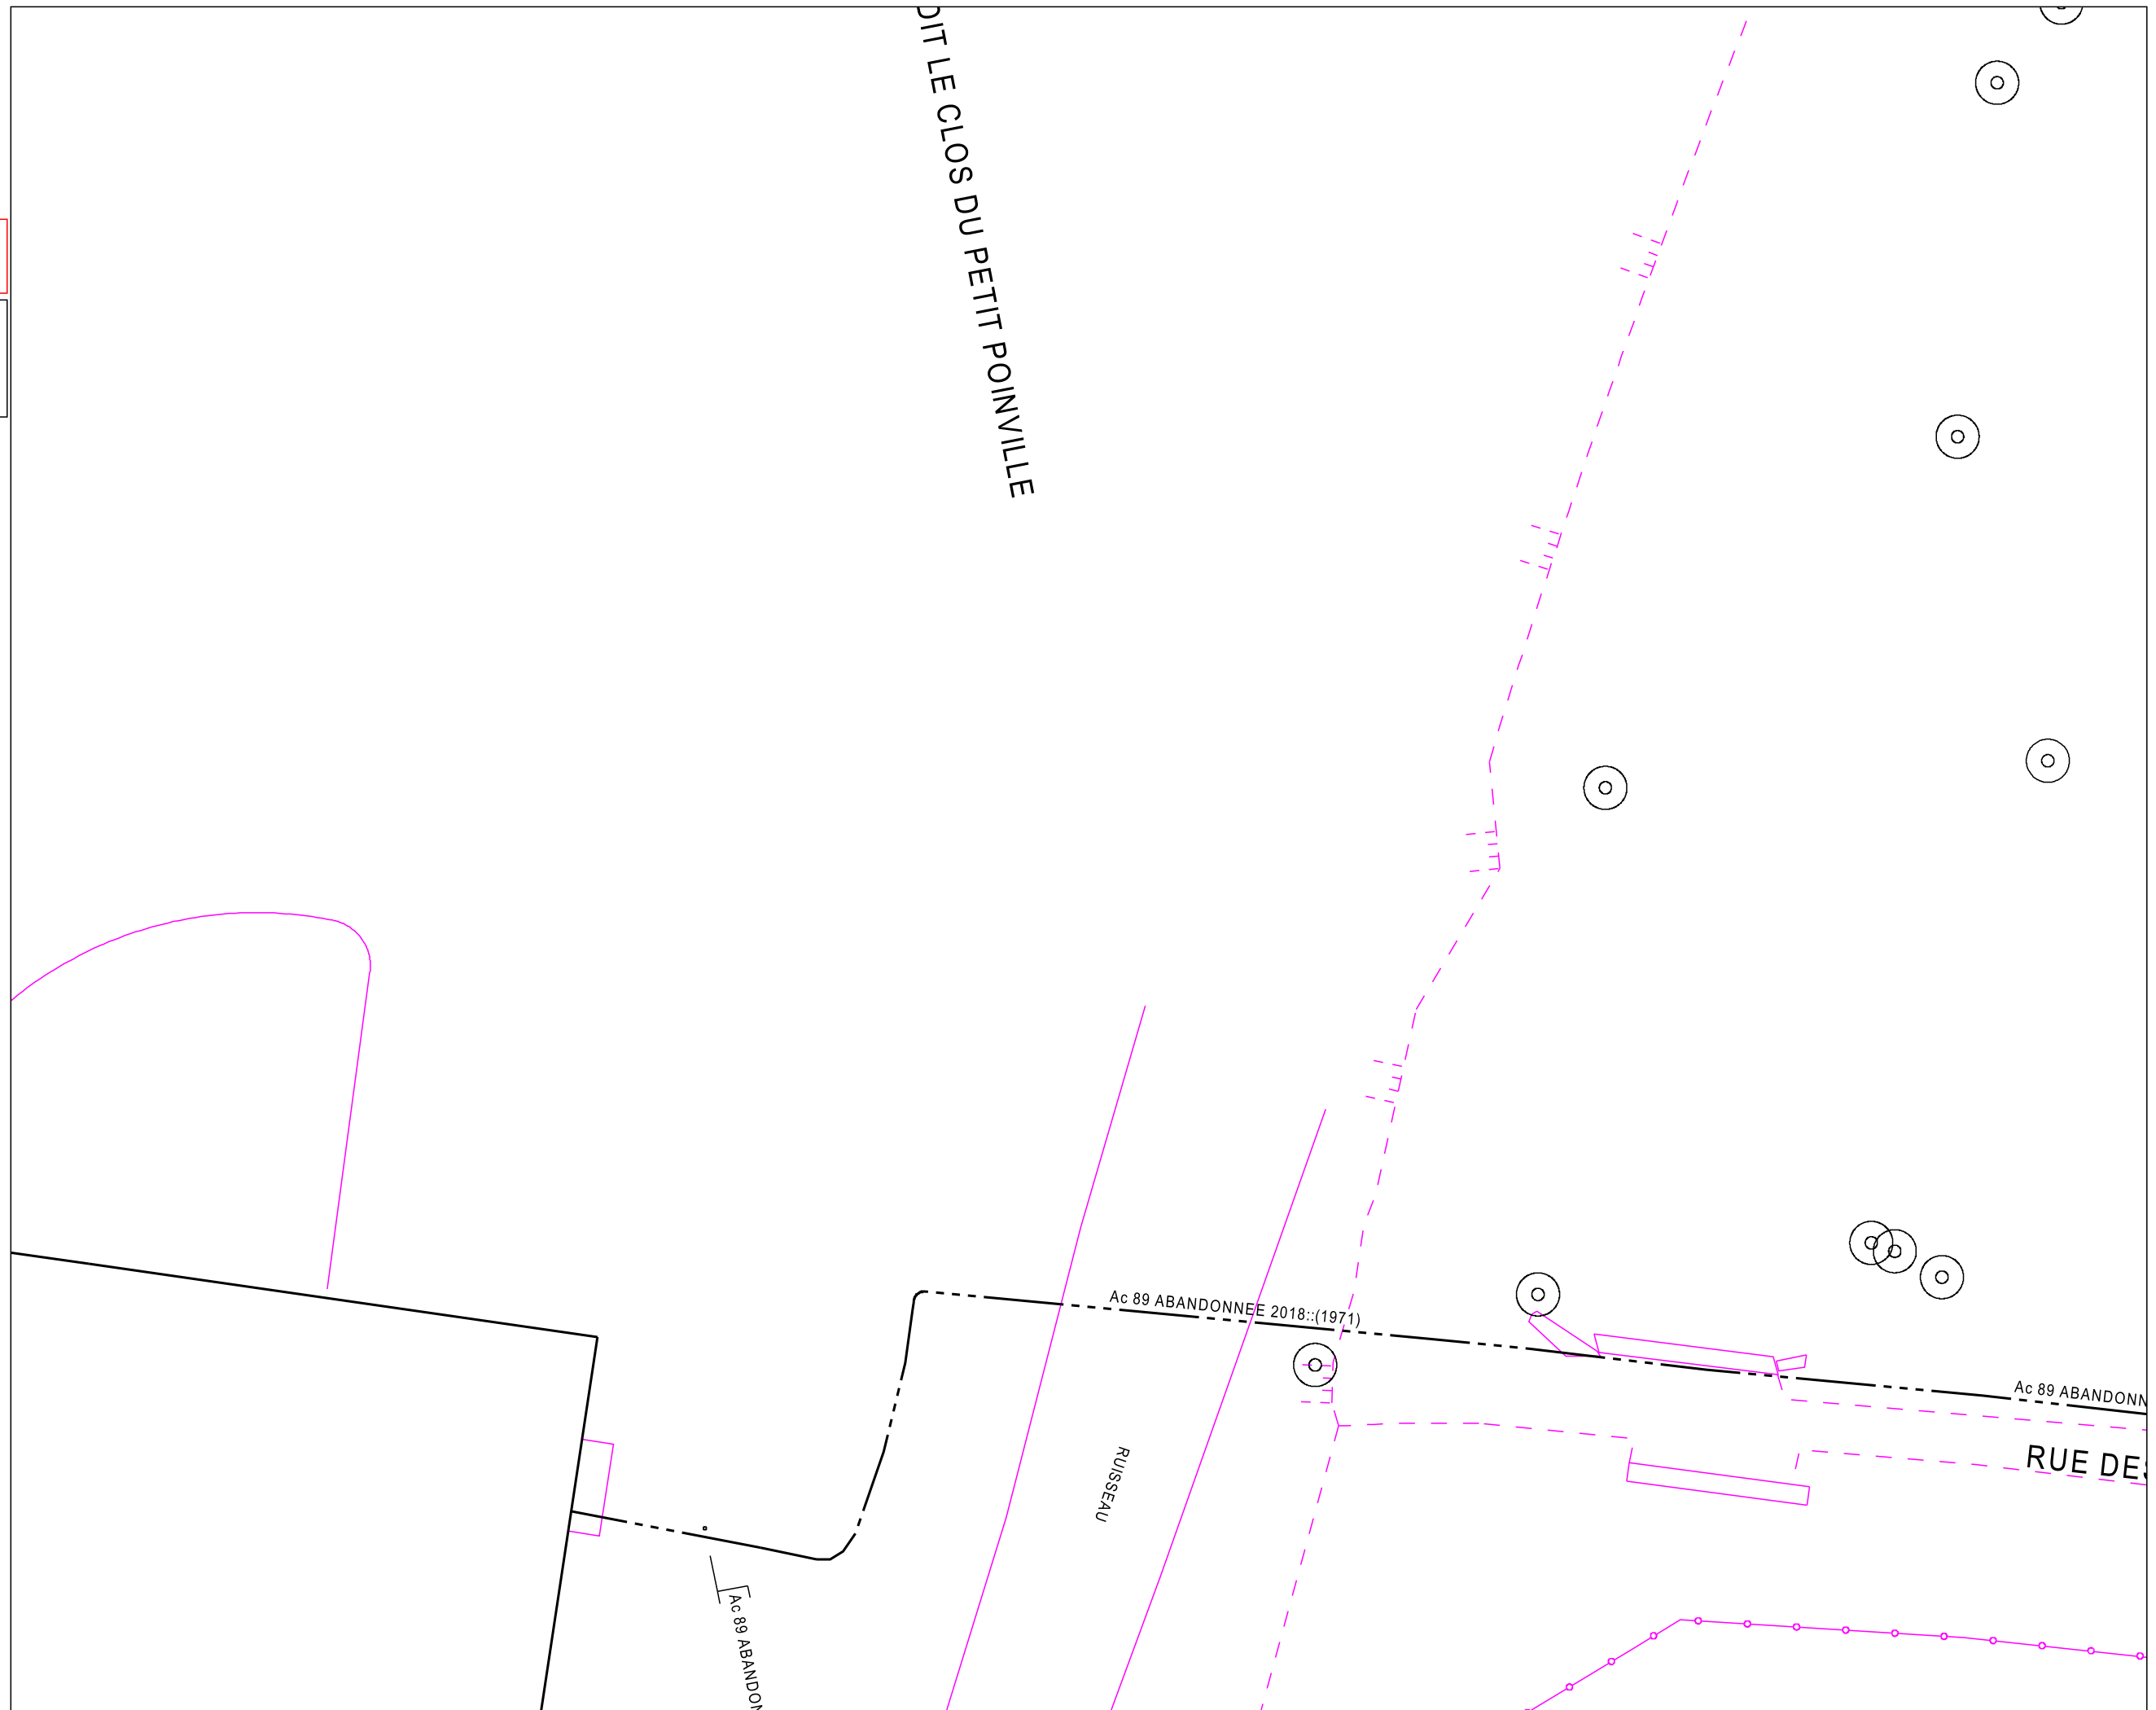

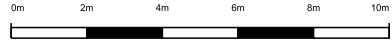

URGENCE GAZ Dommage à ouvrage  
02 47 85 74 44

Autre Urgence Gaz 0800 47 33 33


Classe de précision :

Les réseaux figurant sur le plan sont rangés en classe de précision B à l'exception des tronçons pour lesquels une autre classe est précisée

Voir notice jointe Lire et Comprendre un plan GRDF

Lambert 2 étendu  
573562.208 m, 2322799.864 m, L2E

Coordonnées GPS  
47.904 , 1.983

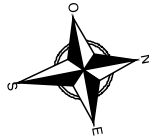

Utilisateur: S-PHI-BATCHS-PR

Commune: Combleux


Code INSEE: 45100

Date d'impression: 29/03/2022

Page 10 sur 18

Description :

Numéro Guichet Unique:  
2022032501549TDE

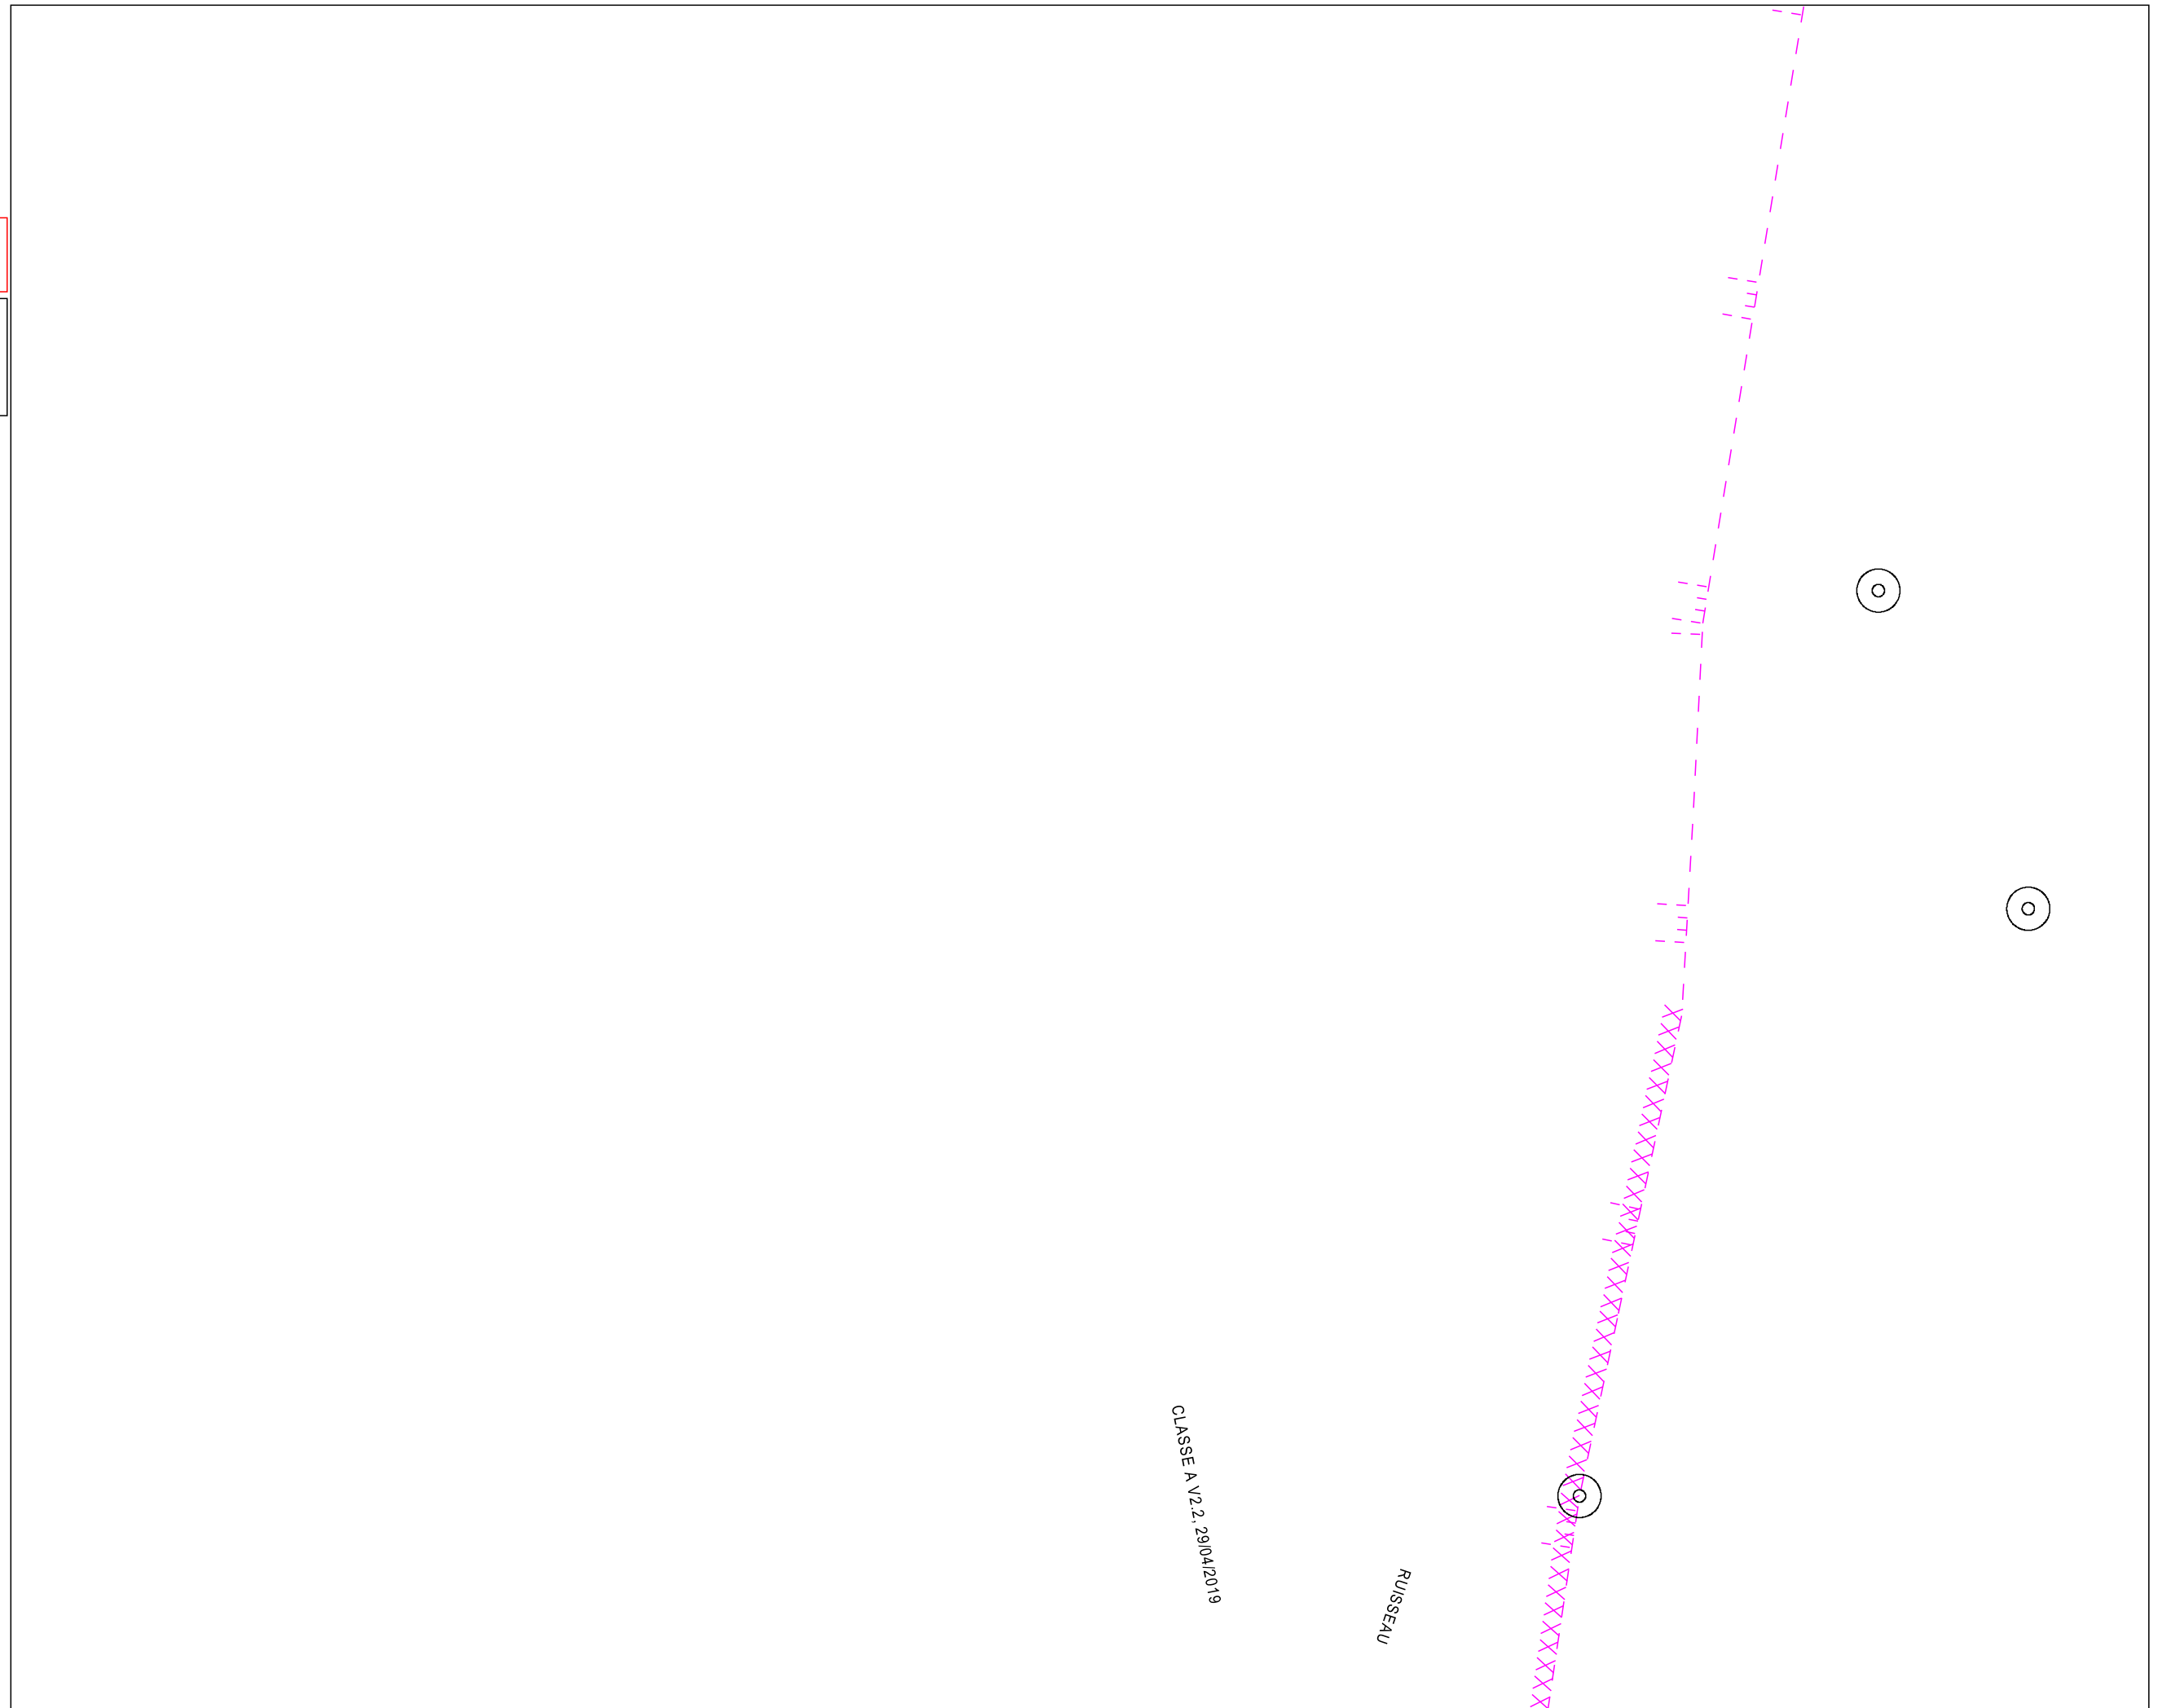




# GRDF

Format: A3 Paysage

Echelle: 1:200

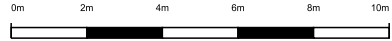

URGENCE GAZ Dommage à ouvrage  
02 47 85 74 44

Autre Urgence Gaz 0800 47 33 33


## Classe de précision :

Les réseaux figurant sur le plan sont rangés en classe de précision B à l'exception des tronçons pour lesquels une autre classe est précisée

Voir notice jointe Lire et Comprendre un plan GRDF

Lambert 2 étendu  
574254.197 m, 2322698.628 m, L2E

Coordonnées GPS  
47.903 , 1.992

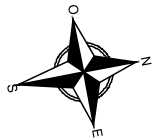

Utilisateur: S-PHI-BATCHS-PR

Commune: Combleux


Code INSEE: 45100


Date d'impression: 29/03/2022

Page 11 sur 18

## Description :

Numéro Guichet Unique:  
2022032501549TDE

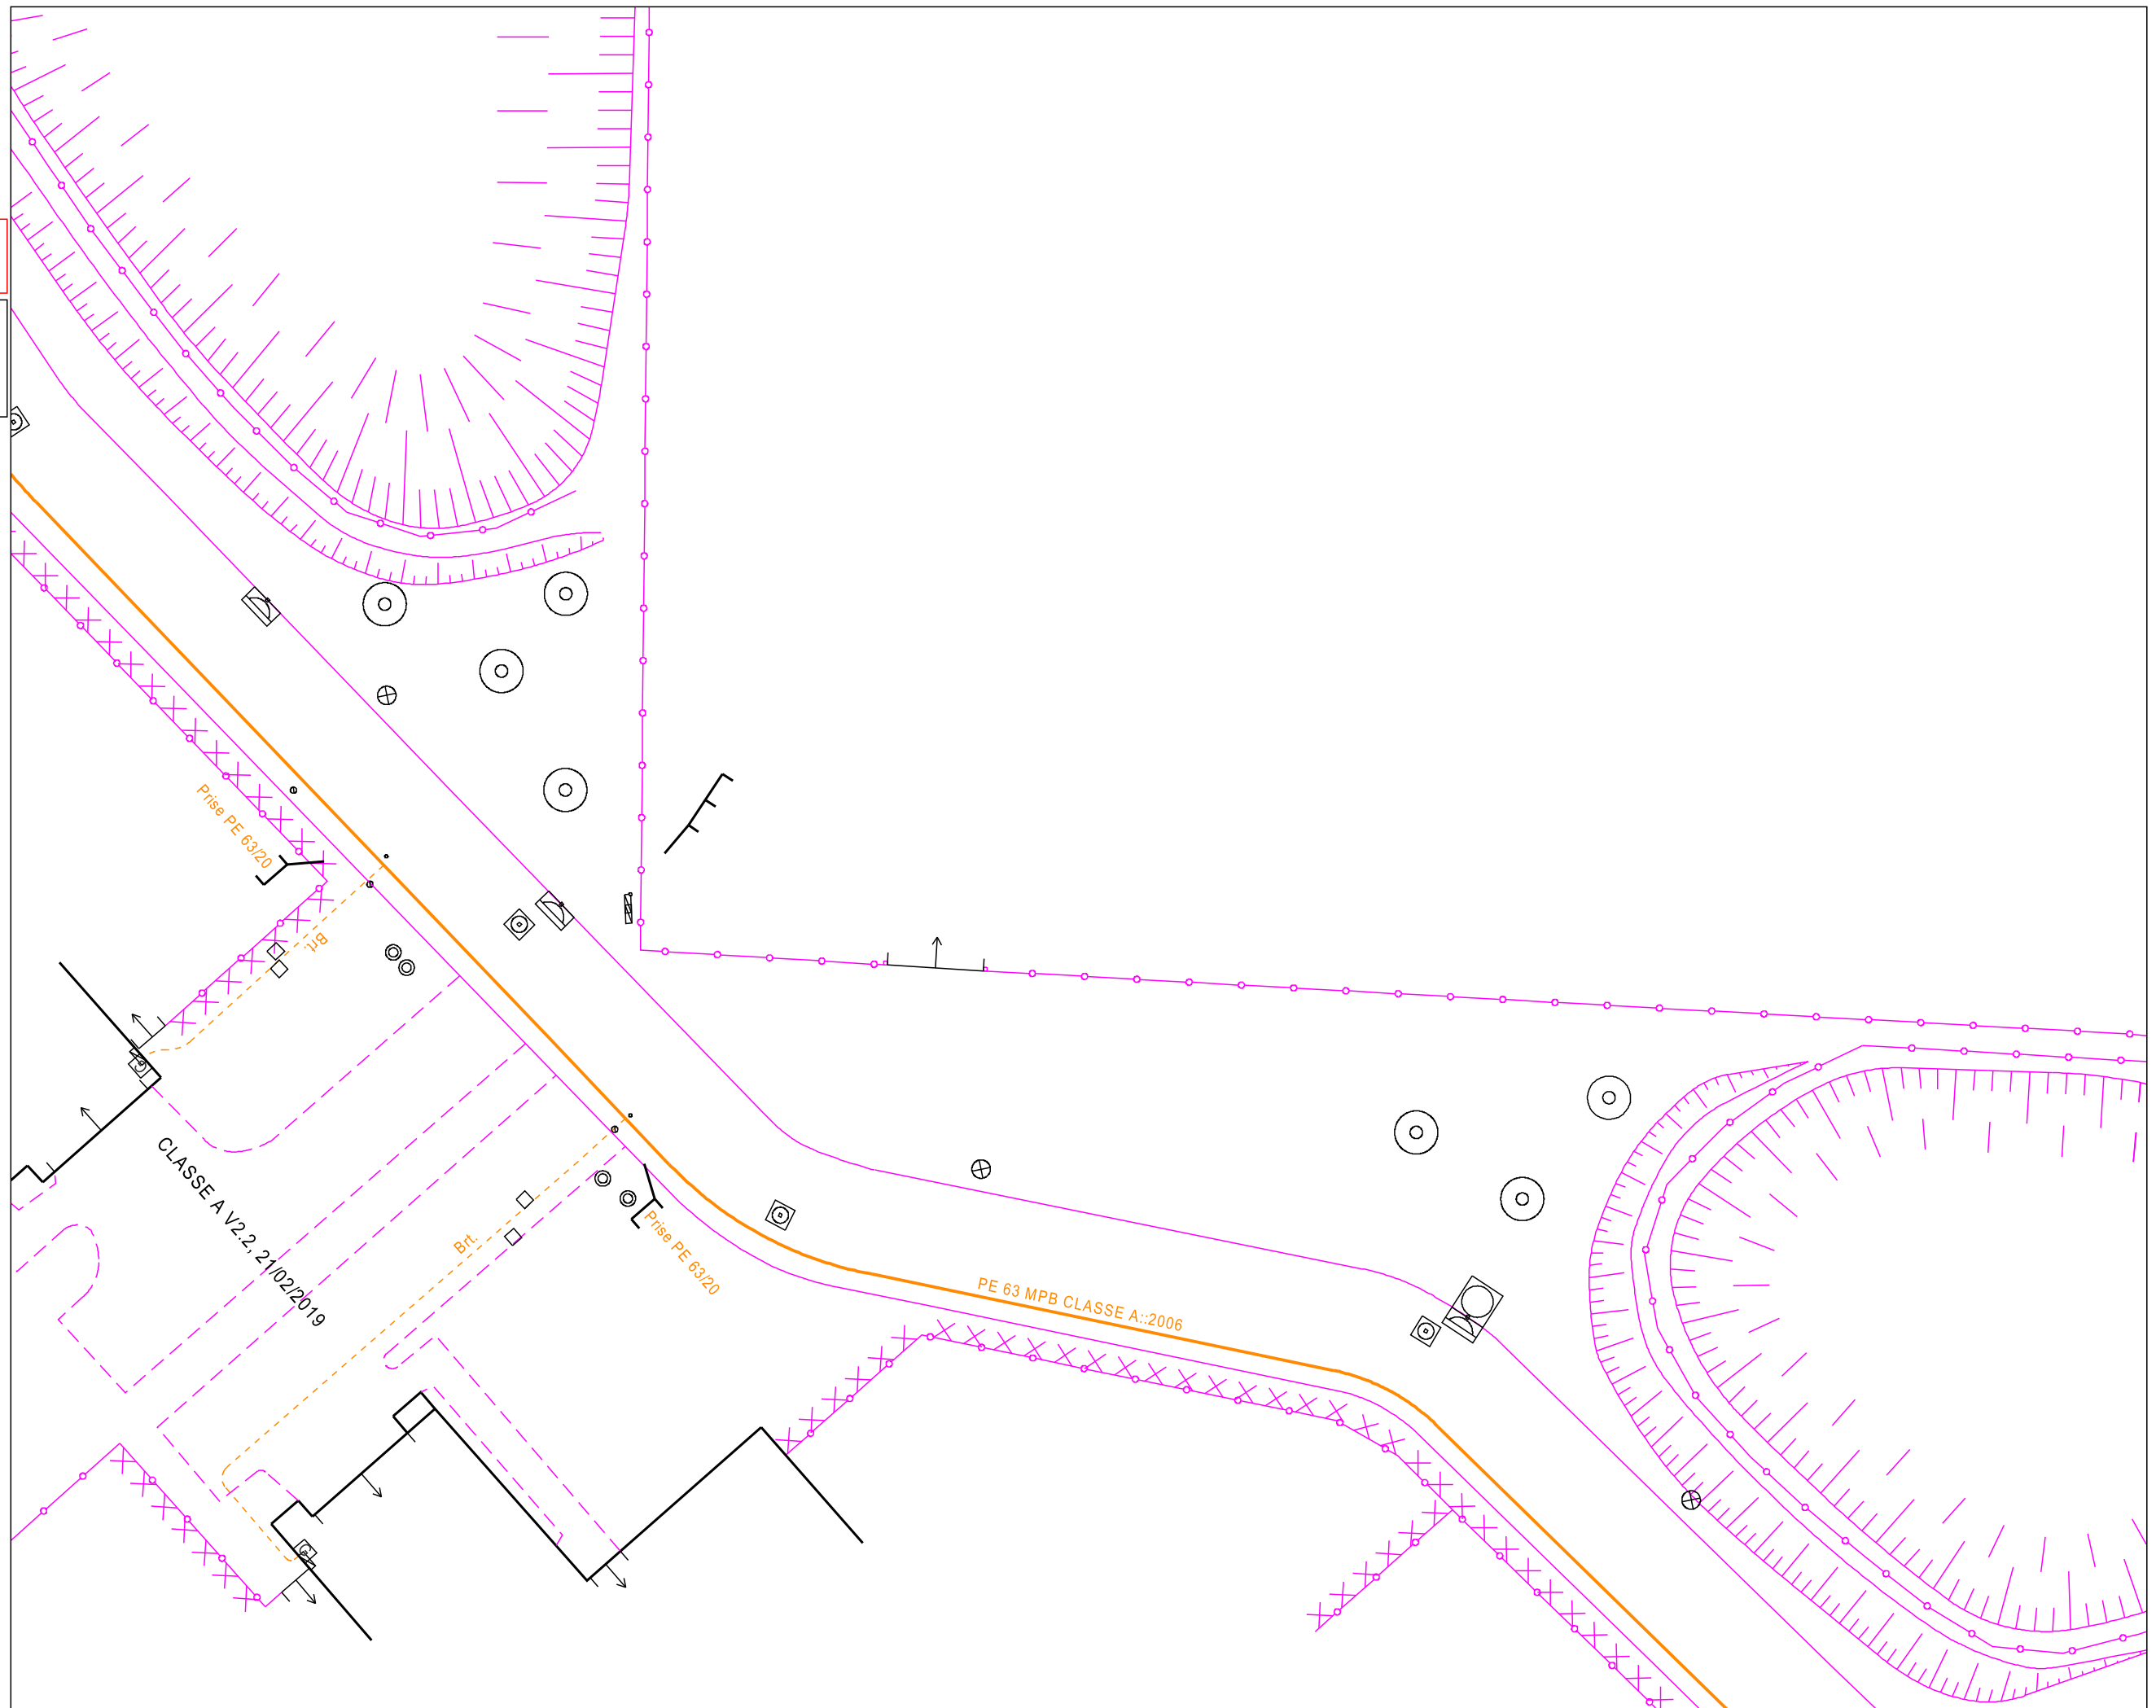

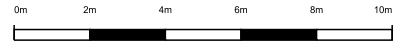

URGENCE GAZ Dommage à ouvrage  
02 47 85 74 44

Autre Urgence Gaz 0800 47 33 33

### Classe de précision :

Les réseaux figurant sur le plan sont rangés en classe de précision B à l'exception des tronçons pour lesquels une autre classe est précisée


Voir notice jointe Lire et Comprendre un plan GRDF

Lambert 2 étendu

574201.446 m, 2322708.878 m, L2E

Coordonnées GPS

47.903 , 1.991

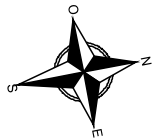

Utilisateur: S-PHI-BATCHS-PR

Commune: Combleux


Code INSEE: 45100

Date d'impression: 29/03/2022


Page 12 sur 18

Description :

Numéro Guichet Unique:  
2022032501549TDE

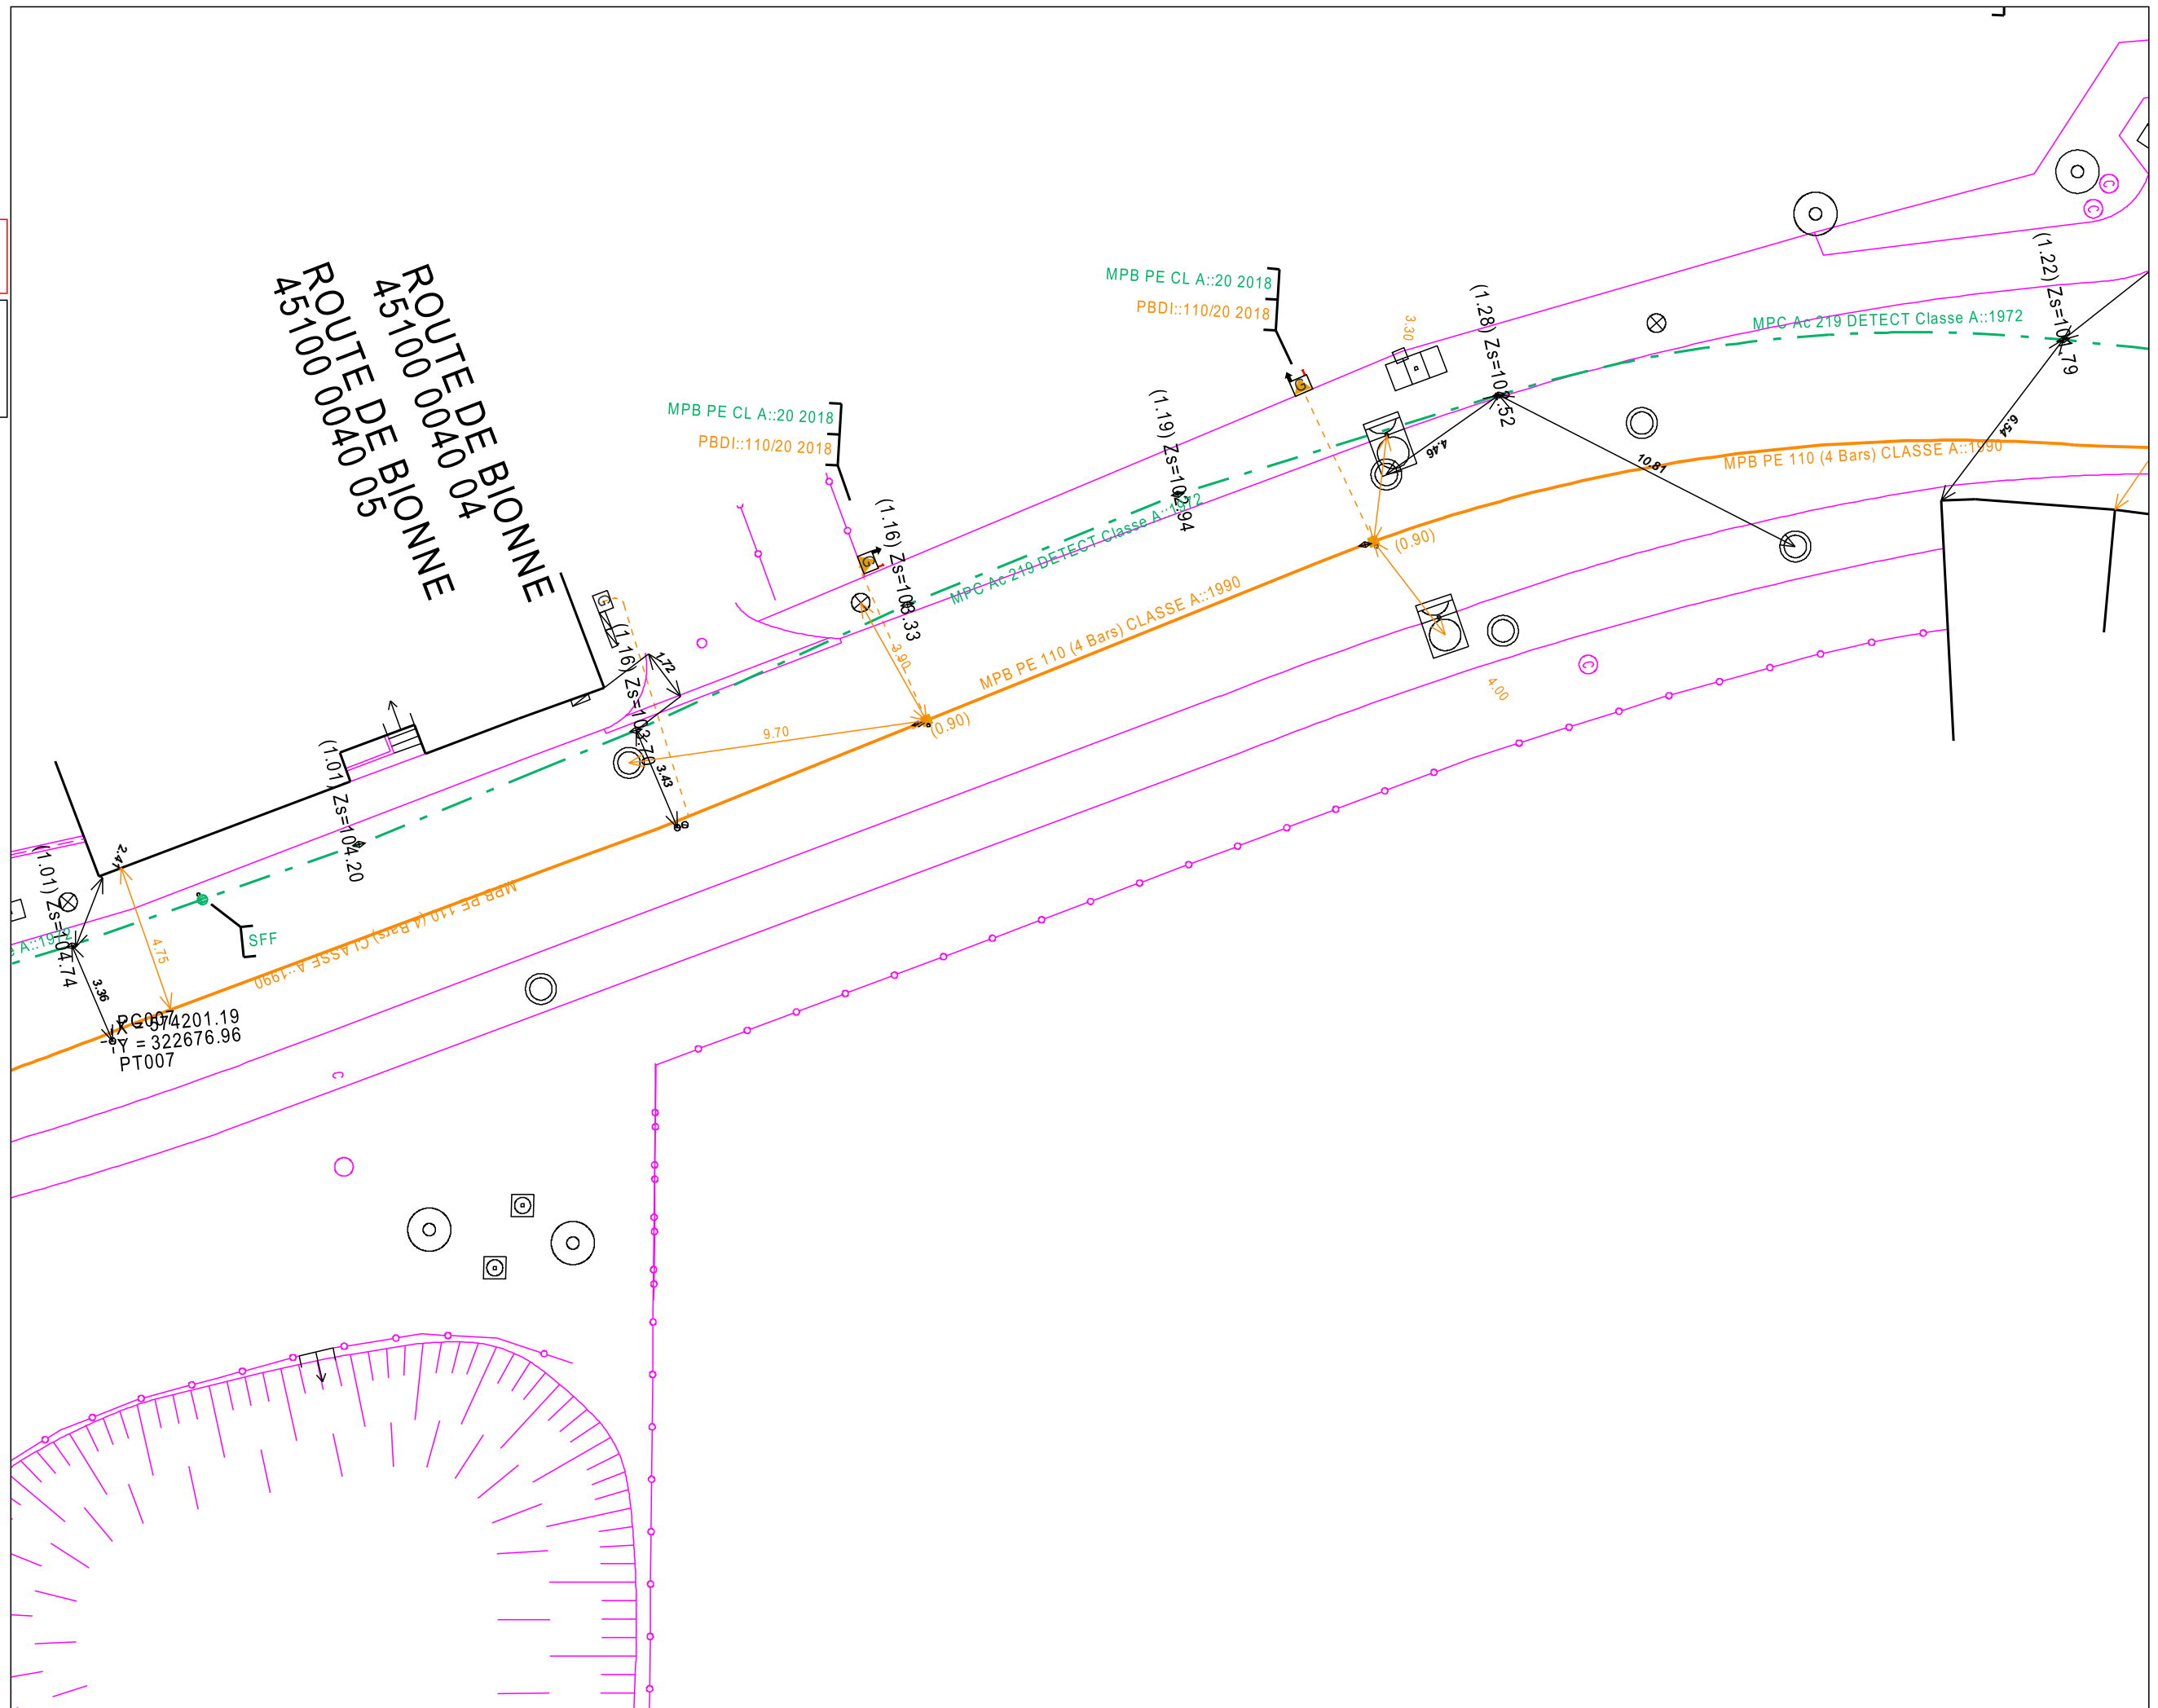



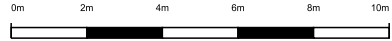

URGENCE GAZ Dommage à ouvrage  
02 47 85 74 44

Autre Urgence Gaz 0800 47 33 33


Classe de précision :

Les réseaux figurant sur le plan sont rangés en classe de précision B à l'exception des tronçons pour lesquels une autre classe est précisée

Voir notice jointe Lire et Comprendre un plan GRDF

Lambert 2 étendu  
574160.277 m, 2322778.739 m, L2E

Coordonnées GPS  
47.904 , 1.991

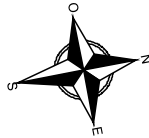

Utilisateur: S-PHI-BATCHS-PR

Commune: Combleux

Code INSEE: 45100


Date d'impression: 29/03/2022

Page 13 sur 18

Description :

Numéro Guichet Unique:  
2022032501549TDE



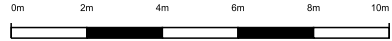

URGENCE GAZ Dommage à ouvrage  
02 47 85 74 44

Autre Urgence Gaz 0800 47 33 33


Classe de précision :

Les réseaux figurant sur le plan sont rangés en classe de précision B à l'exception des tronçons pour lesquels une autre classe est précisée

Voir notice jointe Lire et Comprendre un plan GRDF

Lambert 2 étendu  
574095.943 m, 2322729.379 m, L2E

Coordonnées GPS  
47.903 , 1.990

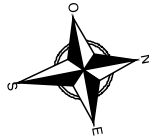

Utilisateur: S-PHI-BATCHS-PR

Commune: Combleux


Code INSEE: 45100

Date d'impression: 29/03/2022


Page 14 sur 18

Description :

Numéro Guichet Unique:  
2022032501549TDE

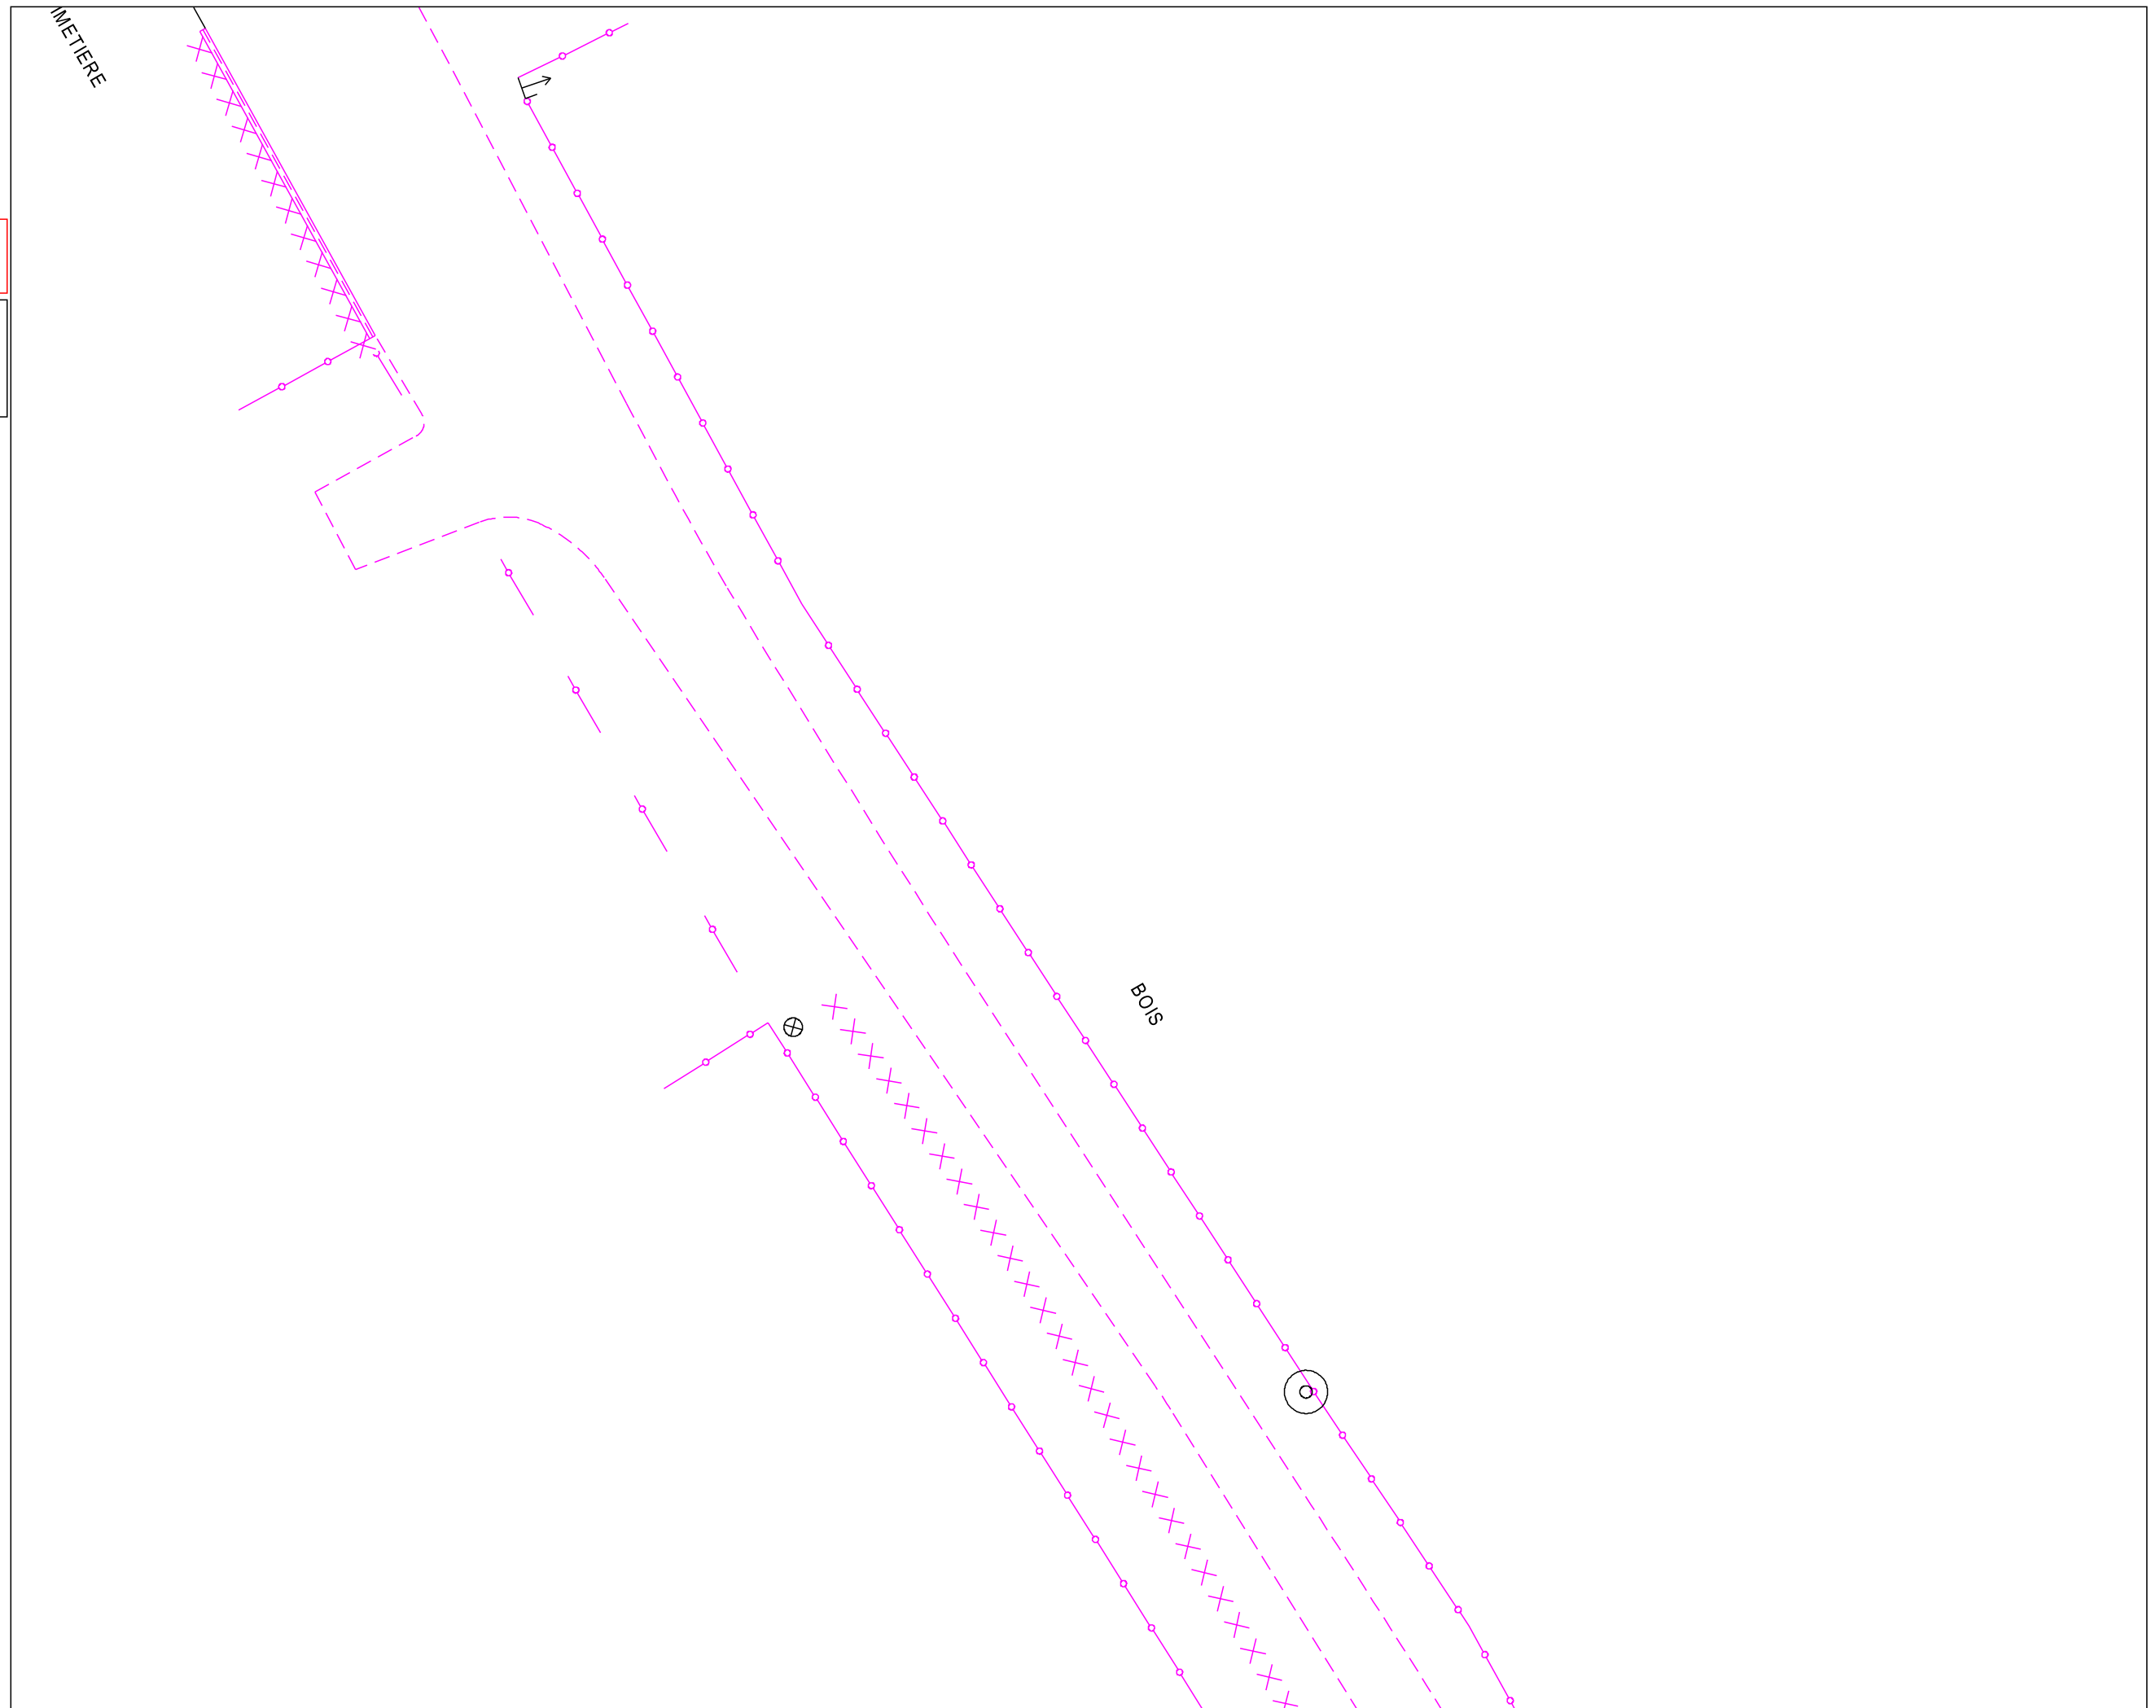



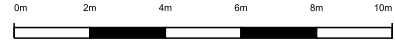

URGENCE GAZ Dommage à ouvrage  
02 47 85 74 44

Autre Urgence Gaz 0800 47 33 33

**Classe de précision :**

Les réseaux figurant sur le plan sont rangés en classe de précision B à l'exception des tronçons pour lesquels une autre classe est précisée


Voir notice jointe Lire et Comprendre un plan GRDF

Lambert 2 étendu

574214.286 m, 2322774.960 m, L2E

Coordonnées GPS

47.904 , 1.992

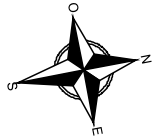

Utilisateur: S-PHI-BATCHS-PR

Commune: Combleux

Code INSEE: 45100


Date d'impression: 29/03/2022

Page 15 sur 18

Description :

Numéro Guichet Unique:


2022032501549TDE

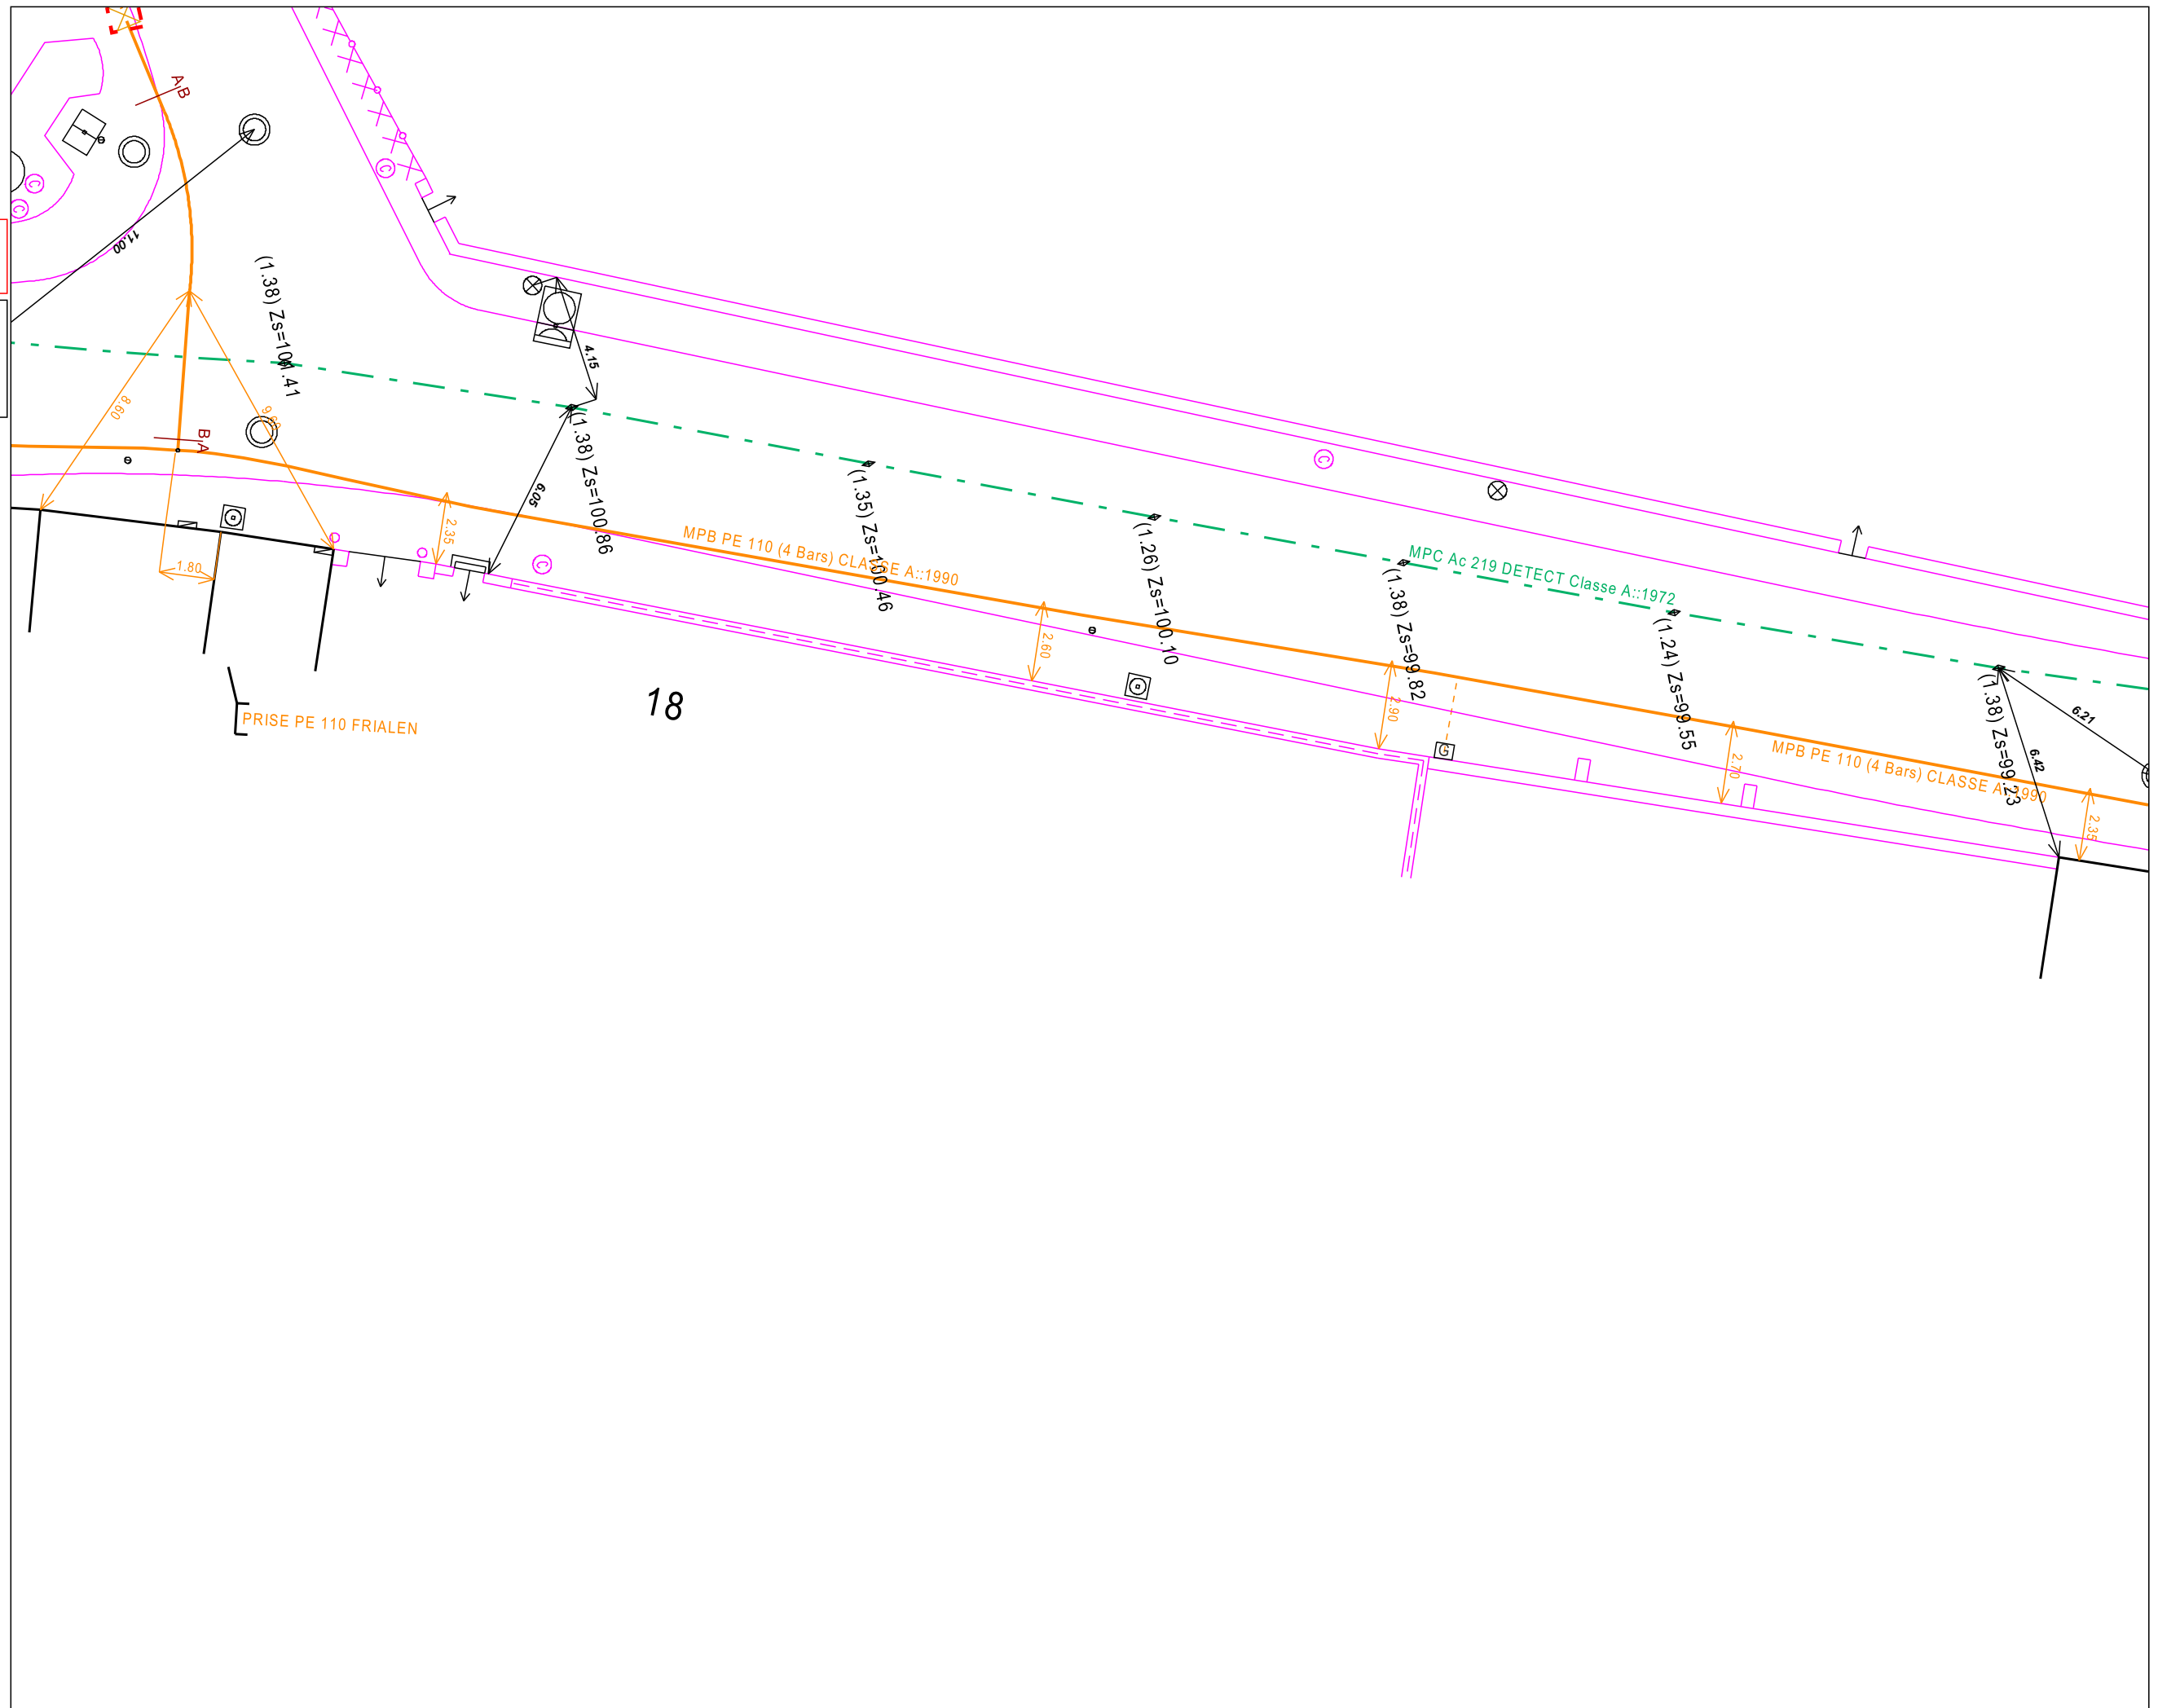







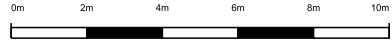

URGENCE GAZ Dommage à ouvrage  
02 47 85 74 44

Autre Urgence Gaz 0800 47 33 33


### Classe de précision :

Les réseaux figurant sur le plan sont rangés en classe de précision B à l'exception des tronçons pour lesquels une autre classe est précisée

Voir notice jointe Lire et Comprendre un plan GRDF

Lambert 2 étendu  
574121.624 m, 2322861.543 m, L2E

Coordonnées GPS  
47.905 , 1.990

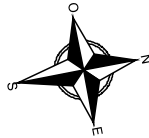

Utilisateur: S-PHI-BATCHS-PR  
Commune: Saint-Jean-de-Braye


Code INSEE: 45284

Date d'impression: 29/03/2022

Page 18 sur 18

Description :

Numéro Guichet Unique:  
2022032501549TDE

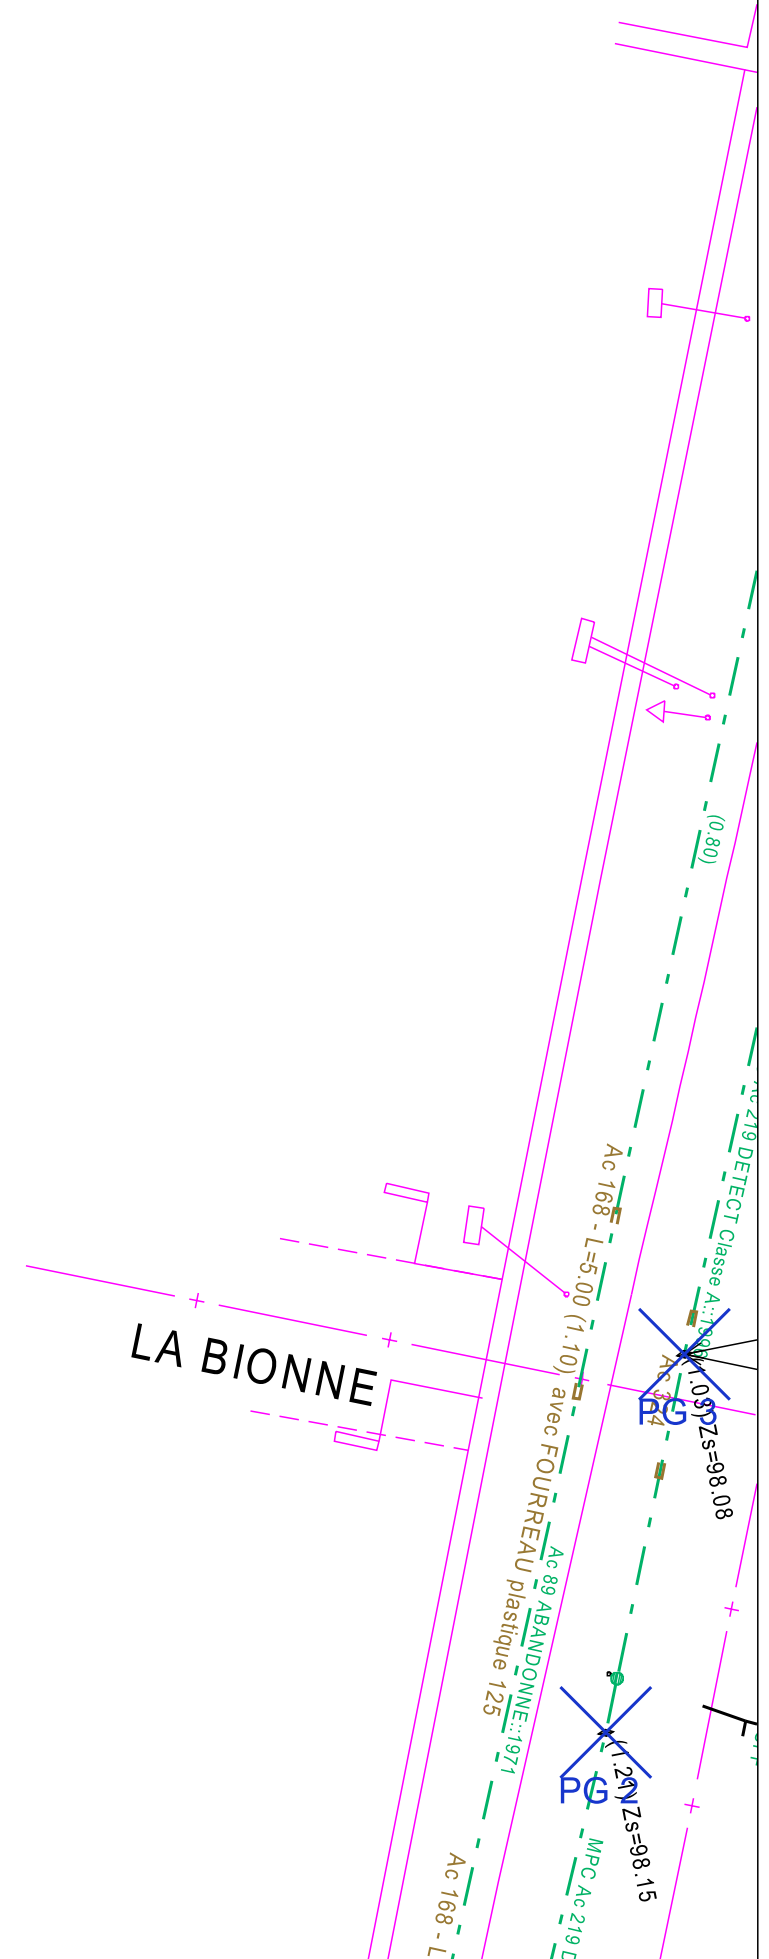



GRDF - Direction Réseaux Centre-Ouest  
AGENCE C2T

13 Rue Marcel Proust

45058 ORLEANS

France

Tél : +33810300360

Fax :

**Veillez prendre en compte les commentaires suivants :**

RECOMMANDATIONS GENERALES LIEES AUX PLANS JOINTS

IMPRESSION DES PLANS JOINTS AU BON FORMAT : avant toute impression des plans joints, assurez vous qu'aucune mise à l'échelle automatique n'est activée dans votre gestionnaire d'impression. - Le format papier des pages à imprimer figure sur chaque plan A4 A3 A2 A1 ou A0. - Le format des plans grande échelle utilisé par GRDF respecte la capacité d'impression maximale que vous avez déclarée dans votre déclaration. Le format A4 est retenu si vous avez sélectionné A4 comme étant votre capacité maximale d'impression ou par défaut en absence de sélection.

RECOMMANDATIONS GENERALES de GRDF, OU RECOMMANDATIONS LIEES AUX OUVRAGES

RECOMMANDATIONS LIEES AUX BRANCHEMENTS :

Les branchements sont identifiables par leurs affleurants visibles. S'ils ne sont pas cartographiés, ils se trouvent dans un fuseau inférieur ou égal à 1 m de part et d'autre de l'affleurant identifié, en direction de la canalisation. S'ils sont cartographiés, le fuseau de même largeur suit le tracé représenté. En conséquence, les

techniques de terrassement doivent être exécutées conformément aux indications des chapitres §3.4 et § 5.2.7 et la fiche RX-DBG, et § 5.4.2 du guide technique relatif aux travaux à proximité de réseaux.

Attention : Le branchement peut être à une profondeur plus faible au niveau de la remontée vers le coffret.

Les prises de branchements se situent dans les 15 cm au dessus de la génératrice supérieure du réseau.

VIGILANCE AUX BRANCHEMENTS PONCTUELLEMENT SANS AFFLEURANTS :

Attention, soyez attentif aux éventuels branchements non cartographiés en cas de terrassement dans une zone de desserte gaz : il est toujours possible que l'affleurant d'un branchement ne soit pas visible au moment où vont s'effectuer les travaux (ex : coffret gaz recouvert par un coffrage d'une devanture de magasin, terre ayant recouvert un regard situé dans le sol, végétation masquant un regard initialement visible).

Si vous avez un doute sur la présence éventuelle de branchements dans la zone où vous effectuez des travaux, contactez GRDF qui viendra faire des mesures de localisation sur site.

LES DISPOSITIFS AVERTISSEURS

Responsable : EXPLOITANT GRDF

Tél : +33810300360

Date : 30/03/2022

Signature :

GRDF - Direction Réseaux Centre-Ouest  
AGENCE C2T

13 Rue Marcel Proust

45058 ORLEANS

France

Tél : +33810300360

Fax :

### **Veillez prendre en compte les commentaires suivants :**

Nous attirons votre attention sur le fait que certains ouvrages (canalisations ainsi que leurs branchements et équipements ou accessoires) situés dans l'emprise des travaux sont susceptibles de ne pas être signalés par un dispositif avertisseur.

Il convient donc d'avoir toujours à l'esprit que la présence d'un dispositif avertisseur, au-dessus de l'ouvrage de distribution de gaz, n'est pas systématique :

- C'est le cas des ouvrages anciens enterrés, notamment avant septembre 1994\*, ainsi que des ouvrages « tubés » ou posés par des techniques de travaux sans tranchée ou encore des ouvrages en fonte ou des branchements en plomb. (\* date NFP 98-331)
- D'une manière générale, l'absence de dispositif avertisseur peut être aussi due au fait que celui-ci ait été retiré par des tiers et non remis en place lors de travaux ultérieurs à la pose des ouvrages.
- En cas de présence de grillage avertisseur, la distance du grillage à l'ouvrage n'est en aucun cas garantie

### **RECOMMANDATIONS PROFONDEURS DES OUVRAGES**

Si aucune profondeur minimale réglementaire de pose n'est indiquée dans la colonne « profondeur mini » à la rubrique « Emplacement de nos réseaux / ouvrages » du récépissé (CERFA N°14435) et si aucune profondeur spécifique n'est indiquée sur le plan, il y a lieu de considérer pour les ouvrages posés à partir du 23 octobre 2004 que la profondeur réglementaire de pose est au moins égale à 0,80 m pour les canalisations exploitées à une pression supérieure à 4 bar quel que soit l'emplacement, 0,80 m pour les canalisations exploitées à une pression inférieure ou égale à 4 bar et posées sous

chaussée ou zone de stationnement existante, 0,60 m pour des canalisations exploitées à une pression inférieure ou égale à 4 bar et posées sous trottoir, accotement.

En toutes hypothèses :

- les profondeurs auxquelles ont été enterrés les ouvrages et branchements situés dans l'emprise du projet de travaux ont pu varier depuis la date de pose
- l'incertitude maximale sur la profondeur d'un tronçon ou d'un branchement est relative à la classe de précision indiquée pour ce tronçon ou ce branchement.

Responsable : EXPLOITANT GRDF

Tél : +33810300360

Date : 30/03/2022

Signature :



Service qui délivre le document

GRDF - Direction Réseaux Centre-Ouest  
AGENCE C2T

13 Rue Marcel Proust

45058 ORLEANS

France

Tél : +33810300360

Fax :

COMMENTAIRES IMPORTANTS  
ASSOCIES AU DOCUMENT N°

2213020574.221301RDT02

**Veillez prendre en compte les commentaires suivants :**

DISPOSITIFS AVERTISSEURS SPECIFICITE : ATTENTION, dans l'emprise des travaux, ou à proximité, sont situés des ouvrages probablement non dotés de dispositif avertisseur (grillage jaune). Les ouvrages antérieurs à 1985 sont particulièrement concernés (l'année des ouvrages est indiquée dans les textes le long des réseaux ; exemple 1978 dans "MPB AC 112 : 1978"). Le risque d'absence de dispositif avertisseur concerne également les branchements. Il convient de prévoir des sondages ou des localisations en techniques douces et de signaler aux équipes intervenantes l'absence probable de dispositif avertisseur.

RECOMMANDATIONS TECHNIQUES SPECIFIQUES DE GRDF LIEES A VOTRE CHANTIER

RECOMMANDATIONS SPECIFIQUES DE GRDF LIEES A VOTRE CHANTIER

Responsable : EXPLOITANT GRDF

Tél : +33810300360

Date : 30/03/2022

Signature :

(Commentaires\_V5.3\_V1.0)

# Récépissé de DT Récépissé de DICT

Au titre du chapitre IV du titre V du livre V (partie réglementaire) du Code de l'environnement  
et de la section 12 du chapitre IV du titre III du livre V de la 4ème partie (partie réglementaire) du Code du travail

(Annexe 2 de l'arrêté du 15 février 2012 modifié - NOR : DEVP1116359A)

## Destinataire

- Récépissé de DT  
 Récépissé de DICT  
 Récépissé de DT/DICT conjointe

Dénomination  
Numéro / Voie  
Code postal / Commune  
Pays

FALLOU Marie  
5 PLACE DU 6 JUIN 1944  
45000 ORLEANS  
France

N° consultation du téléservice : 2022032501549TDE

Référence de l'exploitant : 2213020583. 221301RDT02

N° d'affaire du déclarant : OM\_COMBLEUX\_FRICHE

Personne à contacter (déclarant) : Marie FALLOU

Date de réception de la déclaration : 28/03/2022

Commune principale des travaux : 45800 Combleux

Adresse des travaux prévus : Chemin de la canche

## Coordonnées de l'exploitant :

Raison sociale : ORANGE - N2 CENTRE VAL DE LOIRE

Personne à contacter : CHABERT Jean-Marc

Numéro / Voie : \_\_\_\_\_

Lieu-dit / BP : TSA 70011

Code Postal / Commune : 69134 DARDILLY CEDEX

Tél. : +33497461600

Fax : \_\_\_\_\_

## Éléments généraux de réponse

- Les renseignements que vous avez fournis ne nous permettent pas de vous répondre. La déclaration est à renouveler. Précisez notamment : \_\_\_\_\_
- Les réseaux/ouvrages que nous exploitons ne sont pas concernés au regard des informations fournies. Distance > à : \_\_\_\_\_ m
- Il y a au moins un réseau/ouvrage concerné (voir liste jointe) de catégorie : TL (voir liste des catégories au verso)

## Modification ou extension de nos réseaux / ouvrages

Modification ou extension de réseau/ouvrage envisagée dans un délai inférieur à 3 mois : \_\_\_\_\_

Réalisation de modifications en cours sur notre réseau/ouvrage.

Veuillez contacter notre représentant : \_\_\_\_\_

Tél. : \_\_\_\_\_

NB : Si nous avons connaissance d'une modification du réseau/ouvrage dans le délai maximal de 3 mois à compter de la consultation du téléservice, nous vous en informerons.

## Emplacement de nos réseaux / ouvrages

Plans joints : Références : \_\_\_\_\_ Echelle (1) : \_\_\_\_\_ Date d'édition (1) : \_\_\_\_\_ Sensible :  Prof. règl. mini (1) : \_\_\_\_\_ cm Matériau réseau (1) : \_\_\_\_\_

NB : La classe de précision A, B ou C figure dans les plans. \_\_\_\_\_ cm

Réunion sur chantier pour localisation du réseau/ouvrage :  Date retenue d'un commun accord : \_\_\_\_\_ à \_\_\_\_\_  
ou  Prise de RDV à l'initiative du déclarant (date du dernier contact non conclusif : \_\_\_\_\_)

Votre projet doit tenir compte de la servitude protégeant notre ouvrage.

(cas d'un récépissé de DT) Vous devez prévoir des investigations complémentaires à notre charge (hors cas d'exemption prévus dans la réglementation) (2)

Des branchements non cartographiés sont présents. Ils sont soit pourvus d'affleurants visibles et rattachés à un réseau principal souterrain identifié dans les plans joints, soit munis de dispositifs automatiques supprimant tout risque en cas d'endommagement (2)

(1) : facultatif si l'information est fournie sur le plan joint (2) pour les tronçons et branchements non cartographiés en classe A, prévoir des clauses techniques et financières particulières dans le marché

## Recommandations de sécurité

Les recommandations techniques générales en fonction des réseaux et des techniques de travaux prévues sont consultables sur [www.reseaux-et-canalizations.gouv.fr](http://www.reseaux-et-canalizations.gouv.fr)

Les recommandations techniques spécifiques suivantes sont à appliquer, en fonction des risques liés à l'utilisation des techniques de travaux employées :

### Liaison fort trafic

Rubriques du guide technique relatives à des ouvrages ou travaux spécifiques : \_\_\_\_\_

Pour les exploitants de lignes électriques : si la distance d'approche a été précisée, indiquez si la mise hors tension est :  possible  impossible

Mesures de sécurité à mettre en œuvre : CODE 3 : si nécessité d'un complément d'information sur la localisation de nos ouvrages, votre contact est : pdc.s.alo@orange.com

Dispositifs importants pour la sécurité : \_\_\_\_\_

## Cas de dégradation d'un de nos ouvrages

En cas de dégradation d'un de nos ouvrages, contactez nos services au numéro de téléphone suivant : 0810300111

Pour toute anomalie susceptible de mettre en cause la sécurité au cours du déroulement du chantier, prévenir le service départemental d'incendie et de secours (par défaut le 18 ou le 112) : \_\_\_\_\_

## Responsable du dossier

Nom : ORANGE

Désignation du service : POLE RDT/RDICT

Tél : +33 228563535

## Signature de l'exploitant ou de son représentant

Nom : CHABERT Jean-Marc

Signature : \_\_\_\_\_

Date : 30/03/2022 Nombre de pièces jointes, y compris les plans : 7






POLE RDT/RDICT

n° en cas d'accrochage : 0 810 300 111  
Système : WGS 84 Mercator  
Echelle : 1/3000

|                                       |        |
|---------------------------------------|--------|
| Propriétaires Orange                  | Autres |
| Conduite allégée                      |        |
| Conduite enrobée                      |        |
| Artère pleine terre                   |        |
| Artère aérienne appuis Orange         |        |
| Artère aérienne appuis ERDF           |        |
| Classe de précision ouvrages: [A,B,C] |        |
| Points topographiques                 |        |
| © Orange                              |        |

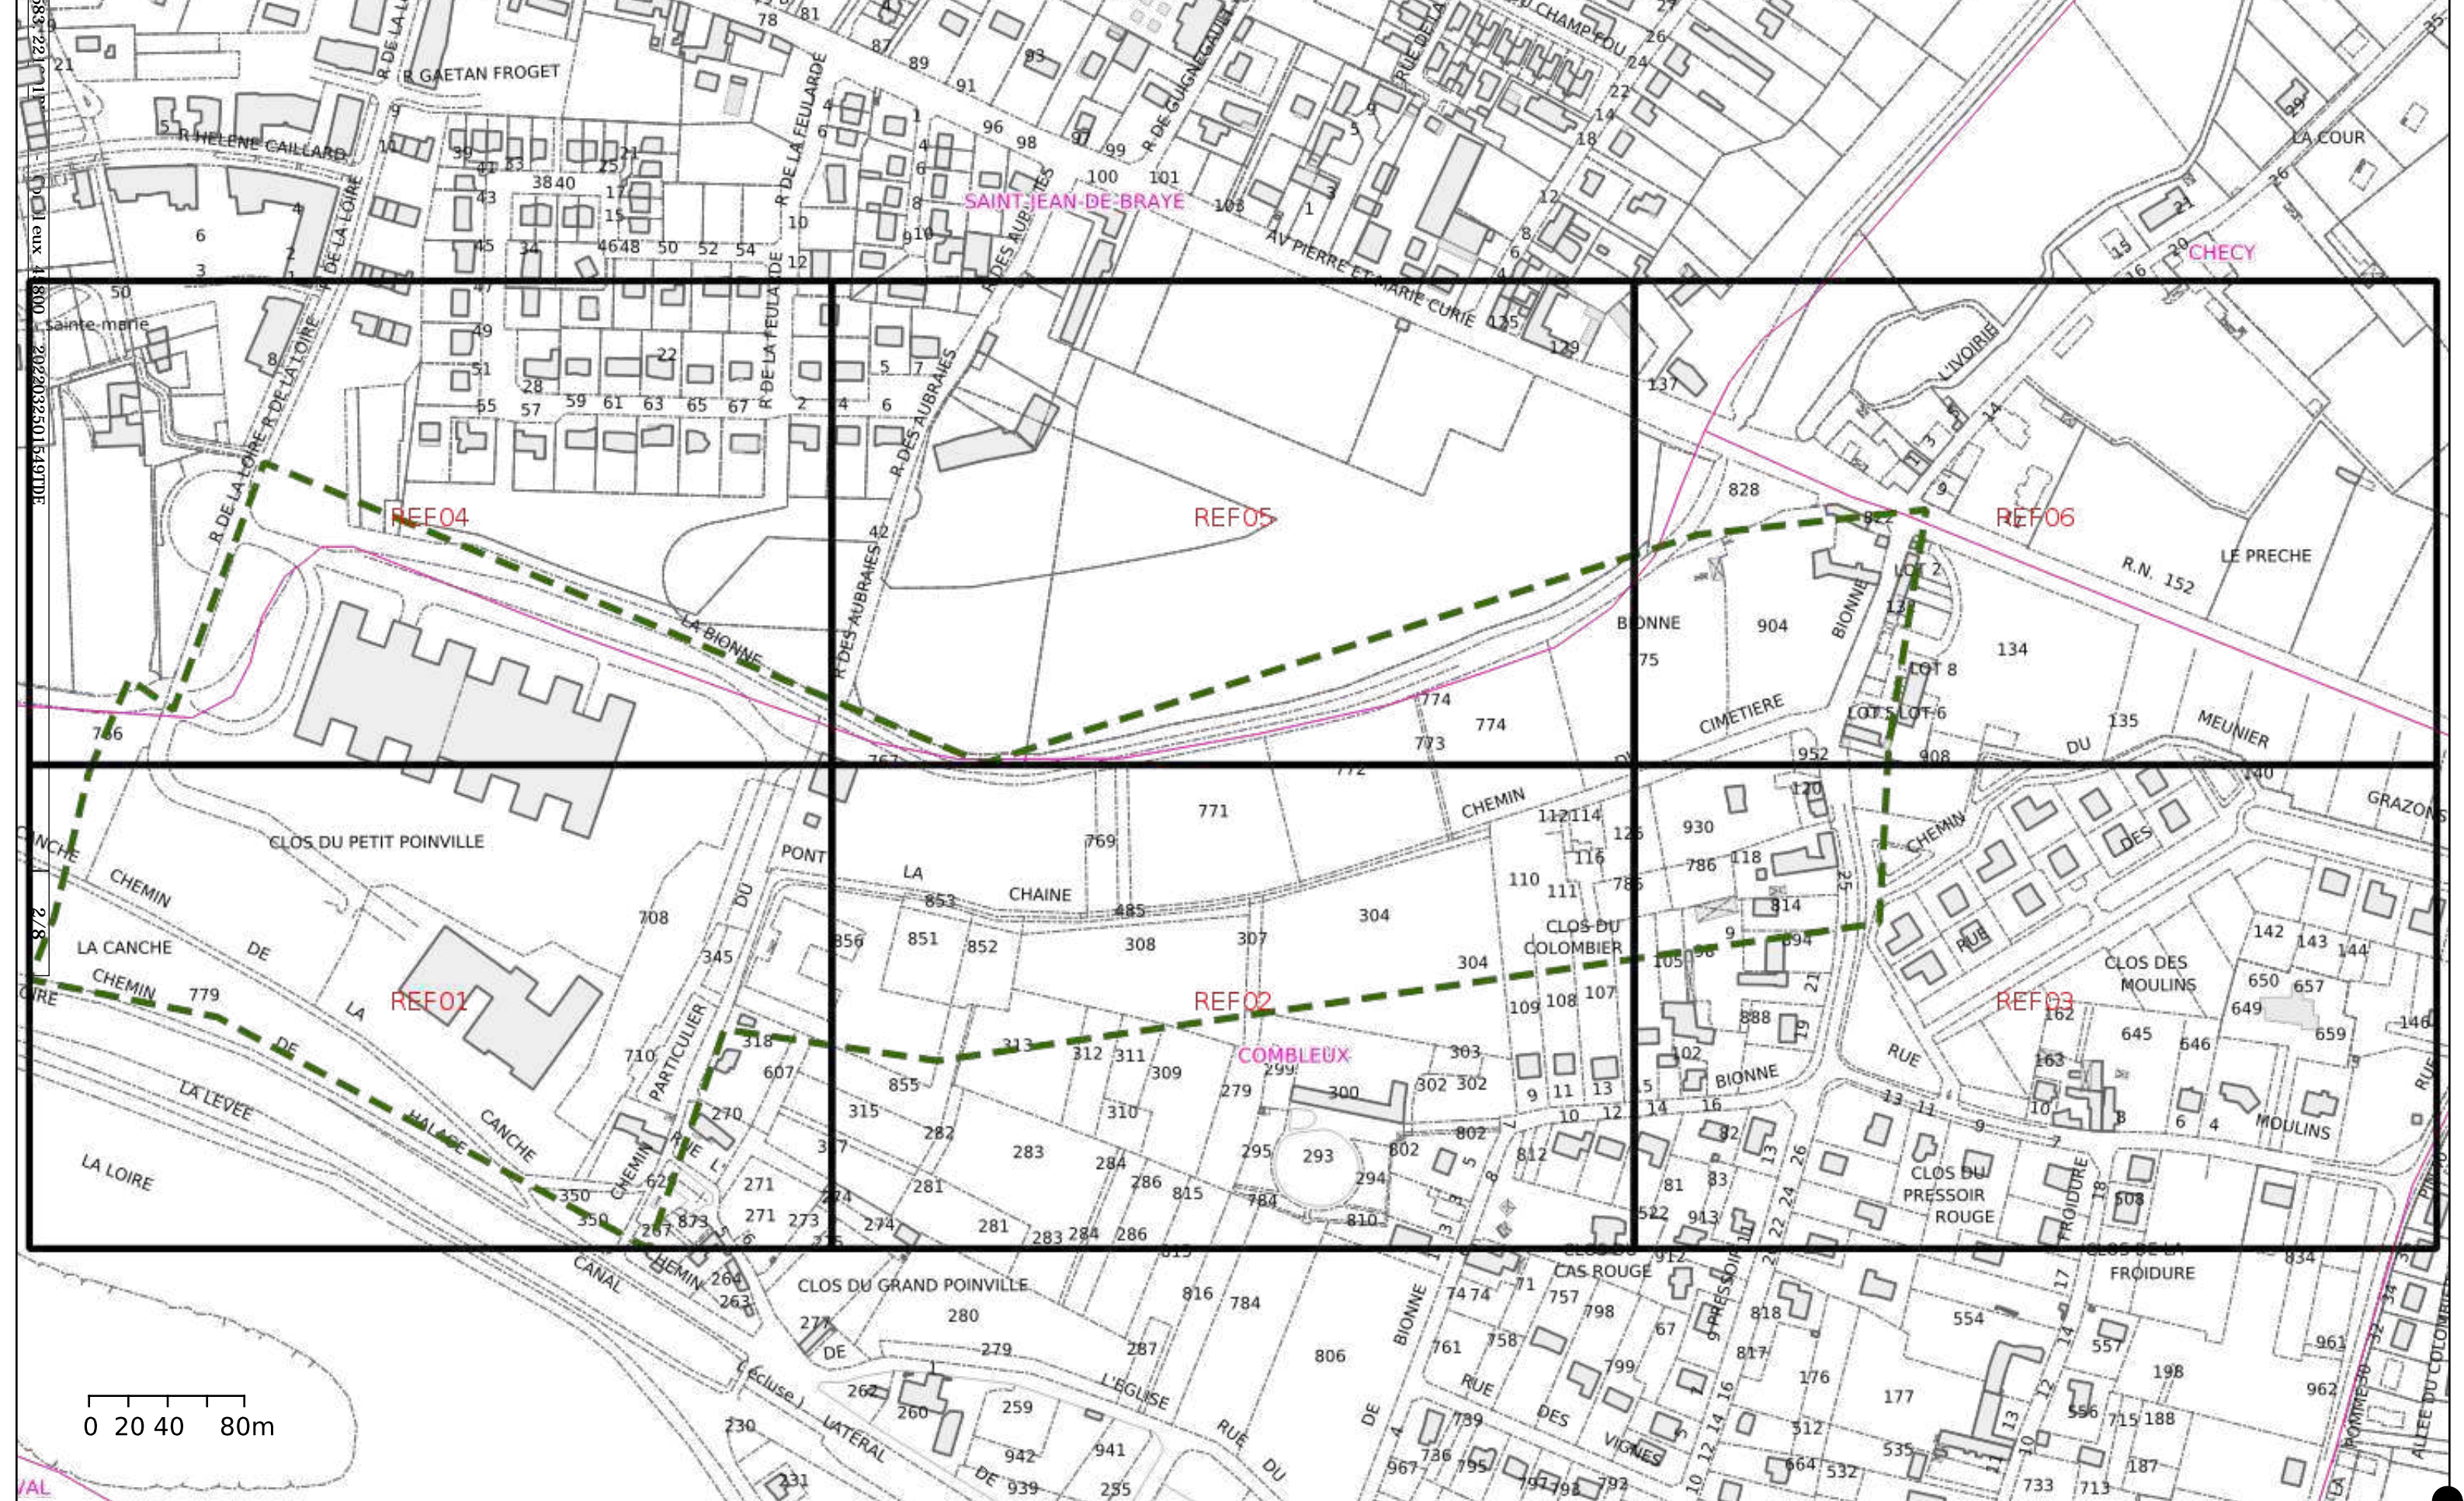





POLE RDT/RDICT



n° en cas d'accrochage : 0 810 300 111

Référence: 1 / 6

|                                       |        |
|---------------------------------------|--------|
| Propriétaires Orange                  | Autres |
| Conduite allégée                      |        |
| Conduite enrobée                      |        |
| Artère pleine terre                   |        |
| Artère aérienne appuis Orange         |        |
| Artère aérienne appuis ERDF           |        |
| Classe de précision ouvrages: [A,B,C] |        |
| Points topographiques                 |        |
| © Orange                              |        |

83.221301RDT02 - Comb|aux 45800 - 2022032501549TDE

3/8

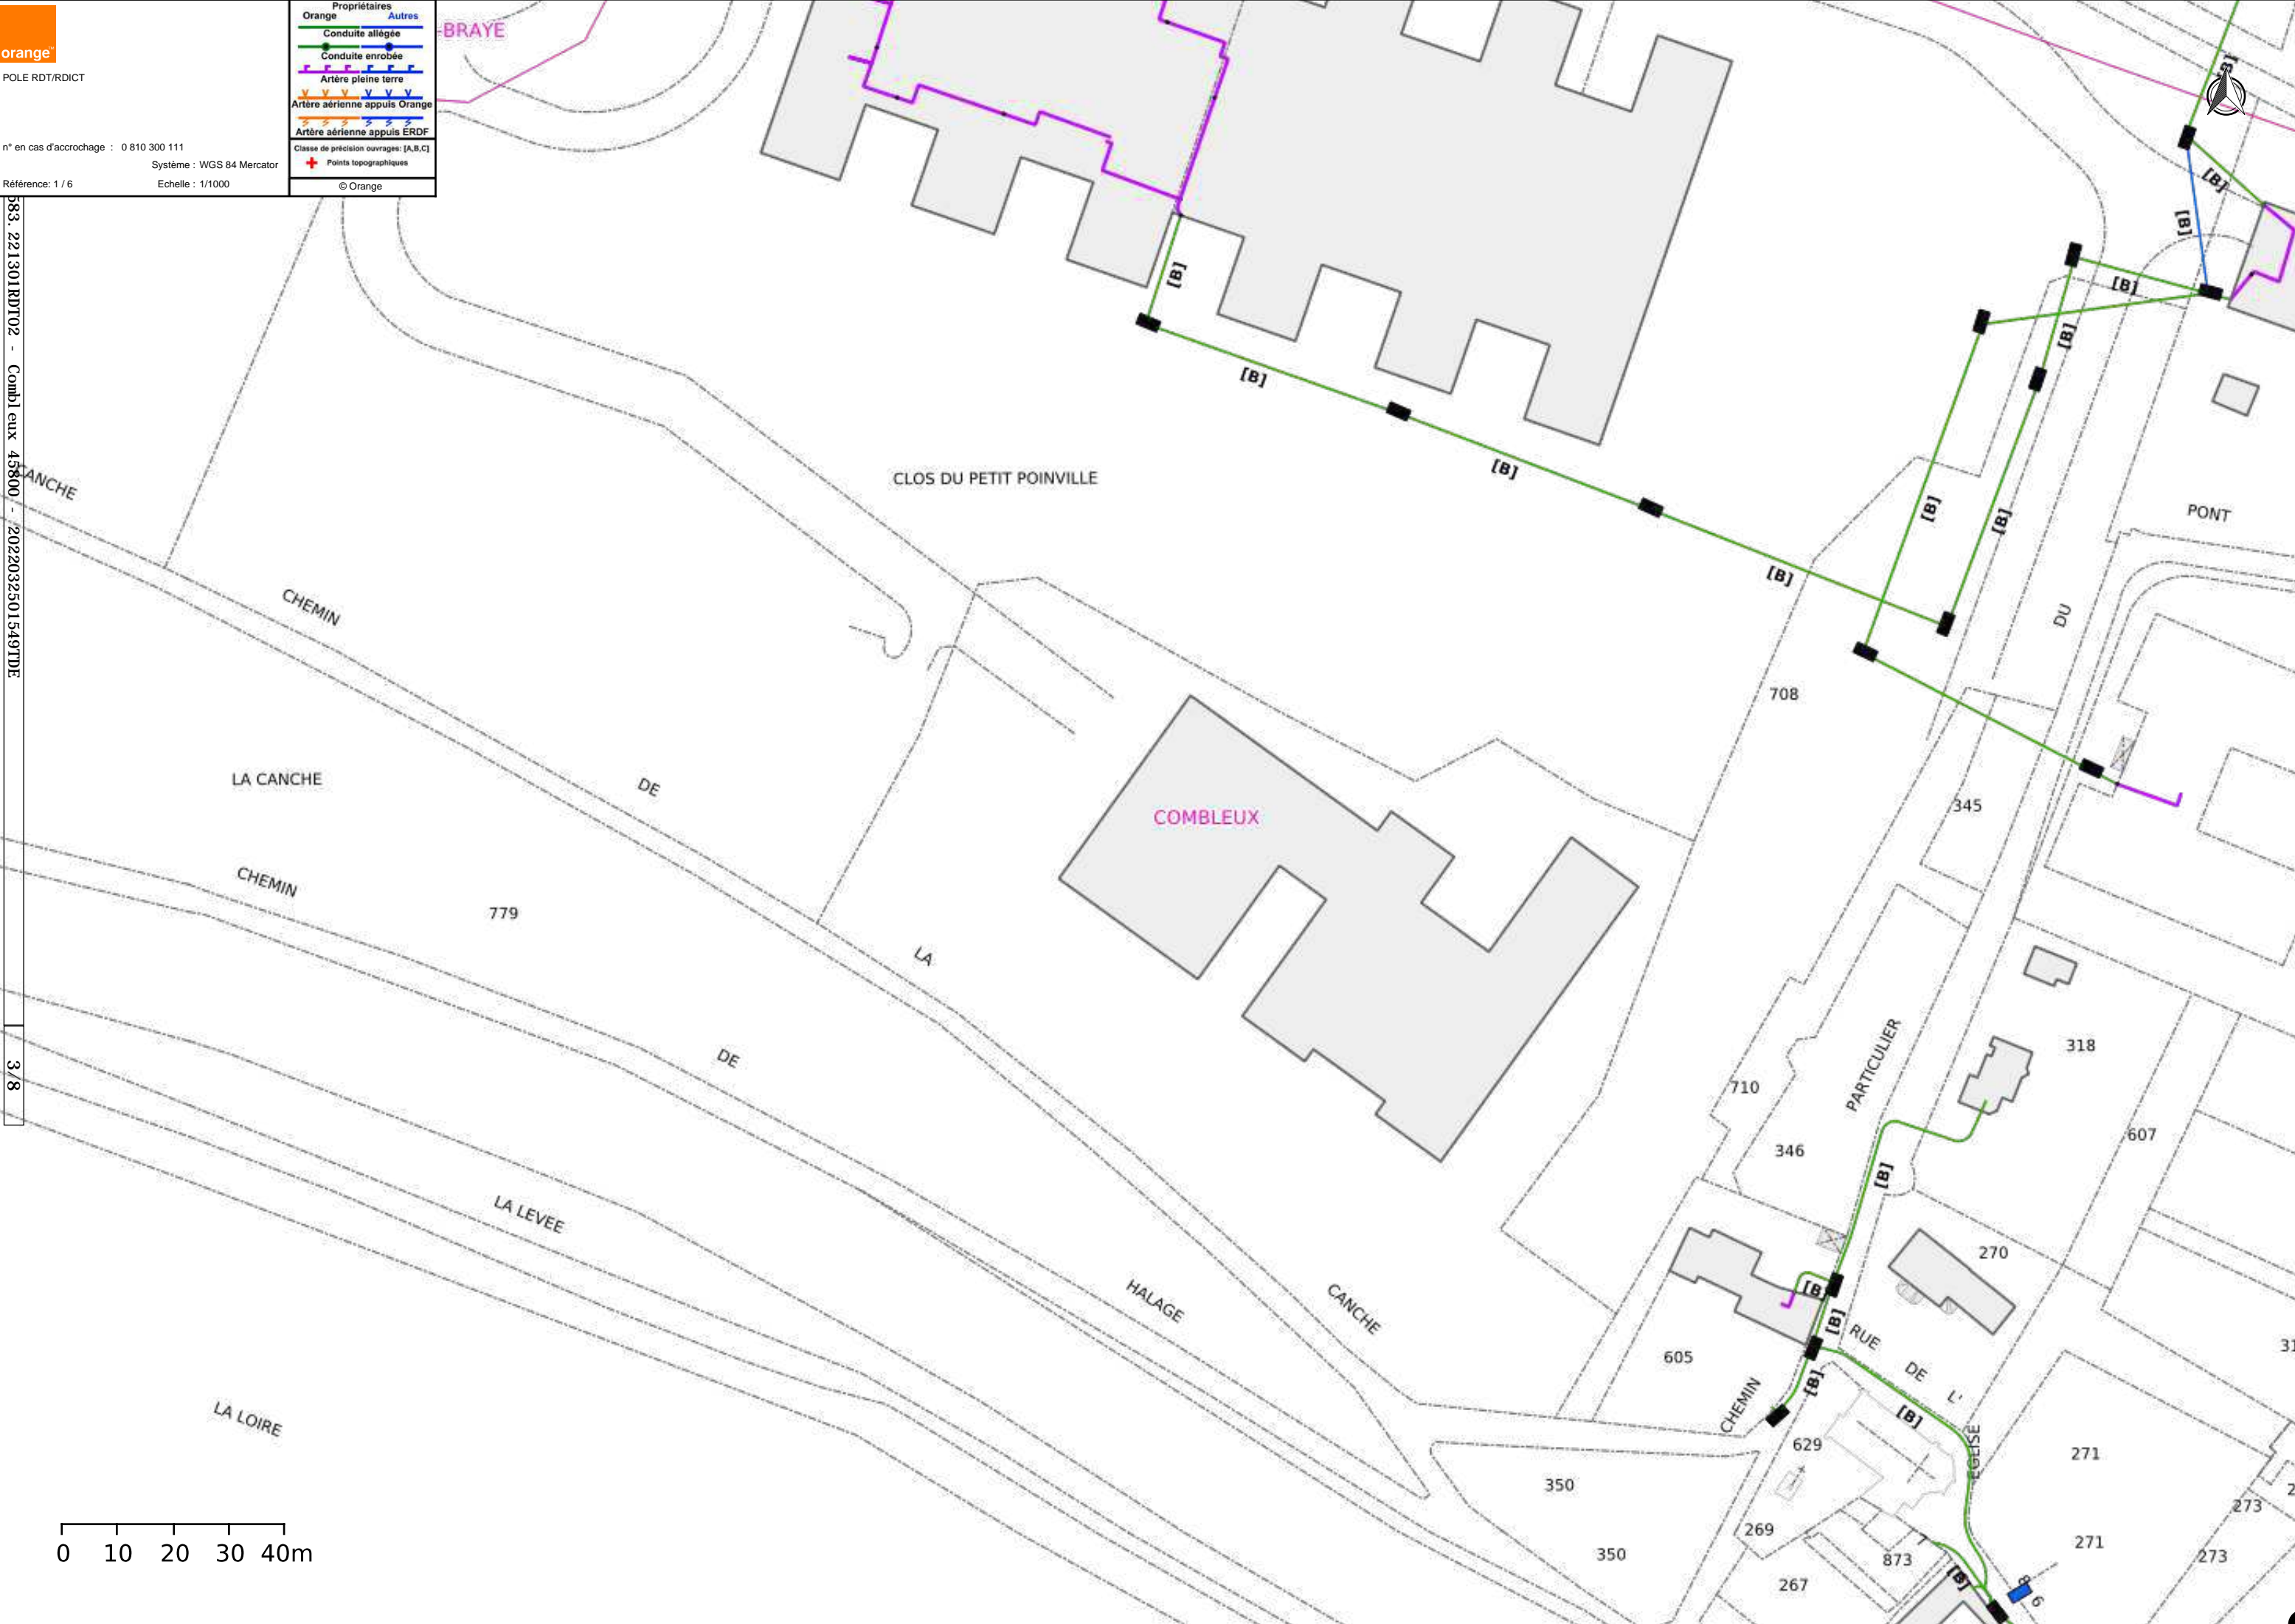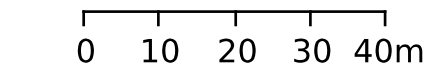





POLE RDT/RDICT

n° en cas d'accrochage : 0 810 300 111  
Système : WGS 84 Mercator  
Référence: 2 / 6 Echelle : 1/1000

| Propriétaires                         |        |
|---------------------------------------|--------|
| Orange                                | Autres |
| Conduite allégée                      |        |
| Conduite enrobée                      |        |
| Artère pleine terre                   |        |
| Artère aérienne appuis Orange         |        |
| Artère aérienne appuis ERDF           |        |
| Classe de précision ouvrages: [A,B,C] |        |
| + Points topographiques               |        |
| © Orange                              |        |




SAINT-JEAN-DE-BRAYE

COMBLEUX

Comb| eux 45800 - 20220325015491TDE

4/8

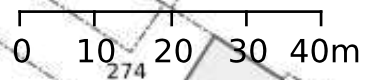







POLE RDT/RDICT

n° en cas d'accrochage : 0 810 300 111  
Système : WGS 84 Mercator  
Référence: 3 / 6  
Echelle : 1/1000

| Propriétaires                         |        |
|---------------------------------------|--------|
| Orange                                | Autres |
| Conduite allégée                      |        |
| Conduite enrobée                      |        |
| Artère pleine terre                   |        |
| Artère aérienne appuis Orange         |        |
| Artère aérienne appuis ERDF           |        |
| Classe de précision ouvrages: [A,B,C] |        |
| Points topographiques                 |        |
| © Orange                              |        |

83\_221301RDT02 - Comb] eux\_45800 - 20220325015491TDF

5/8

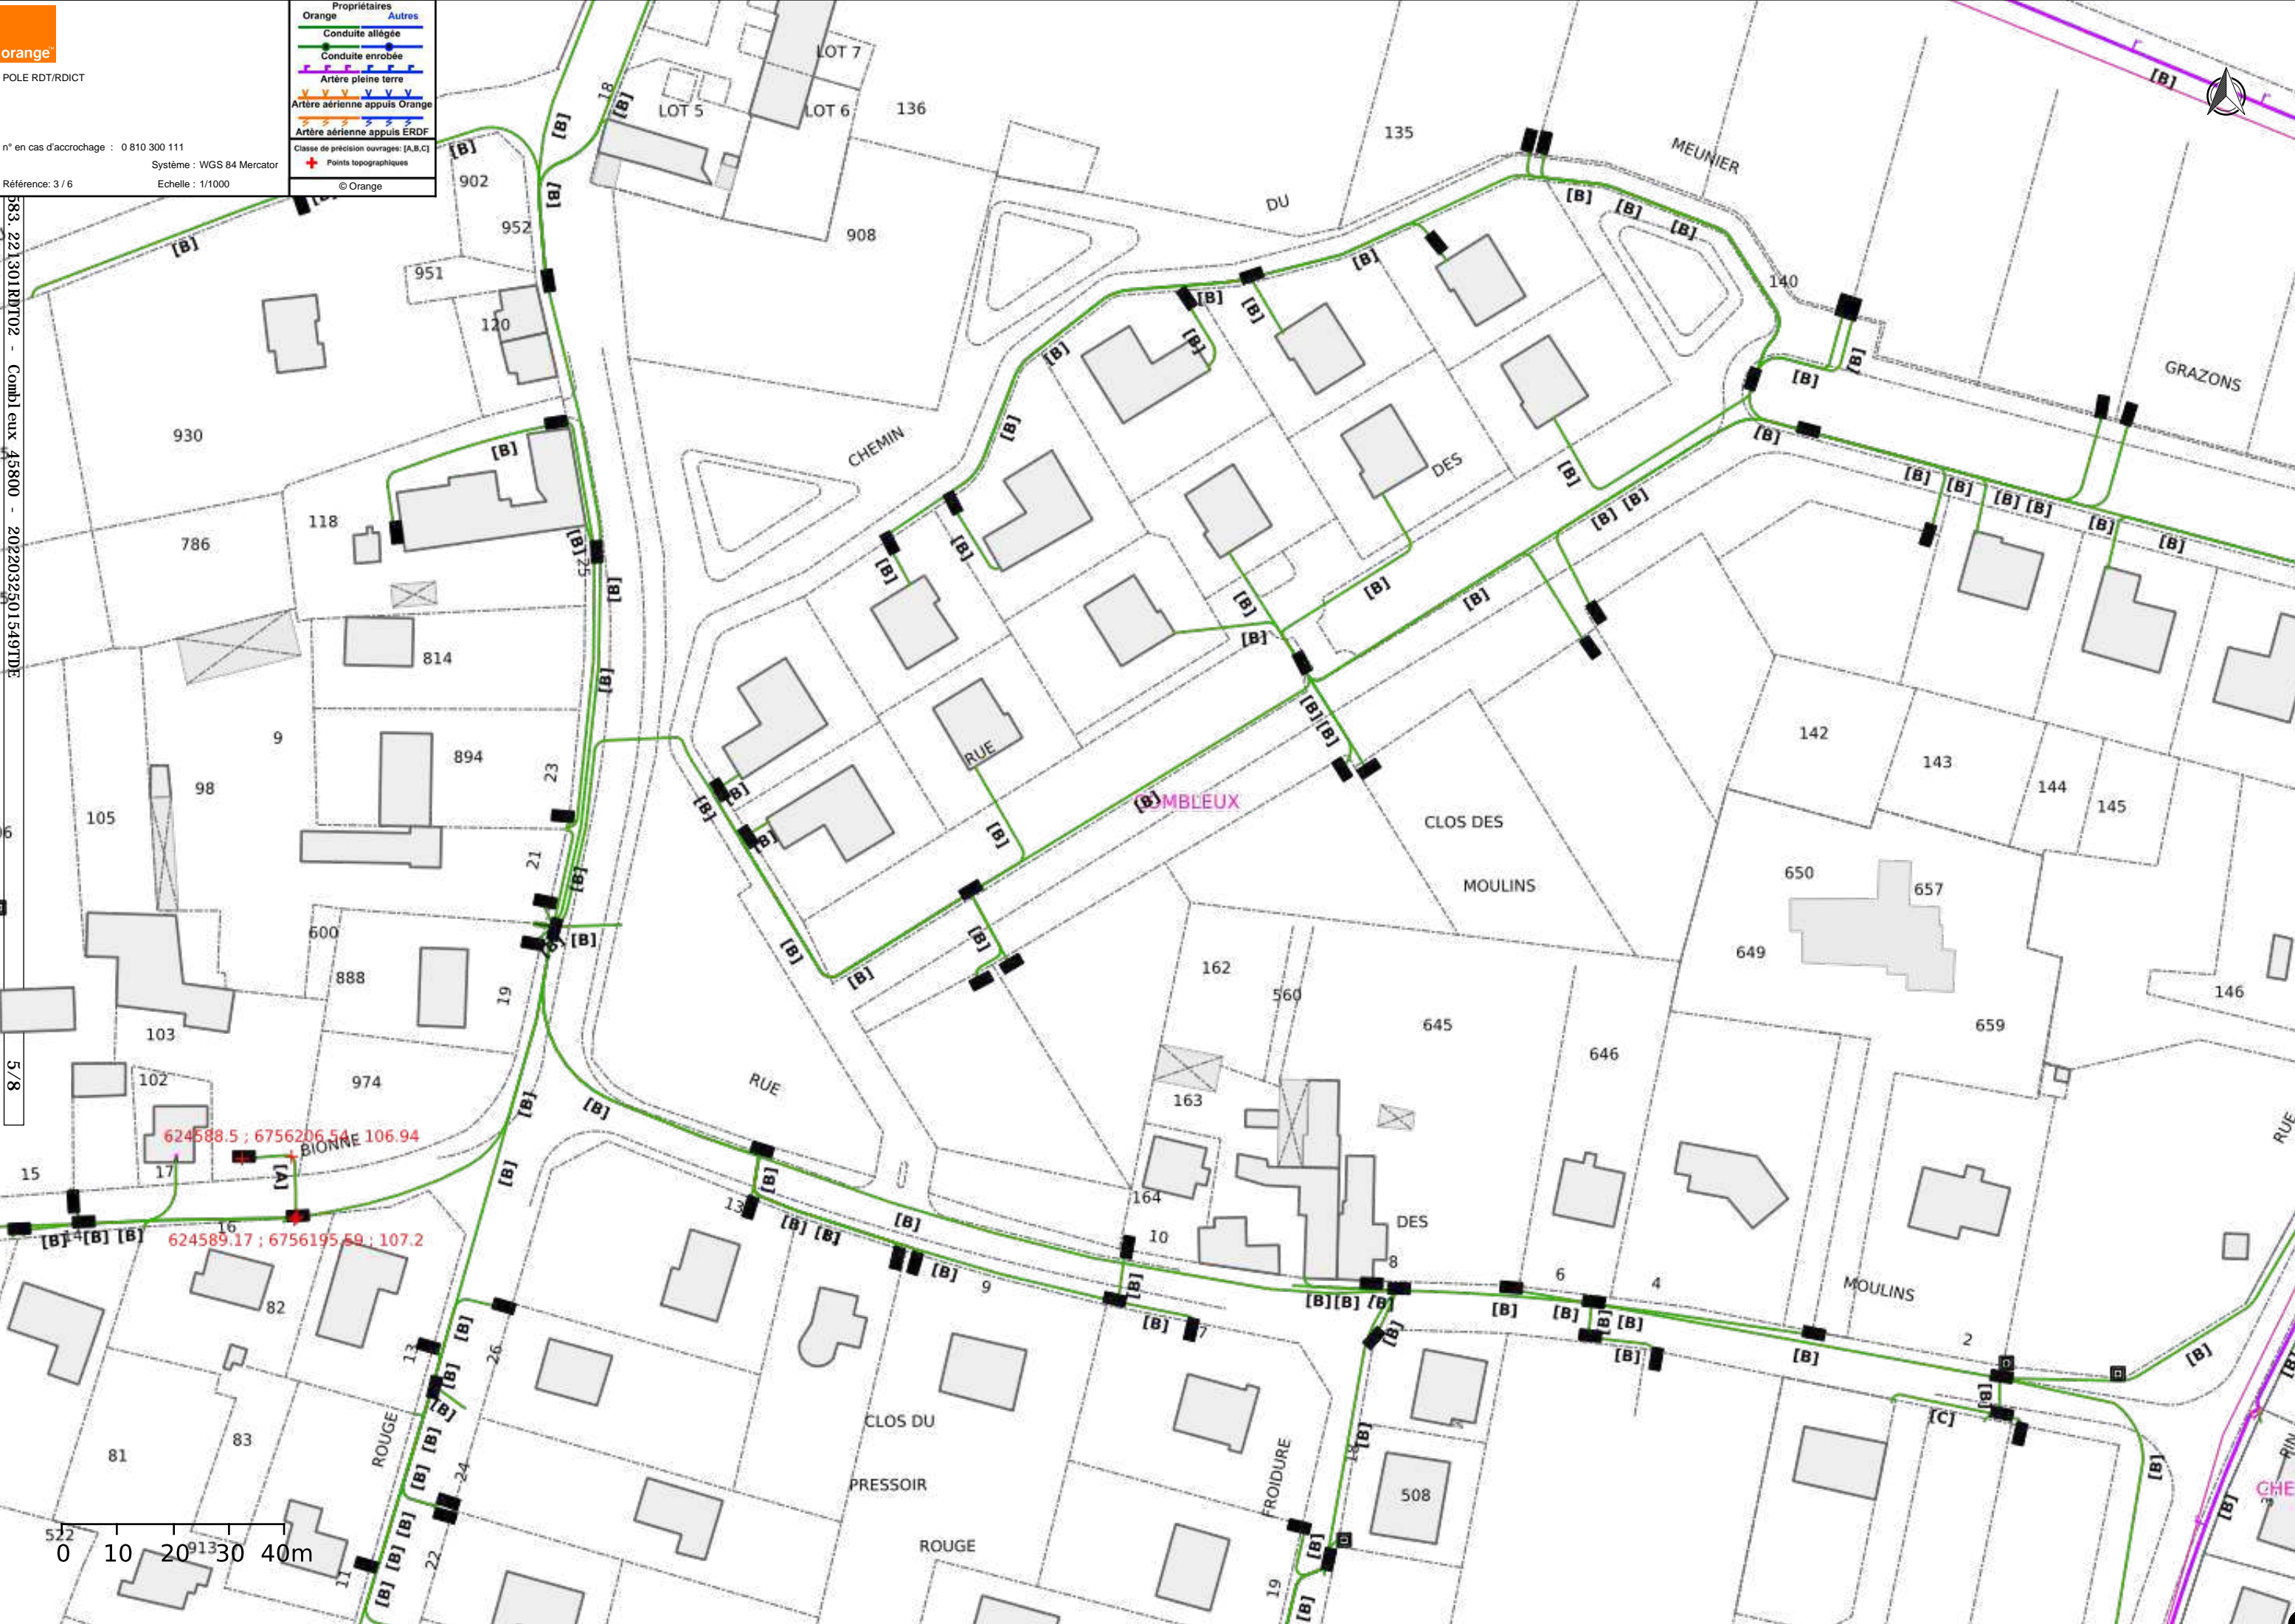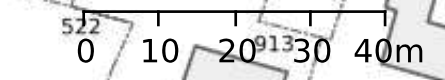







POLE RDT/RDICT

n° en cas d'accrochage : 0 810 300 111  
Système : WGS 84 Mercator  
Référence: 4 / 6  
Echelle : 1/1000

| Propriétaires                         |        |
|---------------------------------------|--------|
| Orange                                | Autres |
| Conduite allégée                      |        |
| Conduite enrobée                      |        |
| Artère pleine terre                   |        |
| Artère aérienne appuis Orange         |        |
| Artère aérienne appuis ERDF           |        |
| Classe de précision ouvrages: [A,B,C] |        |
| + Points topographiques               |        |
| © Orange                              |        |

83. 221301RDT02 - Comb1 eux 45800 2022032501549TDE

6/8

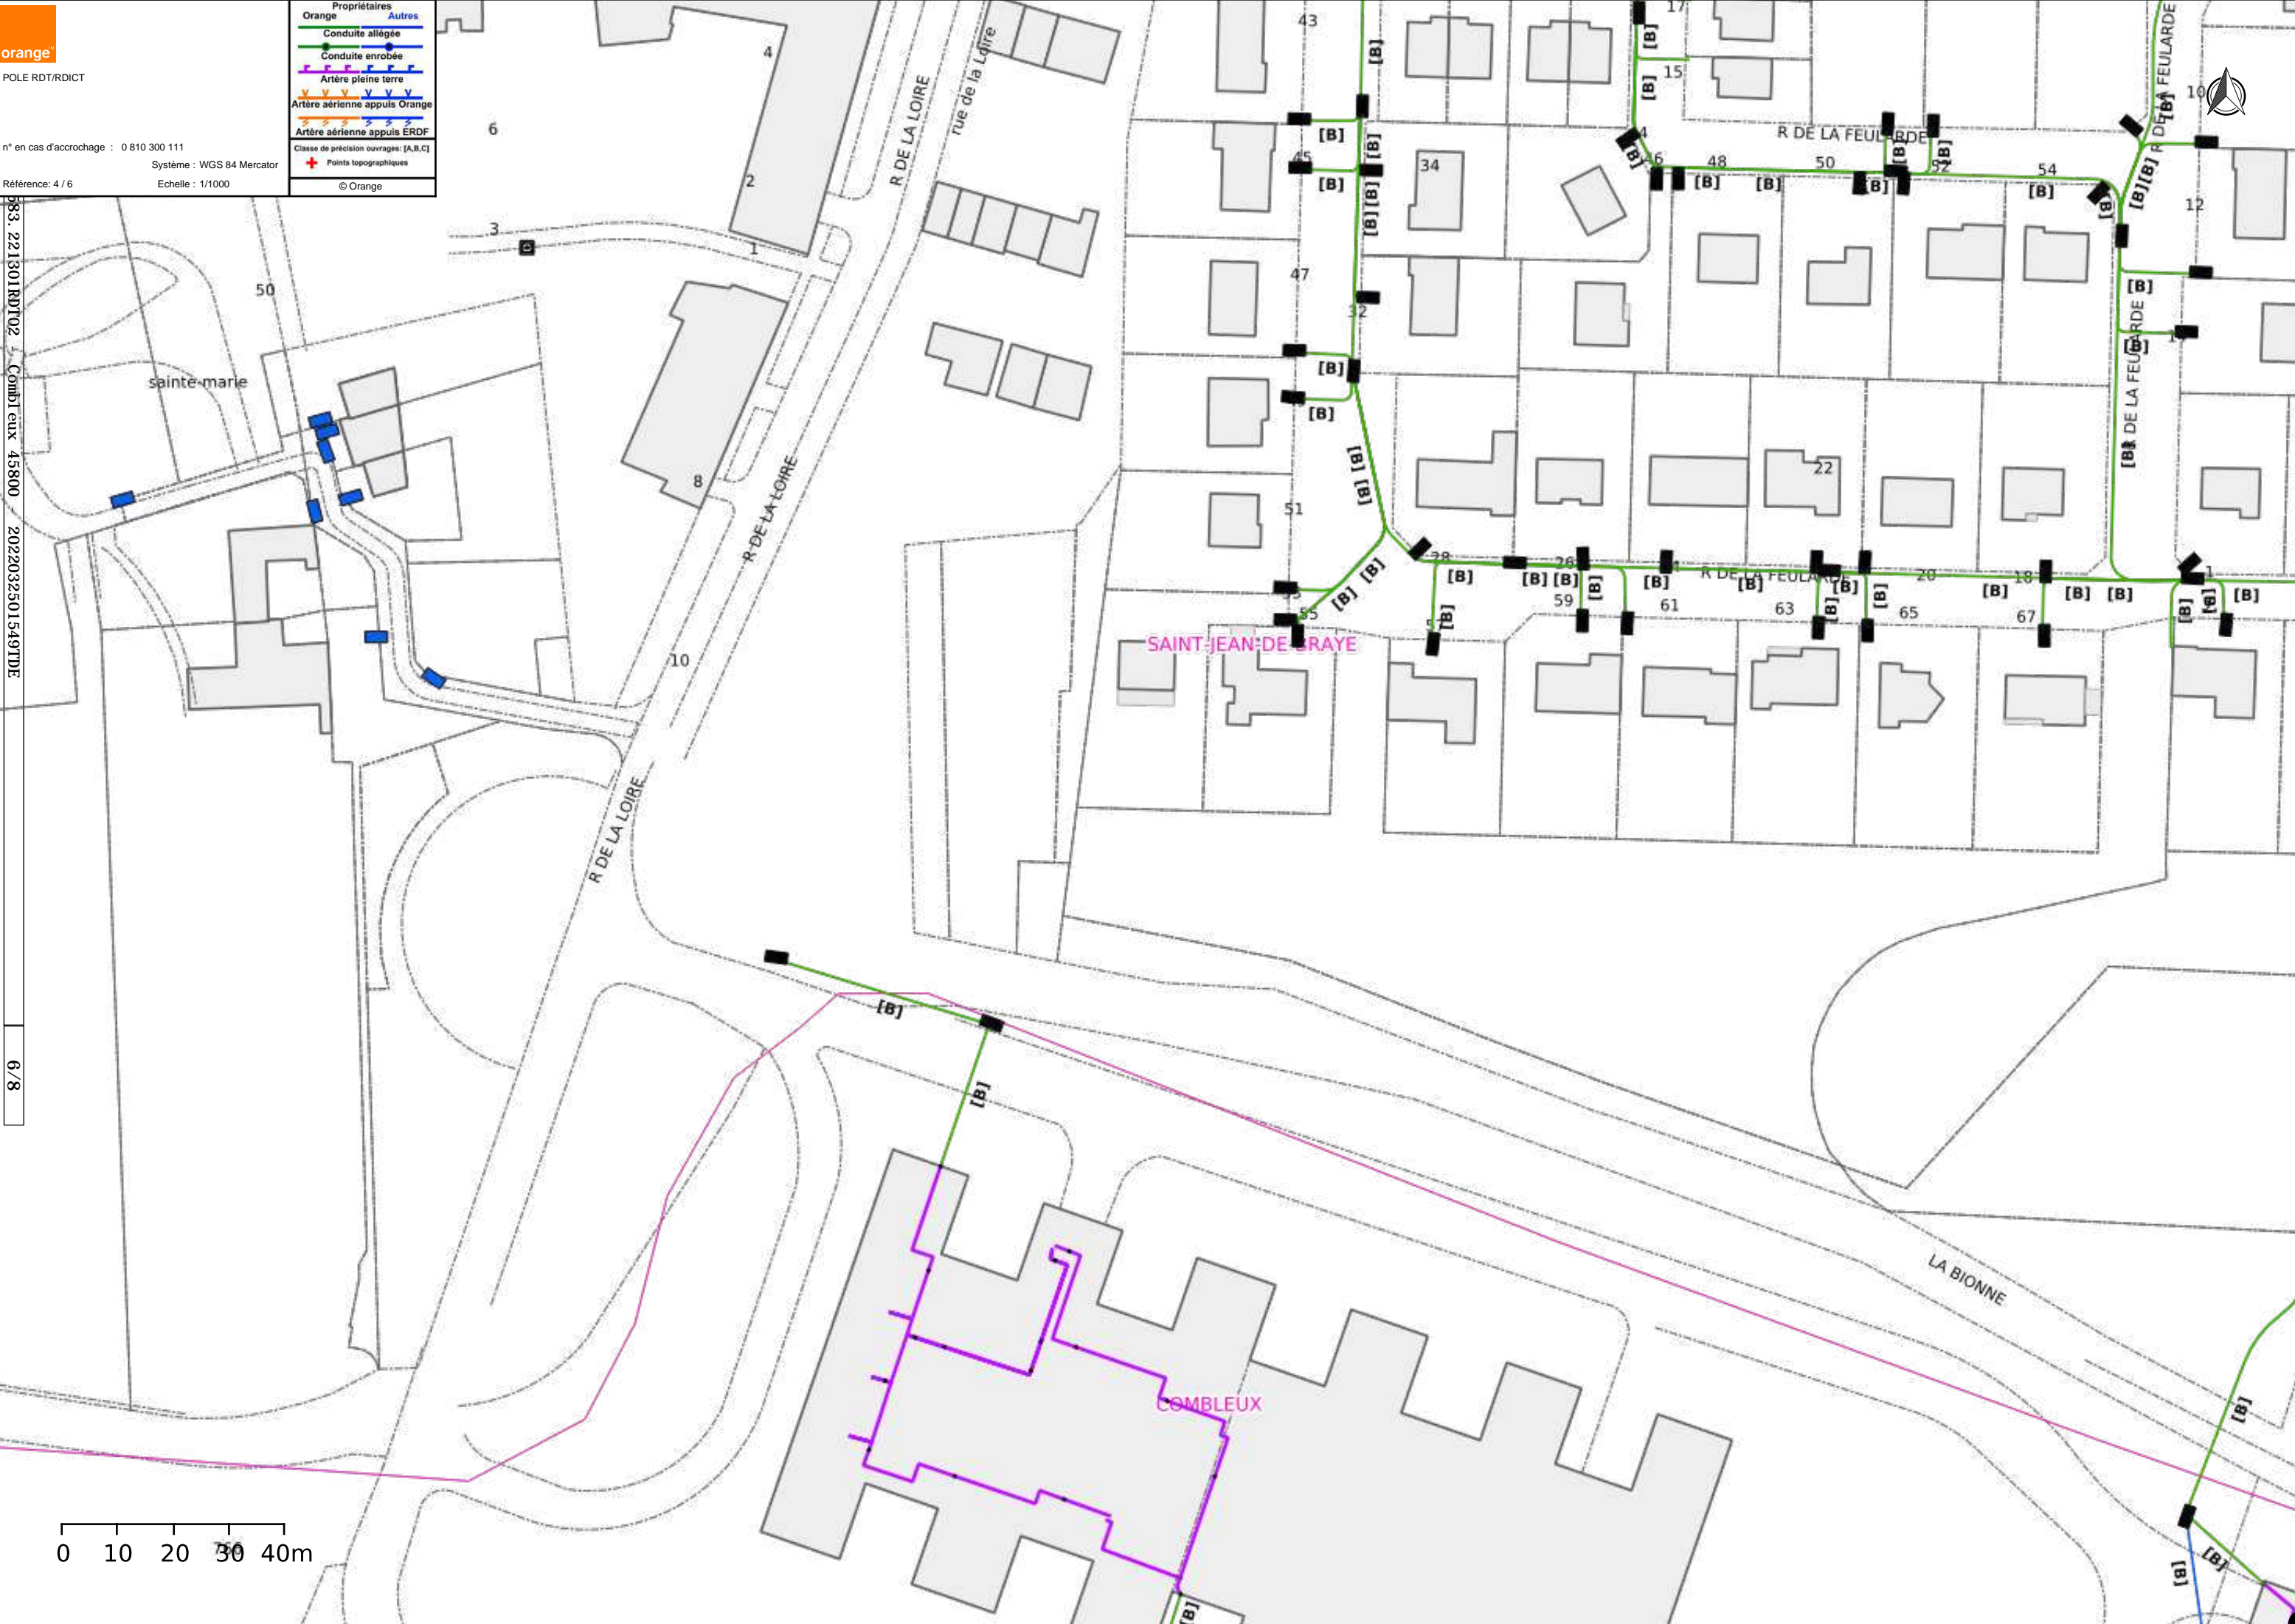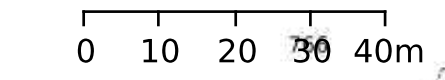





orange

POLE RDT/RDICT

n° en cas d'accrochage : 0 810 300 111

Référence: 5 / 6

883.221301.RI

Comb] eux 45000

20220323015491DU

7/8

Propriétaires Orange Autres

Conduite allégée

Conduite enrobée

Artère pleine terre


Artère aérienne appuis Orange

Artère aérienne appuis ERDF

Classe de précision ouvrages: [A,B,C]

Points topographiques

© Orange

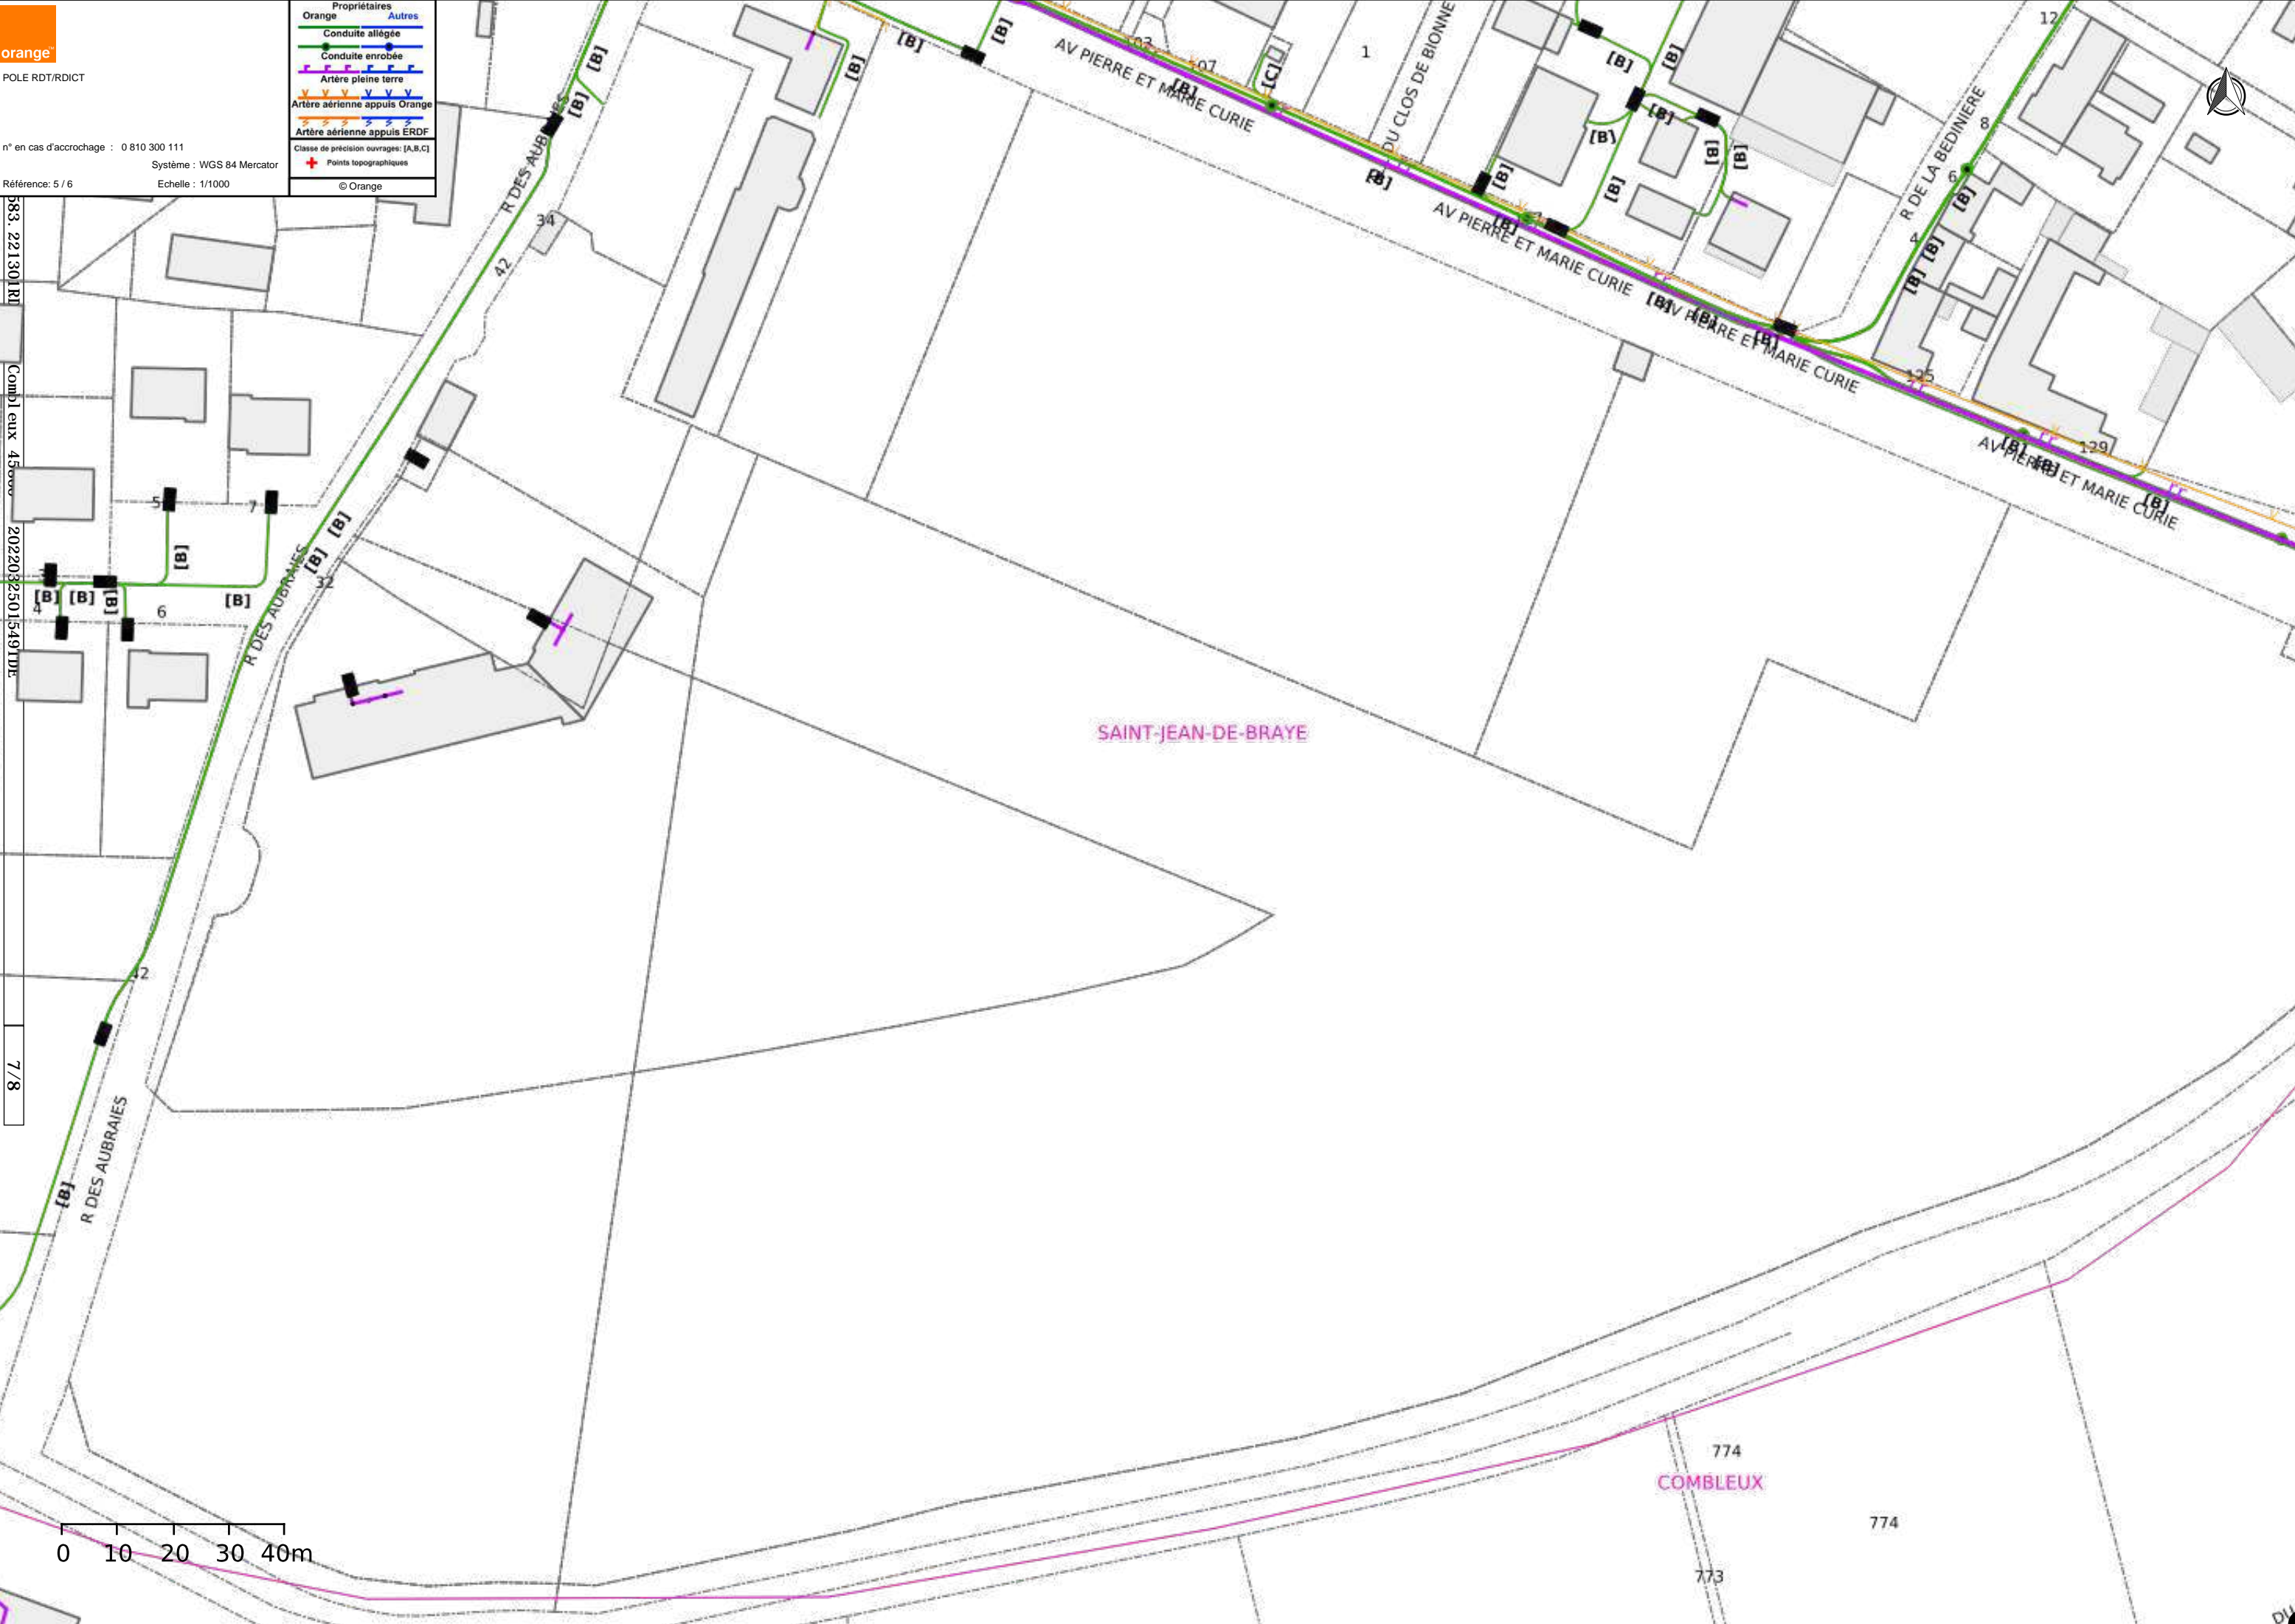





POLE RDT/RDICT

n° en cas d'accrochage : 0 810 300 111

Système : WGS 84 Mercator

Référence: 6 / 6

Echelle : 1/1000

| Propriétaires                         |        |
|---------------------------------------|--------|
| Orange                                | Autres |
| Conduite allégée                      |        |
| Conduite enrobée                      |        |
| Artère pleine terre                   |        |
| Artère aérienne appuis Orange         |        |
| Artère aérienne appuis ERDF           |        |
| Classe de précision ouvrages: [A,B,C] |        |
| Points topographiques                 |        |
| © Orange                              |        |



# Récépissé de DT Récépissé de DICT

Au titre du chapitre IV du titre V du livre V (partie réglementaire) du Code de l'environnement  
et de la section 12 du chapitre IV du titre III du livre V de la 4ème partie (partie réglementaire) du Code du travail

(Annexe 2 de l'arrêté du 15 février 2012 modifié - NOR : DEVP1116359A)

## Destinataire

- Récépissé de DT  
 Récépissé de DICT  
 Récépissé de DT/DICT conjointe

Dénomination  
Numéro / Voie  
Code postal / Commune  
Pays

FALLOU Marie  
5 PLACE DU 6 JUIN 1944  
45000 ORLEANS  
France

N° consultation du téléservice : 2022032501549TDE

Référence de l'exploitant : 2213020576. 221301RDT02

N° d'affaire du déclarant : OM\_COMBLEUX\_FRICHE

Personne à contacter (déclarant) : Marie FALLOU

Date de réception de la déclaration : 28/03/2022

Commune principale des travaux : 45800 Combleux

Adresse des travaux prévus : Chemin de la canche

## Coordonnées de l'exploitant :

Raison sociale : SUEZ Eau France SAS P0266

Personne à contacter : \_\_\_\_\_

Numéro / Voie : 26 RUE DE LA CHAUDE TUILE

Lieu-dit / BP : BP 1109

Code Postal / Commune : 45001 ORLEANS CEDEX 1

Tél. : +33977429434 Fax : +33238894028

## Éléments généraux de réponse

- Les renseignements que vous avez fournis ne nous permettent pas de vous répondre. La déclaration est à renouveler. Précisez notamment : \_\_\_\_\_
- Les réseaux/ouvrages que nous exploitons ne sont pas concernés au regard des informations fournies. Distance > à : \_\_\_\_\_ m
- Il y a au moins un réseau/ouvrage concerné (voir liste jointe) de catégorie : EU (voir liste des catégories au verso)

## Modification ou extension de nos réseaux / ouvrages

Modification ou extension de réseau/ouvrage envisagée dans un délai inférieur à 3 mois : \_\_\_\_\_

Réalisation de modifications en cours sur notre réseau/ouvrage.

Veuillez contacter notre représentant : \_\_\_\_\_

Tél. : \_\_\_\_\_

NB : Si nous avons connaissance d'une modification du réseau/ouvrage dans le délai maximal de 3 mois à compter de la consultation du téléservice, nous vous en informerons.

## Emplacement de nos réseaux / ouvrages

Plans joints : Références : PC Automate Echelle (1) : 2000 Date d'édition (1) : 29/03/2022 Sensible :  Prof. règl. mini (1) : \_\_\_\_\_ cm Matériau réseau (1) : \_\_\_\_\_

NB : La classe de précision A, B ou C figure dans les plans. \_\_\_\_\_

Réunion sur chantier pour localisation du réseau/ouvrage :  Date retenue d'un commun accord : \_\_\_\_\_ à \_\_\_\_\_  
ou  Prise de RDV à l'initiative du déclarant (date du dernier contact non conclusif : \_\_\_\_\_)

Votre projet doit tenir compte de la servitude protégeant notre ouvrage.

(cas d'un récépissé de DT) Vous devez prévoir des investigations complémentaires à notre charge (hors cas d'exemption prévus dans la réglementation) (2)

Des branchements non cartographiés sont présents. Ils sont soit pourvus d'affleurants visibles et rattachés à un réseau principal souterrain identifié dans les plans joints, soit munis de dispositifs automatiques supprimant tout risque en cas d'endommagement (2)

(1) : facultatif si l'information est fournie sur le plan joint (2) pour les tronçons et branchements non cartographiés en classe A, prévoir des clauses techniques et financières particulières dans le marché

## Recommandations de sécurité

Les recommandations techniques générales en fonction des réseaux et des techniques de travaux prévues sont consultables sur [www.reseaux-et-canalizations.gouv.fr](http://www.reseaux-et-canalizations.gouv.fr)

Les recommandations techniques spécifiques suivantes sont à appliquer, en fonction des risques liés à l'utilisation des techniques de travaux employées :

Rubriques du guide technique relatives à des ouvrages ou travaux spécifiques : 3.8, 3.9

Pour les exploitants de lignes électriques : si la distance d'approche a été précisée, indiquez si la mise hors tension est :  possible  impossible

Mesures de sécurité à mettre en œuvre : \_\_\_\_\_

Dispositifs importants pour la sécurité : \_\_\_\_\_

## Cas de dégradation d'un de nos ouvrages

En cas de dégradation d'un de nos ouvrages, contactez nos services au numéro de téléphone suivant : 0977429434

Pour toute anomalie susceptible de mettre en cause la sécurité au cours du déroulement du chantier, prévenir le service départemental d'incendie et de secours (par défaut le 18 ou le 112) : \_\_\_\_\_

## Responsable du dossier

Nom : LE RESPONSABLE TERRITORIAL

Désignation du service : \_\_\_\_\_

Tél : +33 977408408

## Signature de l'exploitant ou de son représentant

Nom : LE RESPONSABLE TERRITORIAL

Signature : \_\_\_\_\_

Date : 29/03/2022 Nombre de pièces jointes, y compris les plans : 1






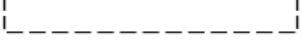


# PLAN ASSOCIE EN REPONSE A DT-DICT


|                           |                                      |                              |                         |
|---------------------------|--------------------------------------|------------------------------|-------------------------|
| <b>Communes :</b>         | SAINT-JEAN-DE-BRAYE, COMBLEUX, CHECY |                              |                         |
| <b>Codes INSEE :</b>      | 45284, 45100, 45089                  |                              |                         |
| <b>Réf DT-DICT :</b>      | 2022032501549TDE                     |                              |                         |
| <b>Date de révision :</b> | Mars 2022                            | <b>Plan :</b> assainissement | <b>Ech. :</b> 1/2000ème |

Ce plan est joint en complément d'une réponse à DT-DICT en association au formulaire Cerfa N°14435\*01 auquel il fait référence.


## LEGENDE :

|                                  |                                                                                     |
|----------------------------------|-------------------------------------------------------------------------------------|
| Réseau                           |    |
| Branchement                      |    |
| Réseau Hors service              |    |
| Elément du Réseau Affleurant     |    |
| Repère Terrain                   |   |
| Limites Ouvrages Bâties enterrés |  |

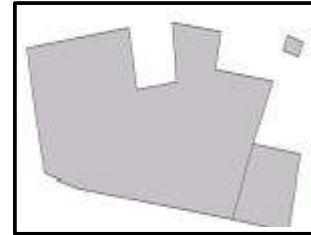


## Bâties

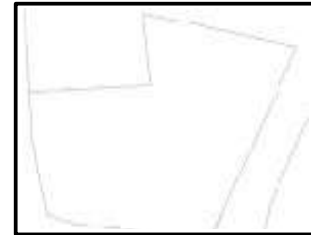

## Parcelles et contours



## Autres éléments du réseau :

|                                                                                     |                                   |
|-------------------------------------------------------------------------------------|-----------------------------------|
|  | Accessoires de Purge des réseaux  |
|  | Elements de Défense Incendie      |
|  | Organes de régulation des réseaux |

Les coordonnées des points géoréférencés sont exprimées dans le système national de référence :

- Projection Lambert 93 en planimétrie et IGN 69 en altimétrie pour la France métropolitaine,
- Projection UTM Nord Fuseau 20 en planimétrie et IGN 1987 en altimétrie pour la Martinique.


Plan d'assemblage :

Le numéro présent dans chaque quadrant renvoie au numéro de page sur laquelle se trouve le plan

|  |        |
|--|--------|
|  | page 3 |
|  |        |


Plan d'ensemble page 2.

Vous trouverez un plan d'ensemble en début de document. Les plans sont fournis à titre indicatif. Pour toute information, conformément à la réglementation, se reporter aux tables de référencement des plans A4 détaillés.

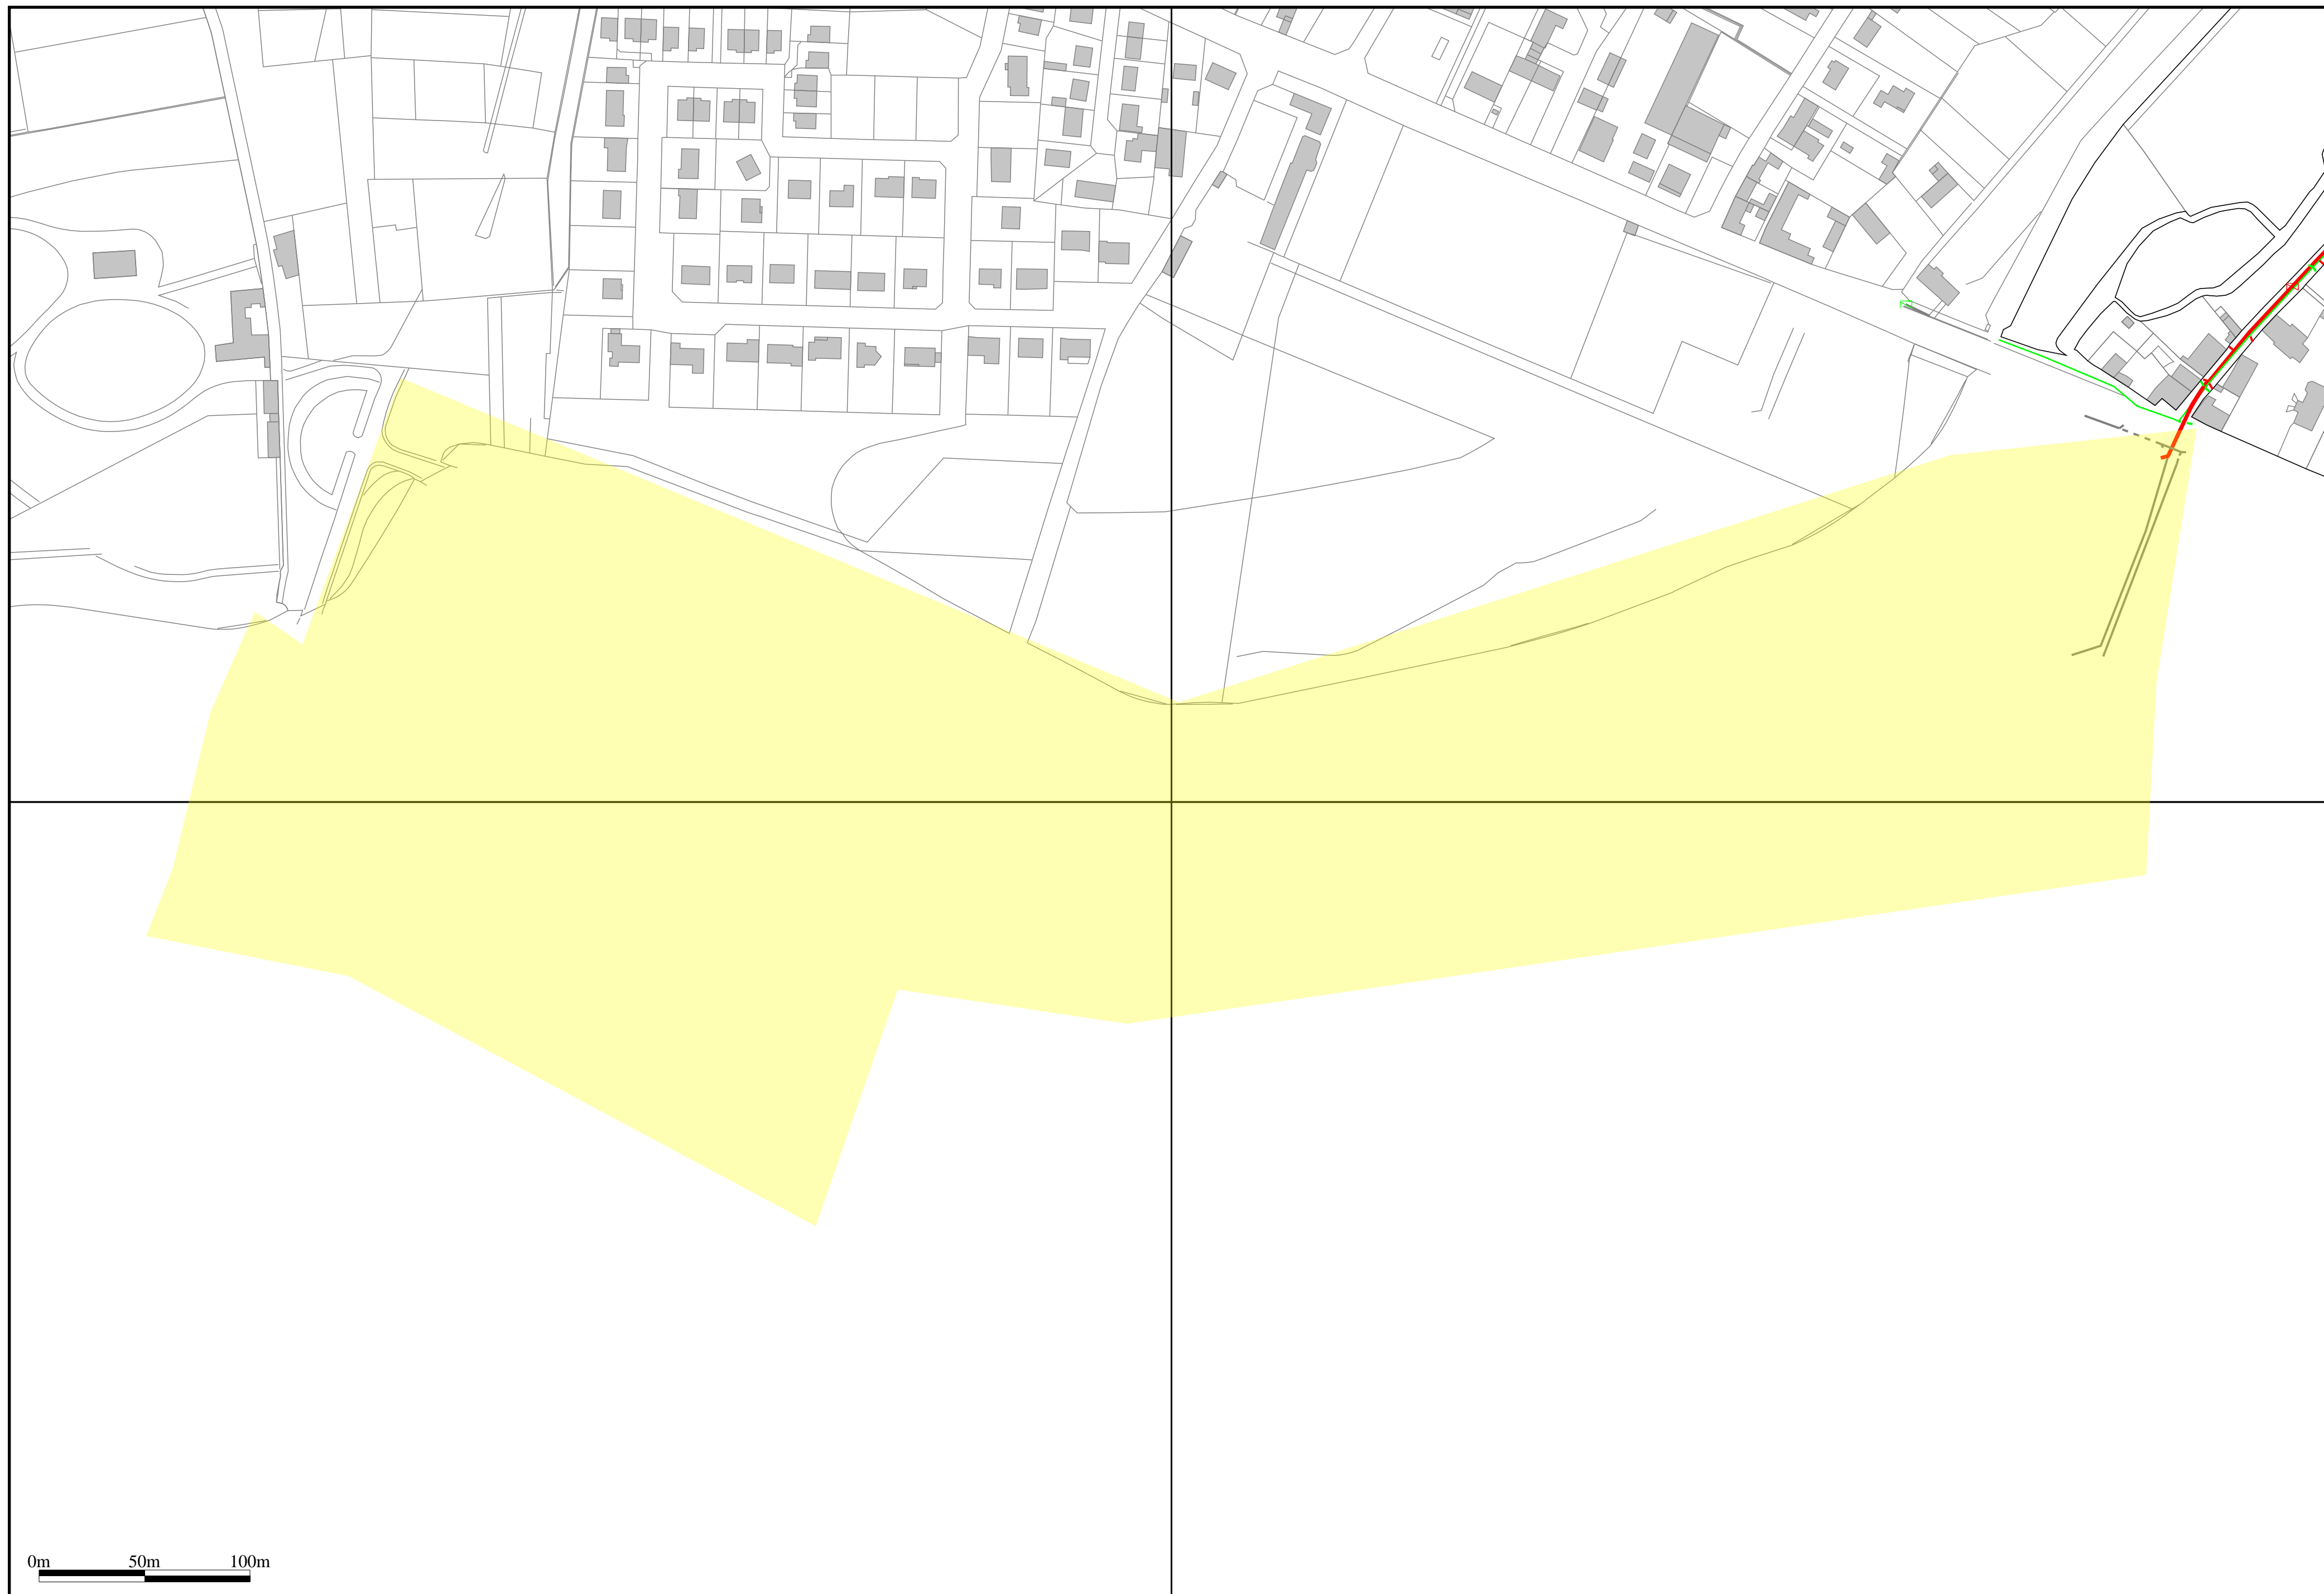

La zone d'emprise de chantier que vous nous avez déclarée est dessinée sur le plan en jaune.



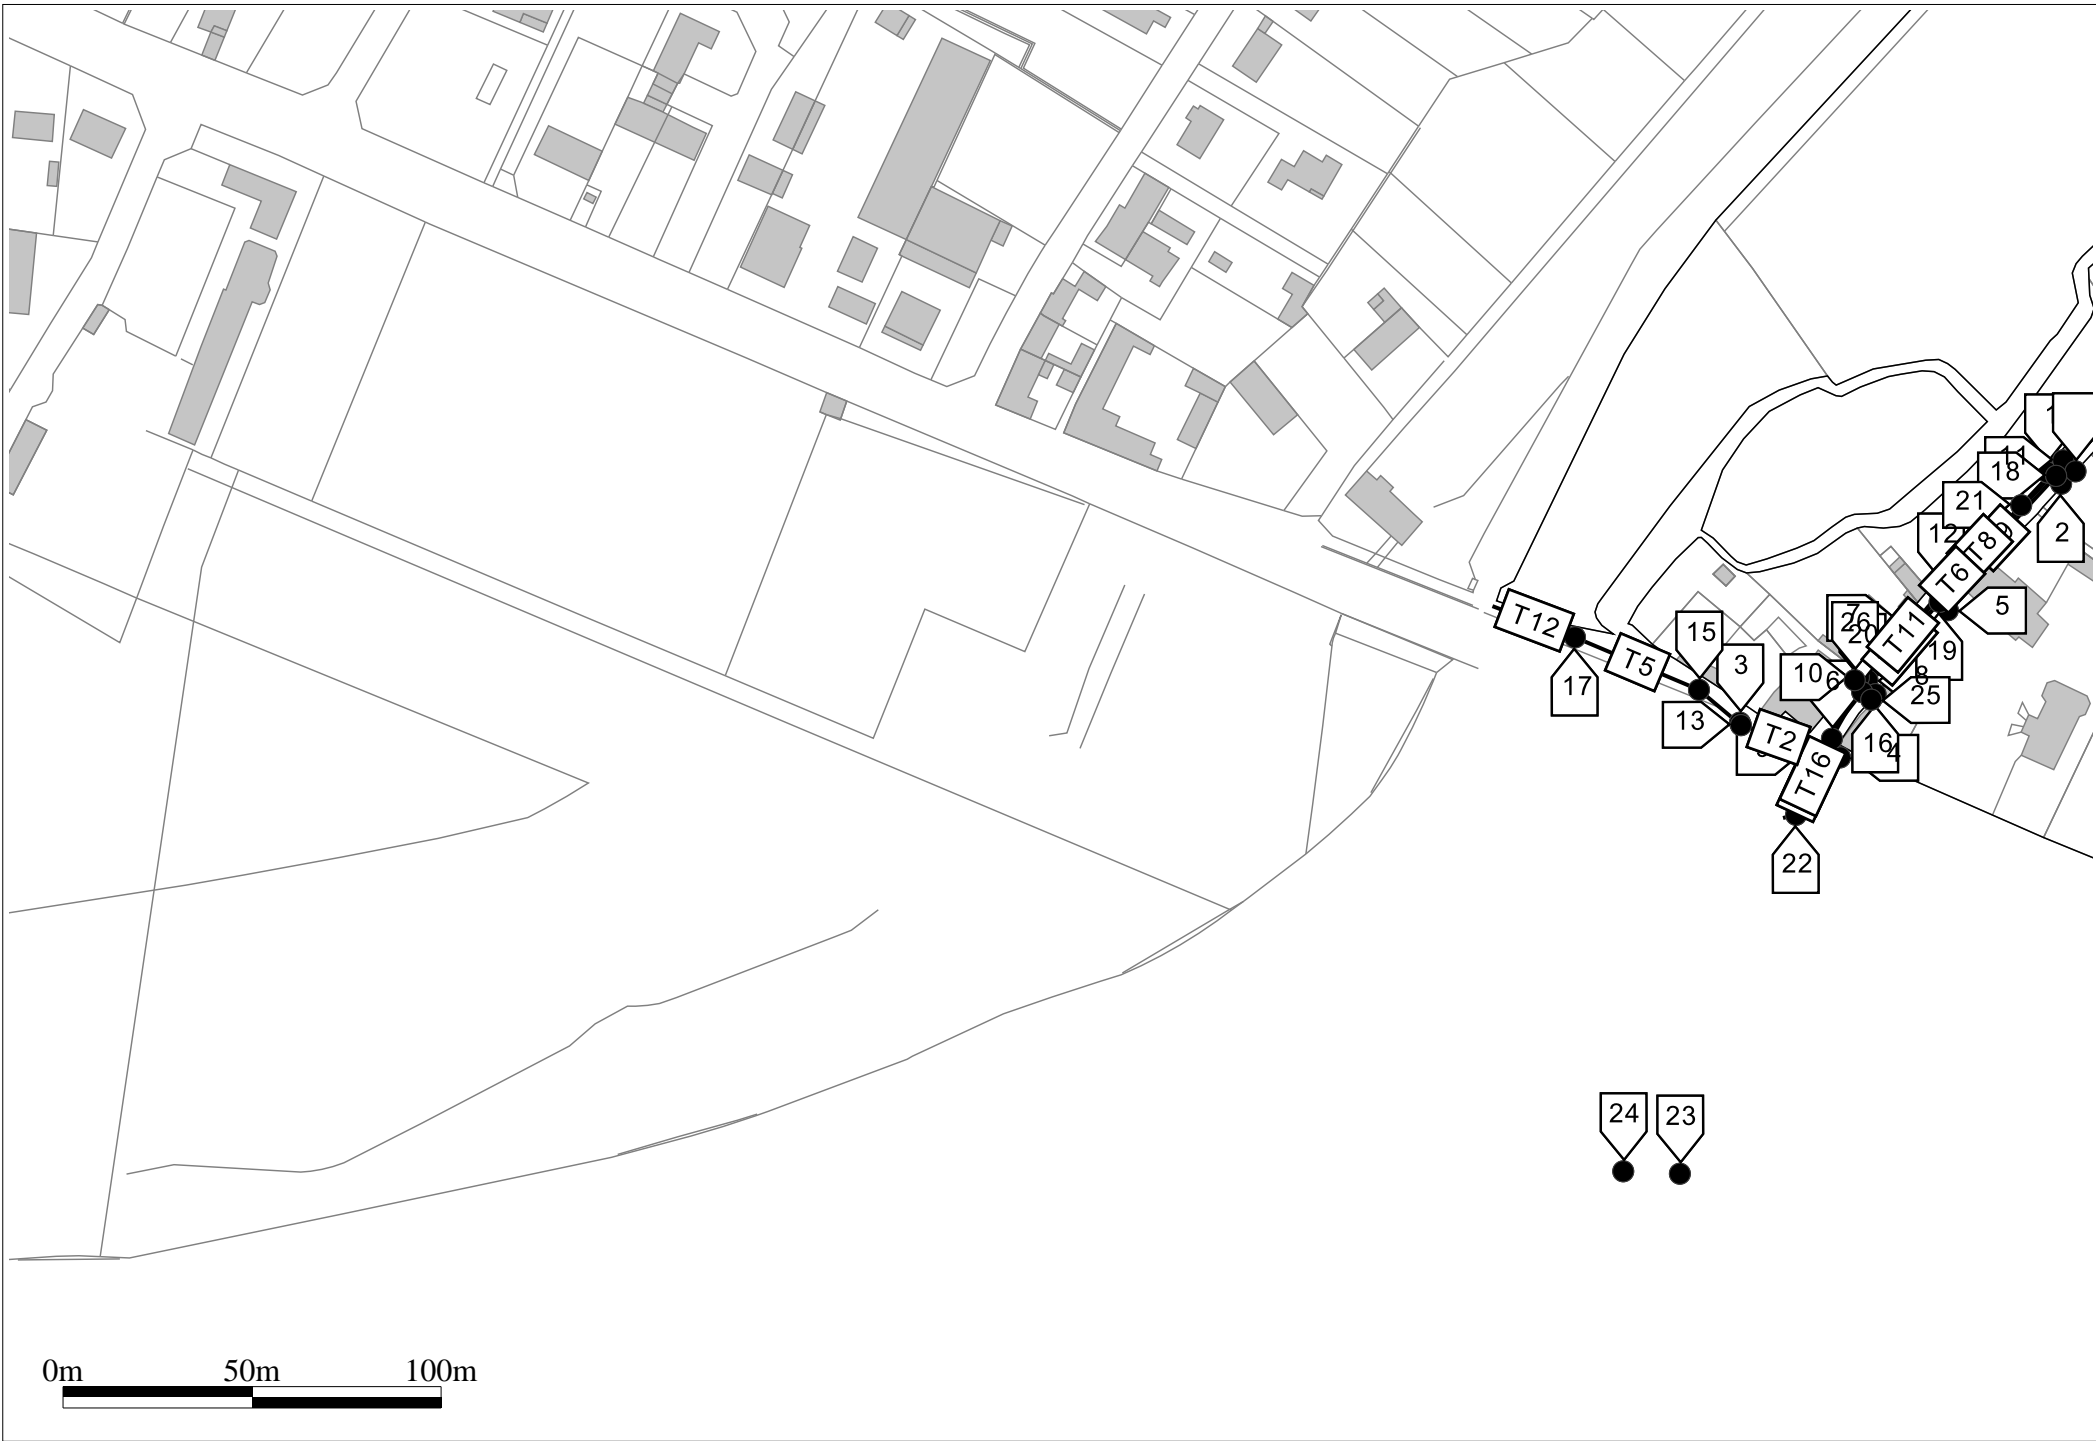

## TABLE DE REFERENCEMENT DES TRONCONS

| INDEX | Etiquettes | Classe | Diamètre nominal mm | Longueur m | Prof. mini m | Type           | Matériau       | Dernière modif. | Adresse                                 |
|-------|------------|--------|---------------------|------------|--------------|----------------|----------------|-----------------|-----------------------------------------|
| T1    | T1/B/100   | B      | 100                 | 1.85       | Inconnu      | Eaux usées     | Amiante ciment | 04/06/2021      | CHECY,RUE DU QUILLARD (C.C N°14)        |
| T2    | T2/B/1000  | B      | 1000                | 20.82      | Inconnu      | Eaux pluviales | Béton          | 04/06/2021      | CHECY,AVENUE D' ORLEANS (R.N. N°152)    |
| T3    | T3/B/63    | B      | 63                  | 18.20      | Inconnu      | Eaux usées     | Polyéthylène   | 04/06/2021      | CHECY,RUE DU QUILLARD (C.C N°14)        |
| T4    | T4/A/200   | A      | 200                 | 16.25      | Inconnu      | Eaux usées     | PP             | 04/06/2021      | CHECY,RUE DU QUILLARD (C.C N°14)        |
| T5    | T5/A/1000  | A      | 1000                | 35.56      | Inconnu      | Eaux pluviales | Béton          | 04/06/2021      | CHECY,AVENUE D' ORLEANS (R.N. N°152)    |
| T6    | T6/B/125   | B      | 125                 | 369.67     | Inconnu      | Eaux usées     | Polyéthylène   | 04/06/2021      | CHECY,RUE DU QUILLARD (C.C N°14)        |
| T7    | T7/A/1000  | A      | 1000                | 14.49      | Inconnu      | Eaux pluviales | Béton          | 04/06/2021      | CHECY,AVENUE D' ORLEANS (R.N. N°152)    |
| T8    | T8/A/200   | A      | 200                 | 31.17      | Inconnu      | Eaux usées     | PP             | 04/06/2021      | CHECY,RUE DU QUILLARD (C.C N°14)        |
| T9    | T9/A/1000  | A      | 1000                | 45.28      | Inconnu      | Eaux pluviales | Béton          | 04/06/2021      | CHECY,RUE DU QUILLARD (C.C N°14)        |
| T10   | T10/A/1000 | A      | 1000                | 45.16      | Inconnu      | Eaux pluviales | Béton          | 04/06/2021      | CHECY,RUE DU QUILLARD (C.C N°14)        |
| T11   | T11/B/200  | B      | 200                 | 30.27      | Inconnu      | Eaux usées     | PP             | 04/06/2021      | CHECY,RUE DU QUILLARD (C.C N°14)        |
| T12   | T12/A/1000 | A      | 1000                | 23.33      | Inconnu      | Eaux pluviales | Béton          | 04/06/2021      | CHECY,AVENUE D' ORLEANS (R.N. N°152)    |
| T13   | T13/A/200  | A      | 200                 | 30.35      | Inconnu      | Eaux usées     | PP             | 04/06/2021      | CHECY,RUE DU QUILLARD (C.C N°14)        |
| T14   | T14/B/1000 | B      | 1000                | 20.19      | Inconnu      | Eaux pluviales | Béton          | 04/06/2021      | CHECY,RUE DU QUILLARD (C.C N°14)        |
| T15   | T15/B/1000 | B      | 1000                | 31.37      | Inconnu      | Eaux pluviales | Béton          | 04/06/2021      | CHECY,RUE DU QUILLARD (C.C N°14)        |
| T16   | T16/B/125  | B      | 125                 | 22.16      | Inconnu      | Eaux usées     | Polyéthylène   | 04/06/2021      | COMBLEUX,AVENUE D' ORLEANS (R.N. N°152) |
| T17   | T17/B/63   | B      | 63                  | 25.69      | Inconnu      | Eaux usées     | Polyéthylène   | 04/06/2021      | COMBLEUX,AVENUE D' ORLEANS (R.N. N°152) |

## TABLE DE REFERENCEMENT DES REPERES RESEAU

SYMBOLOGIE=

| Point | Classe | X         | Y          | Z     | Date | Société | Certification | Personne | Matériel | N° Série |
|-------|--------|-----------|------------|-------|------|---------|---------------|----------|----------|----------|
| 1     | A      | 624744.19 | 6756576.72 | 97.48 | -    | LDE     | Non           | SIG/LDE  | -        | -        |
| 2     | A      | 624747.73 | 6756573.70 | 97.32 | -    | LDE     | Non           | SIG/LDE  | -        | -        |
| 3     | A      | 624662.04 | 6756511.83 | 98.02 | -    | LDE     | Non           | SIG/LDE  | -        | -        |
| 4     | A      | 624688.38 | 6756502.34 | 98.29 | -    | LDE     | Non           | SIG/LDE  | -        | -        |
| 5     | A      | 624717.37 | 6756540.78 | 97.96 | -    | LDE     | Non           | SIG/LDE  | -        | -        |
| 6     | A      | 624686.29 | 6756507.28 | 98.39 | -    | LDE     | Non           | SIG/LDE  | -        | -        |
| 7     | A      | 624706.13 | 6756538.78 | 98.05 | -    | LDE     | Non           | SIG/LDE  | -        | -        |
| 8     | A      | 624695.89 | 6756522.64 | 98.38 | -    | LDE     | Non           | SIG/LDE  | -        | -        |
| 9     | A      | 624681.76 | 6756503.78 | 98.38 | -    | LDE     | Non           | SIG/LDE  | -        | -        |
| 10    | A      | 624693.62 | 6756523.32 | 98.31 | -    | LDE     | Non           | SIG/LDE  | -        | -        |



|    |   |           |            |         |   |     |     |         |   |   |
|----|---|-----------|------------|---------|---|-----|-----|---------|---|---|
| 11 | A | 624748.36 | 6756579.88 | 97.59   | - | LDE | Non | SIG/LDE | - | - |
| 12 | A | 624715.51 | 6756545.69 | 97.90   | - | LDE | Non | SIG/LDE | - | - |
| 13 | C | 624662.30 | 6756511.17 | Inconnu | - | LDE | Non | SIG/LDE | - | - |
| 14 | A | 624751.57 | 6756576.93 | 97.52   | - | LDE | Non | SIG/LDE | - | - |
| 15 | C | 624651.32 | 6756520.63 | Inconnu | - | LDE | Non | SIG/LDE | - | - |
| 16 | A | 624697.99 | 6756518.89 | 98.47   | - | LDE | Non | SIG/LDE | - | - |
| 17 | C | 624618.74 | 6756534.87 | Inconnu | - | LDE | Non | SIG/LDE | - | - |
| 18 | A | 624746.43 | 6756575.80 | 97.54   | - | LDE | Non | SIG/LDE | - | - |
| 19 | A | 624715.21 | 6756543.00 | 97.94   | - | LDE | Non | SIG/LDE | - | - |
| 20 | A | 624694.44 | 6756519.49 | 98.43   | - | LDE | Non | SIG/LDE | - | - |
| 21 | A | 624737.10 | 6756568.17 | 97.65   | - | LDE | Non | SIG/LDE | - | - |
| 22 | A | 624676.57 | 6756487.36 | 98.38   | - | LDE | Non | SIG/LDE | - | - |
| 23 | C | 624644.65 | 6756393.18 | 101.43  | - | LDE | Non | SIG/LDE | - | - |
| 24 | C | 624629.69 | 6756394.00 | 101.78  | - | LDE | Non | SIG/LDE | - | - |
| 25 | C | 624696.82 | 6756517.45 | Inconnu | - | LDE | Non | SIG/LDE | - | - |
| 26 | C | 624692.50 | 6756522.65 | Inconnu | - | LDE | Non | SIG/LDE | - | - |

Au titre du chapitre IV du titre V du livre V (partie réglementaire) du Code de l'environnement  
et de la section 12 du chapitre IV du titre III du livre V de la 4<sup>ème</sup> partie (partie réglementaire) du Code du travail

### Destinataire

Récépissé de DT  
Récépissé de DICT  
Récépissé de DT/DICT  
conjointe

Dénomination : \_\_\_\_\_  
Complément / Service : \_\_\_\_\_  
Numéro / Voie : \_\_\_\_\_  
Lieu-dit / BP : \_\_\_\_\_  
Code Postal / Commune : \_\_\_\_\_  
Pays : \_\_\_\_\_

### Coordonnées de l'exploitant :

Raison sociale : \_\_\_\_\_  
Personne à contacter : \_\_\_\_\_  
Numéro / Voie : \_\_\_\_\_  
Lieu-dit / BP : \_\_\_\_\_  
Code Postal / Commune : \_\_\_\_\_  
Tél. : \_\_\_\_\_ Fax : \_\_\_\_\_

N° consultation du téléservice : \_\_\_\_\_  
Référence de l'exploitant : \_\_\_\_\_  
N° d'affaire du déclarant : \_\_\_\_\_  
Personne à contacter (déclarant) : \_\_\_\_\_  
Date de réception de la déclaration : \_\_\_\_ / \_\_\_\_ / \_\_\_\_  
Commune principale des travaux : \_\_\_\_\_  
Adresse des travaux prévus : \_\_\_\_\_

### Éléments généraux de réponse

Les renseignements que vous avez fournis ne nous permettent pas de vous répondre. La déclaration est à renouveler. Précisez notamment : \_\_\_\_\_

Les réseaux/ouvrages que nous exploitons ne sont pas concernés au regard des informations fournies. Distance > à : \_\_\_\_\_ m

Il y a au moins un réseau/ouvrage concerné (voir liste jointe) de catégorie : \_\_\_\_ (voir liste des catégories au verso)

### Modification ou extension de nos réseaux / ouvrages

Modification ou extension de réseau/ouvrage envisagée dans un délai inférieur à 3 mois : \_\_\_\_\_

Réalisation de modifications en cours sur notre réseau/ouvrage.

Veuillez contacter notre représentant : \_\_\_\_\_ Tél. : \_\_\_\_\_

NB : Si nous avons connaissance d'une modification du réseau/ouvrage dans le délai maximal de 3 mois à compter de la consultation du téléservice, nous vous en informerons.

### Emplacement de nos réseaux / ouvrages

| Plans joints :                                               | Références : | Echelle <sup>(1)</sup> : | Date d'édition <sup>(1)</sup> : | Sensible : | Prof. règl. mini <sup>(1)</sup> : | Matériau réseau <sup>(1)</sup> : |
|--------------------------------------------------------------|--------------|--------------------------|---------------------------------|------------|-----------------------------------|----------------------------------|
| NB : La classe de précision A, B ou C figure dans les plans. | _____        | _____                    | ____ / ____ / ____              | _____      | _____ cm                          | _____                            |
|                                                              | _____        | _____                    | ____ / ____ / ____              | _____      | _____ cm                          | _____                            |

Réunion sur chantier pour localisation du réseau/ouvrage : Date retenue d'un commun accord : \_\_\_\_ / \_\_\_\_ / \_\_\_\_ à \_\_\_\_ h \_\_\_\_  
ou Prise de RDV à l'initiative du déclarant (date du dernier contact non conclusif : \_\_\_\_ / \_\_\_\_ / \_\_\_\_)

Votre projet doit tenir compte de la servitude protégeant notre ouvrage.

(cas d'un récépissé de DT) Vous devez prévoir des investigations complémentaires à notre charge (hors cas d'exemption prévus dans la réglementation) <sup>(2)</sup>

Des branchements non cartographiés sont présents. Ils sont soit pourvus d'affleurants visibles et rattachés à un réseau principal souterrain identifié dans les plans joints, soit munis de dispositifs automatiques supprimant tout risque en cas d'endommagement <sup>(2)</sup>

(1) : facultatif si l'information est fournie sur le plan joint (2) : pour les tronçons et branchements non cartographiés en classe A, prévoir des clauses techniques et financières particulières dans le marché

### Recommandations de sécurité

Les recommandations techniques générales en fonction des réseaux et des techniques de travaux prévues sont consultables sur [www.reseaux-et-canalisation.gouv.fr](http://www.reseaux-et-canalisation.gouv.fr)

Les recommandations techniques spécifiques suivantes sont à appliquer, en fonction des risques liés à l'utilisation des techniques de travaux employées :

Rubriques du guide technique relatives à des ouvrages ou travaux spécifiques : \_\_\_\_\_

Pour les exploitants de lignes électriques : si la distance d'approche a été précisée, la mise hors tension est : possible impossible

Mesures de sécurité à mettre en œuvre : \_\_\_\_\_

### Dispositifs importants pour la sécurité :

### Cas de dégradation d'un de nos ouvrages

En cas de dégradation d'un de nos ouvrages, contactez nos services au numéro de téléphone suivant : \_\_\_\_\_

Pour toute anomalie susceptible de mettre en cause la sécurité au cours du déroulement du chantier, prévenir le service départemental d'incendie et de secours (par défaut le 18 ou le 112) : \_\_\_\_\_

### Responsable du dossier

Nom : \_\_\_\_\_  
Désignation du service : \_\_\_\_\_  
Tél. : \_\_\_\_\_

### Signature de l'exploitant ou de son représentant

Nom du signataire : \_\_\_\_\_  
Signature :   
Date : \_\_\_\_ / \_\_\_\_ / \_\_\_\_ Nombre de pièces jointes, y compris les plans : \_\_\_\_\_



## VEOLIA - Légende des plans réponse DT-DICT

### Ouvrages Souterrains de Prélèvement ou de Distribution d'Eau (Eau Potable)


| Eau Potable              |             | Défense incendie              |                                                       |
|--------------------------|-------------|-------------------------------|-------------------------------------------------------|
| <b>Canalisation</b>      |             | ▲                             | Réserve                                               |
| ■ ■ ■                    | Refoulement | ■                             | Bouche incendie                                       |
| —                        | Veolia      | ●                             | Poteau incendie                                       |
| ----                     | Abandonné   | <b>Ouvrages (Eau Potable)</b> |                                                       |
| —                        | Privé       | ▽                             | Forage/captage                                        |
| <b>Branchement</b>       |             | ★                             | Usine de traitement                                   |
| ----                     | Abandonné   | RT                            | Réservoir (sur tour)                                  |
| —                        | Privé       | RA                            | Réservoir (semi enterré)                              |
| —                        | Veolia      | R                             | Réservoir                                             |
| <b>Equipement réseau</b> |             | ○                             | Regard visite                                         |
| ○                        | Public      | ○                             | Autre                                                 |
| ○                        | Veolia      | ⊕                             | Station de pompage,<br>suppression ou<br>rechloration |
| ✕                        | Vannes      |                               |                                                       |

Les réseaux figurant sur le plan sont rangés en classe de précision C à l'exception des tronçons pour lesquels une autre classe est précisée

Les ouvrages Privés ou Abandonnés ne sont pas exploités par Veolia, leur position est donnée à titre indicatif

La durée de validité du récépissé est limitée dans le temps, la DICT doit être renouvelée dans les cas suivants :

- La durée des travaux est supérieure à 6 mois et aucune réunion périodique n'a été planifiée avec les exploitants de réseaux sensibles
- Les travaux annoncés ne sont pas entrepris dans un délai de 3 mois à compter de la date de consultation de la liste des exploitants
- Les travaux sont interrompus pendant plus de 3 mois.

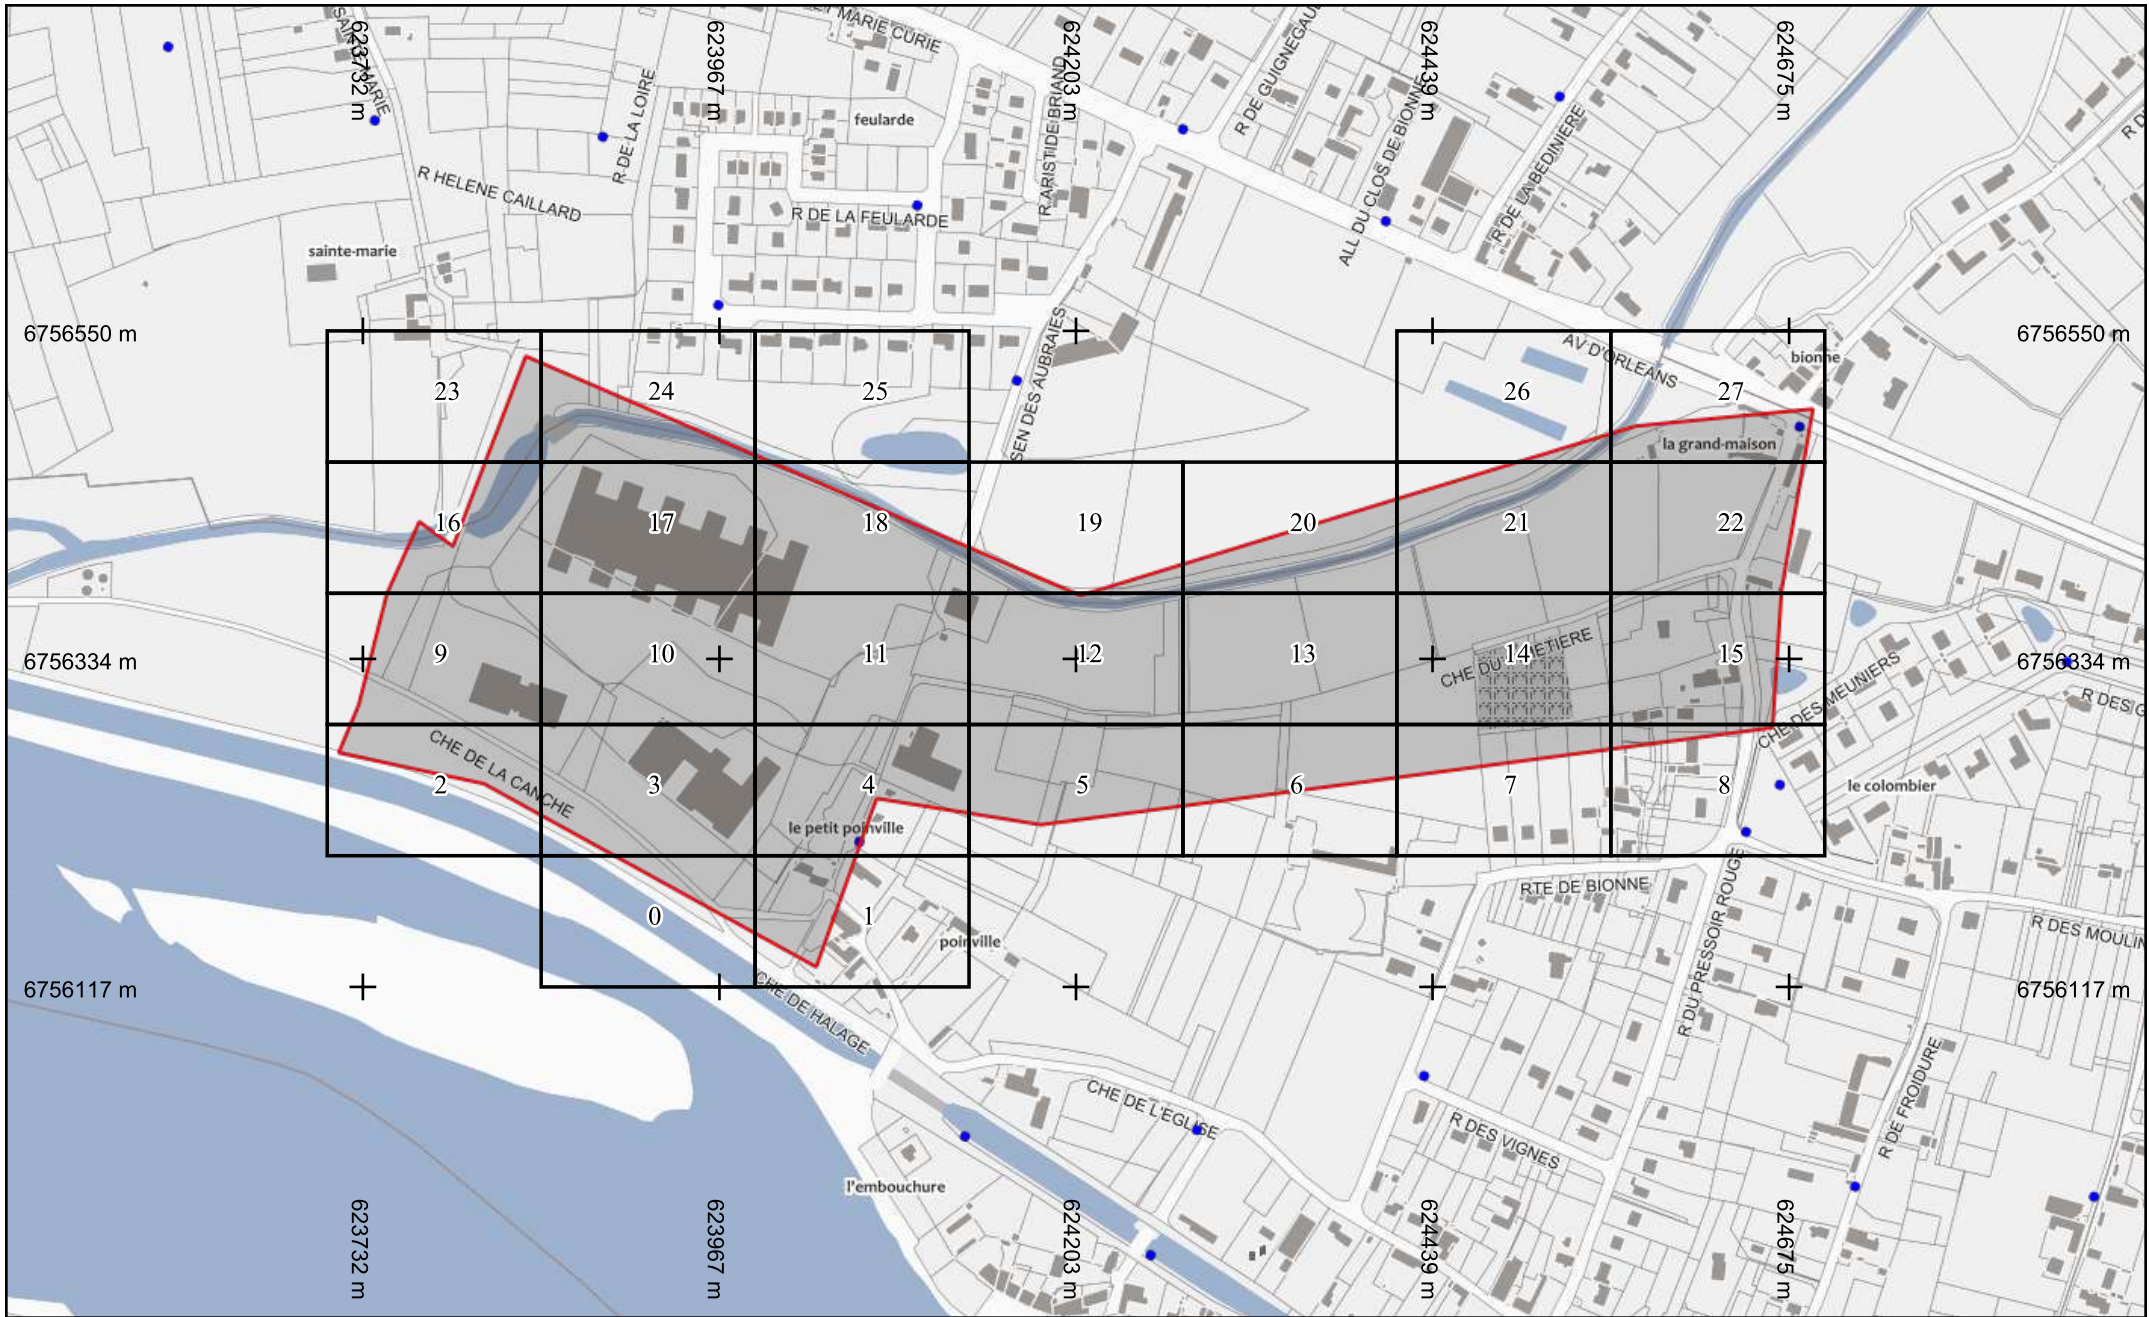


Format d'impression : A4 Paysage

**Légende :**  
[Voir page annexe](#)


Échelle : 1:5000  
 Edition : 28/03/2022

Numéro de consultation : 2022032501549TDE  
 Adresse : Chemin de la canche  
 45800 Combleux

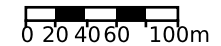

Les coordonnées figurant sur le plan correspondent à des éléments rangés en classe de précision A. Système de coordonnées: Lambert93. Ordre des coordonnées: Long-Lat-Prof



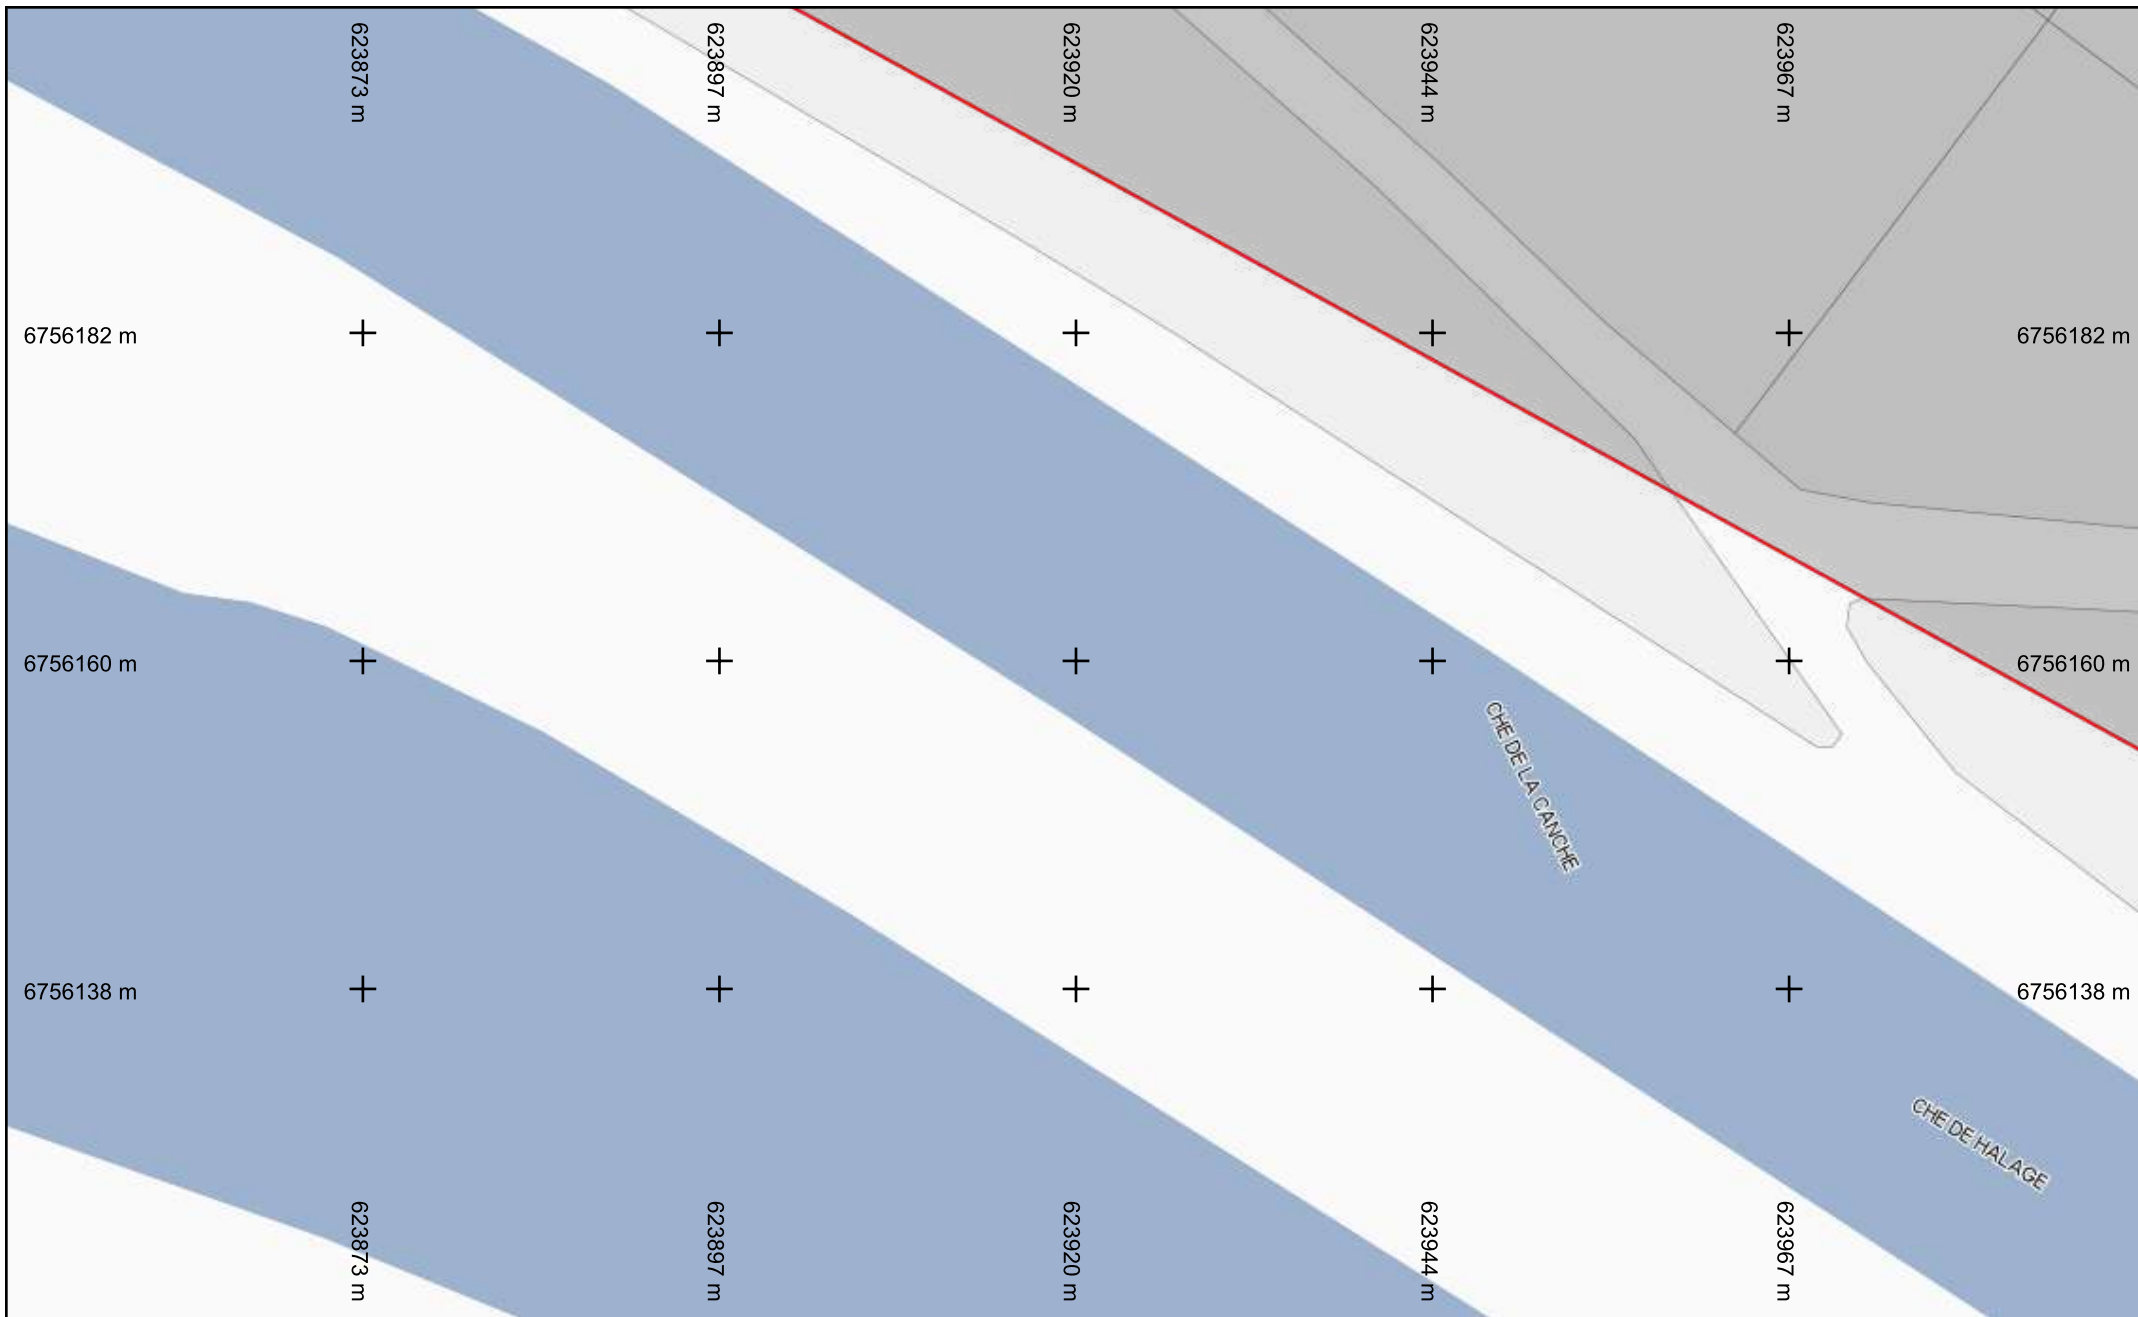


Format d'impression : A4 Paysage

**Légende :**  
[Voir page annexe](#)

Échelle : 1:500

**Folio n° : 0**

Numéro de consultation : 2022032501549TDE  
 Adresse : Chemin de la canche  
 45800 Combleux

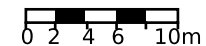

Les coordonnées figurant sur le plan correspondent à des éléments rangés en classe de précision A. Système de coordonnées: Lambert93. Ordre des coordonnées: Long-Lat-Prof




Format d'impression : A4 Paysage

**Légende :**  
[Voir page annexe](#)

Échelle : 1:500


**Folio n° : 1**

Numéro de consultation : 2022032501549TDE  
 Adresse : Chemin de la canche  
 45800 Combleux

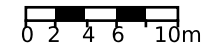

Les coordonnées figurant sur le plan correspondent à des éléments rangés en classe de précision A. Système de coordonnées: Lambert93. Ordre des coordonnées: Long-Lat-Prof



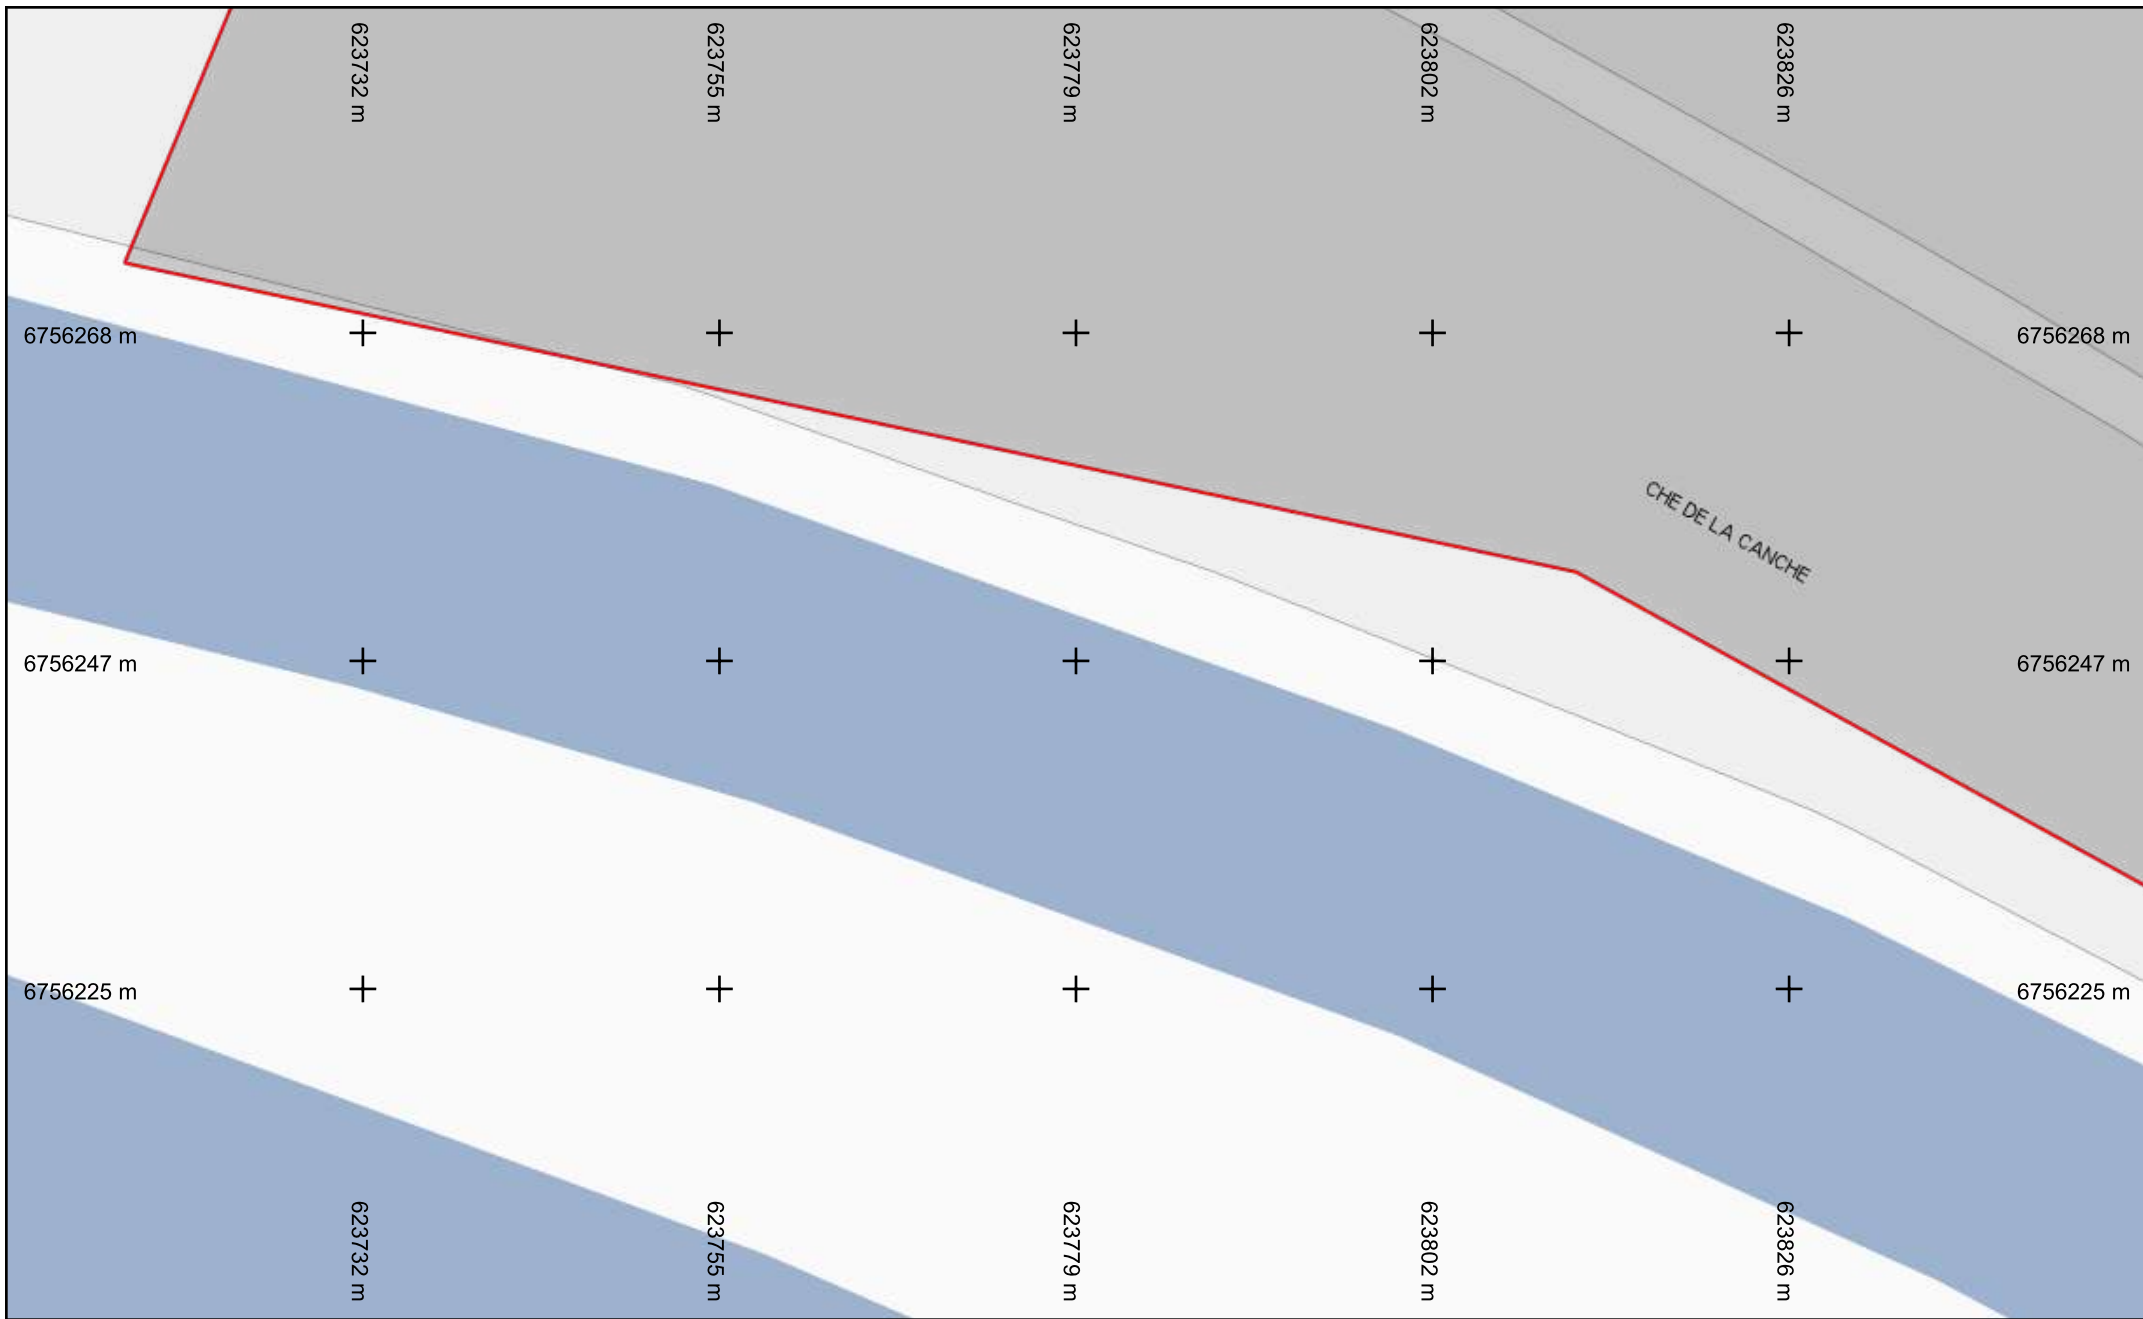


Format d'impression : A4 Paysage

**Légende :**  
[Voir page annexe](#)


Échelle : 1:500

**Folio n° : 2**

Numéro de consultation : 2022032501549TDE  
 Adresse : Chemin de la canche  
 45800 Combleux

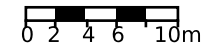

Les coordonnées figurant sur le plan correspondent à des éléments rangés en classe de précision A. Système de coordonnées: Lambert93. Ordre des coordonnées: Long-Lat-Prof

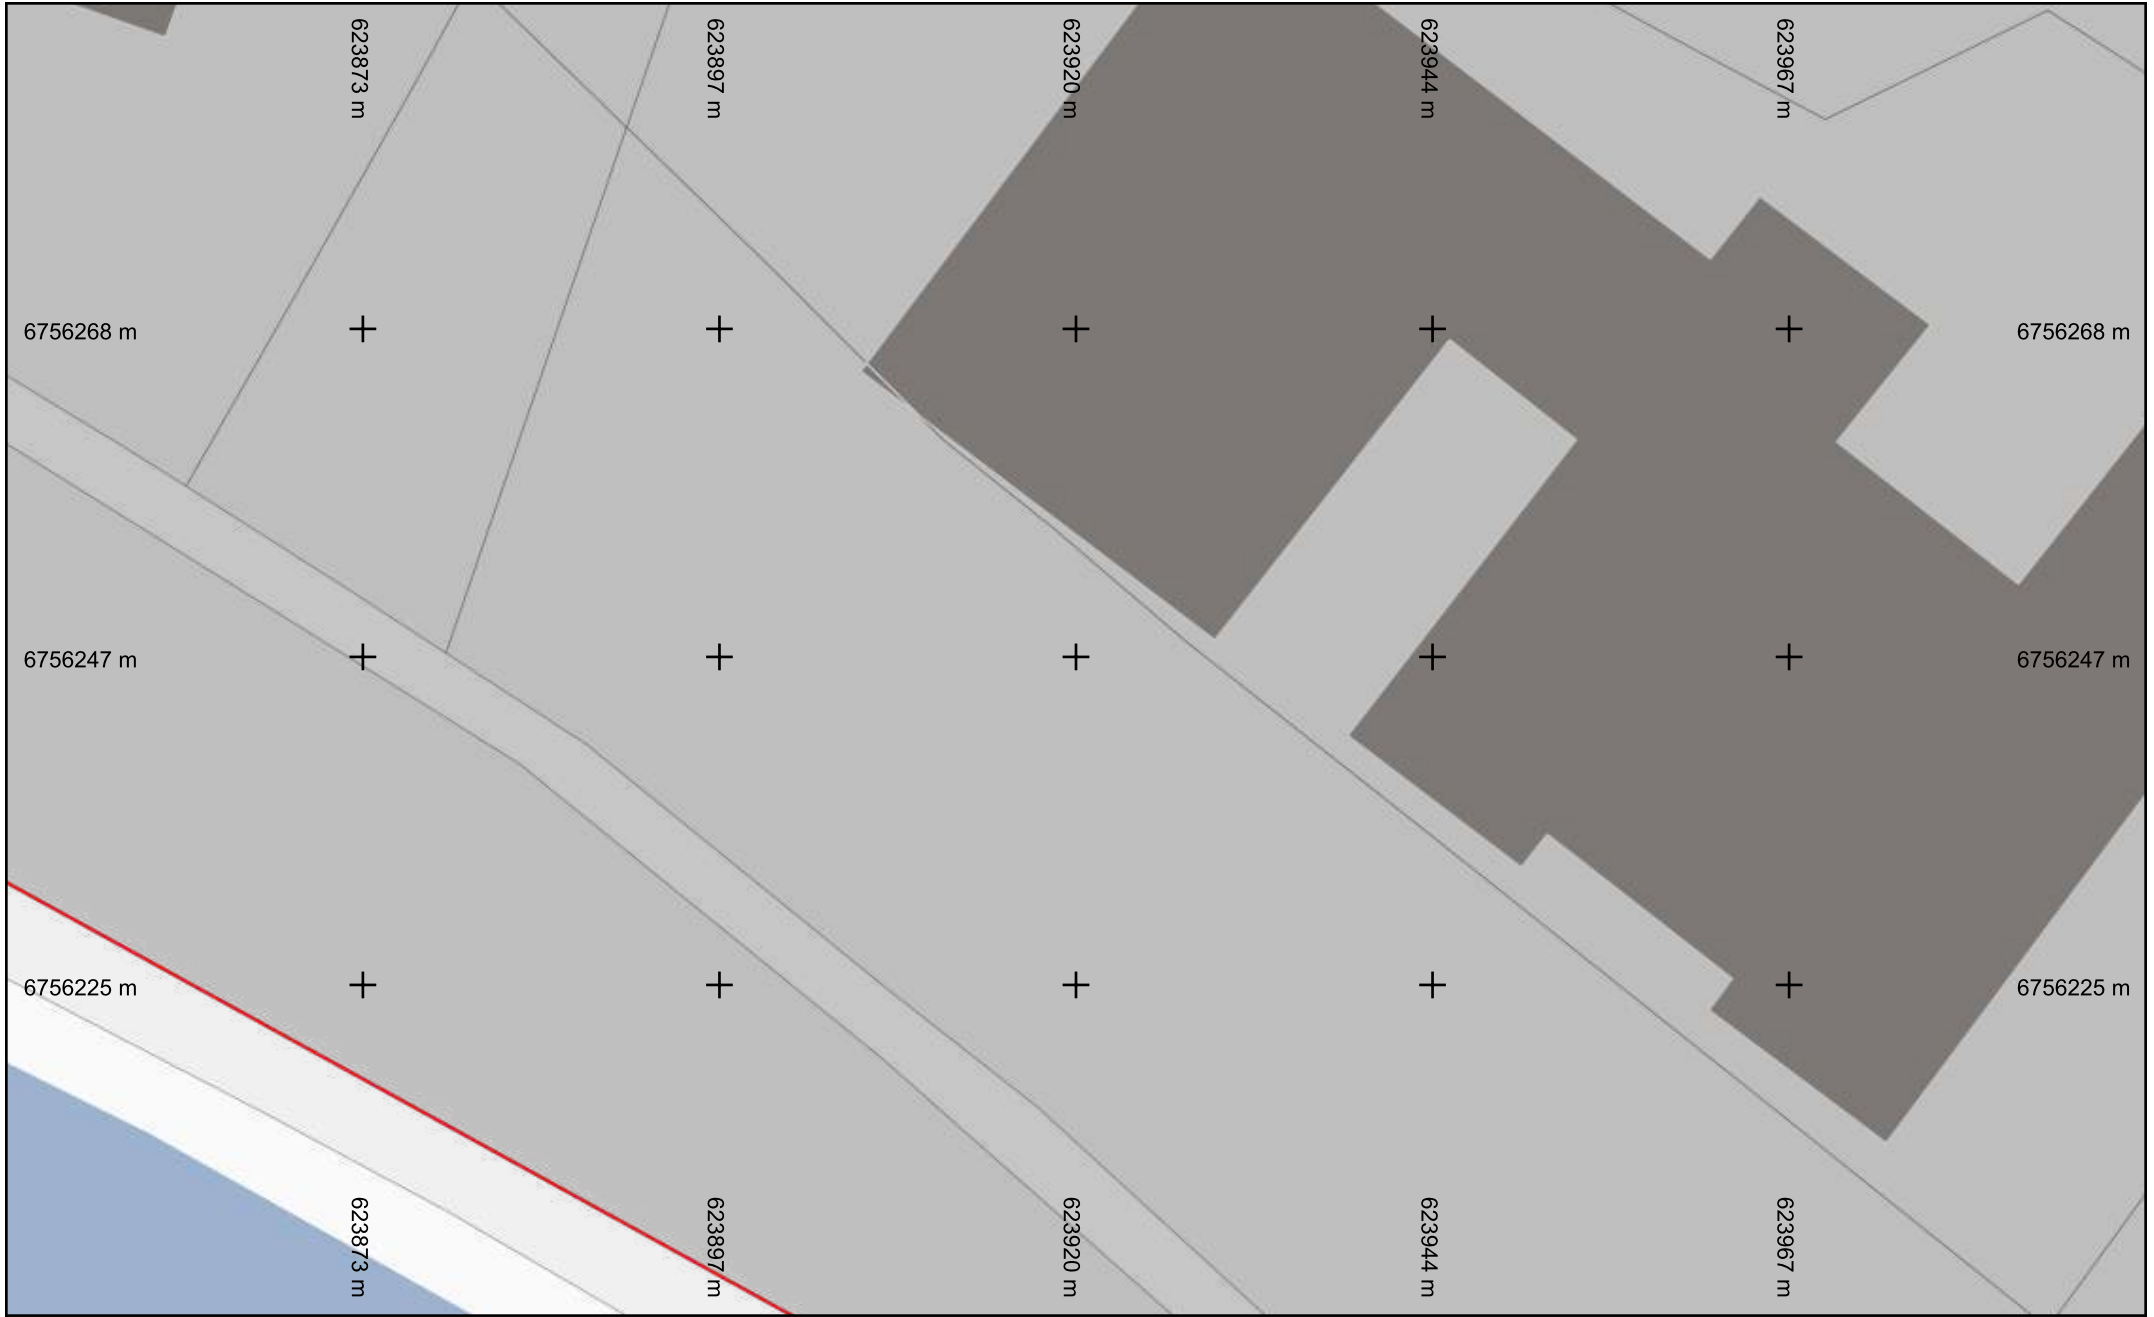

vers folio 0




Format d'impression : A4 Paysage

**Légende :**  
Voir page annexe

Échelle : 1:500

**Folio n° : 3**

Numéro de consultation : 2022032501549TDE  
Adresse : Chemin de la canche  
45800 Combleux

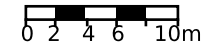

Les coordonnées figurant sur le plan correspondent à des éléments rangés en classe de précision A. Système de coordonnées: Lambert93. Ordre des coordonnées: Long-Lat-Prof






Format d'impression : A4 Paysage

**Légende :**  
[Voir page annexe](#)

Échelle : 1:500

**Folio n° : 4**

Numéro de consultation : 2022032501549TDE  
 Adresse : Chemin de la canche  
 45800 Combleux

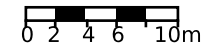




Format d'impression : A4 Paysage

**Légende :**  
[Voir page annexe](#)

Échelle : 1:500

**Folio n° : 5**

Numéro de consultation : 2022032501549TDE  
 Adresse : Chemin de la canche  
 45800 Combleux

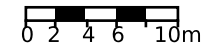

Les coordonnées figurant sur le plan correspondent à des éléments rangés en classe de précision A. Système de coordonnées: Lambert93. Ordre des coordonnées: Long-Lat-Prof






Format d'impression : A4 Paysage

**Légende :**  
[Voir page annexe](#)

Échelle : 1:500

**Folio n° : 6**

Numéro de consultation : 2022032501549TDE  
 Adresse : Chemin de la canche  
 45800 Combleux

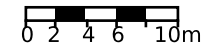

Les coordonnées figurant sur le plan correspondent à des éléments rangés en classe de précision A. Système de coordonnées: Lambert93. Ordre des coordonnées: Long-Lat-Prof




Format d'impression : A4 Paysage

**Légende :**  
[Voir page annexe](#)

Échelle : 1:500

**Folio n° : 7**

Numéro de consultation : 2022032501549TDE  
 Adresse : Chemin de la canche  
 45800 Combleux

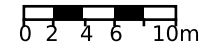

Les coordonnées figurant sur le plan correspondent à des éléments rangés en classe de précision A. Système de coordonnées: Lambert93. Ordre des coordonnées: Long-Lat-Prof





vers folio 7




**Légende :**  
[Voir page annexe](#)

Échelle : 1:500

**Folio n° : 8**

Numéro de consultation : 2022032501549TDE  
Adresse : Chemin de la canche  
45800 Combleux

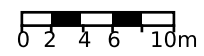

Format d'impression : A4 Paysage

Les coordonnées figurant sur le plan correspondent à des éléments rangés en classe de précision A. Système de coordonnées: Lambert93. Ordre des coordonnées: Long-Lat-Prof




**Légende :**  
[Voir page annexe](#)


Échelle : 1:500

**Folio n° : 9**

Numéro de consultation : 2022032501549TDE  
 Adresse : Chemin de la canche  
 45800 Combleux

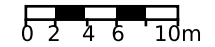



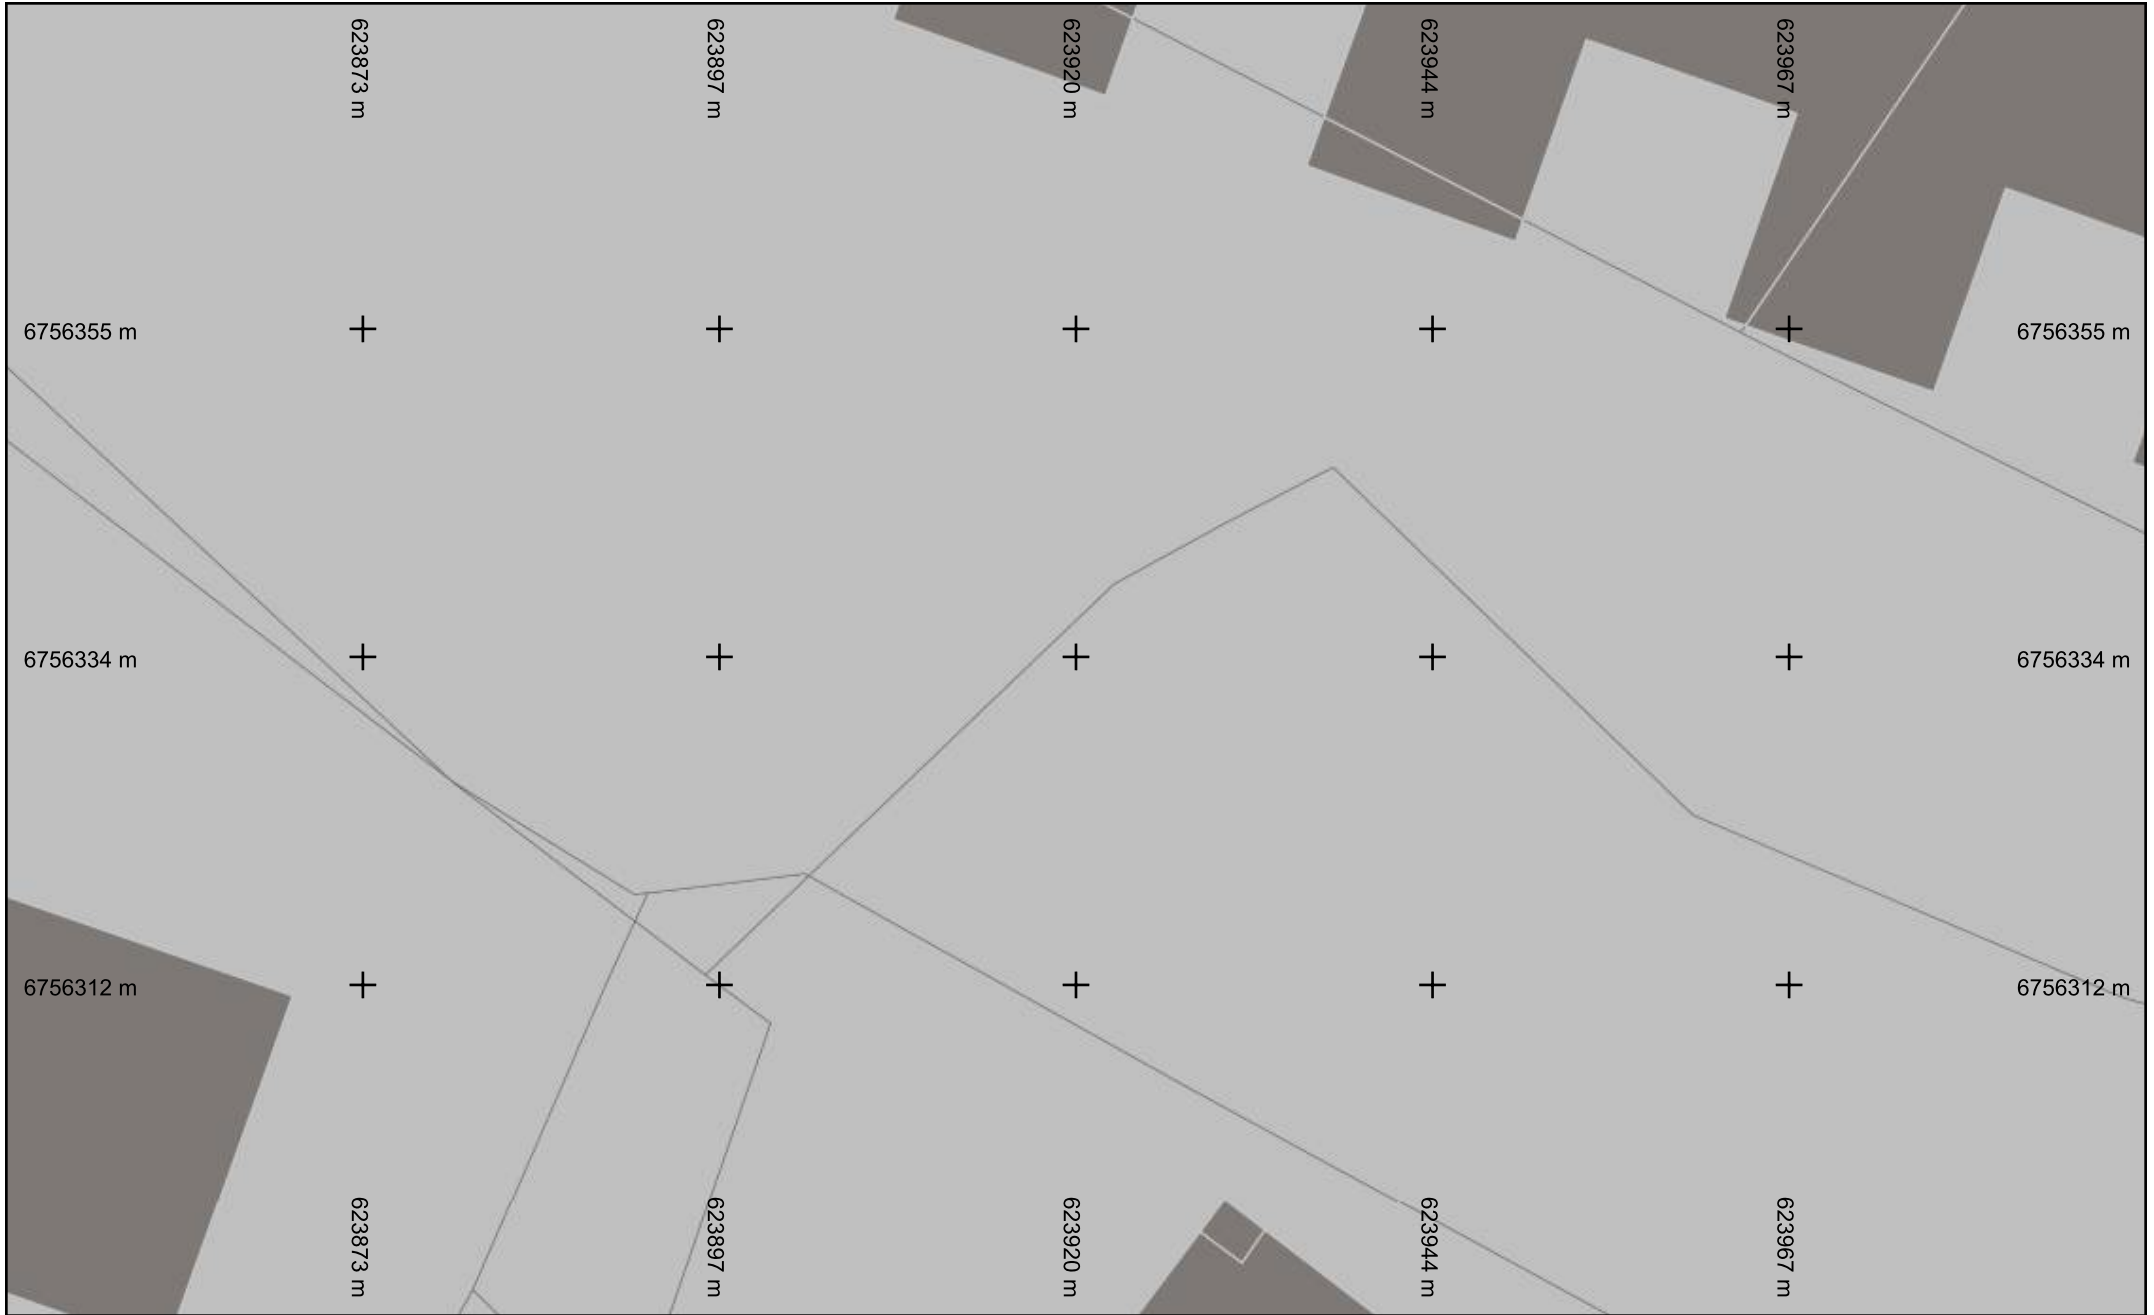


Format d'impression : A4 Paysage

**Légende :**  
[Voir page annexe](#)

Échelle : 1:500

**Folio n° : 10**

Numéro de consultation : 2022032501549TDE  
 Adresse : Chemin de la canche  
 45800 Combleux

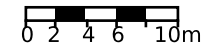

Les coordonnées figurant sur le plan correspondent à des éléments rangés en classe de précision A. Système de coordonnées: Lambert93. Ordre des coordonnées: Long-Lat-Prof



vers folio 10

vers folio 12

vers folio 4




Format d'impression : A4 Paysage

**Légende :**  
[Voir page annexe](#)

Échelle : 1:500

**Folio n° : 11**

Numéro de consultation : 2022032501549TDE  
 Adresse : Chemin de la canche  
 45800 Combleux

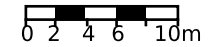

Les coordonnées figurant sur le plan correspondent à des éléments rangés en classe de précision A. Système de coordonnées: Lambert93. Ordre des coordonnées: Long-Lat-Prof





vers folio 11

vers folio 13

vers folio 5




Format d'impression : A4 Paysage

**Légende :**  
[Voir page annexe](#)


Échelle : 1:500

**Folio n° : 12**

Numéro de consultation : 2022032501549TDE  
 Adresse : Chemin de la canche  
 45800 Combleux

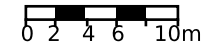

Les coordonnées figurant sur le plan correspondent à des éléments rangés en classe de précision A. Système de coordonnées: Lambert93. Ordre des coordonnées: Long-Lat-Prof

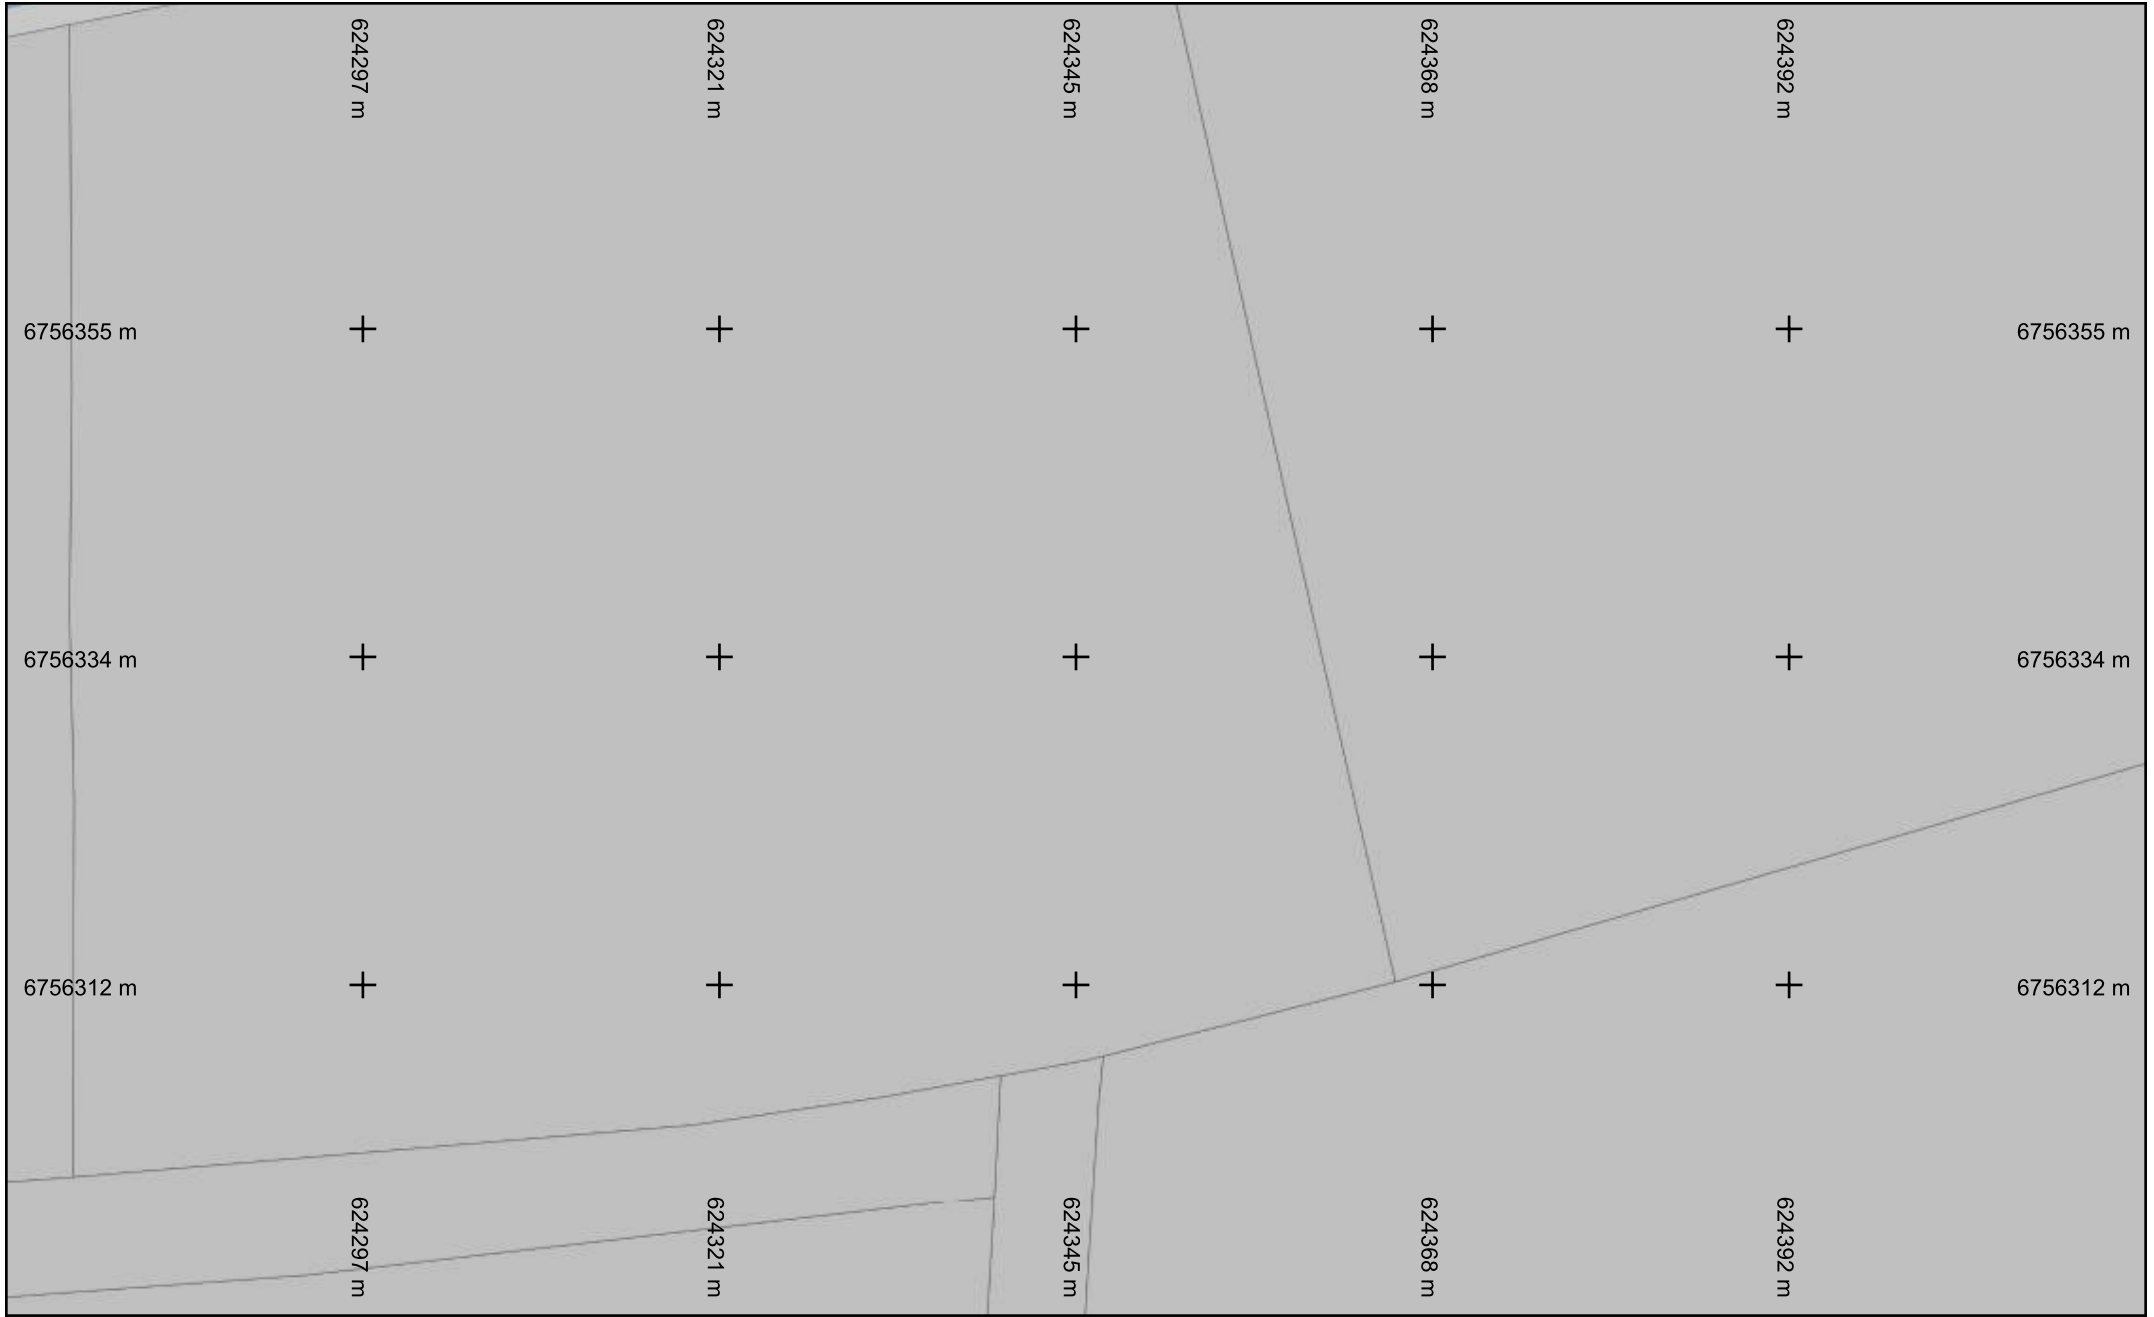


Format d'impression : A4 Paysage

**Légende :**  
[Voir page annexe](#)

Échelle : 1:500

**Folio n° : 13**

Numéro de consultation : 2022032501549TDE  
 Adresse : Chemin de la canche  
 45800 Combleux

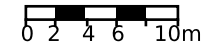

Les coordonnées figurant sur le plan correspondent à des éléments rangés en classe de précision A. Système de coordonnées: Lambert93. Ordre des coordonnées: Long-Lat-Prof






Format d'impression : A4 Paysage

**Légende :**  
[Voir page annexe](#)

Échelle : 1:500 **Folio n° : 14**

Numéro de consultation : 2022032501549TDE  
 Adresse : Chemin de la canche  
 45800 Combleux

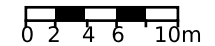

Les coordonnées figurant sur le plan correspondent à des éléments rangés en classe de précision A. Système de coordonnées: Lambert93. Ordre des coordonnées: Long-Lat-Prof

vers folio 14



vers folio 8




Format d'impression : A4 Paysage

**Légende :**  
[Voir page annexe](#)

Échelle : 1:500


**Folio n° : 15**

Numéro de consultation : 2022032501549TDE  
 Adresse : Chemin de la canche  
 45800 Combleux

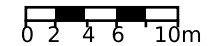

Les coordonnées figurant sur le plan correspondent à des éléments rangés en classe de précision A. Système de coordonnées: Lambert93. Ordre des coordonnées: Long-Lat-Prof



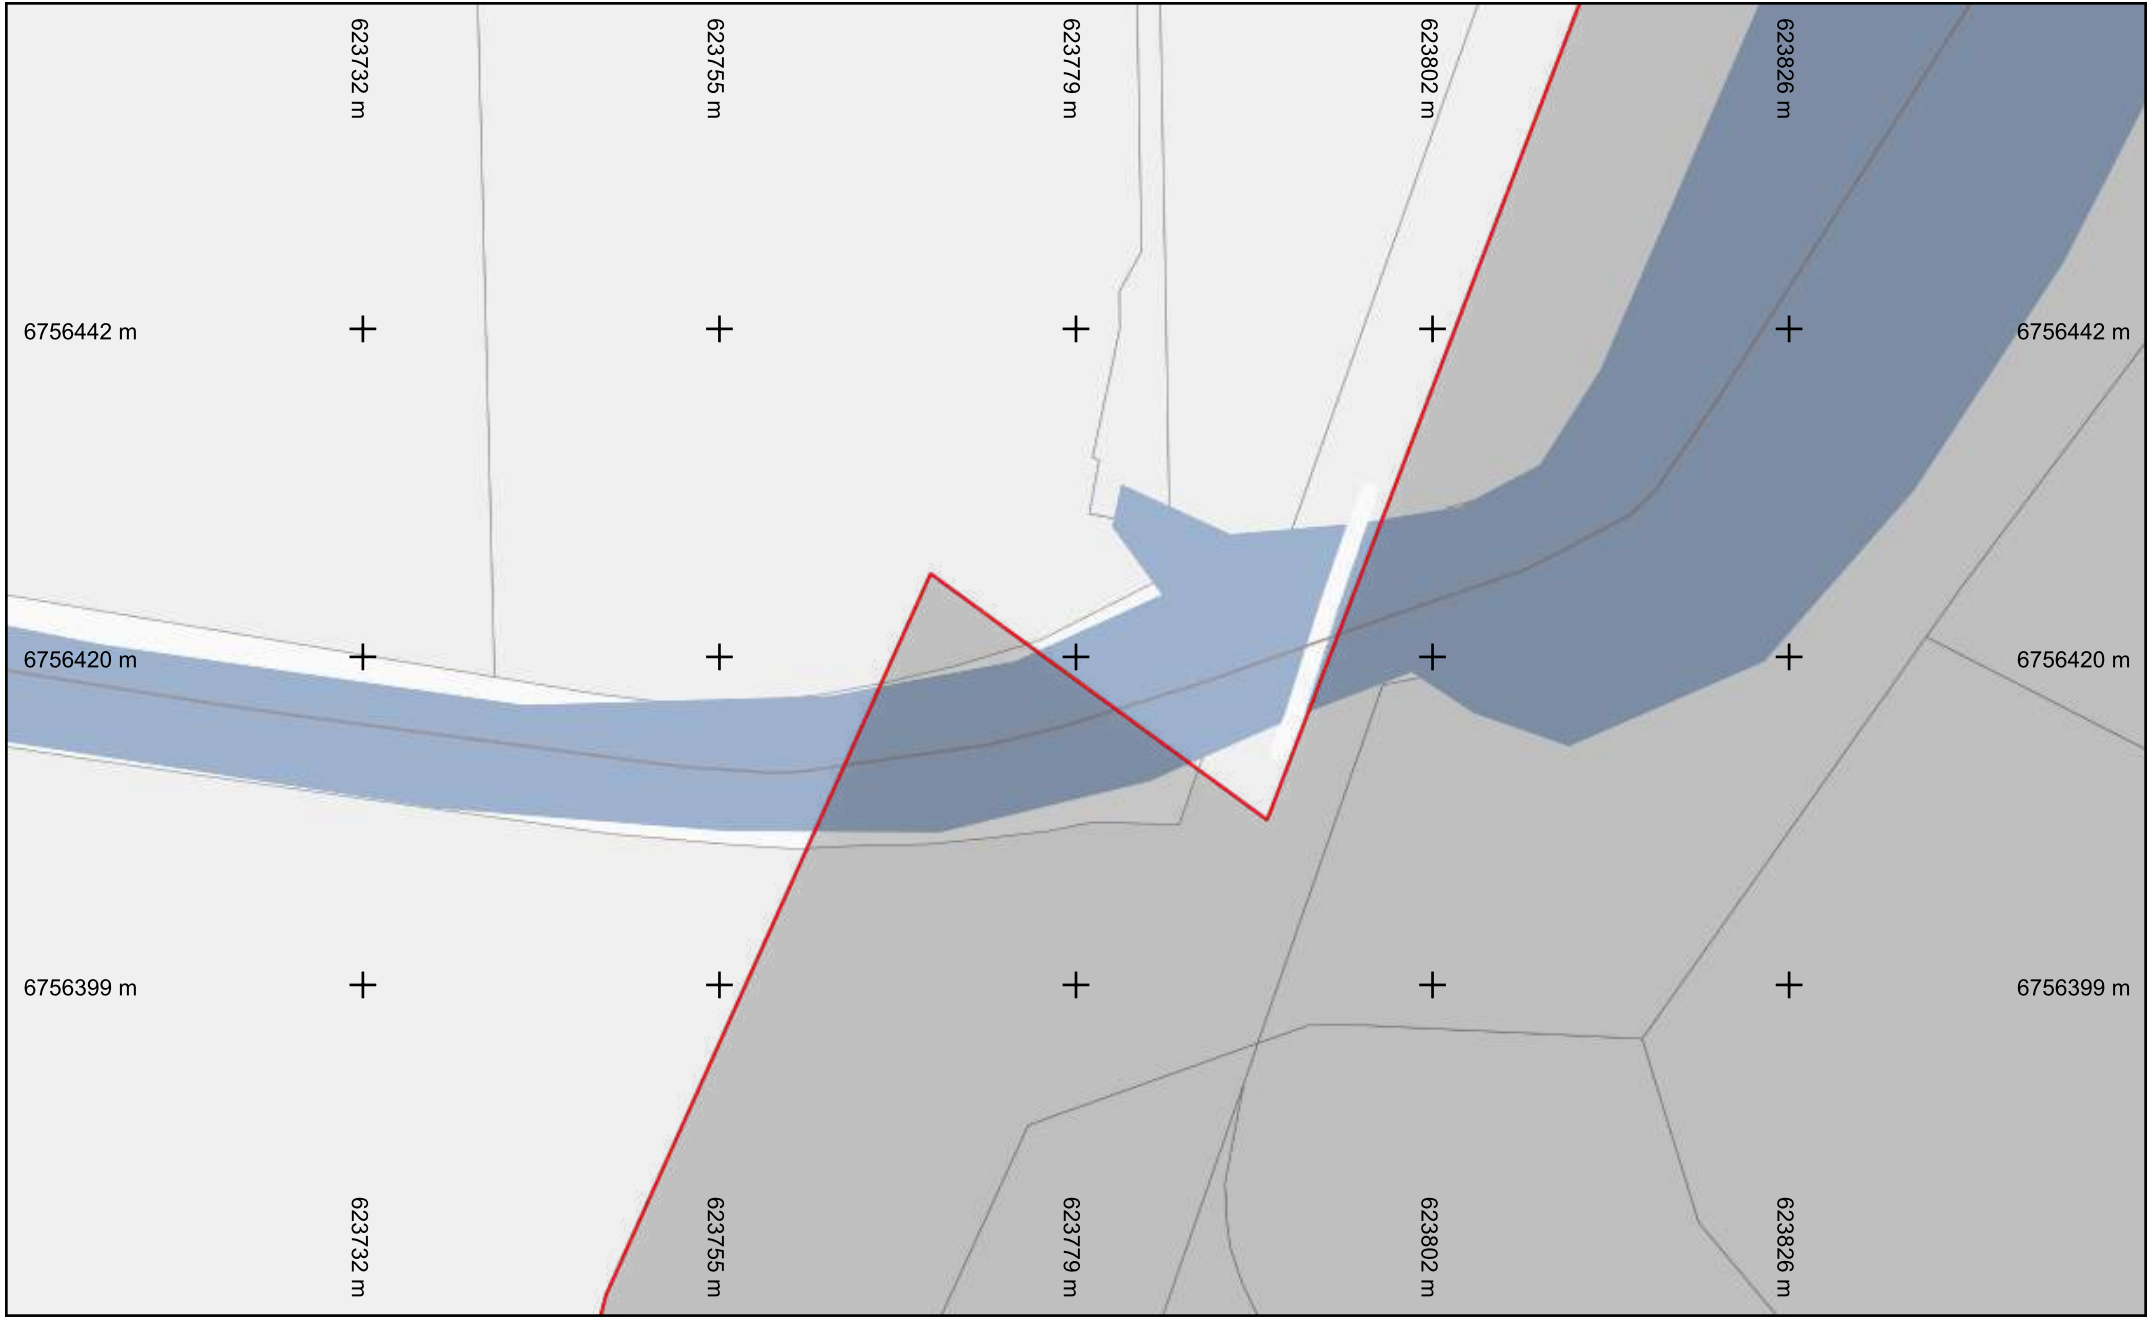


Format d'impression : A4 Paysage


**Légende :**  
[Voir page annexe](#)

Échelle : 1:500

**Folio n° : 16**

Numéro de consultation : 2022032501549TDE  
 Adresse : Chemin de la canche  
 45800 Combleux

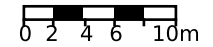

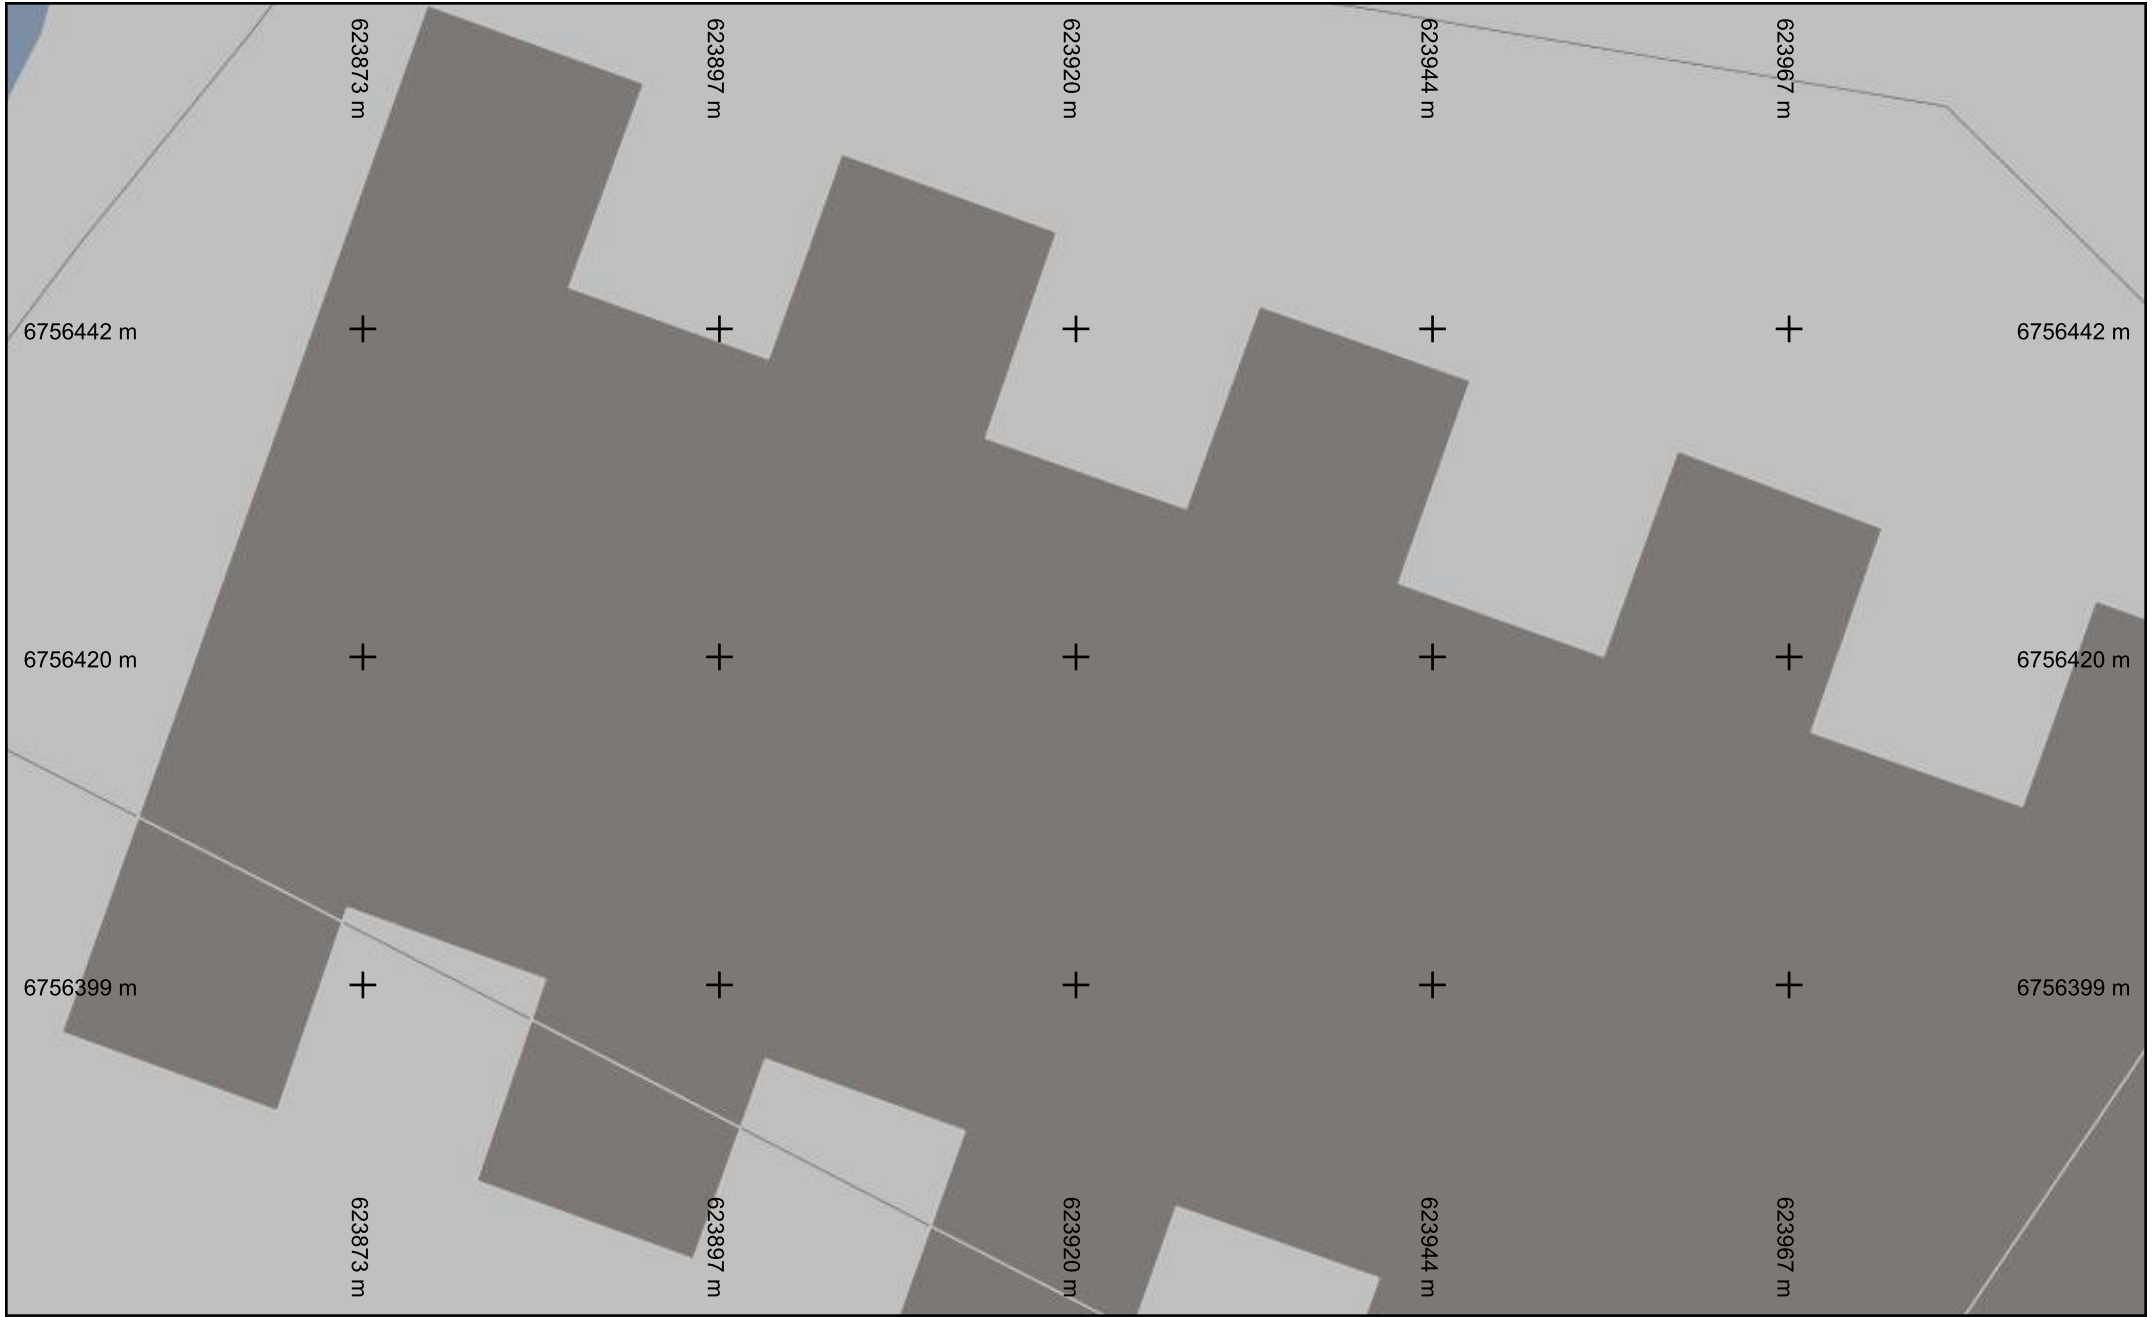


Format d'impression : A4 Paysage

**Légende :**  
[Voir page annexe](#)

Échelle : 1:500


**Folio n° : 17**

Numéro de consultation : 2022032501549TDE  
 Adresse : Chemin de la canche  
 45800 Combleux

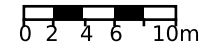

Les coordonnées figurant sur le plan correspondent à des éléments rangés en classe de précision A. Système de coordonnées: Lambert93. Ordre des coordonnées: Long-Lat-Prof



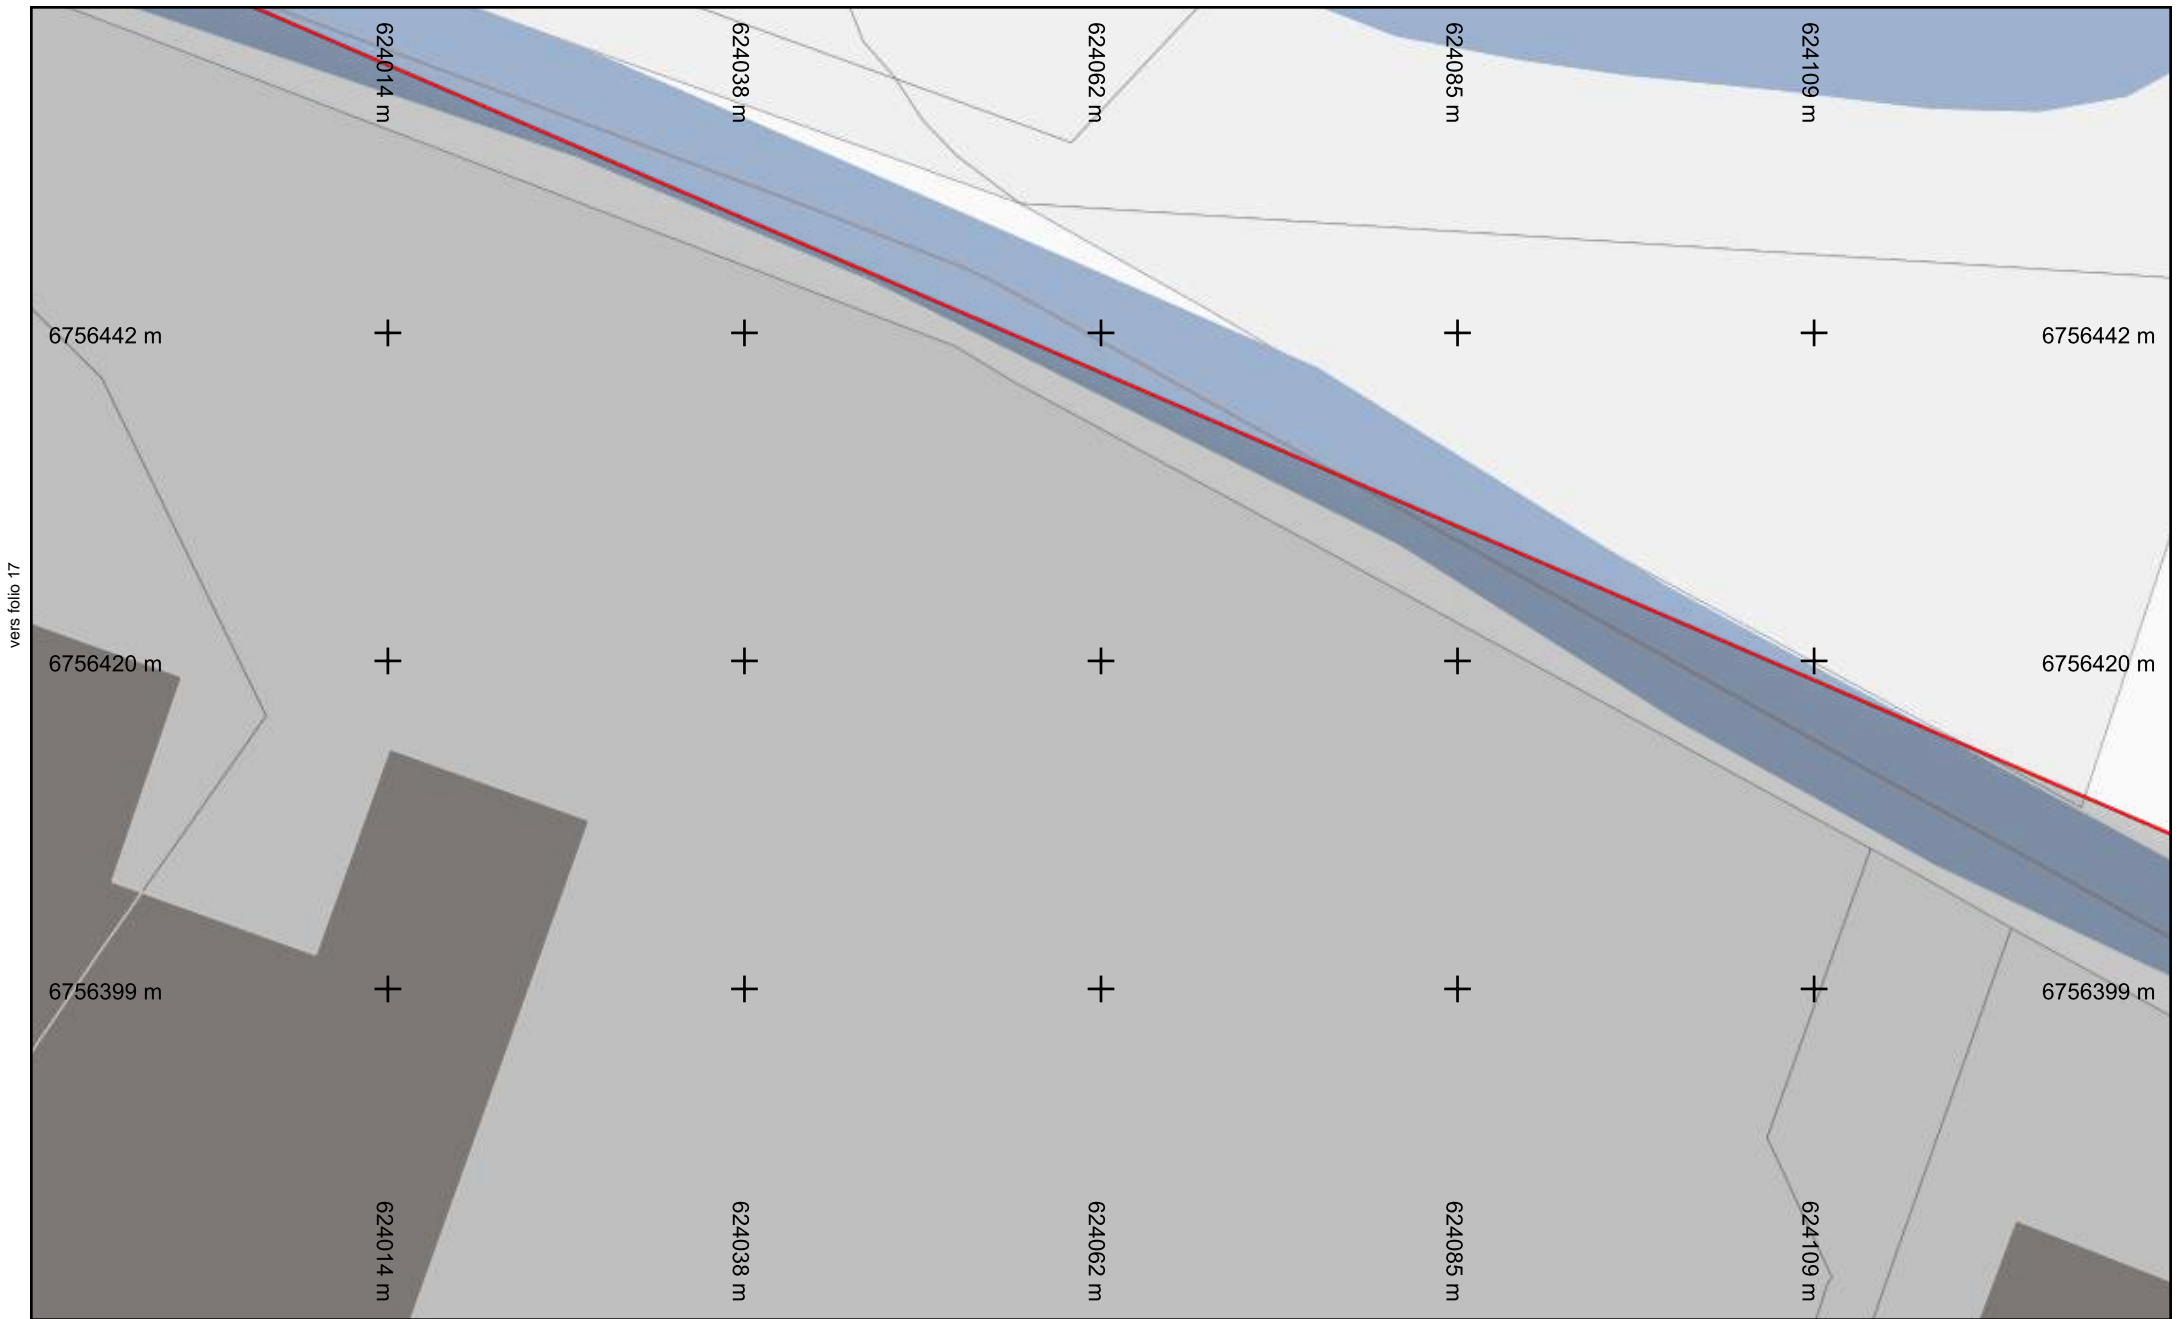

vers folio 17

vers folio 19




Format d'impression : A4 Paysage

**Légende :**  
Voir page annexe


Échelle : 1:500

**Folio n° : 18**

Numéro de consultation : 2022032501549TDE  
Adresse : Chemin de la canche  
45800 Combleux

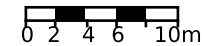

Les coordonnées figurant sur le plan correspondent à des éléments rangés en classe de précision A. Système de coordonnées: Lambert93. Ordre des coordonnées: Long-Lat-Prof

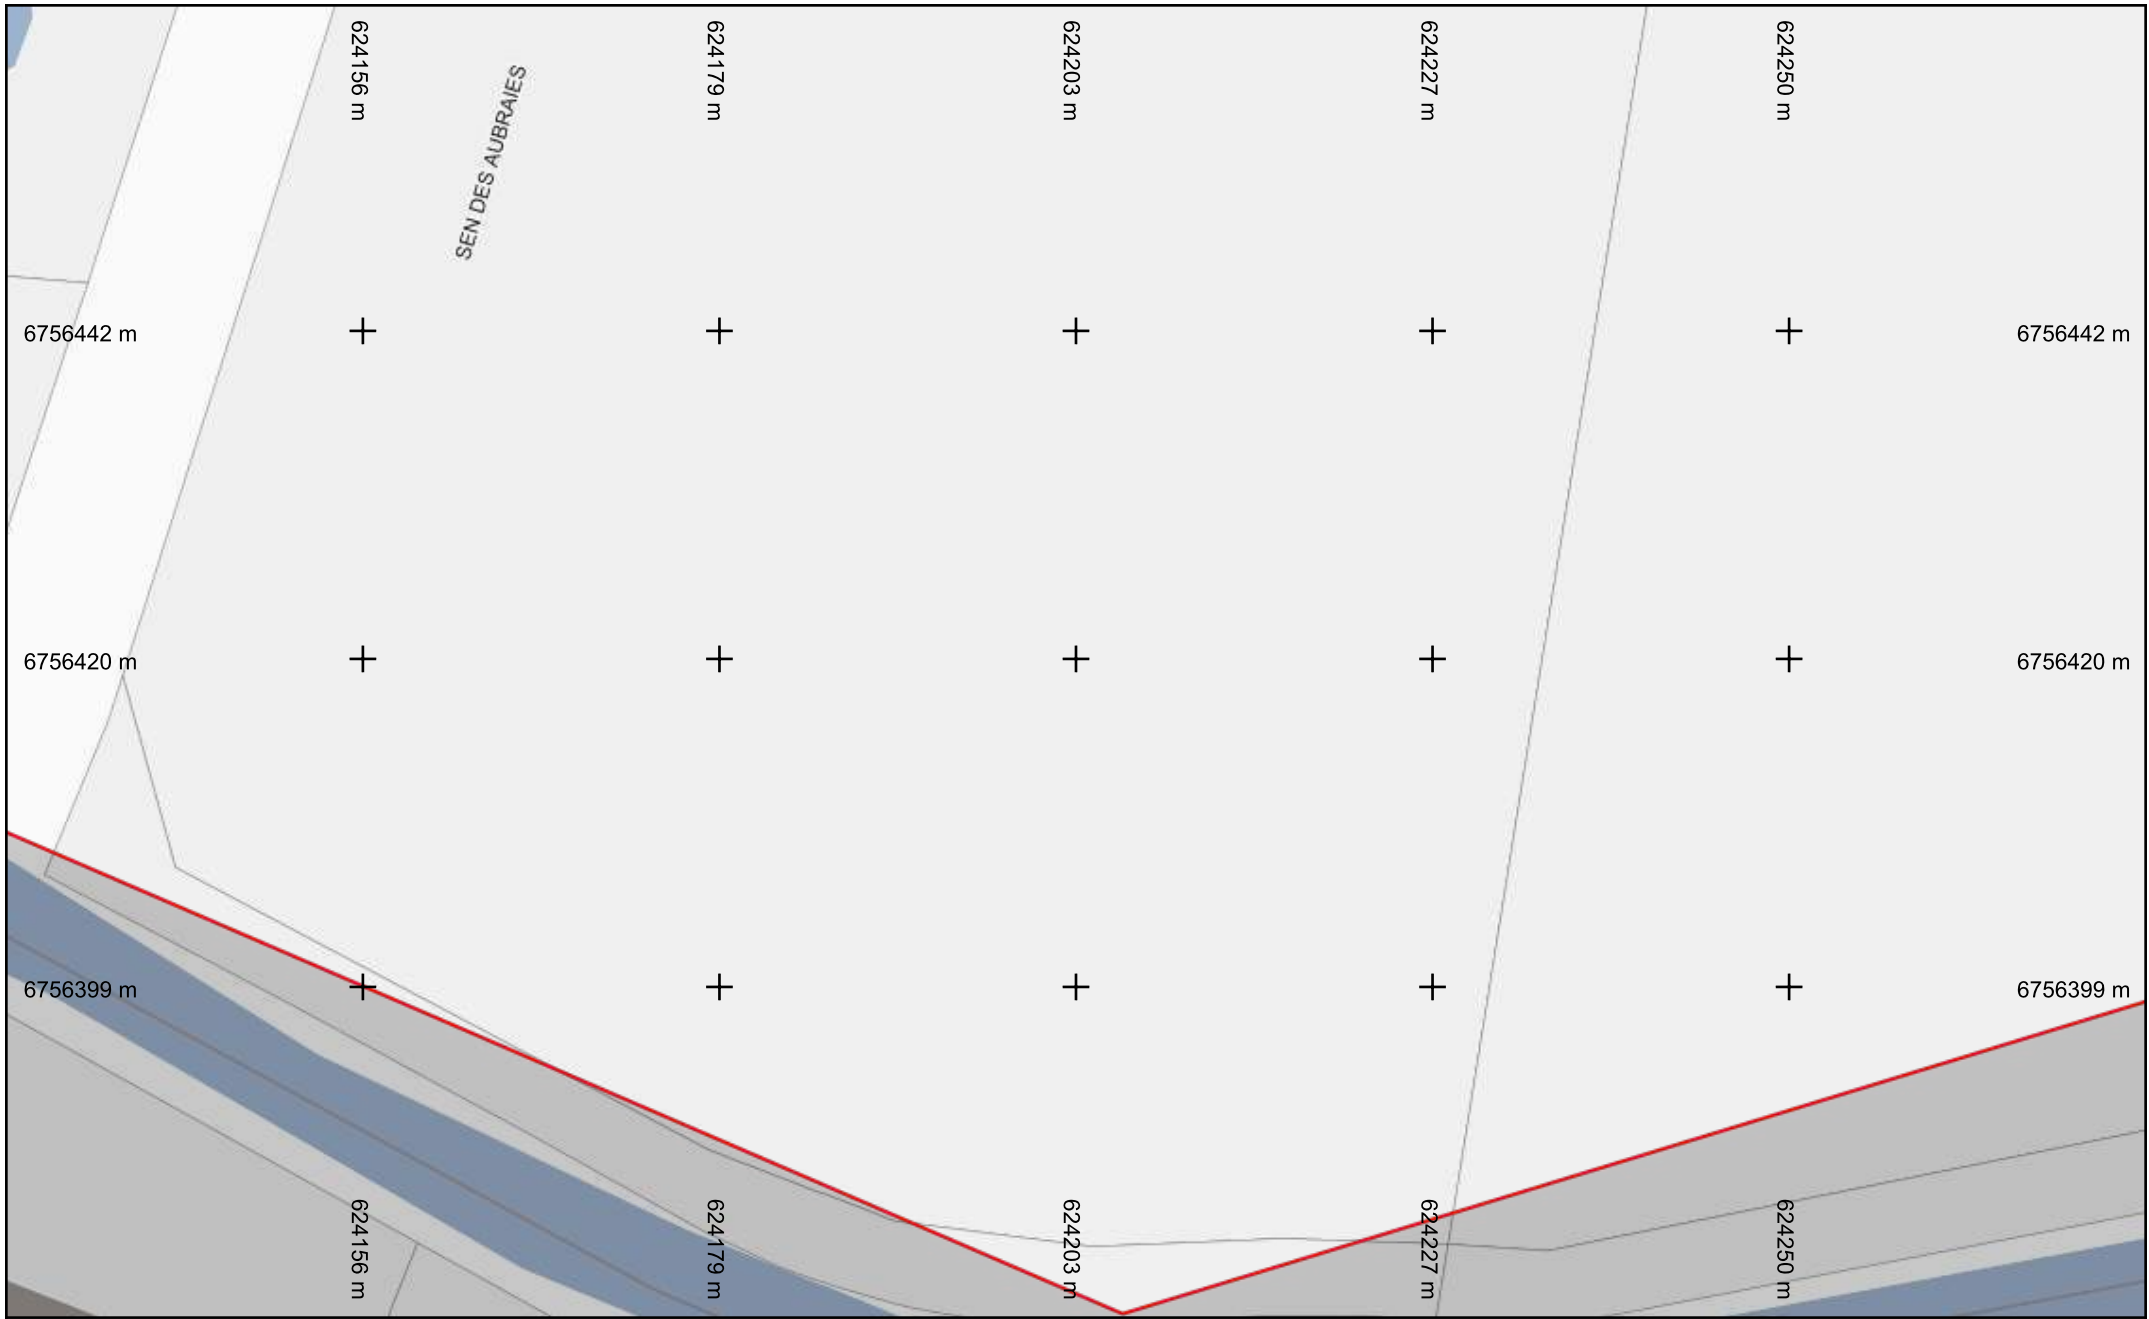

vers folio 18

vers folio 20

vers folio 12




Format d'impression : A4 Paysage

**Légende :**  
[Voir page annexe](#)

Échelle : 1:500


**Folio n° : 19**

Numéro de consultation : 2022032501549TDE  
 Adresse : Chemin de la canche  
 45800 Combleux

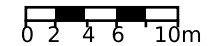

Les coordonnées figurant sur le plan correspondent à des éléments rangés en classe de précision A. Système de coordonnées: Lambert93. Ordre des coordonnées: Long-Lat-Prof



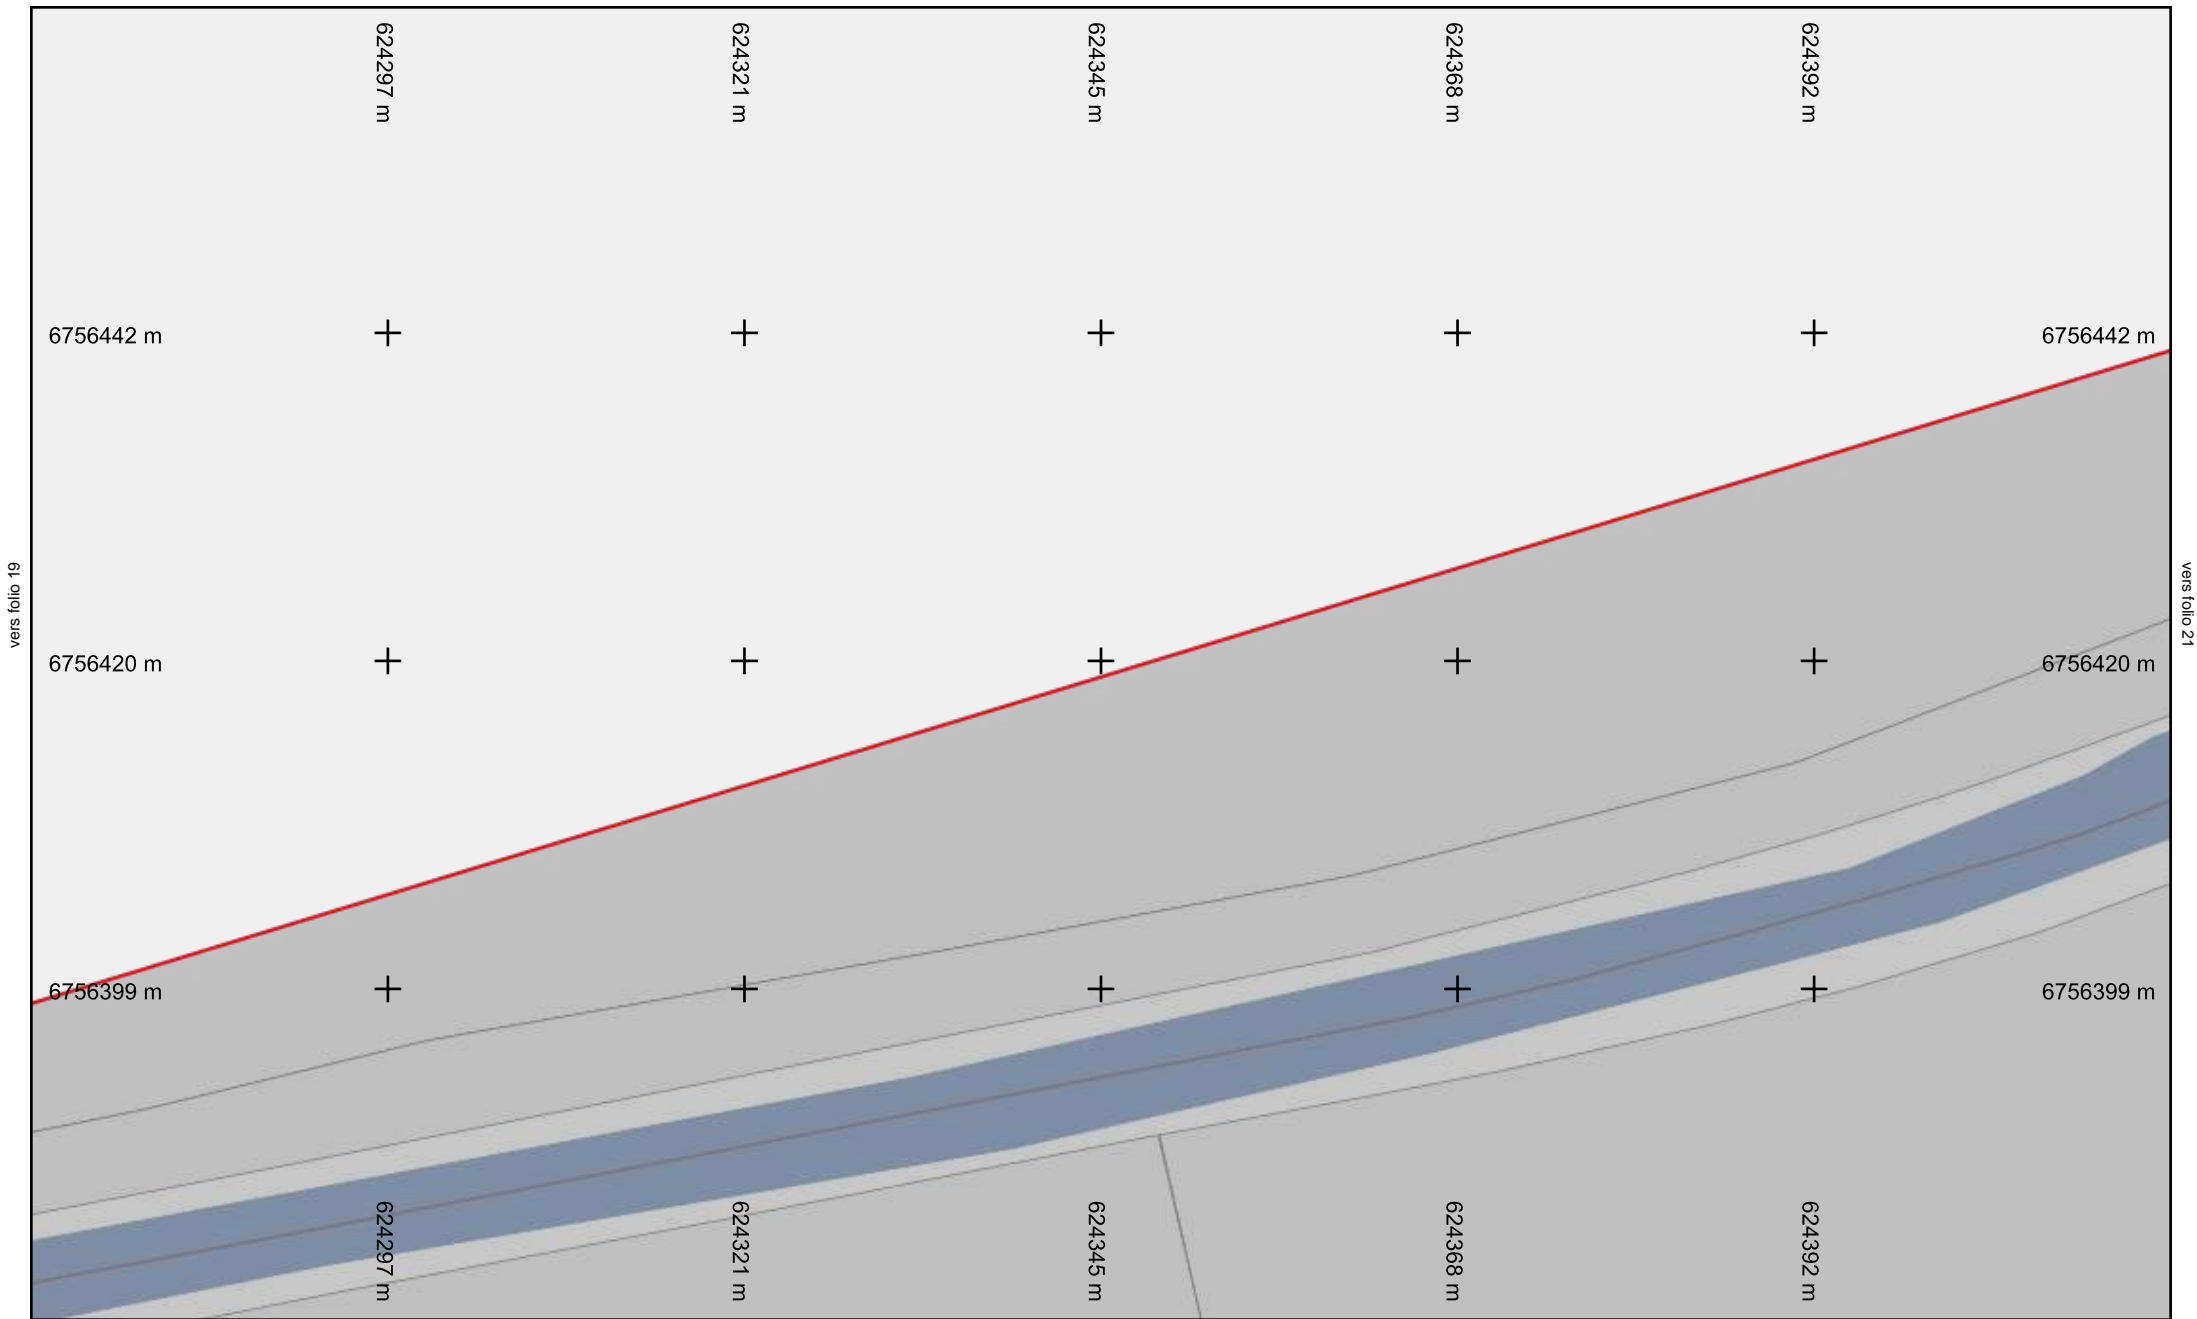


Format d'impression : A4 Paysage

**Légende :**  
[Voir page annexe](#)


Échelle : 1:500

**Folio n° : 20**

Numéro de consultation : 2022032501549TDE  
 Adresse : Chemin de la canche  
 45800 Combleux

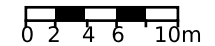

Les coordonnées figurant sur le plan correspondent à des éléments rangés en classe de précision A. Système de coordonnées: Lambert93. Ordre des coordonnées: Long-Lat-Prof

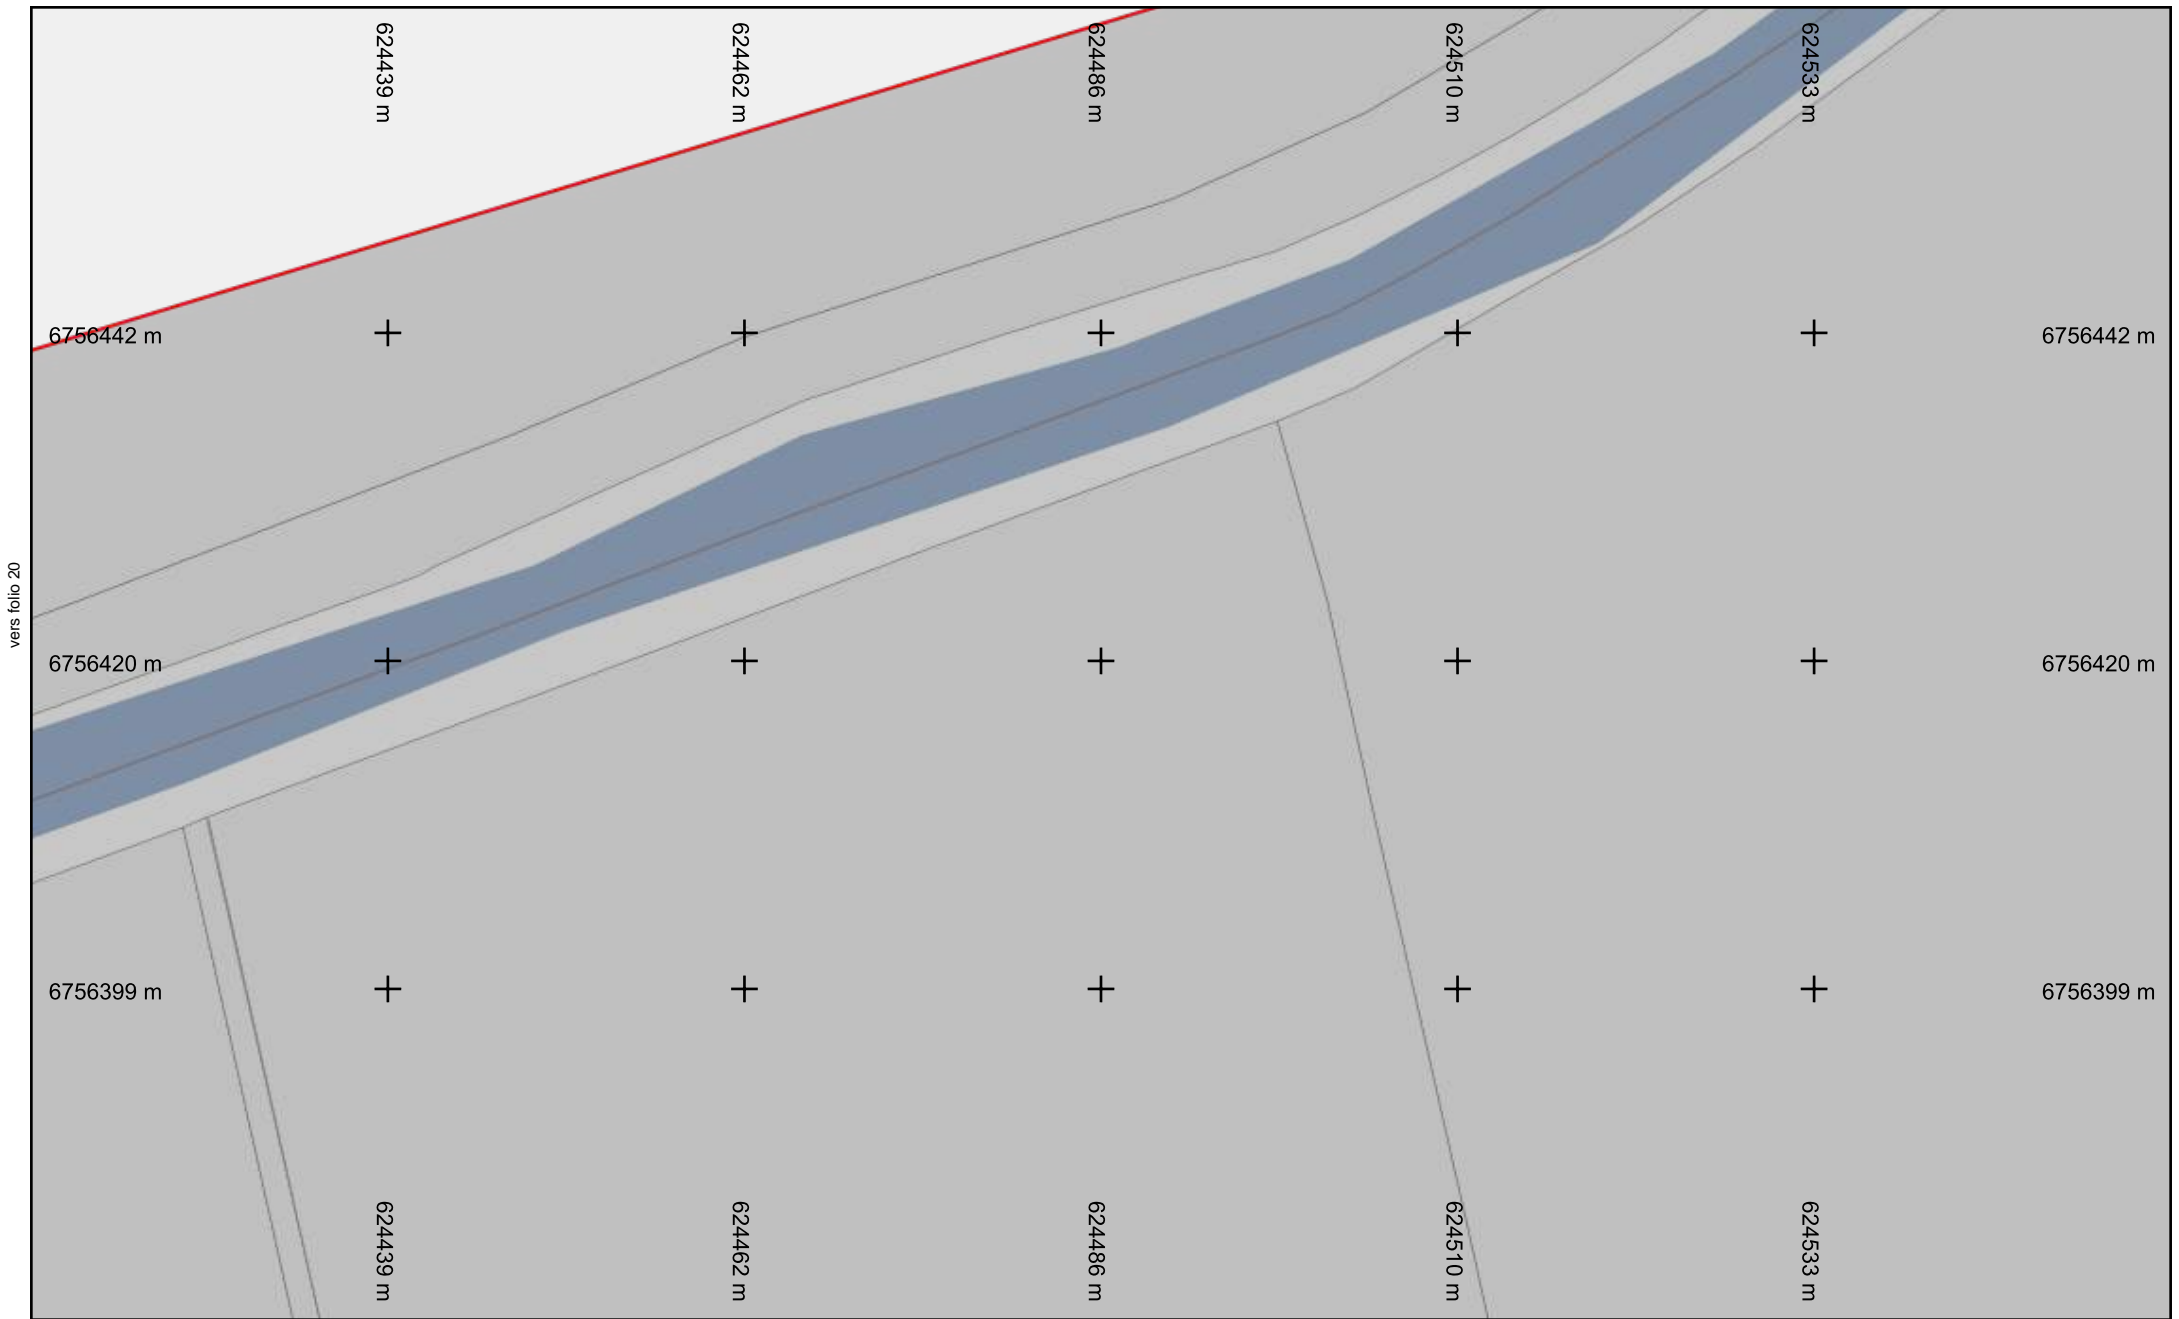

vers folio 20

vers folio 22




Format d'impression : A4 Paysage

**Légende :**  
[Voir page annexe](#)

Échelle : 1:500

**Folio n° : 21**

Numéro de consultation : 2022032501549TDE  
Adresse : Chemin de la canche  
45800 Combleux

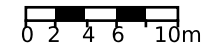





vers folio 21

vers folio 15




Format d'impression : A4 Paysage

**Légende :**  
Voir page annexe


Échelle : 1:500

**Folio n° : 22**

Numéro de consultation : 2022032501549TDE  
Adresse : Chemin de la canche  
45800 Combleux

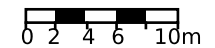

Les coordonnées figurant sur le plan correspondent à des éléments rangés en classe de précision A. Système de coordonnées: Lambert93. Ordre des coordonnées: Long-Lat-Prof

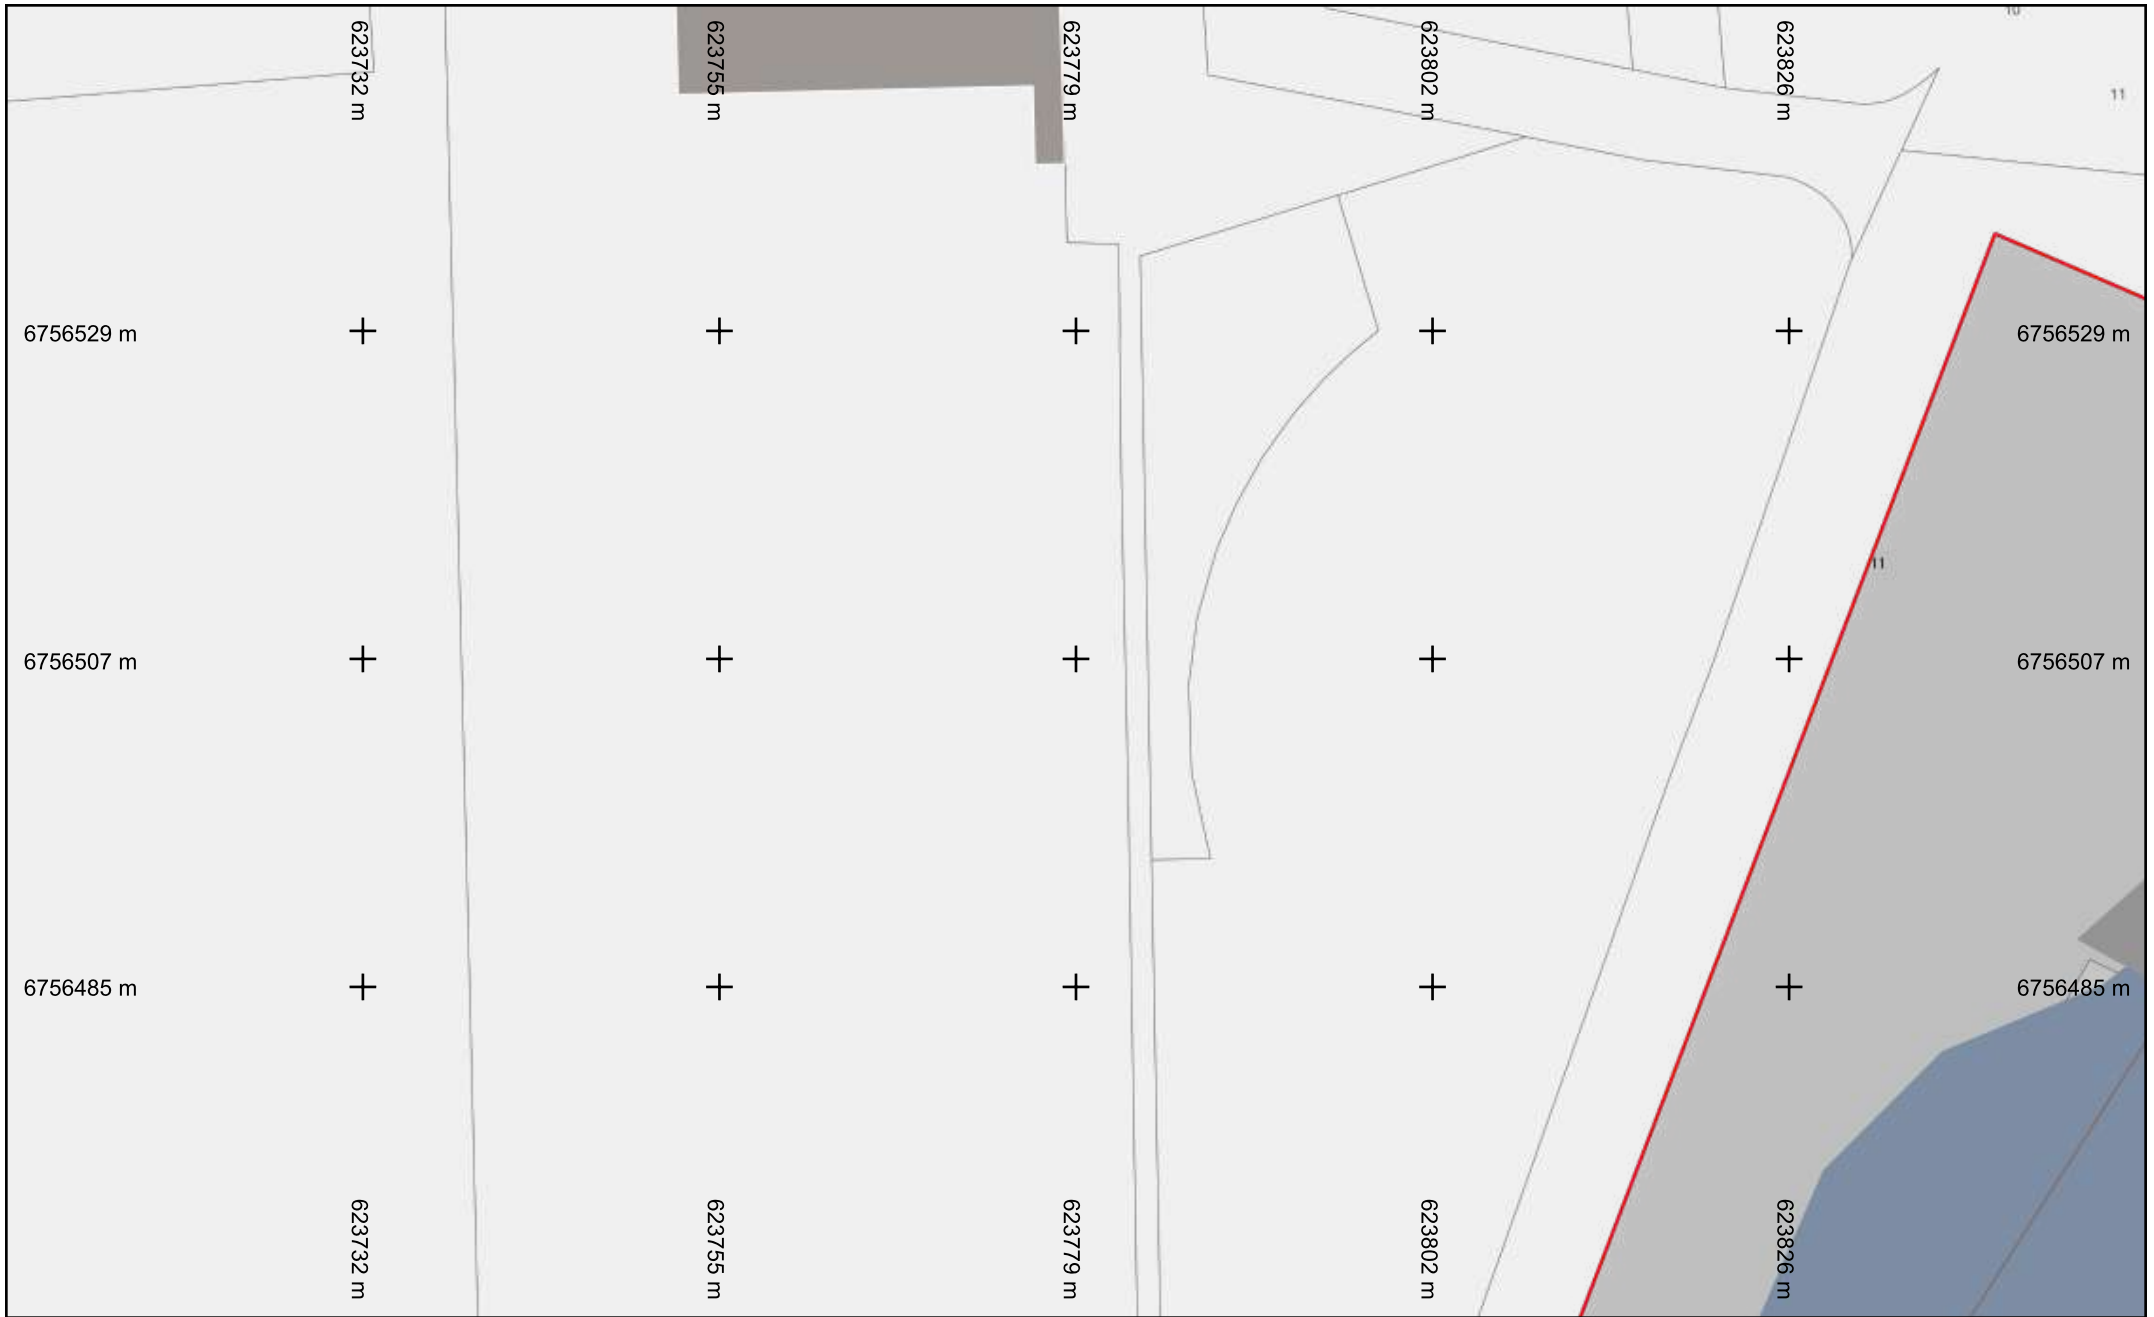

vers folio 16




Format d'impression : A4 Paysage

**Légende :**  
[Voir page annexe](#)

Échelle : 1:500

**Folio n° : 23**


Numéro de consultation : 2022032501549TDE  
 Adresse : Chemin de la canche  
 45800 Combleux

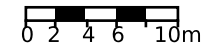

Les coordonnées figurant sur le plan correspondent à des éléments rangés en classe de précision A. Système de coordonnées: Lambert93. Ordre des coordonnées: Long-Lat-Prof

vers folio 24



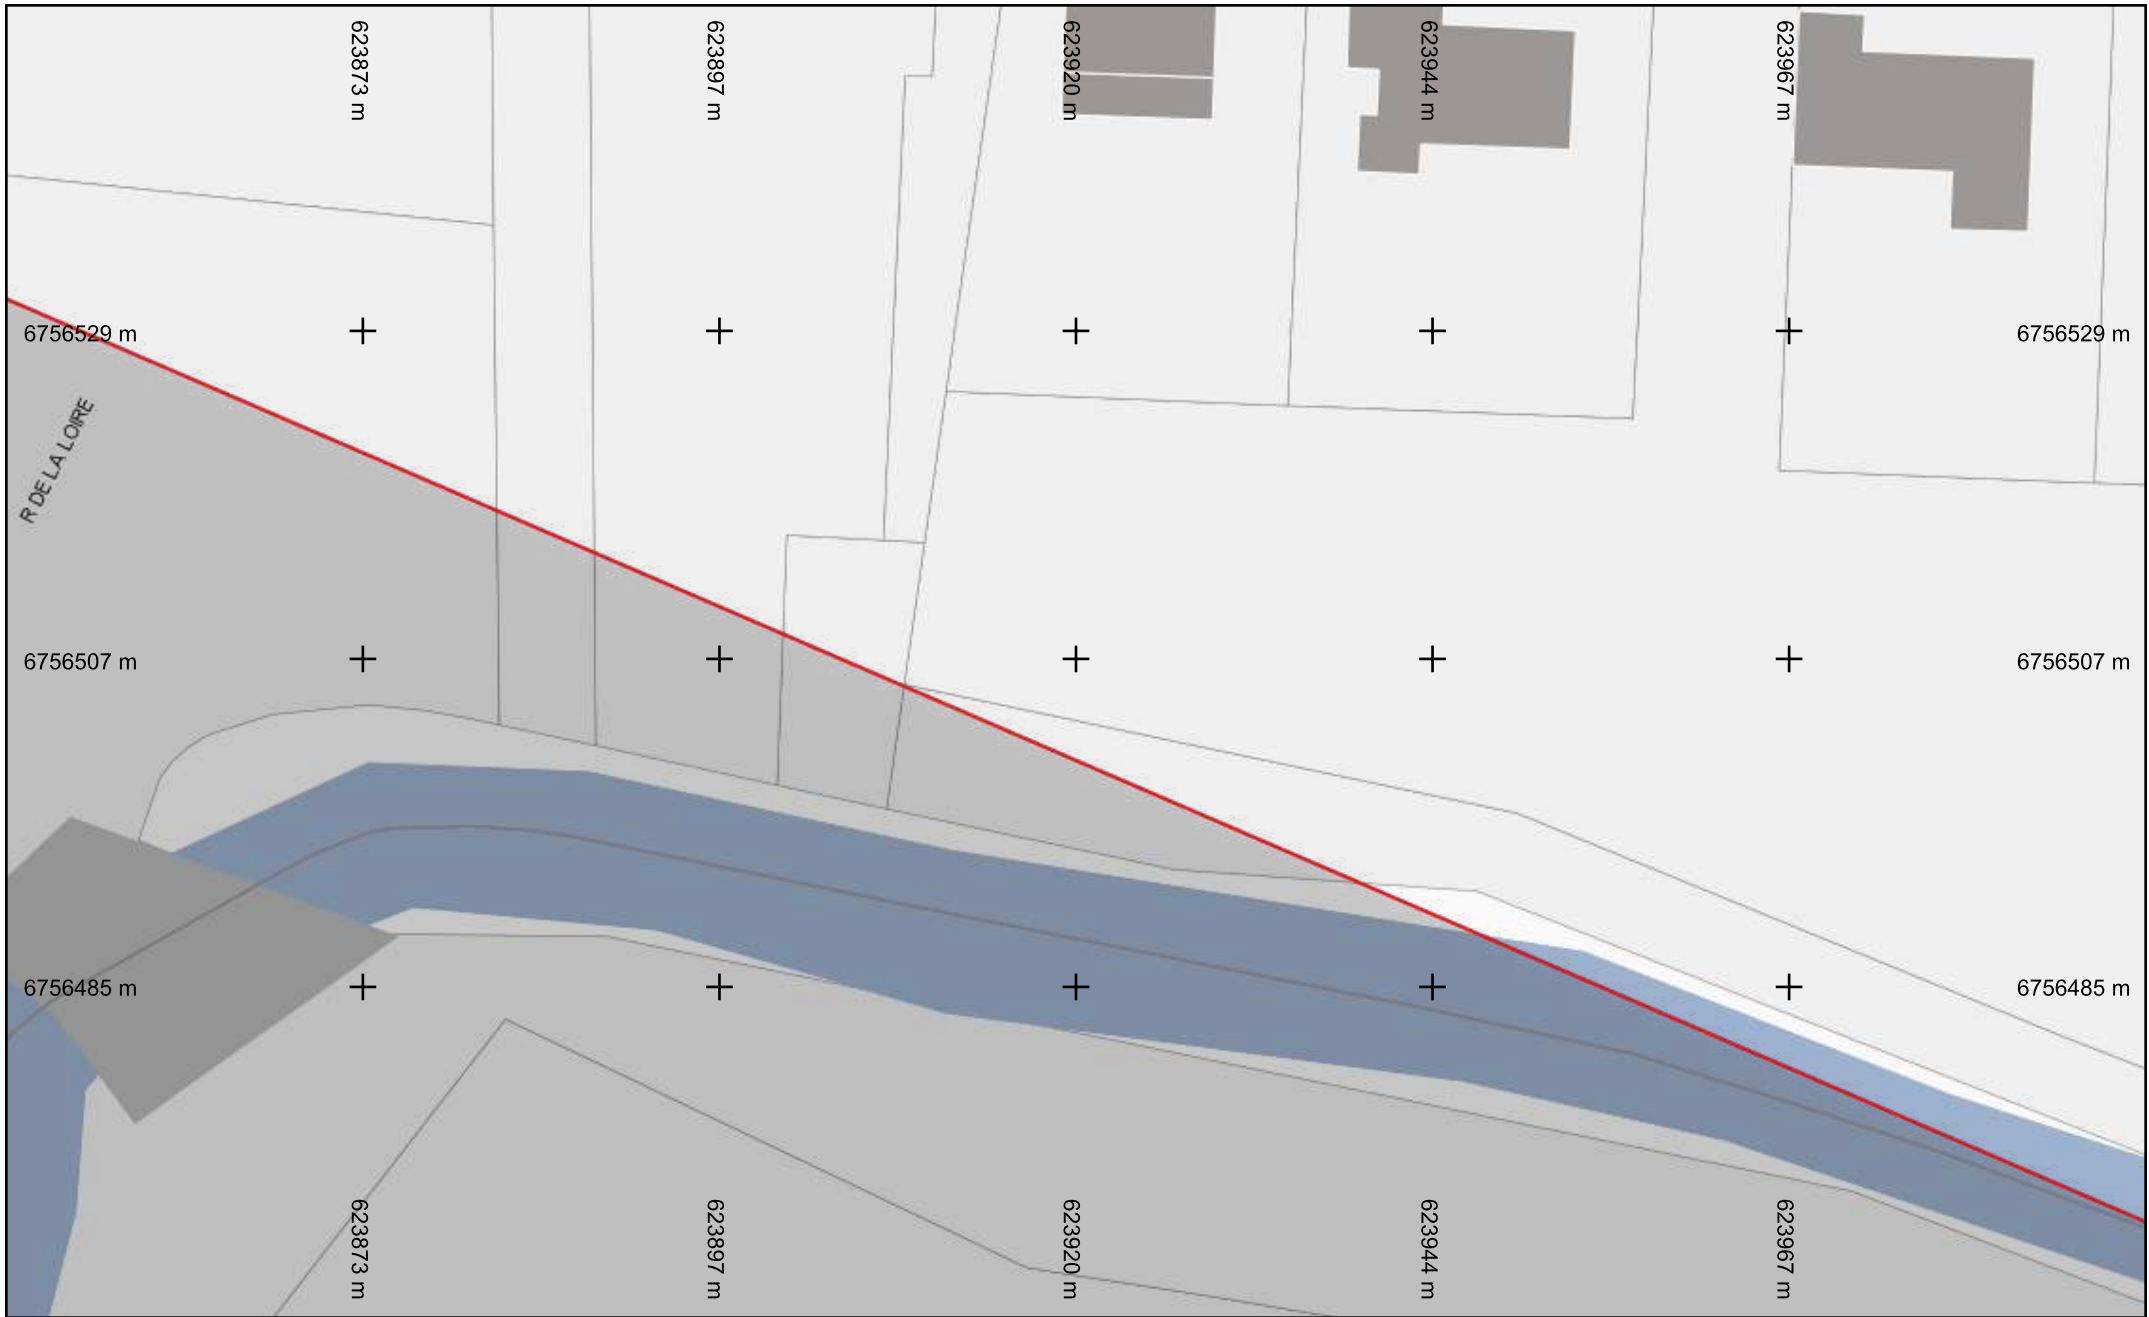

vers folio 17




Format d'impression : A4 Paysage

**Légende :**  
[Voir page annexe](#)

Échelle : 1:500

**Folio n° : 24**

Numéro de consultation : 2022032501549TDE  
 Adresse : Chemin de la canche  
 45800 Combleux

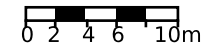

Les coordonnées figurant sur le plan correspondent à des éléments rangés en classe de précision A. Système de coordonnées: Lambert93. Ordre des coordonnées: Long-Lat-Prof




Format d'impression : A4 Paysage

**Légende :**  
[Voir page annexe](#)

Échelle : 1:500


**Folio n° : 25**

Numéro de consultation : 2022032501549TDE  
 Adresse : Chemin de la canche  
 45800 Combleux

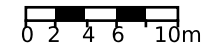


Les coordonnées figurant sur le plan correspondent à des éléments rangés en classe de précision A. Système de coordonnées: Lambert93. Ordre des coordonnées: Long-Lat-Prof



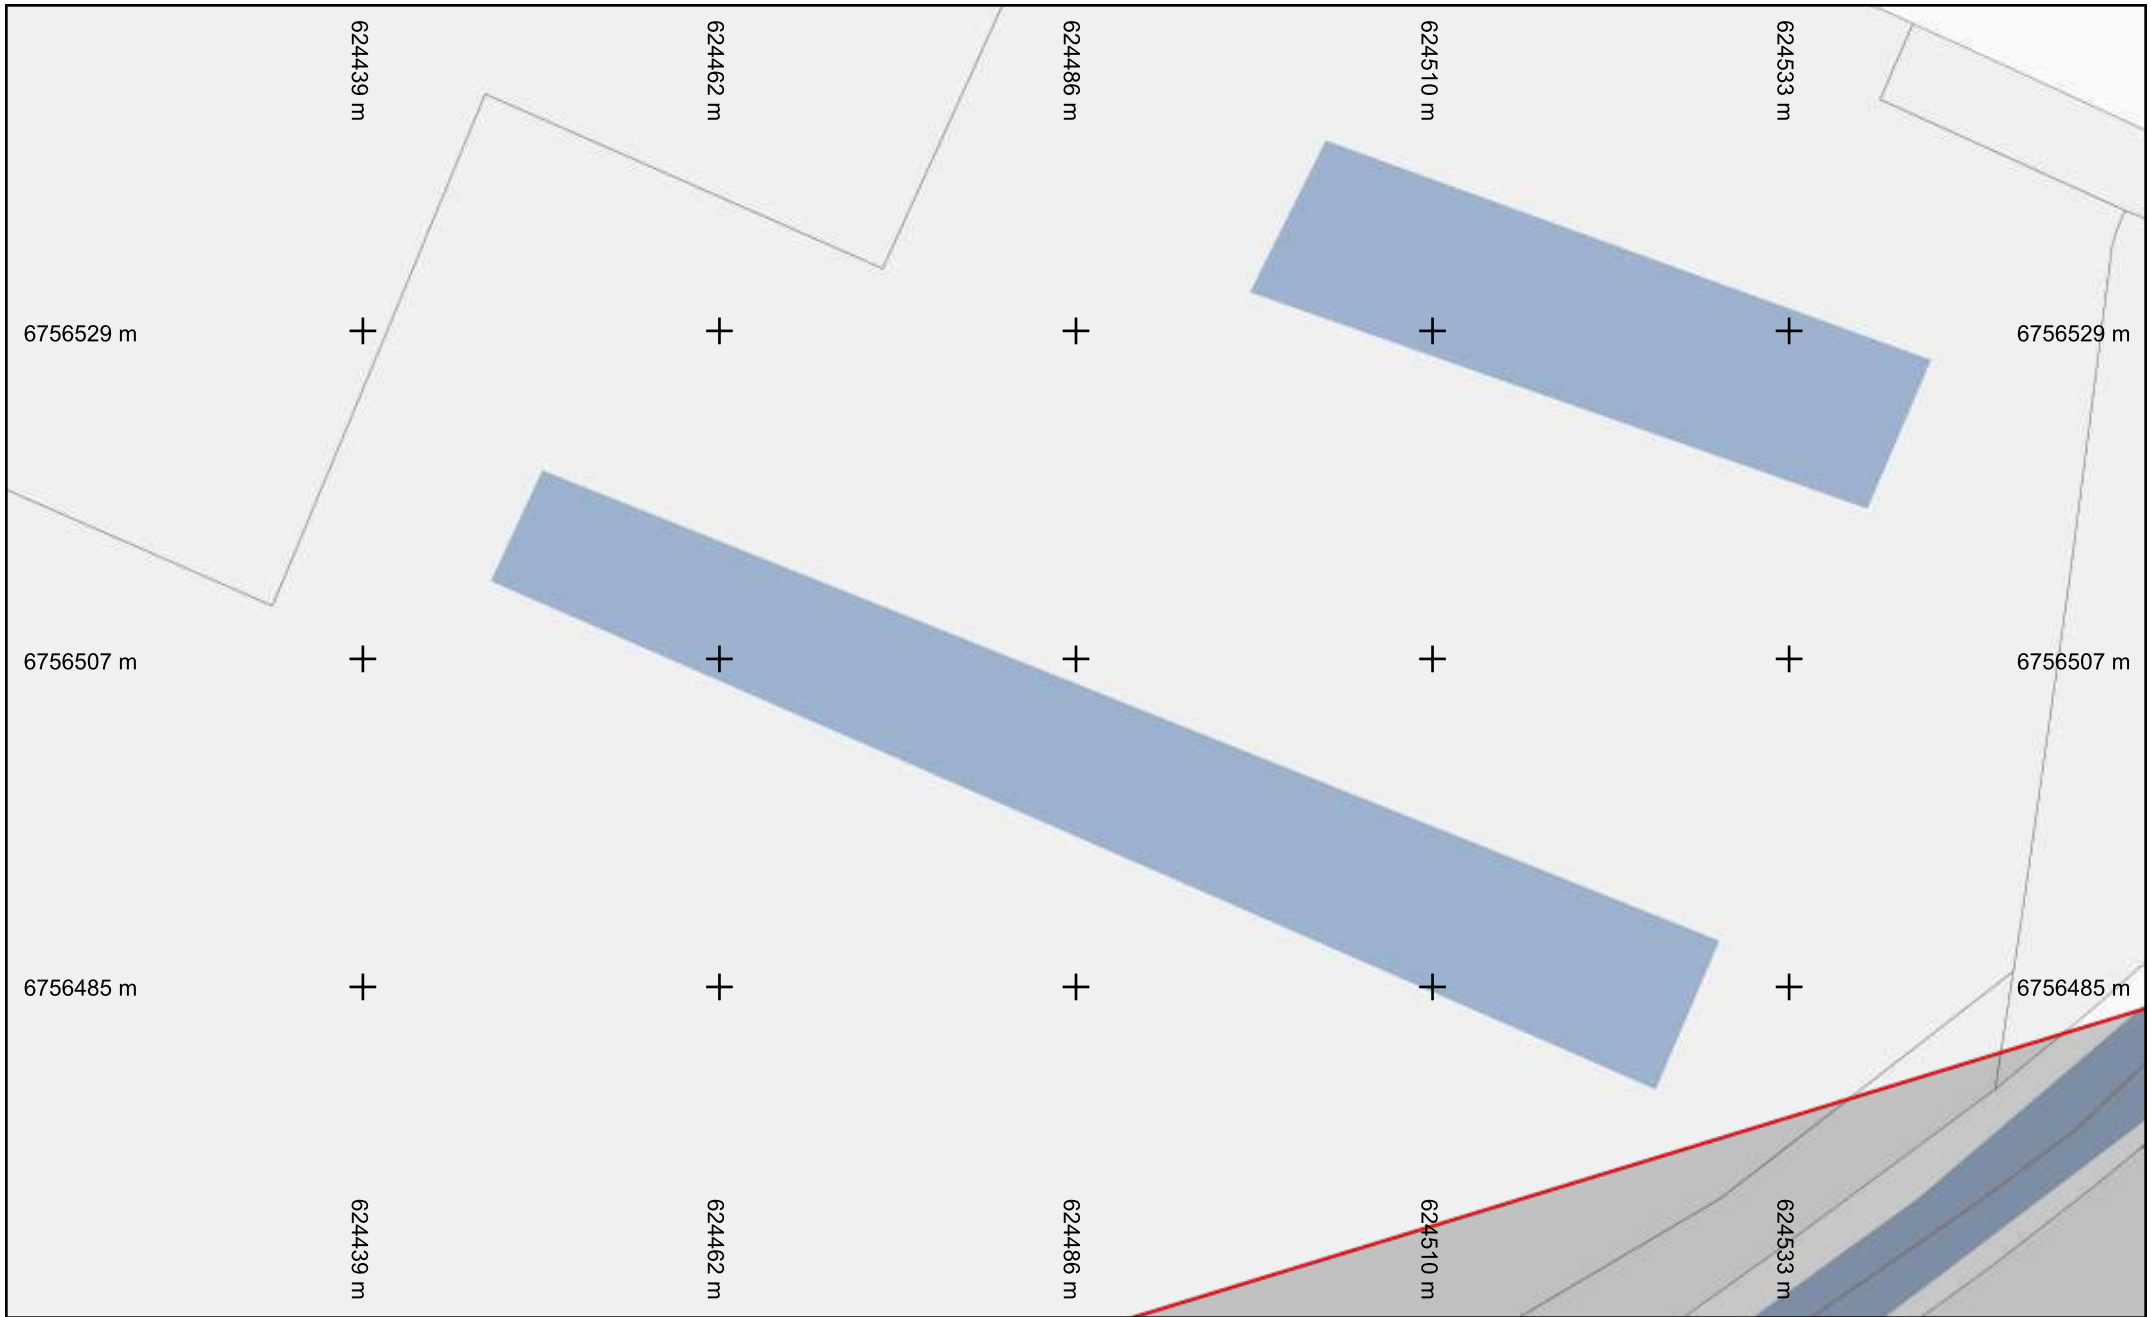

vers folio 26

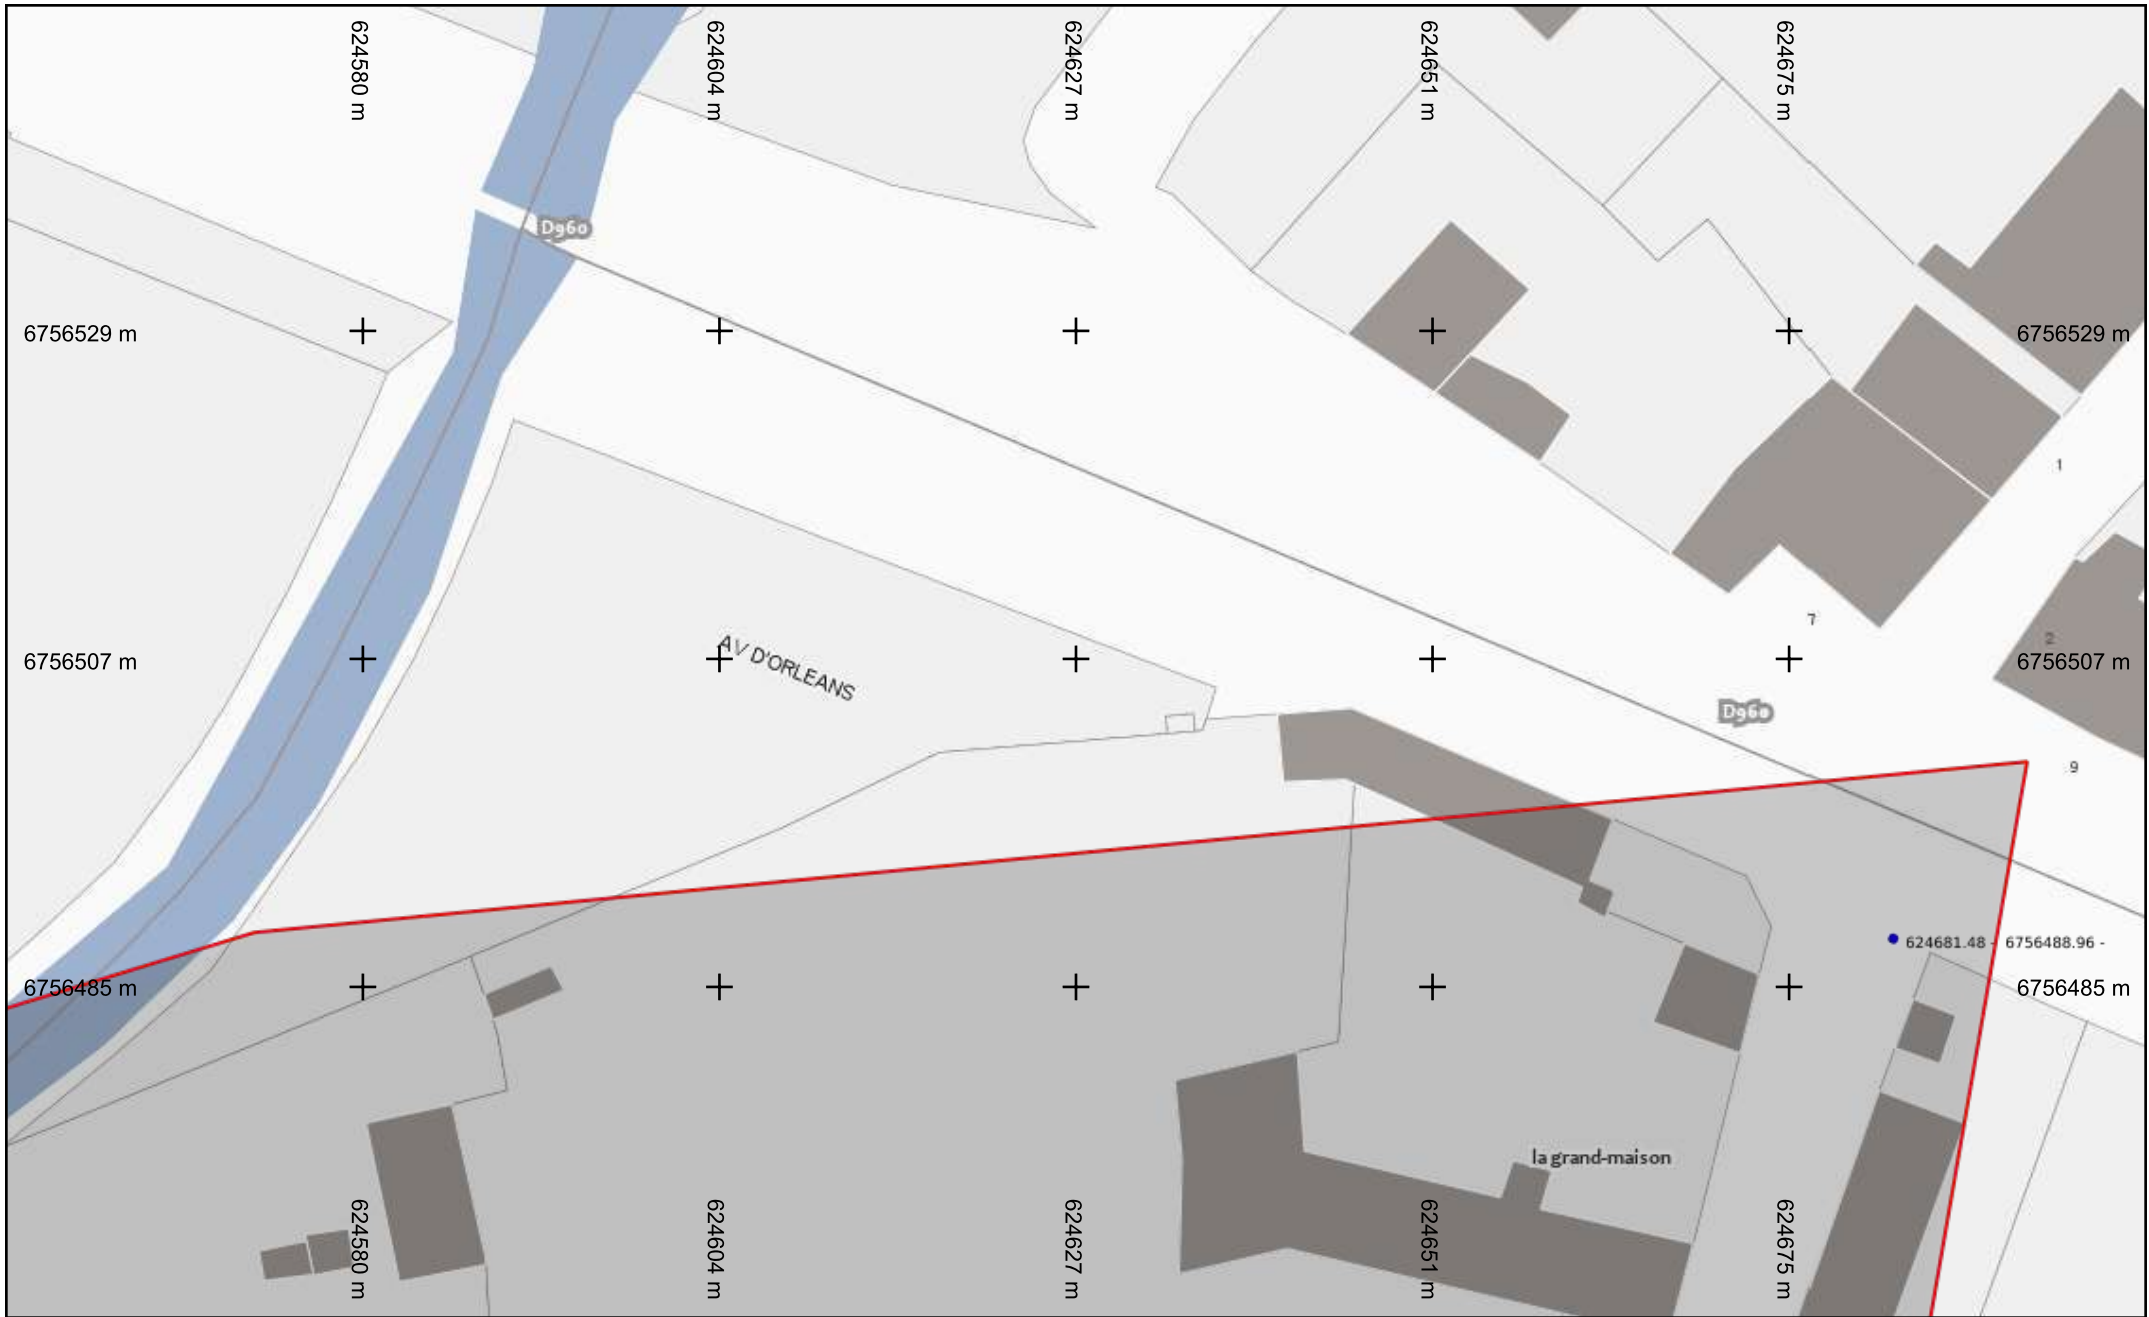

vers folio 22




Format d'impression : A4 Paysage

**Légende :**  
[Voir page annexe](#)

Échelle : 1:500

**Folio n° : 27**

Numéro de consultation : 2022032501549TDE  
 Adresse : Chemin de la canche  
 45800 Combleux

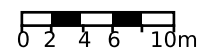

Les coordonnées figurant sur le plan correspondent à des éléments rangés en classe de précision A. Système de coordonnées: Lambert93. Ordre des coordonnées: Long-Lat-Prof





Le 29/03/2022

**Objet: Fichiers transmis avec le document**

Madame, Monsieur,

Pour consulter les fichiers transmis avec notre document, veuillez cliquer sur le ou les liens suivants :


eau\_potable\_20220328.pdf : <https://dl.sogelink.fr/?zFRTXfIX>

Document original signé : <https://dl.sogelink.fr/?JzgwfcTx>


Nous nous tenons à votre disposition pour tout complément d'information.

Veillez agréer, Madame, Monsieur, l'expression de nos salutations respectueuses.

Le service technique Sogelink

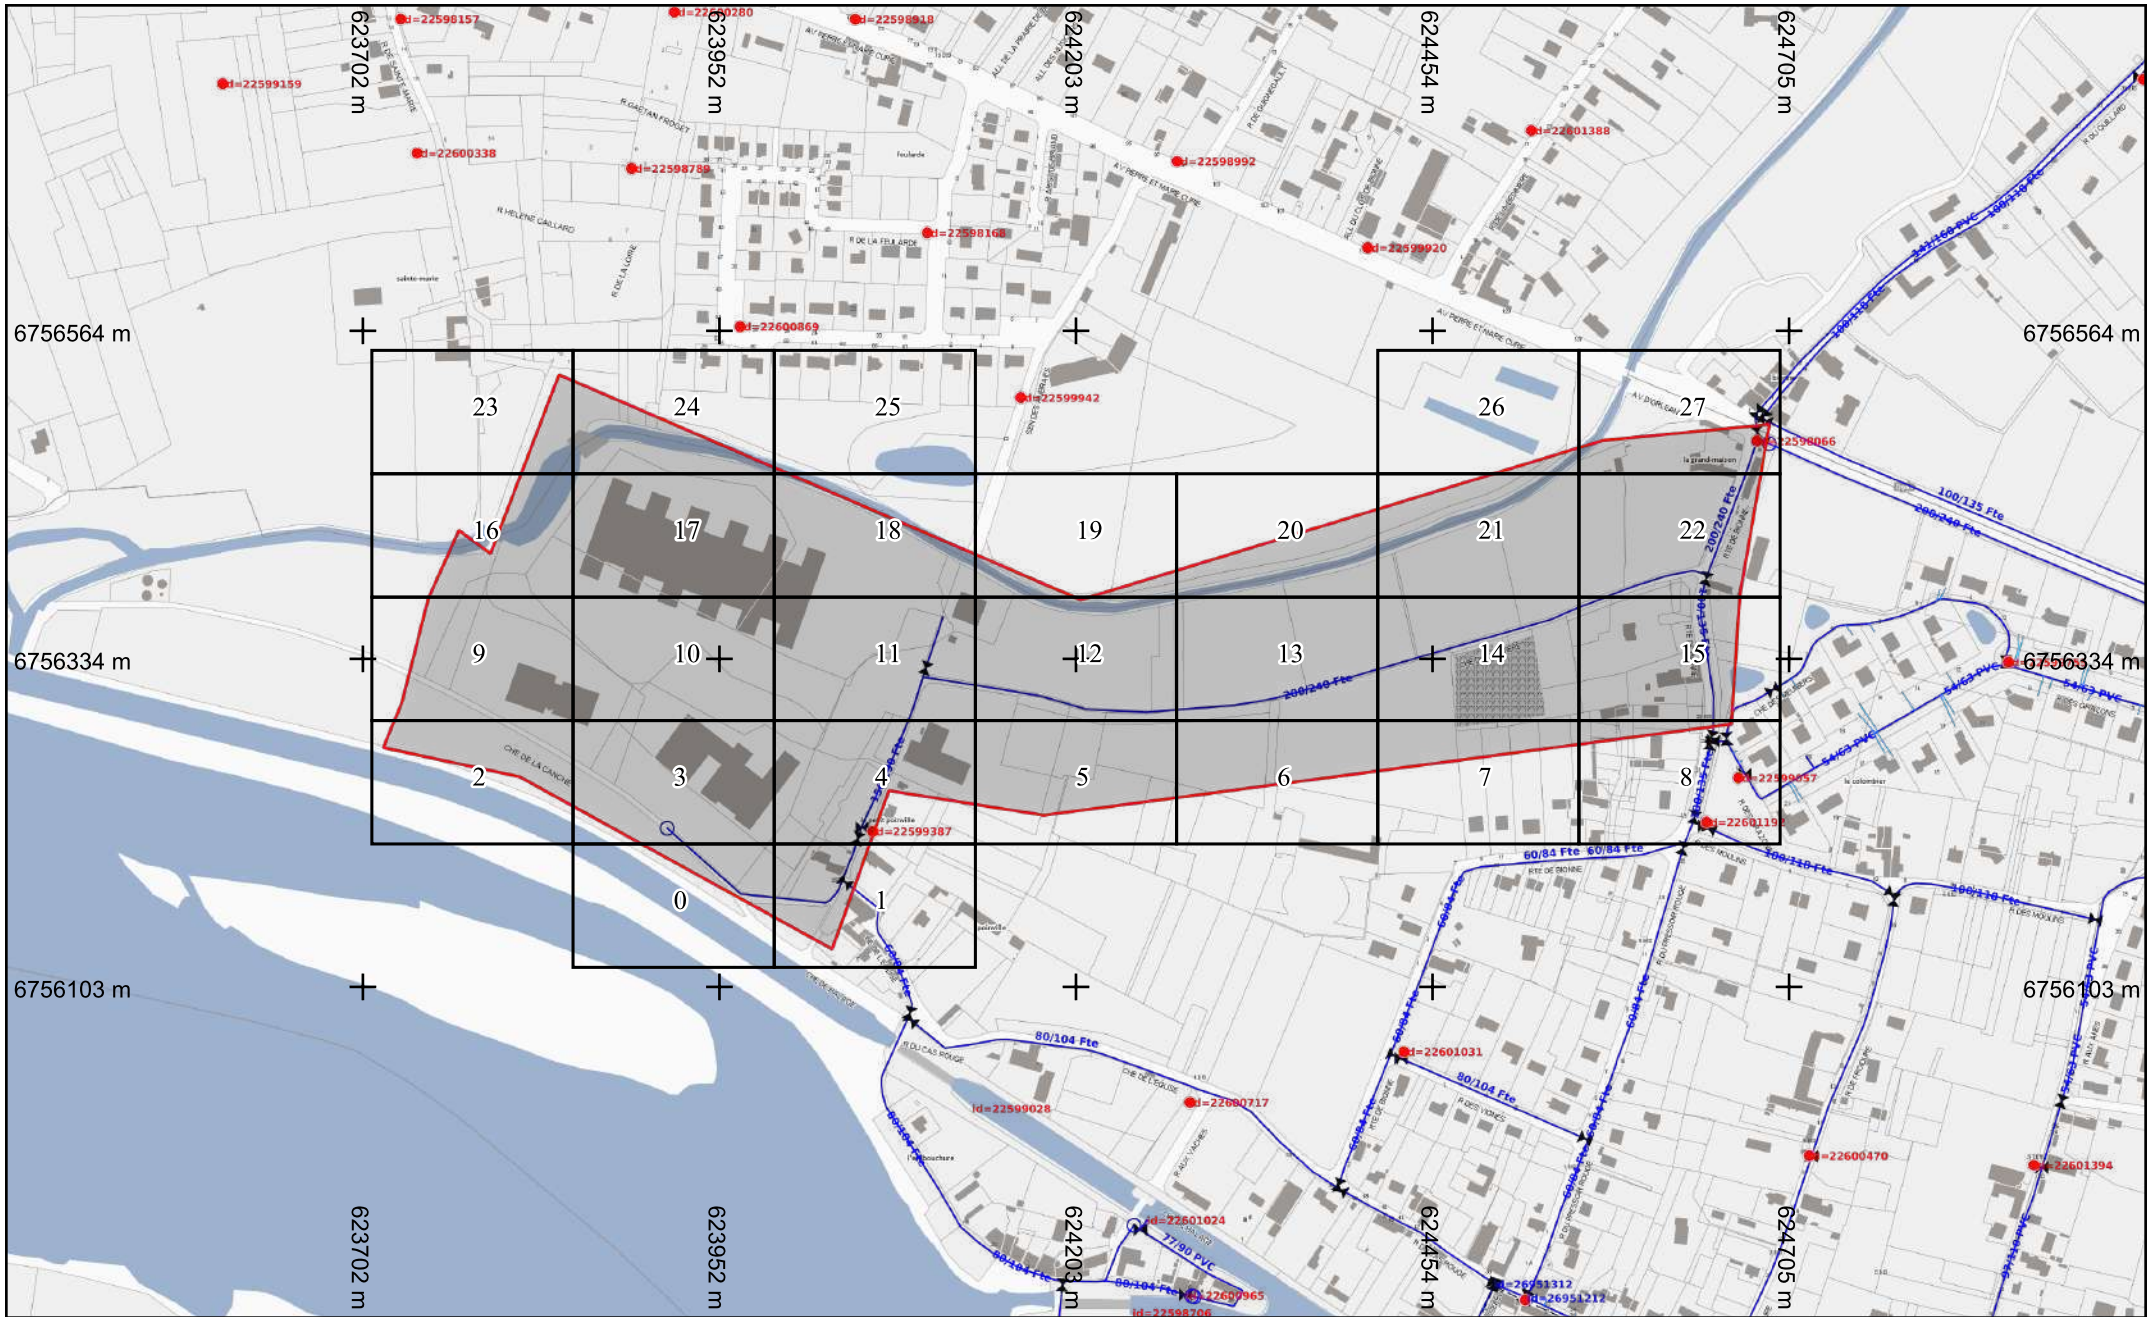



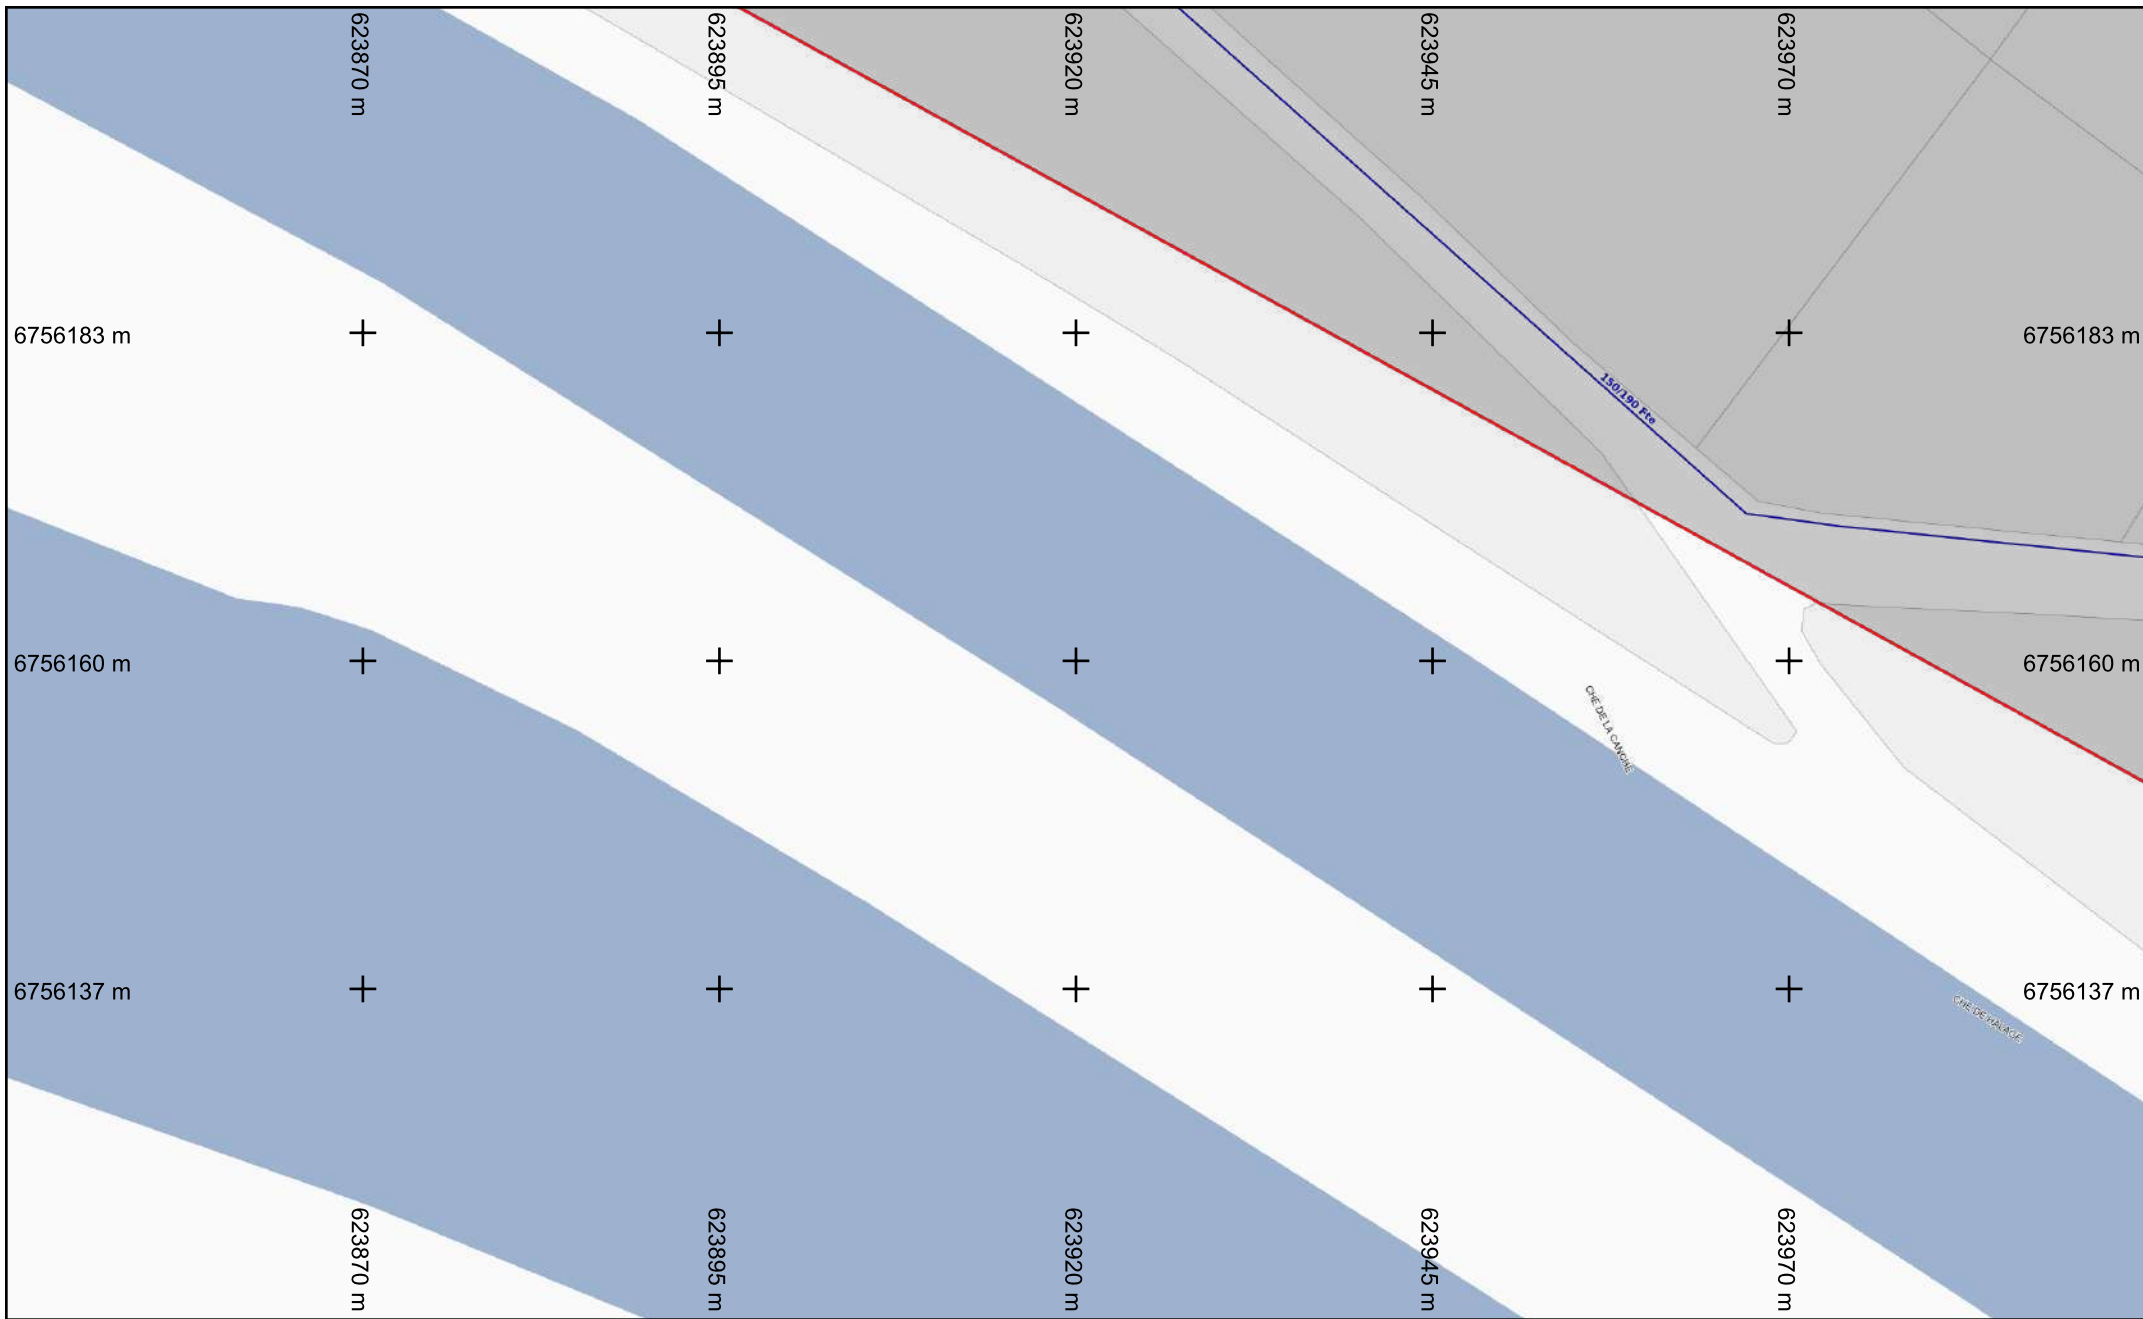


Format d'impression : A4 Paysage

**Légende :**  
[Voir page annexe](#)


Échelle : 1:500

**Folio n° : 0**

Numéro de consultation : 2022032501549TDE  
 Adresse : Chemin de la canche  
 45800 Combleux

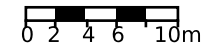

Les réseaux figurant sur le plan sont rangés en classe de précision C à l'exception des tronçons pour lesquels une autre classe est précisée. Système de coordonnées: Lambert93

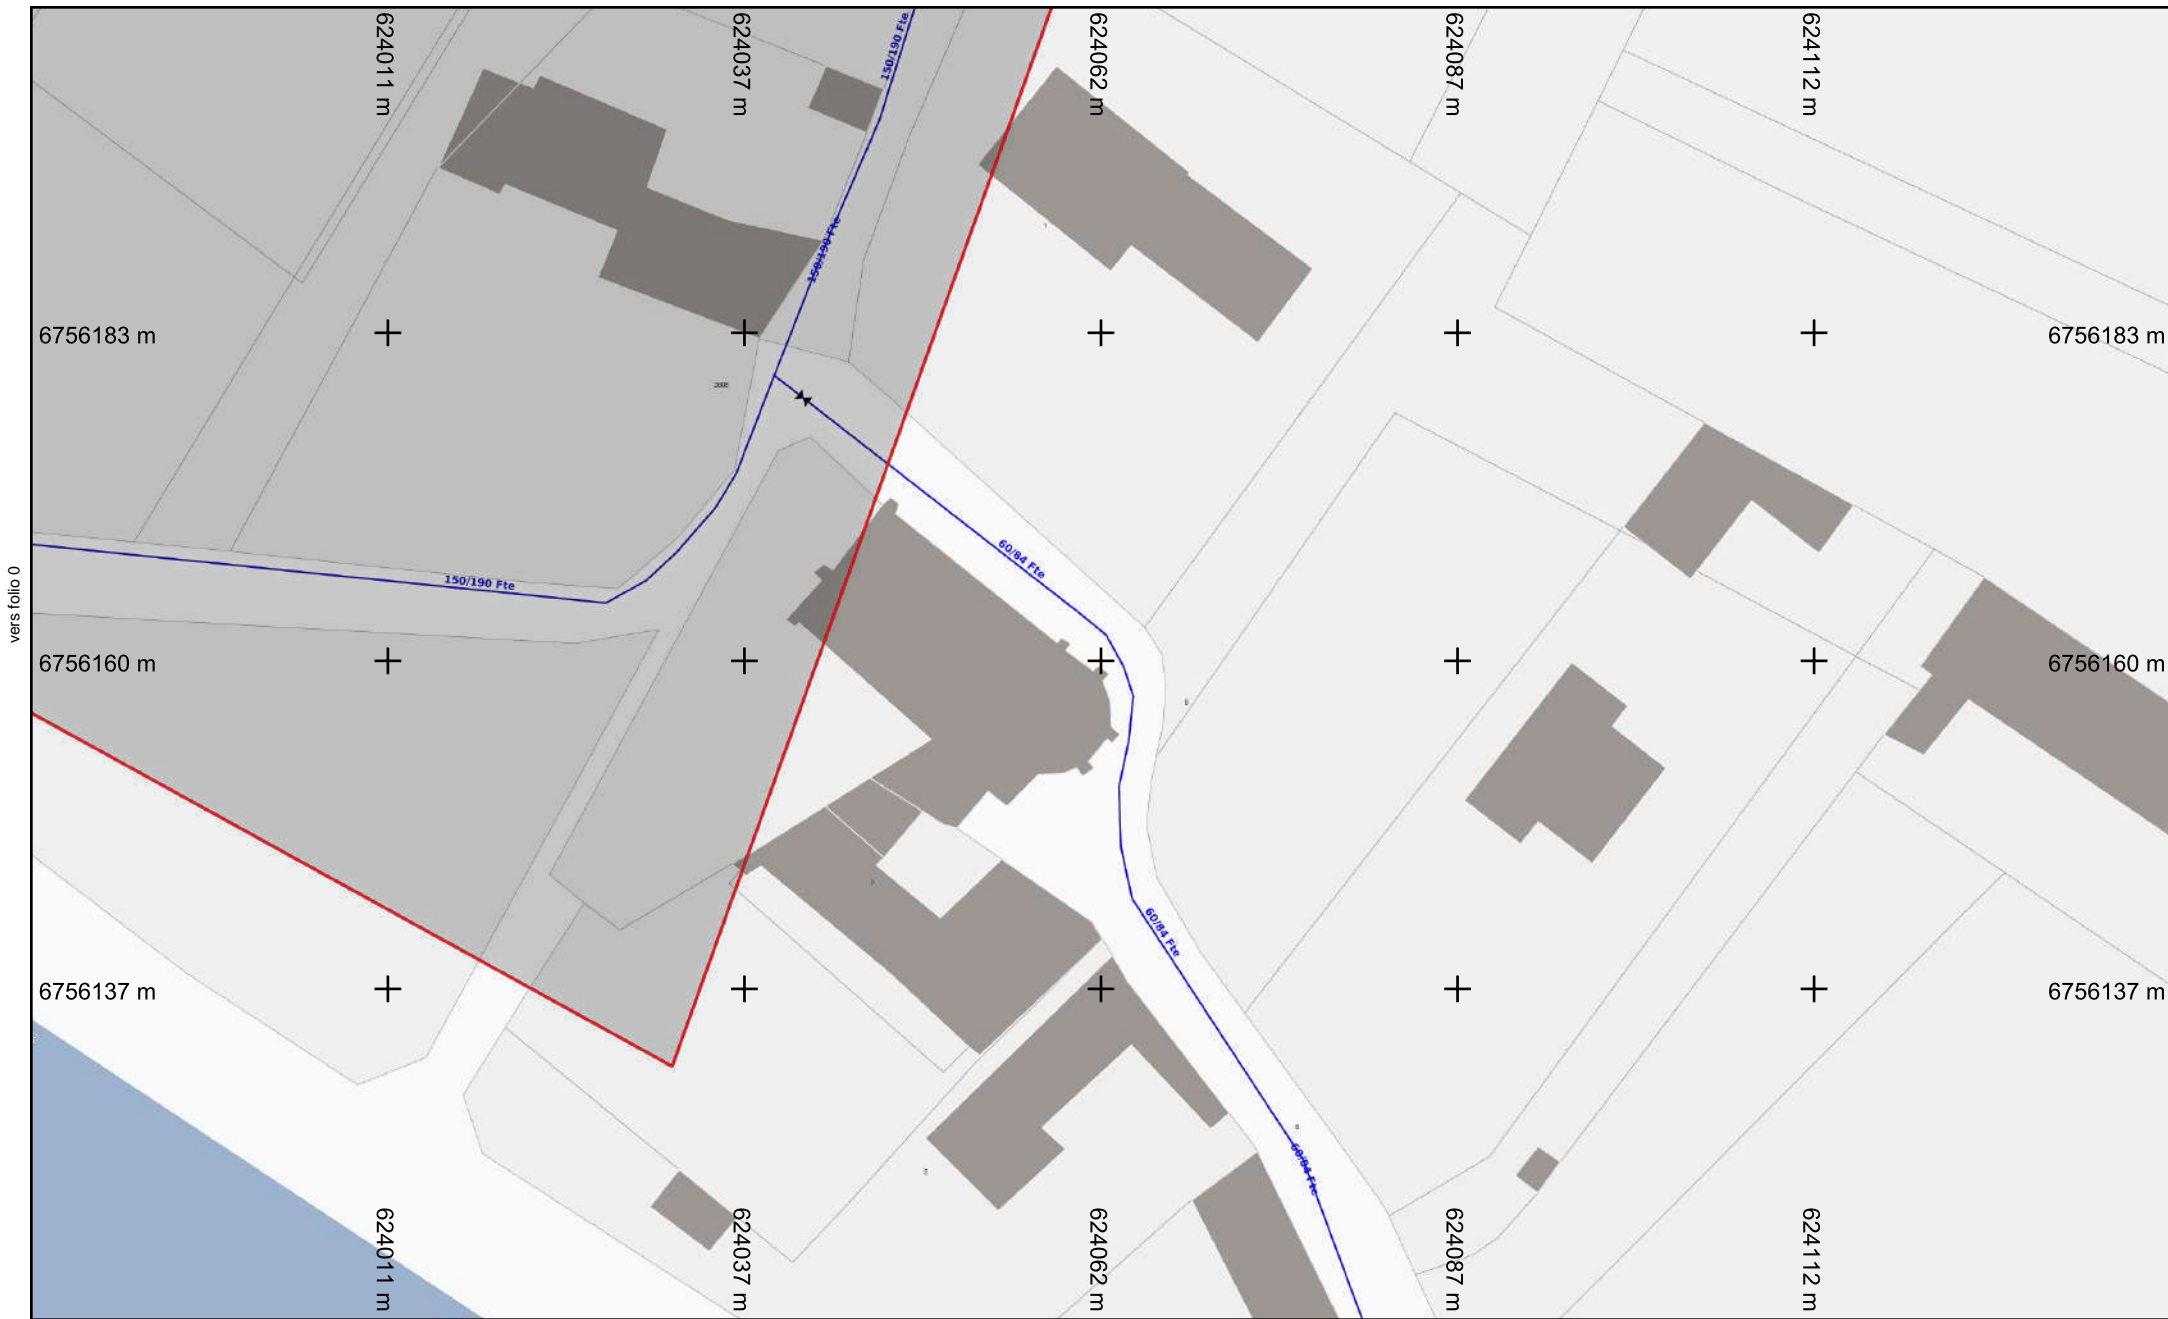


Format d'impression : A4 Paysage

**Légende :**  
[Voir page annexe](#)

Échelle : 1:500


**Folio n° : 1**

Numéro de consultation : 2022032501549TDE  
 Adresse : Chemin de la canche  
 45800 Combleux

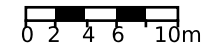

Les réseaux figurant sur le plan sont rangés en classe de précision C à l'exception des tronçons pour lesquels une autre classe est précisée. Système de coordonnées: Lambert93



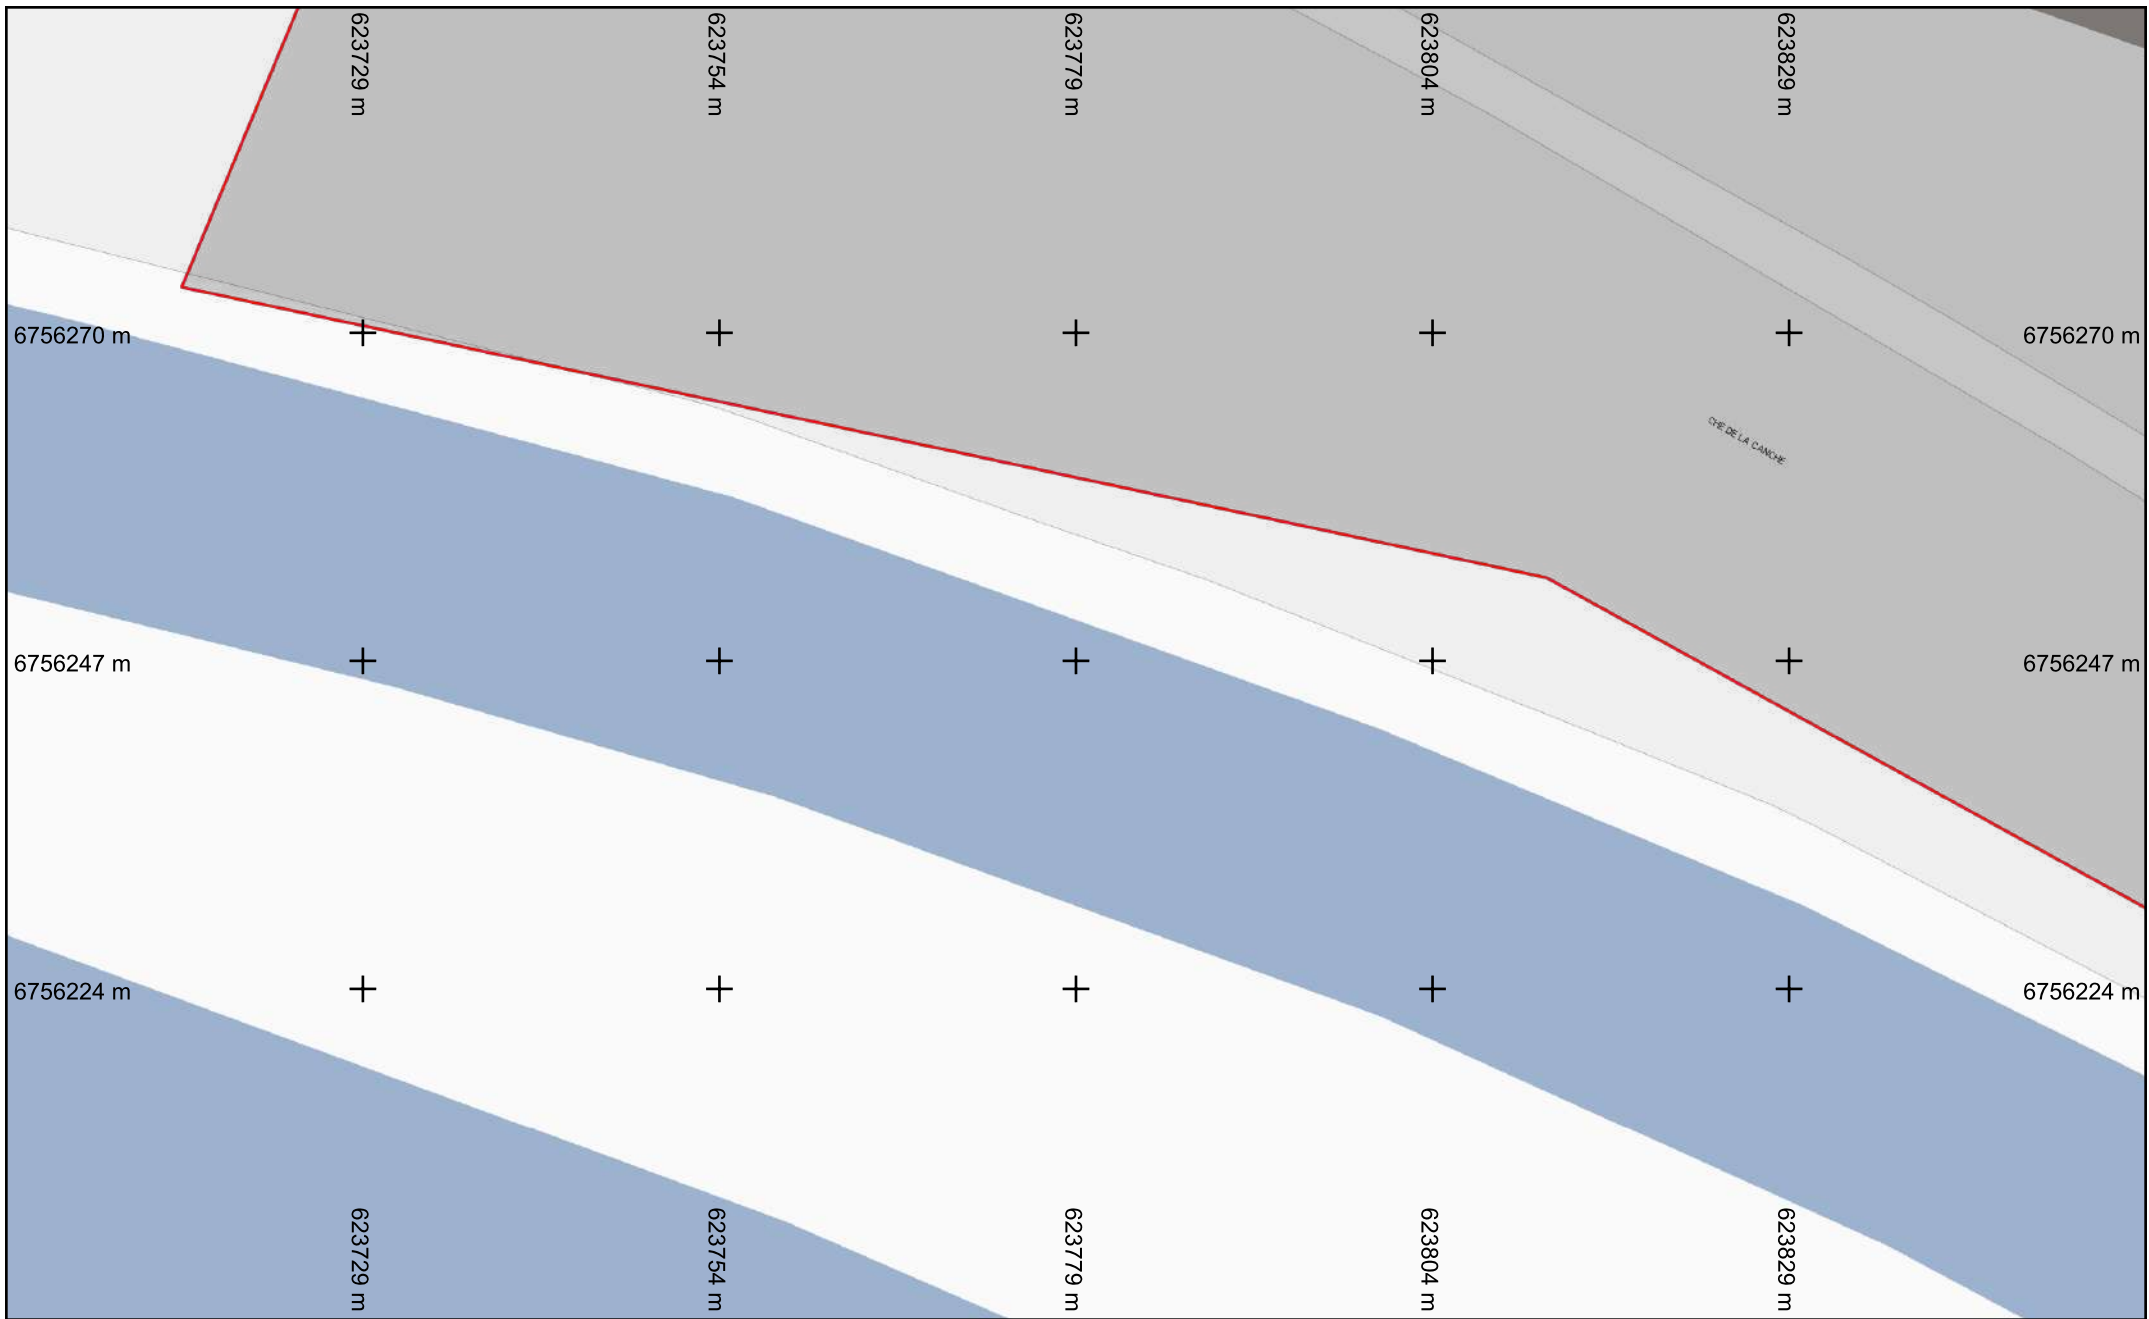


Format d'impression : A4 Paysage

**Légende :**  
[Voir page annexe](#)


Échelle : 1:500

**Folio n° : 2**

Numéro de consultation : 2022032501549TDE  
 Adresse : Chemin de la canche  
 45800 Combleux

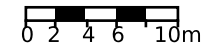

Les réseaux figurant sur le plan sont rangés en classe de précision C à l'exception des tronçons pour lesquels une autre classe est précisée. Système de coordonnées: Lambert93

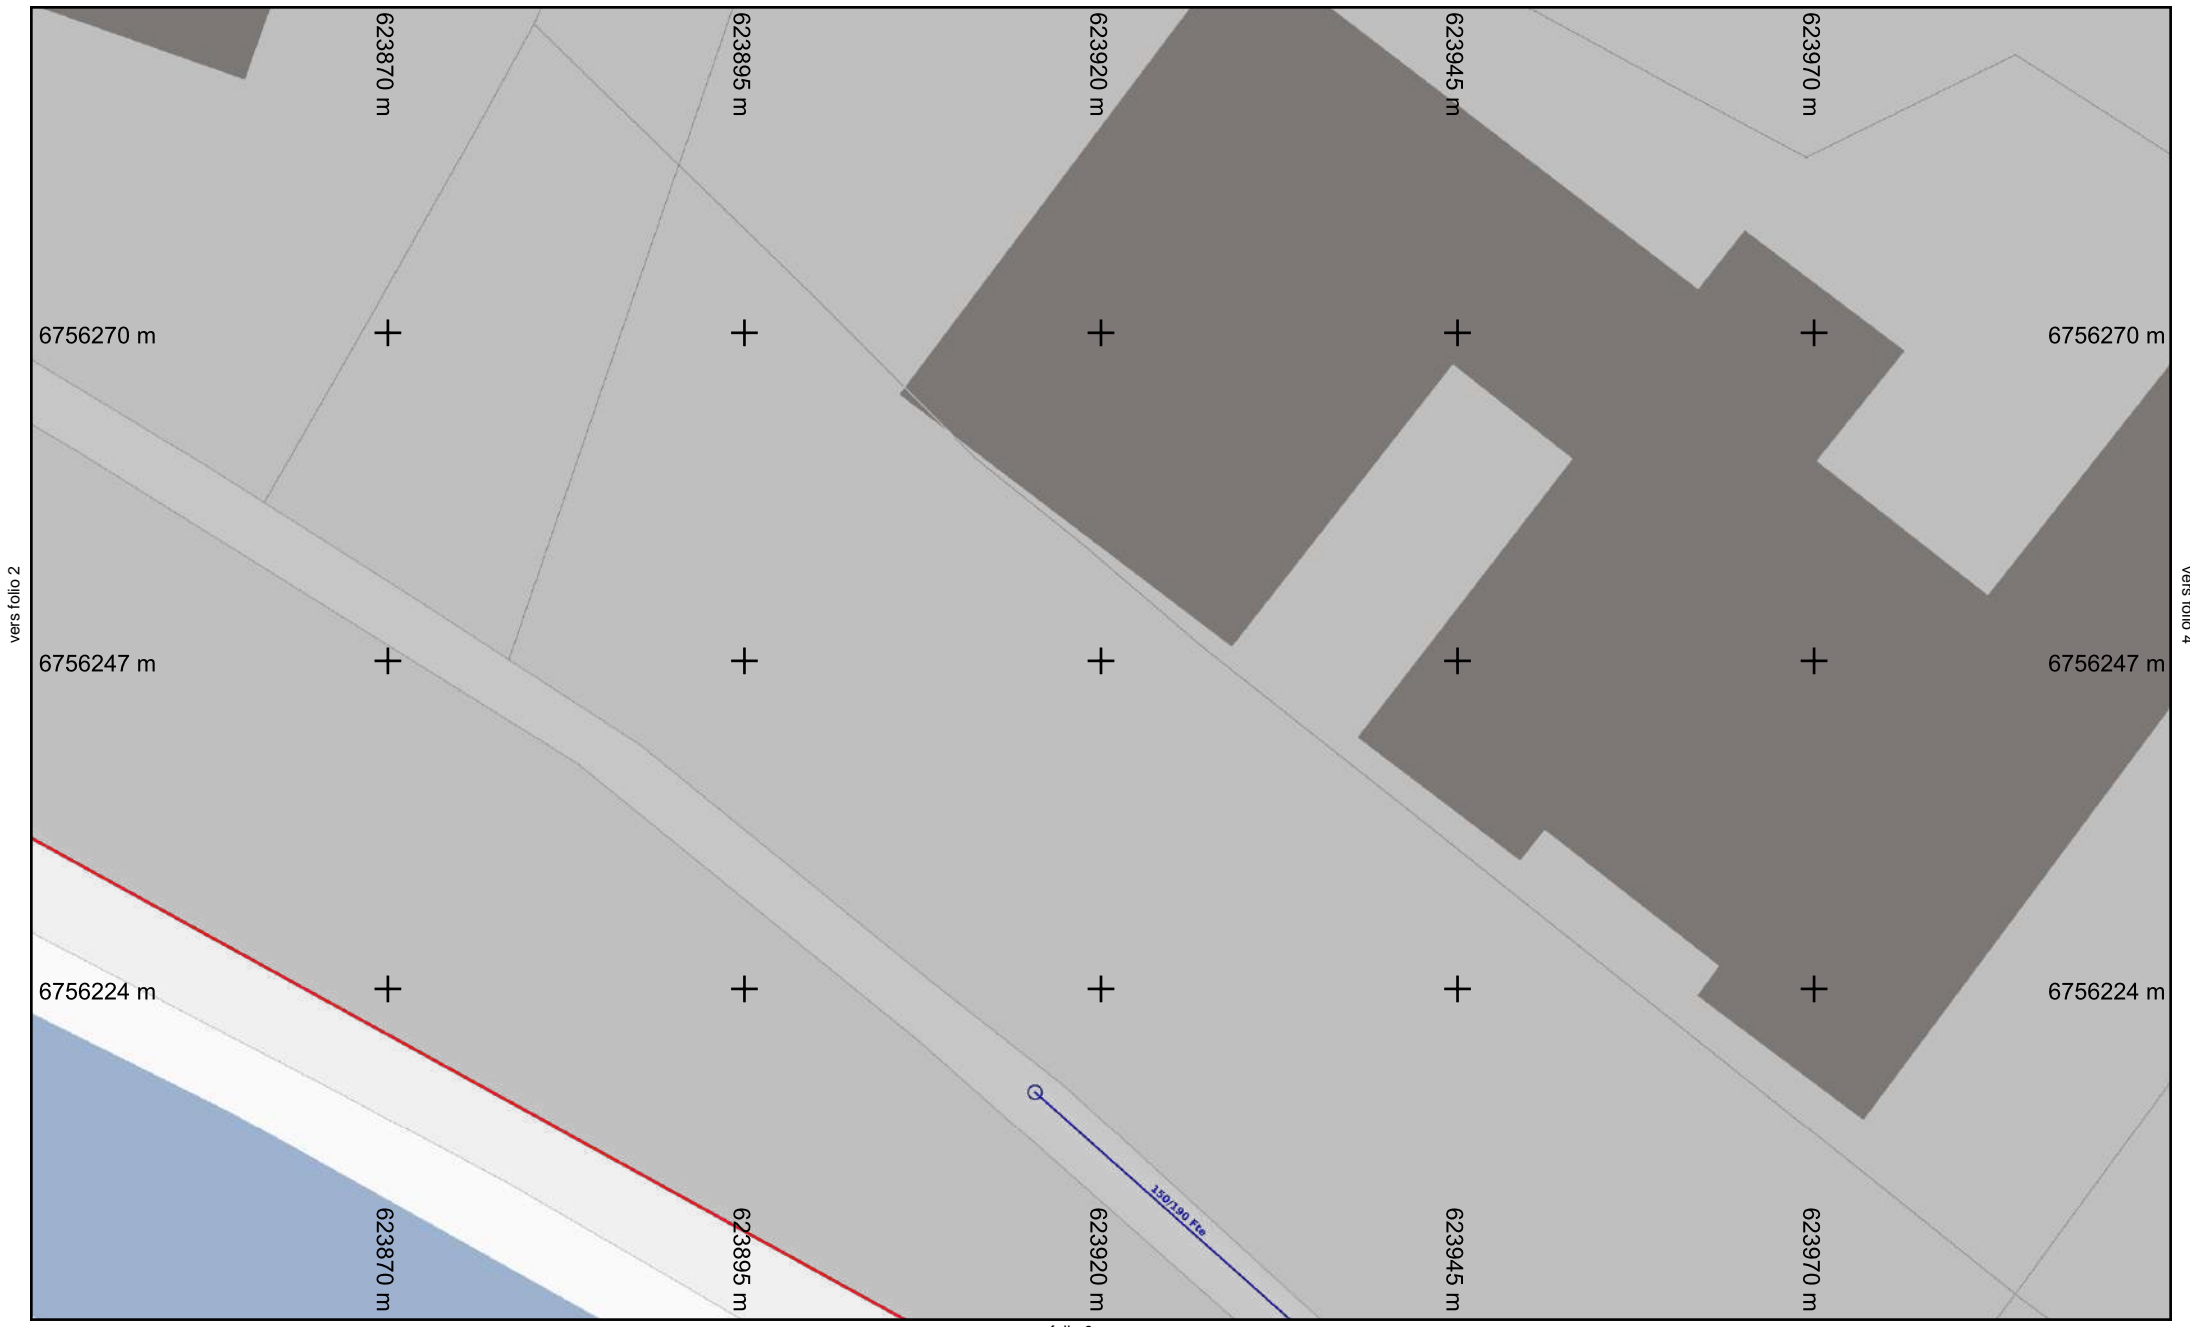


**Légende :**  
[Voir page annexe](#)

Échelle : 1:500

**Folio n° : 3**

Numéro de consultation : 2022032501549TDE  
 Adresse : Chemin de la canche  
 45800 Combleux

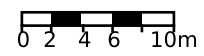





vers folio 3

vers folio 5

vers folio 1




**Légende :**  
[Voir page annexe](#)

Échelle : 1:500


**Folio n° : 4**

Numéro de consultation : 2022032501549TDE  
 Adresse : Chemin de la canche  
 45800 Combleux

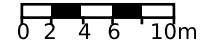

Format d'impression : A4 Paysage

Les réseaux figurant sur le plan sont rangés en classe de précision C à l'exception des tronçons pour lesquels une autre classe est précisée. Système de coordonnées: Lambert93

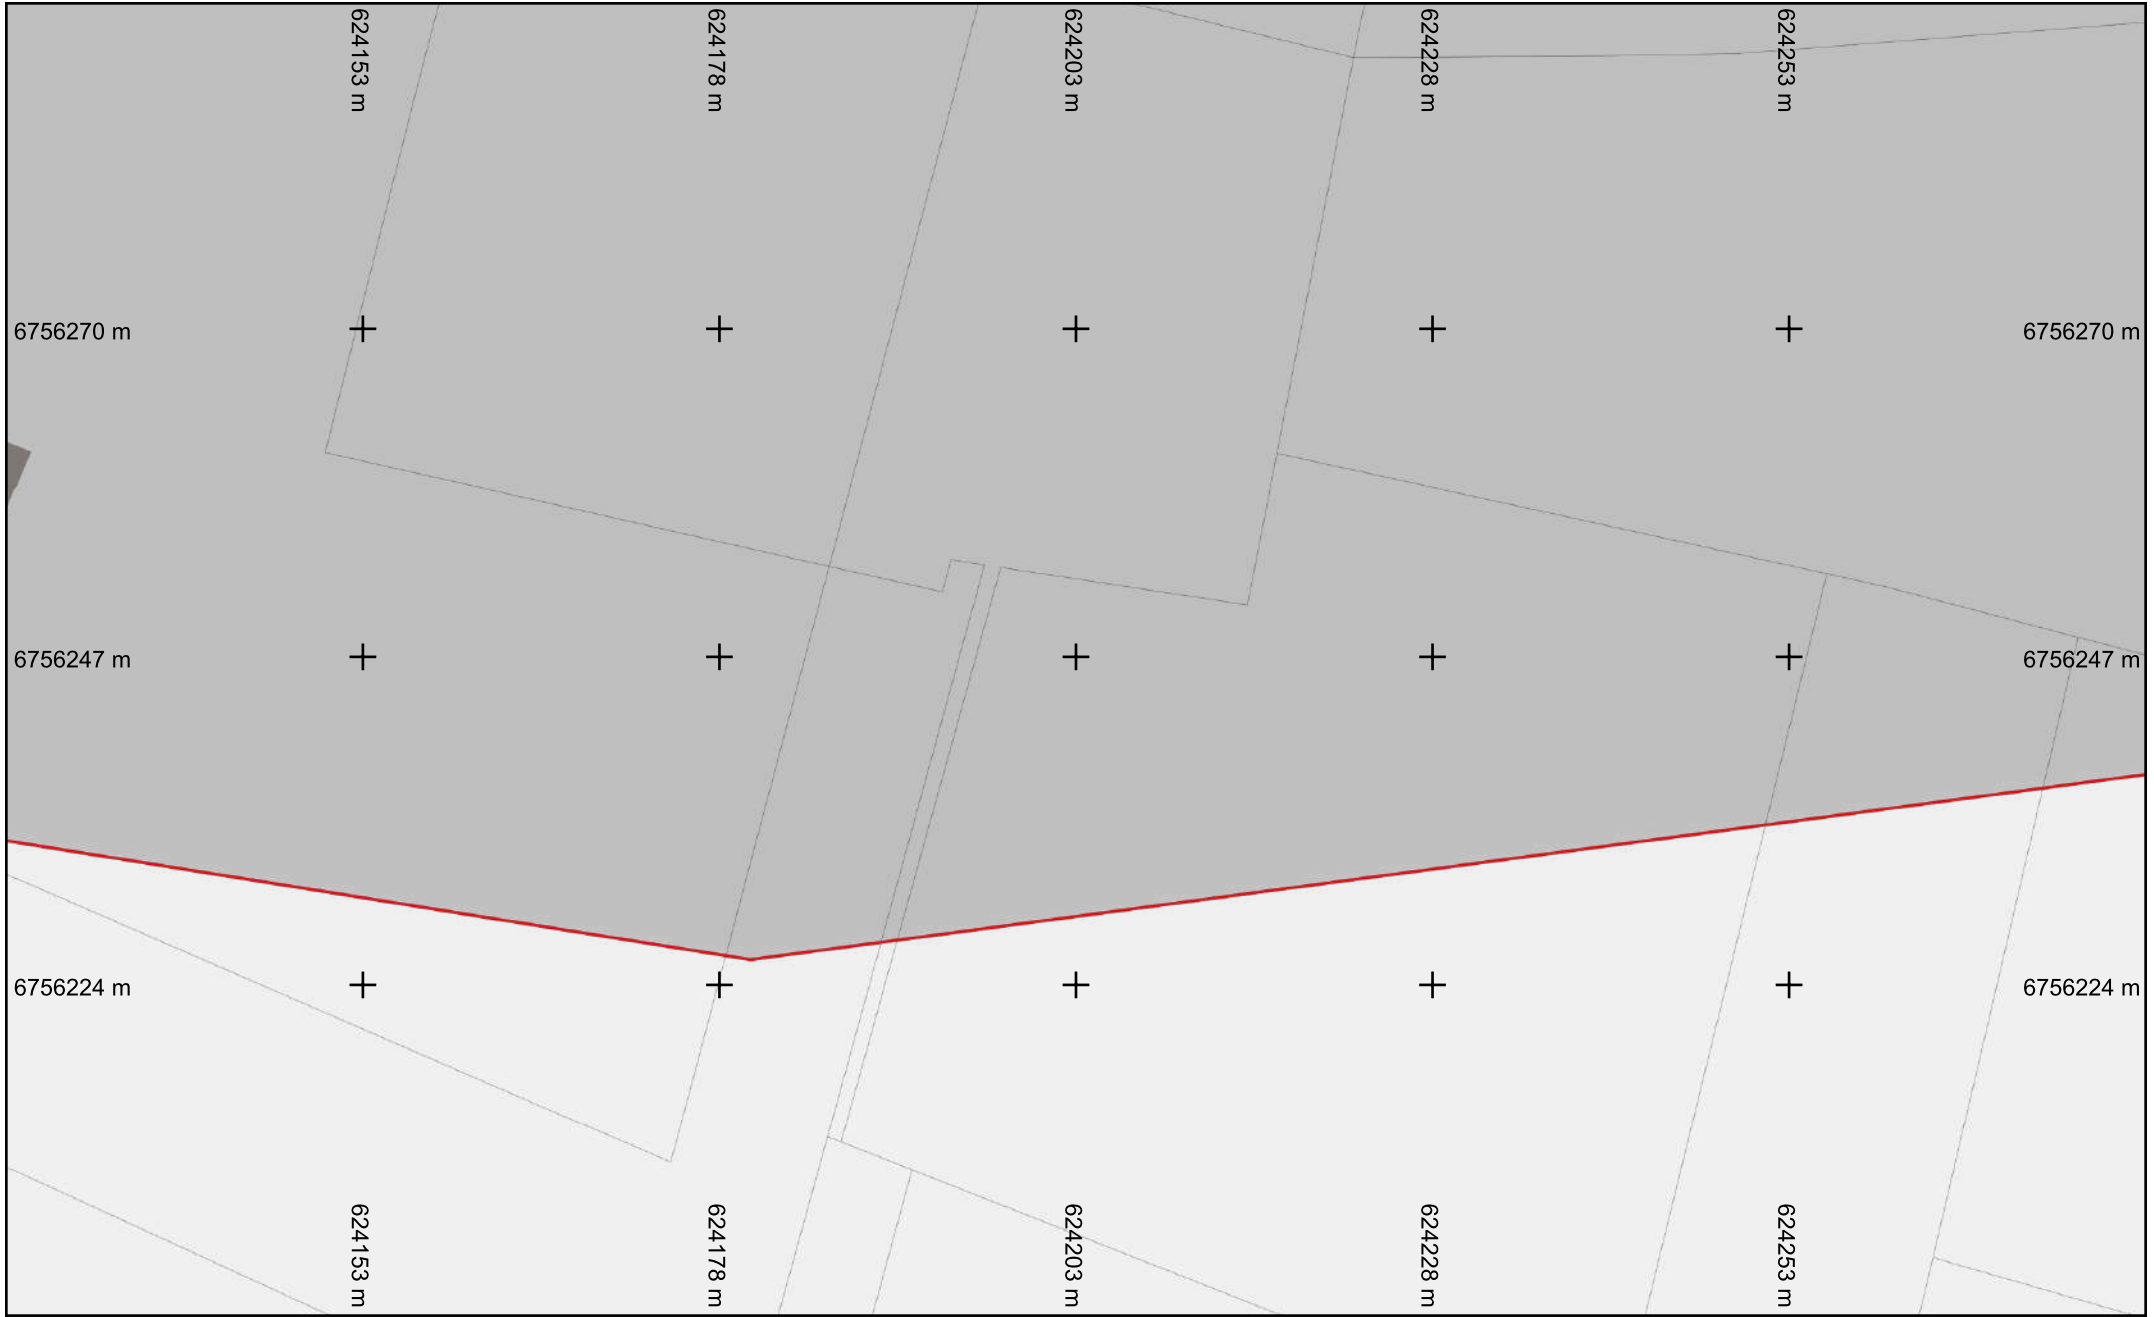


Format d'impression : A4 Paysage

**Légende :**  
[Voir page annexe](#)

Échelle : 1:500

**Folio n° : 5**

Numéro de consultation : 2022032501549TDE  
 Adresse : Chemin de la canche  
 45800 Combleux

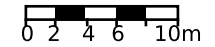

Les réseaux figurant sur le plan sont rangés en classe de précision C à l'exception des tronçons pour lesquels une autre classe est précisée. Système de coordonnées: Lambert93






Format d'impression : A4 Paysage

**Légende :**  
[Voir page annexe](#)


Échelle : 1:500

**Folio n° : 6**

Numéro de consultation : 2022032501549TDE  
 Adresse : Chemin de la canche  
 45800 Combleux

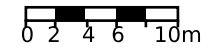

Les réseaux figurant sur le plan sont rangés en classe de précision C à l'exception des tronçons pour lesquels une autre classe est précisée. Système de coordonnées: Lambert93

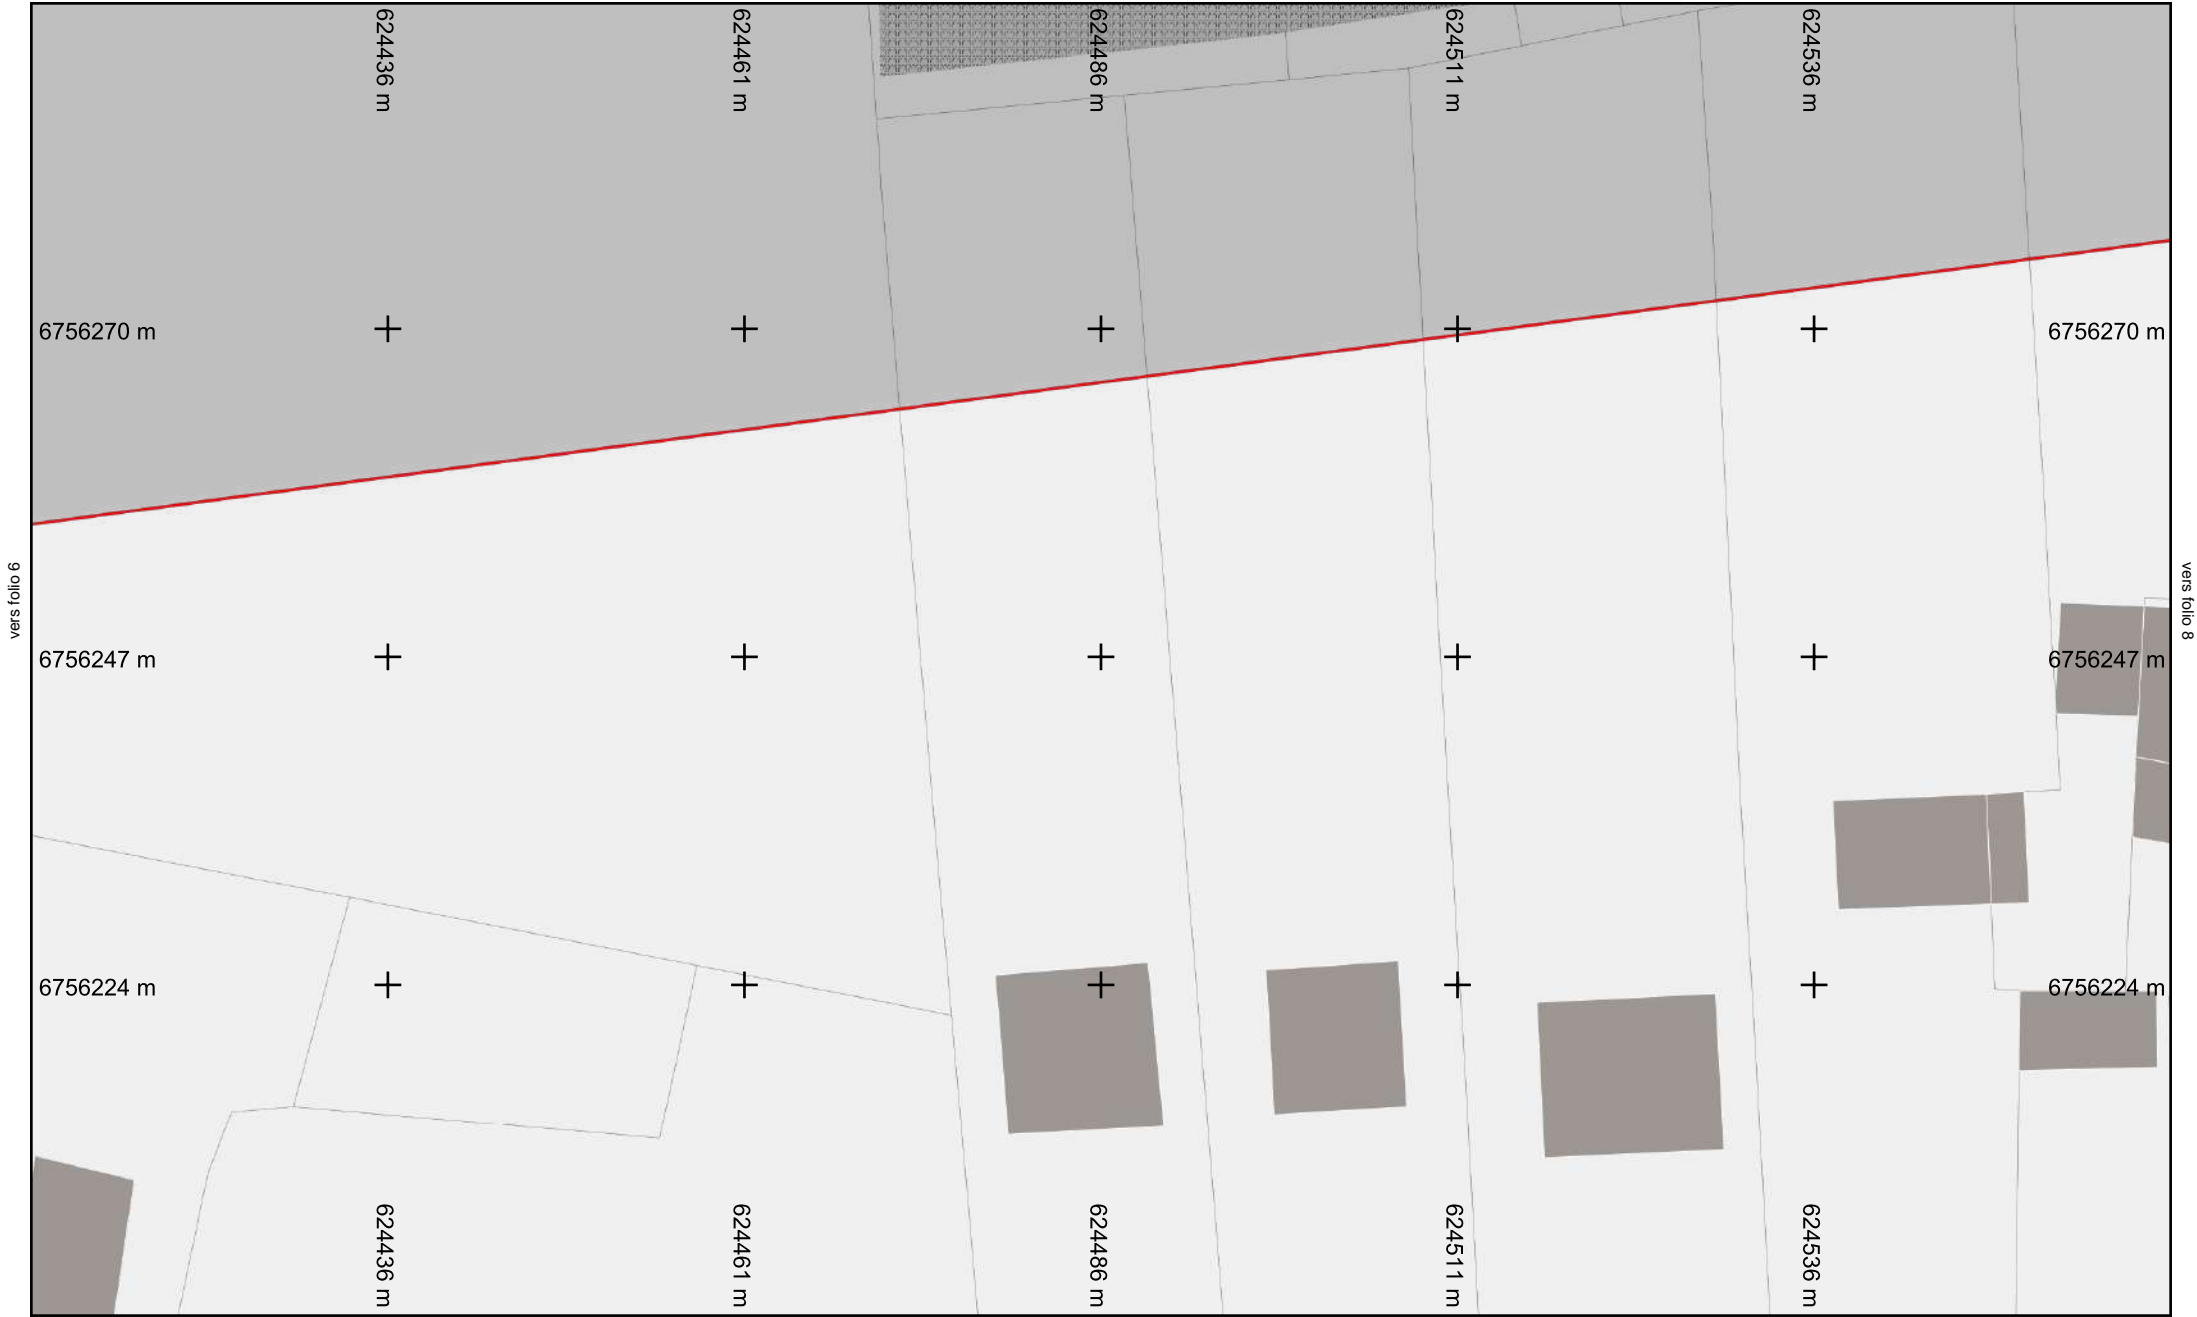


Format d'impression : A4 Paysage

**Légende :**  
[Voir page annexe](#)

Échelle : 1:500

**Folio n° : 7**

Numéro de consultation : 2022032501549TDE  
 Adresse : Chemin de la canche  
 45800 Combleux

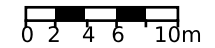

Les réseaux figurant sur le plan sont rangés en classe de précision C à l'exception des tronçons pour lesquels une autre classe est précisée. Système de coordonnées: Lambert93




Format d'impression : A4 Paysage

**Légende :**  
[Voir page annexe](#)

Échelle : 1:500

**Folio n° : 8**

Numéro de consultation : 2022032501549TDE  
 Adresse : Chemin de la canche  
 45800 Combleux

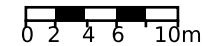

Les réseaux figurant sur le plan sont rangés en classe de précision C à l'exception des tronçons pour lesquels une autre classe est précisée. Système de coordonnées : Lambert93






Format d'impression : A4 Paysage

**Légende :**  
[Voir page annexe](#)


Échelle : 1:500

**Folio n° : 9**

Numéro de consultation : 2022032501549TDE  
 Adresse : Chemin de la canche  
 45800 Combleux

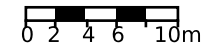

Les réseaux figurant sur le plan sont rangés en classe de précision C à l'exception des tronçons pour lesquels une autre classe est précisée. Système de coordonnées: Lambert93

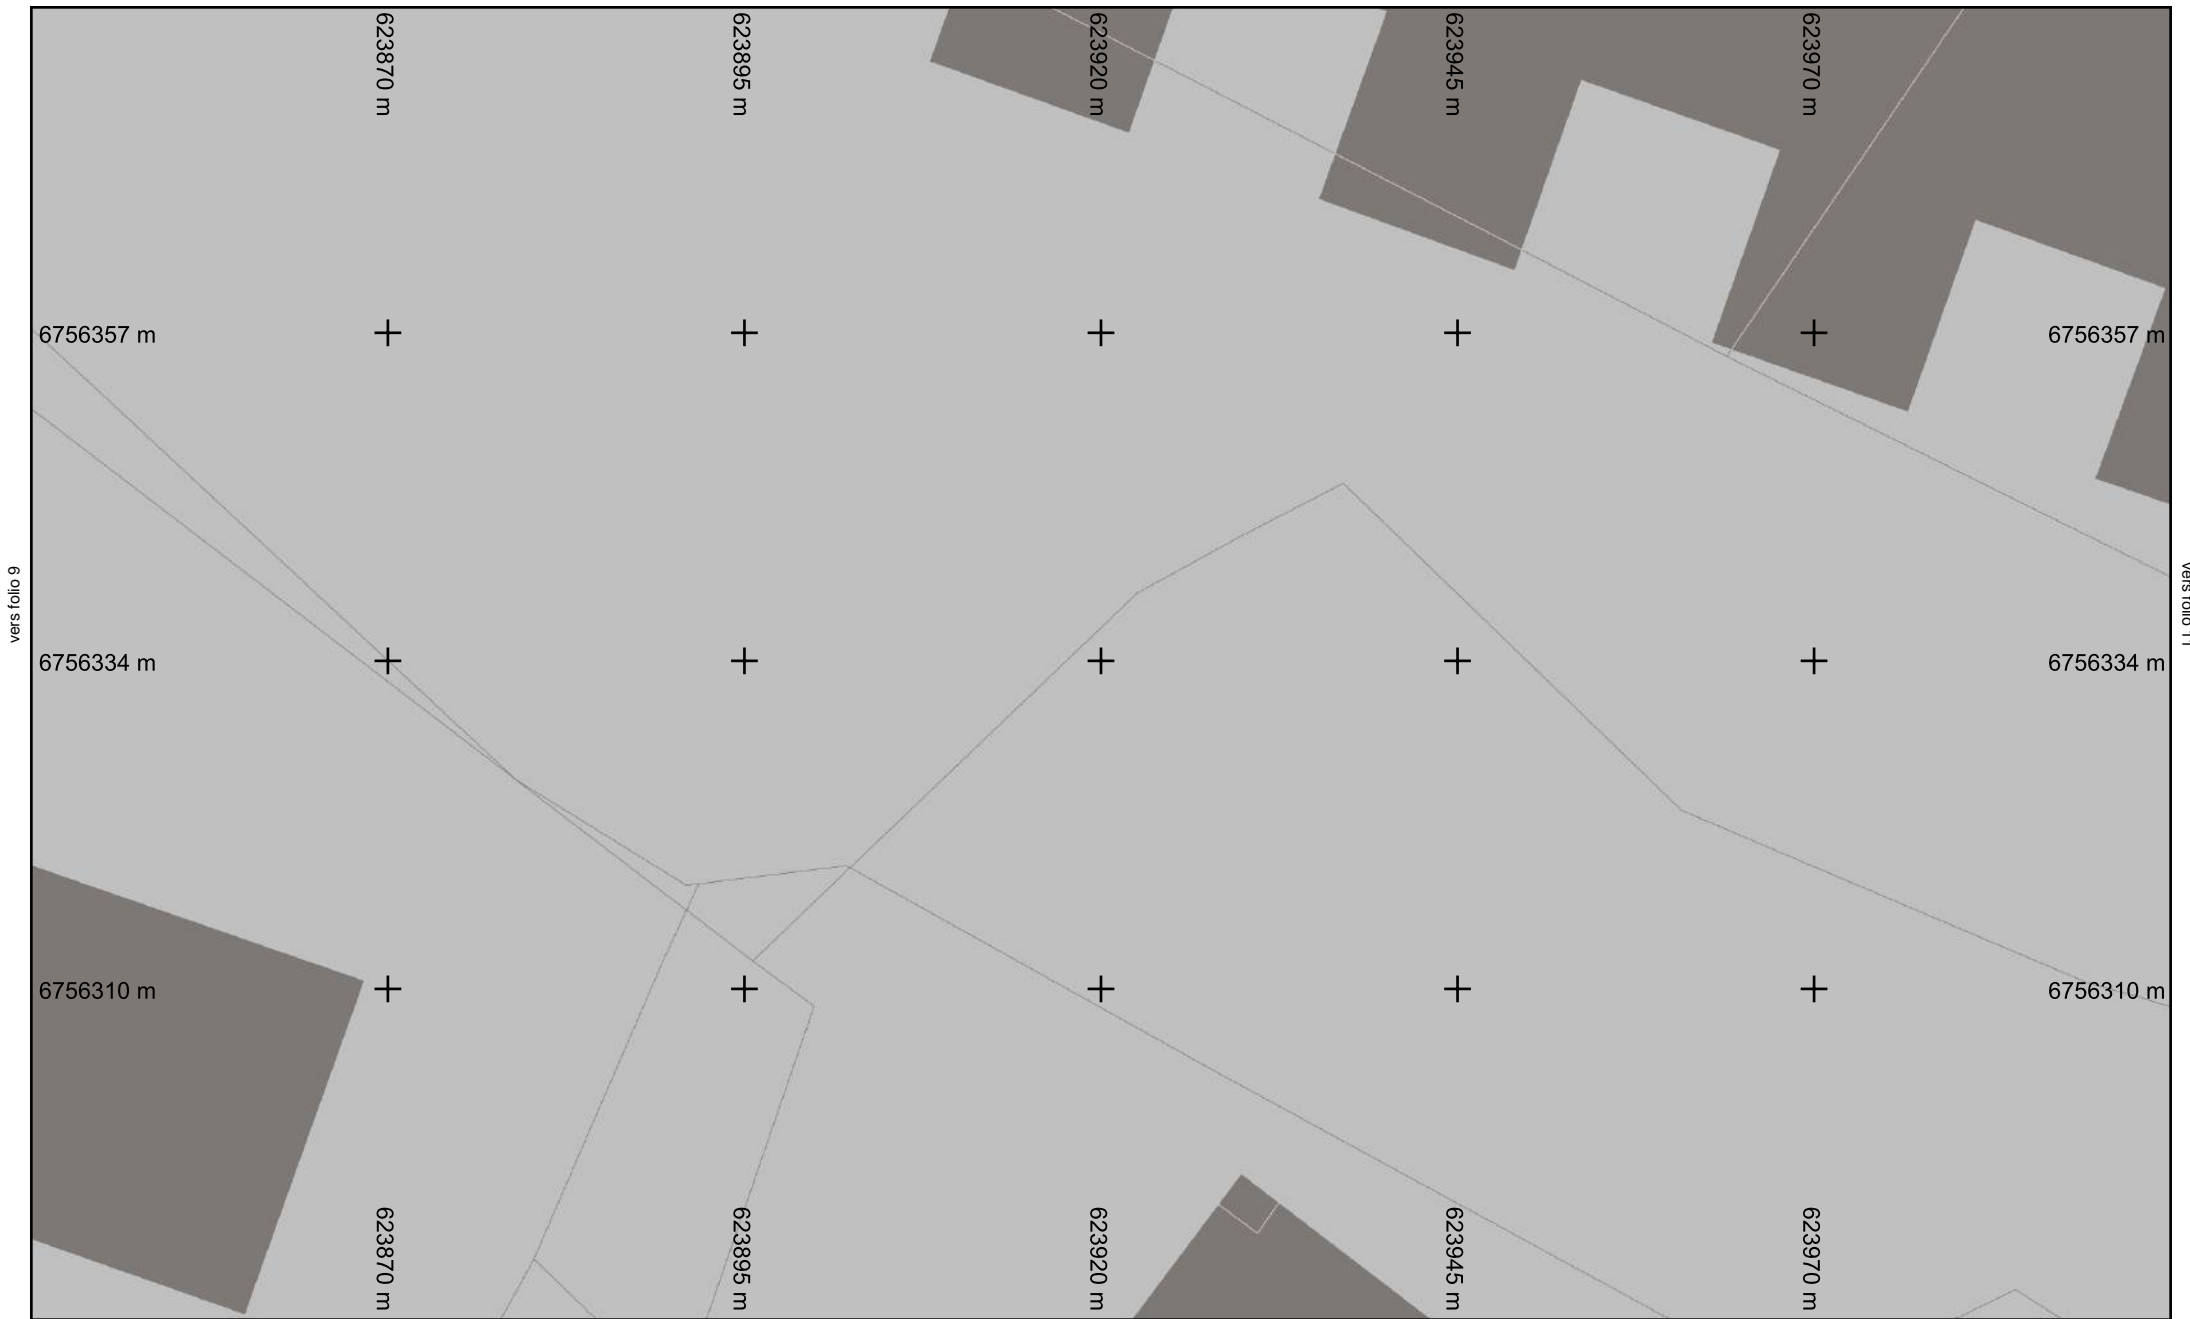

vers folio 9

vers folio 11

vers folio 3




**Légende :**  
[Voir page annexe](#)

Échelle : 1:500

**Folio n° : 10**

Numéro de consultation : 2022032501549TDE  
 Adresse : Chemin de la canche  
 45800 Combleux

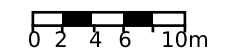





**Légende :**  
[Voir page annexe](#)

Échelle : 1:500 **Folio n° : 11**

Numéro de consultation : 2022032501549TDE  
 Adresse : Chemin de la canche  
 45800 Combleux

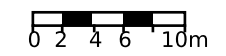



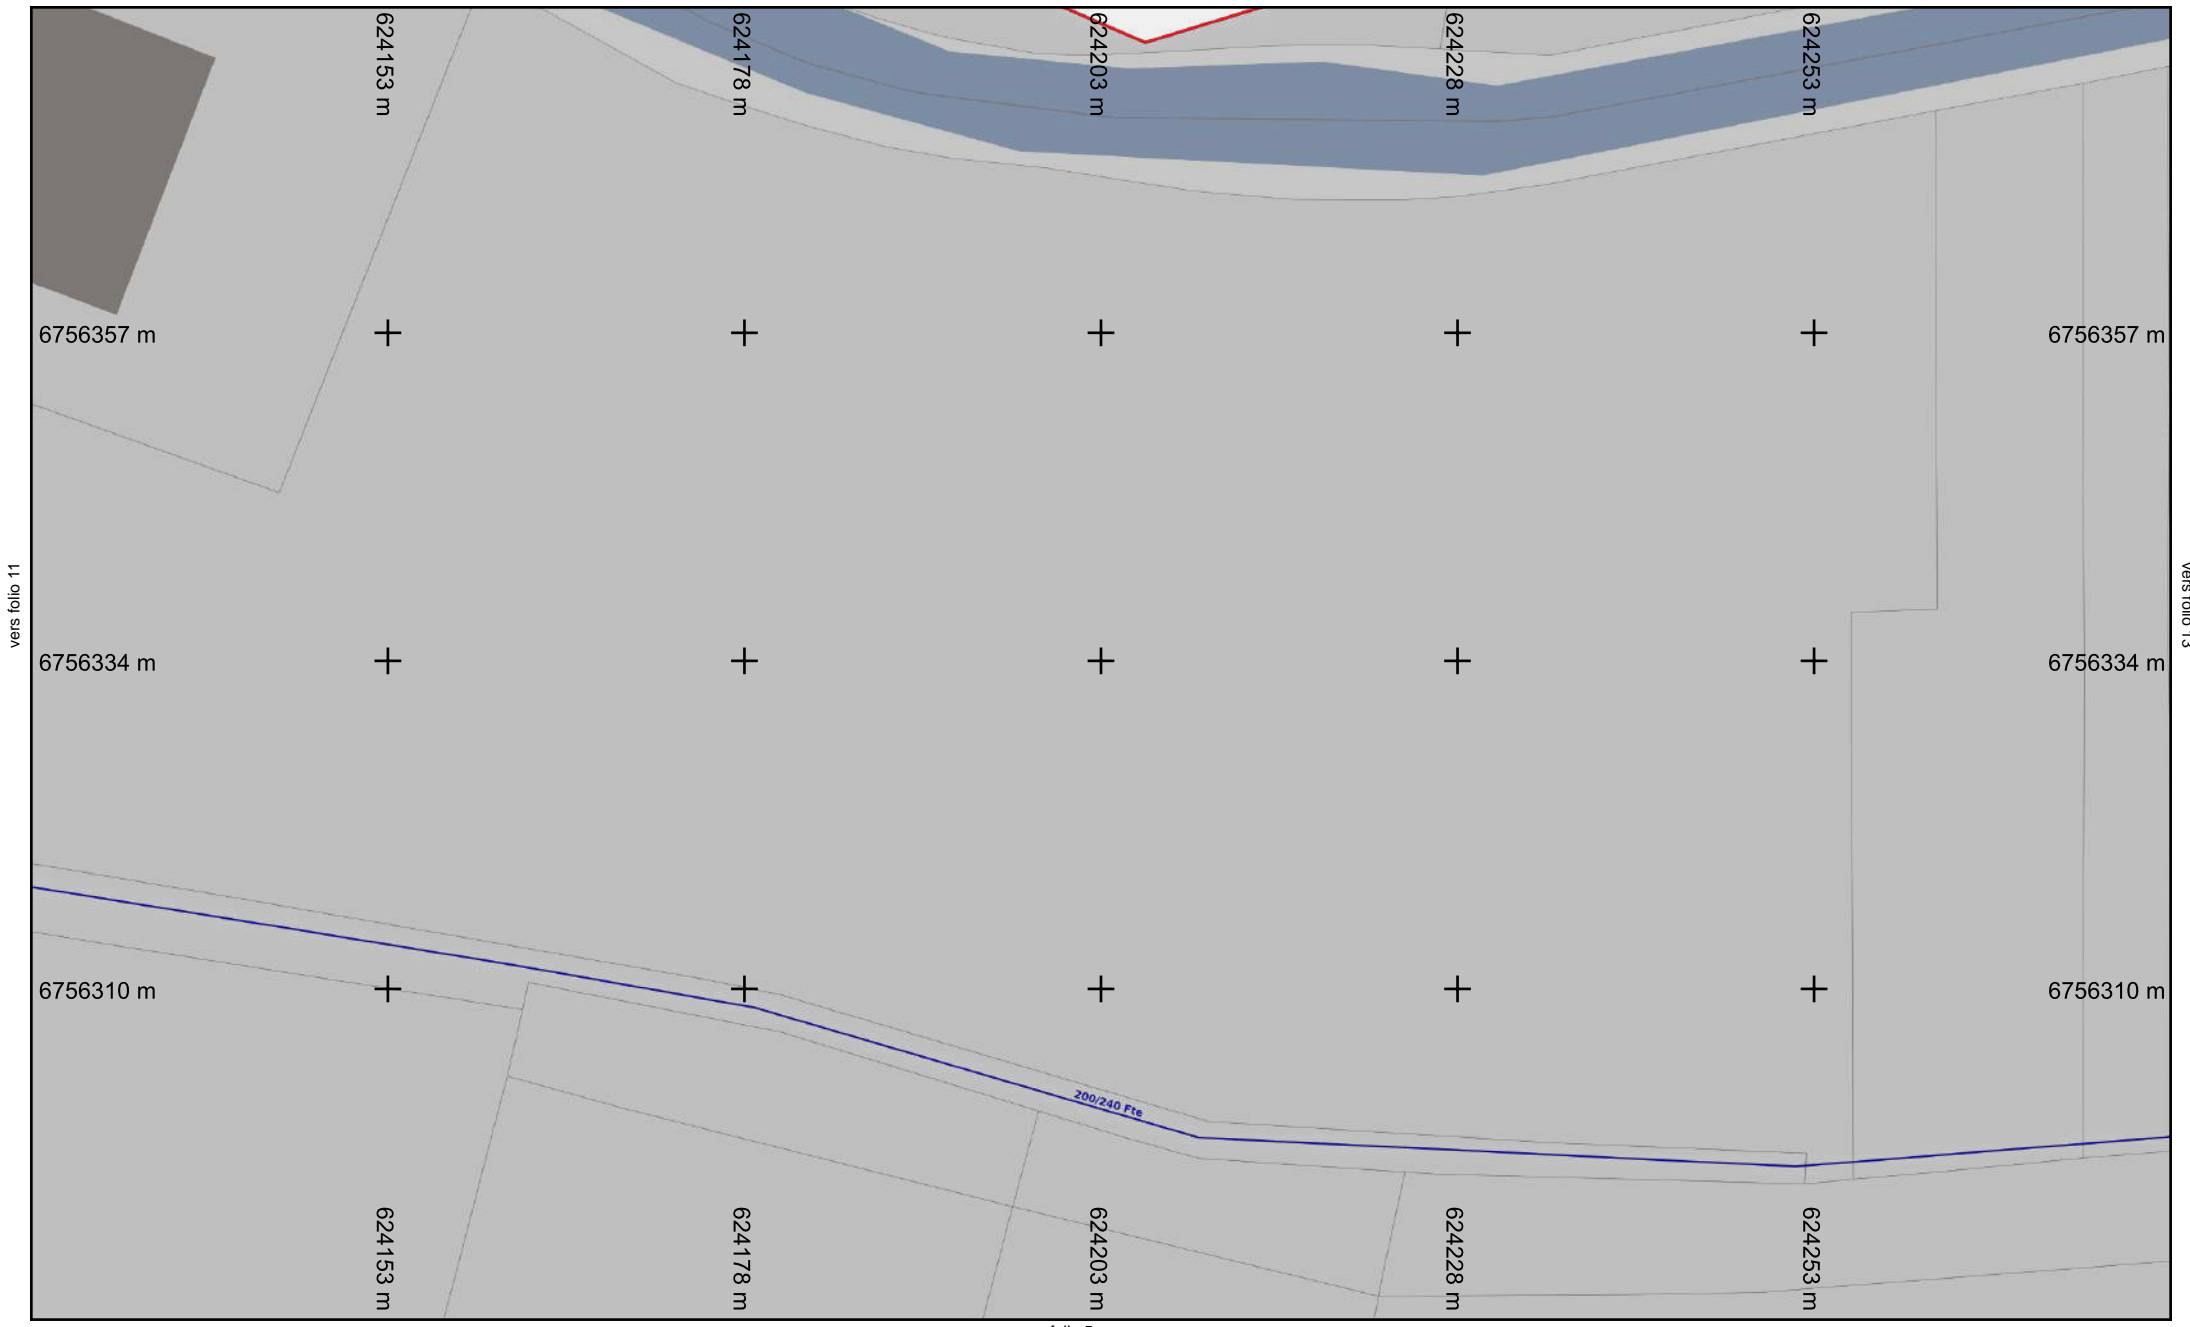



**Légende :**  
[Voir page annexe](#)

Échelle : 1:500

**Folio n° : 12**

Numéro de consultation : 2022032501549TDE  
 Adresse : Chemin de la canche  
 45800 Combleux

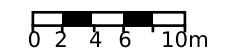

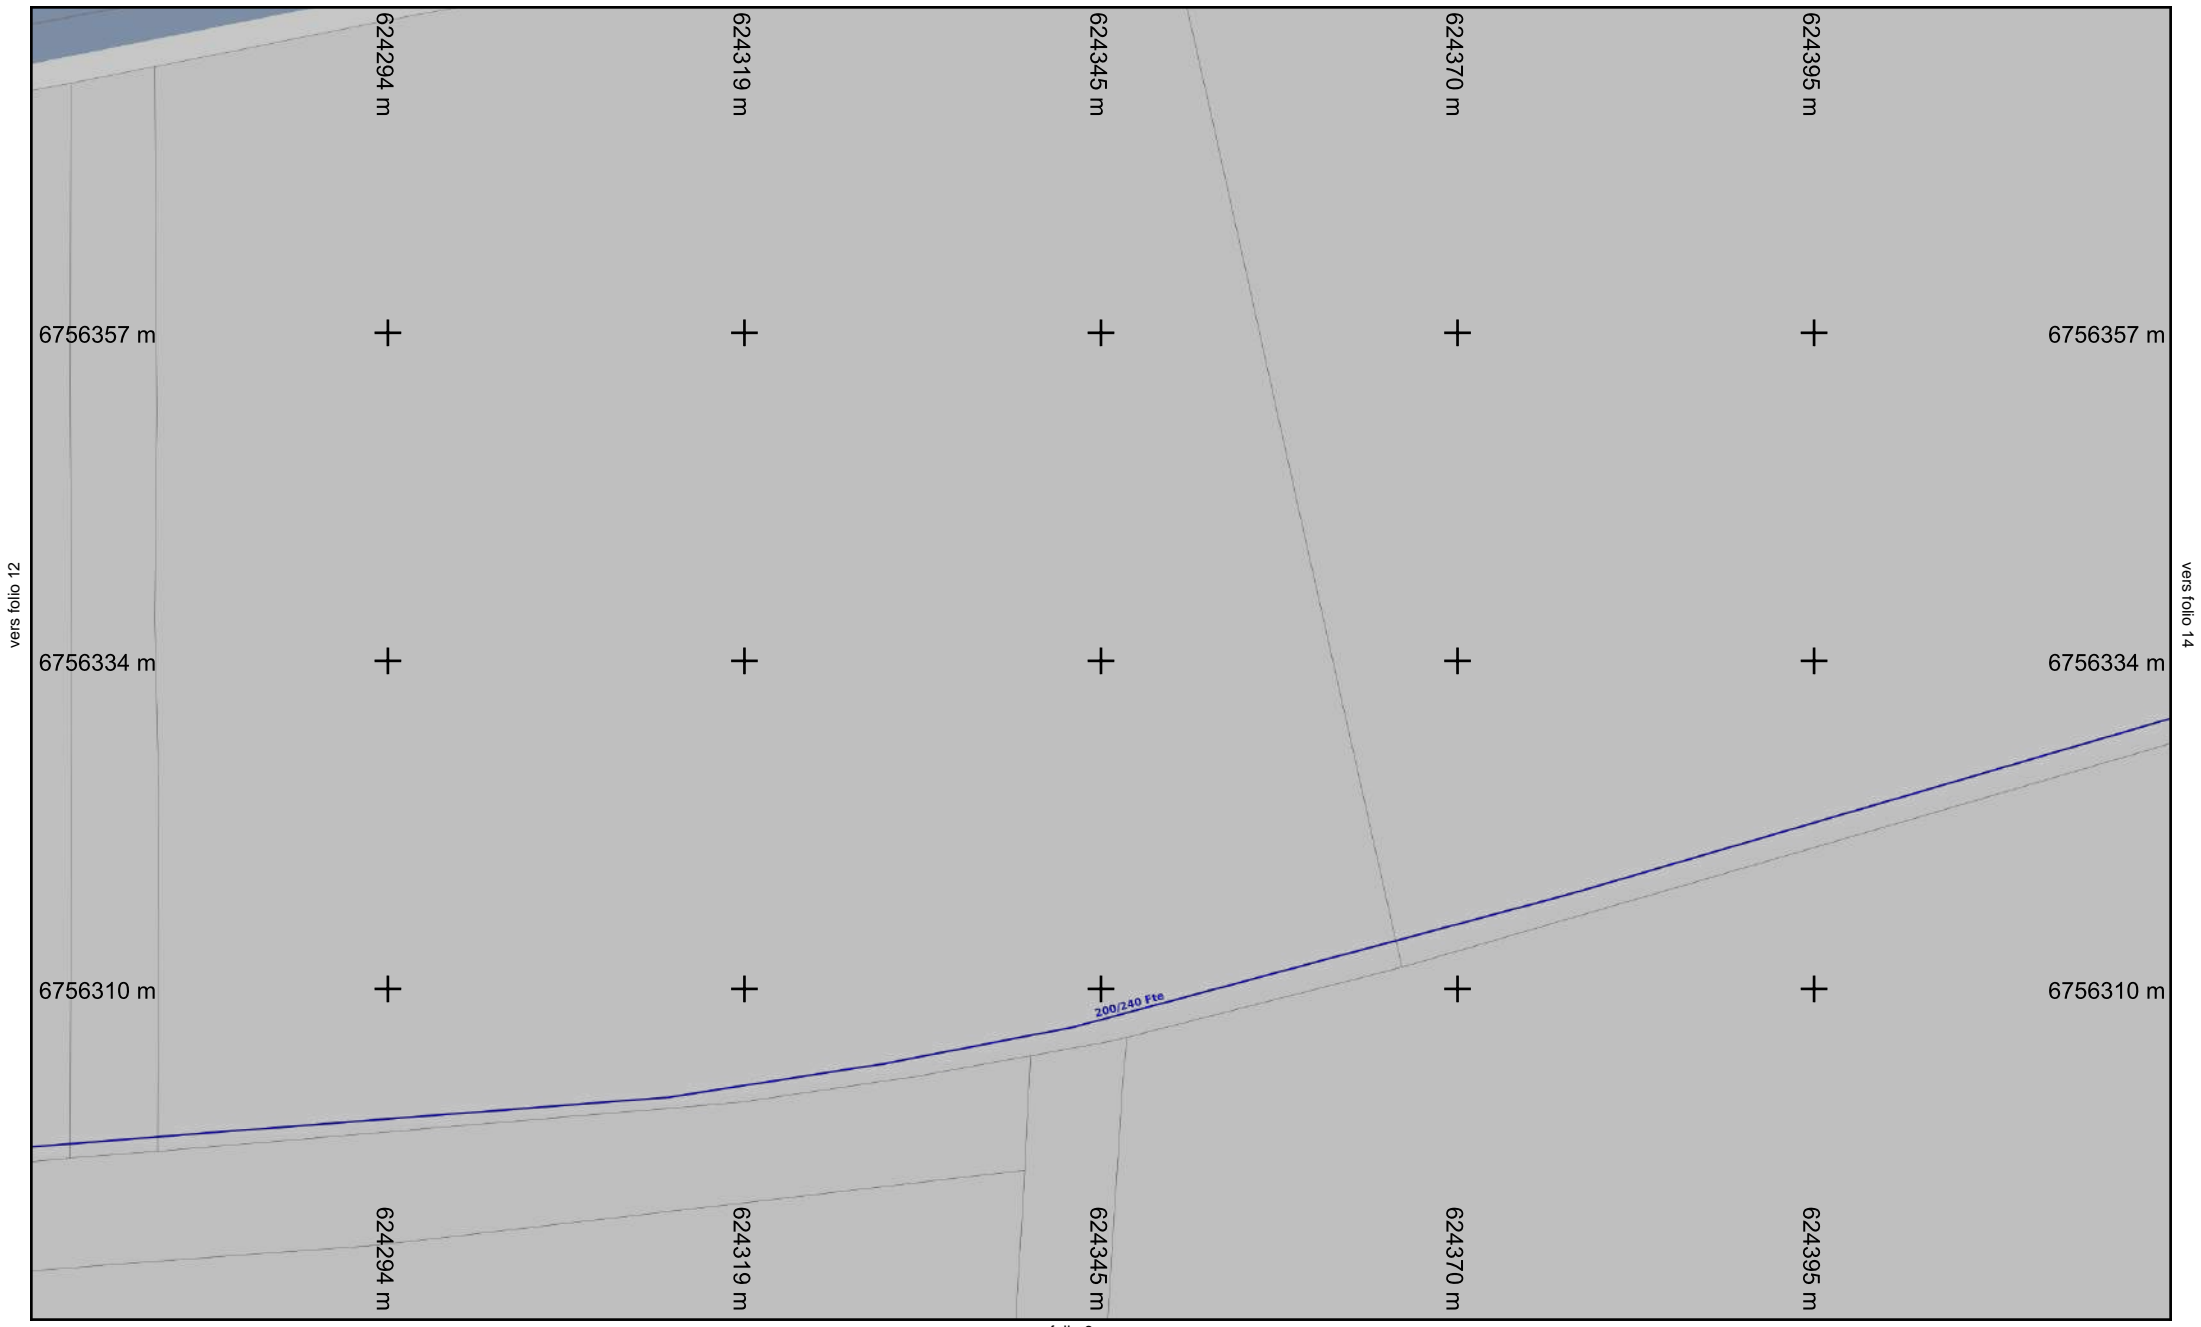

vers folio 12

vers folio 14

vers folio 6




Format d'impression : A4 Paysage

**Légende :**  
Voir page annexe


Échelle : 1:500

**Folio n° : 13**

Numéro de consultation : 2022032501549TDE  
Adresse : Chemin de la canche  
45800 Combleux

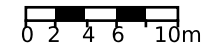

Les réseaux figurant sur le plan sont rangés en classe de précision C à l'exception des tronçons pour lesquels une autre classe est précisée. Système de coordonnées: Lambert93

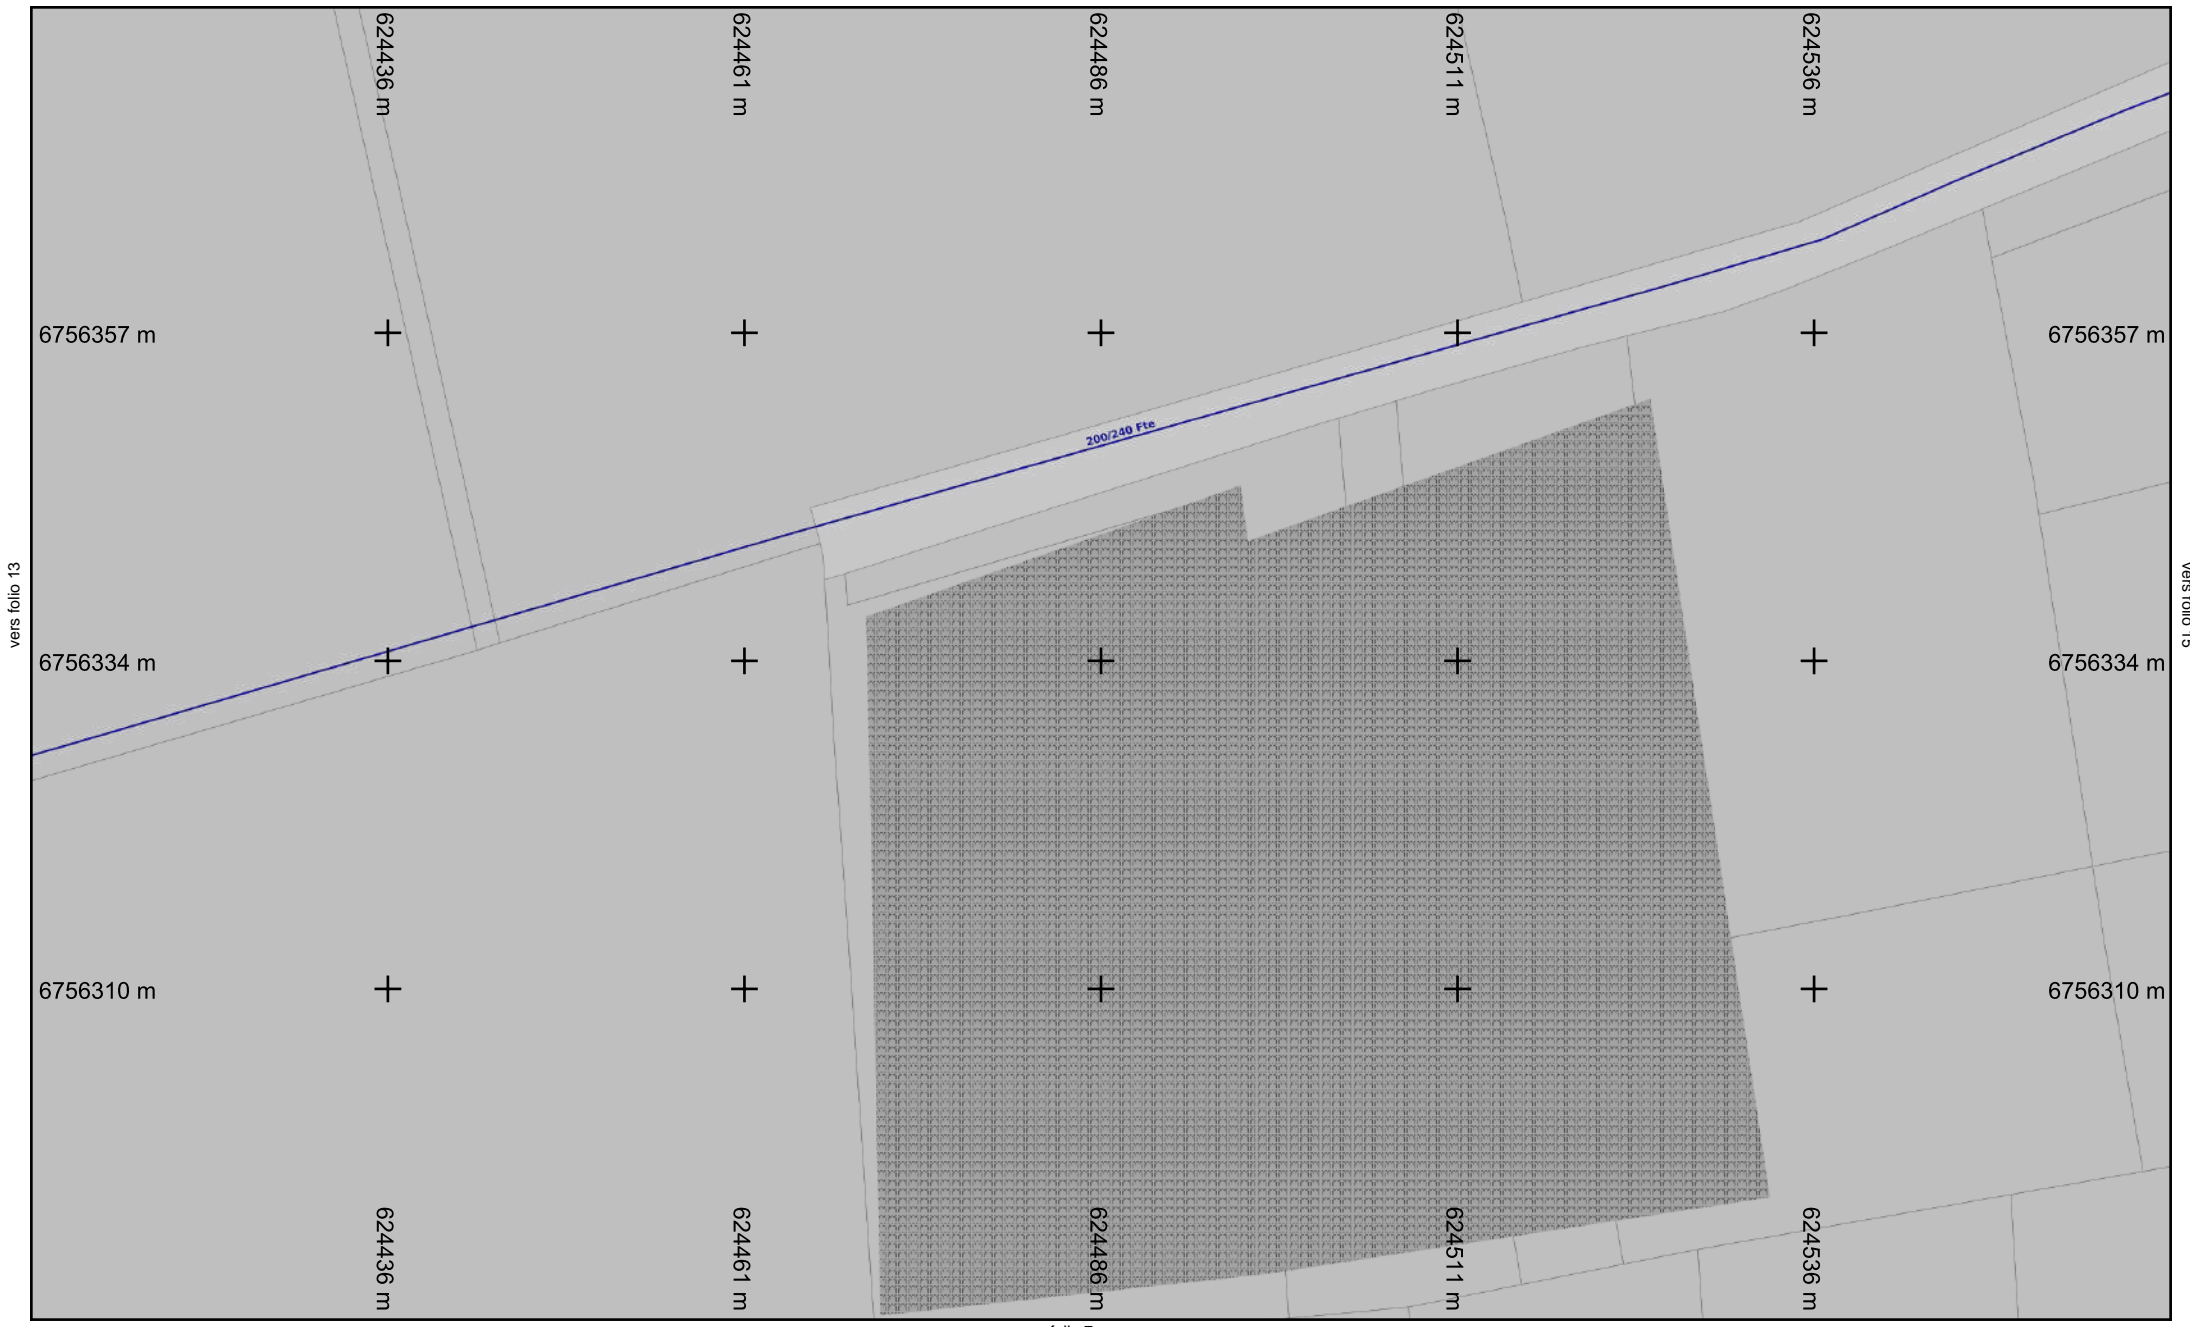


Format d'impression : A4 Paysage

**Légende :**  
[Voir page annexe](#)

Échelle : 1:500

**Folio n° : 14**

Numéro de consultation : 2022032501549TDE  
 Adresse : Chemin de la canche  
 45800 Combleux

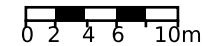

Les réseaux figurant sur le plan sont rangés en classe de précision C à l'exception des tronçons pour lesquels une autre classe est précisée. Système de coordonnées: Lambert93





vers folio 14

vers folio 8




Format d'impression : A4 Paysage

**Légende :**  
[Voir page annexe](#)


Échelle : 1:500

**Folio n° : 15**

Numéro de consultation : 2022032501549TDE  
 Adresse : Chemin de la canche  
 45800 Combleux

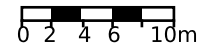

Les réseaux figurant sur le plan sont rangés en classe de précision C à l'exception des tronçons pour lesquels une autre classe est précisée. Système de coordonnées: Lambert93

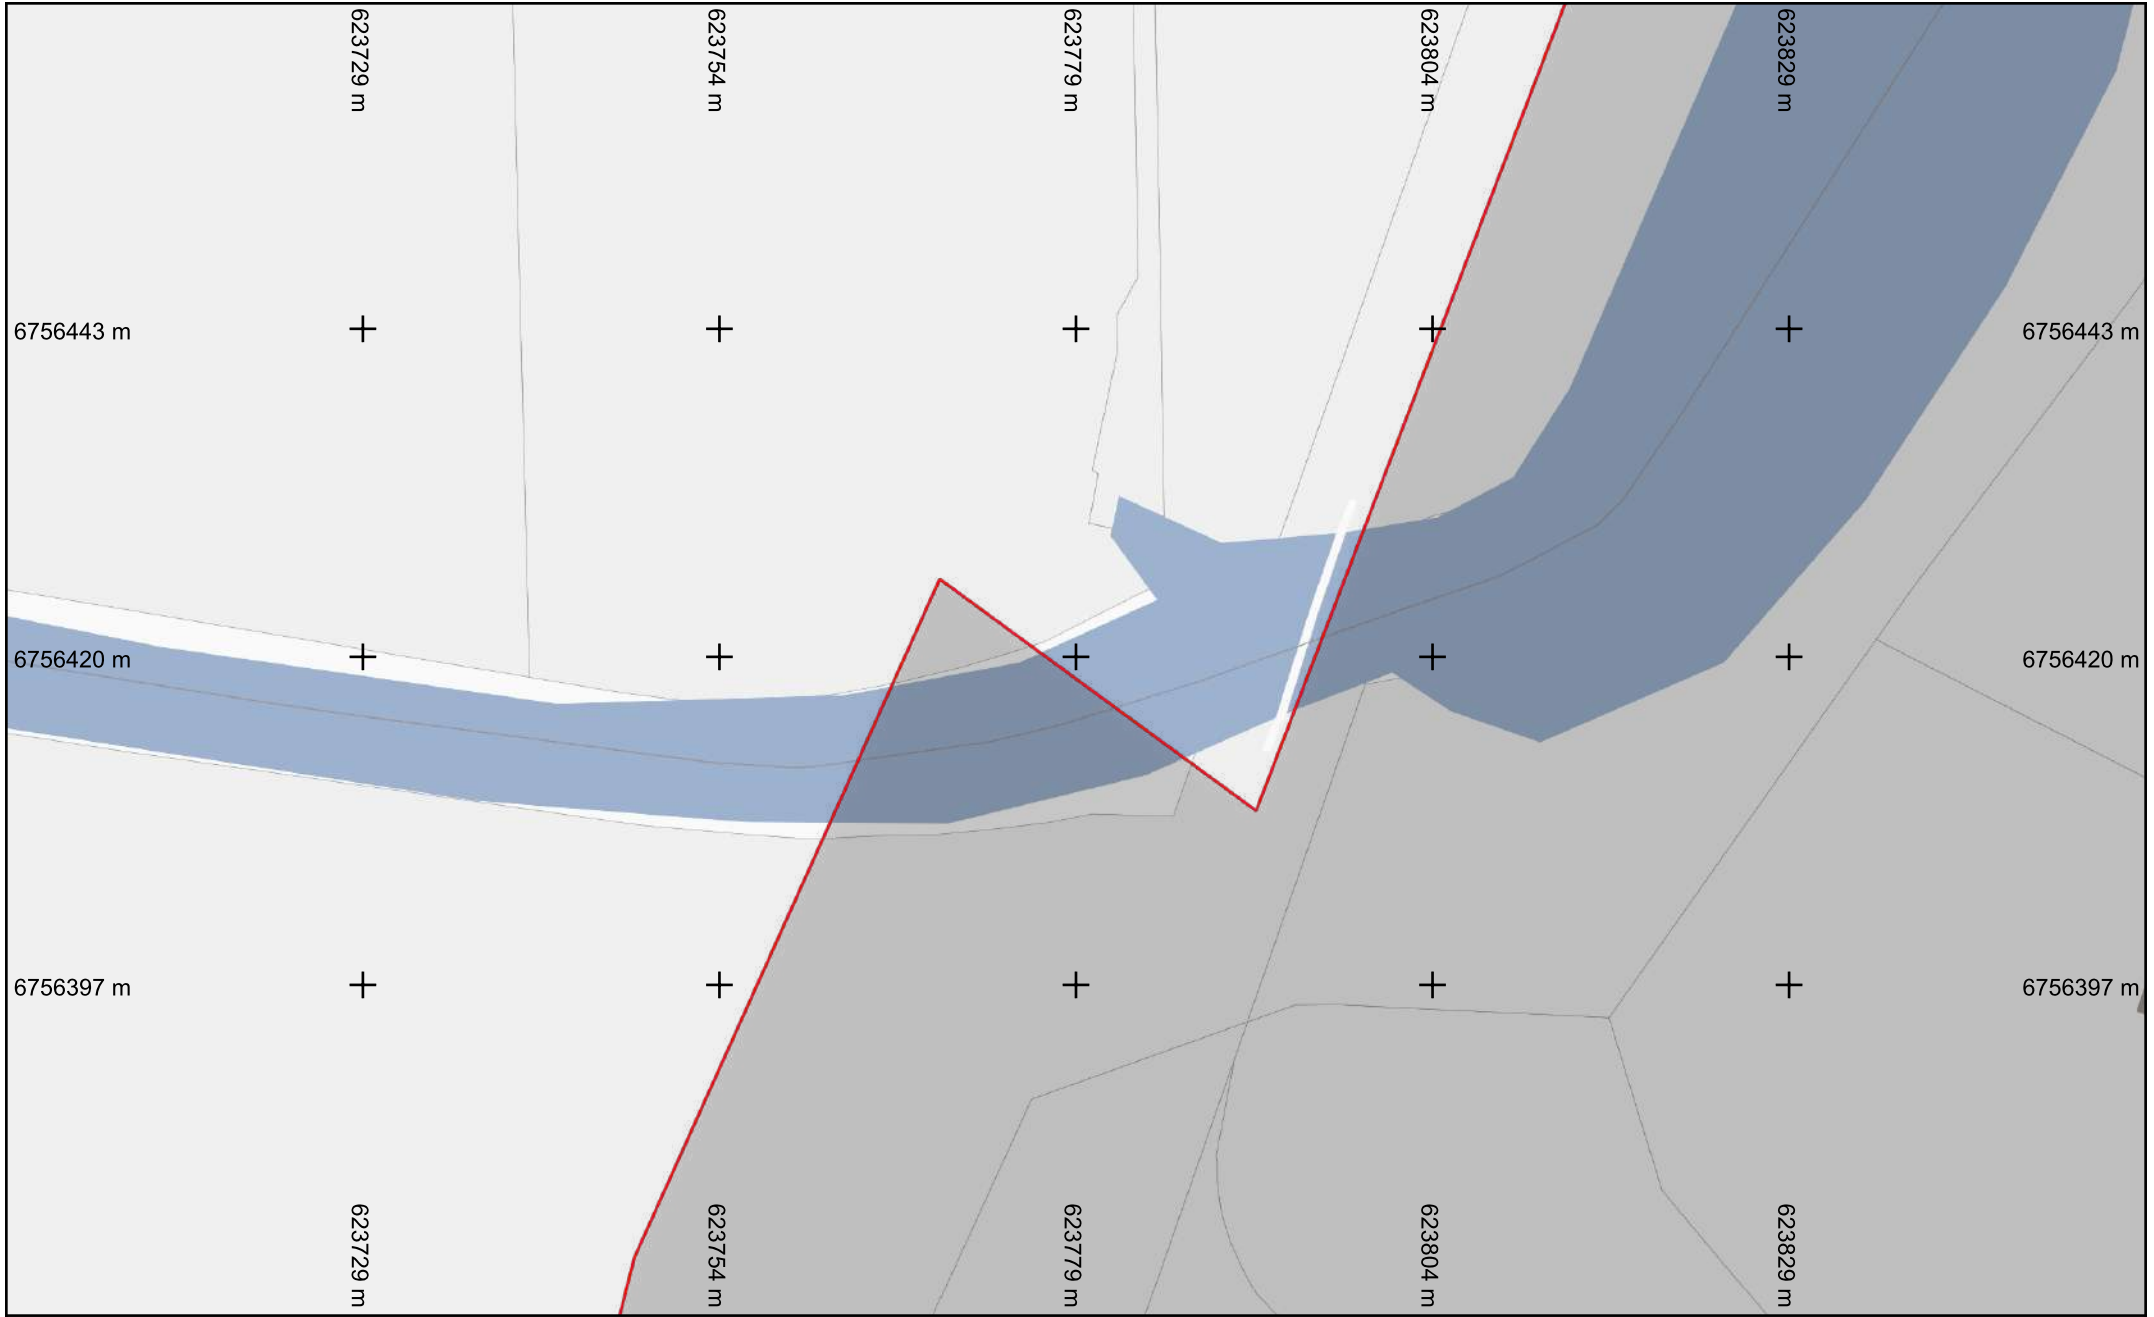


Format d'impression : A4 Paysage

**Légende :**  
[Voir page annexe](#)


Échelle : 1:500

**Folio n° : 16**

Numéro de consultation : 2022032501549TDE  
 Adresse : Chemin de la canche  
 45800 Combleux

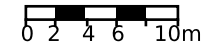

Les réseaux figurant sur le plan sont rangés en classe de précision C à l'exception des tronçons pour lesquels une autre classe est précisée. Système de coordonnées: Lambert93

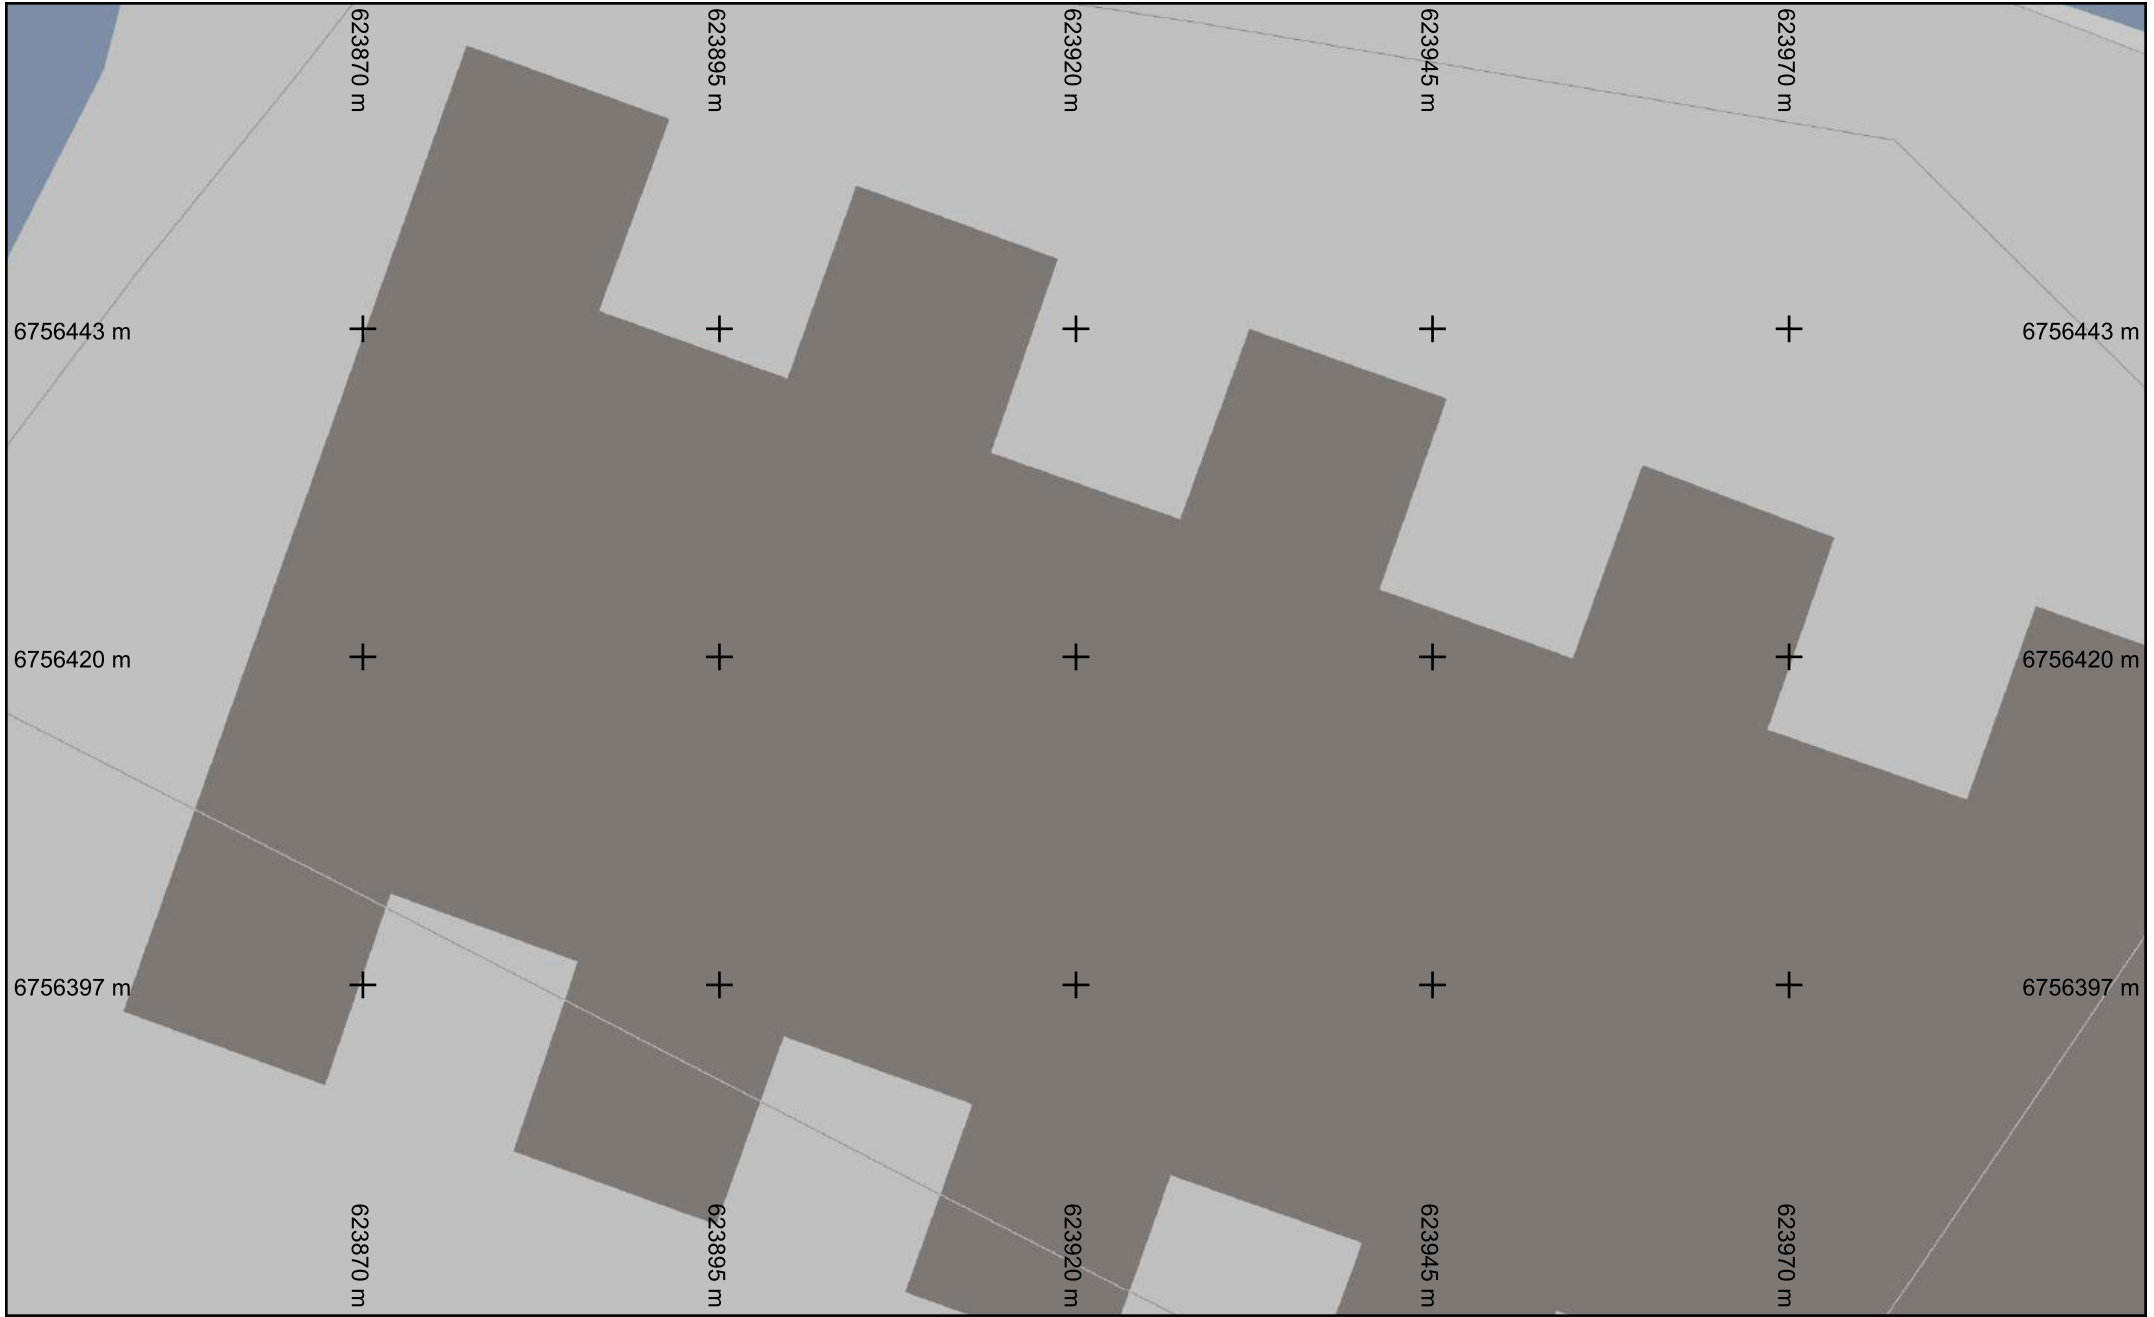


Format d'impression : A4 Paysage

**Légende :**  
[Voir page annexe](#)

Échelle : 1:500


**Folio n° : 17**

Numéro de consultation : 2022032501549TDE  
 Adresse : Chemin de la canche  
 45800 Combleux

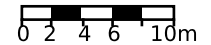

Les réseaux figurant sur le plan sont rangés en classe de précision C à l'exception des tronçons pour lesquels une autre classe est précisée. Système de coordonnées: Lambert93



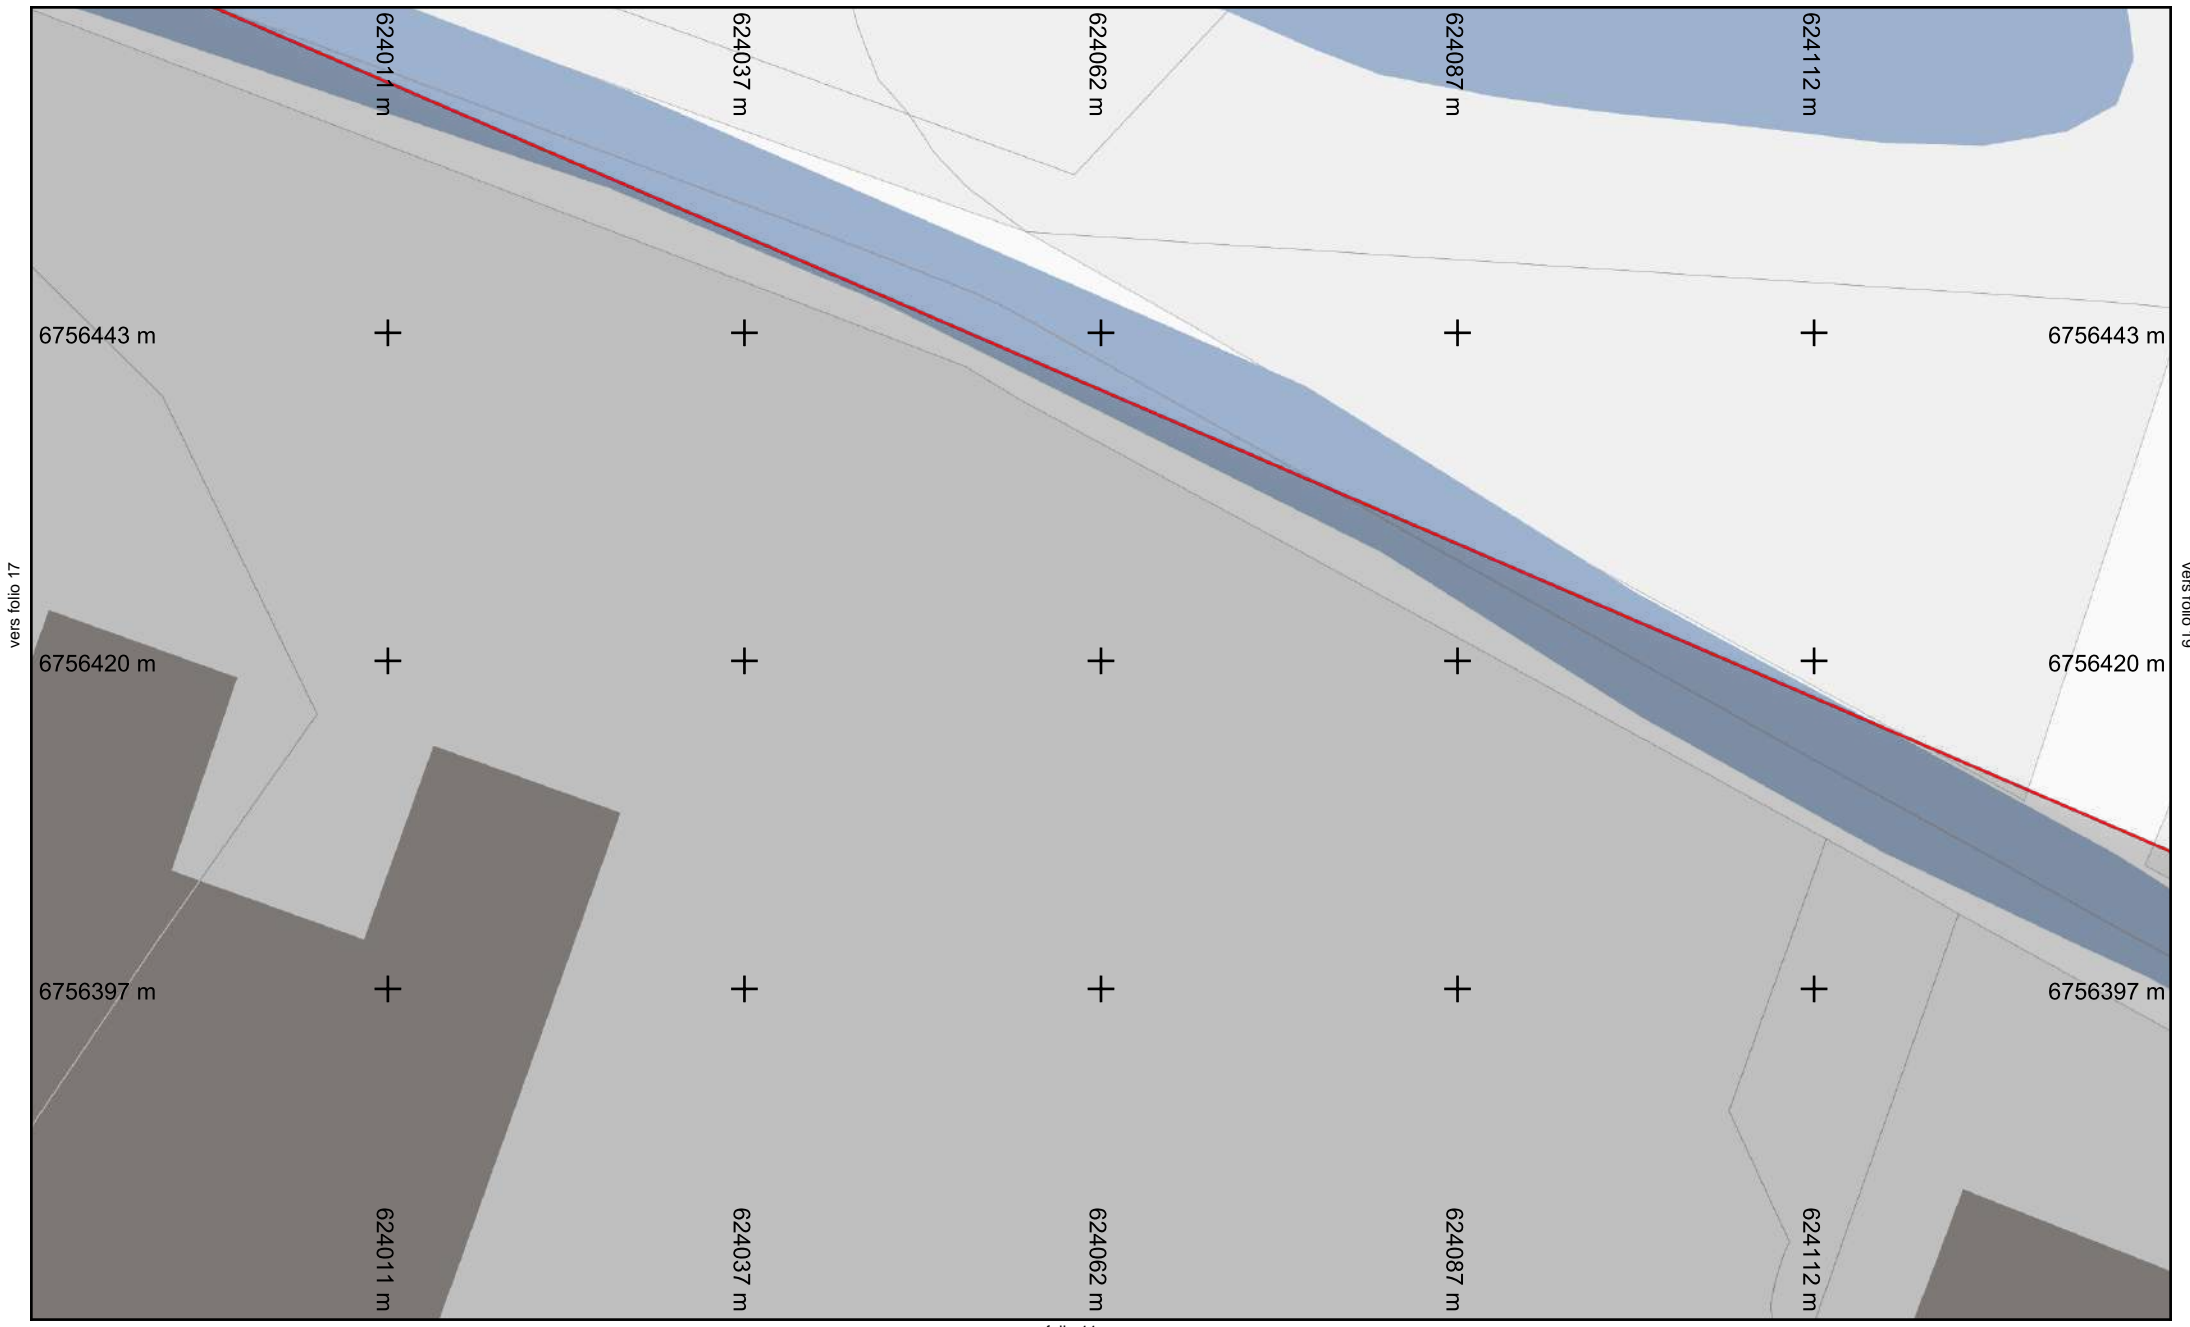


Format d'impression : A4 Paysage

**Légende :**  
[Voir page annexe](#)


Échelle : 1:500

**Folio n° : 18**

Numéro de consultation : 2022032501549TDE  
 Adresse : Chemin de la canche  
 45800 Combleux

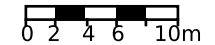

Les réseaux figurant sur le plan sont rangés en classe de précision C à l'exception des tronçons pour lesquels une autre classe est précisée. Système de coordonnées: Lambert93

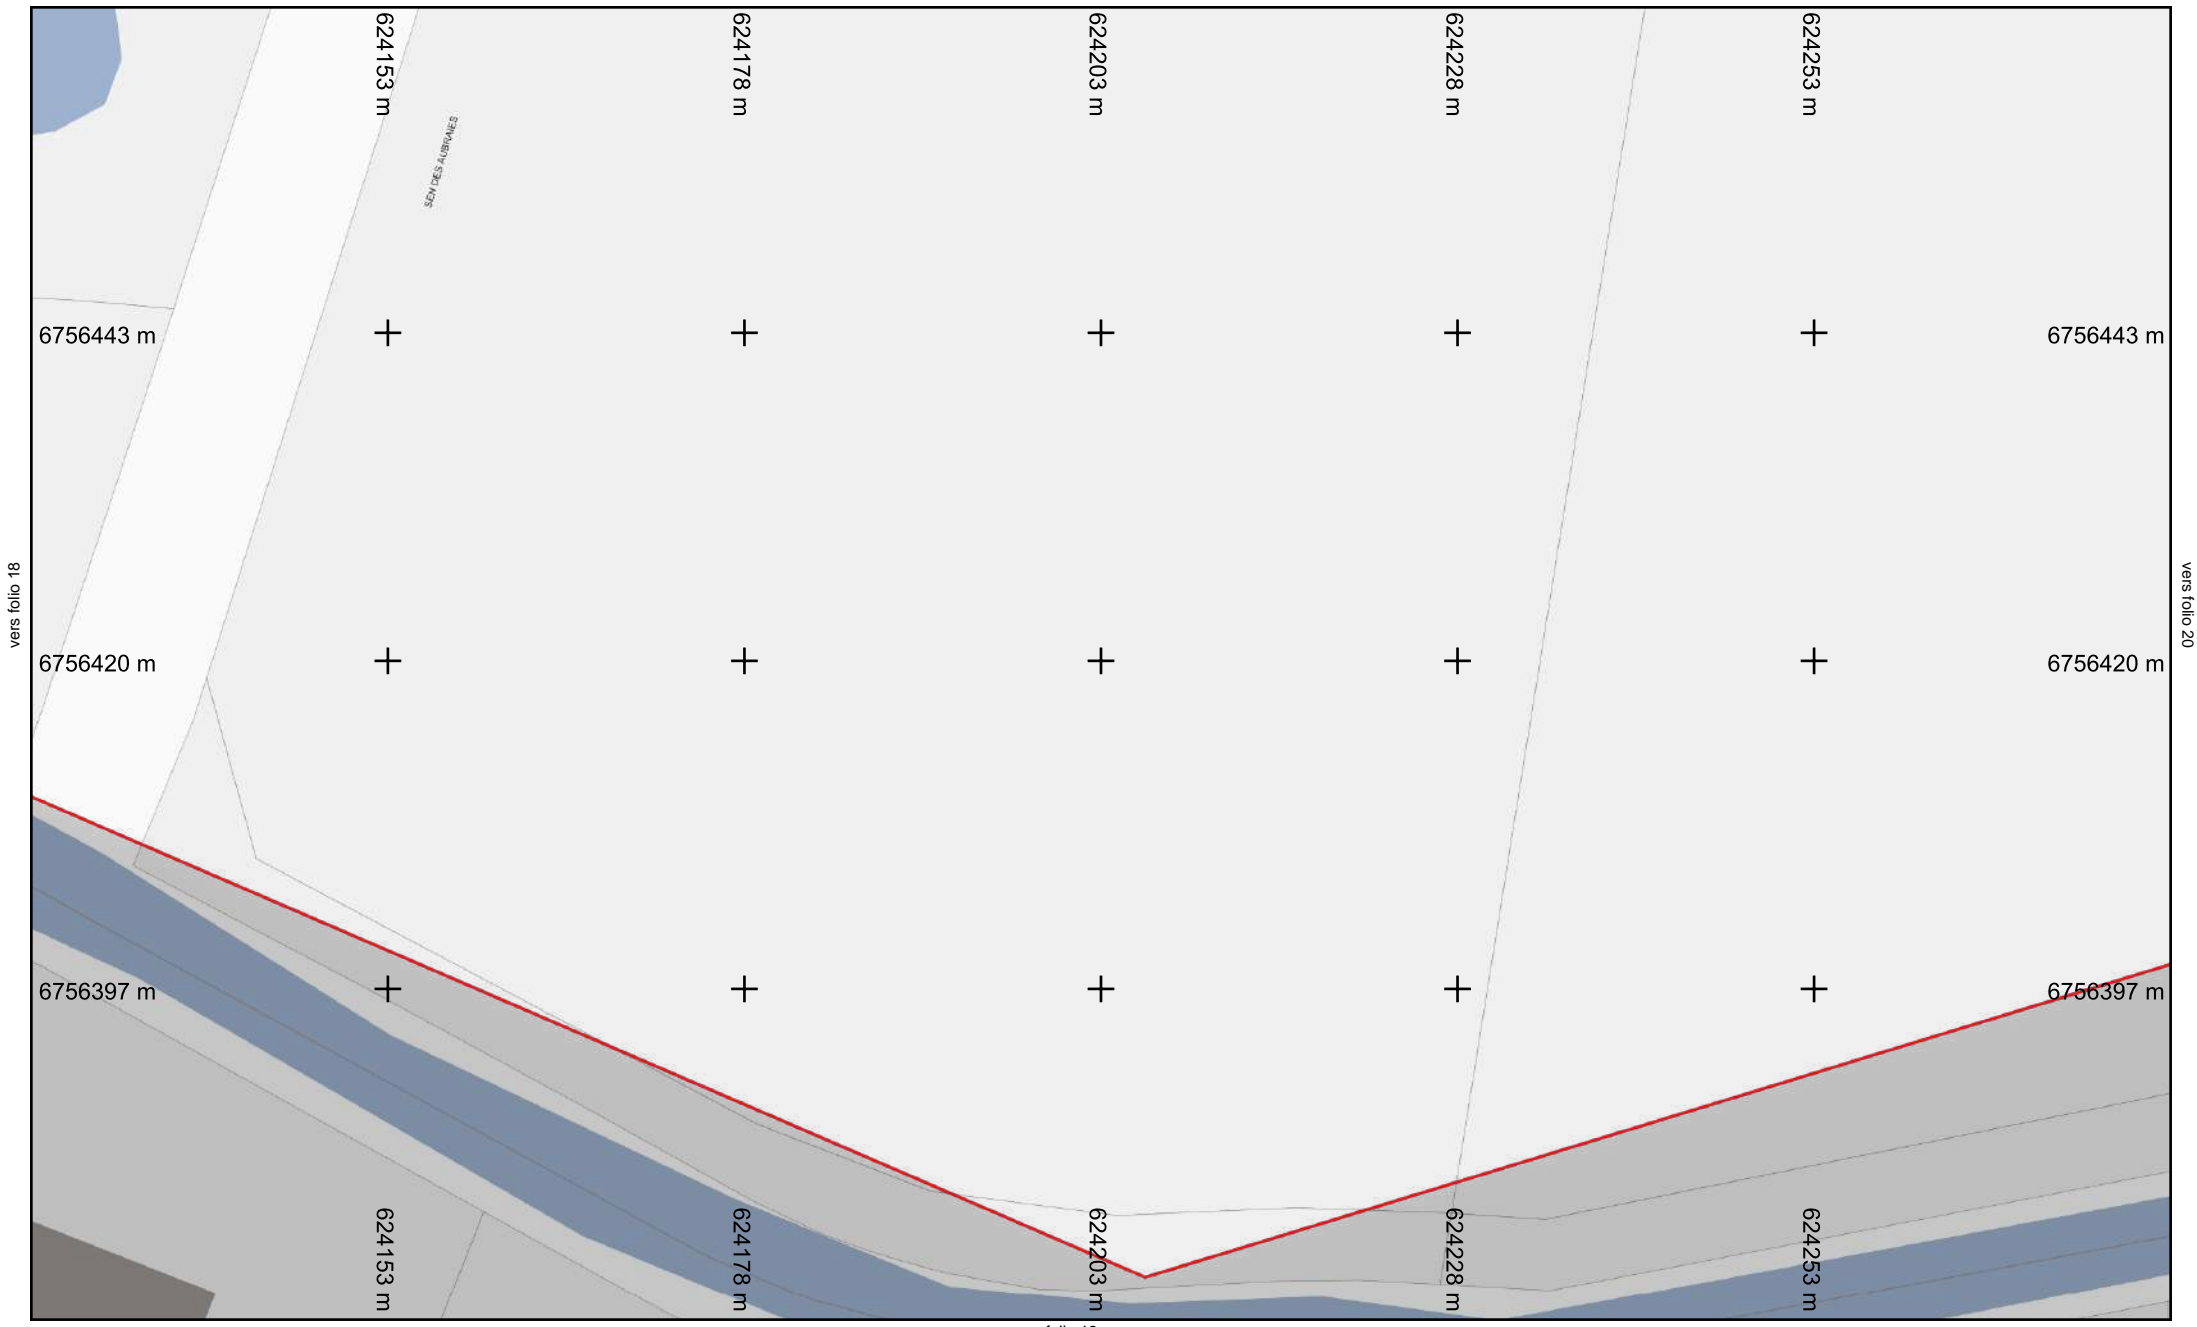


Format d'impression : A4 Paysage

**Légende :**  
[Voir page annexe](#)


Échelle : 1:500

**Folio n° : 19**

Numéro de consultation : 2022032501549TDE  
 Adresse : Chemin de la canche  
 45800 Combleux

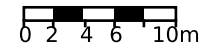

Les réseaux figurant sur le plan sont rangés en classe de précision C à l'exception des tronçons pour lesquels une autre classe est précisée. Système de coordonnées: Lambert93

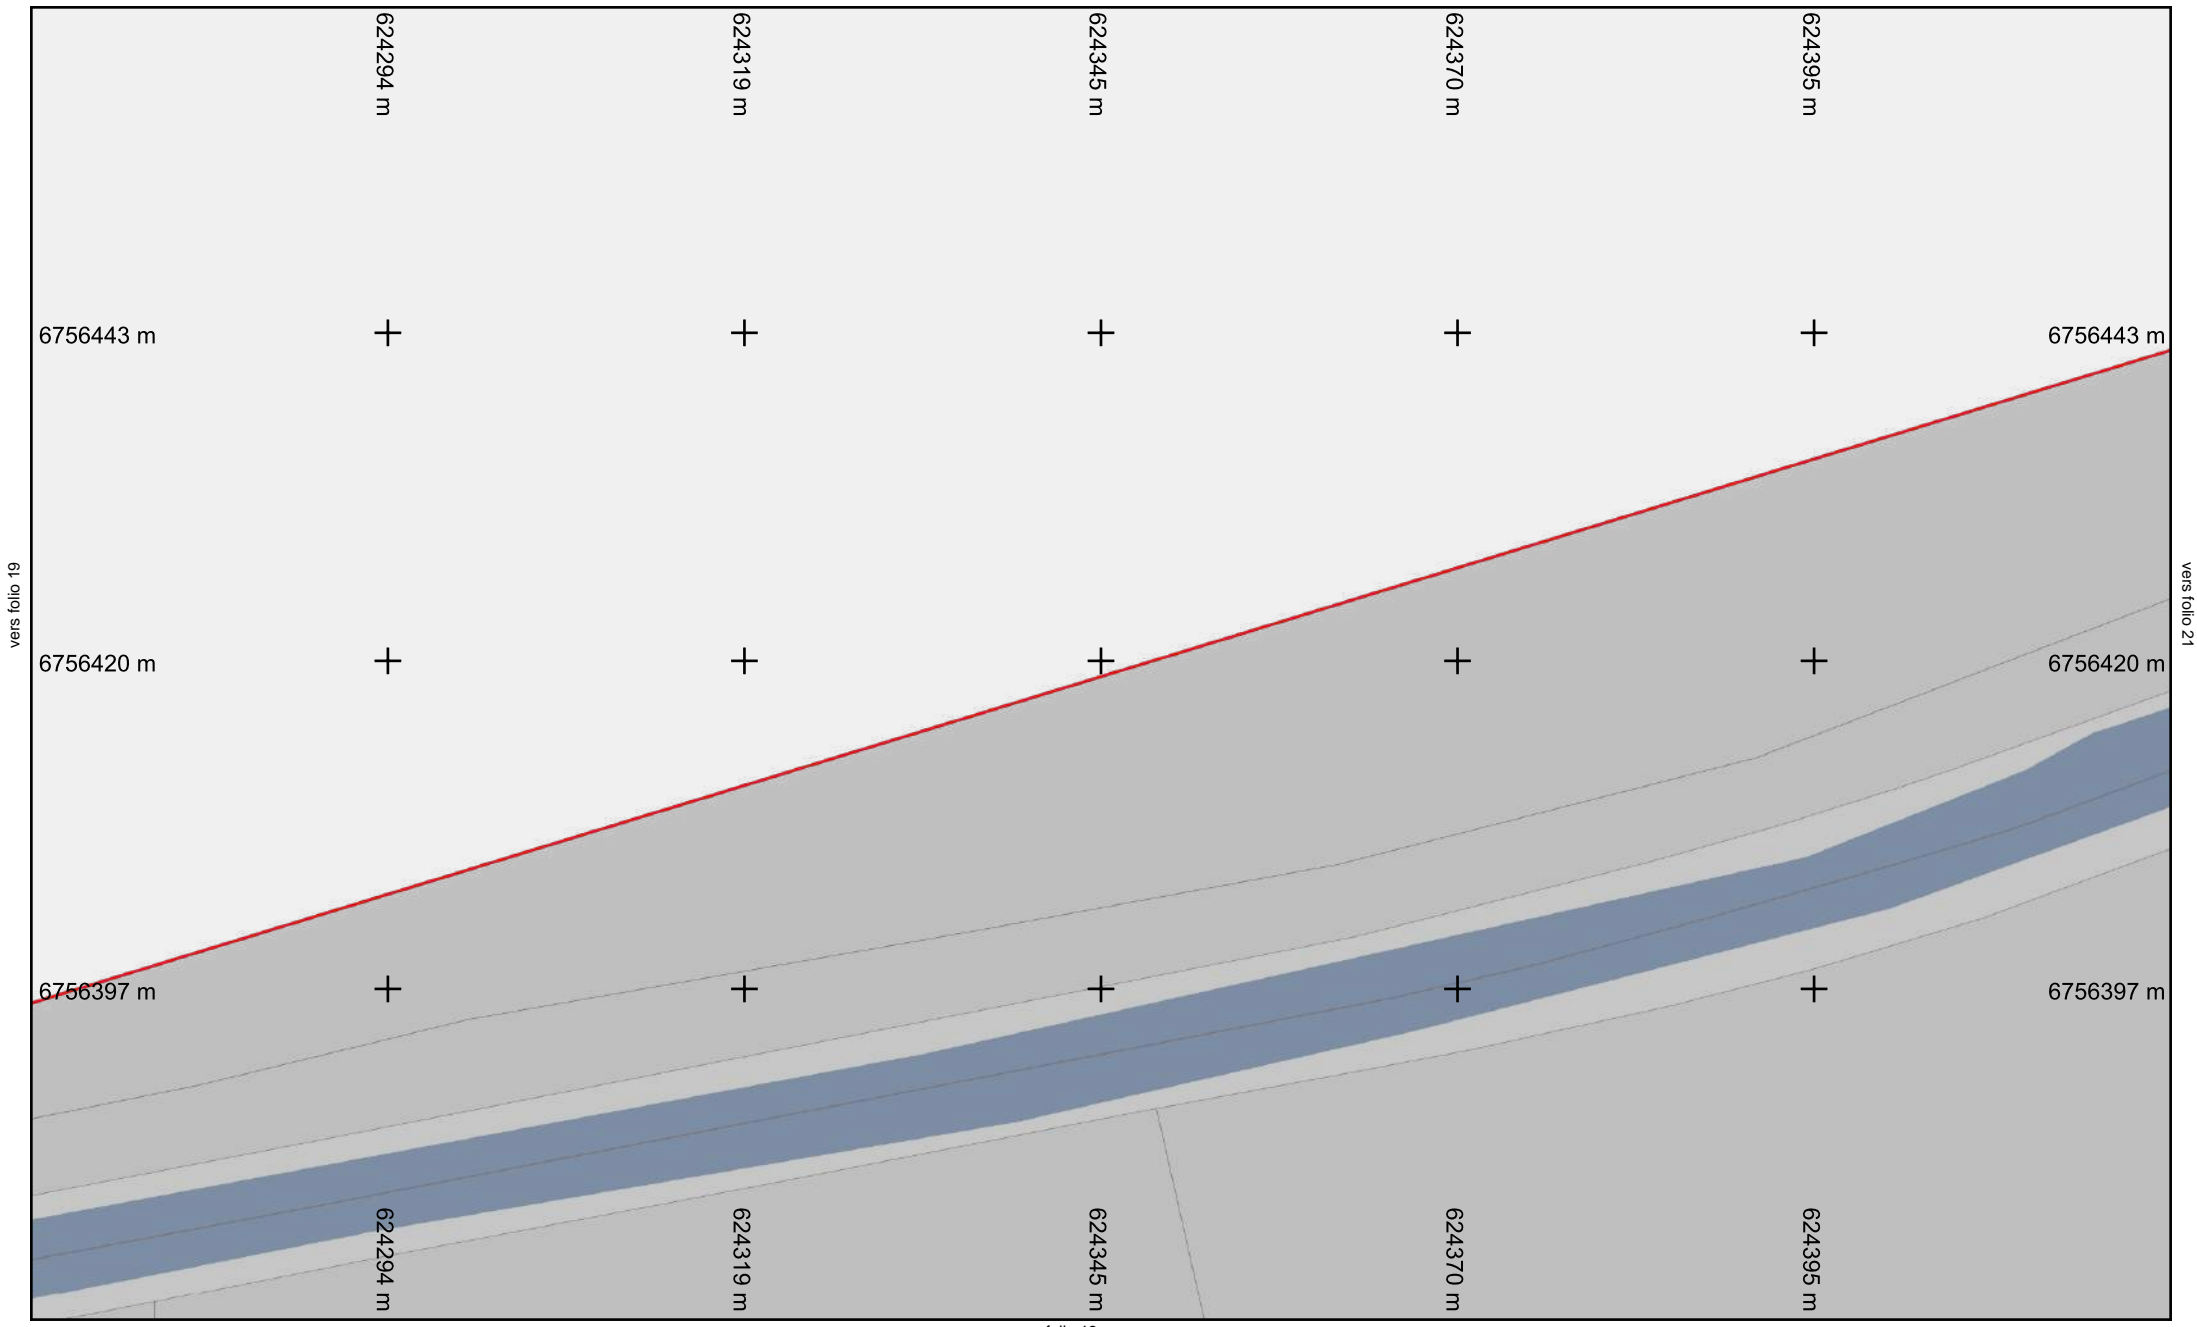


Format d'impression : A4 Paysage

**Légende :**  
[Voir page annexe](#)

Échelle : 1:500


**Folio n° : 20**

Numéro de consultation : 2022032501549TDE  
 Adresse : Chemin de la canche  
 45800 Combleux

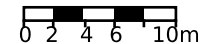

Les réseaux figurant sur le plan sont rangés en classe de précision C à l'exception des tronçons pour lesquels une autre classe est précisée. Système de coordonnées: Lambert93



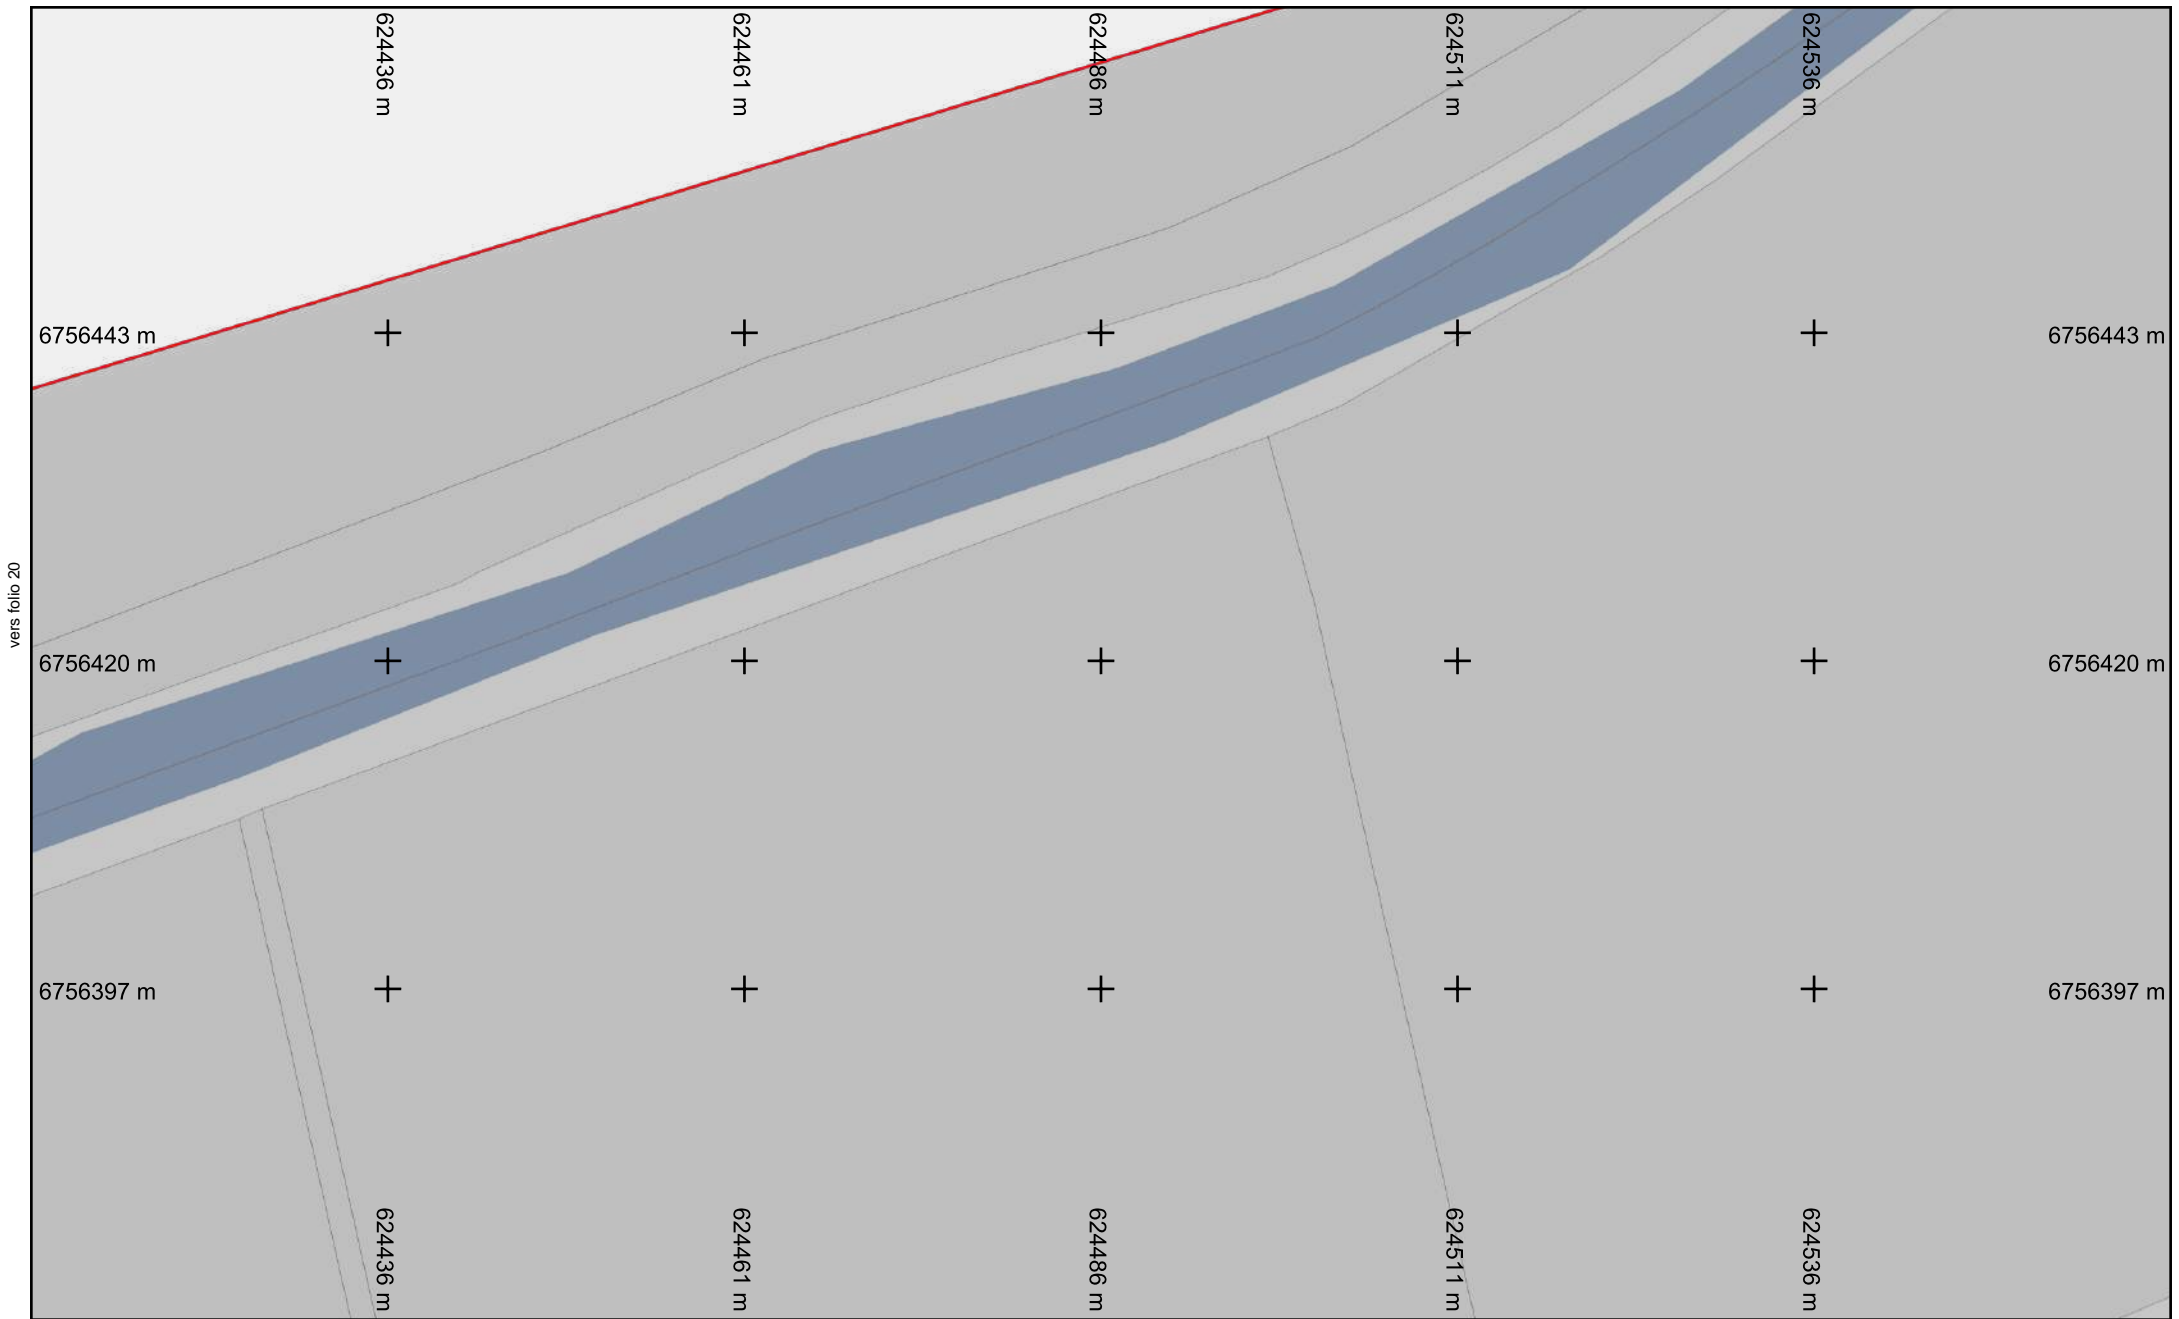


Format d'impression : A4 Paysage

**Légende :**  
[Voir page annexe](#)

Échelle : 1:500

**Folio n° : 21**

Numéro de consultation : 2022032501549TDE  
 Adresse : Chemin de la canche  
 45800 Combleux

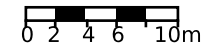

Les réseaux figurant sur le plan sont rangés en classe de précision C à l'exception des tronçons pour lesquels une autre classe est précisée. Système de coordonnées: Lambert93



vers folio 21

vers folio 15




**Légende :**  
[Voir page annexe](#)

Échelle : 1:500

**Folio n° : 22**

Numéro de consultation : 2022032501549TDE  
 Adresse : Chemin de la canche  
 45800 Combleux

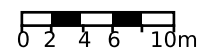

Format d'impression : A4 Paysage

Les réseaux figurant sur le plan sont rangés en classe de précision C à l'exception des tronçons pour lesquels une autre classe est précisée. Système de coordonnées: Lambert93




Format d'impression : A4 Paysage

**Légende :**  
[Voir page annexe](#)

Échelle : 1:500


**Folio n° : 23**

Numéro de consultation : 2022032501549TDE  
 Adresse : Chemin de la canche  
 45800 Combleux

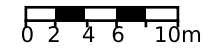

Les réseaux figurant sur le plan sont rangés en classe de précision C à l'exception des tronçons pour lesquels une autre classe est précisée. Système de coordonnées: Lambert93



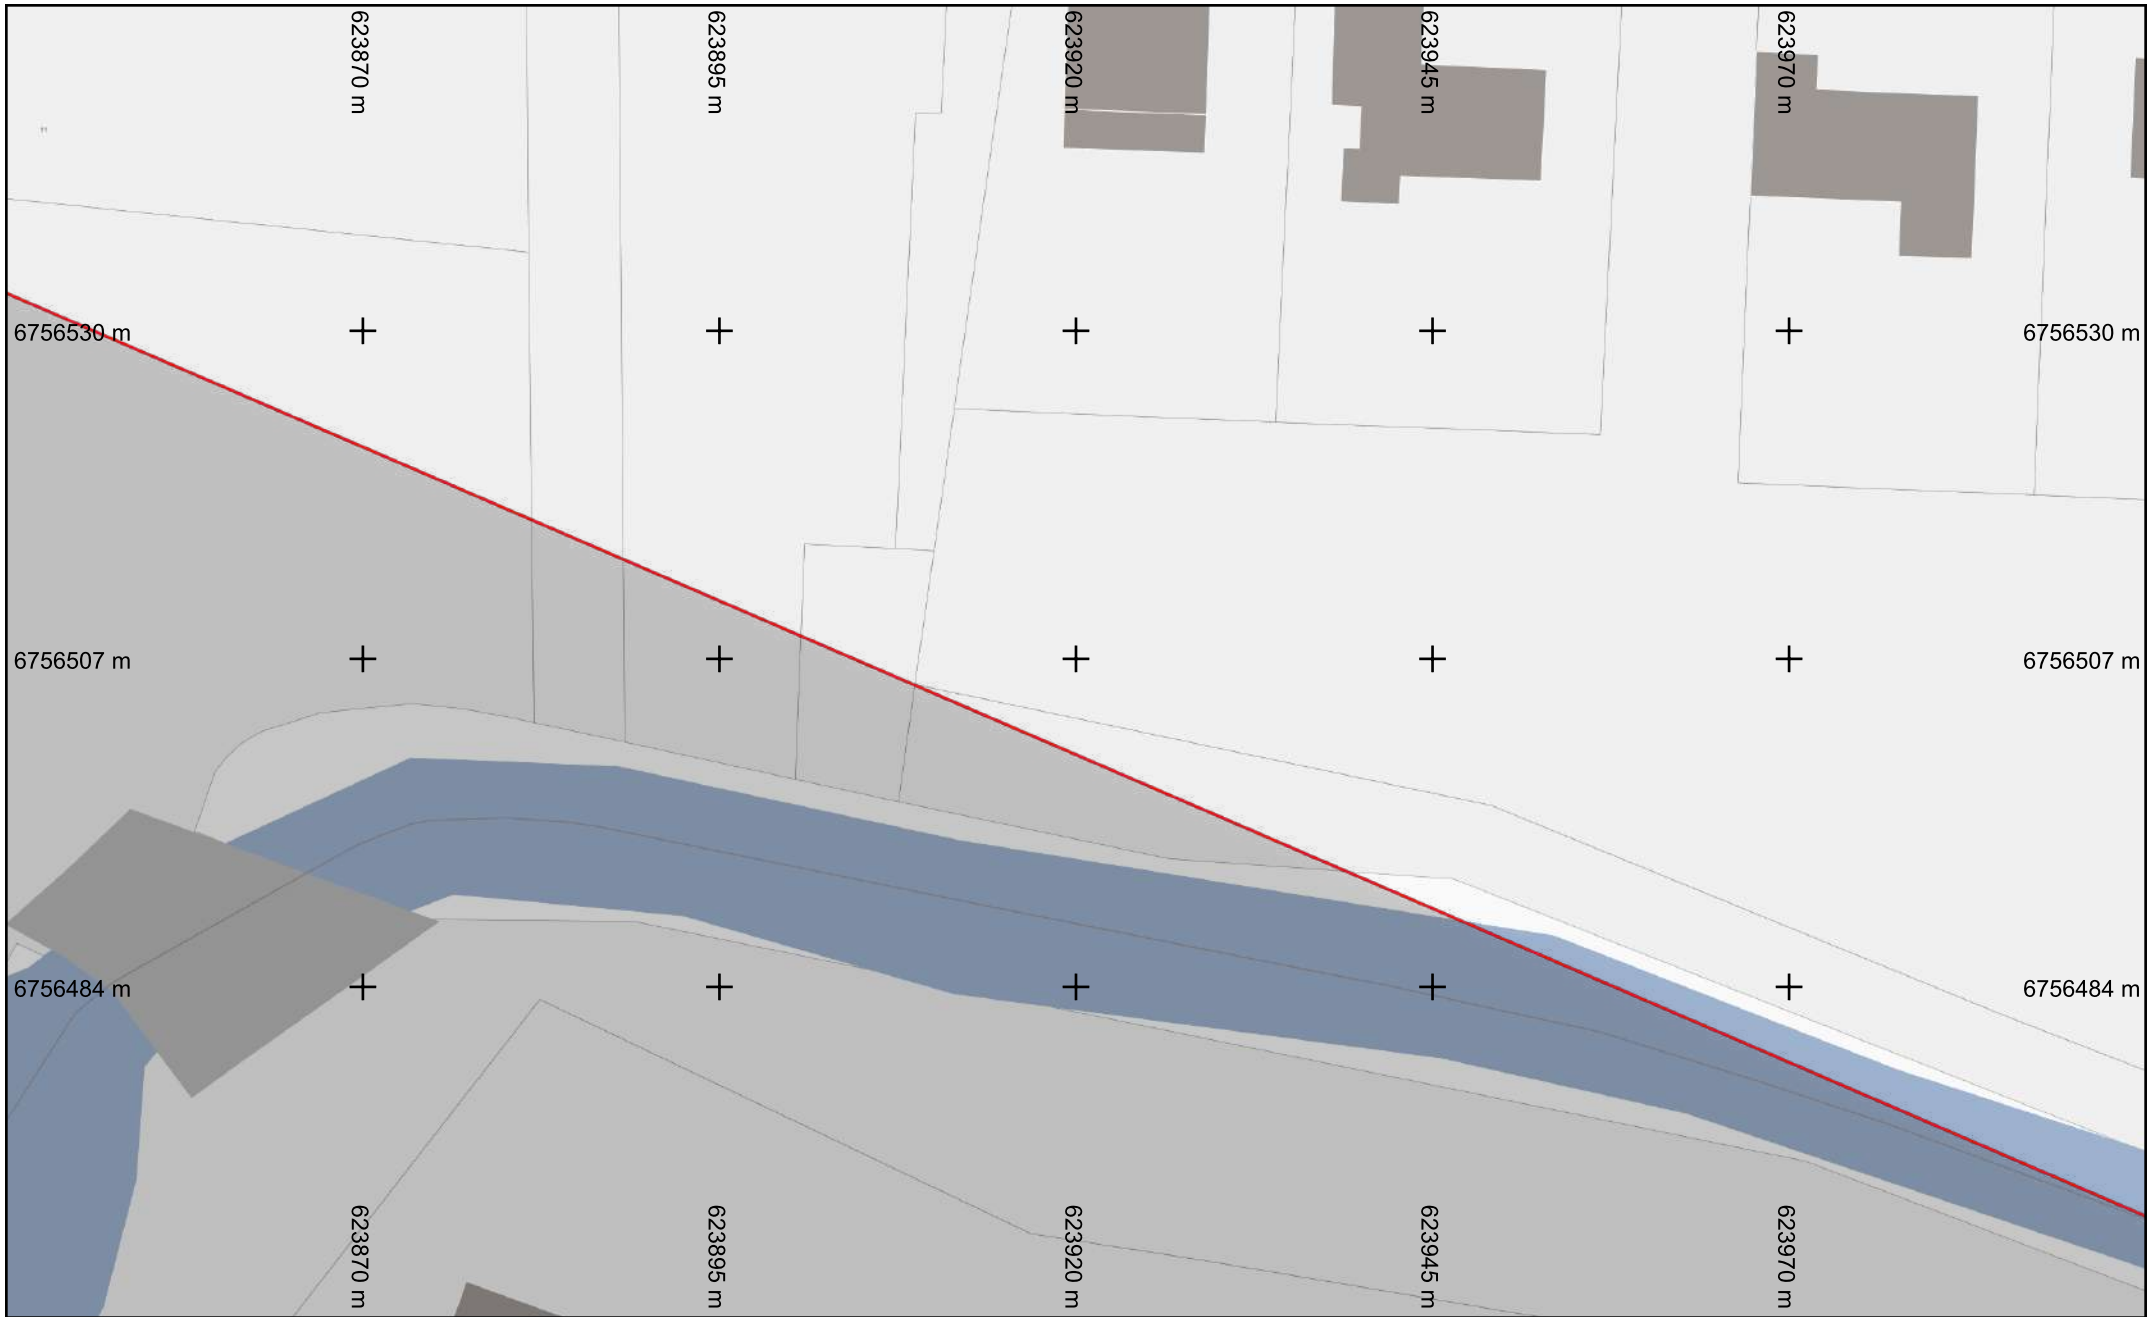


Format d'impression : A4 Paysage

**Légende :**  
[Voir page annexe](#)

Échelle : 1:500

**Folio n° : 24**

Numéro de consultation : 2022032501549TDE  
 Adresse : Chemin de la canche  
 45800 Combleux

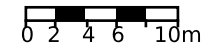

Les réseaux figurant sur le plan sont rangés en classe de précision C à l'exception des tronçons pour lesquels une autre classe est précisée. Système de coordonnées: Lambert93




Format d'impression : A4 Paysage

**Légende :**  
[Voir page annexe](#)


Échelle : 1:500

**Folio n° : 25**

Numéro de consultation : 2022032501549TDE  
 Adresse : Chemin de la canche  
 45800 Combleux

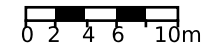

Les réseaux figurant sur le plan sont rangés en classe de précision C à l'exception des tronçons pour lesquels une autre classe est précisée. Système de coordonnées: Lambert93

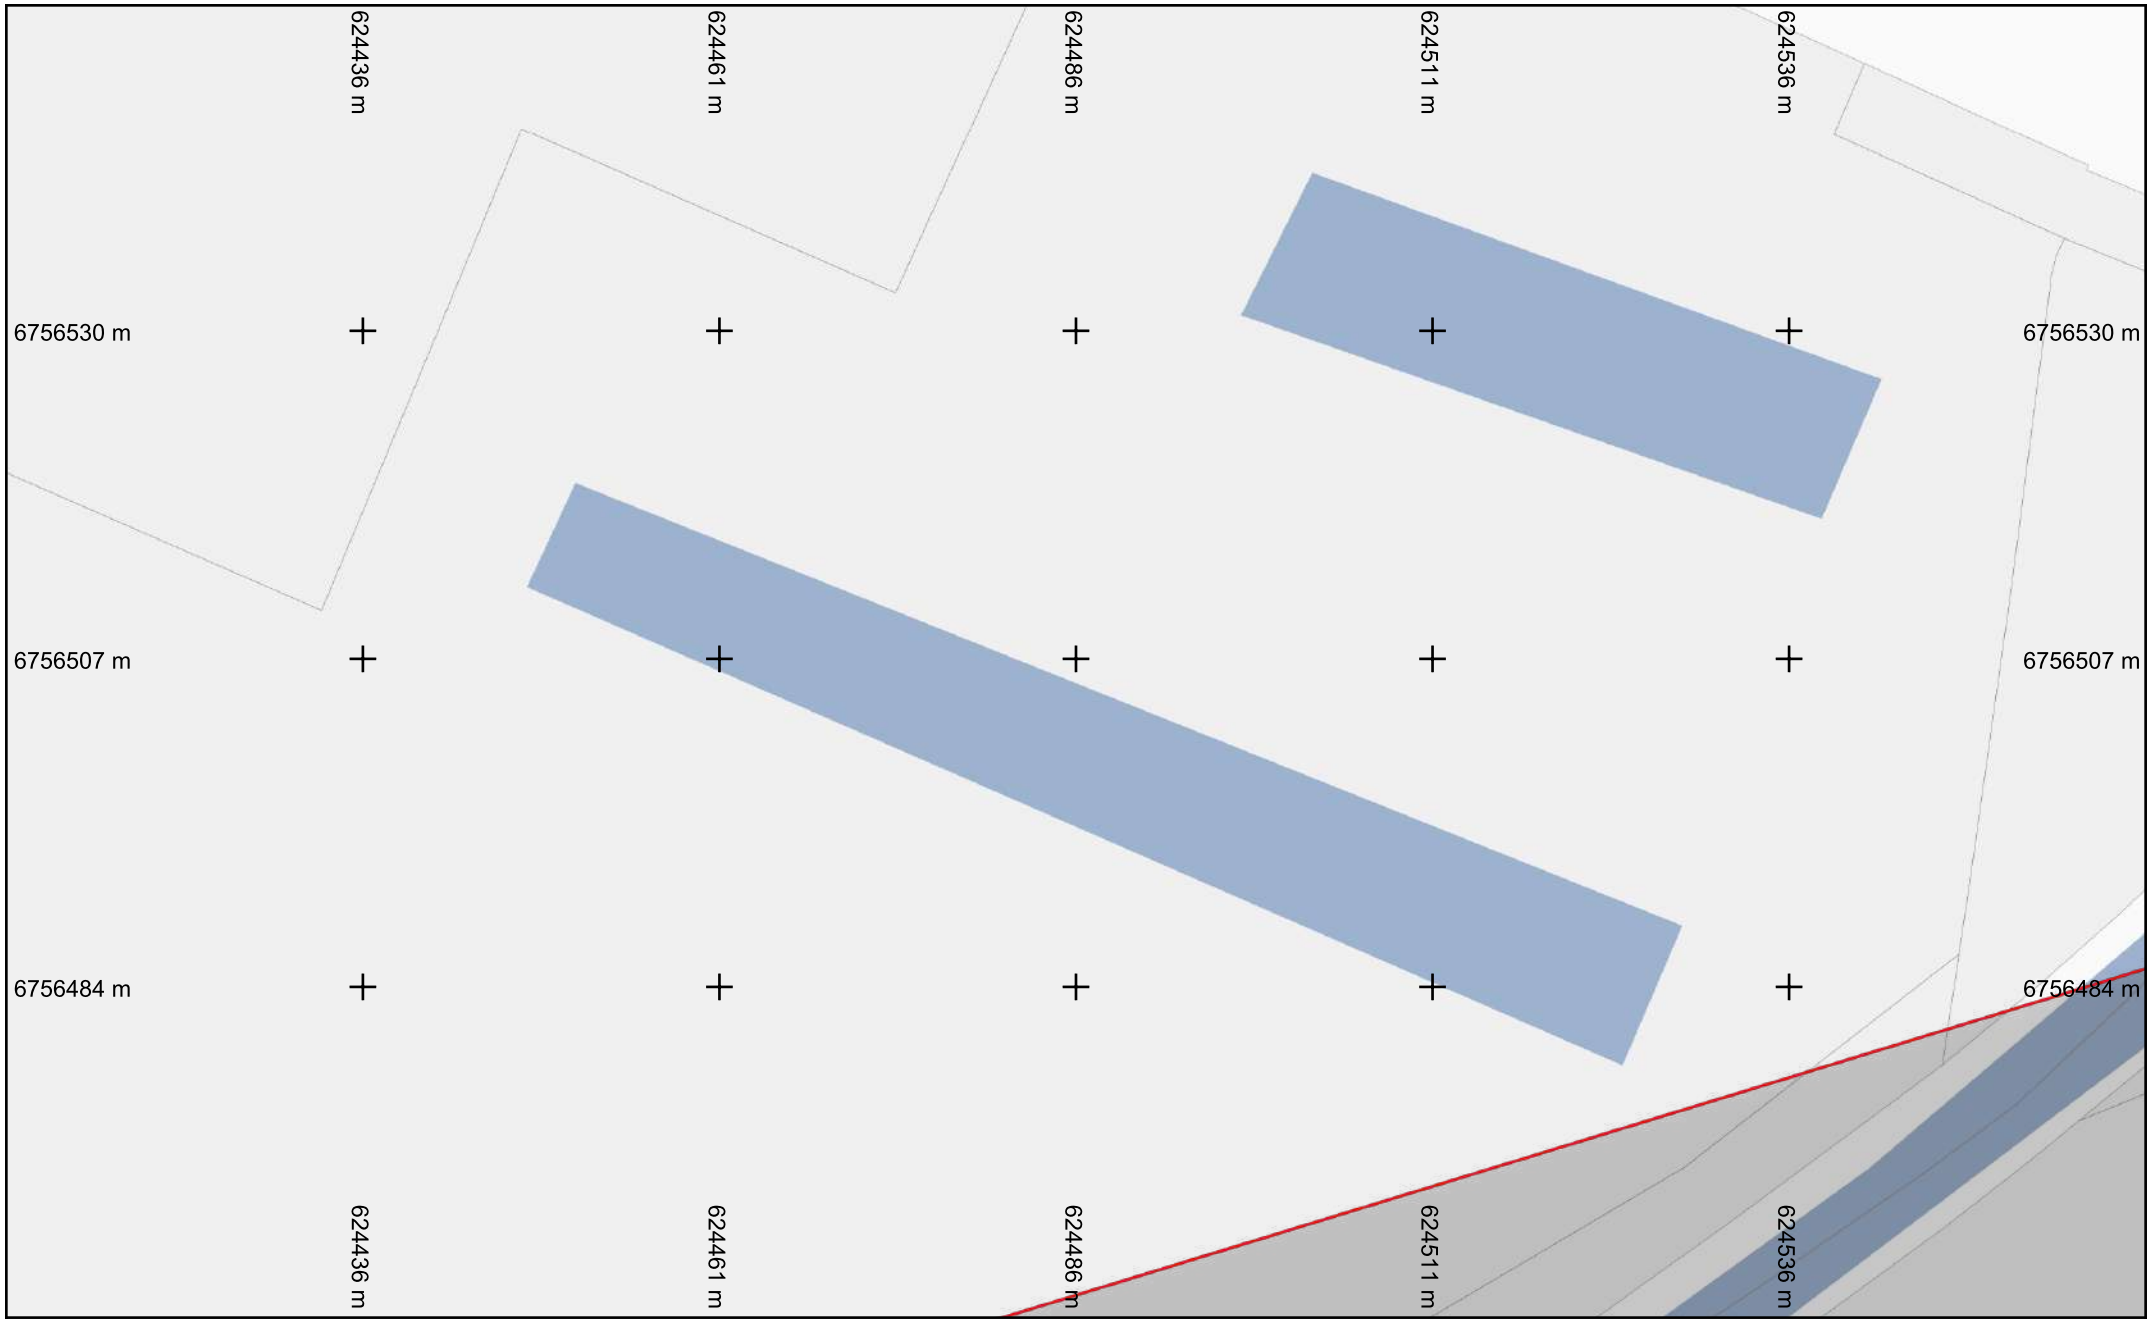


Format d'impression : A4 Paysage

**Légende :**  
[Voir page annexe](#)

Échelle : 1:500


**Folio n° : 26**

Numéro de consultation : 2022032501549TDE  
 Adresse : Chemin de la canche  
 45800 Combleux

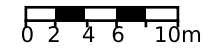

Les réseaux figurant sur le plan sont rangés en classe de précision C à l'exception des tronçons pour lesquels une autre classe est précisée. Système de coordonnées: Lambert93



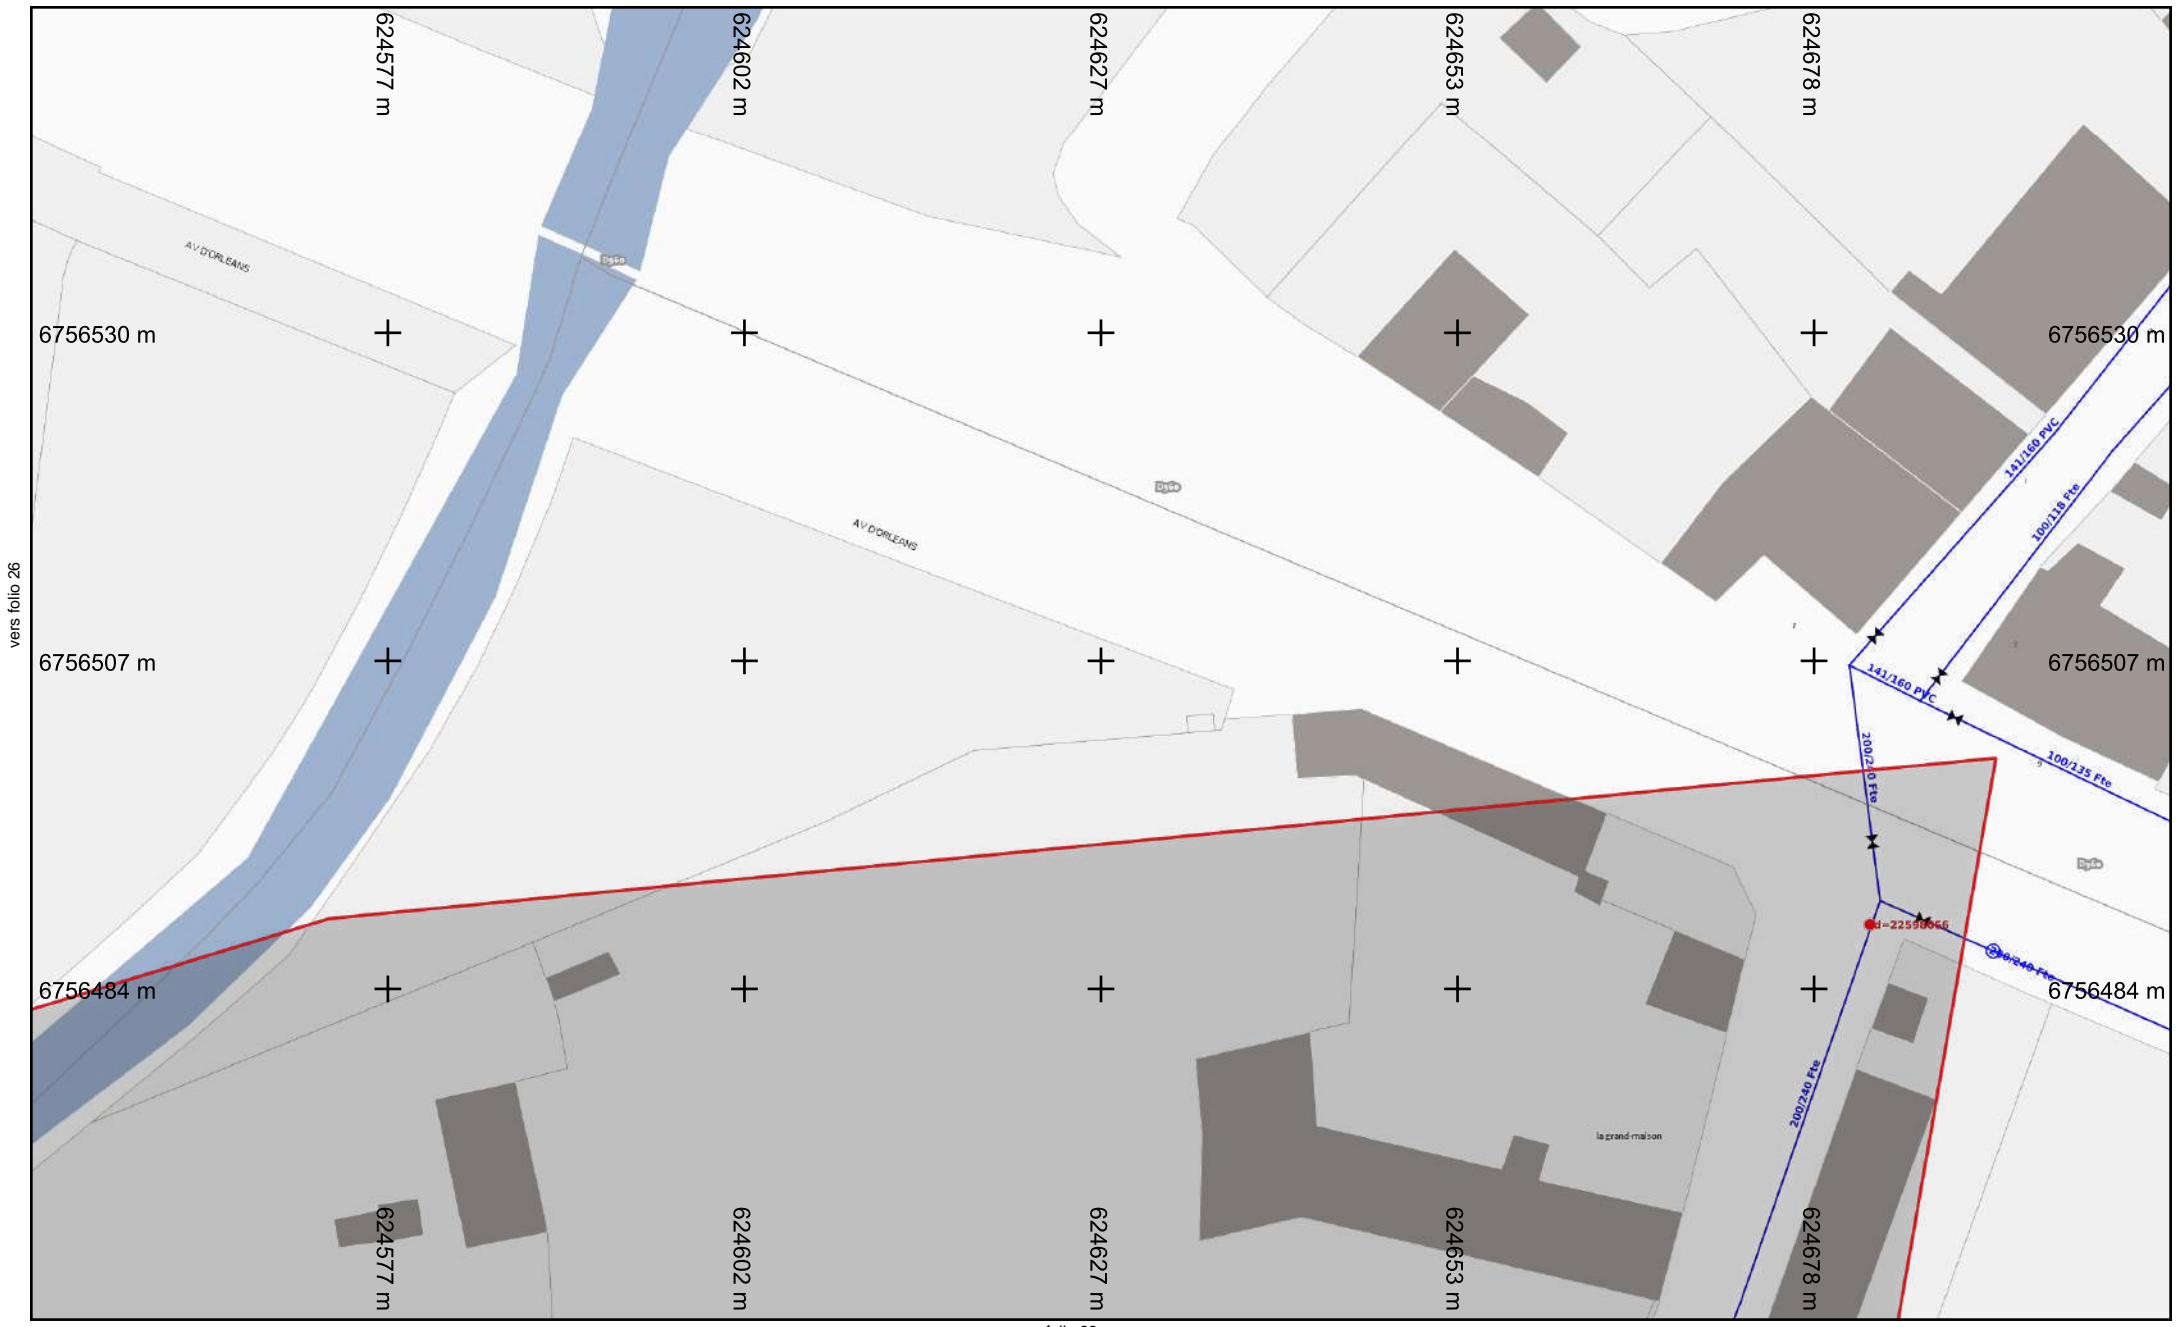

vers folio 26

vers folio 22




**Légende :**  
[Voir page annexe](#)

Échelle : 1:500

**Folio n° : 27**

Numéro de consultation : 2022032501549TDE  
 Adresse : Chemin de la canche  
 45800 Combleux

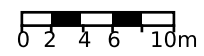

Format d'impression : A4 Paysage

Les réseaux figurant sur le plan sont rangés en classe de précision C à l'exception des tronçons pour lesquels une autre classe est précisée. Système de coordonnées: Lambert93